







給水管：屋内 VLP (径 2 連鎖 ~ 2.6 M 位)，屋外：VWP (サニタリー)，VLP 地中及コンクリート部
排水管：全 V P 使用 (サニタリー)
通気管：同上
分岐：全 GP，理髪部 防食灯 2 台 1 台 1 台
器具：衛生 (10)，照明 (2)，除濕 (1) (東室)
AP 木口使用



清水池 排水量	工事名 高知市役所舊庫 新築給排水衛生ガス設備工事	圖面名称 配管竣工図 11. 2. F	10. 1
縮尺 $S=1/100$	年月日 昭和35年 6月 10日 高知市南元町六三	竣工 	担当 
	池工務店	検印 	作図 

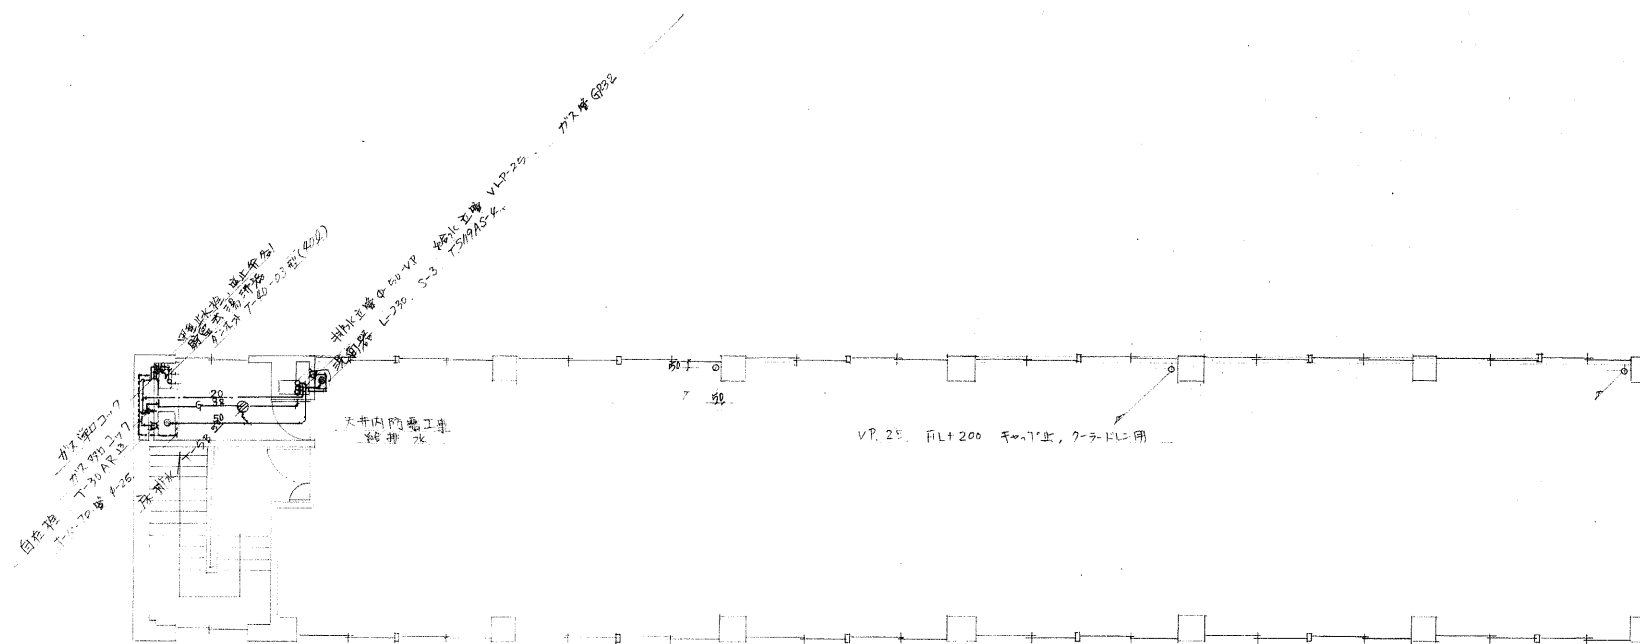

3F 平面図 S=1/100

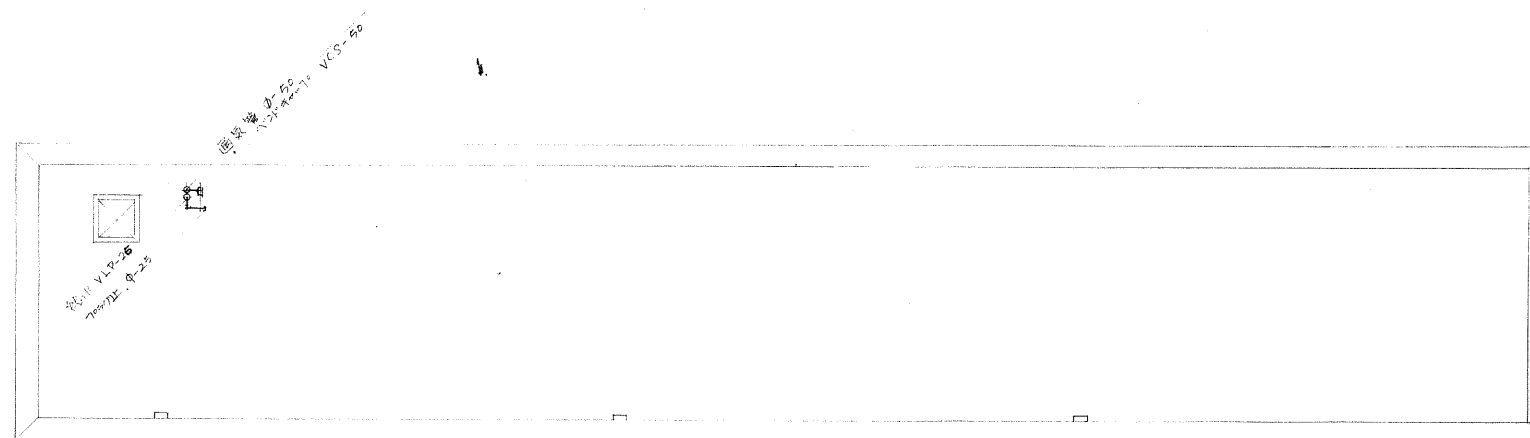

RF 平面図 S=1/60

図面名称	工事名	高知市南元町六五
配管竣工図	新築給排水衛生ガス設備工事	3F, RF
縮尺	日付	昭和53年6月10日
S=1/100	担当者	池工番店