



東面庇 鉄骨詳細図

A1 : 1/20
A3 : 1/40

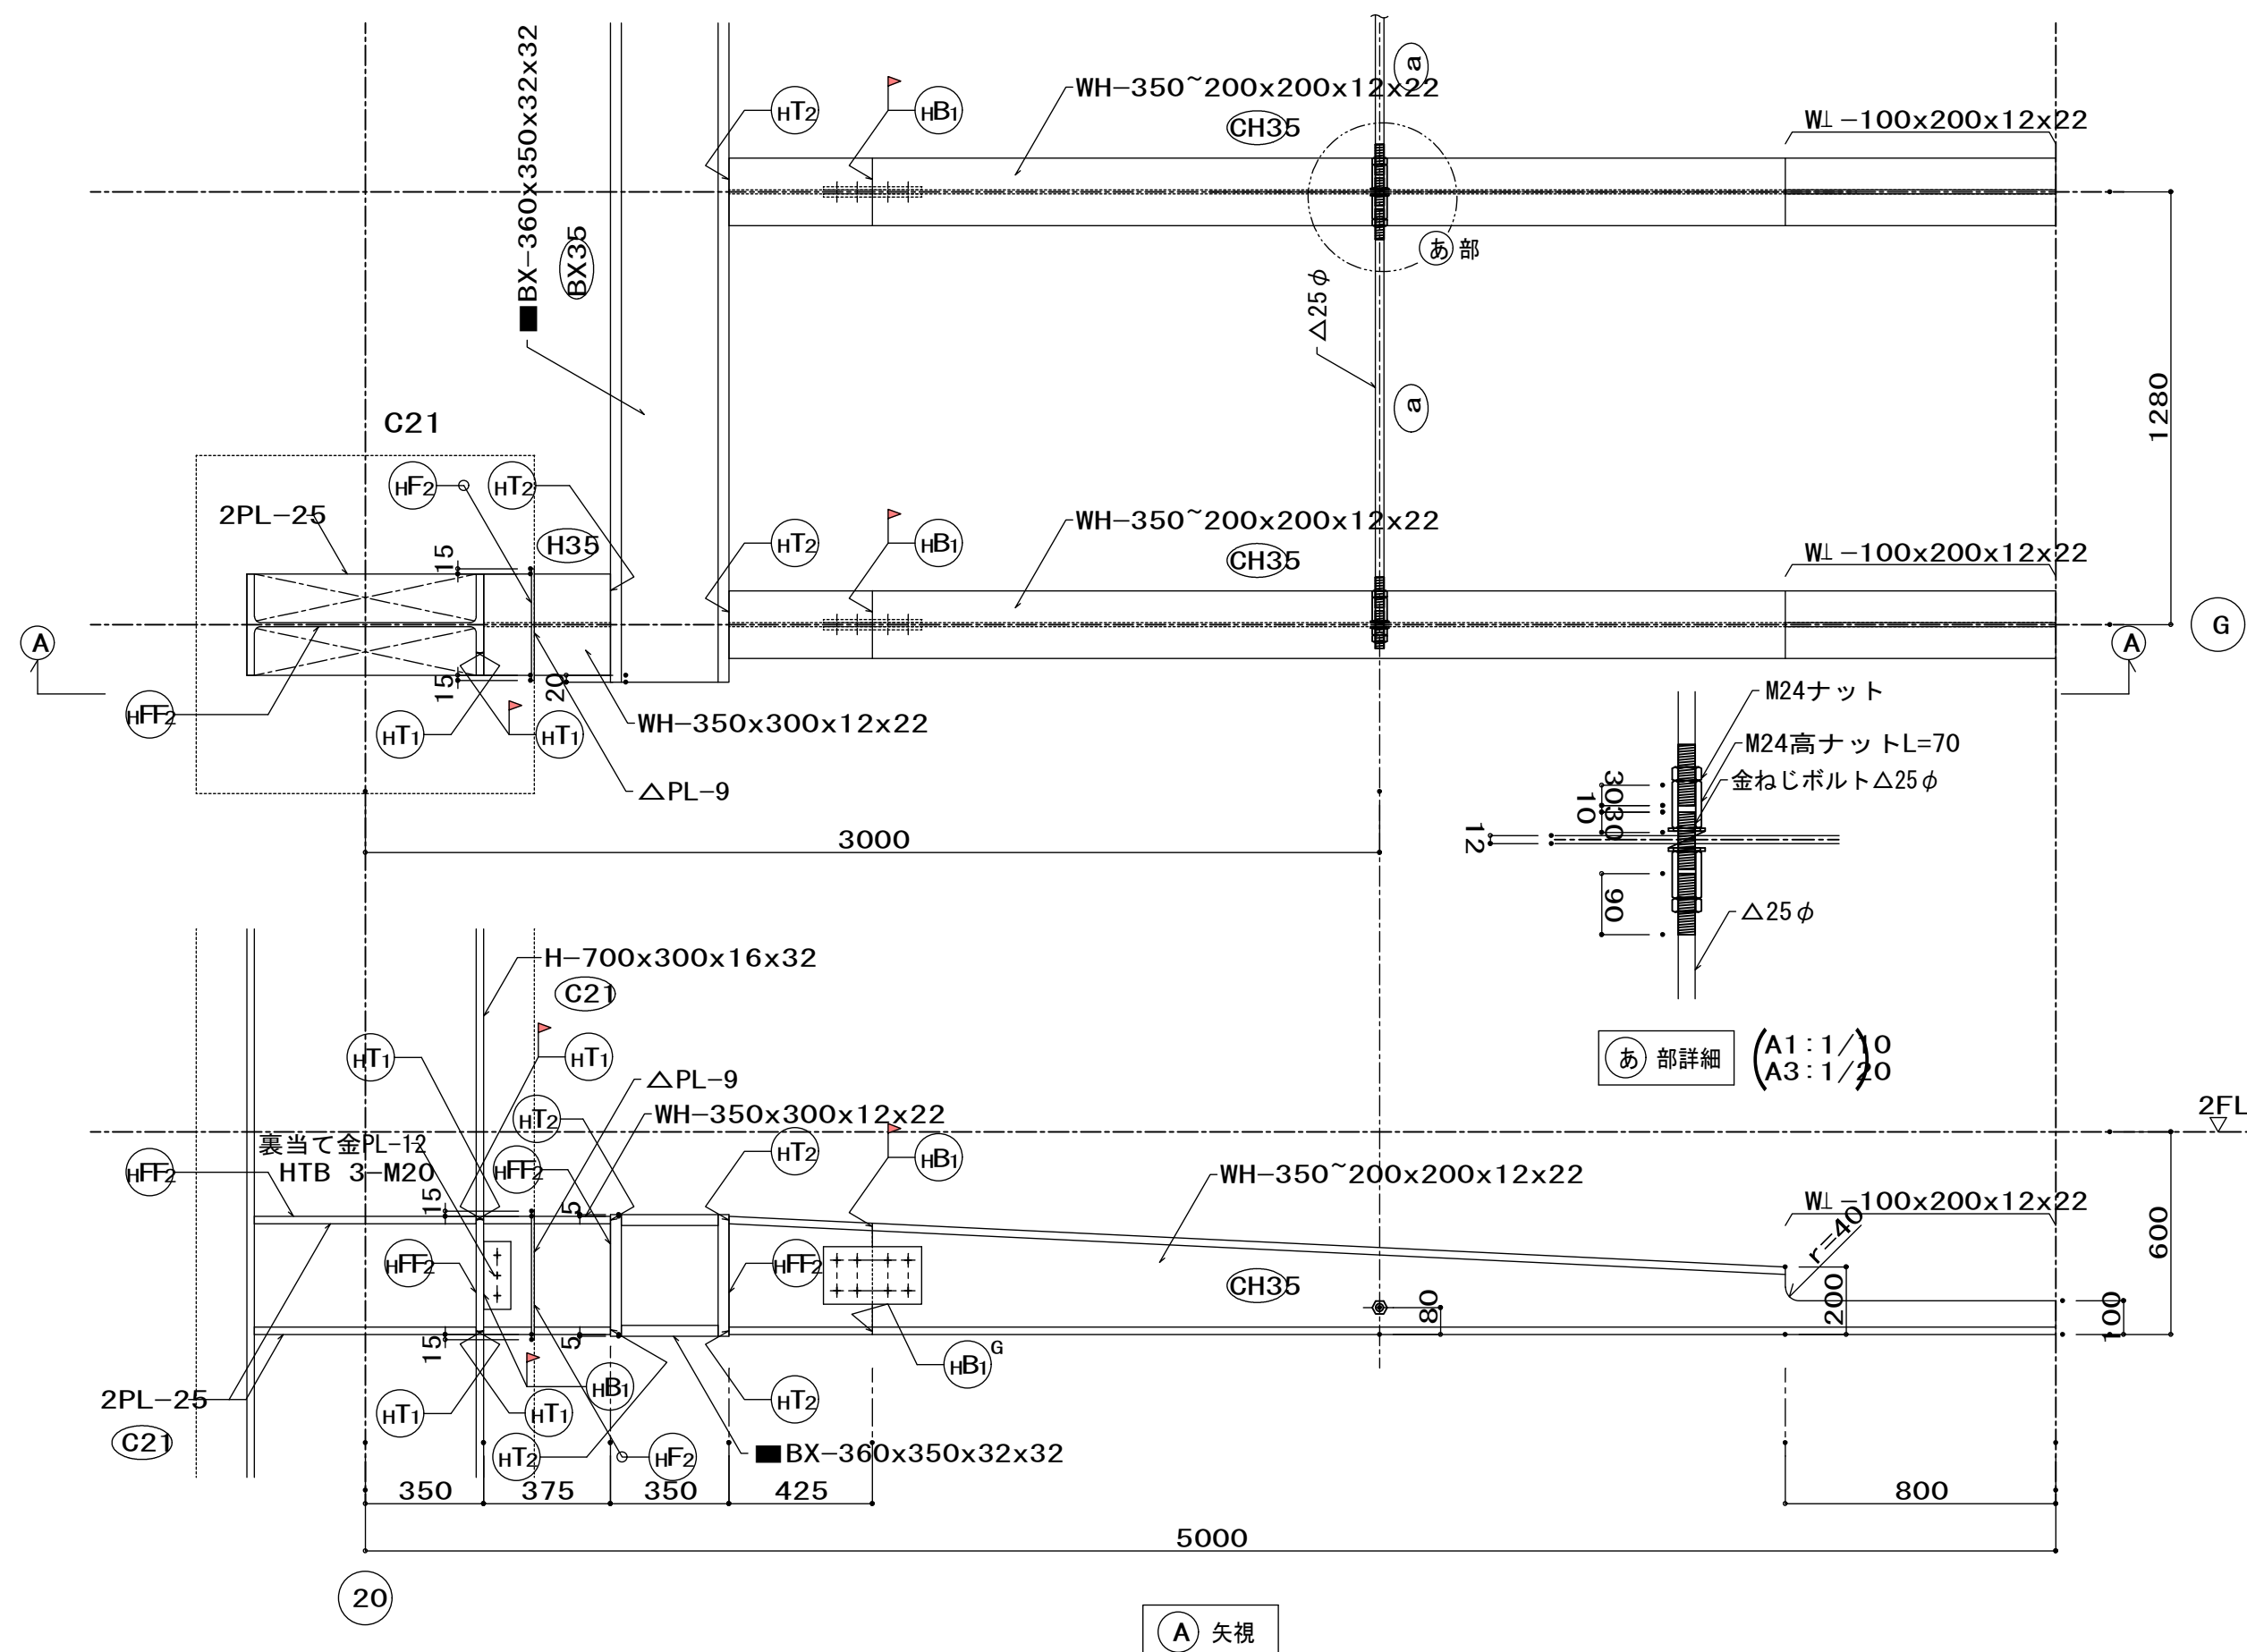



市民ロビー階段 鉄骨詳細図

A1 : 1/20
A3 : 1/40

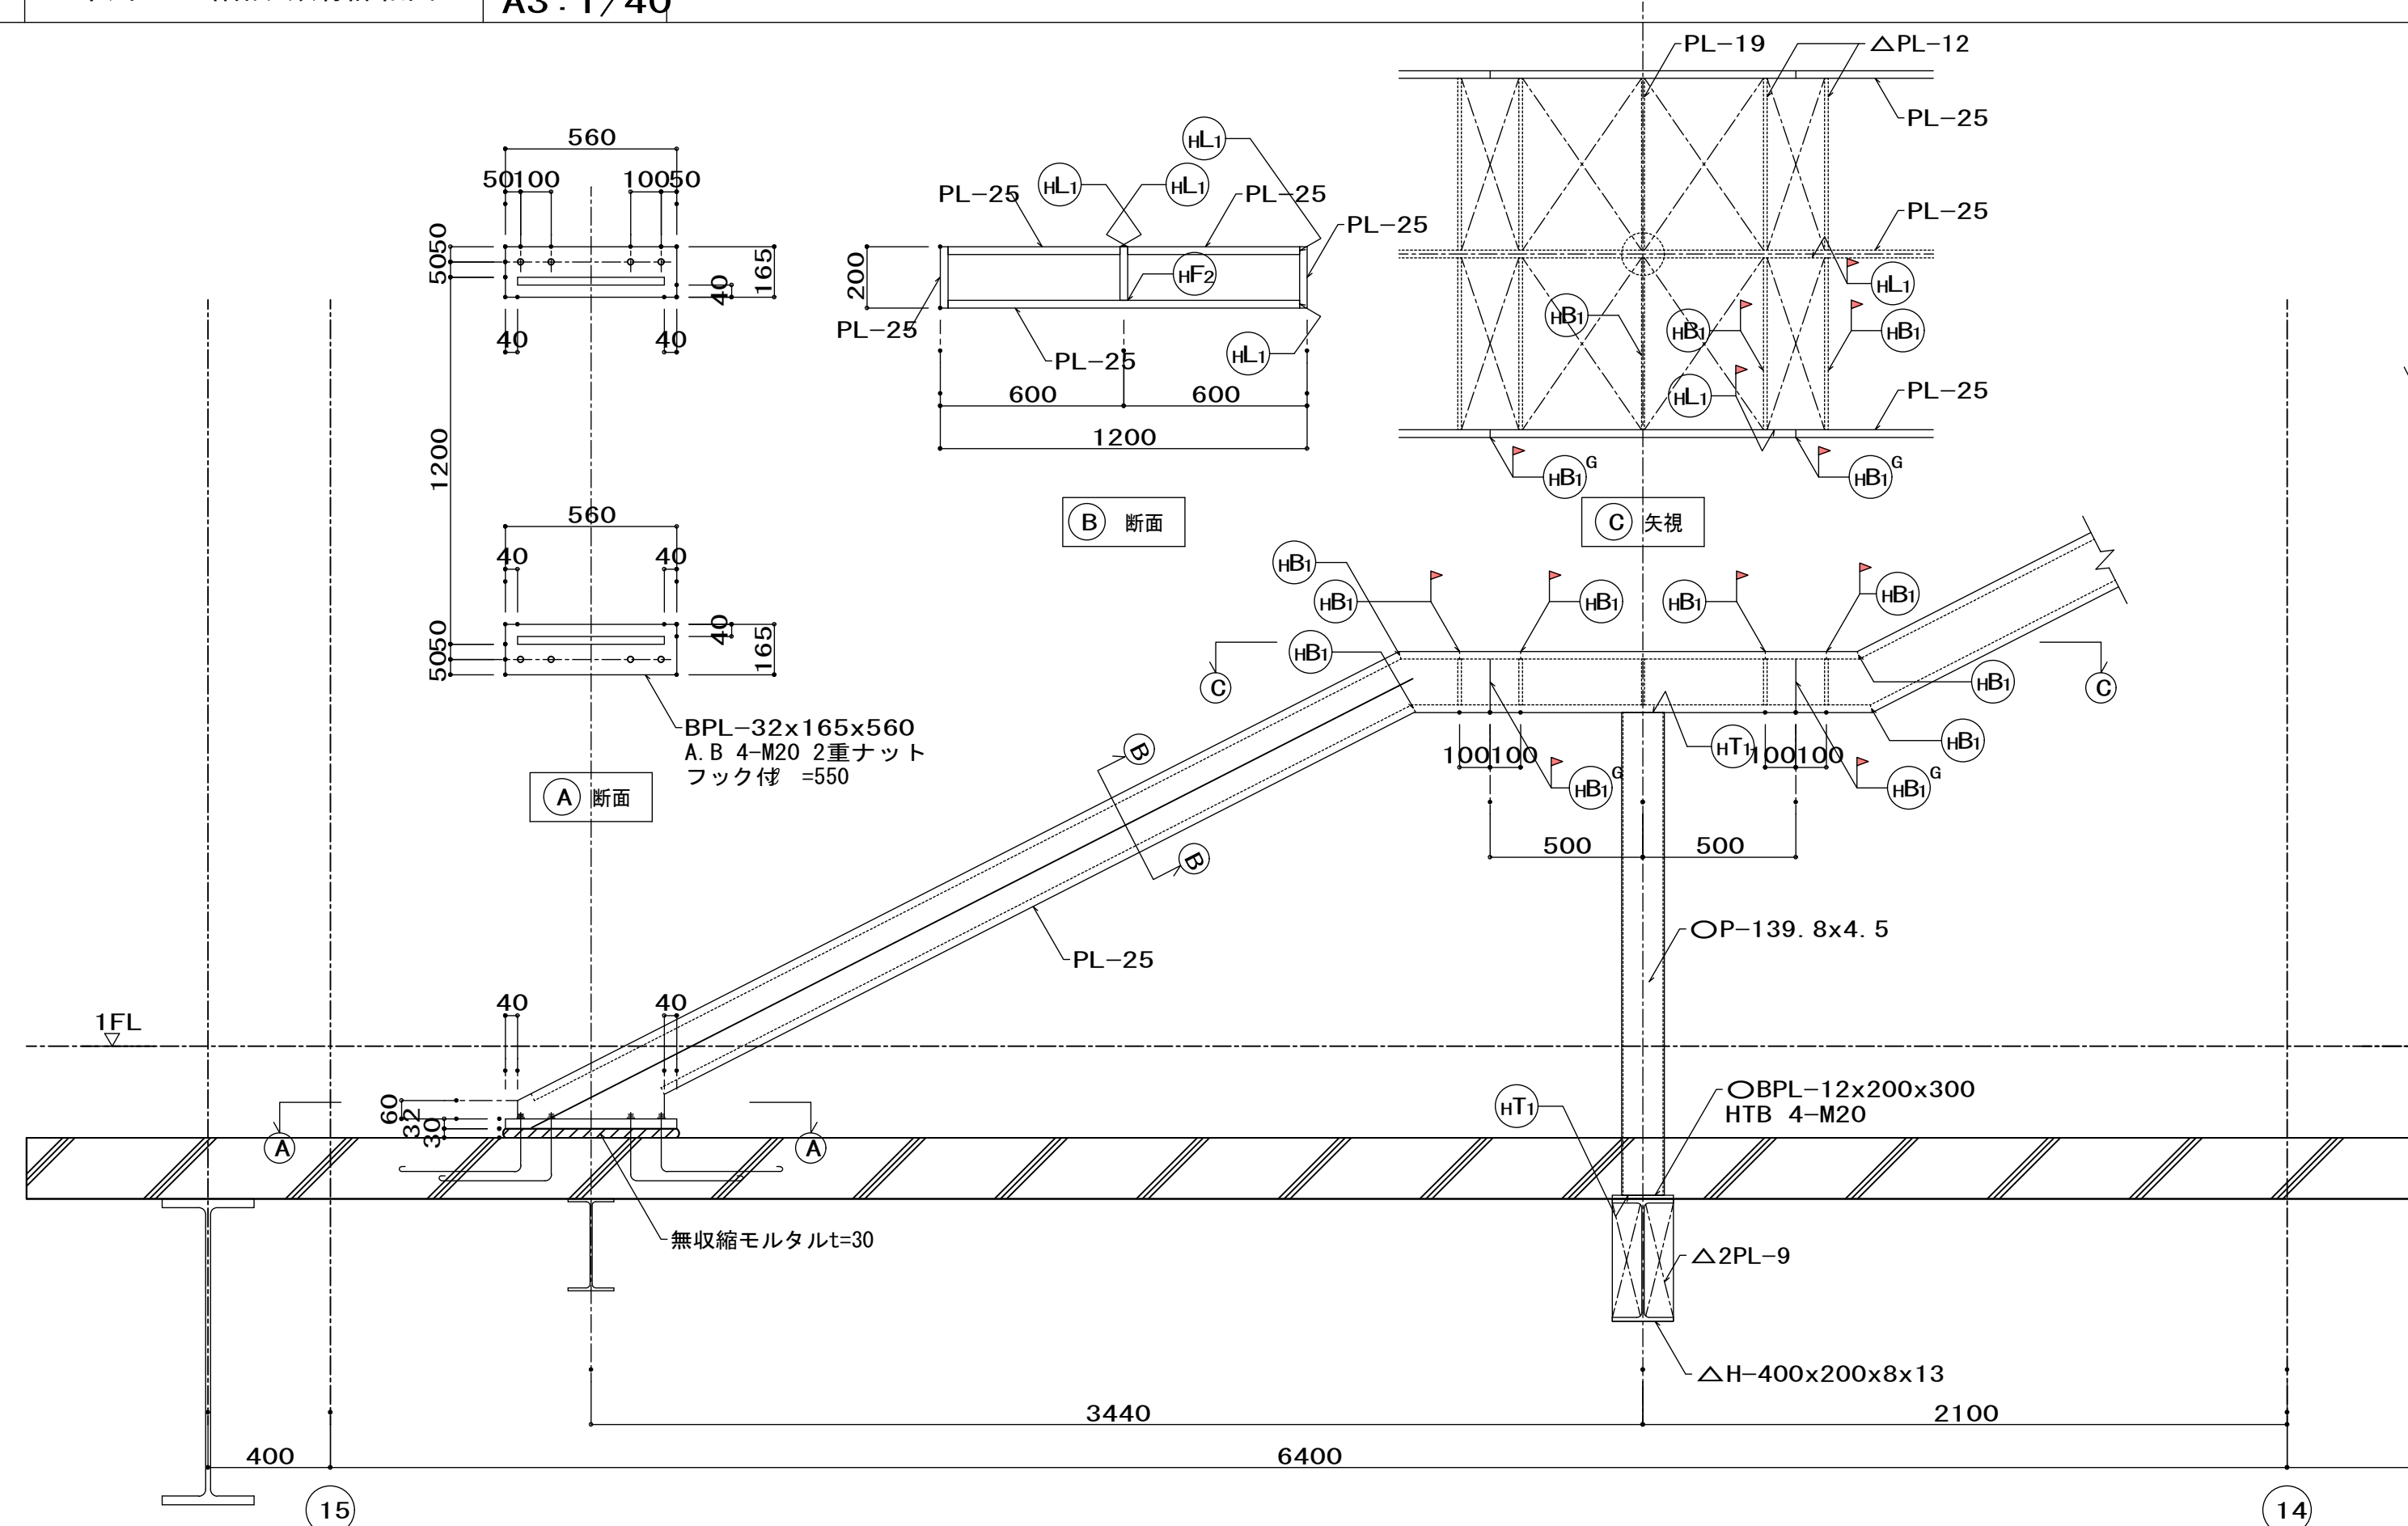



コア階段 鉄骨詳細図

A1 : 1/100
A3 : 1/200

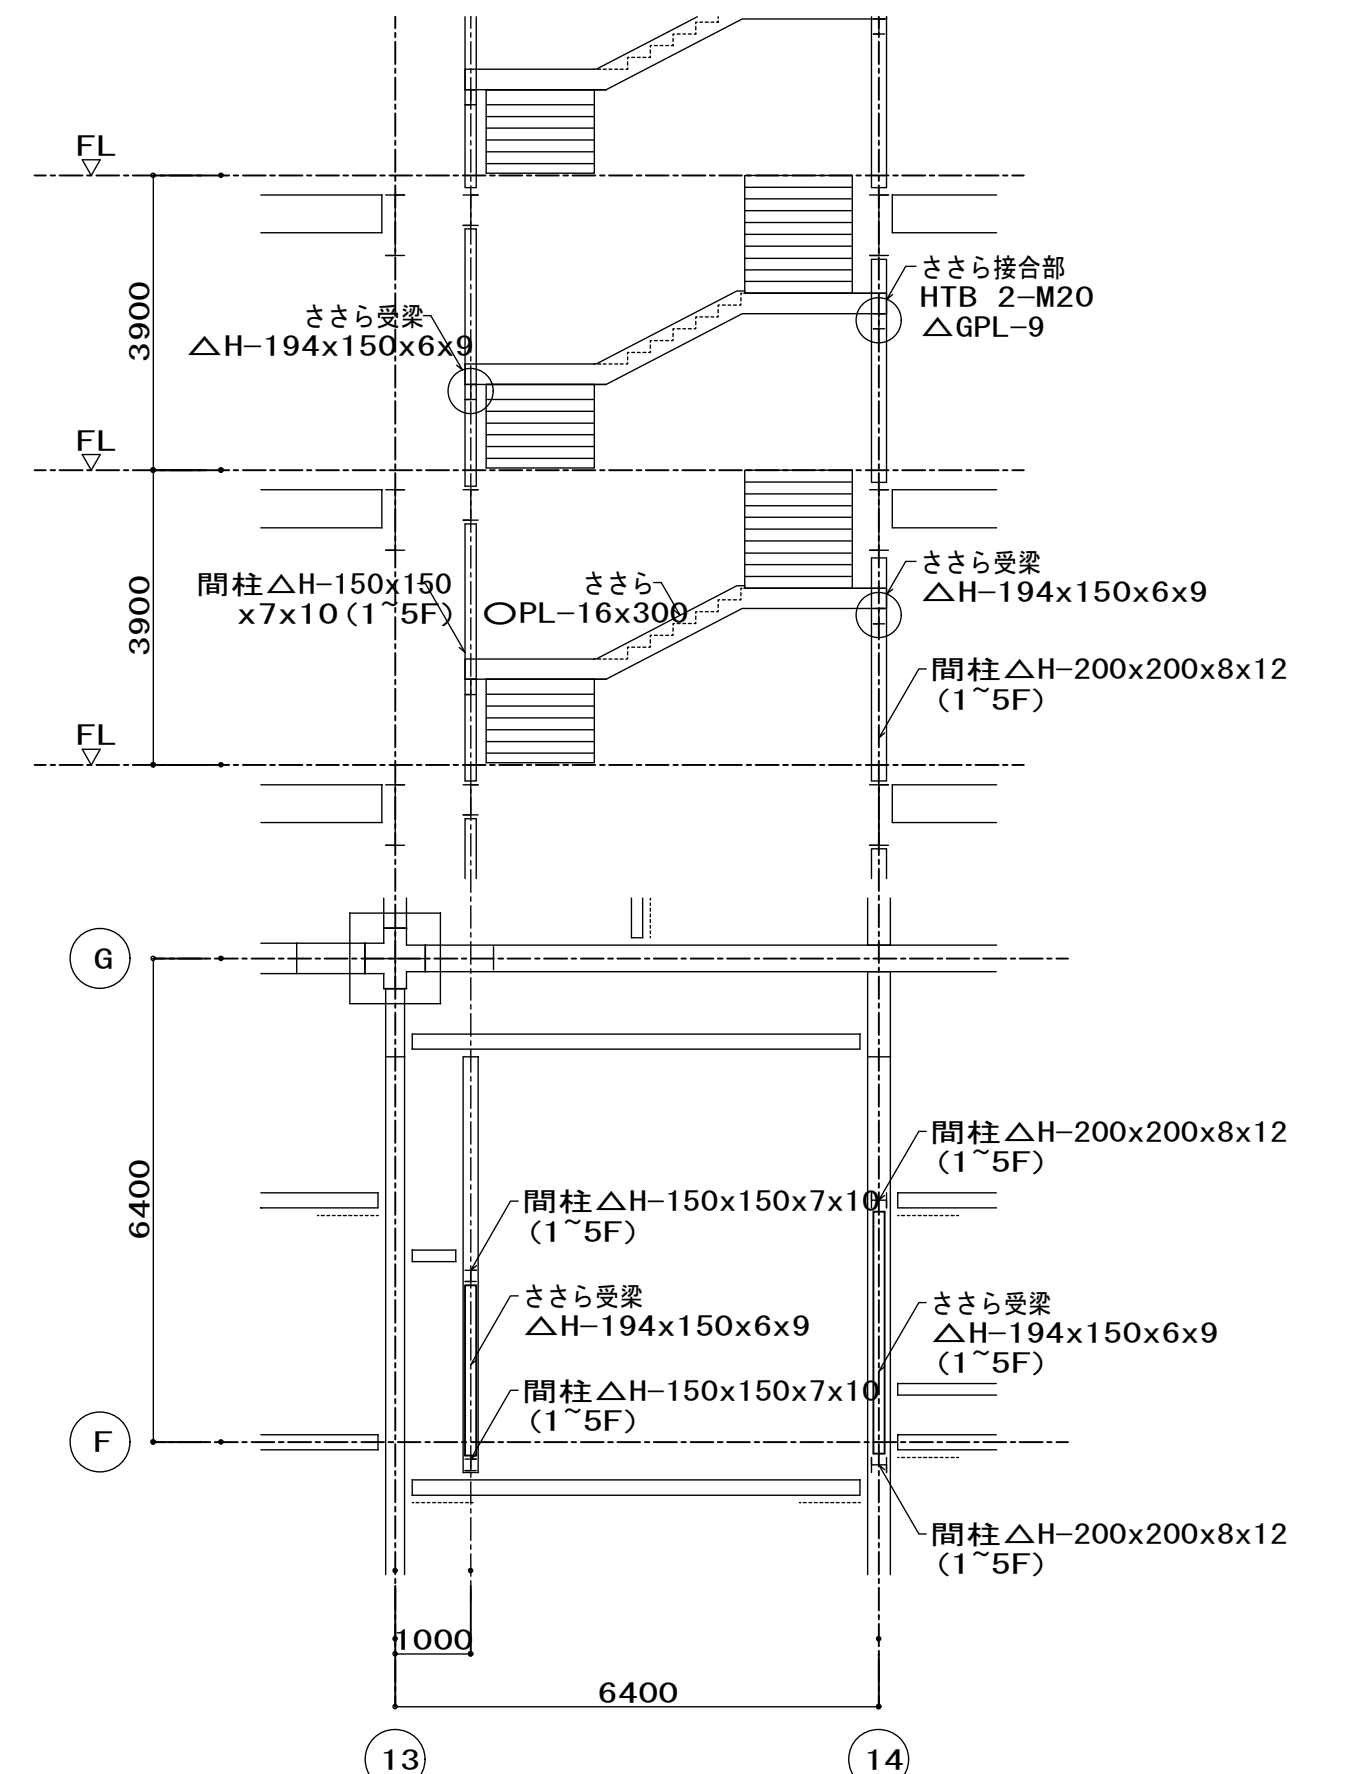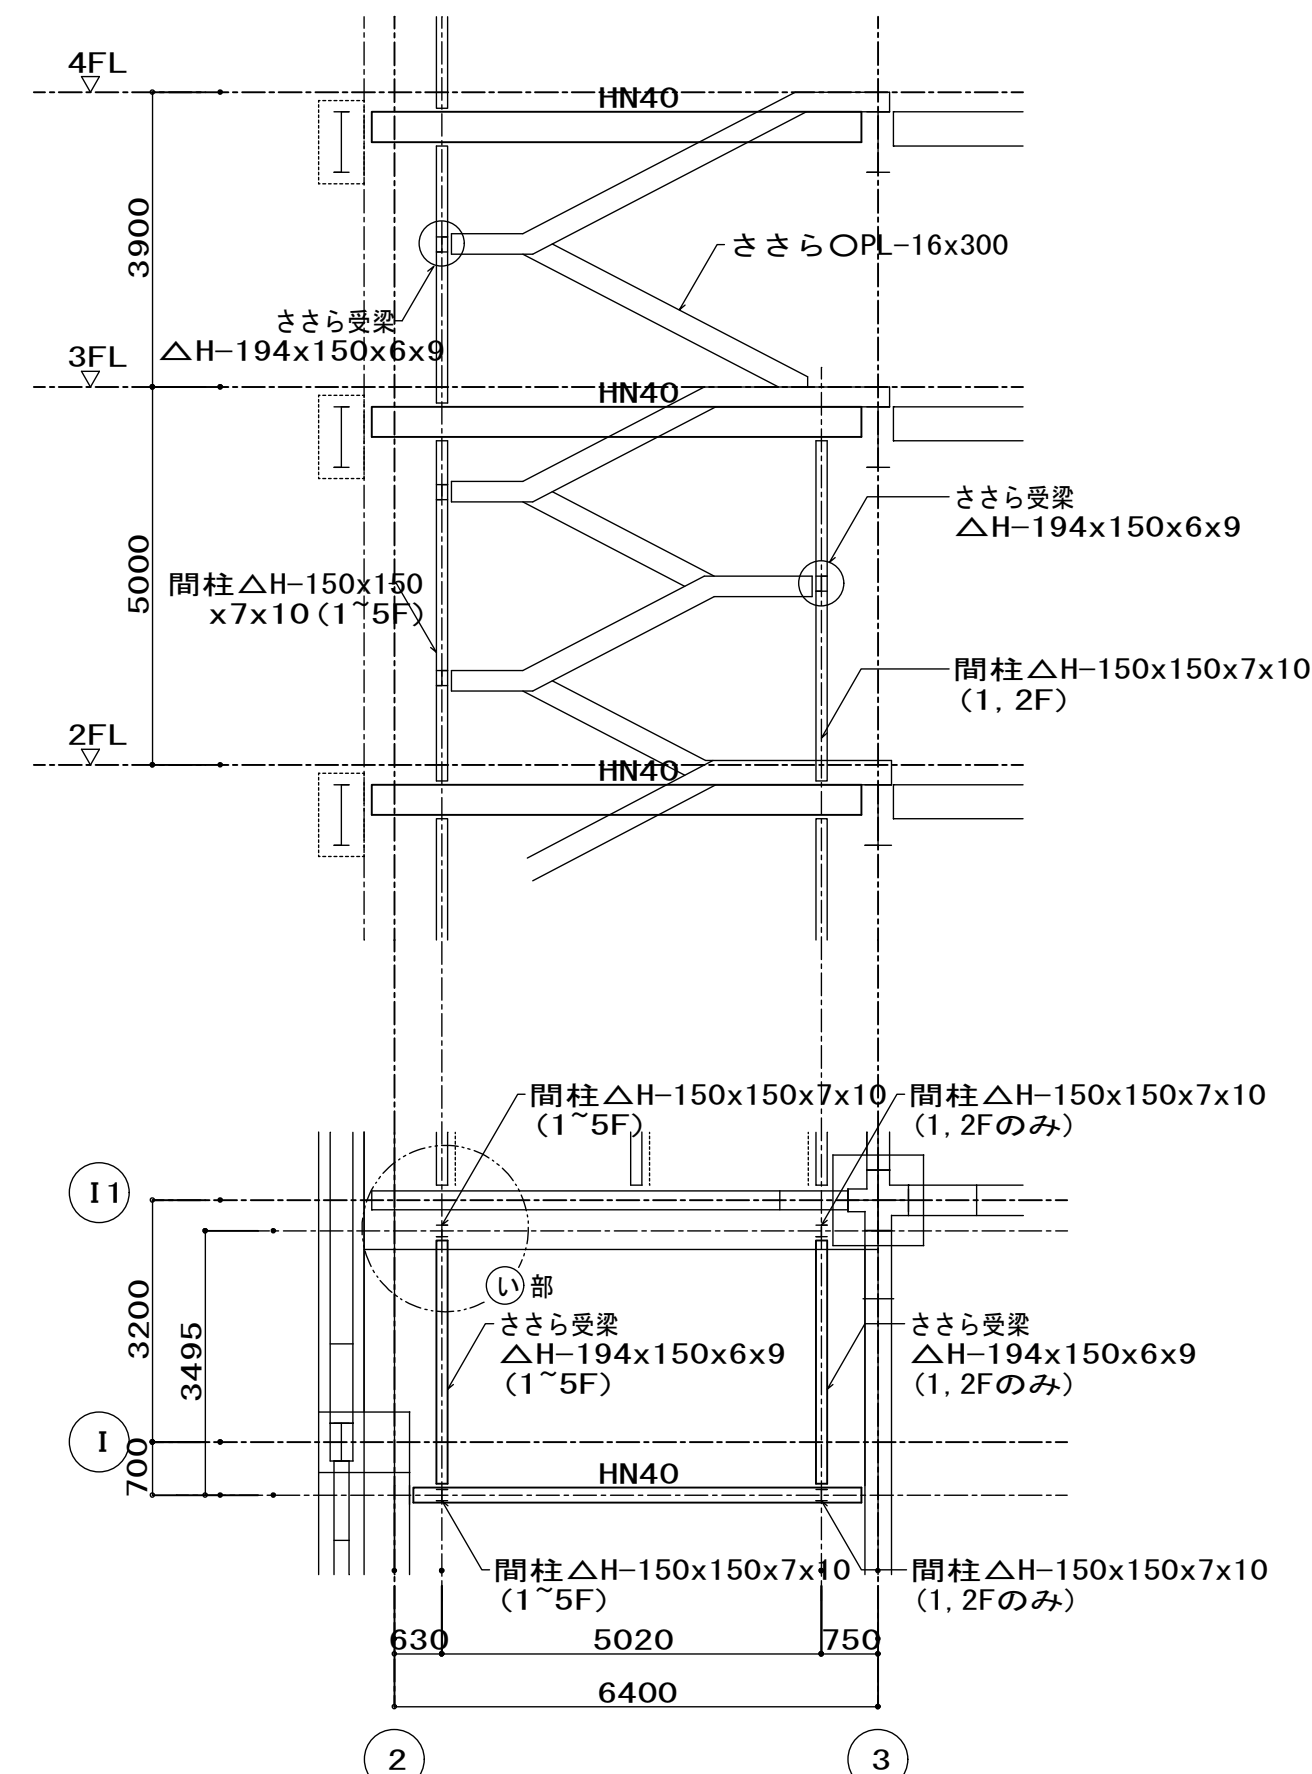

市民ロビー階段 鉄骨詳細図

A1 : 1/20
A3 : 1/40

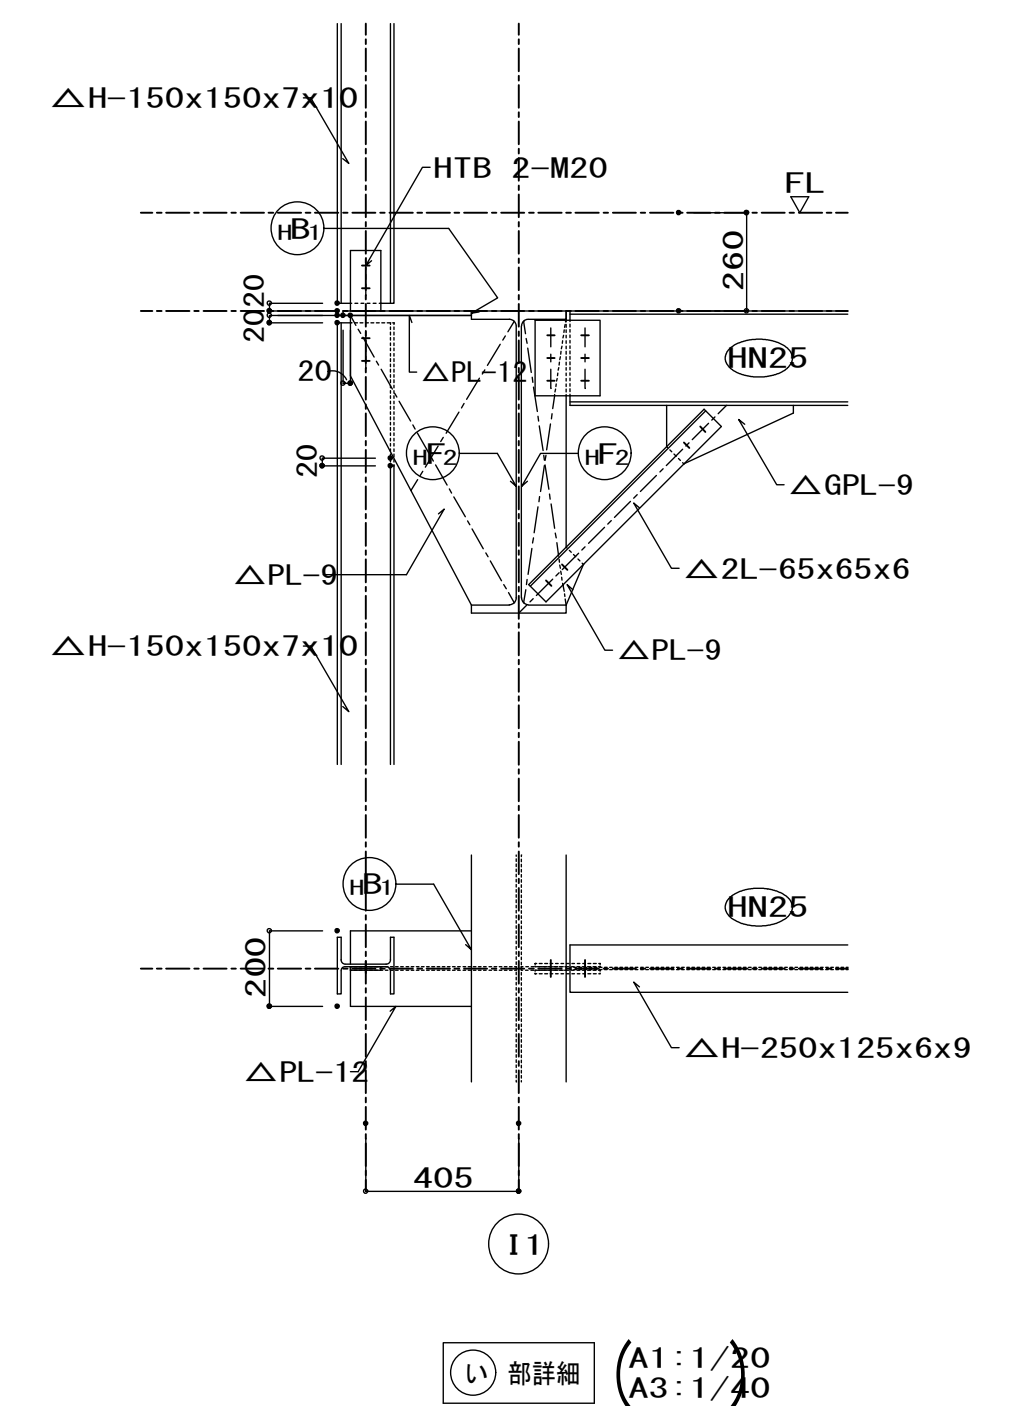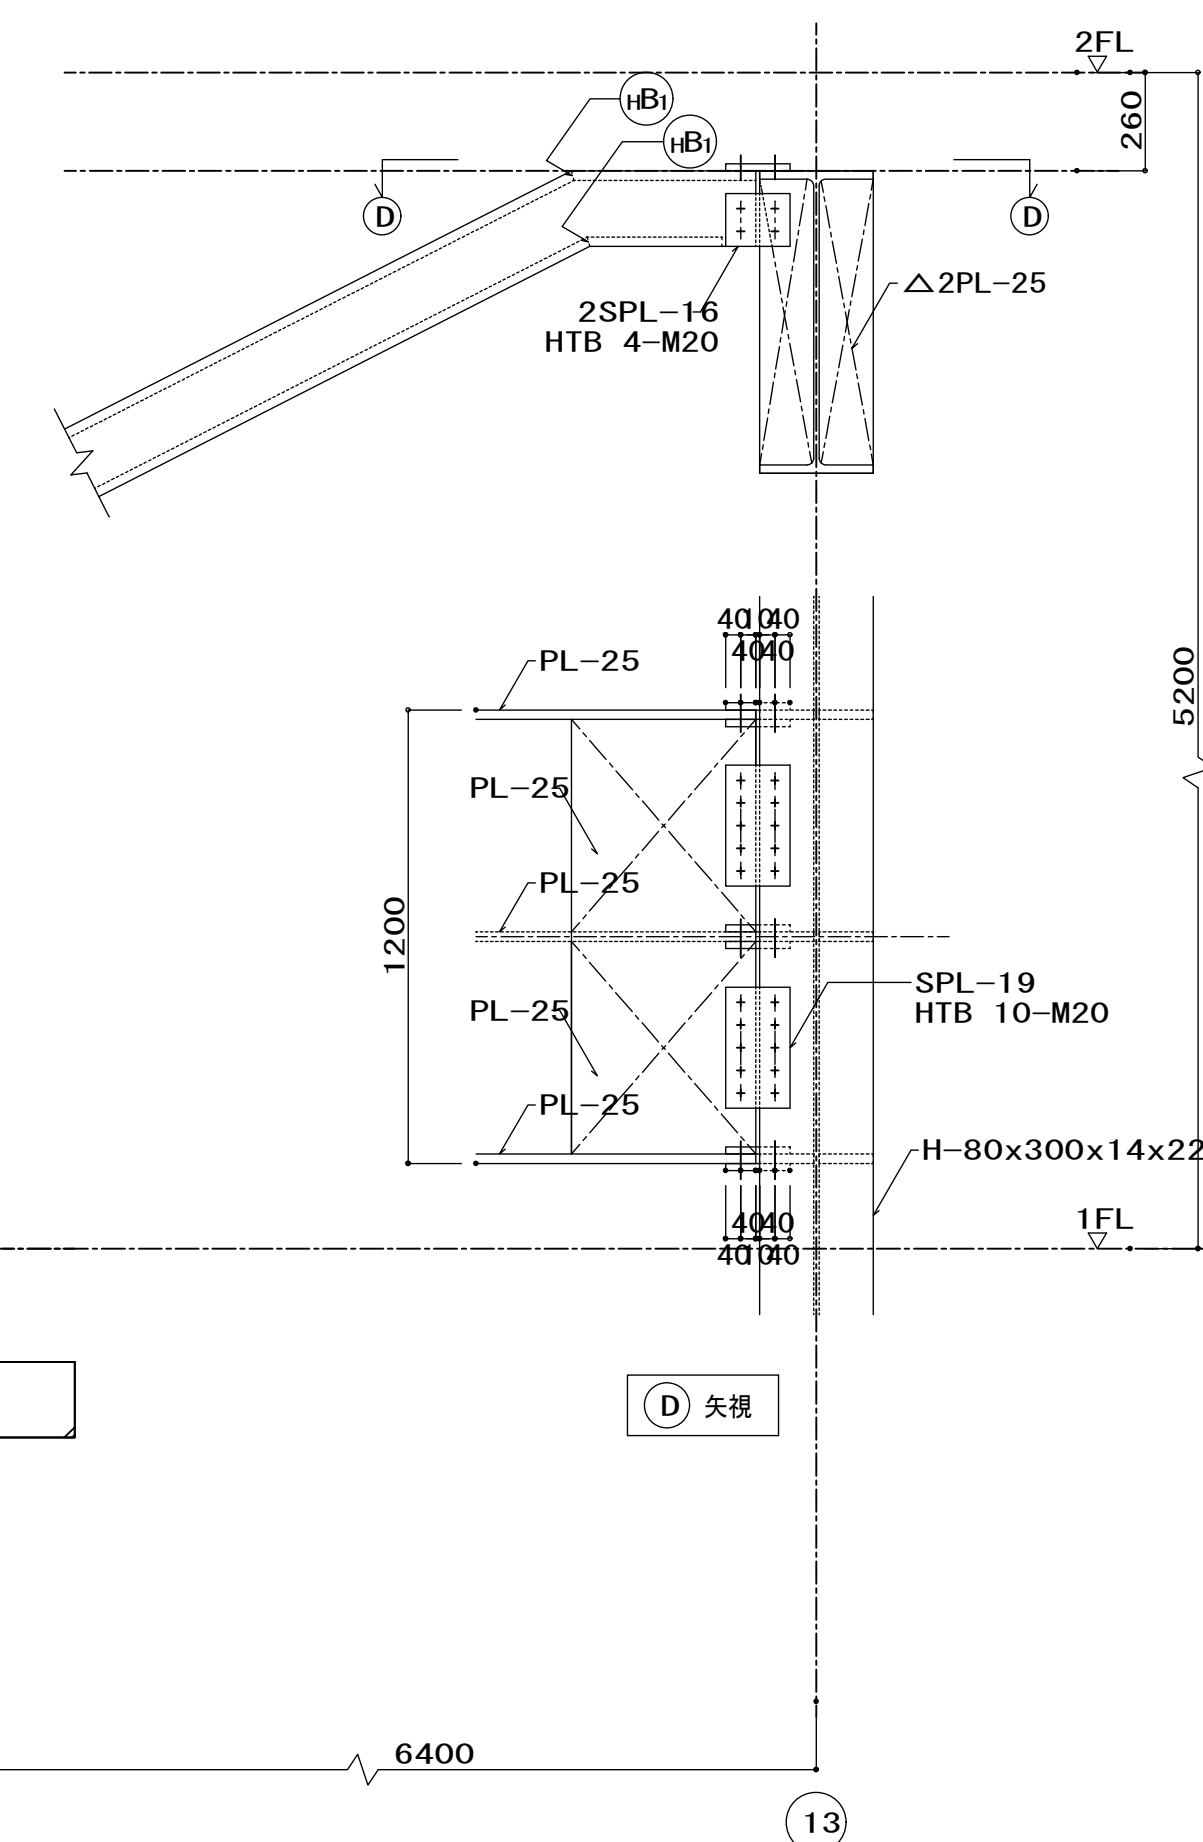

增工	平成 28 年 6 月 25 日		注) 1. 鉄骨材種共通事項	印	鋼板及 L 形鋼	鋼 管	備 考
竣工	令和 元年 11 月 30 日			無印	SM490A	STKN490B	t40はTMCP鋼
監理		監理 日建、上田特定監理業務等共同企業体		△	SM400A	STKN400B	t40はTMCP鋼
				○	SS400	—	—
施工		施工 大成、大臣新洋特定建設工事共同企業体		■	SM490C	—	t40はTMCP鋼

完成図 構-75

日建・上田特定設計委託業務  
共同企業体

高知市都市建設部公共建築課

高知市新庁舎建設工事

鉄骨詳細図 (5)

構  $\begin{array}{cc} 7 & 5 \\ 6 & -12 \end{array}$

0-140004-B