




1階梁貫通位置図

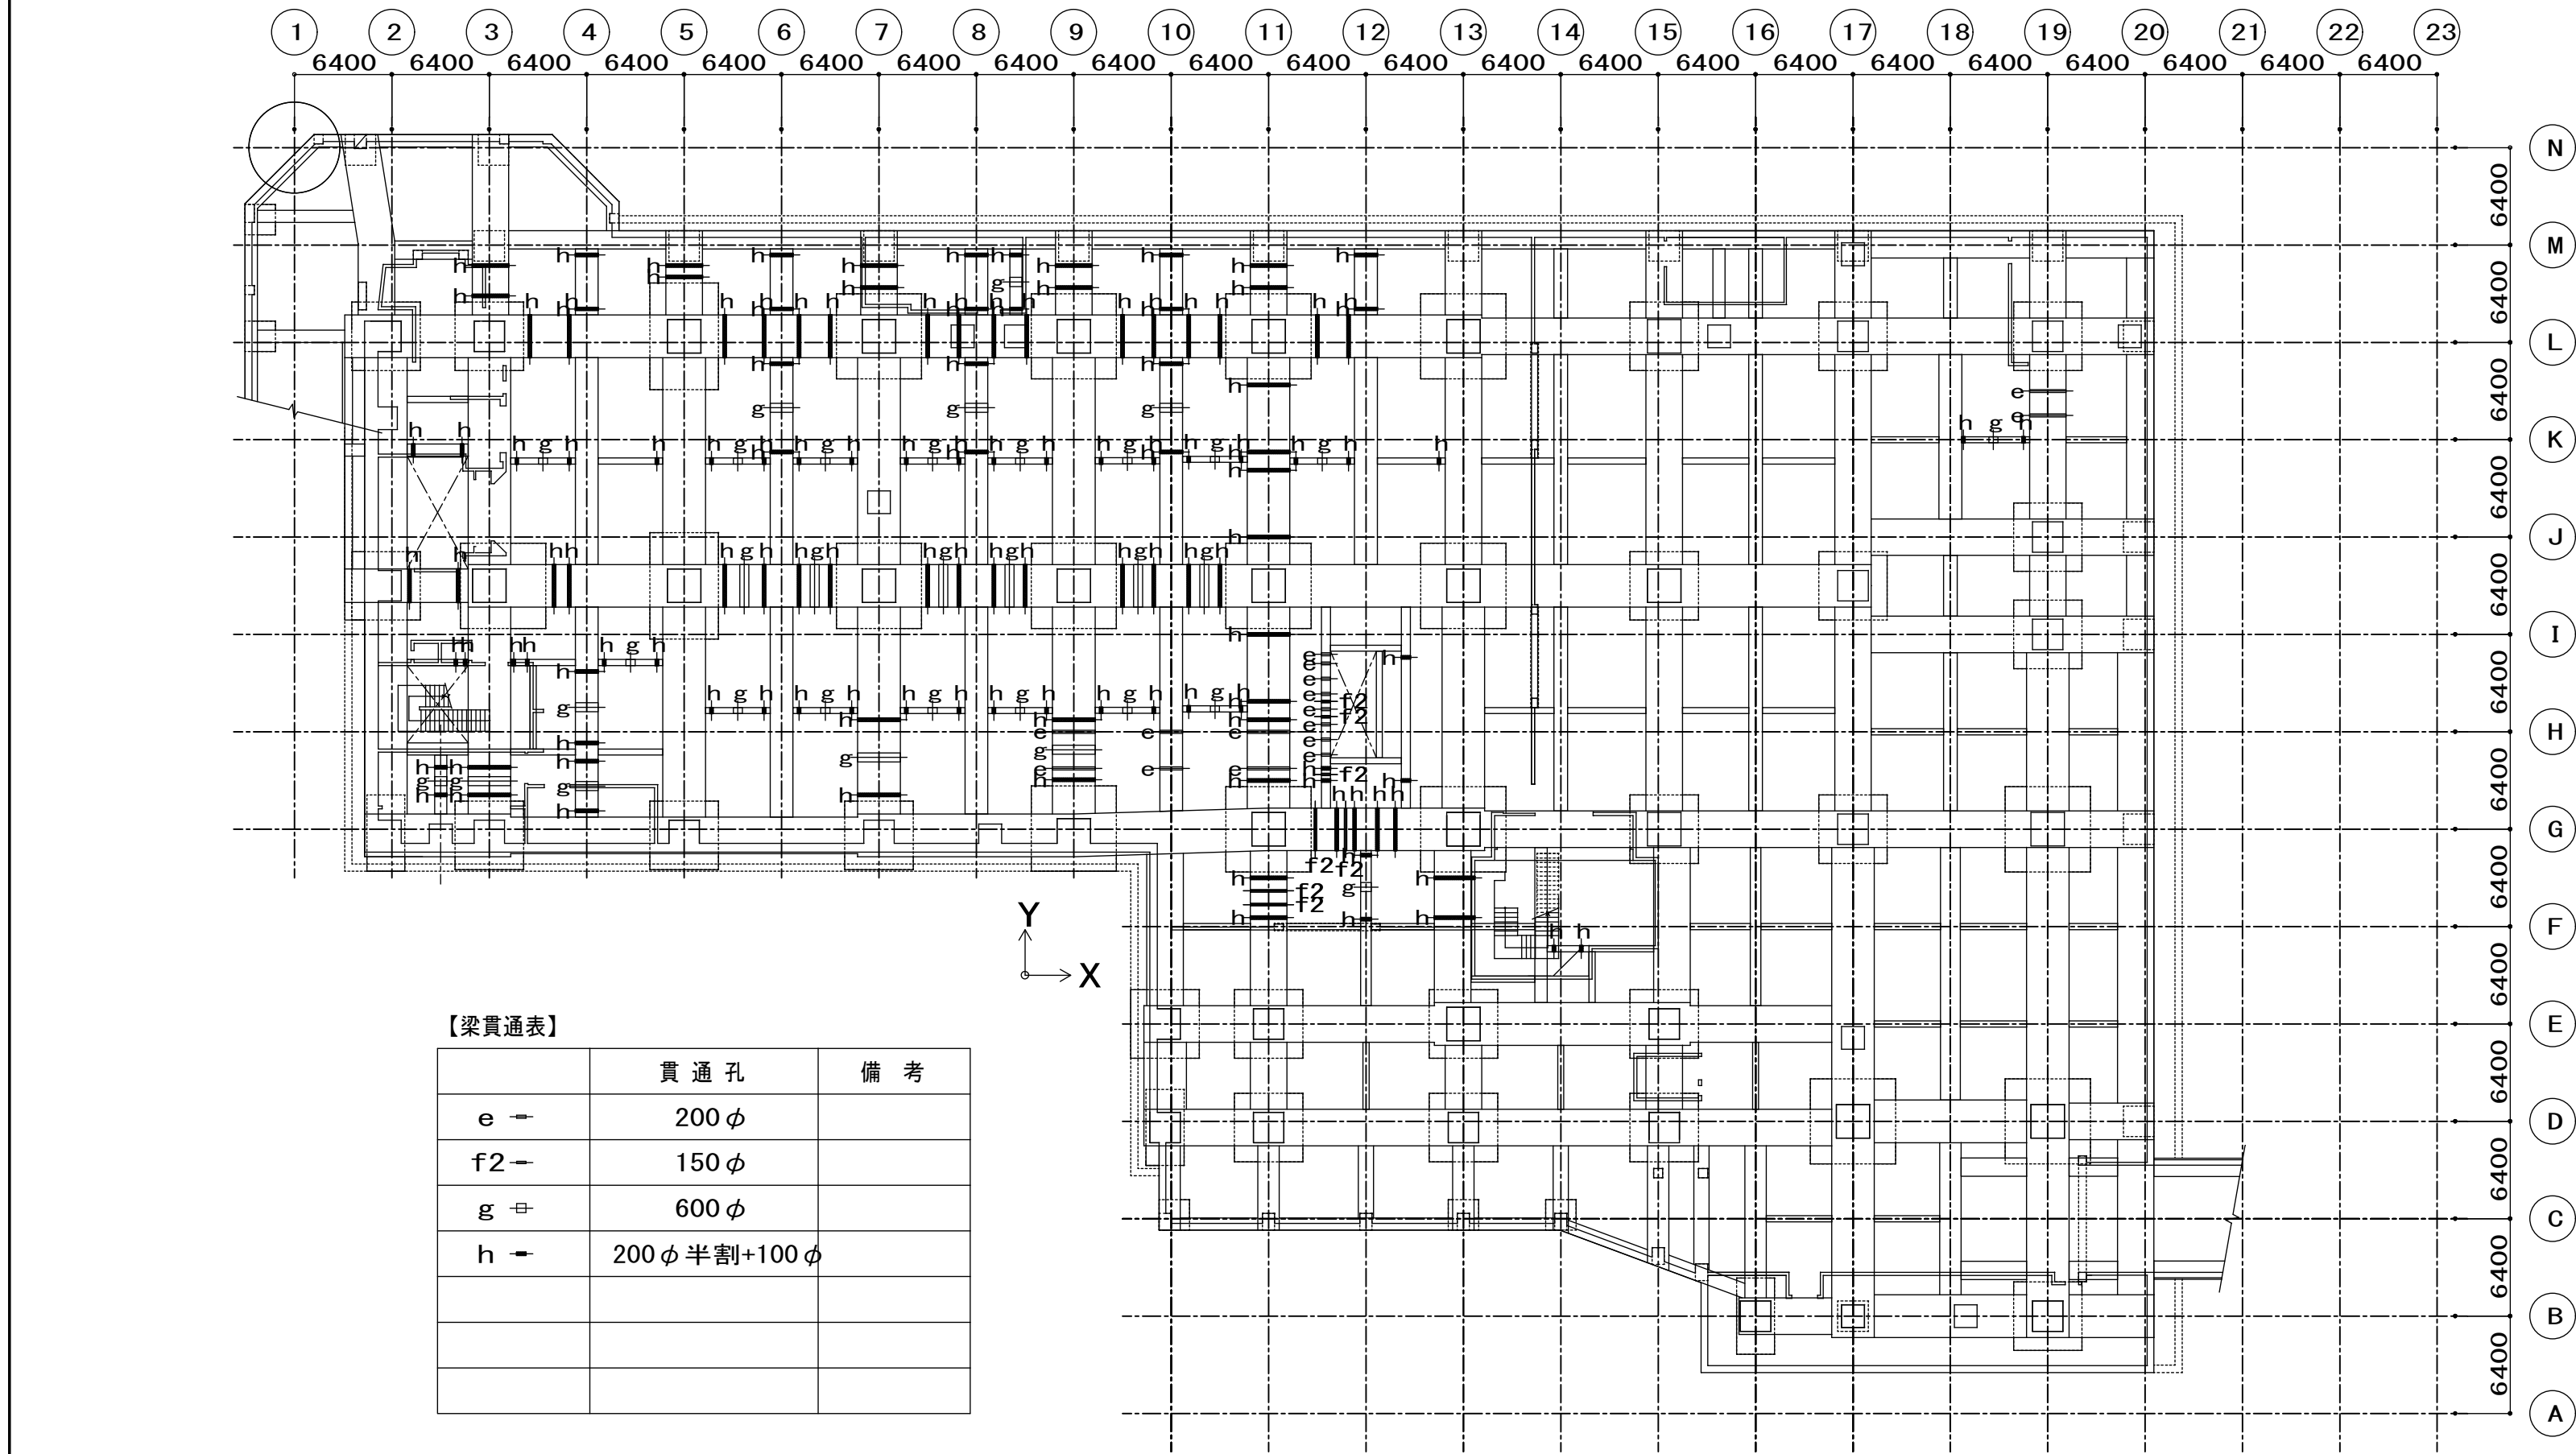

B1階梁貫通位置図

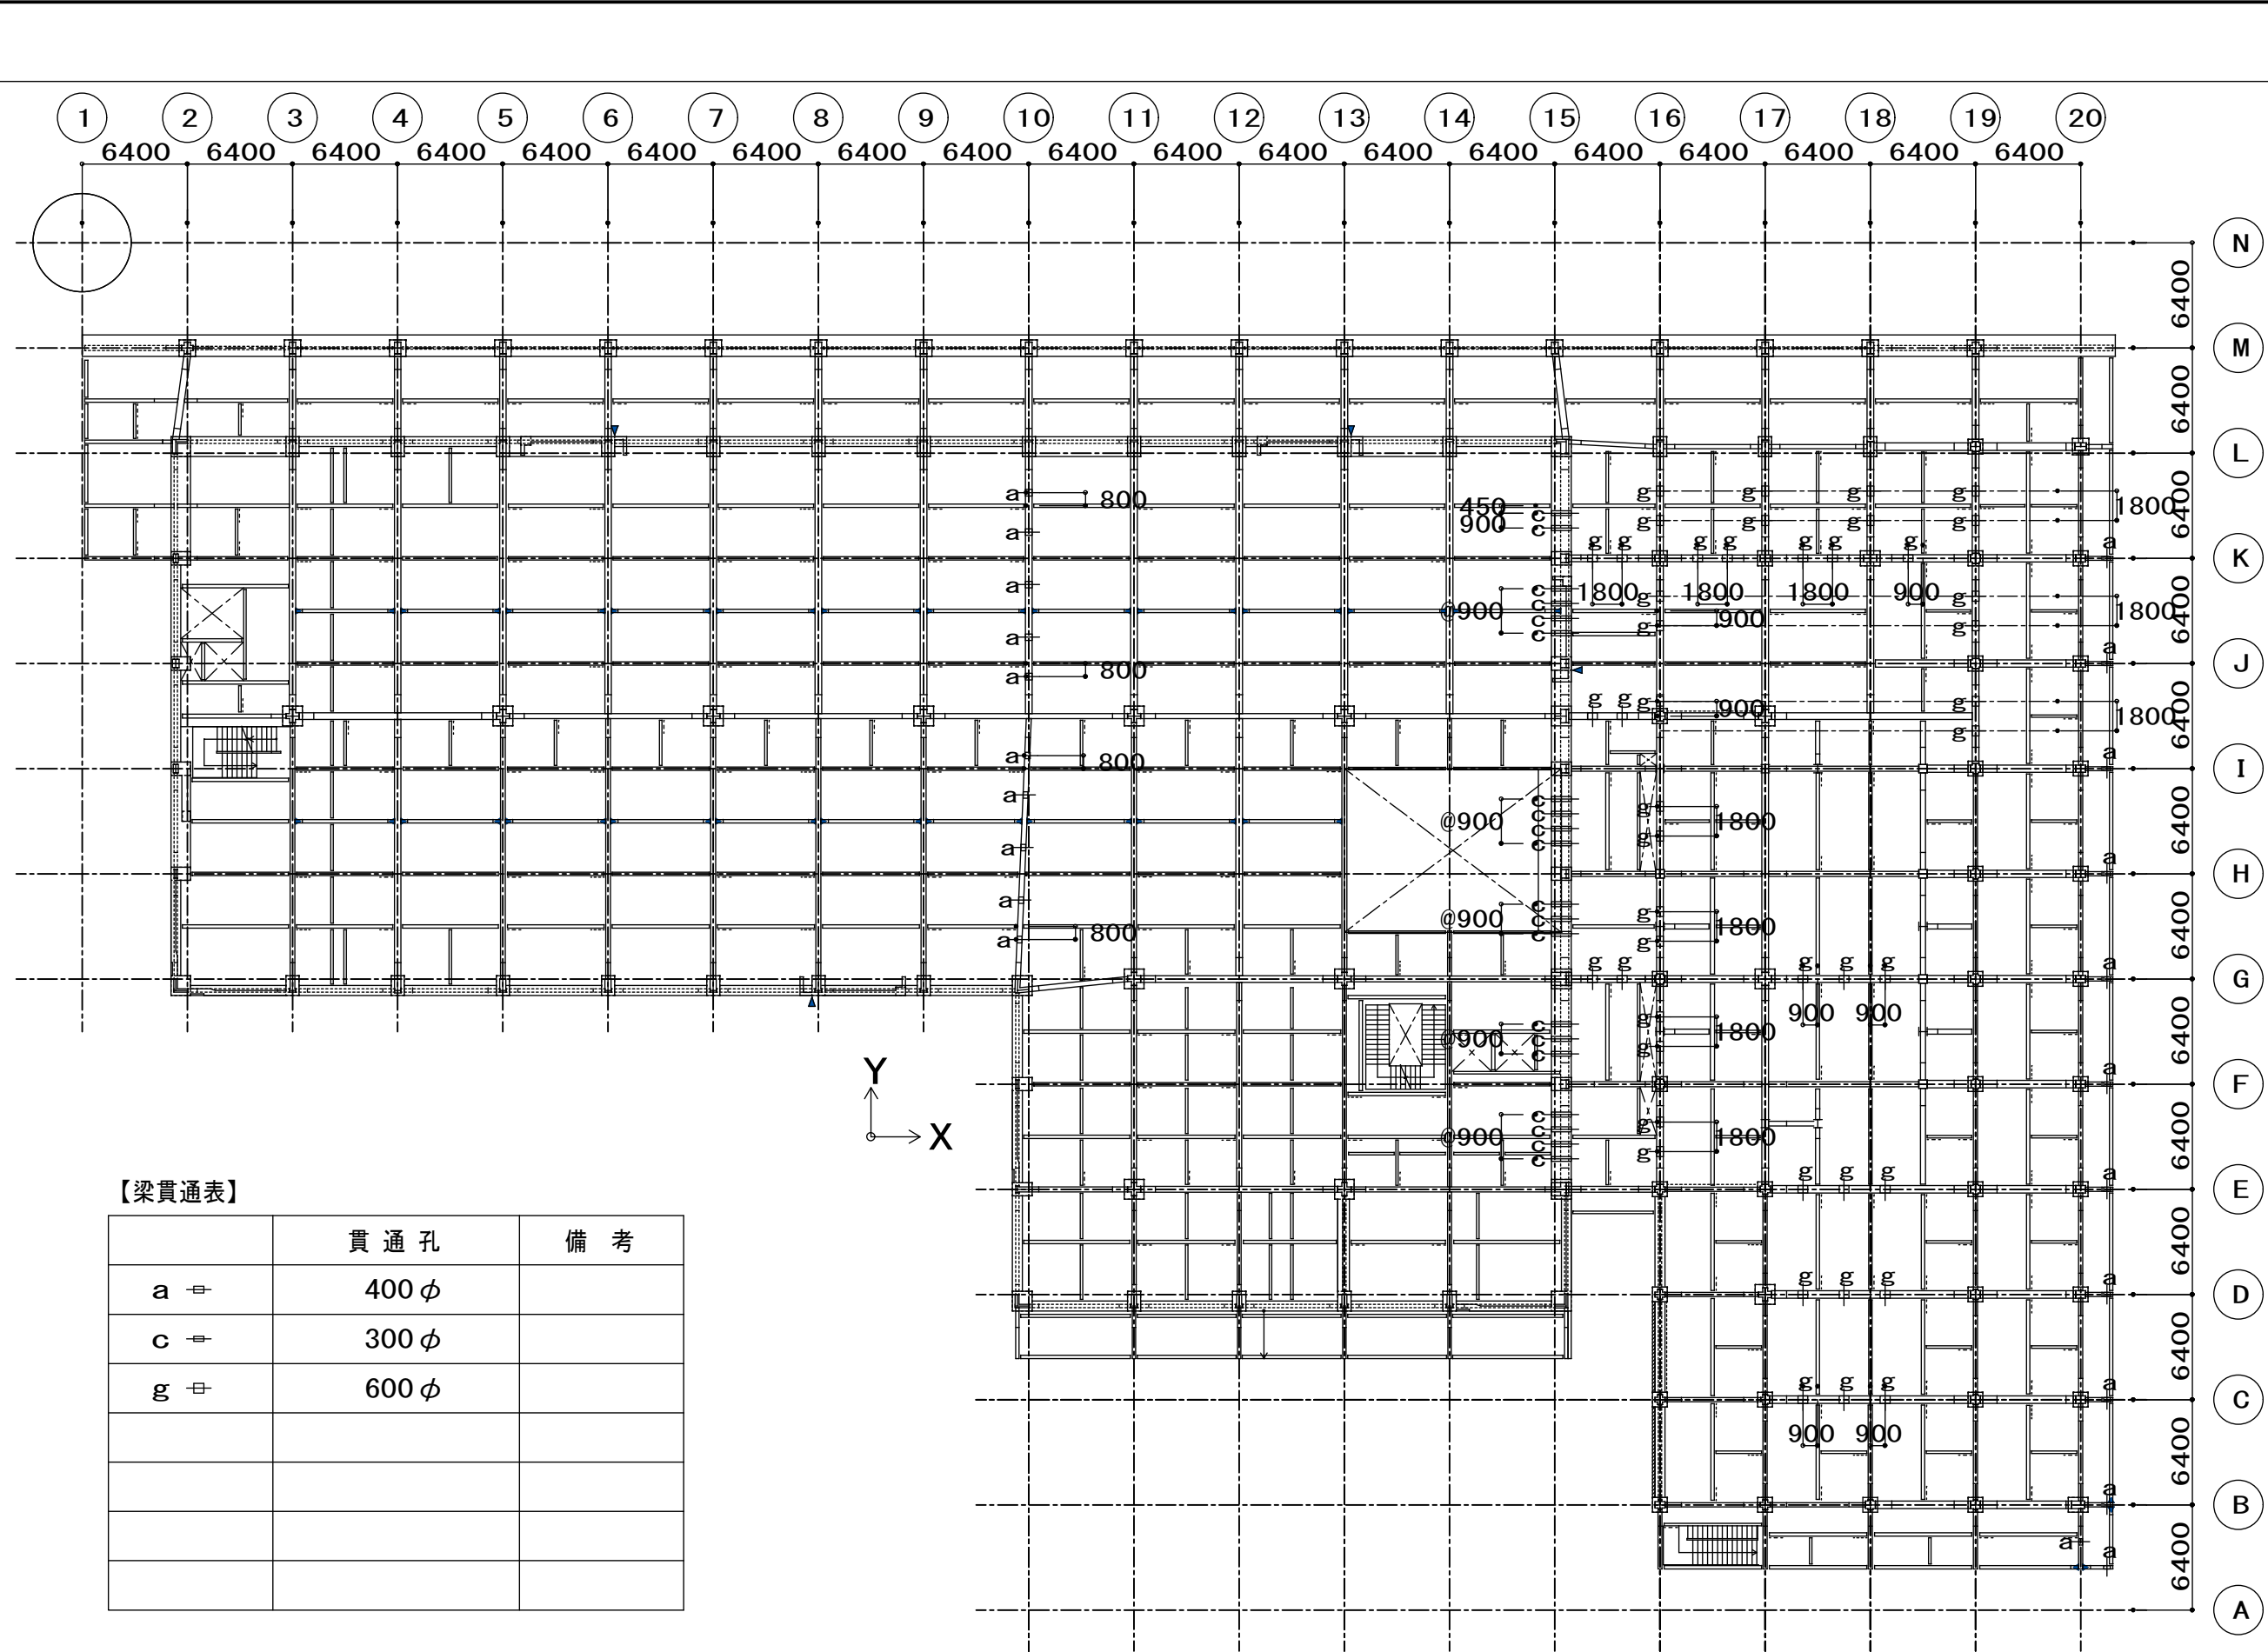

3階梁貫通位置図

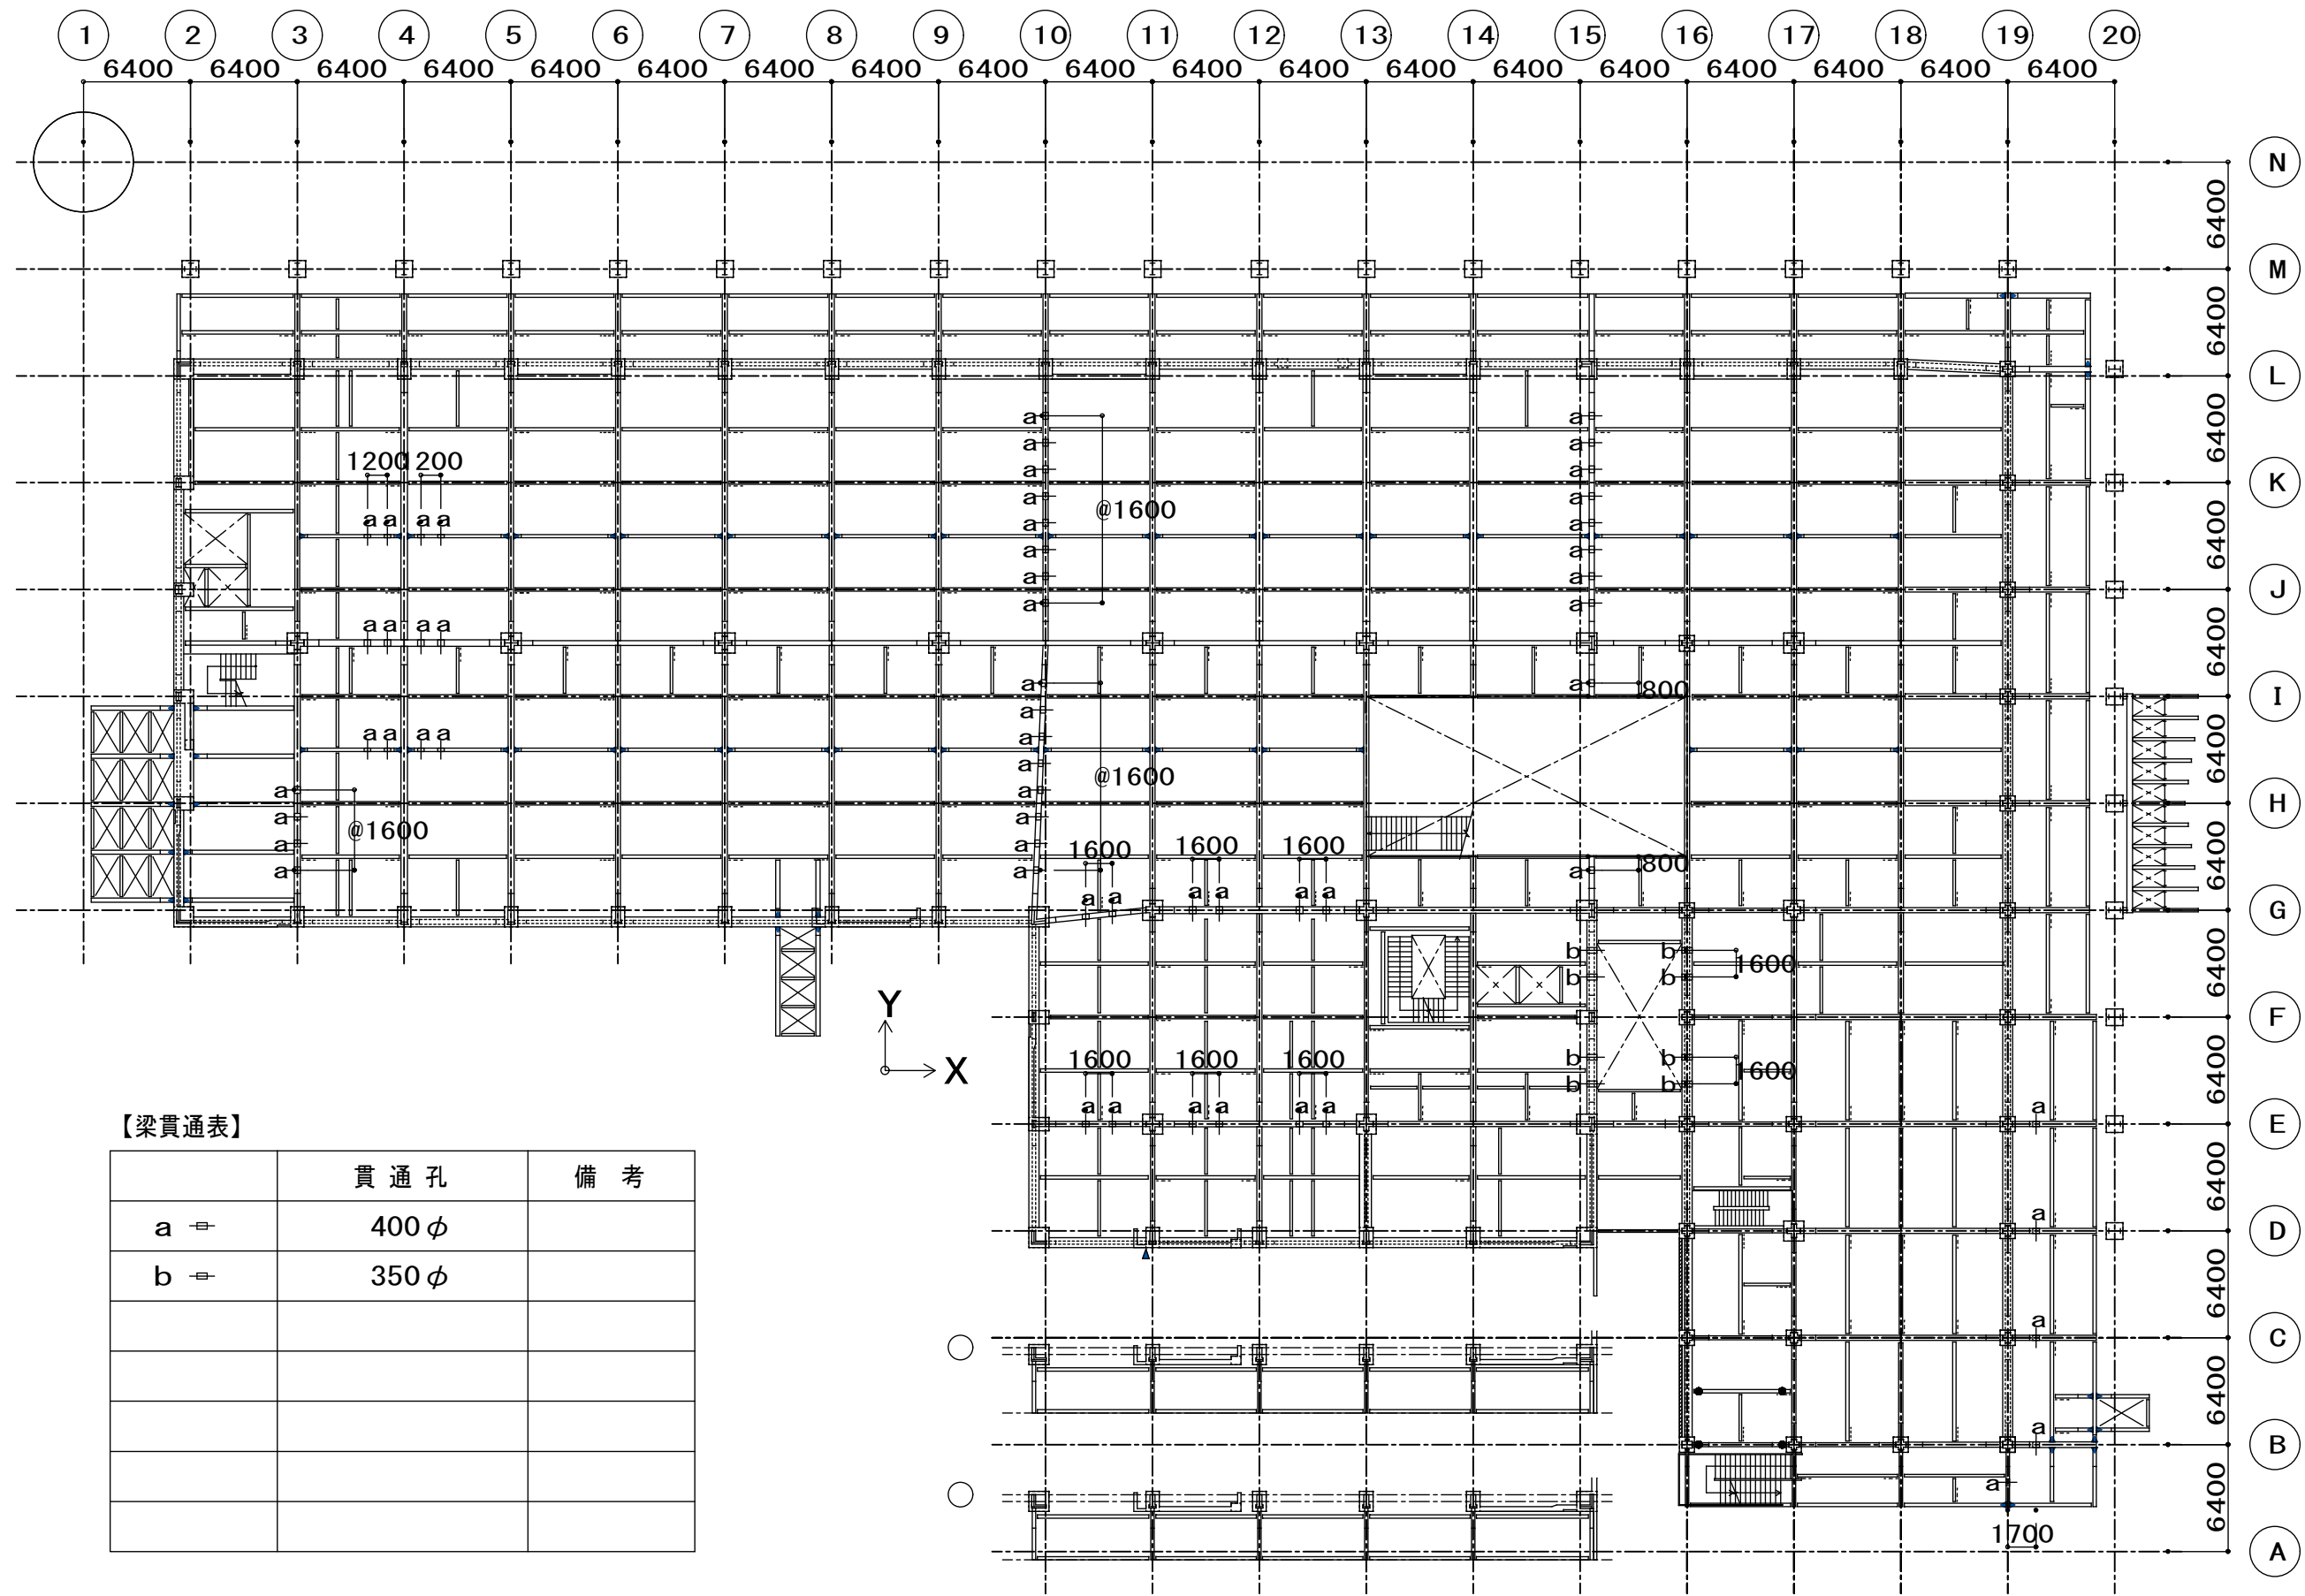

2階梁貫通位置図

着工	平成 28 年 6 月 25 日	
竣工	令和 元年 11 月 30 日	
監理	監理 日建・上田特定監理業務等共同企業体	
施工	施工 大成・大旺新洋特定建設工事共同企業体	

完成図 構-78

日建・上田特定設計委託業務  
共同企業体

高知市都市建設部公共建築課  
担当 担当 係長 課長補佐 副参事 課長

高知市新庁舎建設工事

梁貫通位置図 (1)

構 78  
7 - 1

0-140004-B