



梁貫通位置図


A1:1/400
A3:1/800

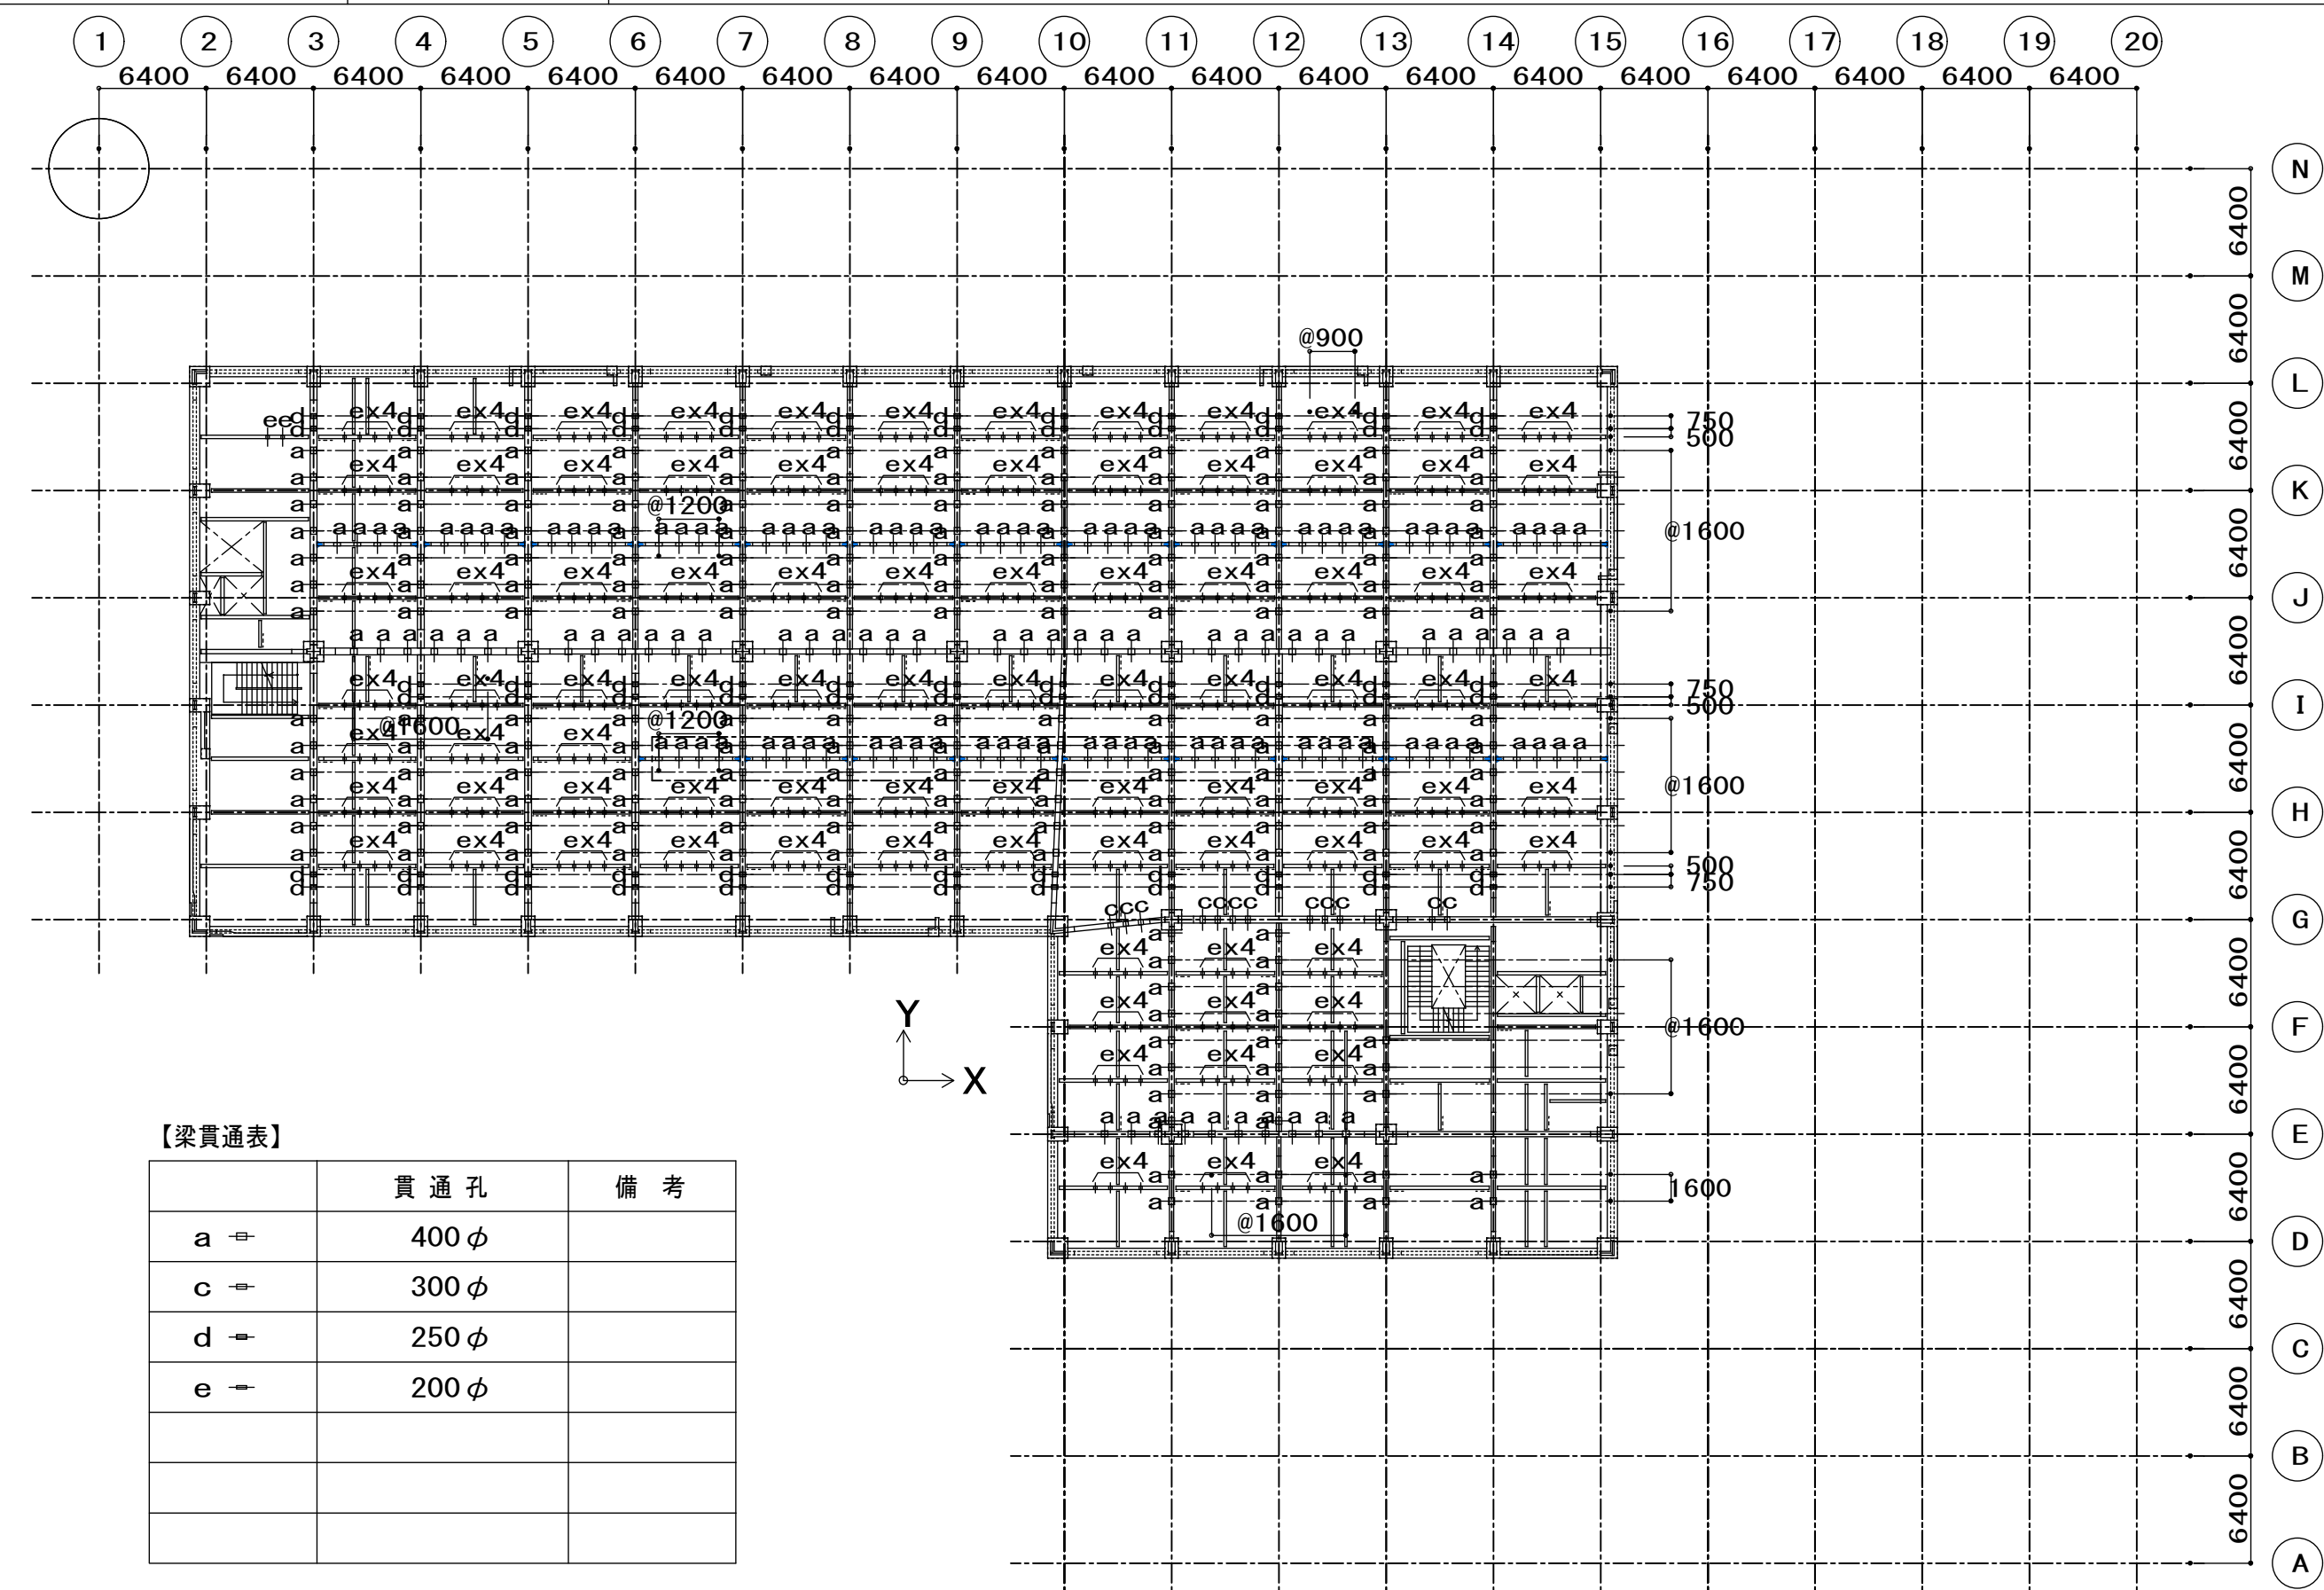


5階梁貫通位置図

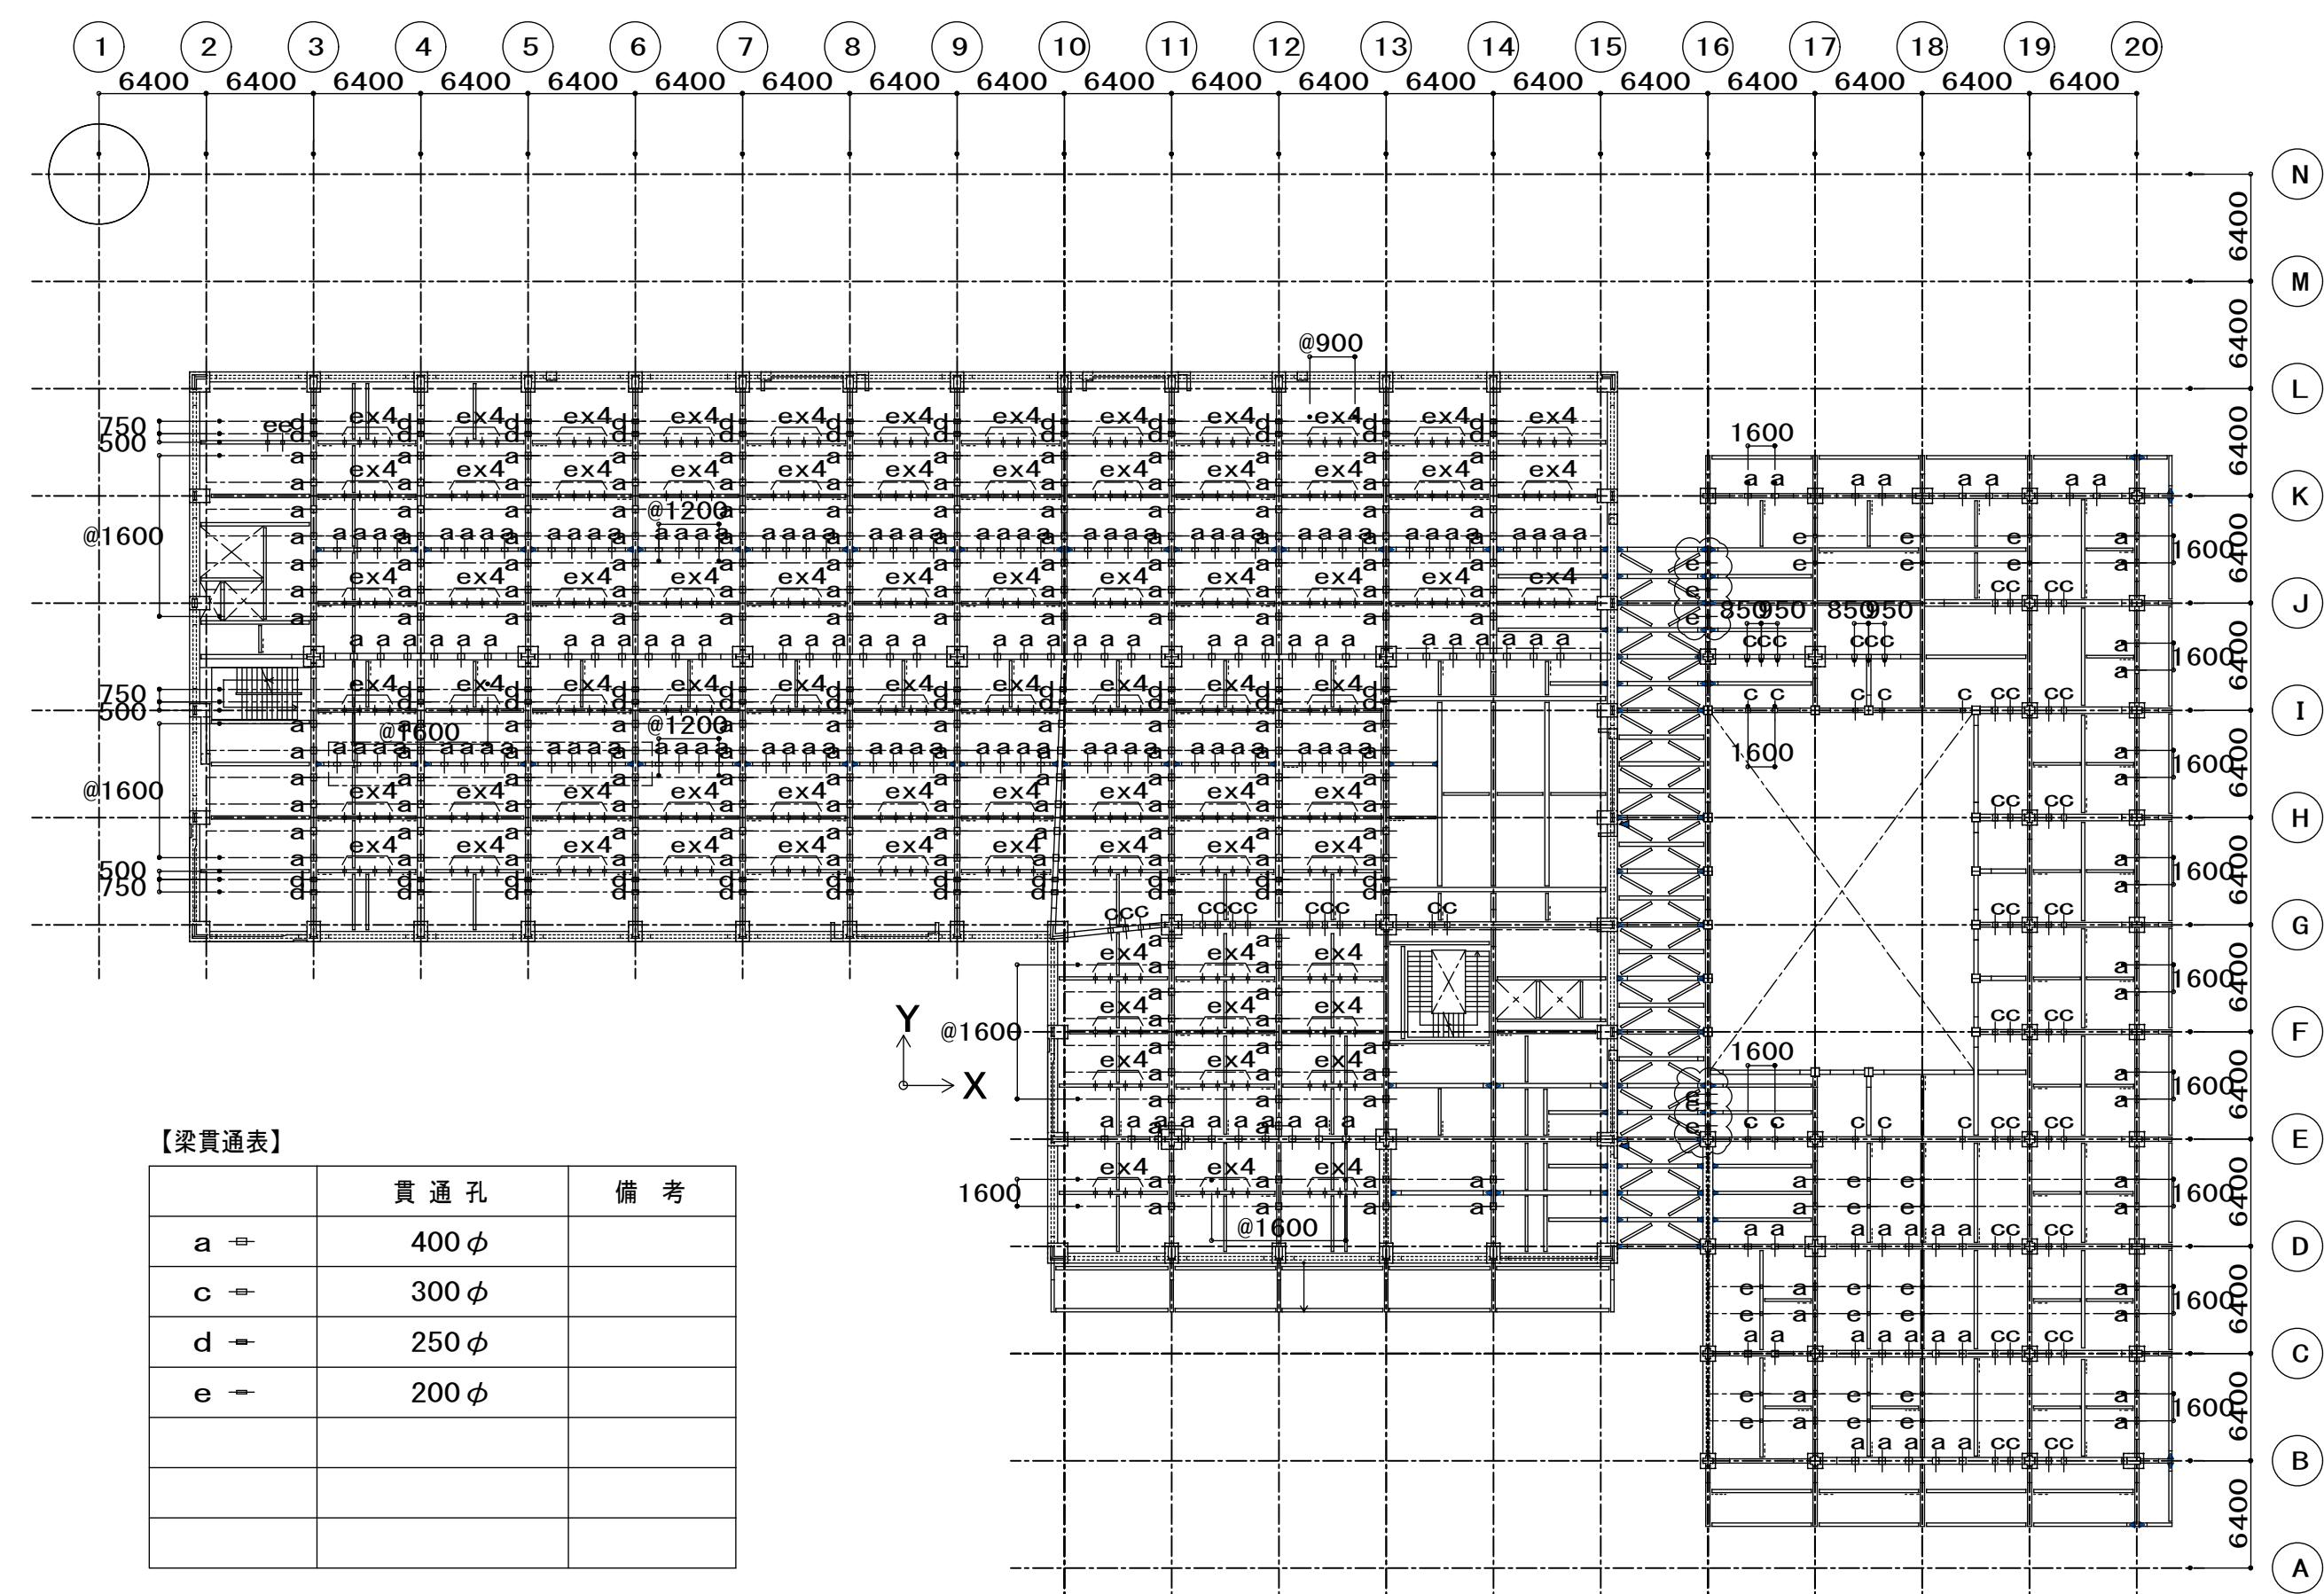

4階梁貫通位置図

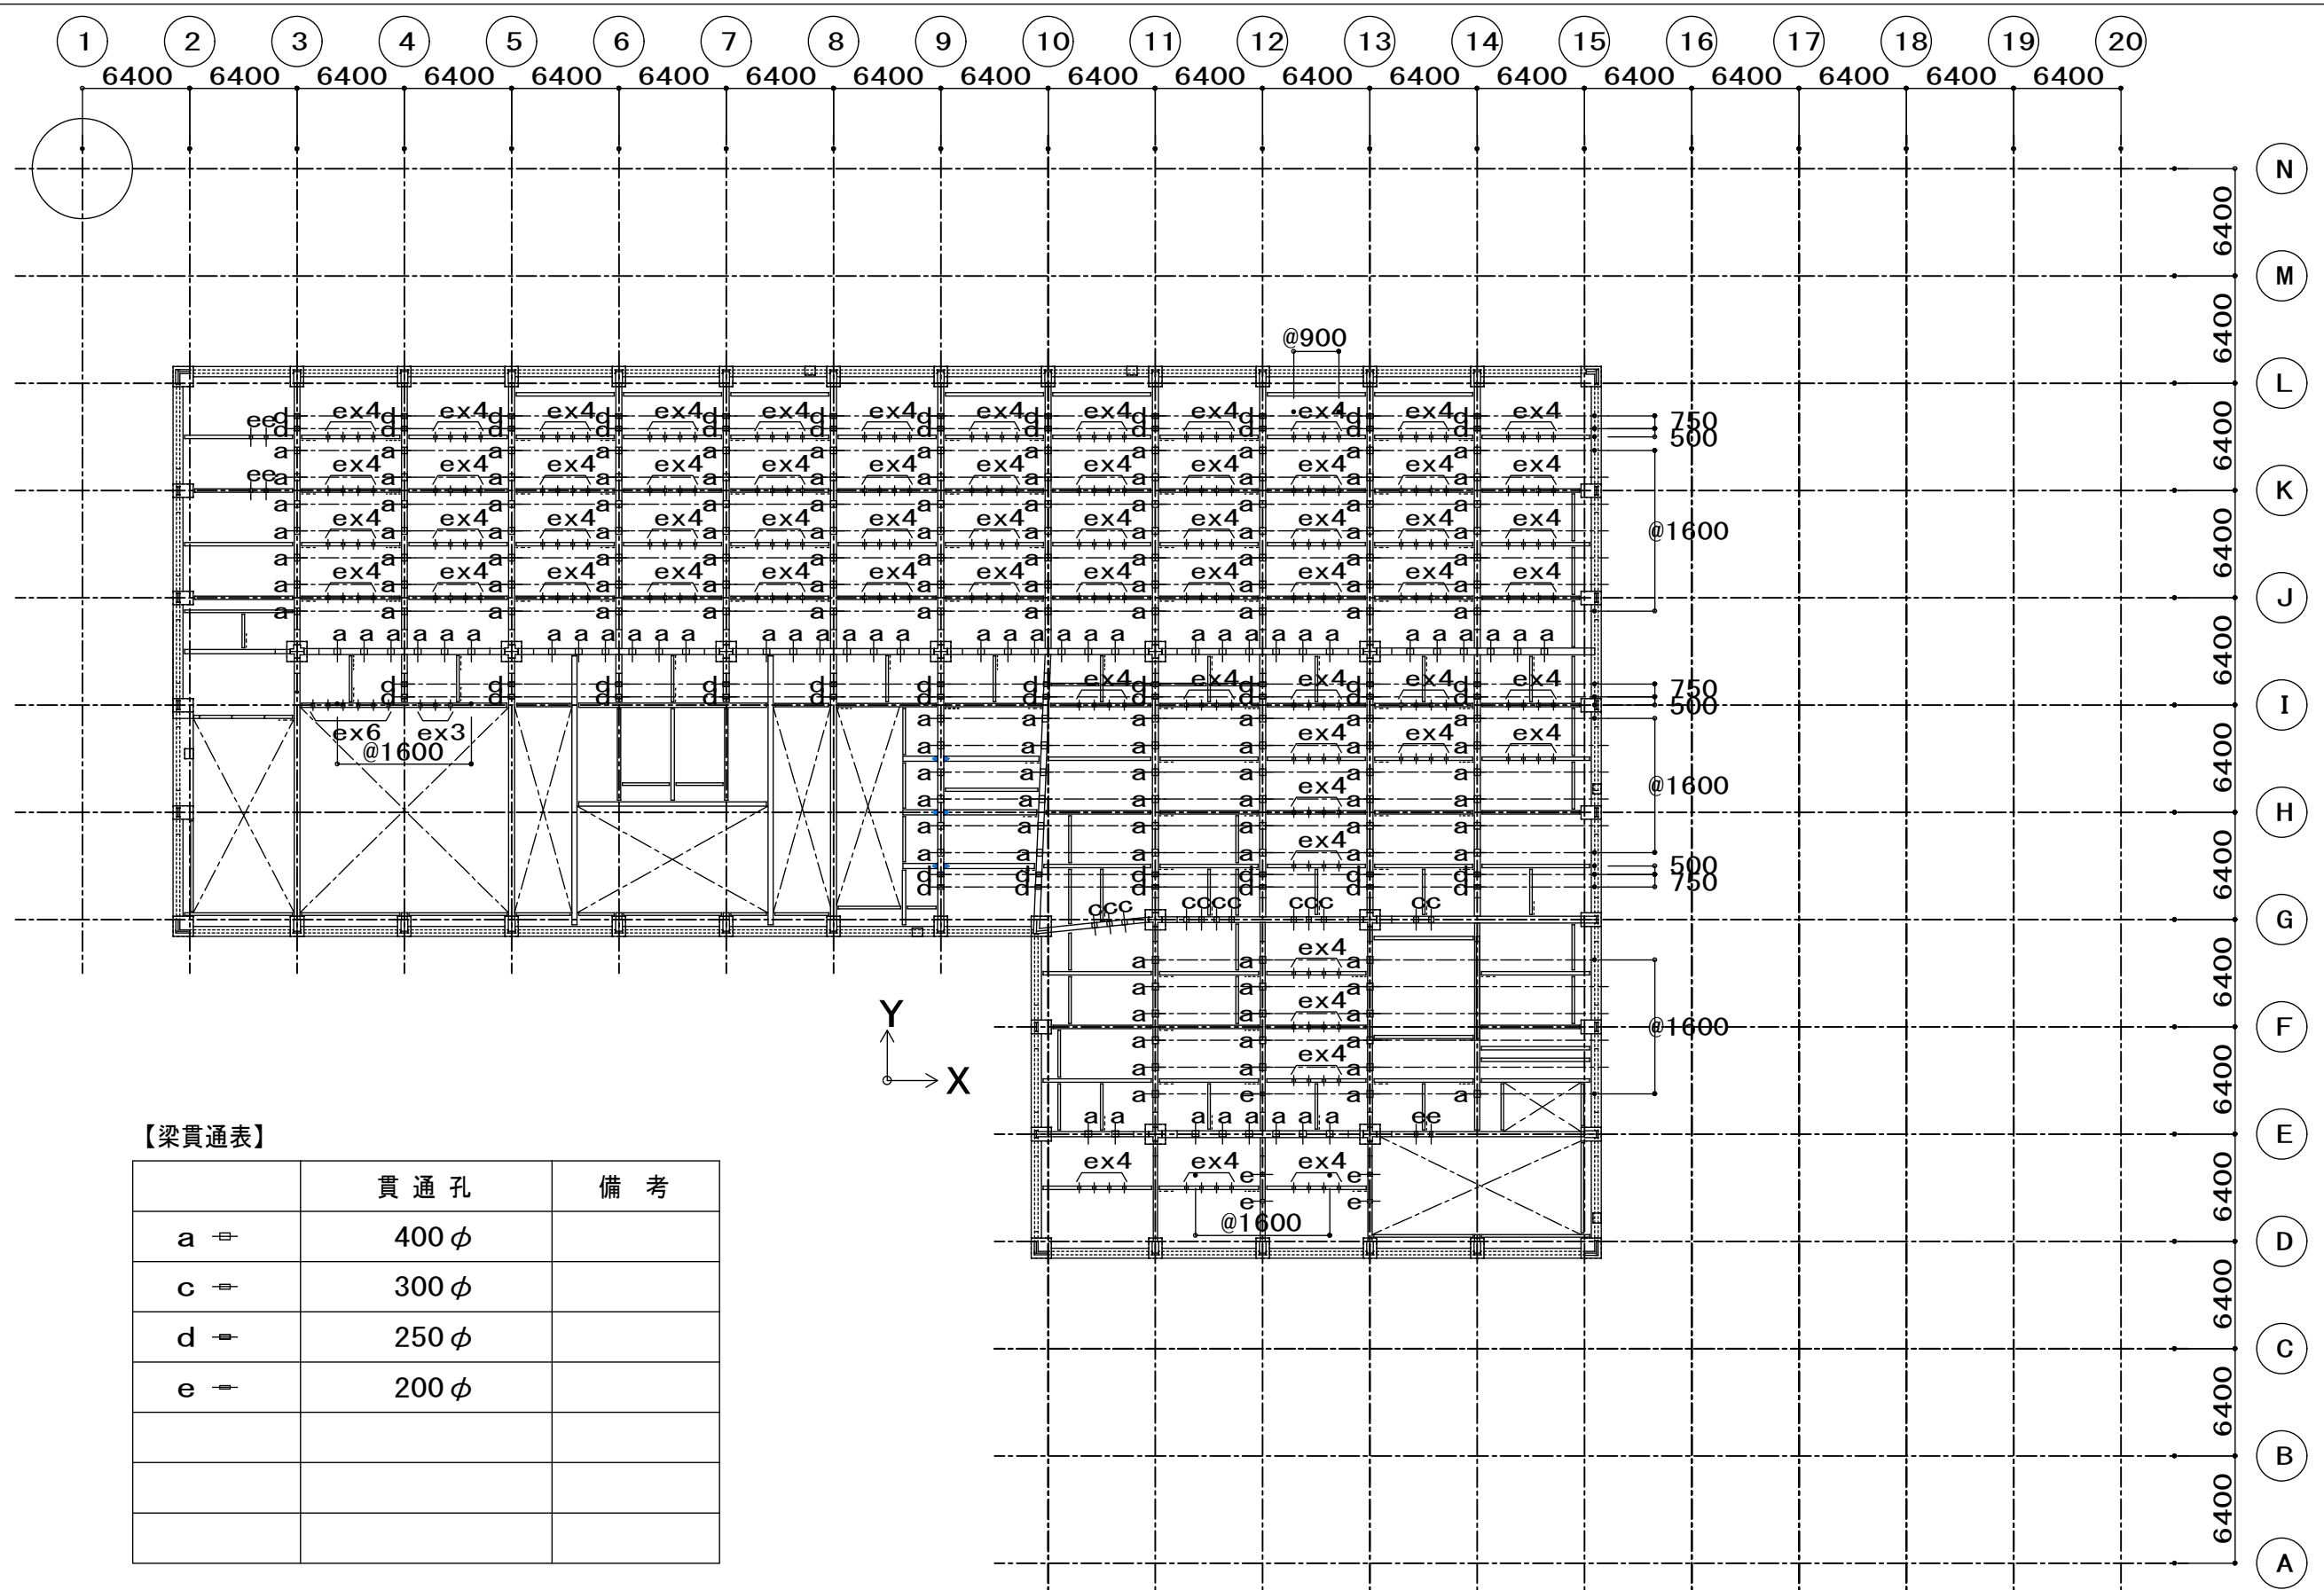

R階梁貫通位置図

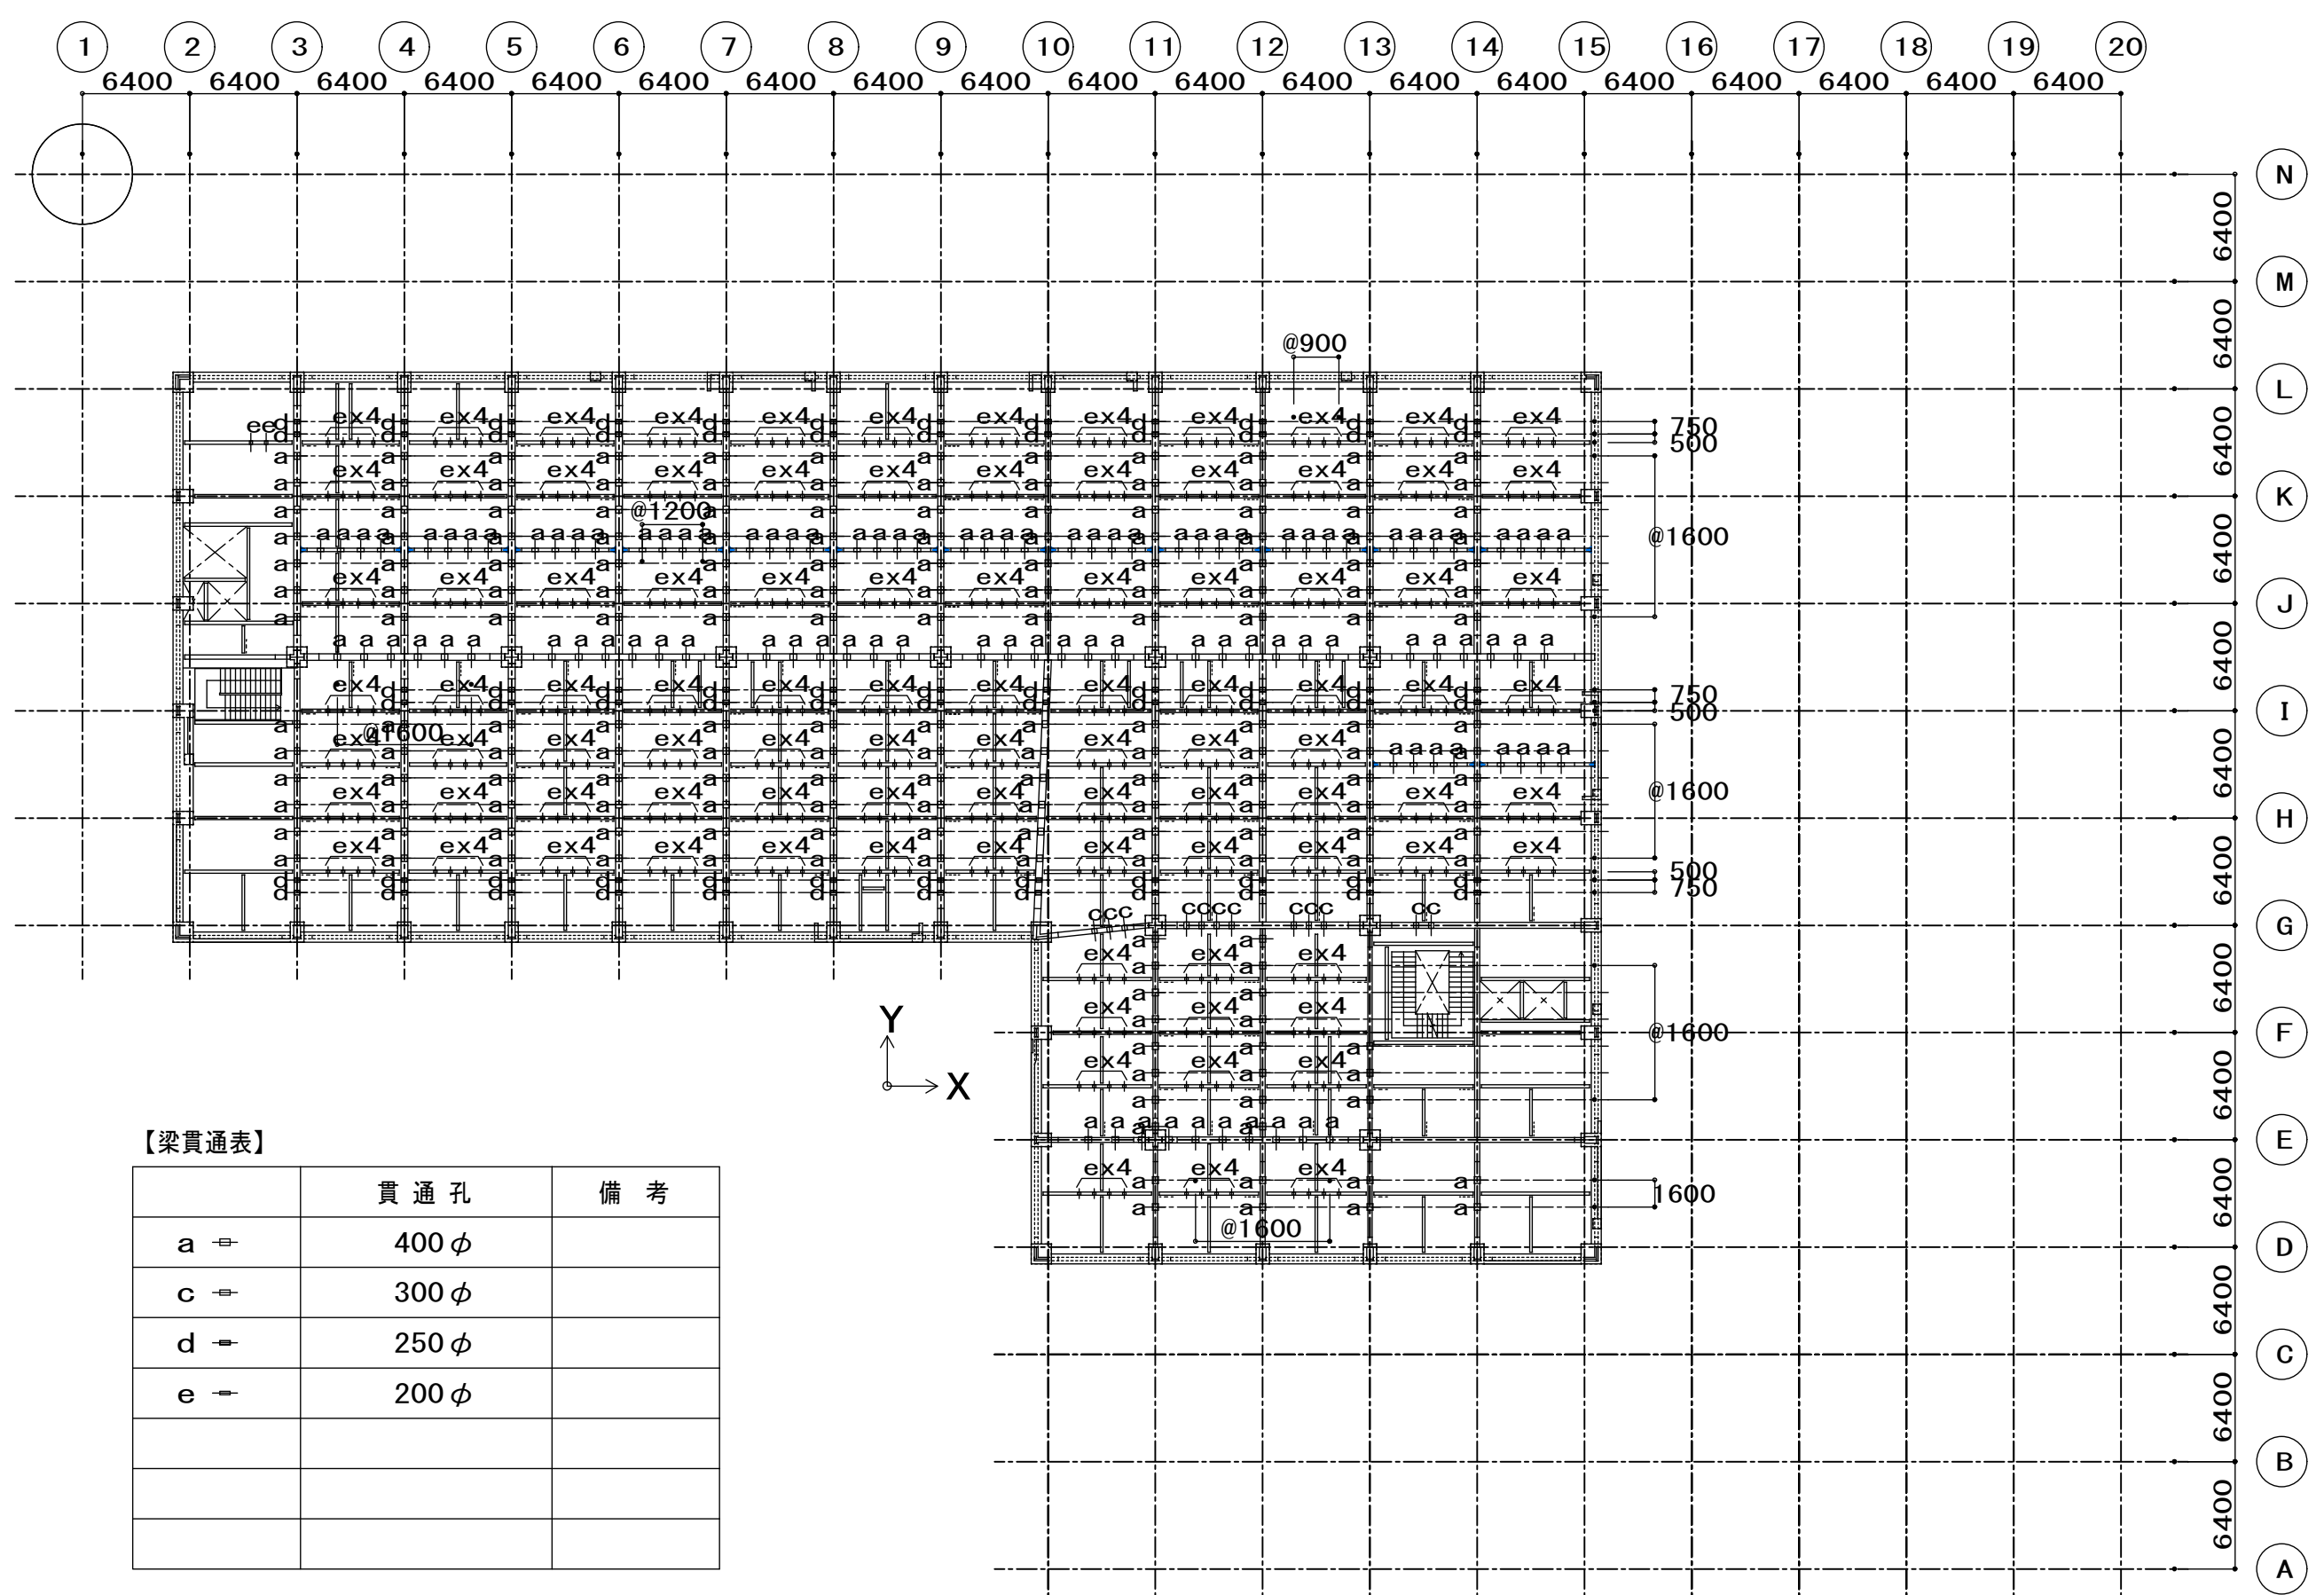

6階梁貫通位置図

着工	平成 28 年 6 月 25 日		
竣工	令和 元年 11 月 30 日		
監理		監理	日建・上田特定設計委託業務 共同企業体
施工		施工	大成・大旺新洋特定建設工事共同企業体

完成図 構-79

日建・上田特定設計委託業務
共同企業体

高知市都市建設部公共建築課
担当 担当 係長 課長補佐 副参事 課長

高知市新庁舎建設工事

梁貫通位置図 (2)

構 79
7 - 2

0-140004-B