


No. 8

平成26年 6月13日～平成26年 8月11日


孔口標高 TP +2.99m

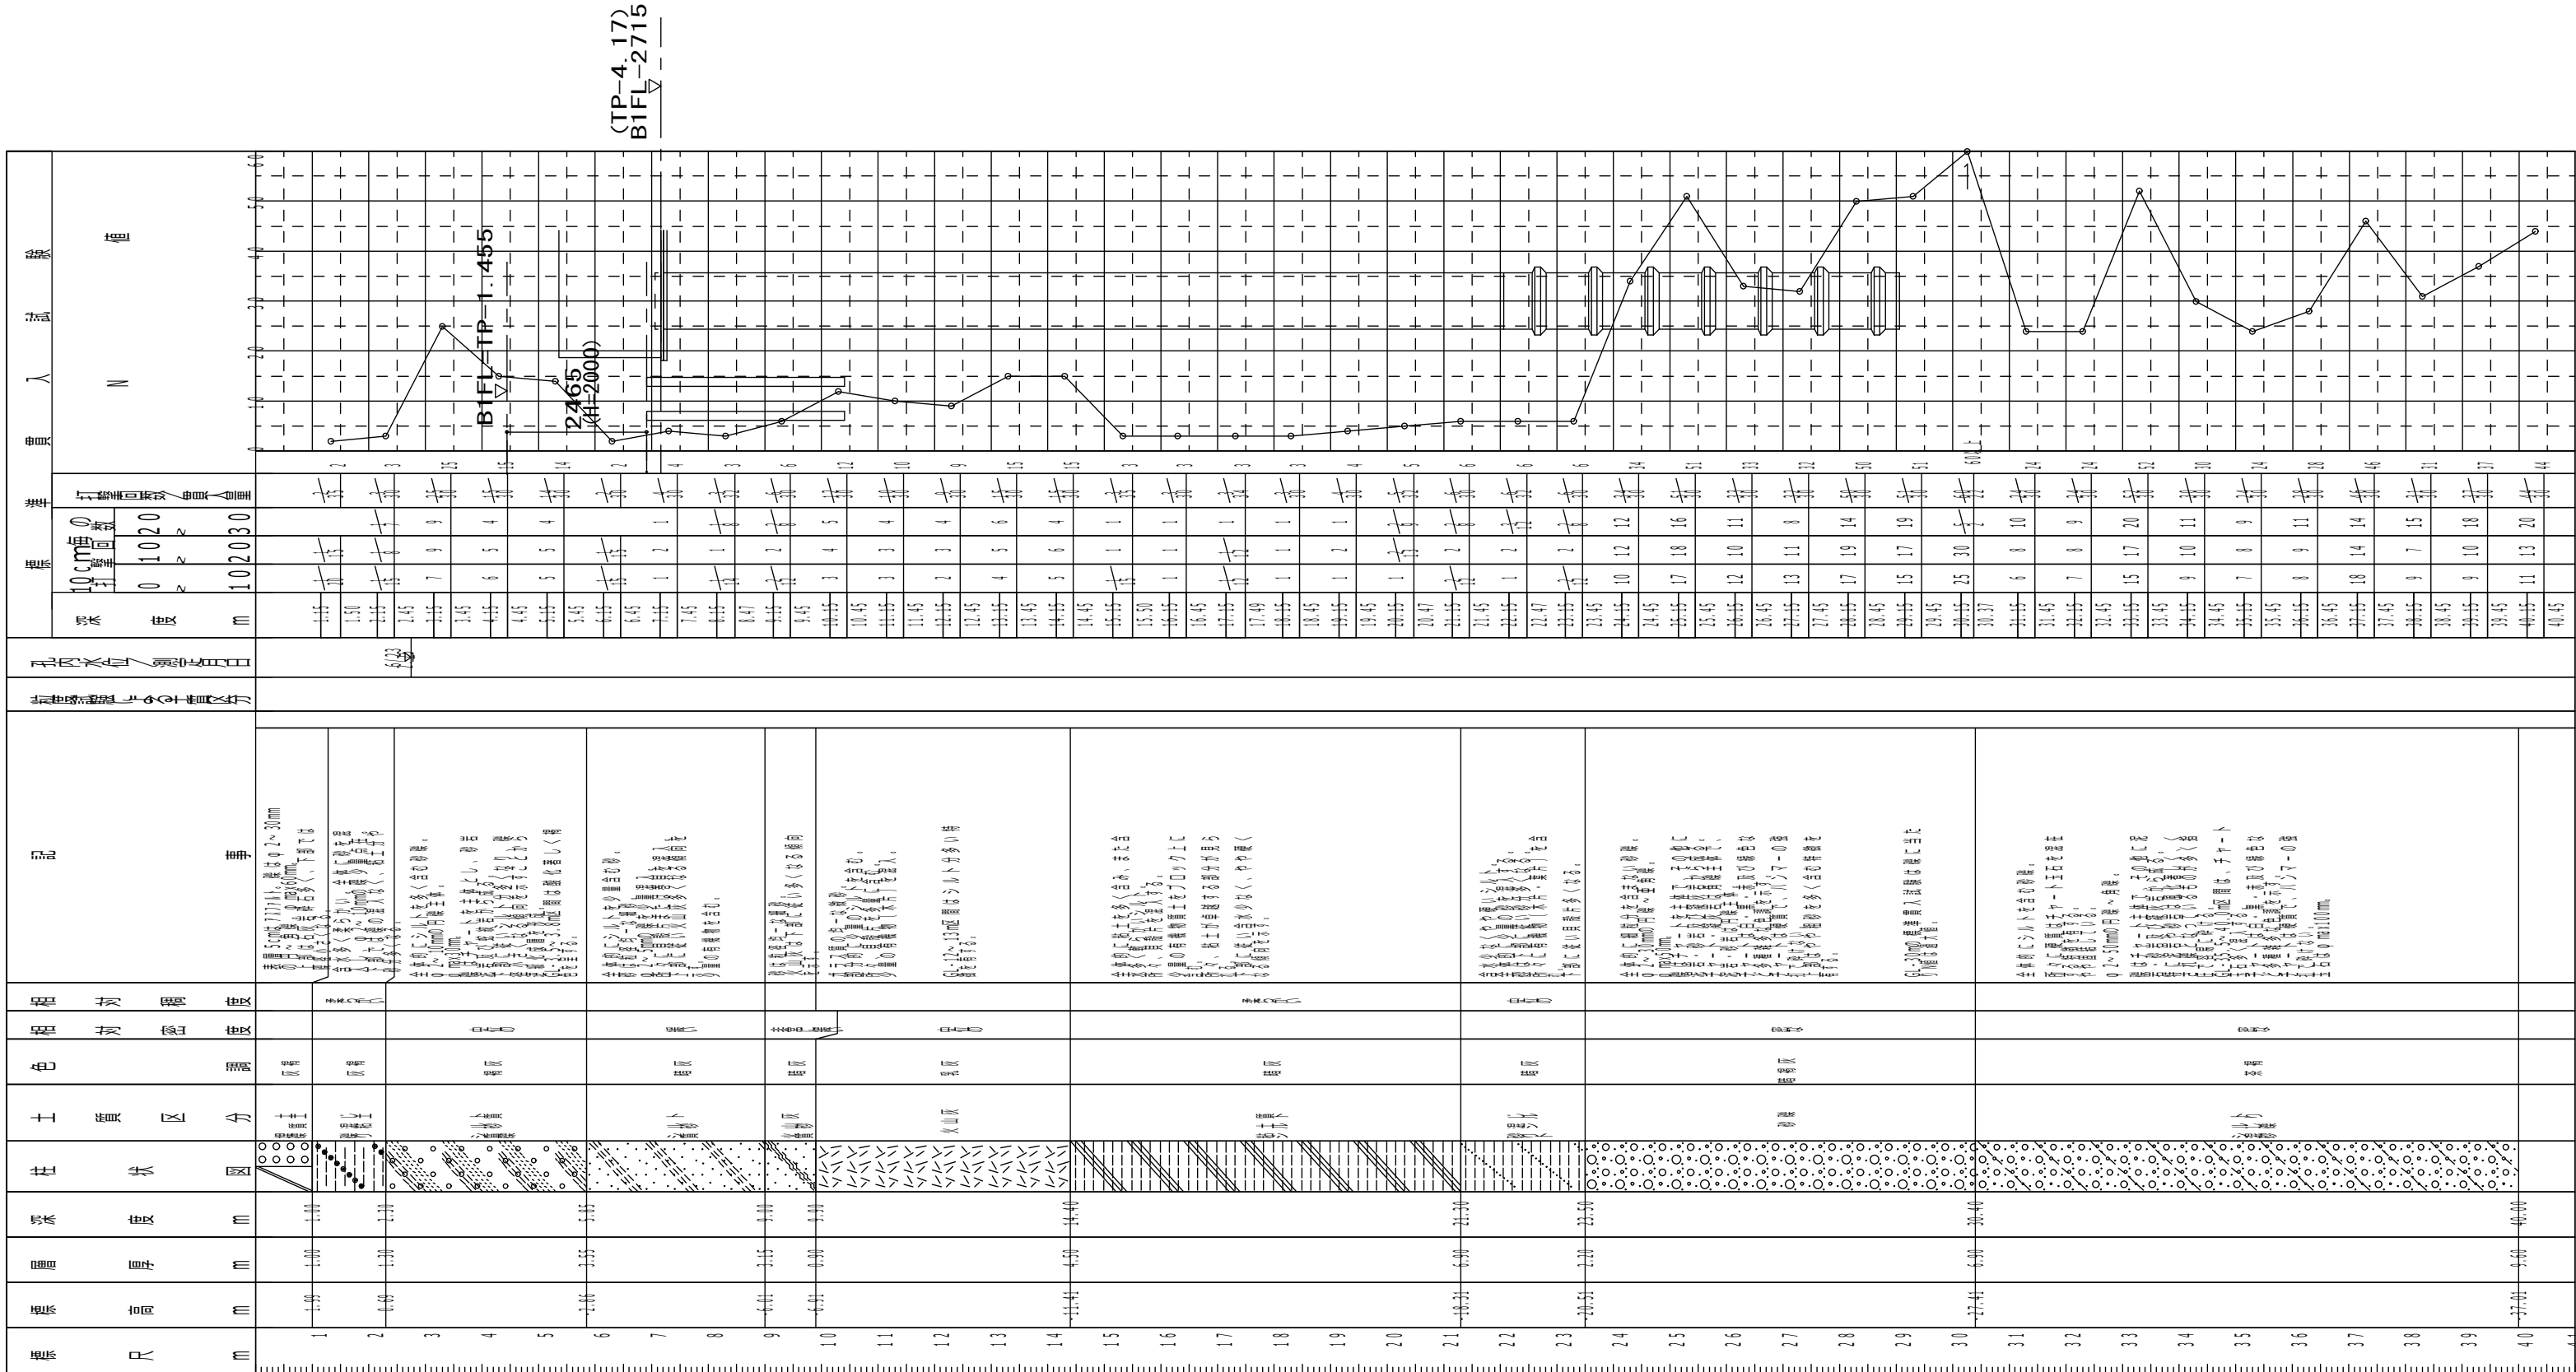

No. 7

平成26年 6月13日～平成26年 8月11日

孔口標高 TP +3.03m

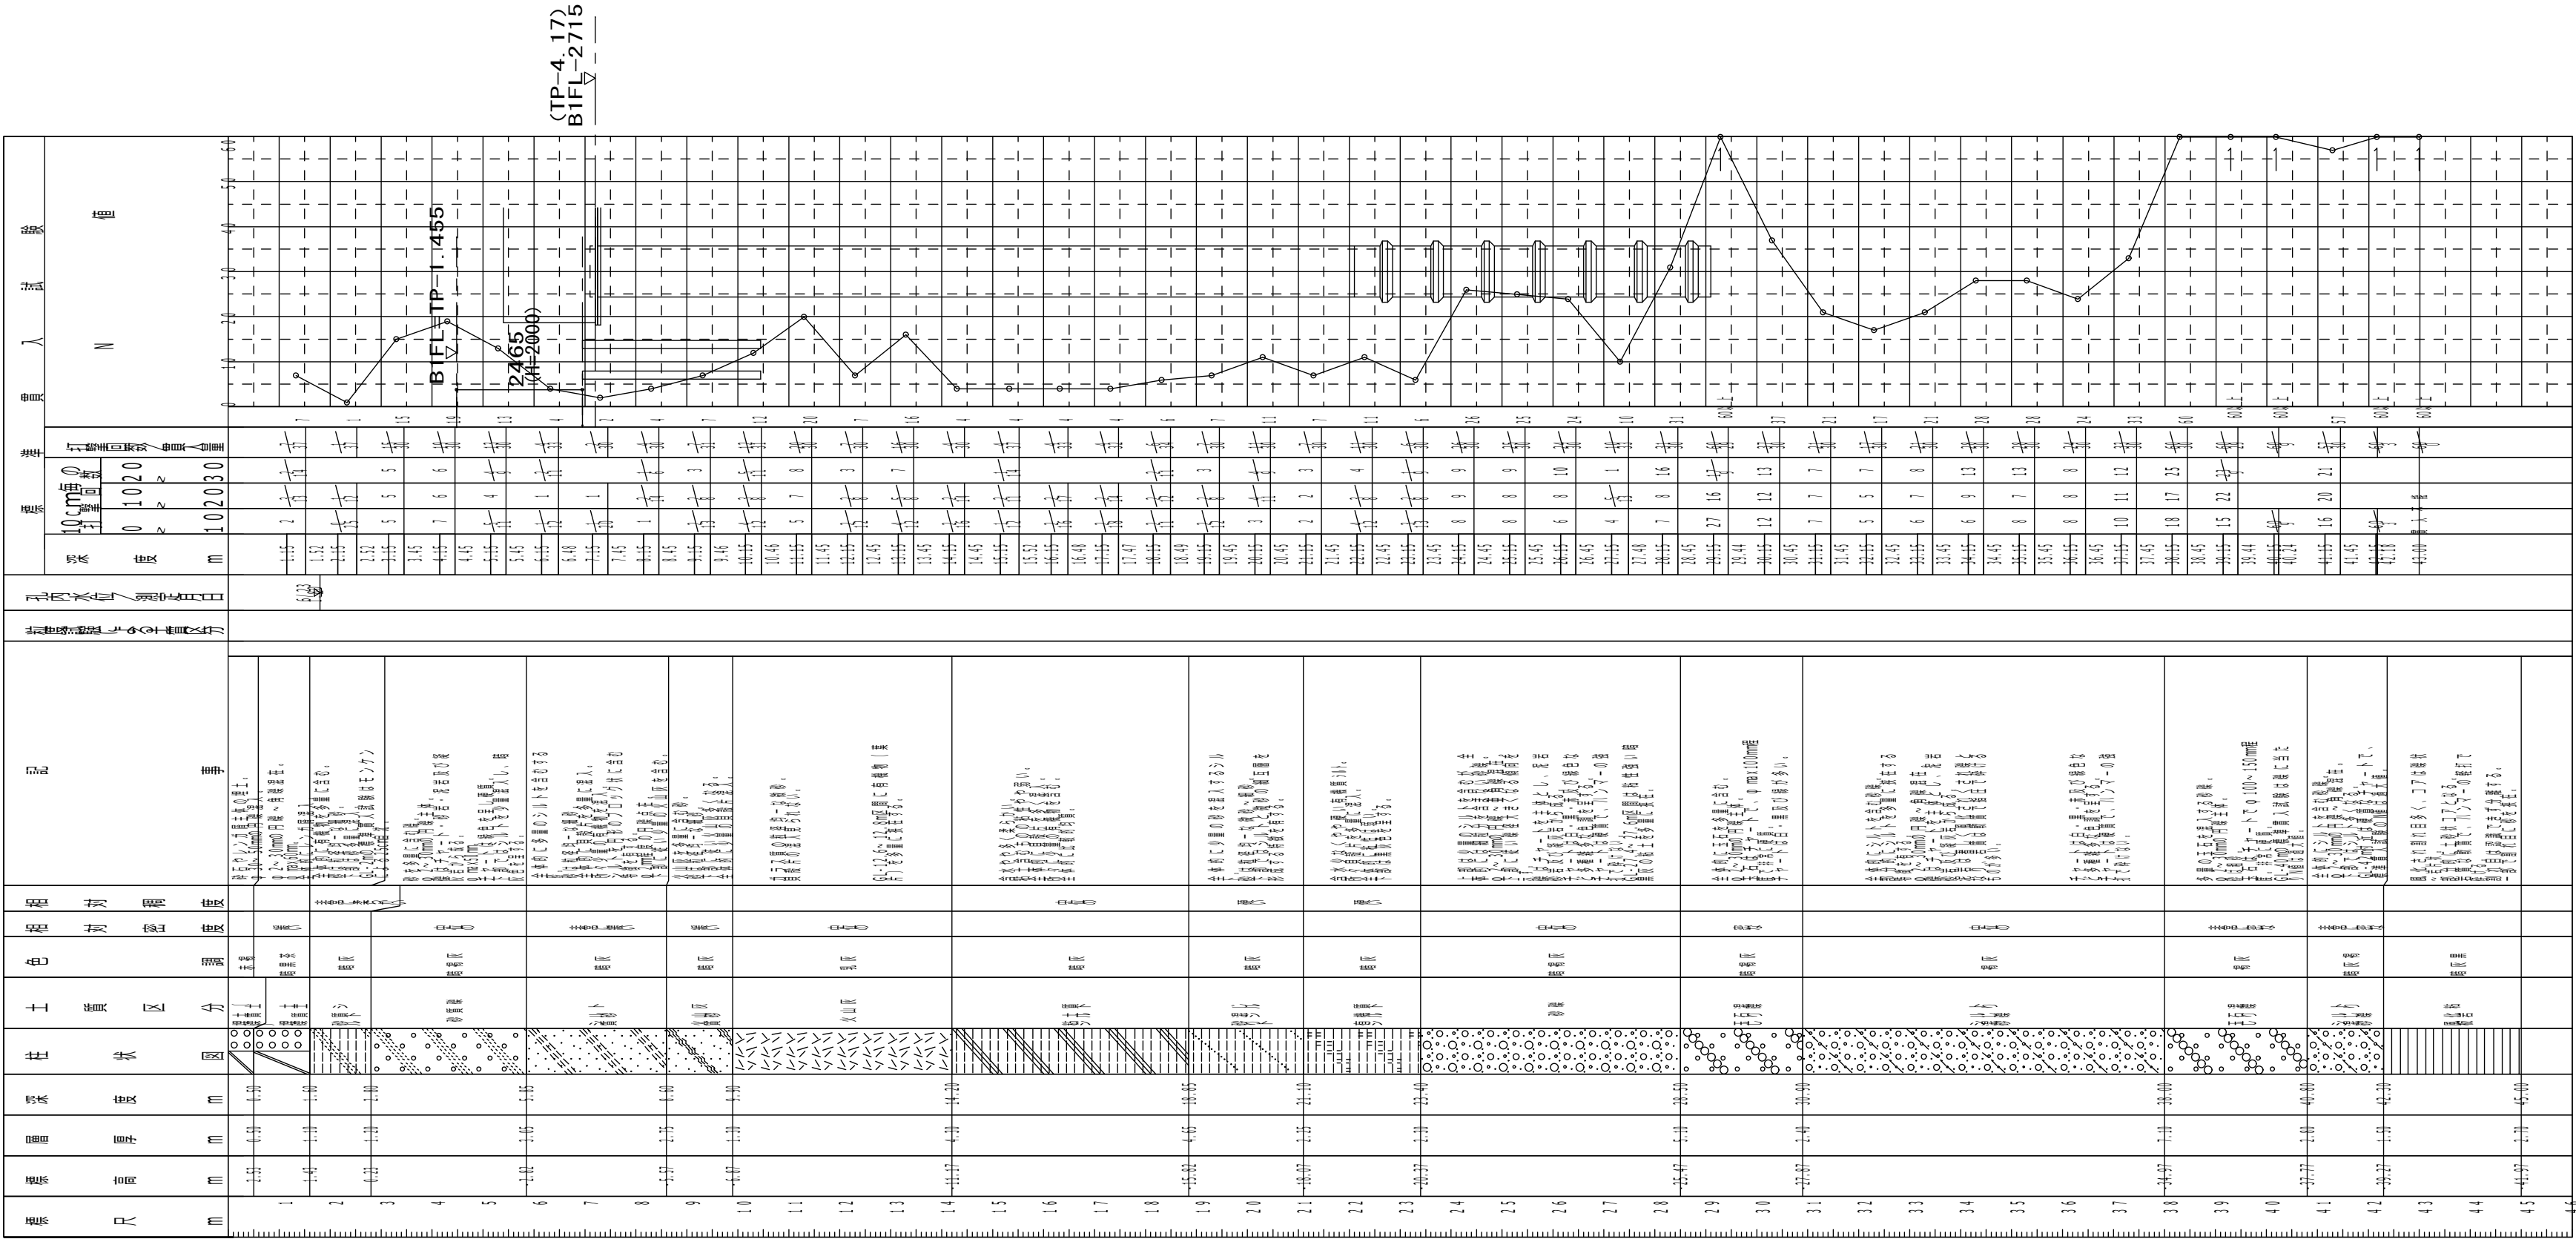

着工	平成 28年 6 25		
竣工	令和 元年 11 30		
監理		監理 日建・上田特定設計委託業務等共同企業体	
施工		施工 大成・大旺新洋特定建設工事共同企業体	

完成図 構-12

日建・上田特定設計委託業務  
共同企業体

高知市都市建設部公共建築課					
担当	担当	係長	課長補佐	副参事	課長

高知市新庁舎建設工事

土質柱状図 (4)

構 1 2  
2 - 6

NO. 0-140004-B