

1. B1FL=TP-1. 455m

2. 基礎下端レベルは B1FL-2715とし、
()内の数値は、B1FLからの基礎下端レベルを示す。

3. 杭天端レベルは 基礎底レベル+100 とする。


4.

| | |
|-------|--------------|
| 杭先端位置 | B1FL-24.615m |
| 杭長 | 22m |

 とする。

5. ⑤印は、試験杭を示す。(計6本)

6. 印は、ボーリング調査位置を示す。

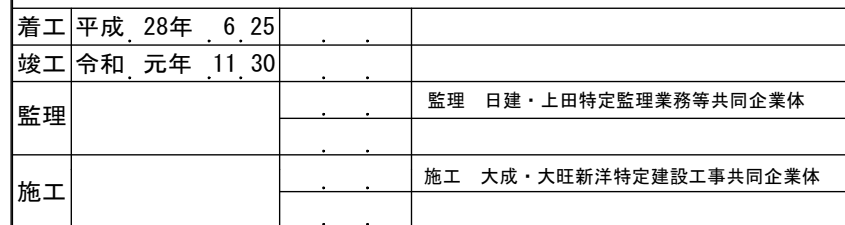

完成図 構-26

日建・上田特定設計委託業務
共同企業体

高知市都市建設部公共建築課

| | | | | | |
|----|----|----|------|-----|----|
| 担当 | 担当 | 係長 | 課長補佐 | 副参事 | 課長 |
|----|----|----|------|-----|----|

高知市新庁舎建設工事

杭·基礎伏図

⑧ 26
4 -

NO. 0 - 1 4 0 0 0 4 - B