




試錐日報解析図その 1 (No. 1, No. 2, No. 3)

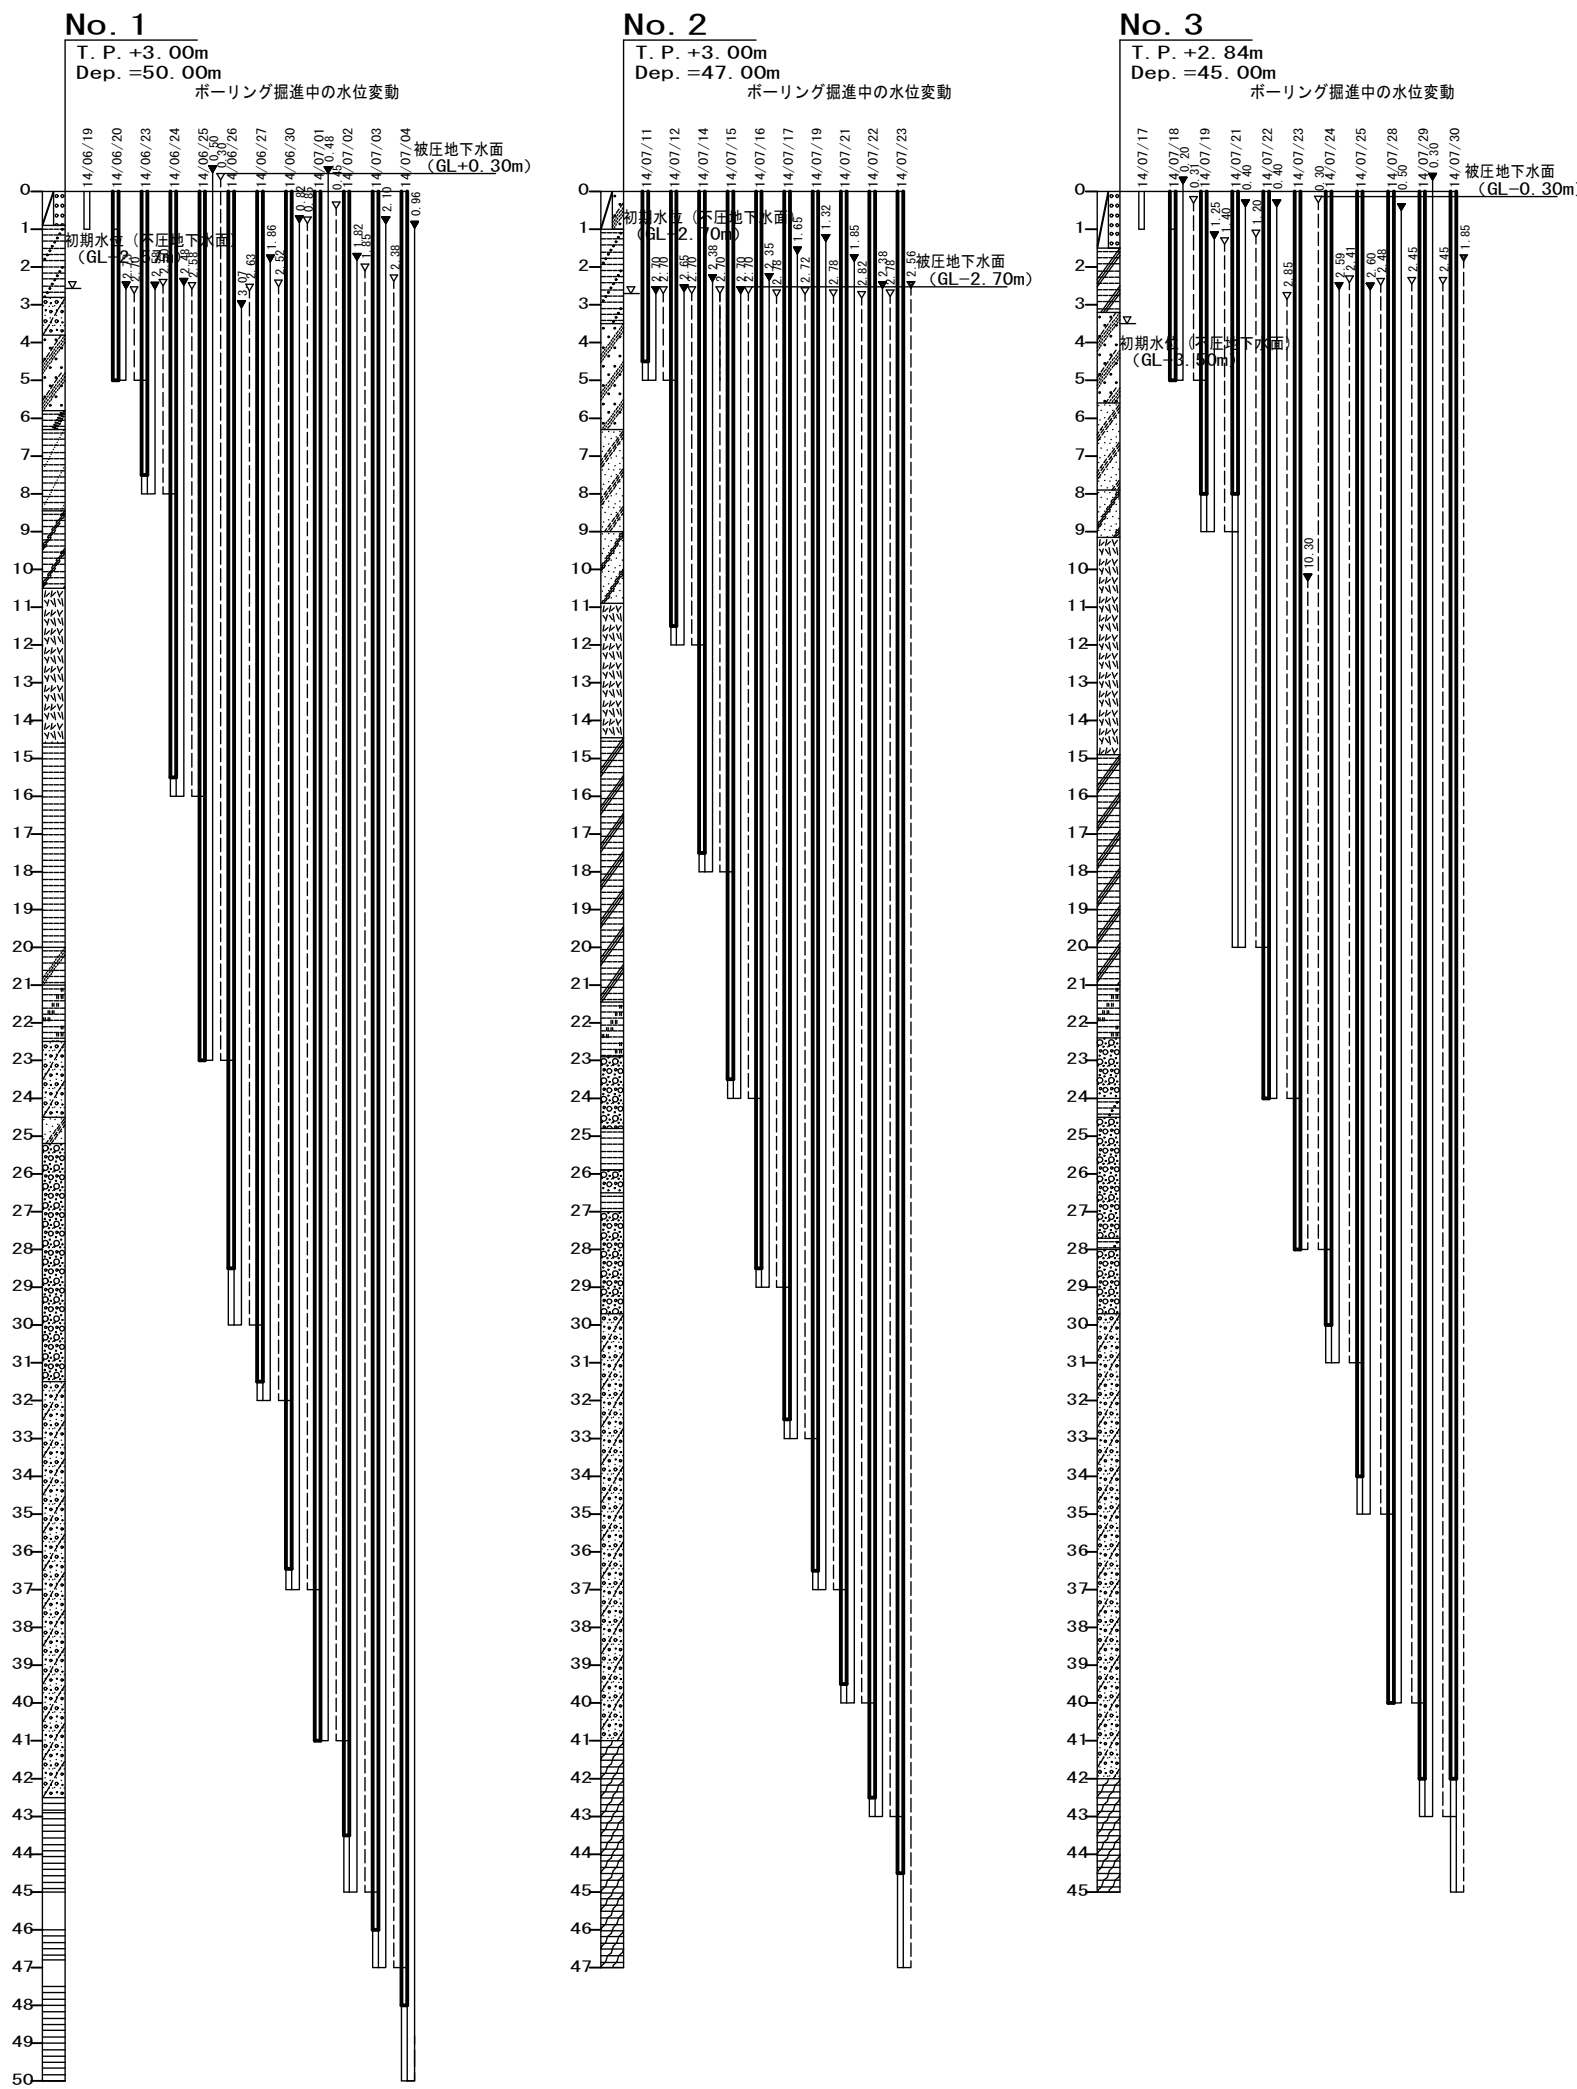

試錐日報解析図その 2 (No. 4, No. 5, No. 6)

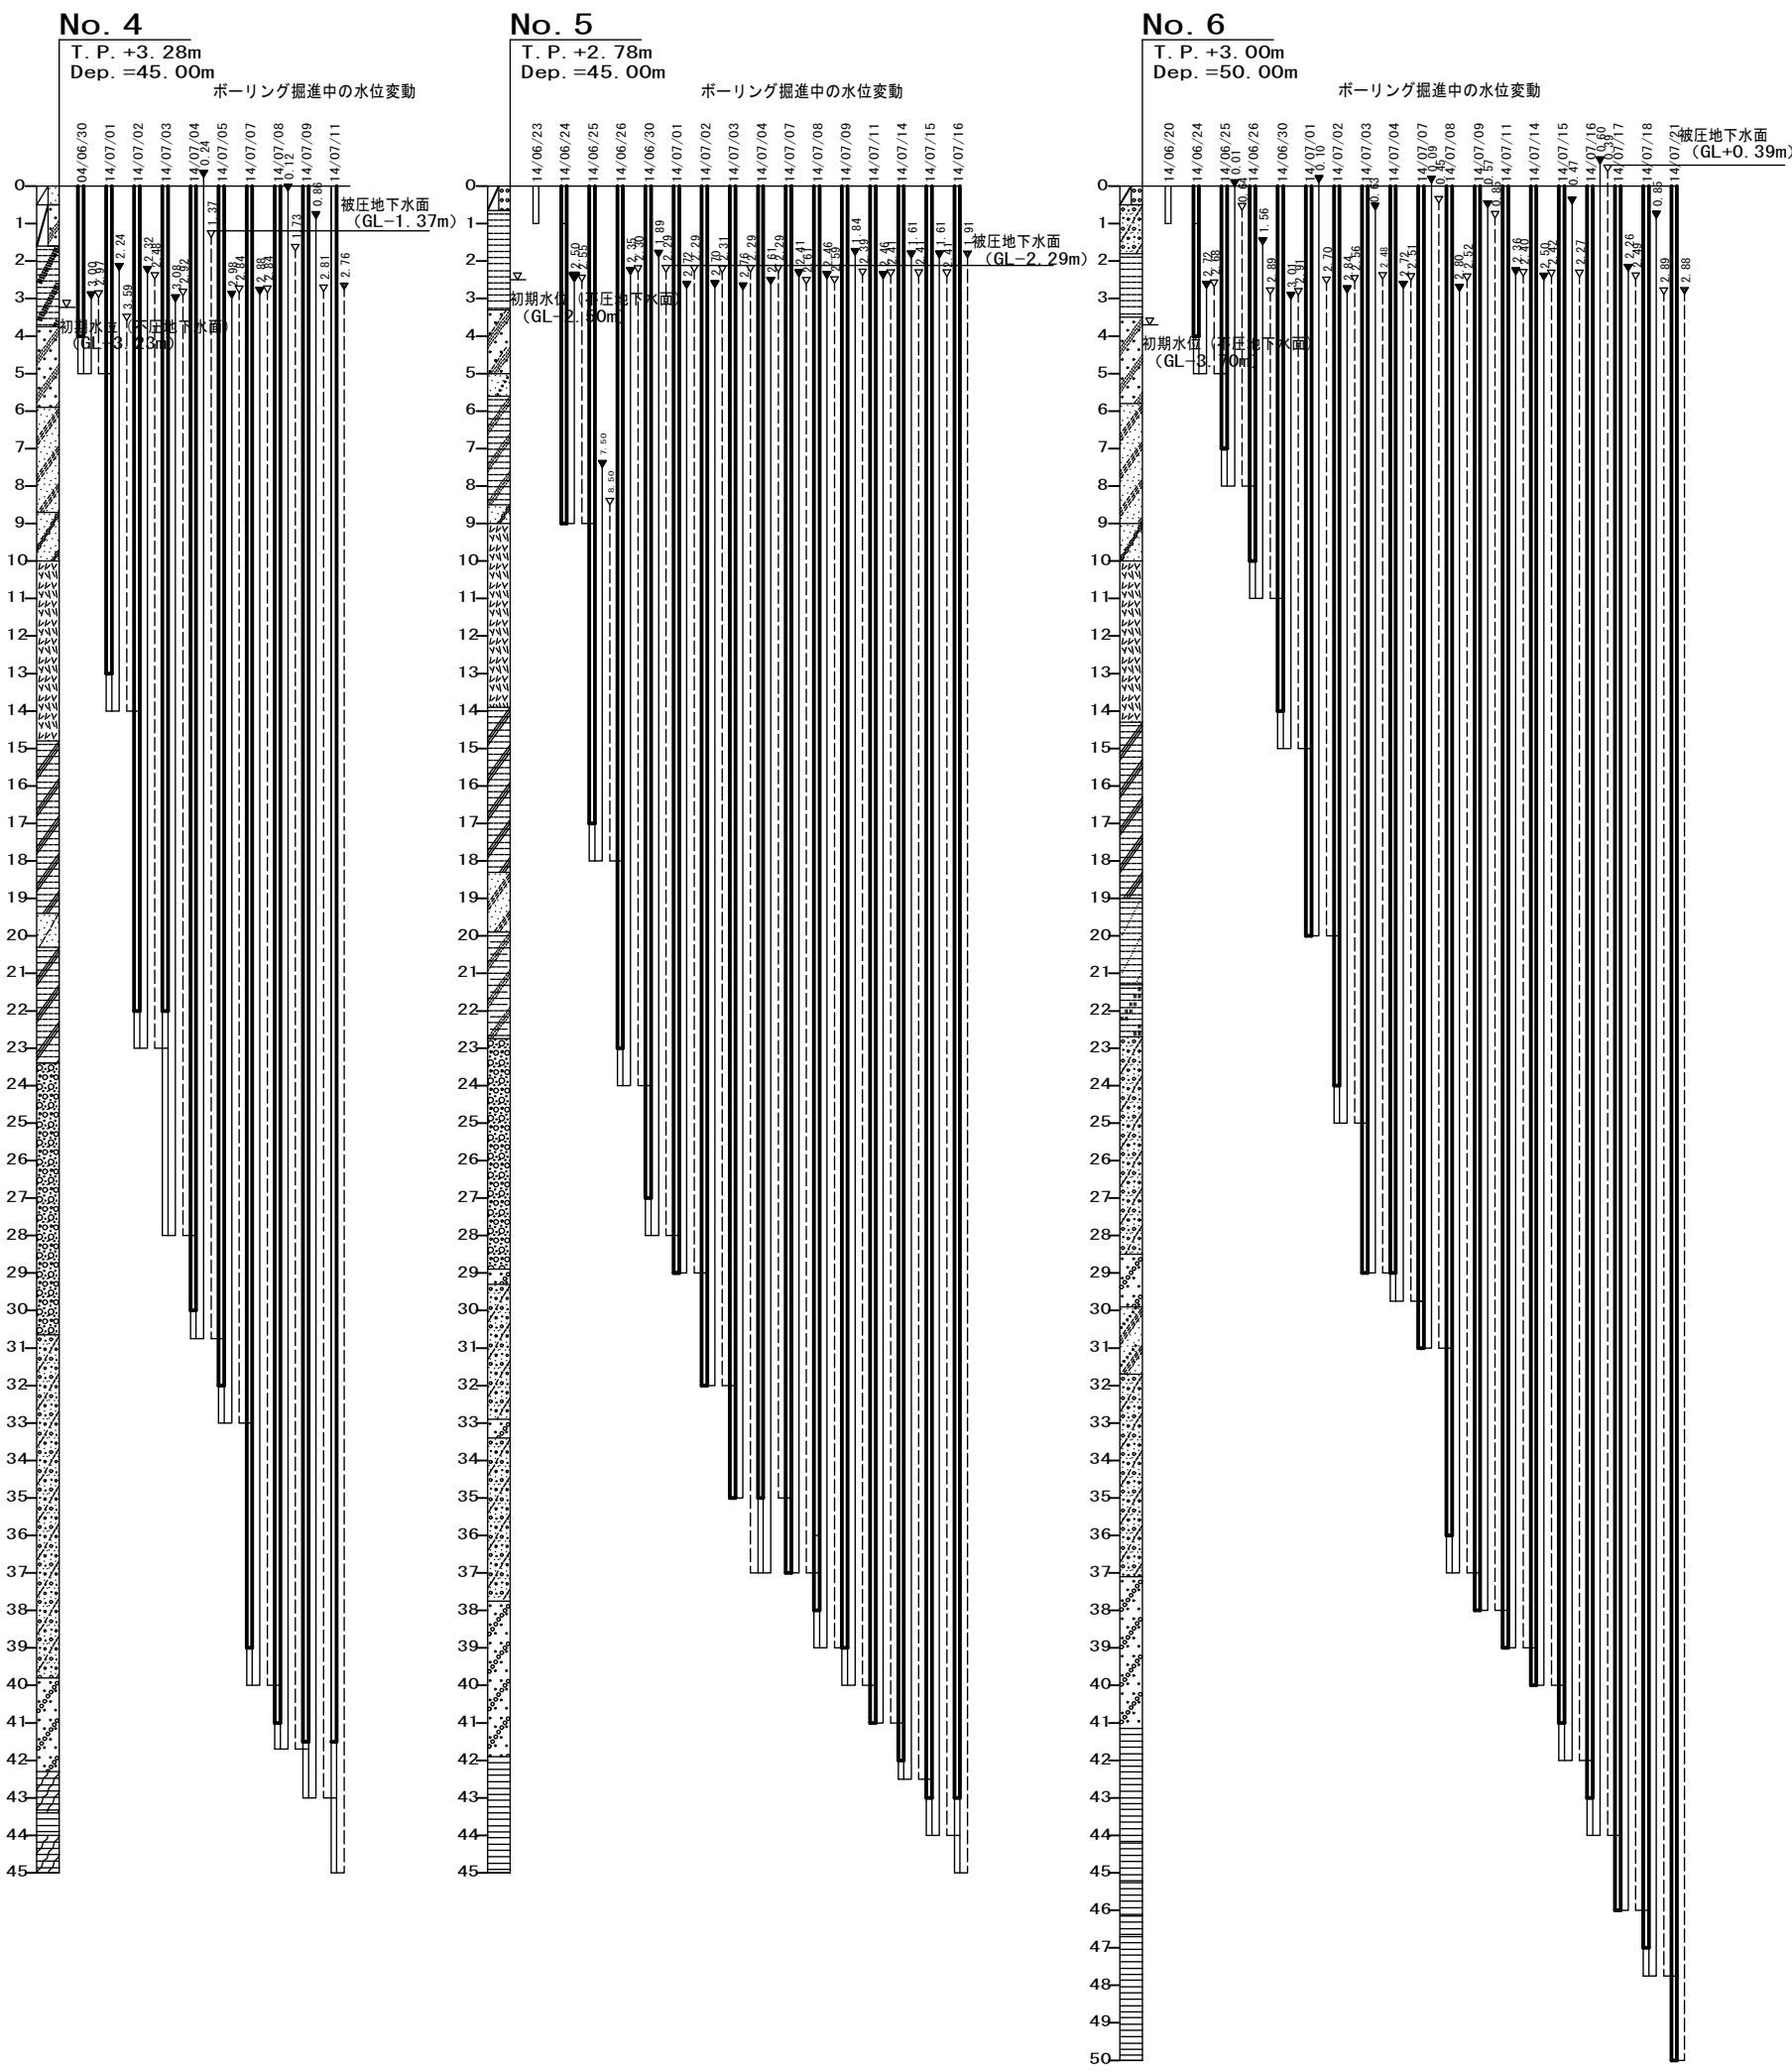

試錐日報解析図その 3 (No. 7, No. 8, No. 9)

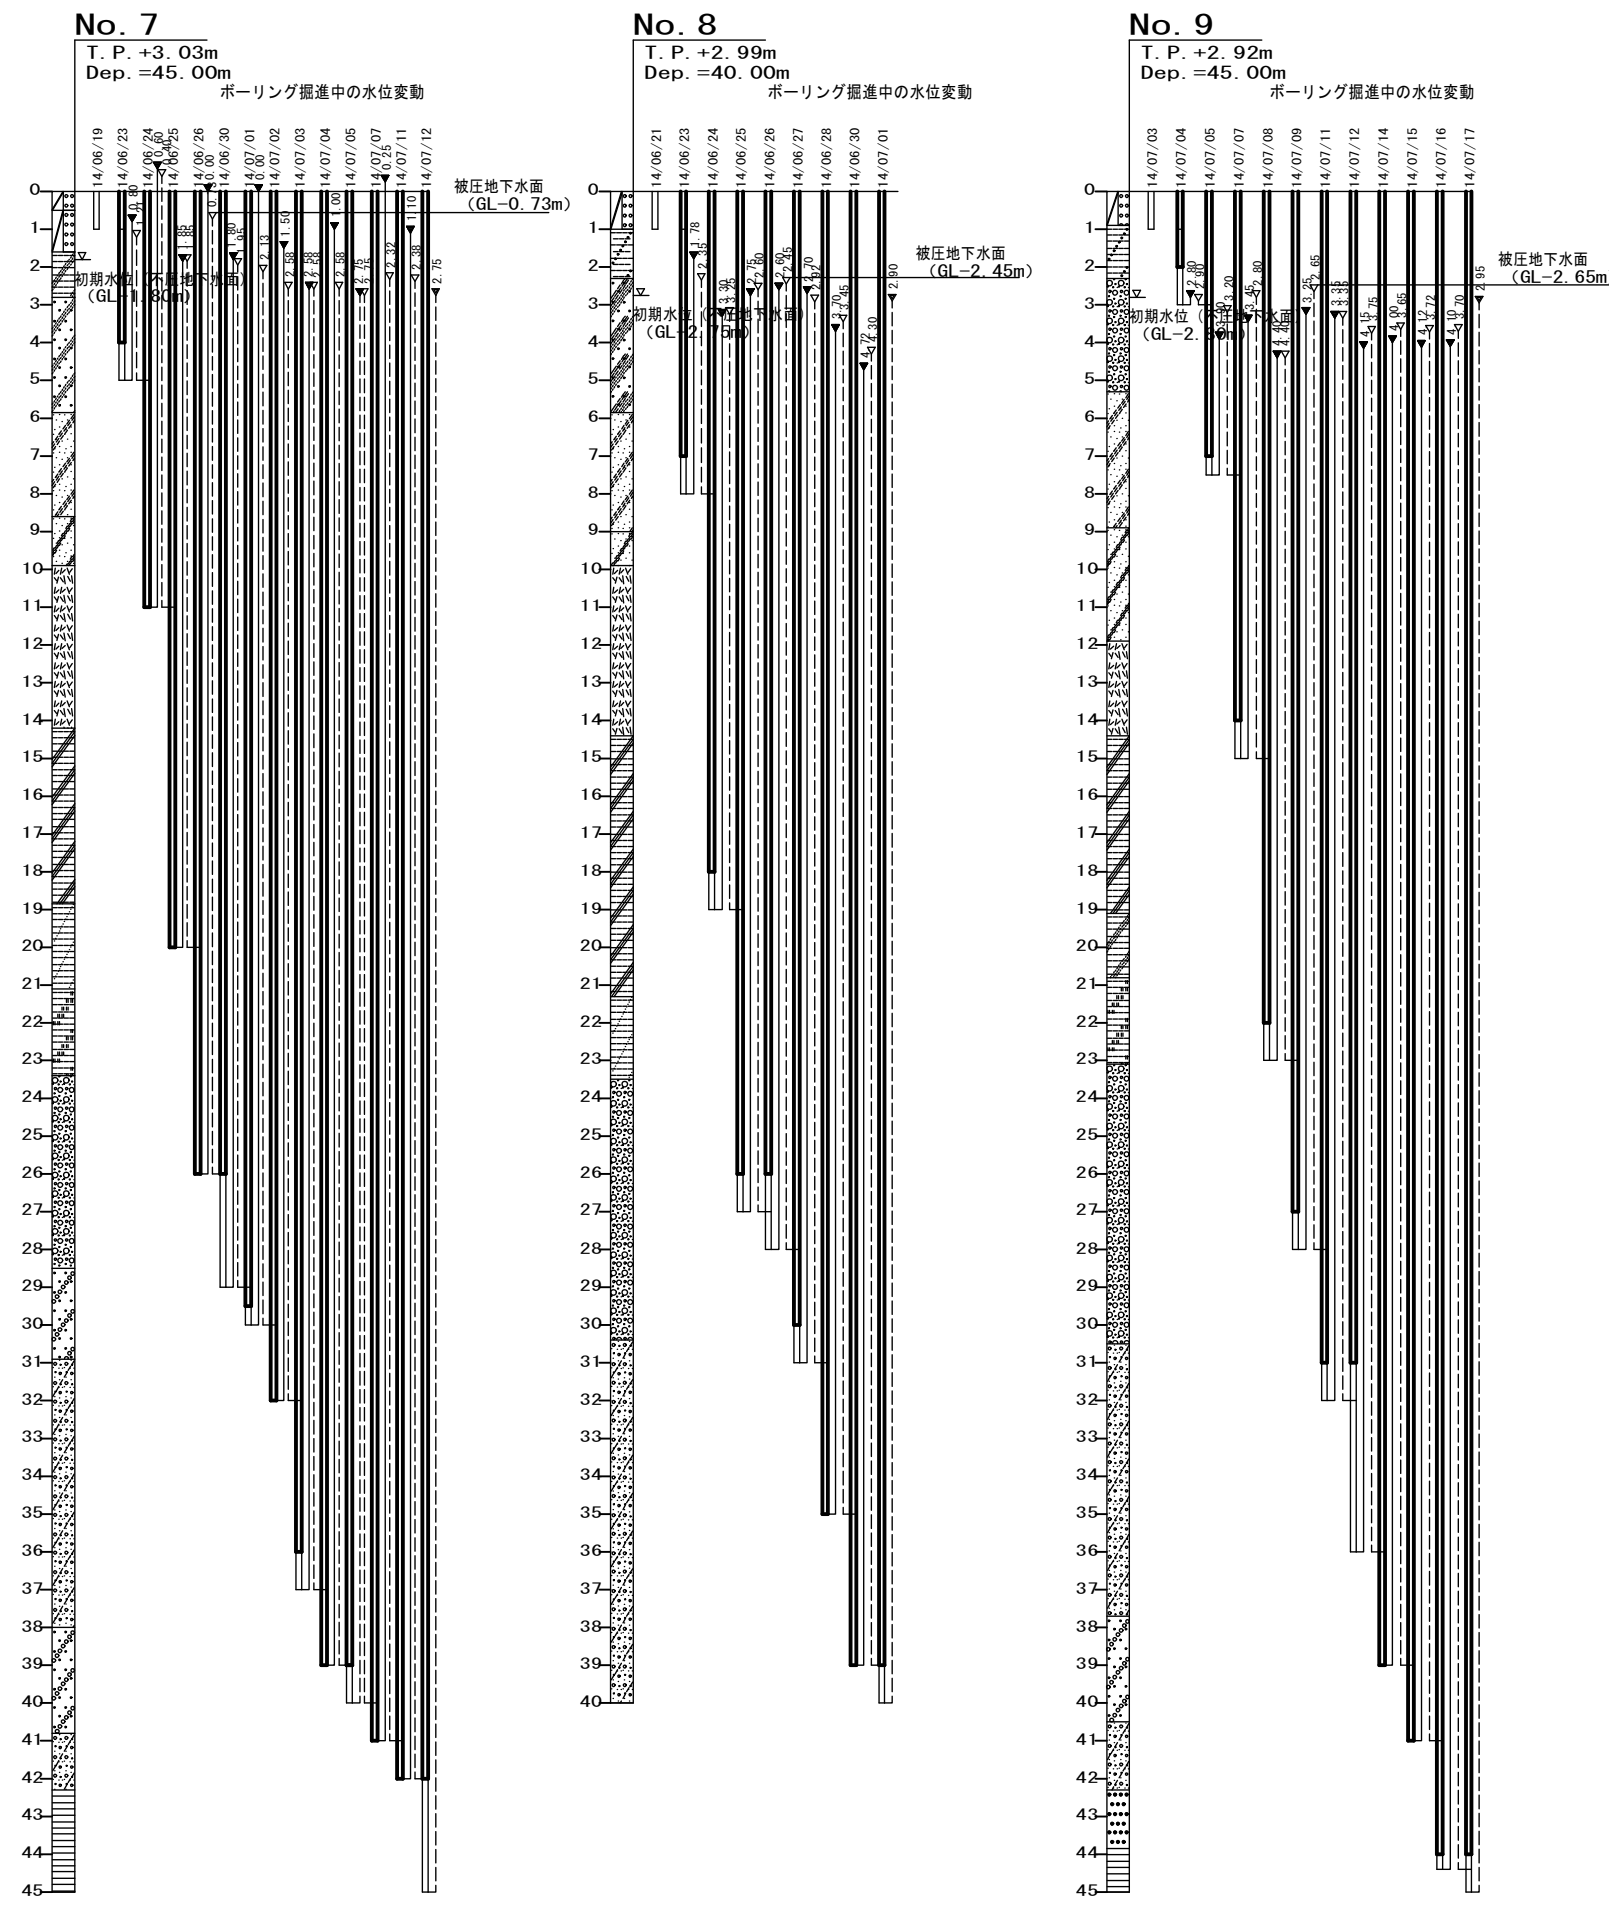

着工	平成 28 年 6 月 25 日	
竣工	令和 元年 11 月 30 日	
監理		監理 日建・上田特定監理業務等共同企業体
施工		施工 大成・大旺新洋特定建設工事共同企業体

完成図 構-89

日建・上田特定設計委託業務  
共同企業体

高知市都市建設部公共建築課

高知市新庁舎建設工事

構 89  
9 - 1

被圧地下水面レベル図 (参考図)

NO. 0-140004-B