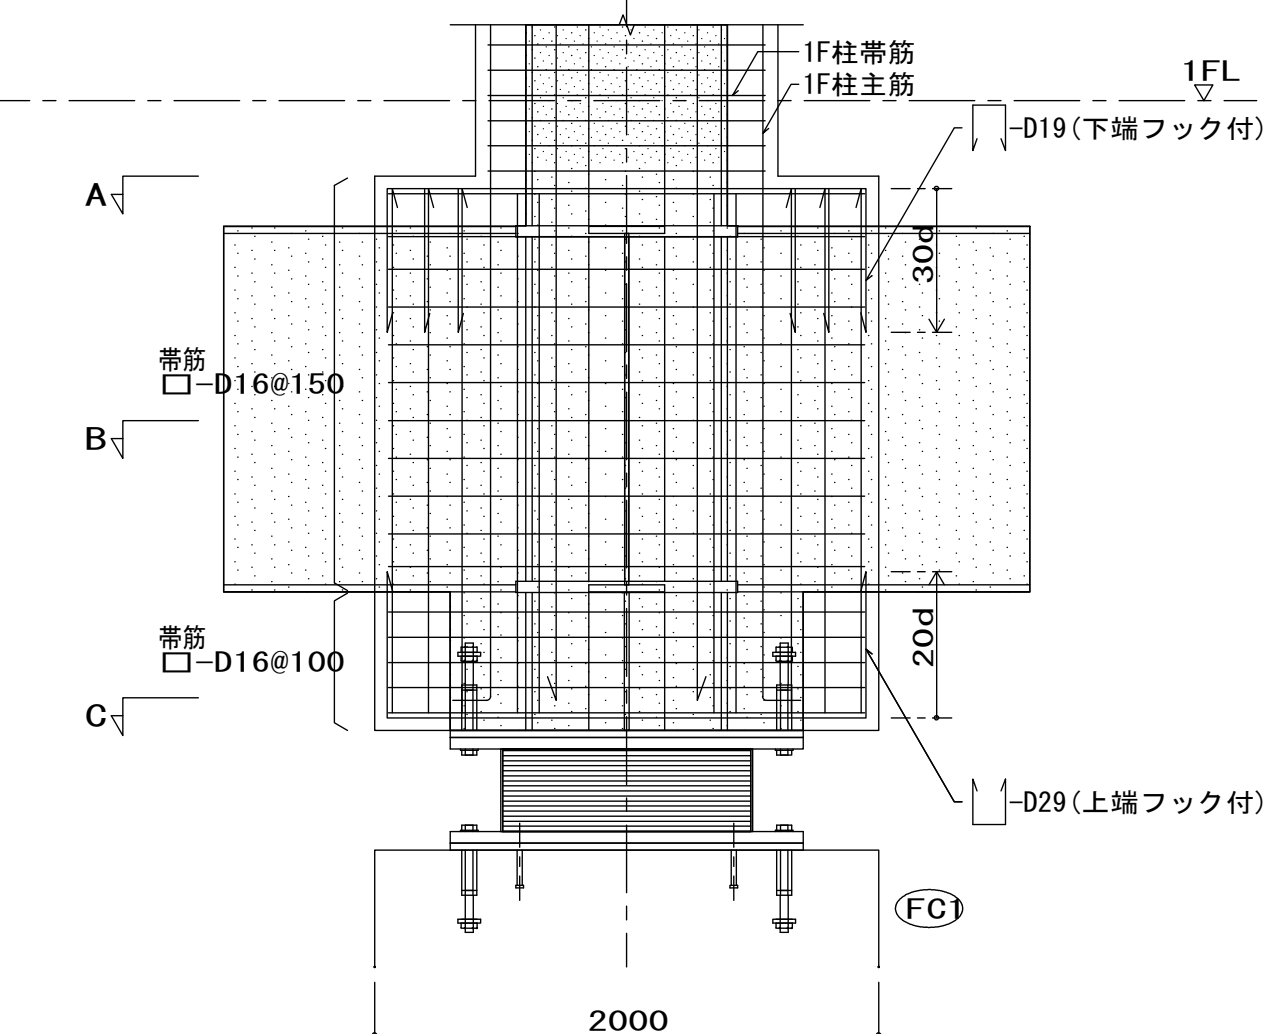
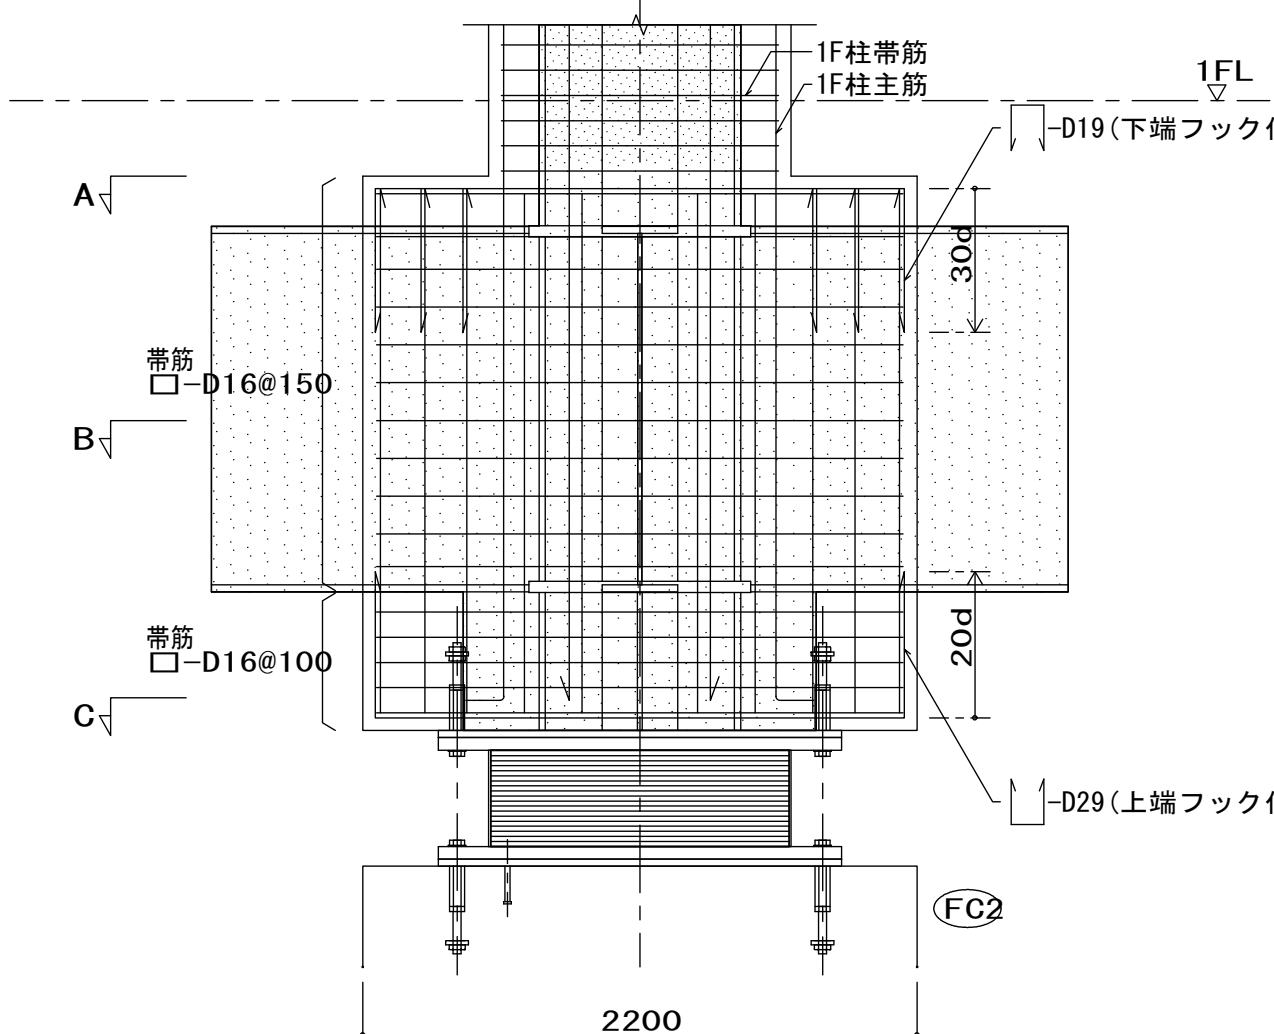
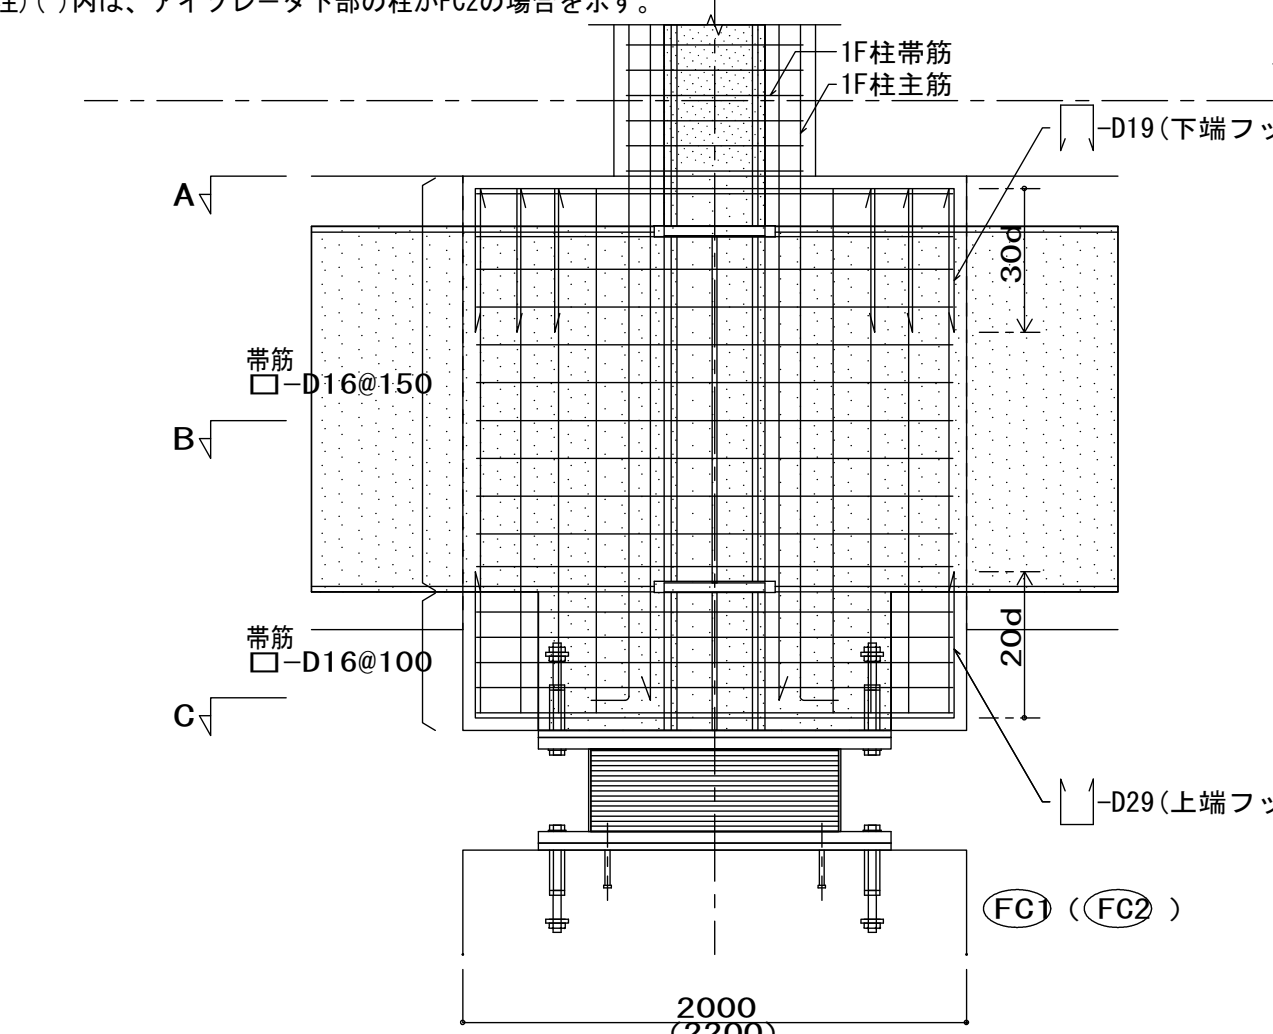
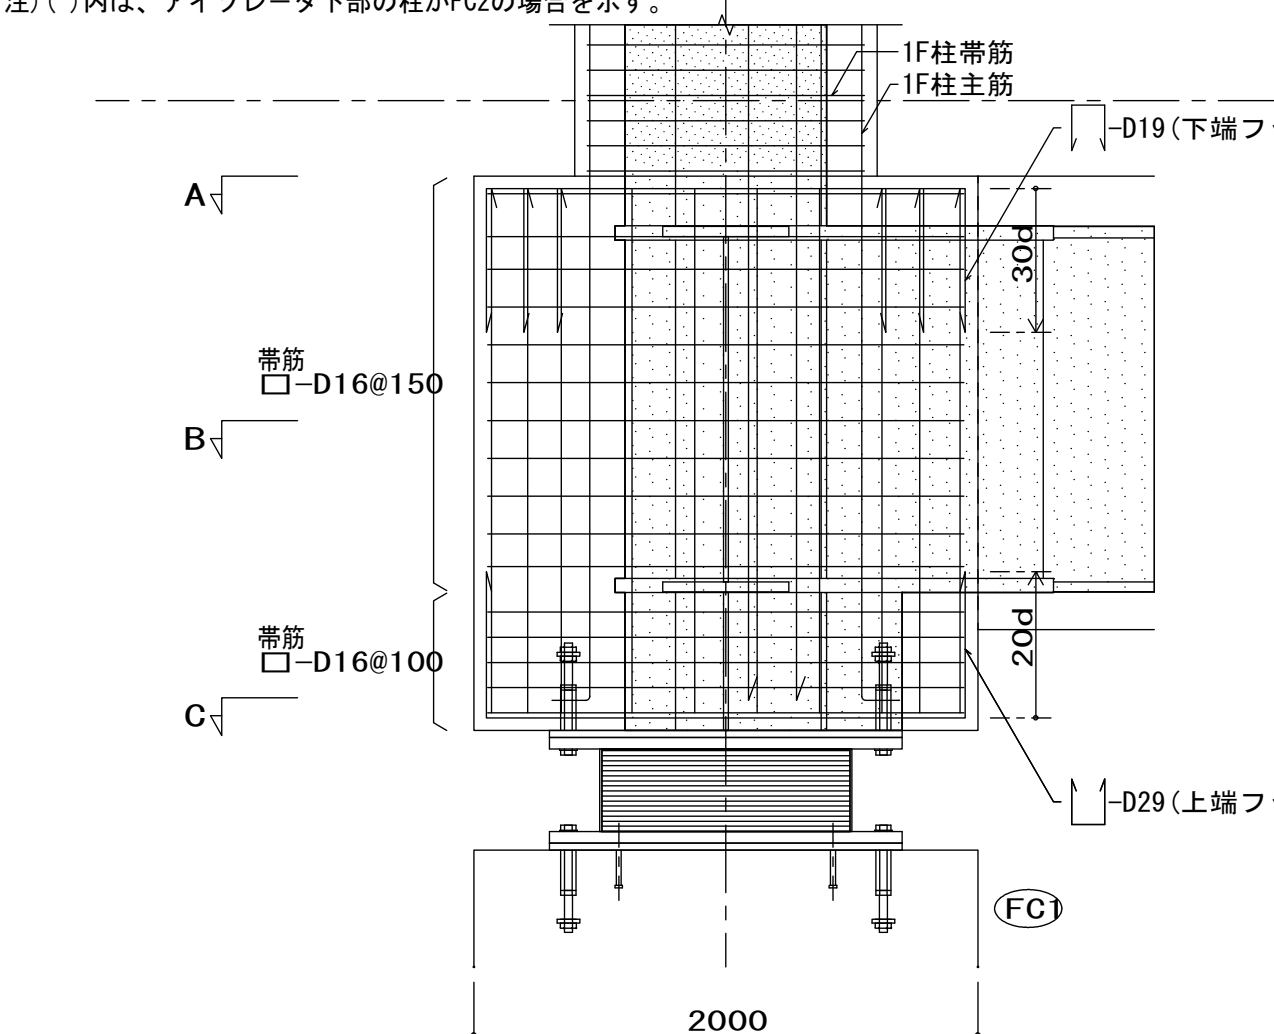
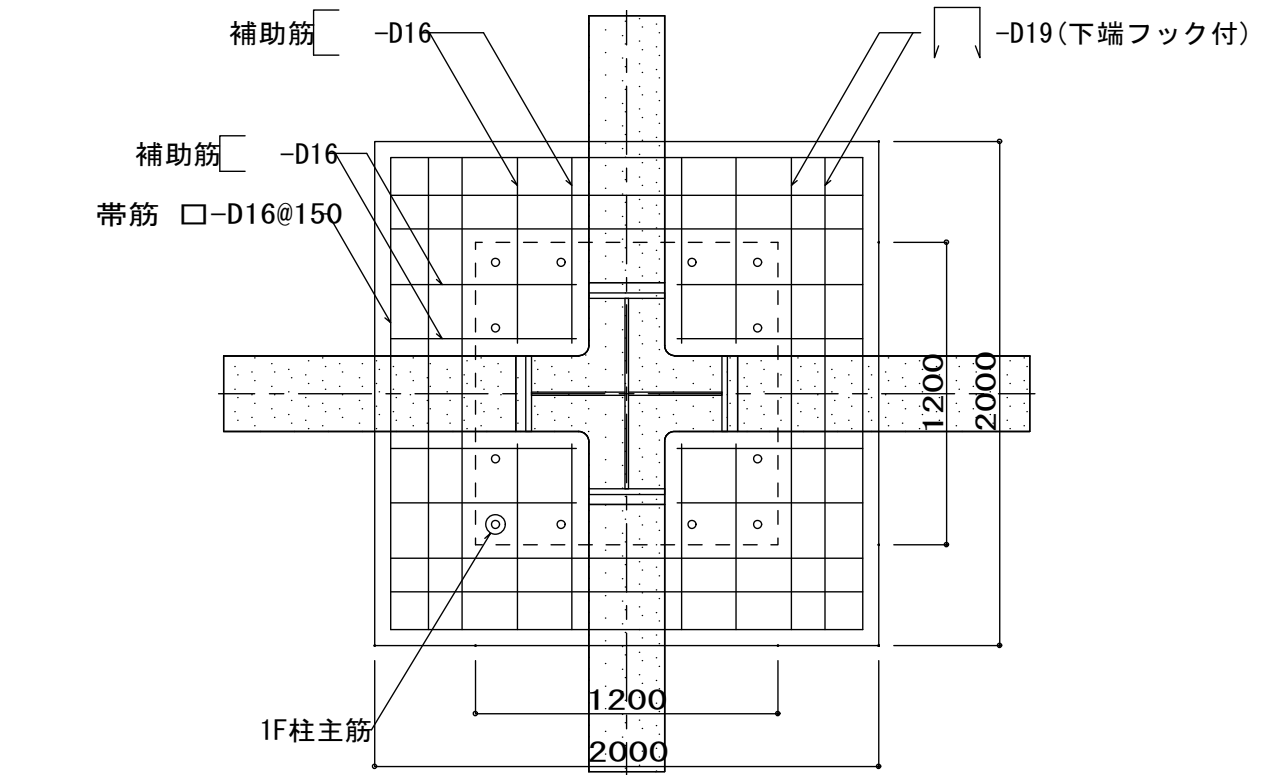
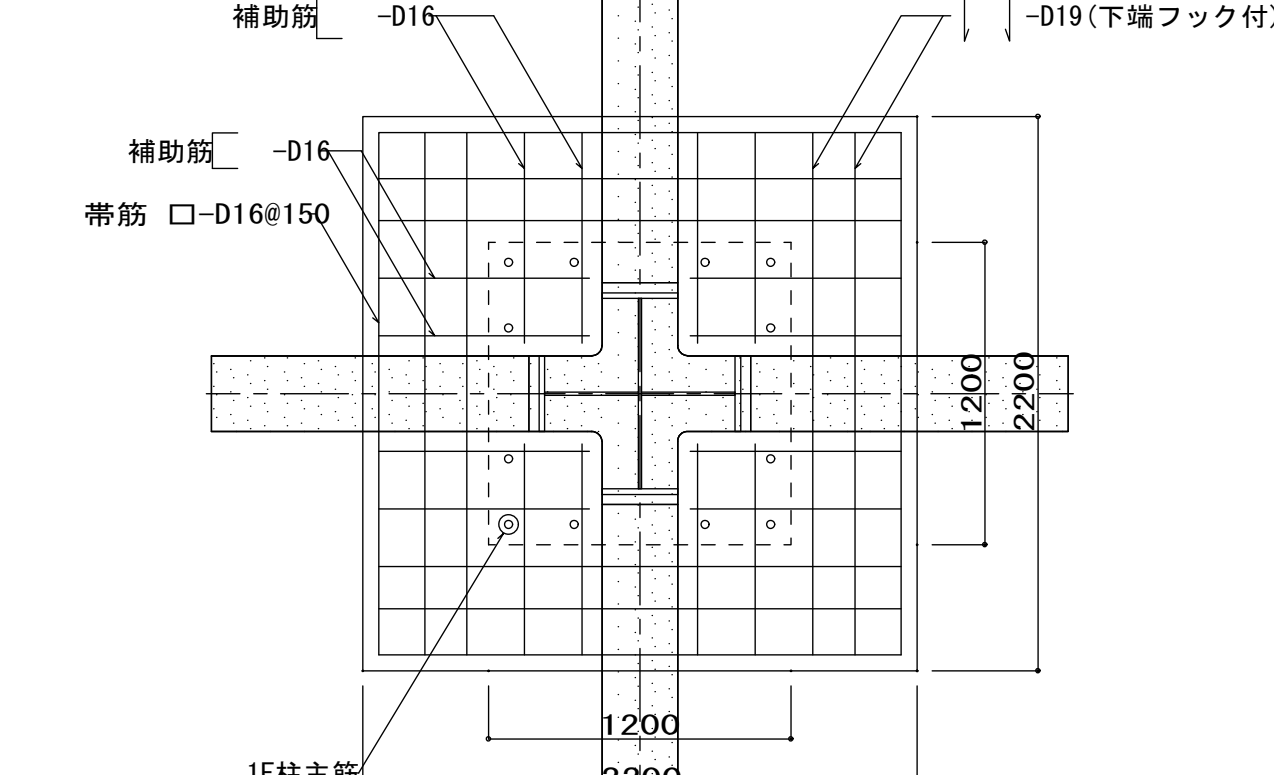
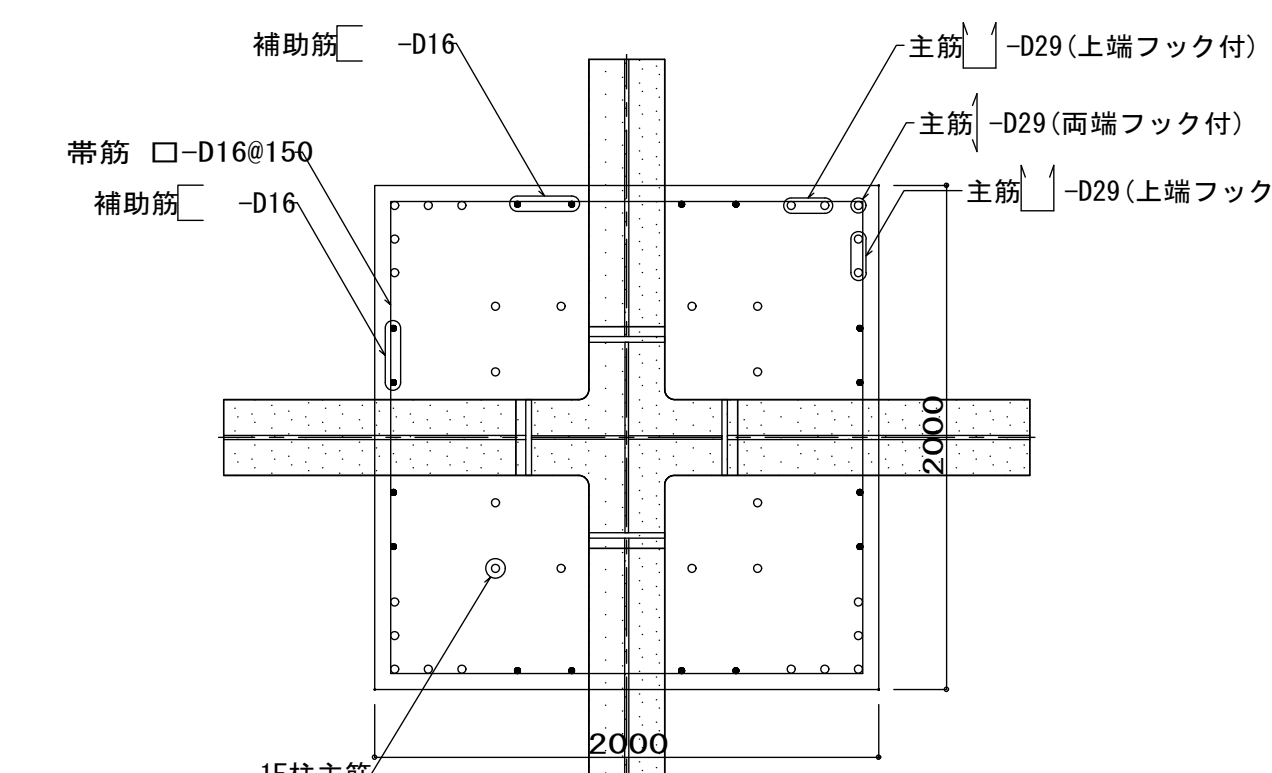
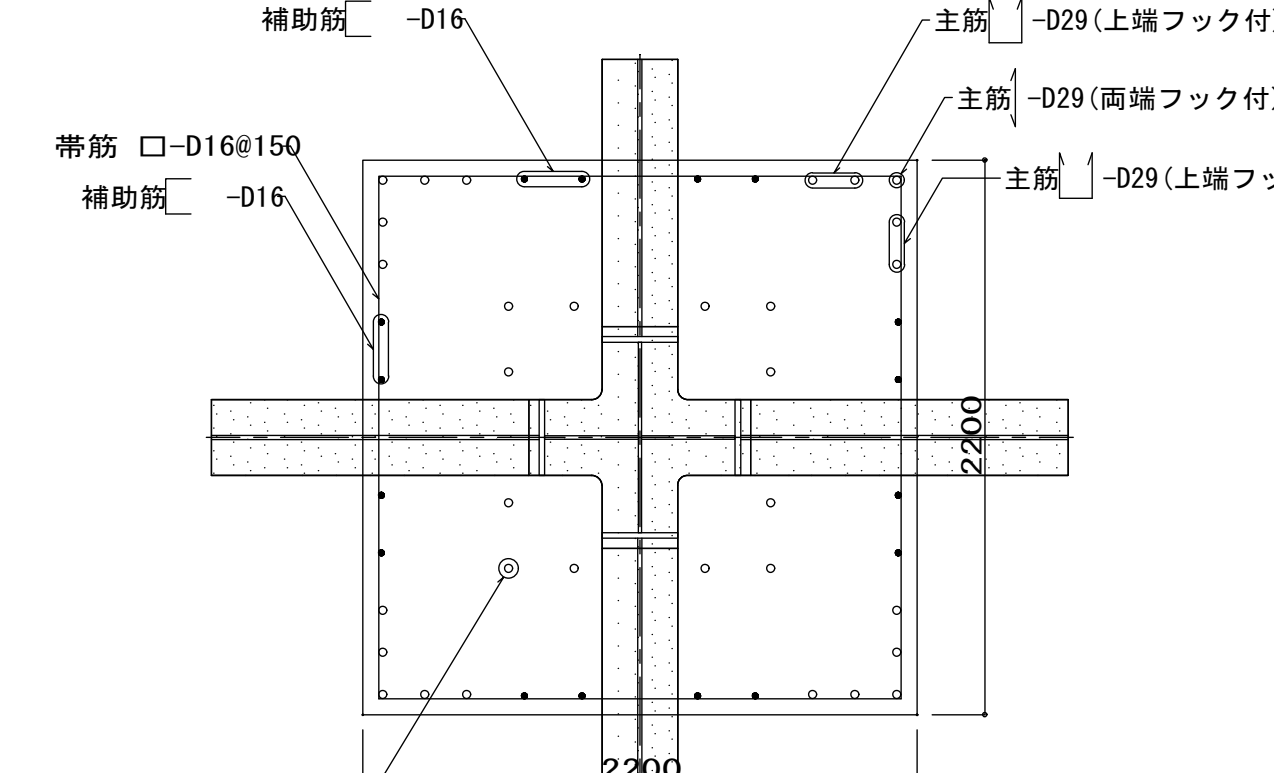
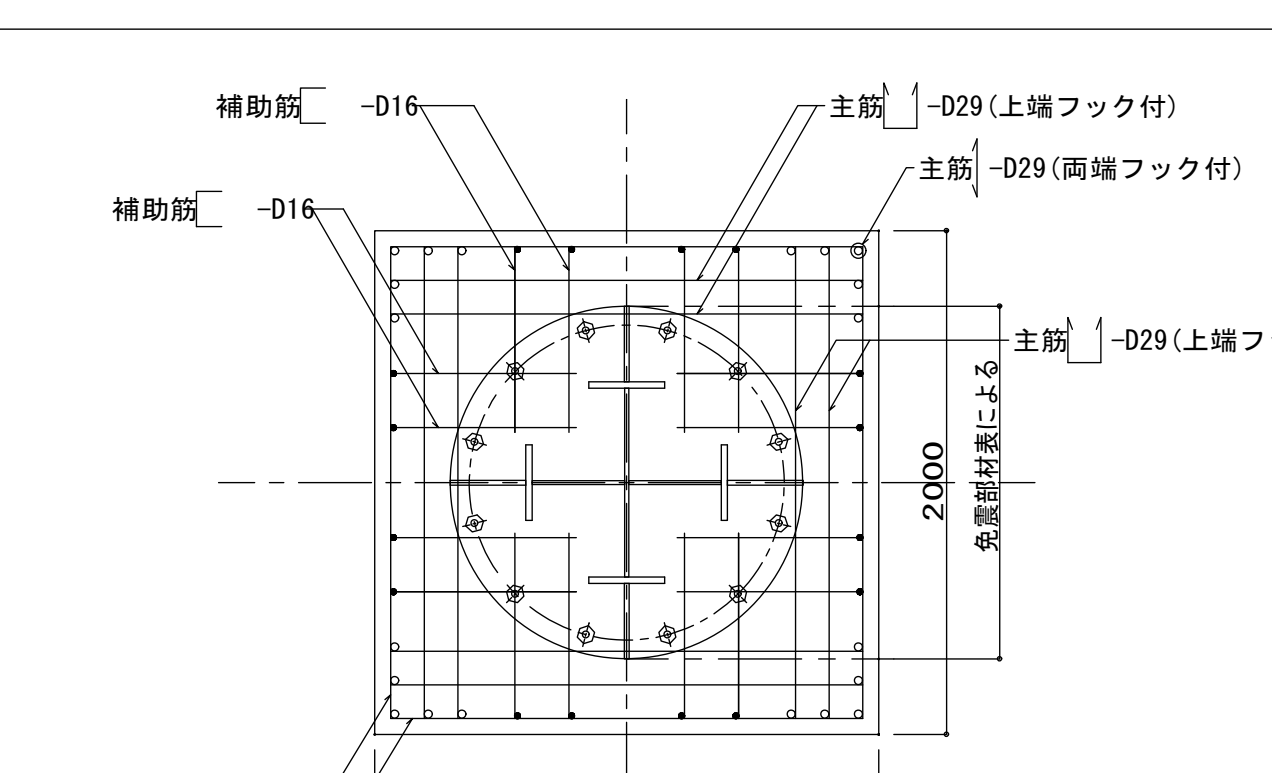
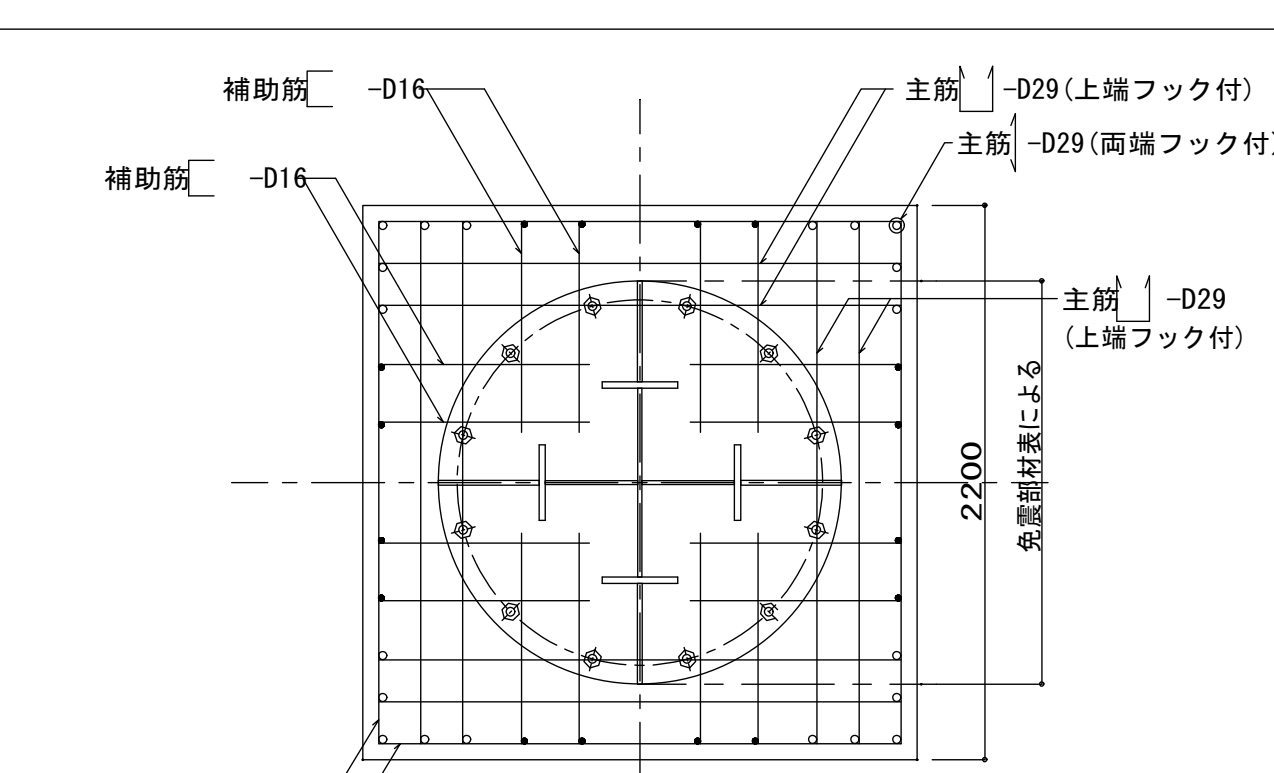
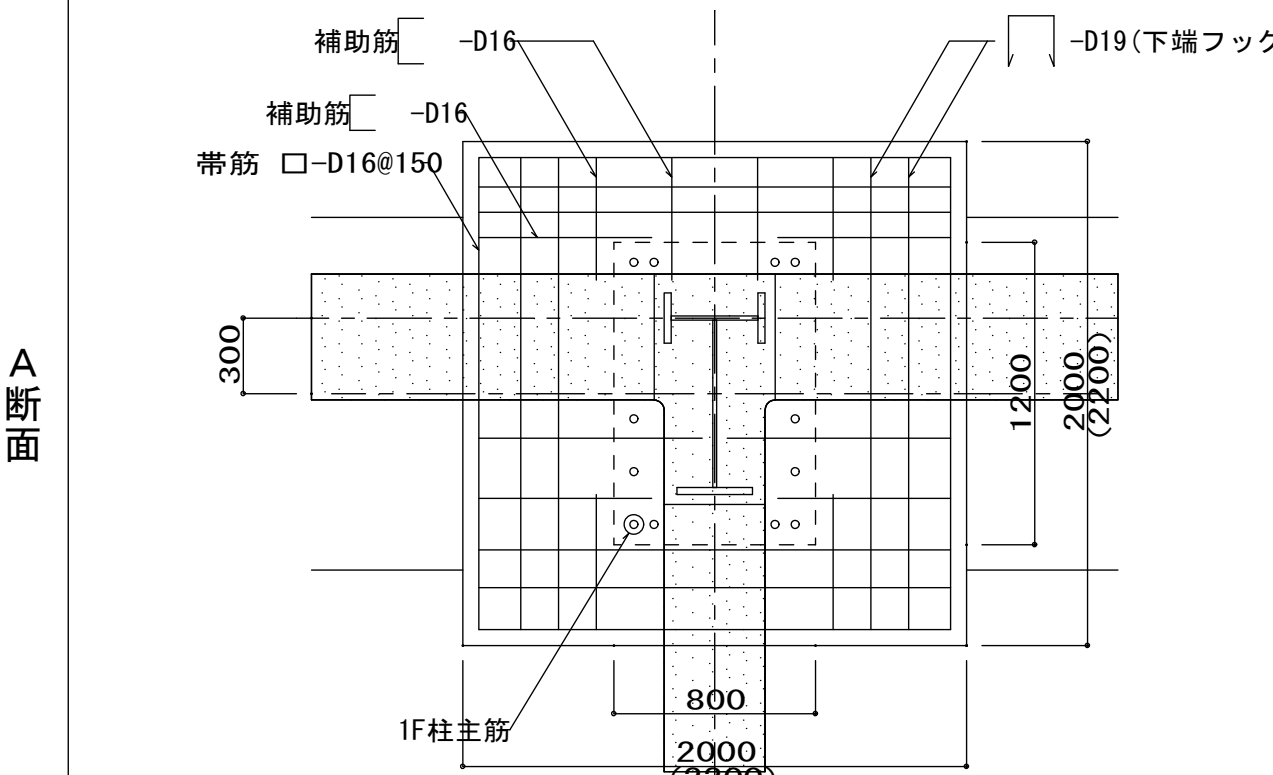
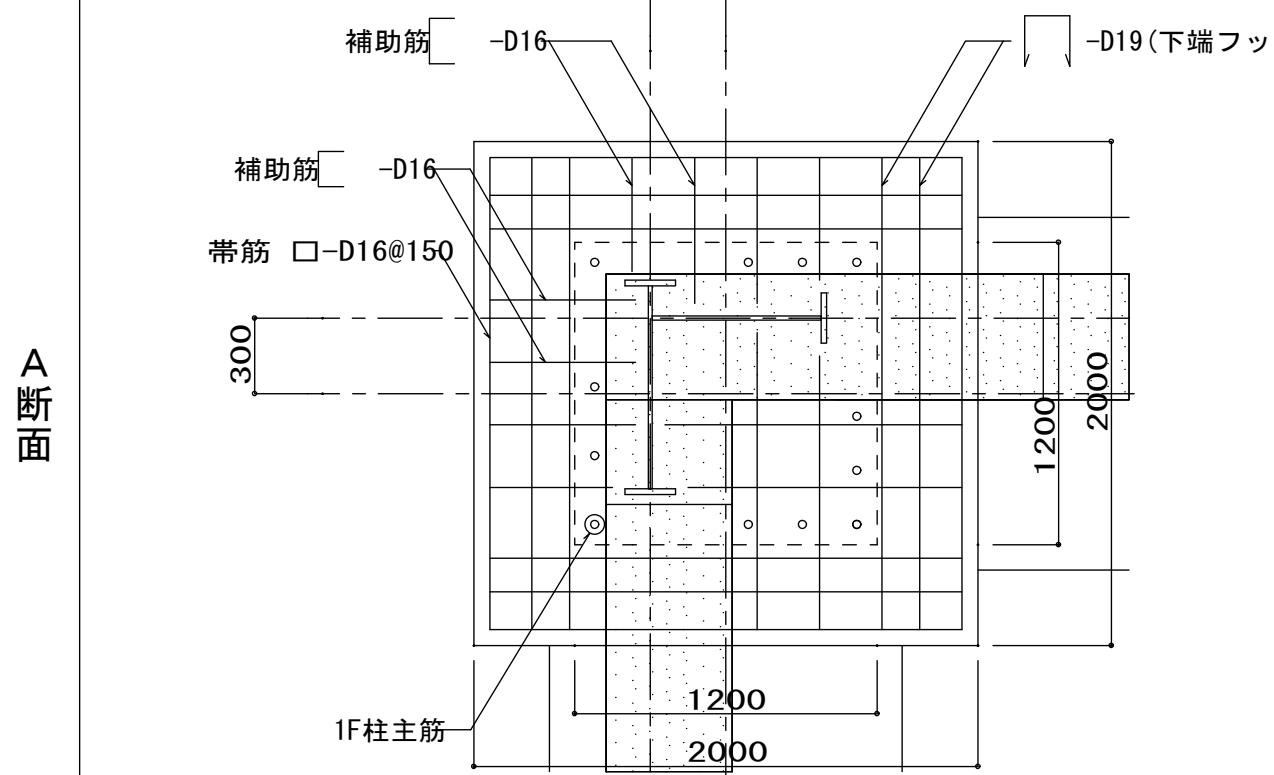
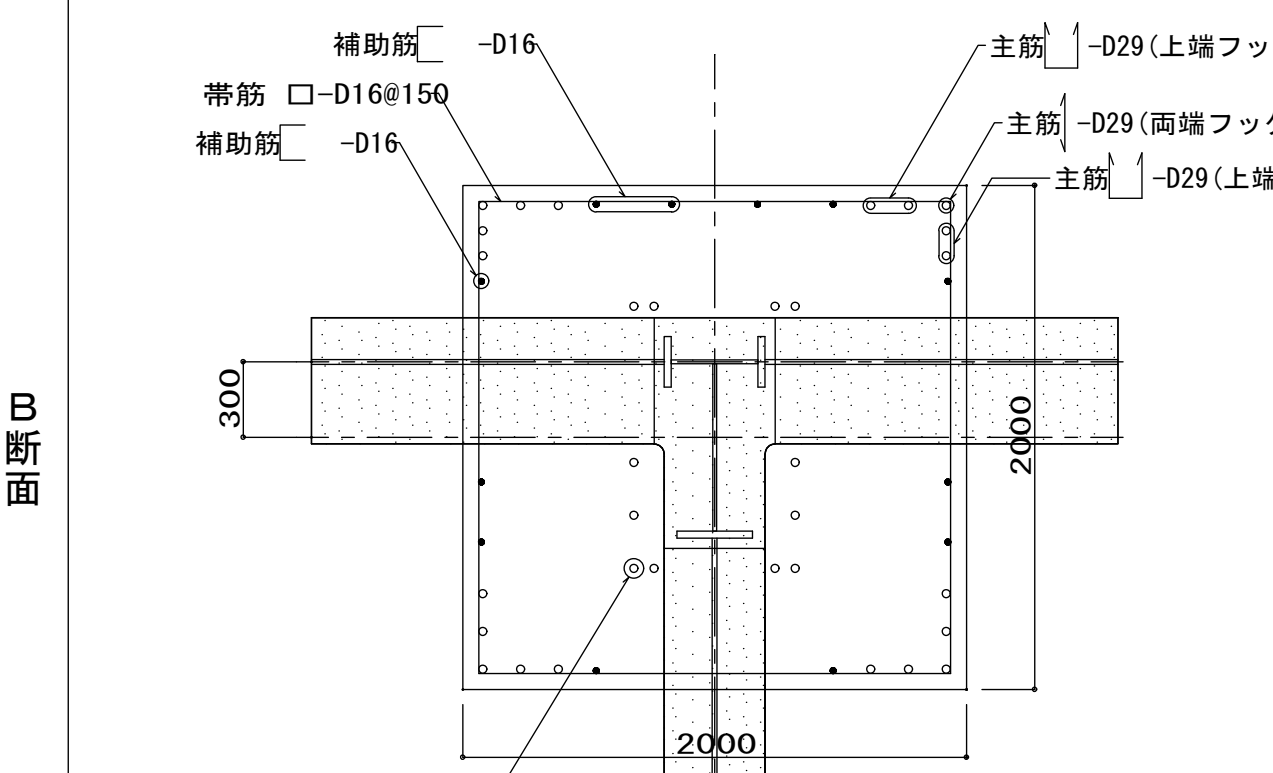
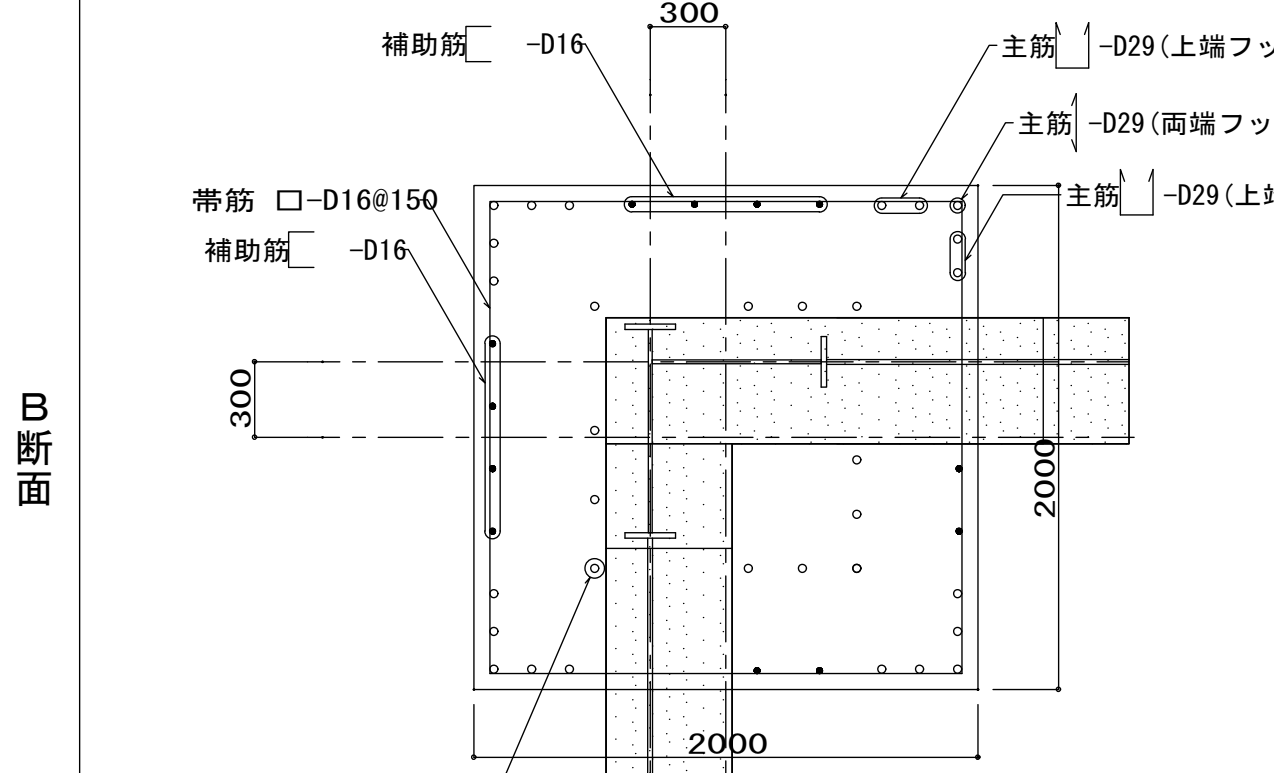
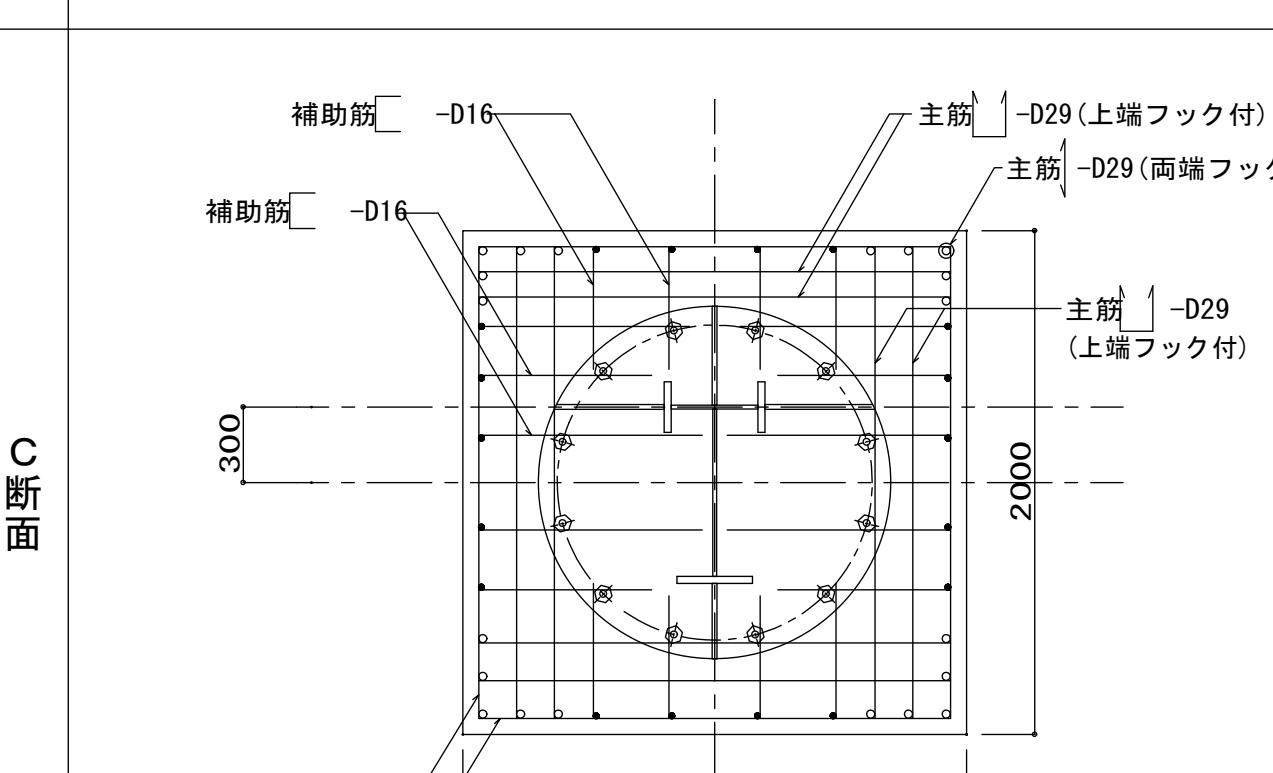
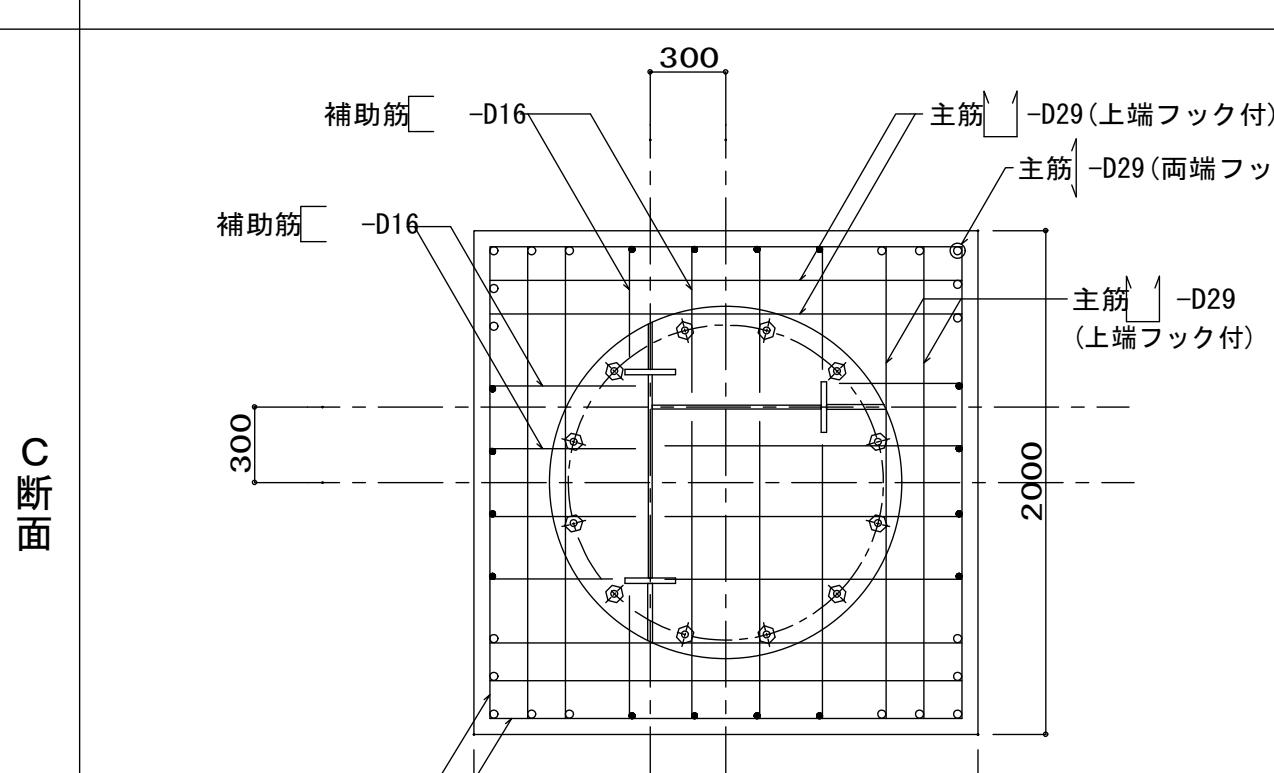


免震部材上部配筋詳細図		A1: 1/30 A3: 1/60	
IR9・IR10A・IR10B・LRB10 上部		IR11・IR12・LRB11・LRB12 上部	
			
C2・C3系 柱の直下		C4系 柱の直下	
			
A断面		A断面	
			
			
A断面		A断面	
			
			
施工 平成 28 年 6 月 25 日 竣工 令和 元年 11 月 30 日 監理 施工		監理 日建・上田特定設計委託業務等共同企業体 施工 大成・大旺新洋特定建設工事共同企業体	
完成図 構-66		日建・上田特定設計委託業務 共同企業体	
高知市都市建設部公共建築課		高知市新庁舎建設工事	
担当 担当 係長 課長補佐 副参事 課長		配筋詳細図 (3)	
構 6 6 6 - 3		NO. 0-140004-B	