
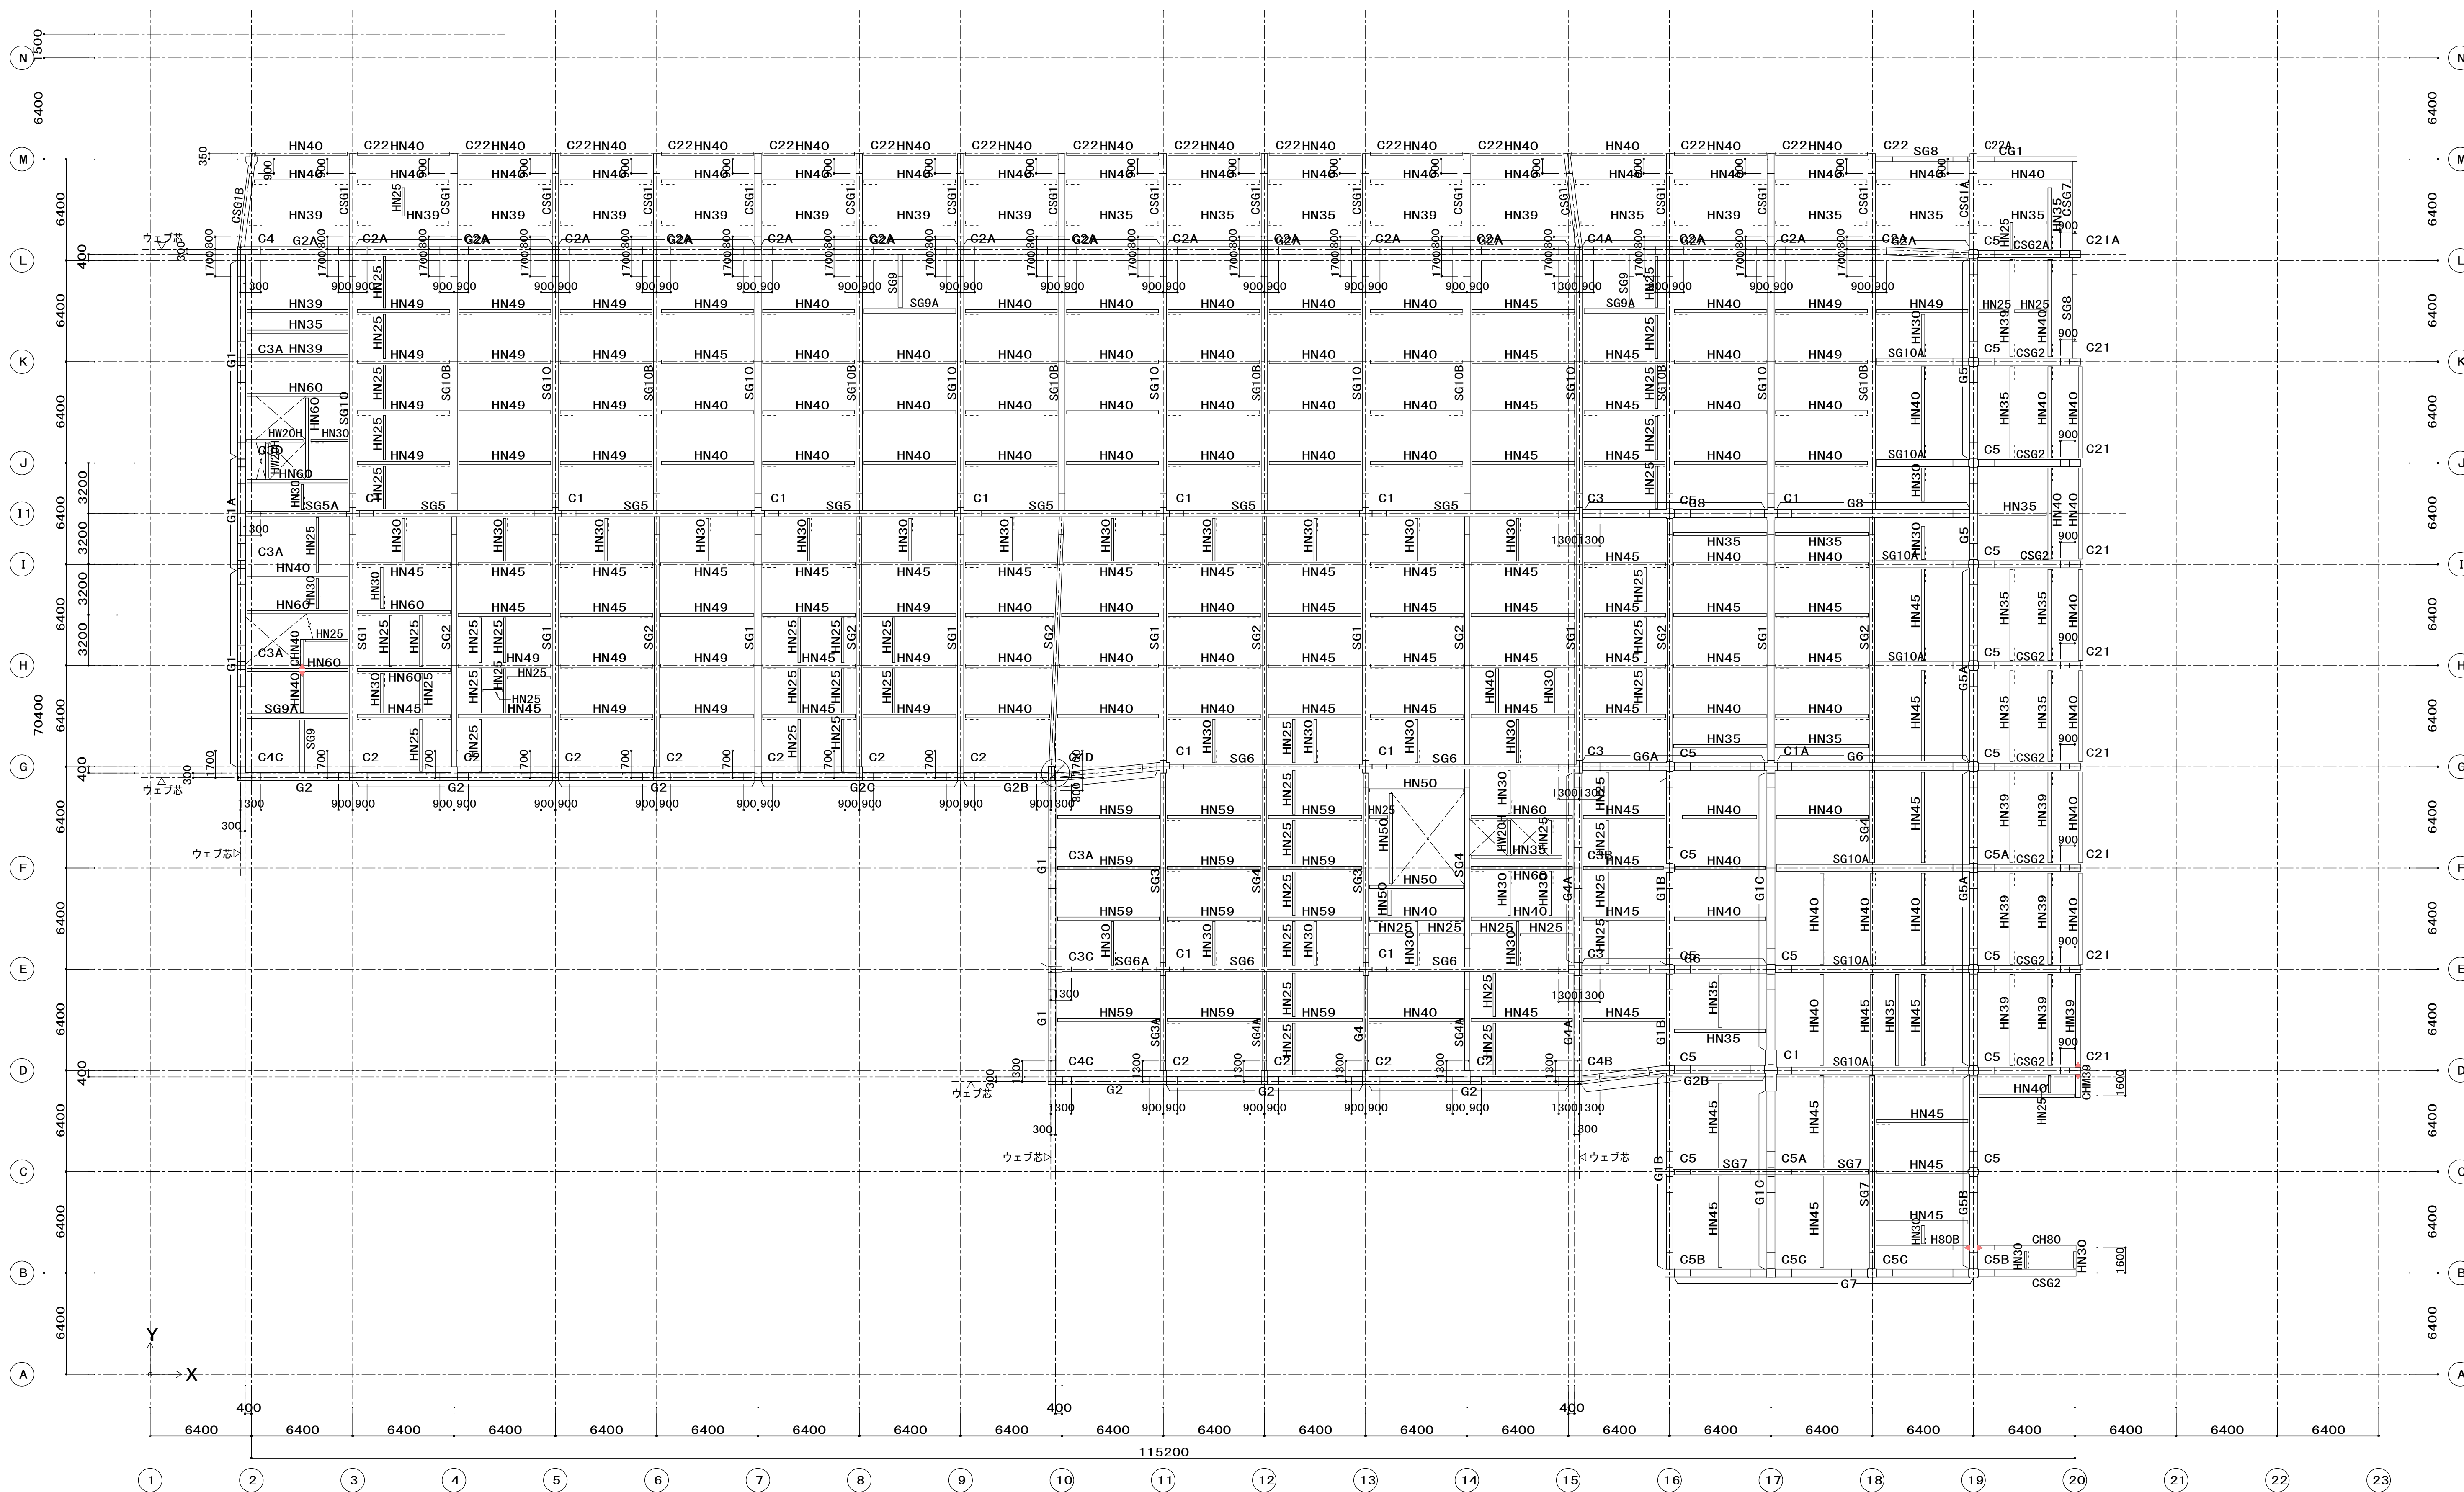


A1 : 1 / 200
A3 : 1 / 400

注) 特記なき限り、下記による。

- 鉄骨梁天端は 右記による。
- 鉄骨小梁は、原則としてスラブ下端に合わせる。
- で示す記号は梁の継手位置を示し、特記なき限り継手位置は通芯より 1300 とする。
- 図中、印は、鉄骨小梁剛接合を示す。
- は横補剛位置を示す。

符号	S梁天端レベル
(イ)	1FL-500
(ロ)	1FL+700
(ハ)	—



着工	平成 28 年 6 月 25 日		
竣工	令和 元年 11 月 30 日		
監理		監理 日建・上田特定監理業務等共同企業体	
施工		施工 大成・大旺新洋特定建設工事共同企業体	

完成図 構-37

日建・上田特定設計委託業務
共同企業体

高知市都市建設部公共建築課

高知市新庁舎建設工事

1 階鉄骨梁伏図

3 7
 4 - 1 3

NO. 0 - 1 4 0 0 0 4 - B