

# 高知市新庁舎建設電気設備工事 完成図

令和元年11月

完成図は、完成建築物に関しその維持管理及び将来の改修、増改築などに必要な基本情報を記録したものです。工事に際して作成された施工図製作図などによる詳細情報と合わせ保管し、活用してください。

設計 日建・上田特定設計委託業務共同企業体


監理 日建・上田特定監理業務等共同企業体

監理	施工

施工 きんでん・日産電機・豊栄電気 特定建設工事共同企業体





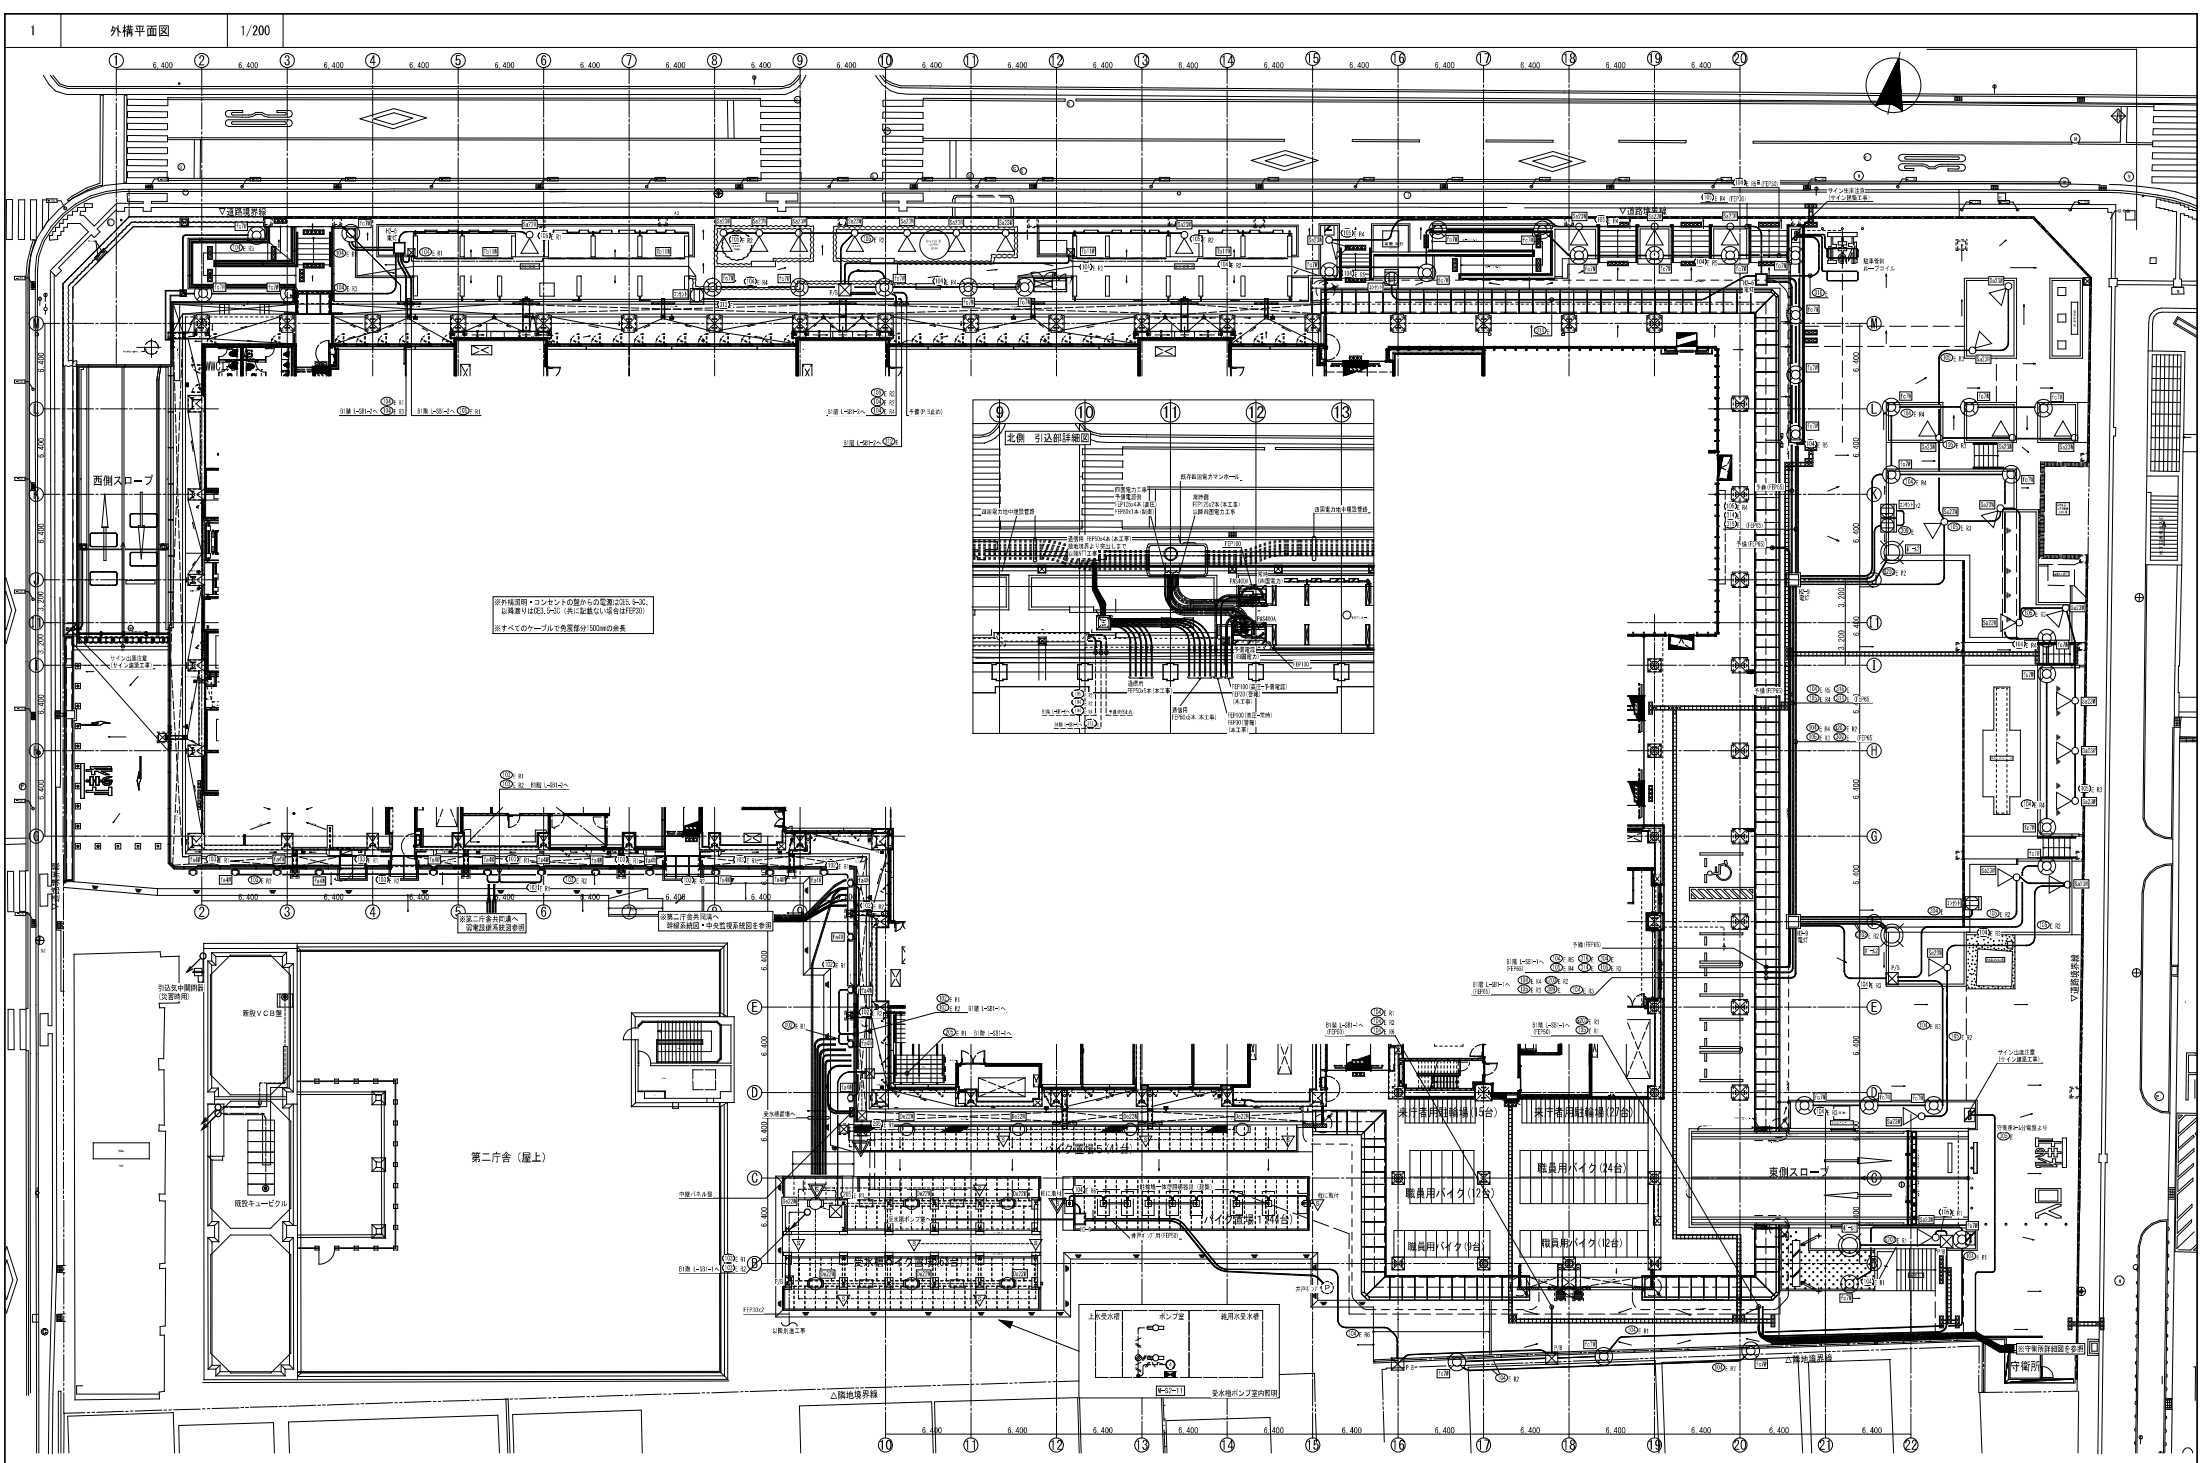

竣工	平成 28 年 5 月 25 日
竣工	令和 元年 11 月 30 日
監理	
施工	(印) 図

完成図 電-01

監工	平成 28 年 5 月 25 日
竣工	令和 元年 11 月 30 日
監理	
施工	(印) 図

日建・上田特定設計委託業務  
共同企業体

高知市都市建設部公共建築課

高知市新庁舎建設電気設備工事

1		6. 6 kV 高圧受変電設備特記仕様書		――	
<div>第1章 概要</div> <p>本工事は電力会社より、6. 6 kV 3相3線60 Hzを常用一相電源一災害時の3回線方式により受電する高圧受変電設備の製作・搬付に関するものである。</p> <div>第2章 一般事項</div> <p>2. 1 総則</p> <p>本工事の請負者は、発注工事調査等の契約規則、基準並びに本特記仕様書に準拠し製作・施工するものとする。</p> <p>2. 2 準拠規格</p> <p>規格の製作・施工については、次の規格および基準に準拠するものとする。</p> <p>(1) 日本工業規格 (JIS)</p> <p>(2) 電気学会電気規格調査会標準規格 (JEC)</p> <p>(3) 日本電気工業会標準規格 (JEM)</p> <p>(4) 電気設備技術基準</p> <p>(5) 施設基準法</p> <p>(6) 消防法</p> <p>(7) 電力会社規程</p> <p>(8) その他関連法規</p> <p>2. 3 機材および施工の検査</p> <p>機材供給後、社が品検および品質立会のもとに工場品検を実施し、合格されたものを納入するものとする。また、施工についても同様とする。</p> <p>2. 4 塗装色</p> <p>機材の塗装及び塗装色は以下とする。</p> <p>屋内一般塗装、指定色 (指定欄と協議)</p> <p>2. 5 使用状態</p> <p>(1) 標高1 0 0 0 m以下とする。</p> <p>(2) 一般環境用とし、周囲気象は下記とする。</p> <p>標高4 0℃、最低5℃</p> <div>第3章 高圧配電盤</div> <p>3. 1 一般仕様</p> <table><tr><td>(1) 設置場所</td><td>屋内</td></tr></table> <p>(2) 内部機材の配線等は、保守点検を便すかつ安全に行うものとする。</p> <p>(3) 制御電圧はDC1 0 0 Vとする。</p> <p>(4) 主回路材料は、銅導体を使用し、相色別を行う。</p> <p>3. 2 定格</p> <table><tr><td>1) 定格電圧</td><td>7. 2 kV</td></tr><tr><td>2) 定格電流</td><td>6 0 0 A</td></tr><tr><td>3) 定格周波数</td><td>6 0 Hz</td></tr><tr><td>4) 定格短時間電流</td><td>1 2. 5 kA</td></tr><tr><td>5) 商用周波数電圧 (1 分間)</td><td>2 2 kV</td></tr><tr><td>6) 最大イン/リス電圧</td><td>6 0 kV peak</td></tr></table> <p>3. 3 前面取付器具</p> <table><tr><td>(1) 計数、検電器及び判別器具</td><td>静止形</td></tr><tr><td>1) 保護リレー</td><td>電子式、最大値表示付</td></tr><tr><td>2) 指示計</td><td>普通形電子式 (リレス発信式)、未検定</td></tr><tr><td>3) 電力計</td><td>引き接印形</td></tr><tr><td>4) 操作スイッチ</td><td>LED式</td></tr><tr><td>5) 番号灯</td><td>LED式</td></tr><tr><td>6) 故障表示灯</td><td>LED式</td></tr><tr><td>7) 試験用端子</td><td>さし込形</td></tr></table>						(1) 設置場所	屋内	1) 定格電圧	7. 2 kV	2) 定格電流	6 0 0 A	3) 定格周波数	6 0 Hz	4) 定格短時間電流	1 2. 5 kA	5) 商用周波数電圧 (1 分間)	2 2 kV	6) 最大イン/リス電圧	6 0 kV peak	(1) 計数、検電器及び判別器具	静止形	1) 保護リレー	電子式、最大値表示付	2) 指示計	普通形電子式 (リレス発信式)、未検定	3) 電力計	引き接印形	4) 操作スイッチ	LED式	5) 番号灯	LED式	6) 故障表示灯	LED式	7) 試験用端子	さし込形	<div>3. 4 機材仕様 (数量は単機回による。)</div> <p>(1) 遮断器 (CB)</p> <table><tr><td>1) 形式</td><td>真空遮断器、引出形</td></tr><tr><td>2) 定格電圧</td><td>7. 2 kV</td></tr><tr><td>3) 定格電流</td><td>6 0 0 A</td></tr><tr><td>4) 定格遮断電流</td><td>1 2. 5 kA</td></tr><tr><td>5) 操作方式</td><td>電動はね操作</td></tr><tr><td>6) その他</td><td>ROHS指令対応</td></tr></table> <p>(2) 断路器 (DS)</p> <table><tr><td>1) 形式</td><td>三極単投形</td></tr><tr><td>2) 定格電圧</td><td>7. 2 kV</td></tr><tr><td>3) 定格電流</td><td>4 0 0 A</td></tr><tr><td>4) 操作方式</td><td>遠方操作式</td></tr></table> <p>(3) 遮断器 (SAR)</p> <table><tr><td>1) 形式</td><td>直列リッチアップ付融化管理式、引出形</td></tr><tr><td>2) 定格電圧</td><td>8. 4 kV</td></tr><tr><td>3) 公称放電電流</td><td>2. 5 kA</td></tr></table> <p>(4) 計器用変圧器 (VT)</p> <table><tr><td>1) 形式</td><td>モールド形、引出形</td></tr><tr><td>2) 変圧比</td><td>6 6 0 0 / 1 1 0 V</td></tr></table> <p>(5) 変圧器 (CT)</p> <table><tr><td>1) 形式</td><td>モールド形</td></tr><tr><td>2) 最高電圧</td><td>6 9 0 0 V</td></tr><tr><td>3) 精度等級</td><td>1 P S 級</td></tr><tr><td>4) 負担</td><td>5 VA、4 0 VA</td></tr><tr><td>5) 変圧比</td><td>単機回による。</td></tr><tr><td>6) その他</td><td>CT及びZCTは各々取付</td></tr></table> <p>(6) 計器用変圧器 (ZPD)</p> <table><tr><td>1) 形式</td><td>引出形</td></tr></table> <p>(7) 変圧器 (TR)</p> <table><tr><td>1) 形式</td><td>油入自冷式</td></tr></table> <p>トップラング変圧器2014 (JISC4304-2013、JEM1500-2014)</p> <p>スコット変圧器 = トップラング適用外 (JEC-2200-2014)</p> <p>単機回による。</p> <p>5) 奇数</p> <p>1次: 6600V、2次: 単機回による。</p> <p>単機回による。</p> <p>ダイヤル温度計 (警報接点及び最高温度計付)</p> <p>防護装置 (防護スプリング: 固定振動数4.0Hz、(リッチ防護) 制限ストッパー内蔵)</p> <p>(8) 警報遮断器 (ZCT)</p> <table><tr><td>1) 形式</td><td>モールド貫通形</td></tr></table> <p>(9) 配線用遮断器 (MCCB)</p> <table><tr><td>1) 定格電圧</td><td>単機回による。</td></tr><tr><td>2) 定格電流</td><td>単機回による。</td></tr><tr><td>3) 極数</td><td>3P+2P</td></tr><tr><td>4) 操作方式</td><td>手動</td></tr><tr><td>5) 遮断電流</td><td>設置場所の遮断電流を十分遮断できる。</td></tr></table> <p>(10) ヒューズ付負荷開閉器 (LBS)</p> <table><tr><td>1) 定格電圧</td><td>単機回による。</td></tr><tr><td>2) 定格電流</td><td>単機回による。</td></tr><tr><td>3) 操作方式</td><td>フック操作</td></tr><tr><td>4) ヒューズ定格電流</td><td>単機回による。</td></tr><tr><td>5) ヒューズ定格遮断電流</td><td>4 0 kA</td></tr><tr><td>6) 絶縁/リア付</td><td></td></tr></table> <p>3. 5 付属品・予備品</p> <p>(1) 付属品</p> <table><tr><td>1) 断絶器手動操作ハンドル</td><td>1本</td></tr><tr><td>2) 遮断器挿入ハンドル</td><td>1本</td></tr><tr><td>3) 遮断器引出用リフター</td><td>1台</td></tr><tr><td>4) 試験用端子付部品</td><td>1式</td></tr><tr><td>5) LBS操作用フック棒</td><td>1式</td></tr></table> <p>(2) 予備品 (形名に対する%表示)</p> <table><tr><td>1) 制御用ヒューズ</td><td>100%</td></tr><tr><td>2) 電力用ヒューズ</td><td>各極定格3相分</td></tr>2) 定格電流	単機回による。	3) 極数	3P+2P	4) 操作方式	手動	5) 遮断電流	設置場所の遮断電流を十分遮断できる。	1) 定格電圧	単機回による。	2) 定格電流	単機回による。	3) 操作方式	フック操作	4) ヒューズ定格電流	単機回による。	5) ヒューズ定格遮断電流	4 0 kA	6) 絶縁/リア付		1) 断絶器手動操作ハンドル	1本	2) 遮断器挿入ハンドル	1本	3) 遮断器引出用リフター	1台	4) 試験用端子付部品	1式	5) LBS操作用フック棒	1式	1) 制御用ヒューズ	100%	2) 電力用ヒューズ	各極定格3相分	<div>第4章 気中開閉器 (PAS)</div> <p>4. 1 一般仕様</p> <table><tr><td>(1) 設置場所</td><td>屋外</td></tr></table> <p>(2) 規格はJISC4607、JISC4605に準拠する。</p> <p>4. 2 定格</p> <table><tr><td>1) 定格電圧</td><td>7. 2 kV</td></tr><tr><td>2) 定格電流</td><td>4 0 0 A</td></tr></table> <p>4. 5 付属品・予備品</p> <table><tr><td>(1) 付属品</td><td>1式</td></tr><tr><td>2) その他</td><td>LA・VT内蔵</td></tr></table> <div>第5章 高圧コンデンサ盤</div> <p>5. 1 一般仕様</p> <table><tr><td>(1) 設置場所</td><td>屋内</td></tr></table> <p>(2) 閉鎖電圧の規格はJEM1425に準拠する。(CW形)</p> <p>(3) その他準拠規格</p> <table><tr><td>1) JISC4902</td><td>「高圧及び特別高圧進相コンデンサ及び附属機器」</td></tr><tr><td>2) JEM-1167</td><td>「高圧交流電圧検出器」</td></tr></table> <p>(4) その他については高圧配電盤3. 1 一般仕様(4)〜(6)項による。</p> <p>5. 2 定格</p> <table><tr><td>1) 定格電圧</td><td>7. 2 kV</td></tr><tr><td>2) 定格電流</td><td>2 0 0 A</td></tr><tr><td>3) 定格周波数</td><td>6 0 Hz</td></tr><tr><td>4) 定格短時間電流</td><td>1 2. 5 kA</td></tr></table> <p>5. 3 機材仕様 (数量は単機回による。)</p> <p>(1) 電機制御機器 (VMC)</p> <table><tr><td>1) 形式</td><td>真空電磁接触器、引出形</td></tr><tr><td>2) 定格電圧</td><td>6. 6 kV</td></tr><tr><td>3) 定格電流</td><td>2 0 0 A</td></tr><tr><td>4) 定格遮断電流</td><td>4 kA</td></tr><tr><td>5) ヒューズ定格遮断電流</td><td>4 0 kA</td></tr></table> <p>(2) 進相コンデンサ (SC)</p> <table><tr><td>1) 形式</td><td>油入式 (放電抵抗付)</td></tr><tr><td>2) 容量</td><td>単機回による</td></tr><tr><td>3) 付属品</td><td>断線検出スイッチ (警報接点付)</td></tr></table> <p>(3) 進相リアクトル (SR)</p> <table><tr><td>1) 形式</td><td>油入式</td></tr><tr><td>2) 容量</td><td>単機回による</td></tr><tr><td>3) 種別</td><td>種別I (L=55%)</td></tr><tr><td>4) 付属品</td><td>温度異常検出スイッチ (警報接点付)</td></tr>
5) 遮断電流	設置場所の遮断電流を十分遮断できる。	
1) 定格電圧	単機回による。	
2) 定格電流	単機回による。	
3) 操作方式	フック操作	
4) ヒューズ定格電流	単機回による。	
5) ヒューズ定格遮断電流	4 0 kA	
6) 絶縁/リア付	
1) 断絶器手動操作ハンドル	1本	
2) 遮断器挿入ハンドル	1本	
3) 遮断器引出用リフター	1台	
4) 試験用端子付部品	1式	
5) LBS操作用フック棒	1式	
1) 制御用ヒューズ	100%	
2) 電力用ヒューズ	各極定格3相分	
(1) 設置場所	屋外	
1) 定格電圧	7. 2 kV	
2) 定格電流	4 0 0 A	
(1) 付属品	1式	
2) その他	LA・VT内蔵	
(1) 設置場所	屋内	
1) JISC4902	「高圧及び特別高圧進相コンデンサ及び附属機器」	
2) JEM-1167	「高圧交流電圧検出器」	
1) 定格電圧	7. 2 kV	
2) 定格電流	2 0 0 A	
3) 定格周波数	6 0 Hz	
4) 定格短時間電流	1 2. 5 kA	
1) 形式	真空電磁接触器、引出形	
2) 定格電圧	6. 6 kV	
3) 定格電流	2 0 0 A	
4) 定格遮断電流	4 kA	
5) ヒューズ定格遮断電流	4 0 kA	
1) 形式	油入式 (放電抵抗付)	
2) 容量	単機回による	
3) 付属品	断線検出スイッチ (警報接点付)	
1) 形式	油入式	
2) 容量	単機回による	
3) 種別	種別I (L=55%)	
4) 付属品	温度異常検出スイッチ (警報接点付)	

竣工平成28年6月25日

棟上令和元年11月30日

監理

施工

完成図 電-02

日建・上田特定設計委託業務  
共同企業体

高知市都市建設部公共建築課



高知市新庁舎建設電気設備工事

受変電設備 特記仕様書


02  
2 - 1

0 - 140004 - B


0- 140004 - B

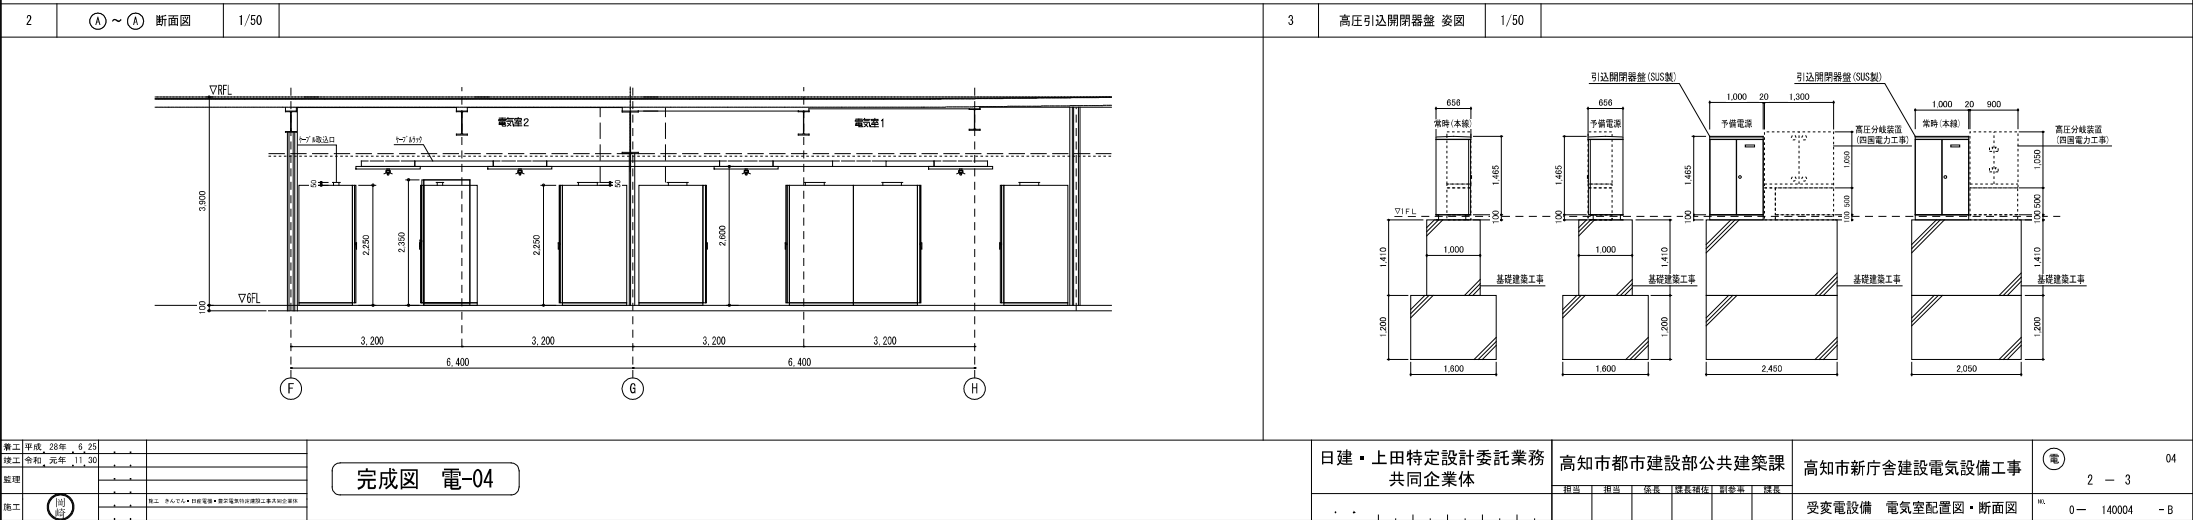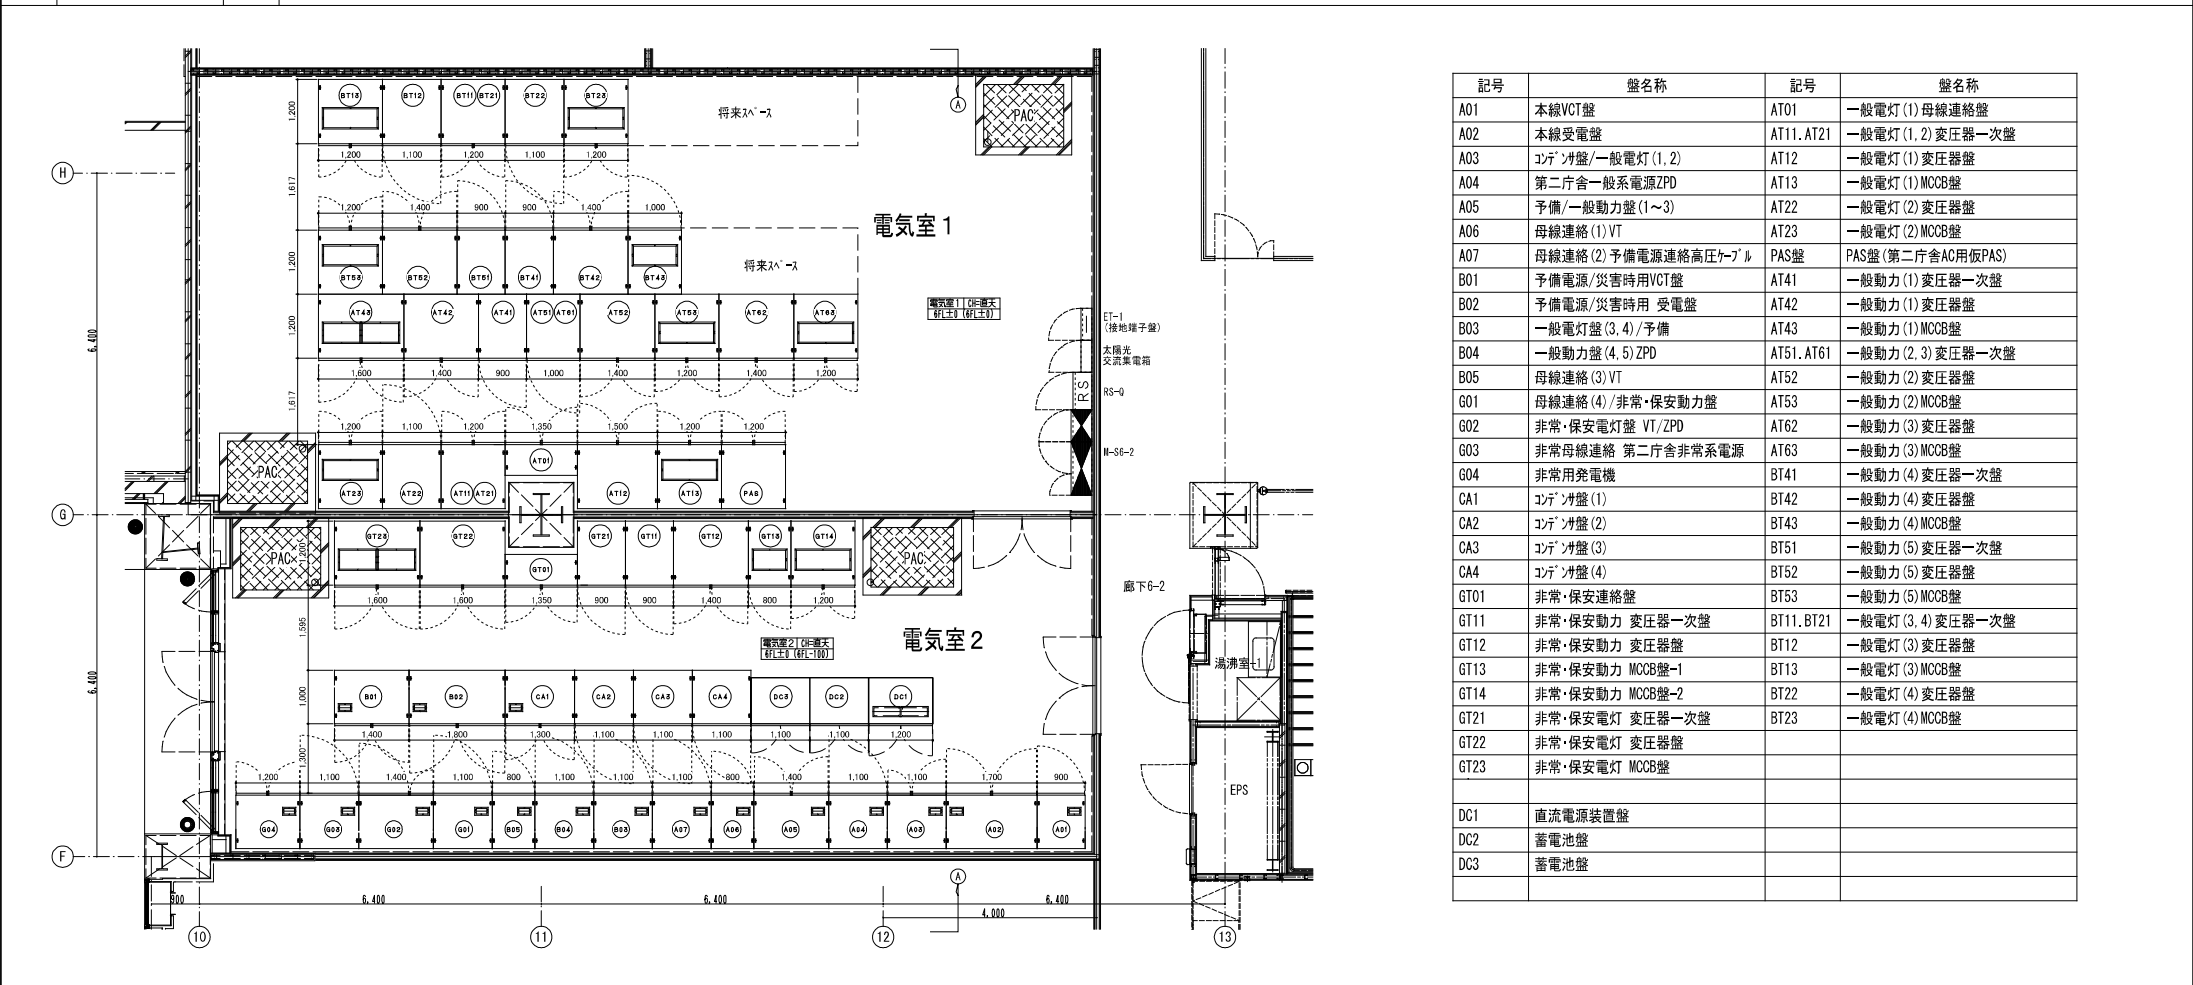


高圧系統

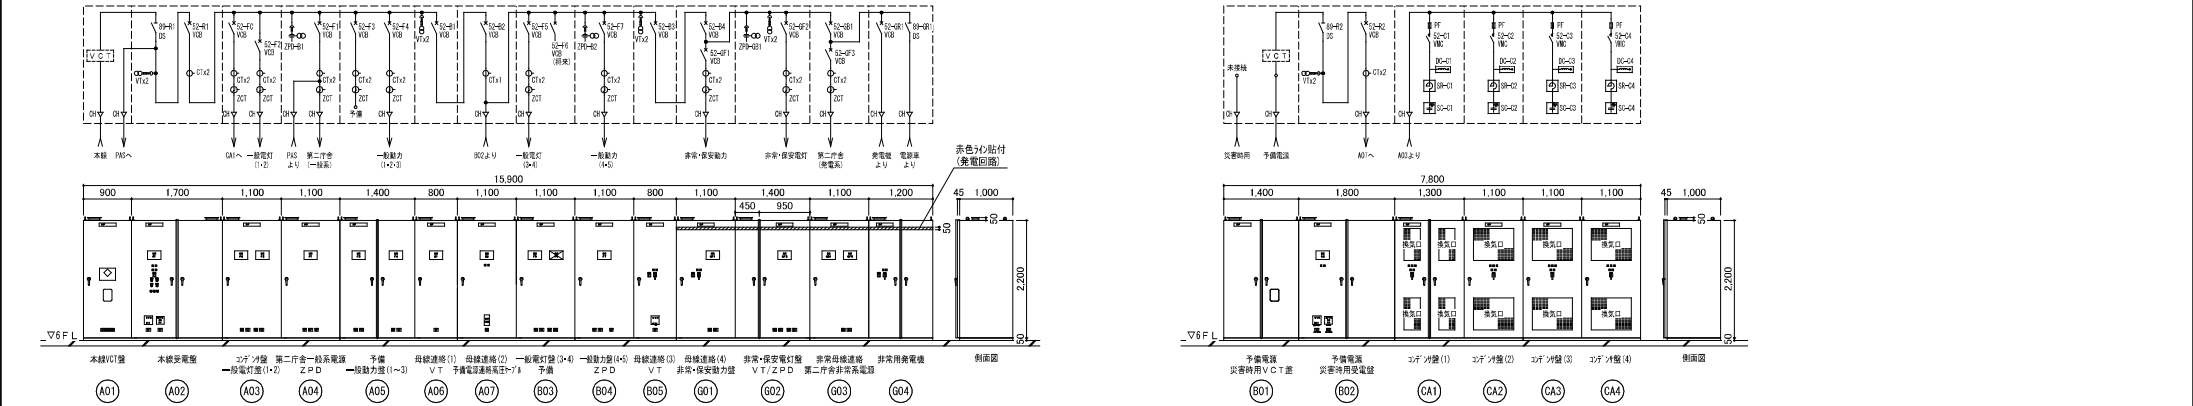


非常・保安電灯動力系統

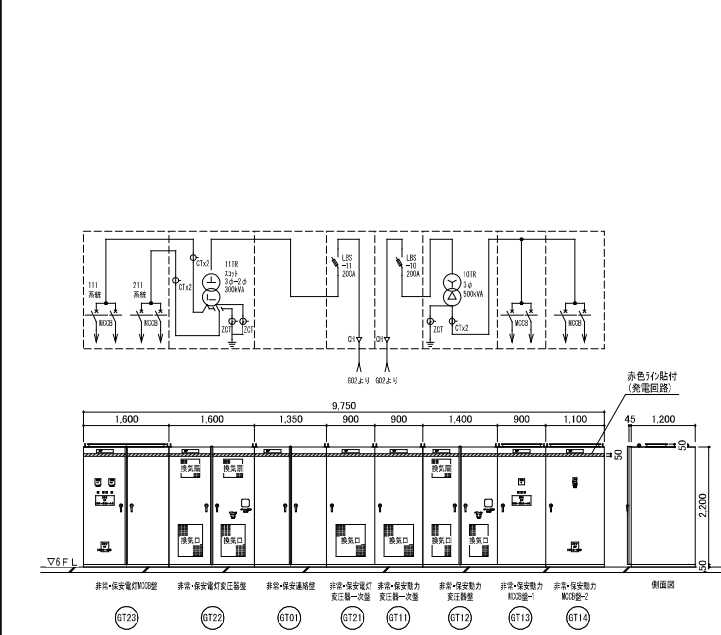

一般電灯系統

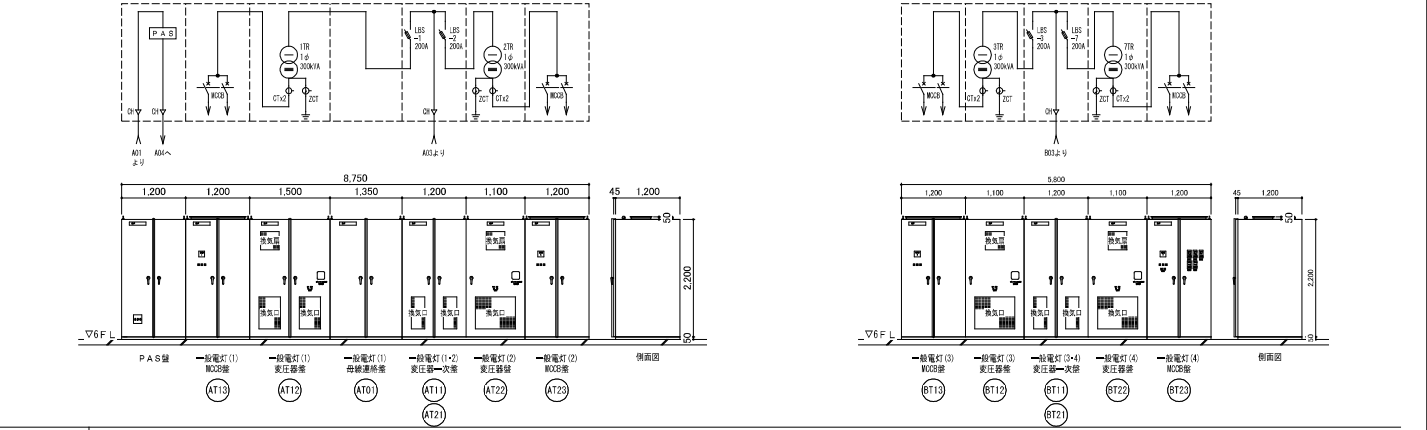

一般動力系統

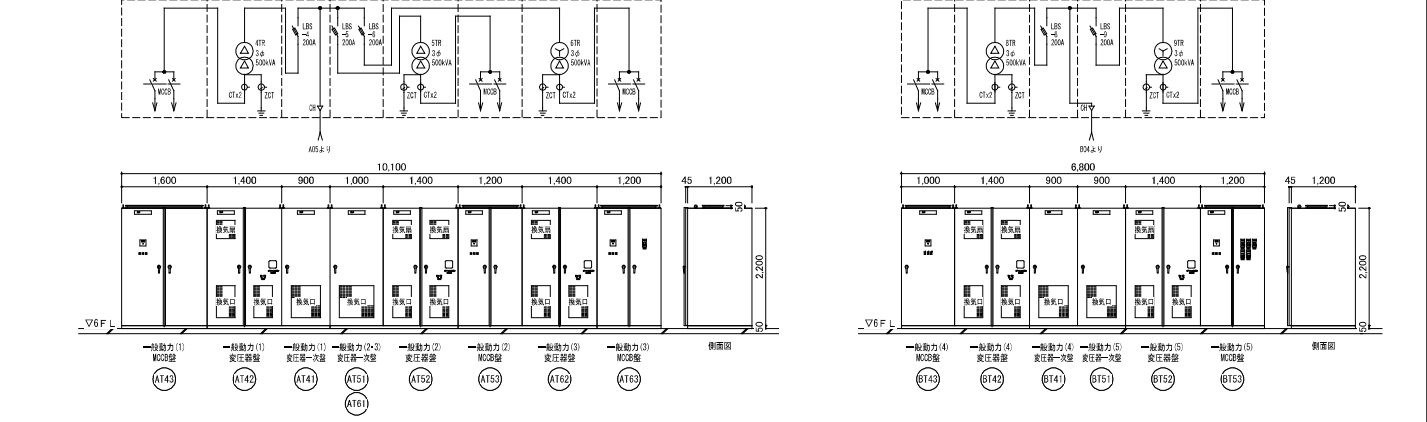


0-140004-B







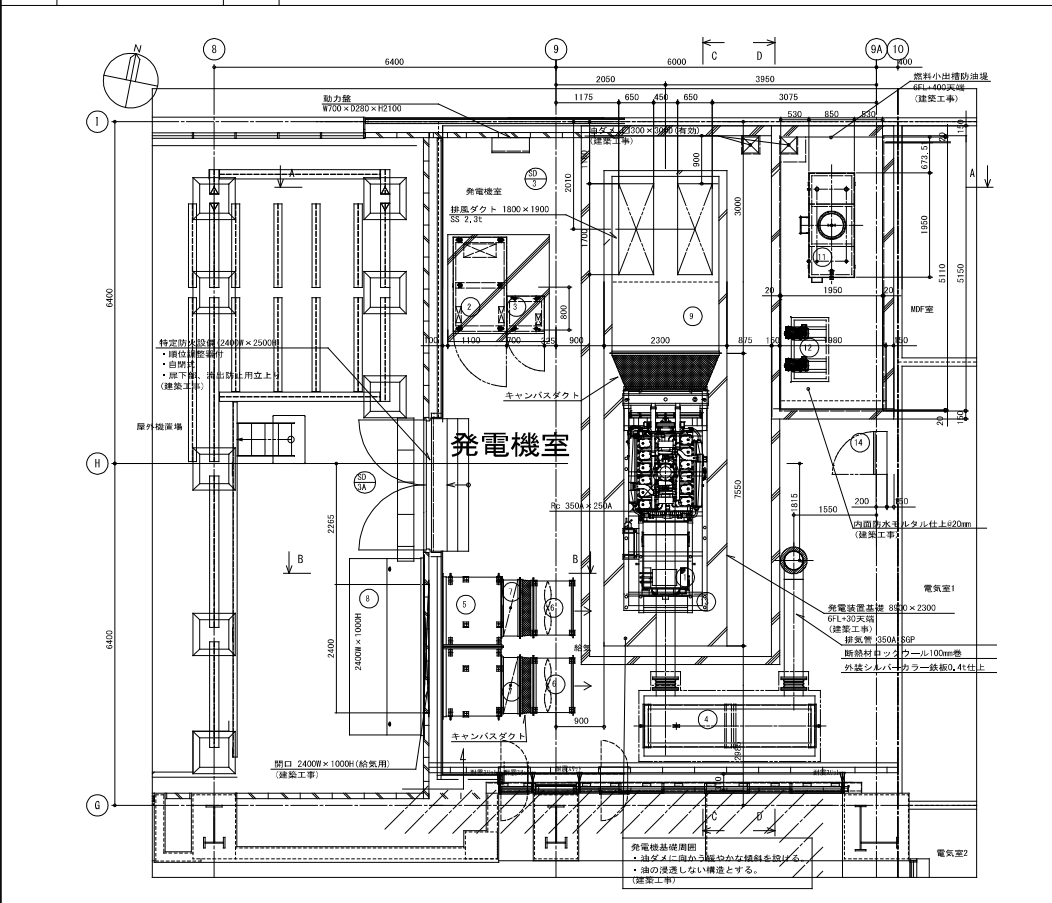

No.	名 称	数 量	仕 様	重 量 (kg) / 台	運 搬 重 量 (kg) / 台
①	ディーゼル発電装置	1	750kVA オープン形	6800	8850
②	自動始動発電機盤	1		860	-
③	始動用直流電源線	1		520	-
④	排気消音器	1	85dB (A)	990	-
⑤	給気消音ダクト	1	85dB (A)	1362	-
⑥	給気ファン	2	7.5kW	290	-
⑦	給気用防火ダンパ(PFD)	2	□1050	95	-
⑧	給気フード(SUS製 防鳥金網付)	1		350	-
⑨	排風消音ダクト	1	85dB (A)	1750	-
⑩	排風用防火ダンパ(PFD)	1	□1800×1900	175	-
⑪	燃料小出槽	1	950L (軽油)	510	1460
⑫	返油ポンプ	2	2.2kW	40	-
⑬	防振装置	1	減震機構防振 (VL-45)	3501	-
⑭	油中ポンプ制御盤	1	自立型	80	-

燃料小出槽 防油堰設計計算書

$V = (5.11 \times 1.91 \times 0.185 + 0.3 \times 0.3 \times 0.3) \times 1000$

$\approx 1633$




$1633 / 950 \times 100 = 173\%$


発電機室必要給気量 1293.0 m<sup>3</sup>/min



ラジエータ排気量 1236.0 m<sup>3</sup>/min






※注記

1. 発電機基礎用防油堤は油ダメに向かう緩やかな傾斜を設け、油の浸透しない構造とする。
2. 発電機基礎周囲に防油堤を設けること。
3. 発電機、直流電源線、給気消音ダクトは機械基礎にアンカー打設とする。

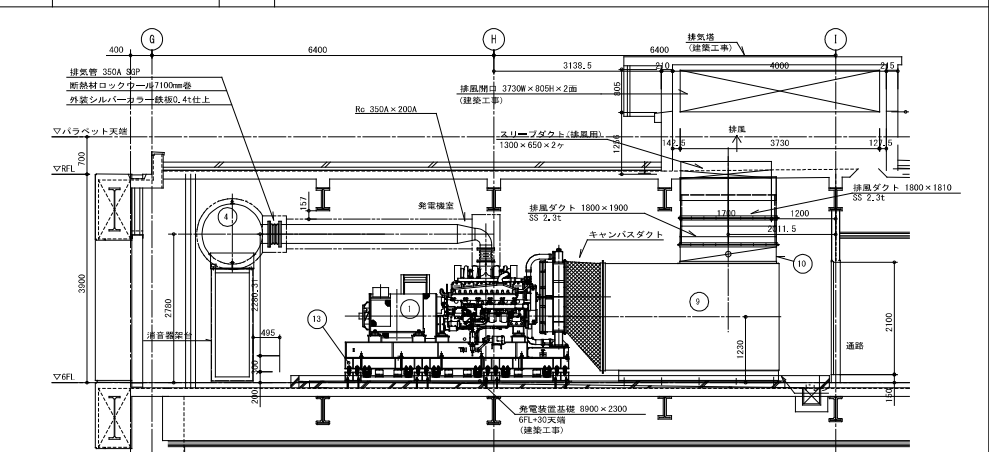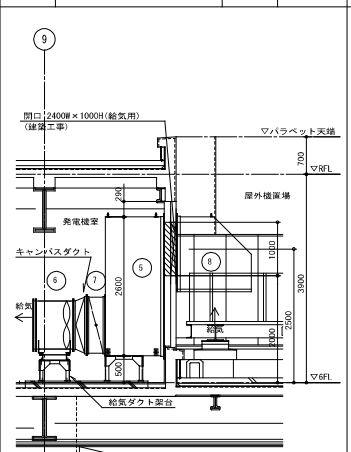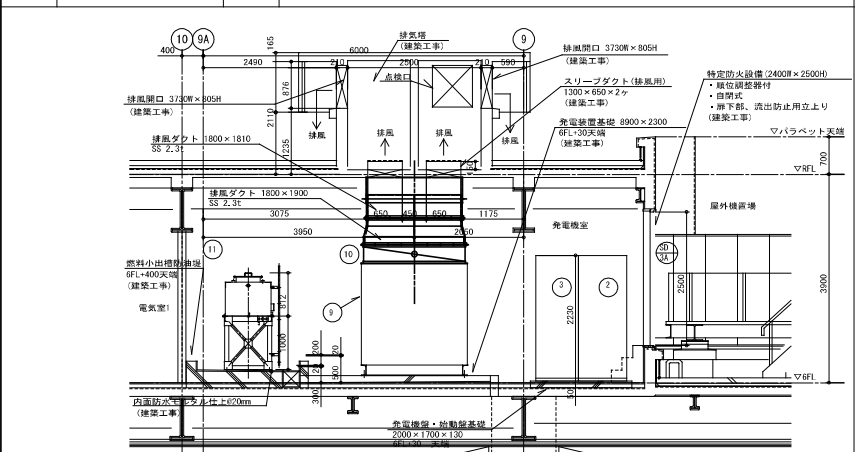


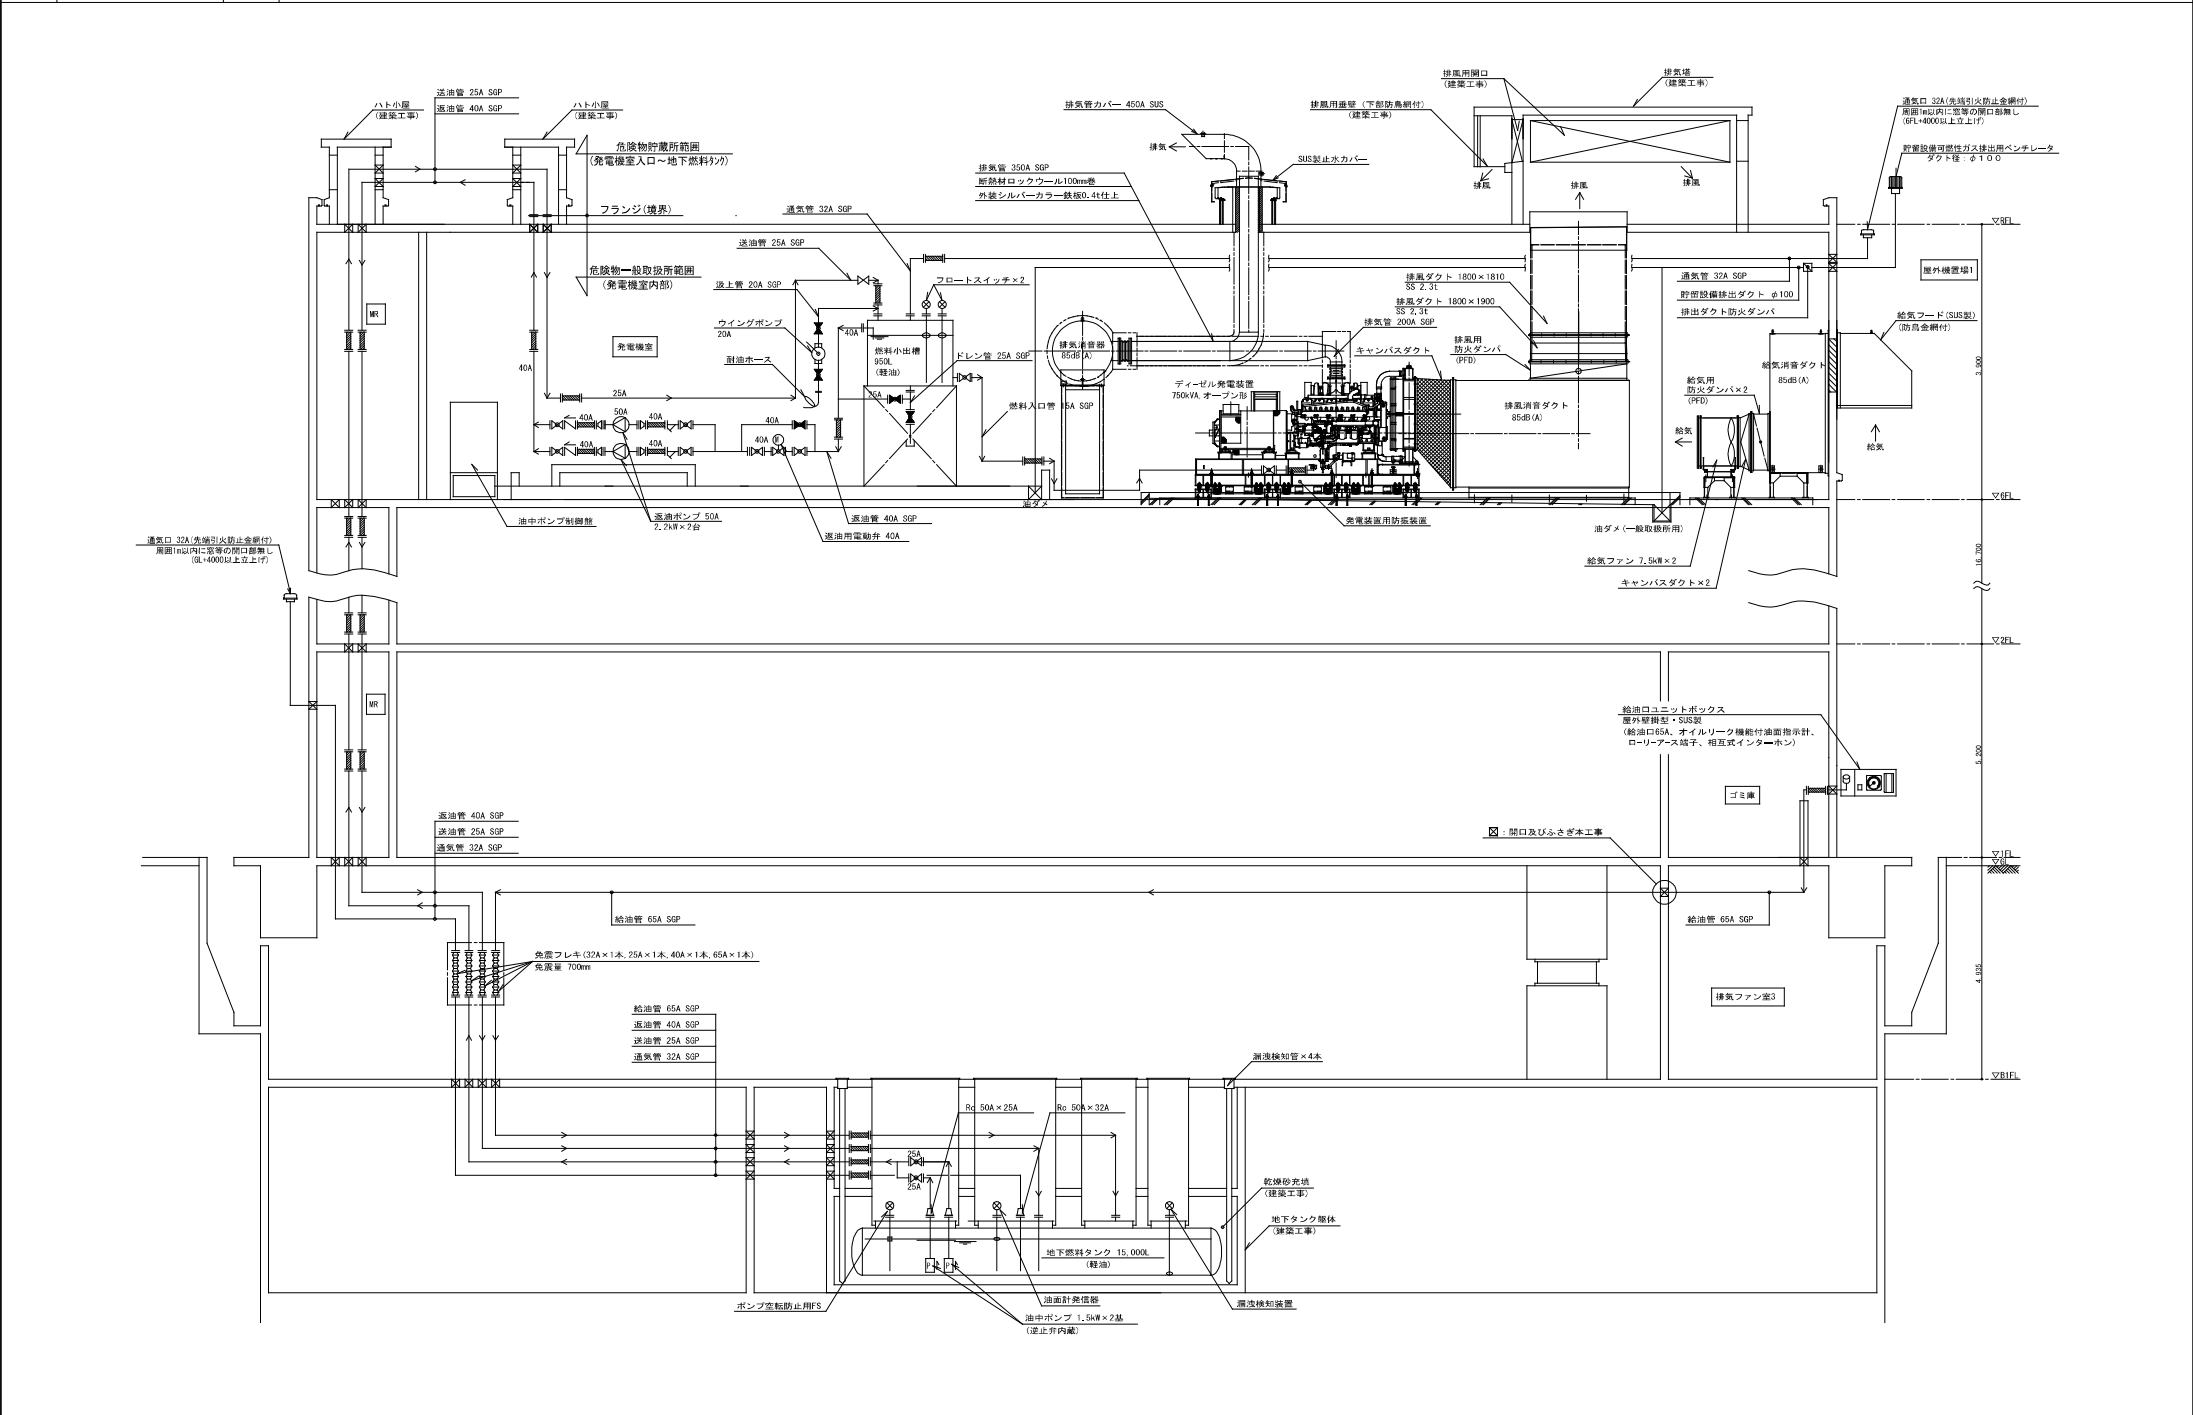

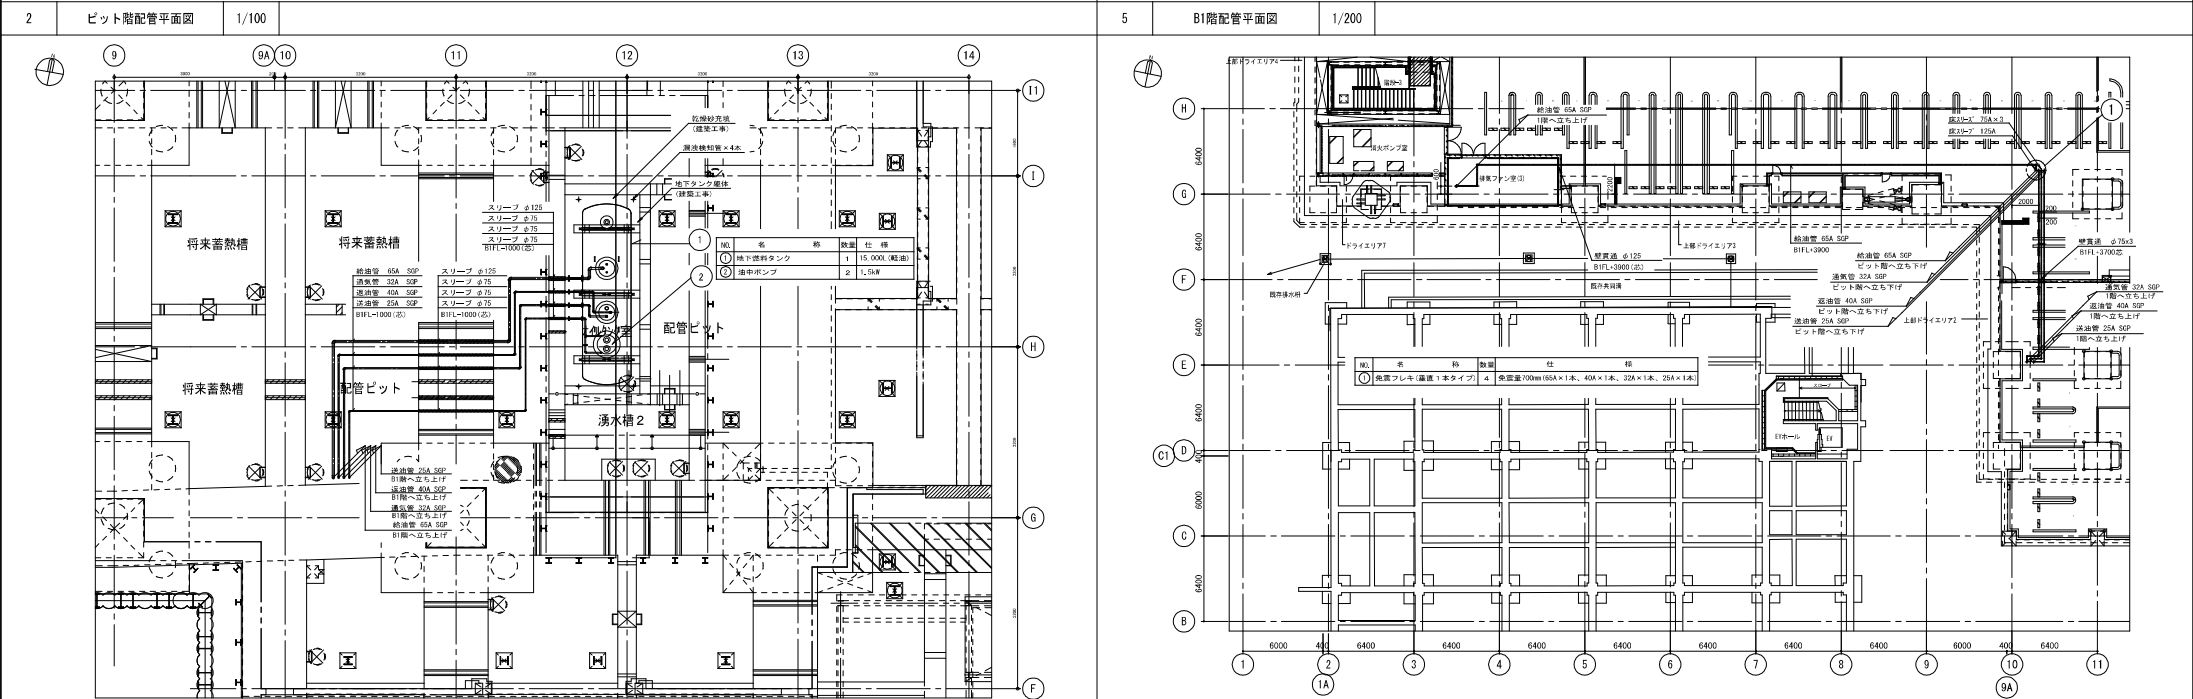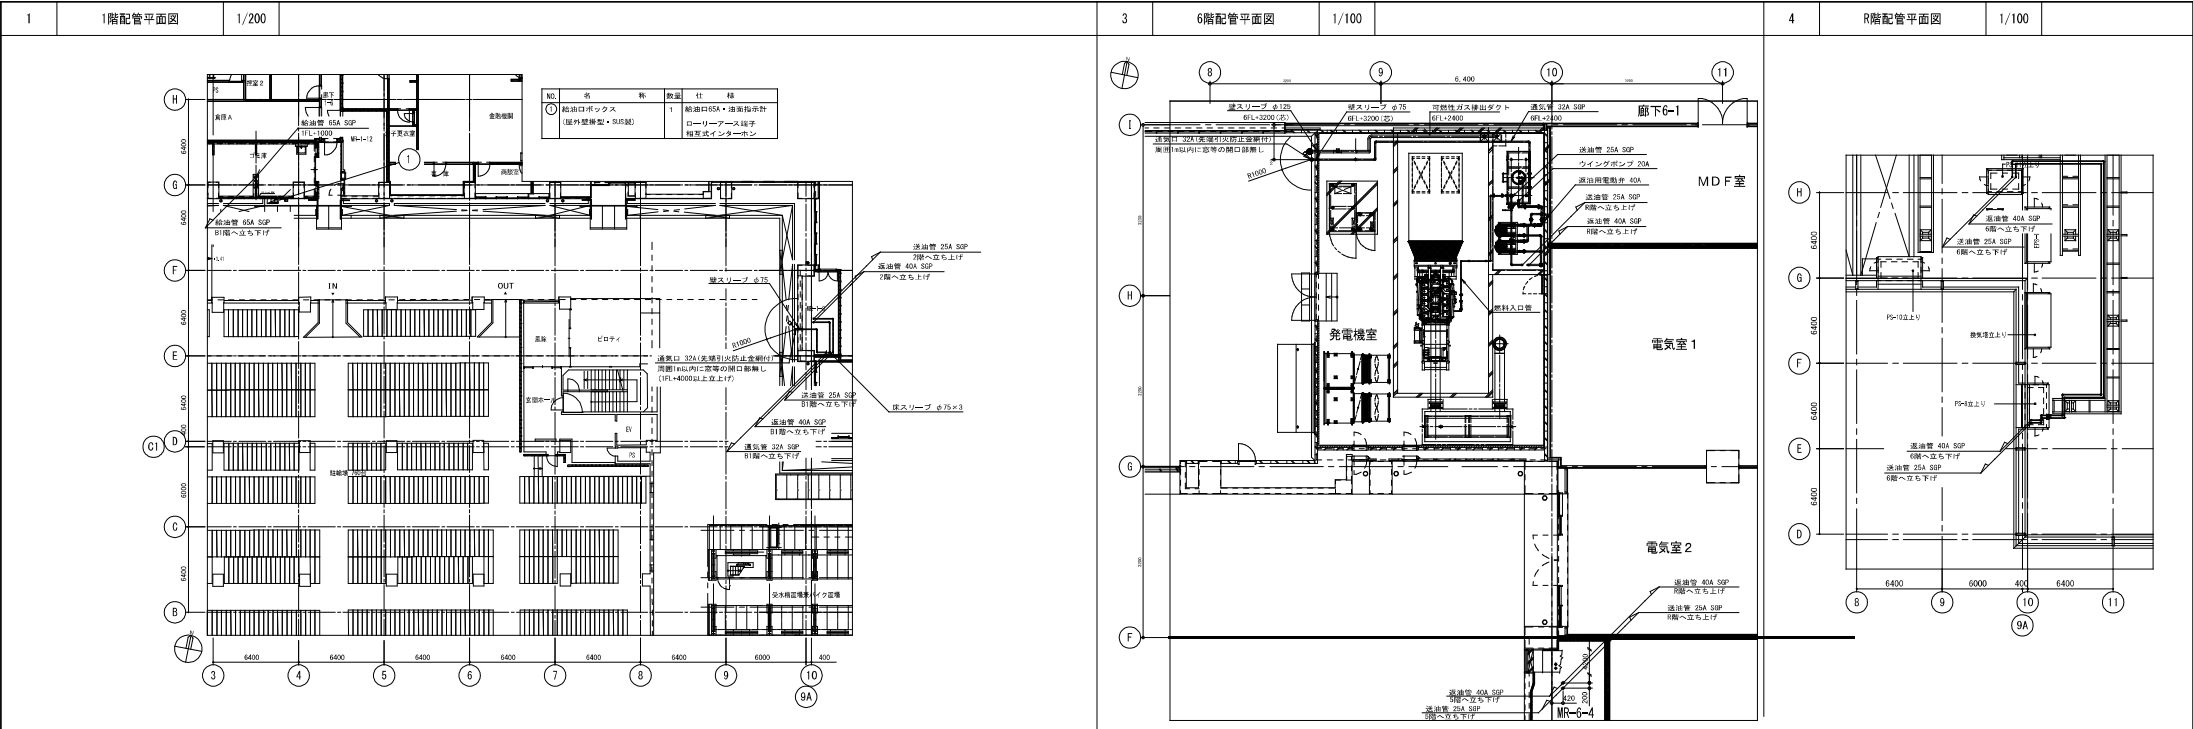


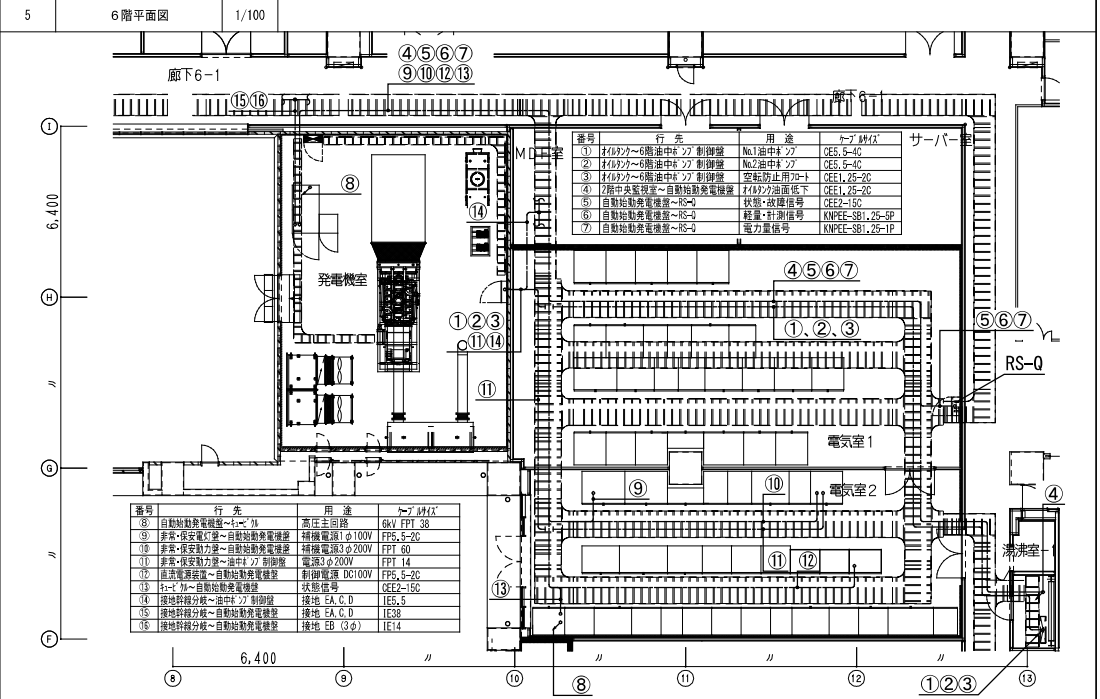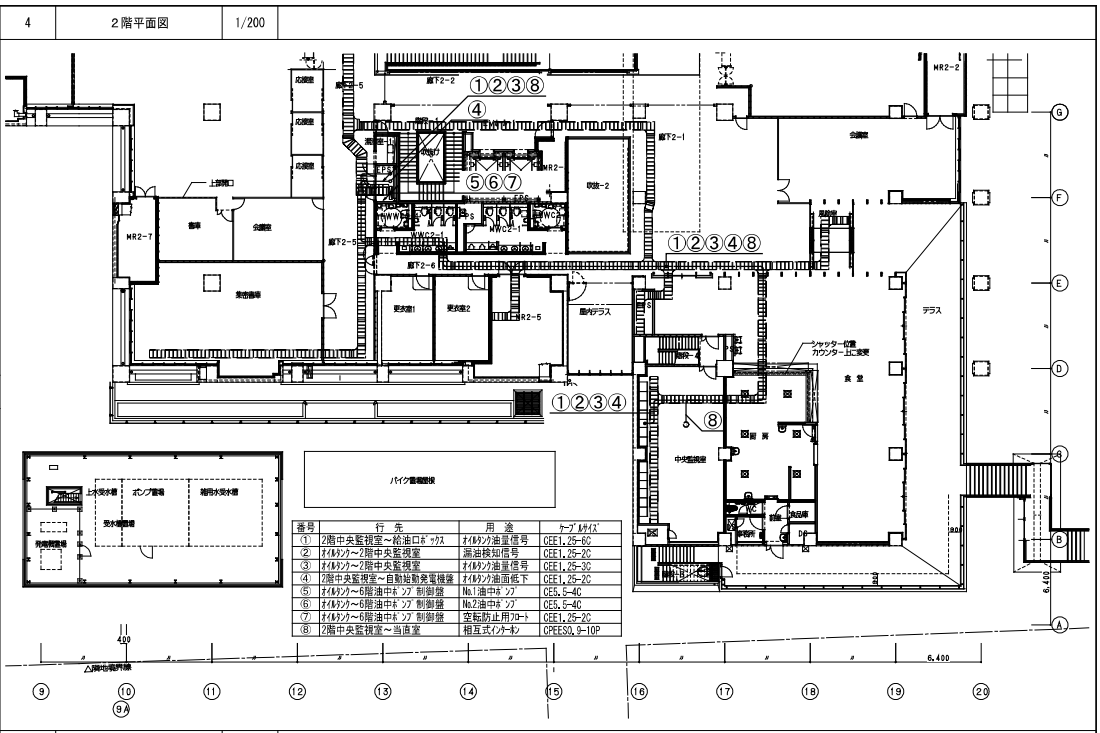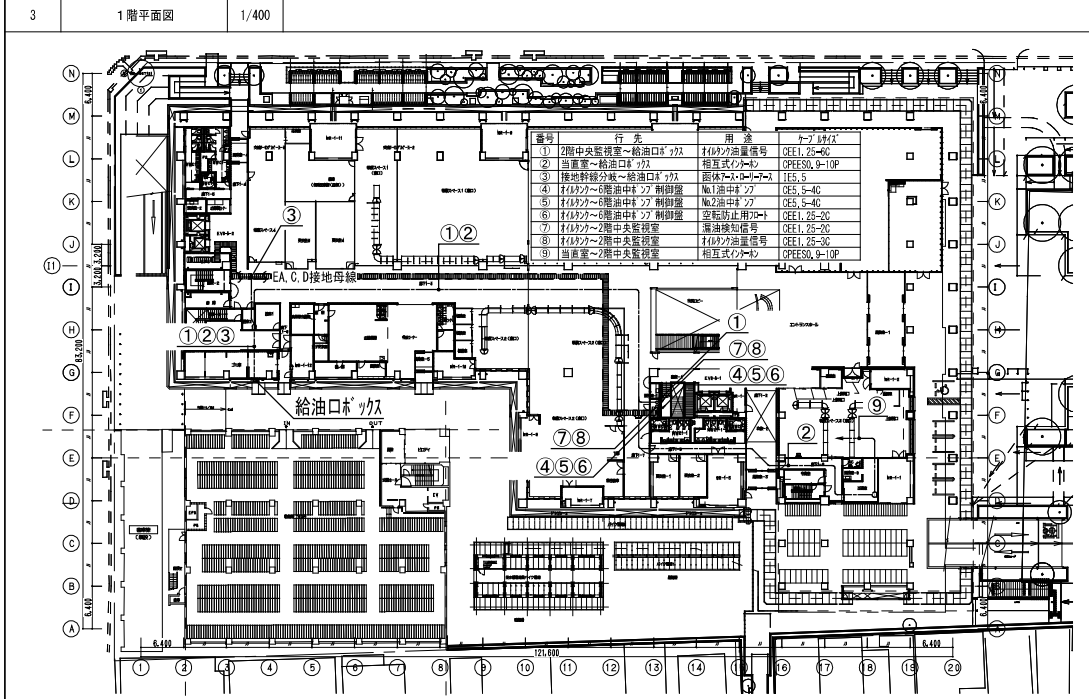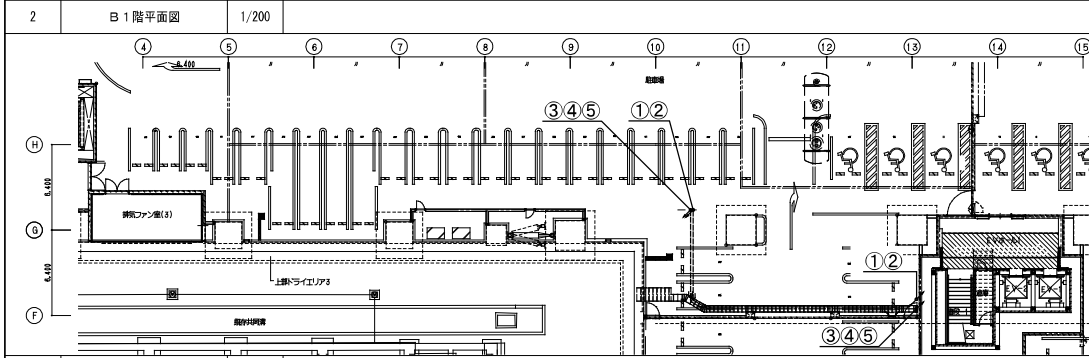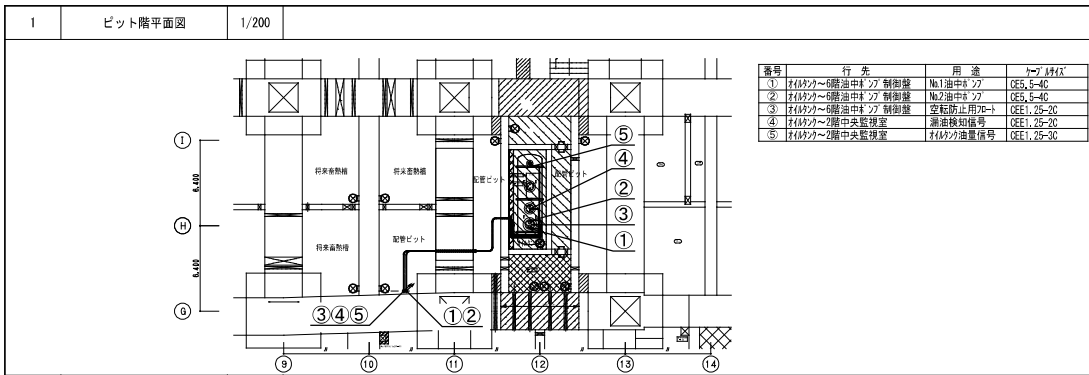

竣工 平成 28 年 5 月 25 日	<div>完成図 電-13</div>	日建・上田特定設計委託業務 共同企業体	高知市都市建設部公共建築課	高知市新庁舎建設電気設備工事	<div>電</div> <div>5 - 1</div> <div>13</div>
竣工 令和 元年 11 月 30 日					
監理					
竣工 <div>図説</div>				太陽光発電設備 概要・姿図	概 0 - 140004 - B

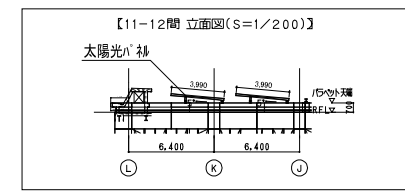

[illegible]

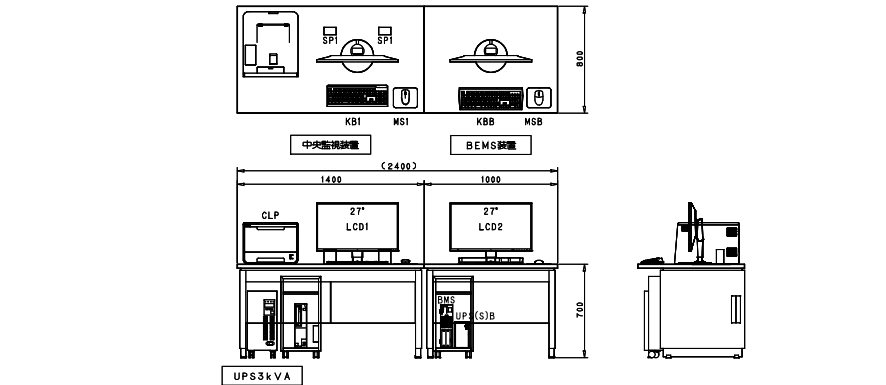1	機器仕様	機器内容	2	機器参考図	
<table><tr><th>機器名</th><th>機器仕様</th><th>機能内容</th></tr><tr><td>LCD 表示装置</td><td>・画面サイズ 27型 ・解像度 1900×1080 ・表示色 1677万色 ・消費電力 37VA</td><td>・LCDグラフィック表示を行う。</td></tr><tr><td>KB キーボード</td><td>・キー種 JISキーボード</td><td></td></tr><tr><td>MS マウス</td><td>・方式 光学式</td><td></td></tr><tr><td>DVD DVDドライブユニット</td><td>・インターフェース USB ・対応媒体力 DVD-ROM 16倍速 CD-ROM 40倍速</td><td></td></tr><tr><td>B-QWS-SVR オペレーティング ワークステーション サーバー (SMS,DSS)</td><td>・処理装置 POWER PC 667MHz(32ビットCPU) 512MB ・主記憶装置 SSD 32GB(24時間連続運転対応) ・補助記憶装置 ・消費電力 36VA ・OS Linux</td><td>・データの保持を行い、制像監視などを司る。 ・LCDグラフィックデータ有する。 ・機能毎にサーバーを設置する。(SMS,DSS)</td></tr><tr><td>BEMS-CPU ビルエネルギー マネジメントシステム</td><td>・処理装置 3.7GHz相当(DualCore) ・主記憶装置 8GB ・補助記憶装置 内蔵ハードディスク 500GB(RAID仕様) DVD-RW 読込速度8倍速 書き込み速度6倍速 ・消費電力 55VA</td><td>・中央監視と連携してエネルギーデータの収集を行う。</td></tr><tr><td>CLP カラーレーザープリンター</td><td>・印字方式 電子写真方式 ・印字文字種 英数文字、カナ、ひらがな、漢字(JIS第1、第2水準)、記号 ・用紙サイズ A4 ・印字色 フルカラー ・消費電力 990VA</td><td>・日報、月報、集中検知、トレンド・データ等の印字を行う。</td></tr><tr><td>電気B-B C(SCS) ビルコントローラ</td><td>・処理装置 POWER PC 400MHz(32ビットCPU) ・主記憶装置 256MB ・上位接続 IP v4/IP v6ネットワーク ・下位接続 NC-bus 最大4ライン ・最大管理点数 1000点 ・消費電力 63VA</td><td>・管理点のデータを有する。 ・設備機能の監視制御を行う。</td></tr><tr><td>UPS 無停電電源装置</td><td>・方式 商用用前送時インバータ方式 ・出力 3kVA10分 1φ100V ・入力 1φ100V ・蓄電池 小形制御弁式鉛蓄電池</td><td>・中央監視装置、B-B C盤への電源供給を行う。</td></tr><tr><td>RS盤 リモートステーション盤</td><td>・入出力点数 入出力リスト参照の事 ・信号受入方式 信号受入器参照の事</td><td>・各設備と信号授受を行い、電気B-B Cとは時分割多量伝送方式による信号授受を行う。</td></tr><tr><td>計量B-B C(SCS) ビルコントローラ</td><td>・処理装置 POWER PC 400MHz(32ビットCPU) ・主記憶装置 256MB ・上位接続 IP v4/IP v6ネットワーク ・下位接続 NC-bus 最大4ライン ・最大管理点数 1000点 ・消費電力 63VA</td><td>・小計数端末伝送装置と通信を行う。</td></tr><tr><td>CDGP 小計数端末伝送装置</td><td>・定格電源電圧 AC100～240V 50/60Hz ・使用電源電圧 AC 85～264V 50/60Hz ・外部電源入力 印加電流:DC5mA 印加電圧:12V ・ノイズ入力 無電圧A接地・無電圧B・ランジスタ出力(オープンコレクタ出力) ・リモコンリレー出力 サイリスタ出力 無電圧 AC24V ・消費電力 6VA</td><td>・各ユニット数値は盤リストから算出すること。</td></tr></table>		機器名	機器仕様	機能内容	LCD 表示装置	・画面サイズ 27型 ・解像度 1900×1080 ・表示色 1677万色 ・消費電力 37VA	・LCDグラフィック表示を行う。	KB キーボード	・キー種 JISキーボード		MS マウス	・方式 光学式		DVD DVDドライブユニット	・インターフェース USB ・対応媒体力 DVD-ROM 16倍速 CD-ROM 40倍速		B-QWS-SVR オペレーティング ワークステーション サーバー (SMS,DSS)	・処理装置 POWER PC 667MHz(32ビットCPU) 512MB ・主記憶装置 SSD 32GB(24時間連続運転対応) ・補助記憶装置 ・消費電力 36VA ・OS Linux	・データの保持を行い、制像監視などを司る。 ・LCDグラフィックデータ有する。 ・機能毎にサーバーを設置する。(SMS,DSS)	BEMS-CPU ビルエネルギー マネジメントシステム	・処理装置 3.7GHz相当(DualCore) ・主記憶装置 8GB ・補助記憶装置 内蔵ハードディスク 500GB(RAID仕様) DVD-RW 読込速度8倍速 書き込み速度6倍速 ・消費電力 55VA	・中央監視と連携してエネルギーデータの収集を行う。	CLP カラーレーザープリンター	・印字方式 電子写真方式 ・印字文字種 英数文字、カナ、ひらがな、漢字(JIS第1、第2水準)、記号 ・用紙サイズ A4 ・印字色 フルカラー ・消費電力 990VA	・日報、月報、集中検知、トレンド・データ等の印字を行う。	電気B-B C(SCS) ビルコントローラ	・処理装置 POWER PC 400MHz(32ビットCPU) ・主記憶装置 256MB ・上位接続 IP v4/IP v6ネットワーク ・下位接続 NC-bus 最大4ライン ・最大管理点数 1000点 ・消費電力 63VA	・管理点のデータを有する。 ・設備機能の監視制御を行う。	UPS 無停電電源装置	・方式 商用用前送時インバータ方式 ・出力 3kVA10分 1φ100V ・入力 1φ100V ・蓄電池 小形制御弁式鉛蓄電池	・中央監視装置、B-B C盤への電源供給を行う。	RS盤 リモートステーション盤	・入出力点数 入出力リスト参照の事 ・信号受入方式 信号受入器参照の事	・各設備と信号授受を行い、電気B-B Cとは時分割多量伝送方式による信号授受を行う。	計量B-B C(SCS) ビルコントローラ	・処理装置 POWER PC 400MHz(32ビットCPU) ・主記憶装置 256MB ・上位接続 IP v4/IP v6ネットワーク ・下位接続 NC-bus 最大4ライン ・最大管理点数 1000点 ・消費電力 63VA	・小計数端末伝送装置と通信を行う。	CDGP 小計数端末伝送装置	・定格電源電圧 AC100～240V 50/60Hz ・使用電源電圧 AC 85～264V 50/60Hz ・外部電源入力 印加電流:DC5mA 印加電圧:12V ・ノイズ入力 無電圧A接地・無電圧B・ランジスタ出力(オープンコレクタ出力) ・リモコンリレー出力 サイリスタ出力 無電圧 AC24V ・消費電力 6VA	・各ユニット数値は盤リストから算出すること。	 <p>システム制御盤</p> <p>RS盤(自立型)</p> <p>RS盤(壁掛型)</p> <p>＜盤寸法＞</p> <table><tr><th>盤名称</th><th>寸法(W×H×D)</th><th>形 状</th></tr><tr><td>RS-Q</td><td>W700XH2050XD350</td><td>自立型</td></tr><tr><td>RS-SB1-1</td><td>W600XH1300XD350</td><td>壁掛型</td></tr><tr><td>RS-SB1-2</td><td>W600XH1300XD350</td><td>壁掛型</td></tr><tr><td>RS-SB1-3</td><td>W252XH 416XD161</td><td>壁掛型</td></tr><tr><td>RS-S1-1</td><td>W600XH1950XD350</td><td>自立型</td></tr><tr><td>RS-S1-2</td><td>W600XH1950XD350</td><td>自立型</td></tr><tr><td>RS-S2-1</td><td>W600XH1950XD350</td><td>自立型</td></tr><tr><td>RS-S2-2</td><td>W600XH1950XD350</td><td>自立型</td></tr><tr><td>RS-S3-1</td><td>W600XH1950XD350</td><td>自立型</td></tr><tr><td>RS-S3-2</td><td>W600XH1950XD350</td><td>自立型</td></tr><tr><td>RS-S4-1</td><td>W600XH1950XD350</td><td>自立型</td></tr><tr><td>RS-S4-2</td><td>W600XH1950XD350</td><td>自立型</td></tr><tr><td>RS-S5-1</td><td>W600XH1950XD350</td><td>自立型</td></tr><tr><td>RS-S5-2</td><td>W600XH1950XD350</td><td>自立型</td></tr><tr><td>RS-S6-1</td><td>W600XH1950XD350</td><td>自立型</td></tr><tr><td>RS-S6-2</td><td>W600XH1950XD350</td><td>自立型</td></tr><tr><td>RS-S4-3</td><td>W600XH1500XD250</td><td>自立型</td></tr><tr><td>RS-S5-3</td><td>W600XH1500XD250</td><td>自立型</td></tr><tr><td>RS-S6-3</td><td>W600XH1500XD250</td><td>自立型</td></tr></table> <p>メディアコン盤</p> <p>・メディアコンパタX1 ・スイッチングハブ(8P)X1</p>		盤名称	寸法(W×H×D)	形 状	RS-Q	W700XH2050XD350	自立型	RS-SB1-1	W600XH1300XD350	壁掛型	RS-SB1-2	W600XH1300XD350	壁掛型	RS-SB1-3	W252XH 416XD161	壁掛型	RS-S1-1	W600XH1950XD350	自立型	RS-S1-2	W600XH1950XD350	自立型	RS-S2-1	W600XH1950XD350	自立型	RS-S2-2	W600XH1950XD350	自立型	RS-S3-1	W600XH1950XD350	自立型	RS-S3-2	W600XH1950XD350	自立型	RS-S4-1	W600XH1950XD350	自立型	RS-S4-2	W600XH1950XD350	自立型	RS-S5-1	W600XH1950XD350	自立型	RS-S5-2	W600XH1950XD350	自立型	RS-S6-1	W600XH1950XD350	自立型	RS-S6-2	W600XH1950XD350	自立型	RS-S4-3	W600XH1500XD250	自立型	RS-S5-3	W600XH1500XD250	自立型	RS-S6-3	W600XH1500XD250	自立型
機器名	機器仕様	機能内容	
LCD 表示装置	・画面サイズ 27型 ・解像度 1900×1080 ・表示色 1677万色 ・消費電力 37VA	・LCDグラフィック表示を行う。	
KB キーボード	・キー種 JISキーボード	
MS マウス	・方式 光学式	
DVD DVDドライブユニット	・インターフェース USB ・対応媒体力 DVD-ROM 16倍速 CD-ROM 40倍速	
B-QWS-SVR オペレーティング ワークステーション サーバー (SMS,DSS)	・処理装置 POWER PC 667MHz(32ビットCPU) 512MB ・主記憶装置 SSD 32GB(24時間連続運転対応) ・補助記憶装置 ・消費電力 36VA ・OS Linux	・データの保持を行い、制像監視などを司る。 ・LCDグラフィックデータ有する。 ・機能毎にサーバーを設置する。(SMS,DSS)	
BEMS-CPU ビルエネルギー マネジメントシステム	・処理装置 3.7GHz相当(DualCore) ・主記憶装置 8GB ・補助記憶装置 内蔵ハードディスク 500GB(RAID仕様) DVD-RW 読込速度8倍速 書き込み速度6倍速 ・消費電力 55VA	・中央監視と連携してエネルギーデータの収集を行う。	
CLP カラーレーザープリンター	・印字方式 電子写真方式 ・印字文字種 英数文字、カナ、ひらがな、漢字(JIS第1、第2水準)、記号 ・用紙サイズ A4 ・印字色 フルカラー ・消費電力 990VA	・日報、月報、集中検知、トレンド・データ等の印字を行う。	
電気B-B C(SCS) ビルコントローラ	・処理装置 POWER PC 400MHz(32ビットCPU) ・主記憶装置 256MB ・上位接続 IP v4/IP v6ネットワーク ・下位接続 NC-bus 最大4ライン ・最大管理点数 1000点 ・消費電力 63VA	・管理点のデータを有する。 ・設備機能の監視制御を行う。	
UPS 無停電電源装置	・方式 商用用前送時インバータ方式 ・出力 3kVA10分 1φ100V ・入力 1φ100V ・蓄電池 小形制御弁式鉛蓄電池	・中央監視装置、B-B C盤への電源供給を行う。	
RS盤 リモートステーション盤	・入出力点数 入出力リスト参照の事 ・信号受入方式 信号受入器参照の事	・各設備と信号授受を行い、電気B-B Cとは時分割多量伝送方式による信号授受を行う。	
計量B-B C(SCS) ビルコントローラ	・処理装置 POWER PC 400MHz(32ビットCPU) ・主記憶装置 256MB ・上位接続 IP v4/IP v6ネットワーク ・下位接続 NC-bus 最大4ライン ・最大管理点数 1000点 ・消費電力 63VA	・小計数端末伝送装置と通信を行う。	
CDGP 小計数端末伝送装置	・定格電源電圧 AC100～240V 50/60Hz ・使用電源電圧 AC 85～264V 50/60Hz ・外部電源入力 印加電流:DC5mA 印加電圧:12V ・ノイズ入力 無電圧A接地・無電圧B・ランジスタ出力(オープンコレクタ出力) ・リモコンリレー出力 サイリスタ出力 無電圧 AC24V ・消費電力 6VA	・各ユニット数値は盤リストから算出すること。	
盤名称	寸法(W×H×D)	形 状	
RS-Q	W700XH2050XD350	自立型	
RS-SB1-1	W600XH1300XD350	壁掛型	
RS-SB1-2	W600XH1300XD350	壁掛型	
RS-SB1-3	W252XH 416XD161	壁掛型	
RS-S1-1	W600XH1950XD350	自立型	
RS-S1-2	W600XH1950XD350	自立型	
RS-S2-1	W600XH1950XD350	自立型	
RS-S2-2	W600XH1950XD350	自立型	
RS-S3-1	W600XH1950XD350	自立型	
RS-S3-2	W600XH1950XD350	自立型	
RS-S4-1	W600XH1950XD350	自立型	
RS-S4-2	W600XH1950XD350	自立型	
RS-S5-1	W600XH1950XD350	自立型	
RS-S5-2	W600XH1950XD350	自立型	
RS-S6-1	W600XH1950XD350	自立型	
RS-S6-2	W600XH1950XD350	自立型	
RS-S4-3	W600XH1500XD250	自立型	
RS-S5-3	W600XH1500XD250	自立型	
RS-S6-3	W600XH1500XD250	自立型	
<table><tr><td>竣工 平成 28年 6 月 25 日</td><td></td><td></td><td></td><td></td></tr><tr><td>竣工 令和 元年 11 月 30 日</td><td></td><td></td><td></td><td></td></tr><tr><td>監理</td><td></td><td></td><td></td><td></td></tr><tr><td>施工</td><td></td><td></td><td></td><td></td></tr></table>		竣工 平成 28年 6 月 25 日					竣工 令和 元年 11 月 30 日					監理					施工					<table><tr><td colspan="2">日建・上田特定設計委託業務 共同企業体</td><td>高知市都市建設部公共建築課</td><td>高知市新庁舎建設電気設備工事</td><td>⑥ 16 6 - 2</td></tr><tr><td>担当</td><td>担当</td><td>担当</td><td>担当</td><td>担当</td></tr><tr><td>担当</td><td>担当</td><td>担当</td><td>担当</td><td>担当</td></tr></table> <p>中央監視システム図(2)</p> <p>0ー 140004 - 2</p>		日建・上田特定設計委託業務 共同企業体		高知市都市建設部公共建築課	高知市新庁舎建設電気設備工事	⑥ 16 6 - 2	担当	担当	担当	担当	担当	担当	担当	担当	担当	担当	
竣工 平成 28年 6 月 25 日	
竣工 令和 元年 11 月 30 日	
監理	
施工	
日建・上田特定設計委託業務 共同企業体		高知市都市建設部公共建築課	高知市新庁舎建設電気設備工事	⑥ 16 6 - 2	
担当	担当	担当	担当	担当	
担当	担当	担当	担当	担当	



1Webサーバ システム概要

<Webリンクサーバ>

1. システム概要

(1) 本システムはオフィス利用者の空調設備の利用性向上と、利用エリアのエネルギー使用状況の把握を目的として設置する。

クライアント端末からWebブラウザを利用して、イントラネット経由でWebサーバへアクセスすることにより、空調設備の稼働状況、発停制御、設定変更、スケジュール設定変更、エネルギー使用量のモニタリングが行えることとする。

(2) 各クライアント端末からWebサーバへのアクセス時にユーザID、パスワードを設定することで操作権限可能なユーザを実現することができる。

2Webサーバ 機能仕様

<Webサーバ>

1. 共通機能

(1) 認証機能

ユーザ認証を行う。ユーザID＋パスワードにて管理する。

(2) メニュー表示

選択機能を表示する。ログインしたアカウントの操作権限に応じて機能が判別される。

(3) お知らせ機能

管理者から各クライアント端末(テナント端末)に対してメッセージを表示する。

(最大容量数：300件)

メッセージは全テナント対象。(最大登録数：100件)

表示制限の設定、優先度の設定が可能。

また、PDF/画像ファイルを利用できる。(最大5ファイル/メッセージ)

2. システム機能容量(1システムあたり)

利用者アカウント数	最大10,000ID
クライアント端末同時接続数	最大20台
ゾーン数	最大100ゾーン×100フロア(ゾーンは最小区画エリア)
グラフィック表示画面数	各100枚/フロア、設定操作画面、発停操作画面
通知メール設定数	「お知らせ」機能
エネルギー使用量データ保持期間	居住者エネルギー表示機能による 日スケジュール(過去3年分)、月スケジュール(過去15年分) 年スケジュール(過去15年分)、多年(当年を含む過去6年)

クライアント端末ブラウザ条件(機種/OS/ブラウザ)

タブレット端末	iPad Air
---------	----------

3. 基本機能

(1) 機種状態表示・制御・設定操作

機種の状態表示及び発停/設定操作をグラフィック画面(平面図)から行うことができる。

グラフィック画面のデザインは本工事とする。

空調機種に対して状態表示、発停制御、設定制御が行える。

空調の扉開閉はレイアウト変更に対応可能なよう最小単位とする。

(2) スケジュール申請

空調の発停の時刻変更が行えること。

(3) データ収集

中央監視設備及びBEMS設置機能にて保存されたデータを利用する。

(4) データ検索

BEMS設置機能にて処理されたデータを利用する。

(5) 居住者エネルギー管理機能

各クライアント該当エリア(居住者エリア)毎の日報・月報・年報のグラフ表示が可能。

画面構成等はBEMS設置の機能による。

(6) データダウンロード機能

居住者エネルギー表示機能に対応する。ダウンロードはPDF形式で下記データが出力できる。

- エネルギー使用量報告書
- エネルギー使用量推移グラフ
- エネルギー効率単位

また、数値データはCSV形式でファイル出力できる。

4Webサーバ 機能参考図

注記)1: 図面・寸法は参考とする。  
2: イース・東及び南下防止ファイアは本工事とする。

5 DB/Webサーバ システムブロック図

3Webサーバ管理点数表

1. 通信ポイント

設備	エリア	管理点名称	発停・状態	温度設定	計画	備考
ビルマル	執務室A	空調PAC	189	189	189	空調制御用はビルマル-B-C仕様により決定すること
BEMS	全体	電力使用量			1	院内電力使用量

2. グラフィック枚数

機種別

クライアント端末	グラフィック枚数
タブレット端末	12

日建・上田特定設計委託業務  
共同企業体


高知市都市建設部公共建築課

高知市新庁舎建設電気設備工事

17

完成図 電-17

17  
6 - 3  
0 - 140004 - B

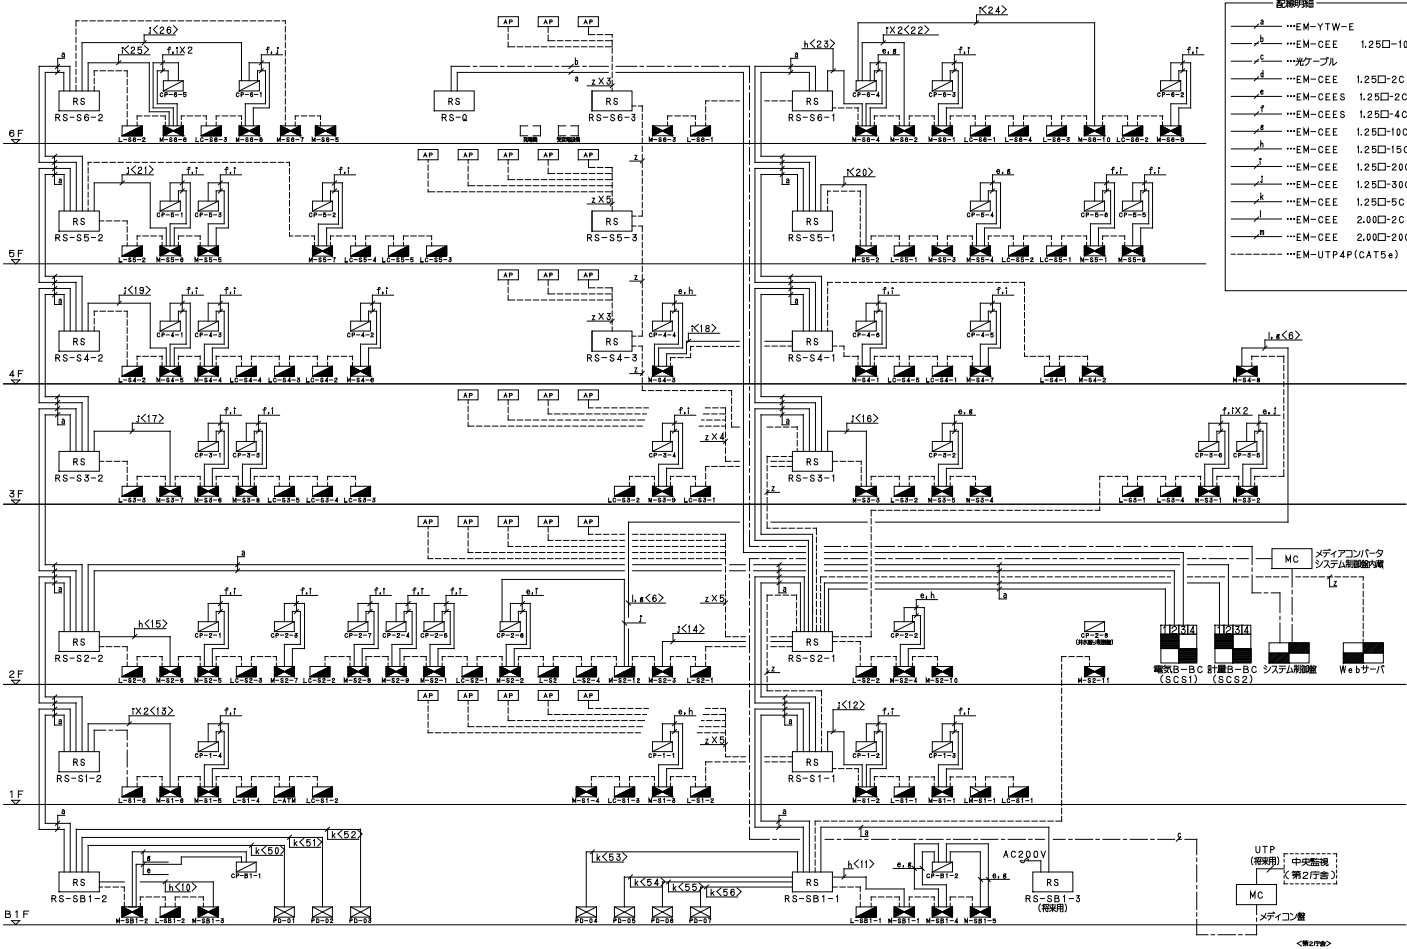

- 配線明細
- EM-YTW-E
  - EM-CEE 1.25□-10C
  - 光ケーブル
  - EM-CEE 1.25□-2C
  - EM-CEE 1.25□-2C
  - EM-CEE 1.25□-4C
  - EM-CEE 1.25□-10C
  - EM-CEE 1.25□-15C
  - EM-CEE 1.25□-20C
  - EM-CEE 1.25□-30C
  - EM-CEE 1.25□-5C
  - EM-CEE 2.00□-2C
  - EM-CEE 2.00□-20C
  - EM-UTP4P(CAT5e)

【中央監視装置側】 凡例

記号	名称
RS	中央監視装置
RS	リモートステーション側
AP	電灯分電盤
AP	電灯動力分電盤
MC	動力盤
MC	メディアコンバータ

【Webサーバ】 凡例

記号	名称
Webサーバ	Webサーバ
アクセスポイント	アクセスポイント
スイッチングハブ(RS側)	スイッチングハブ(RS側)
EM-UTP4P(CAT5e)	EM-UTP4P(CAT5e)

スイッチングハブ内蔵

RS-S1-1	RS-S4-3
RS-S2-1	RS-S5-3
RS-S3-1	RS-S6-3

竣工 平成 28年 6 25			<div>完成図 電-19</div>	日建・上田特定設計委託業務 共同企業体	高知市都市建設部公共建築課					高知市新庁舎建設電気設備工事		<div>電 6 - 5</div>
竣工 令和 元年 11 30					担当	担当	係長	課長補佐	主任幹事	課長		
監理												
施工												

凡例 □:表示 ◎:操作・設定 ○:データ保持 ●:機能実行 -:連携機能無し ☆:中央監視装置機能

※各B-B Cの機能についてはB-B C設備の仕様によることとする。

入出力項目	計量(μV/s)の入力	アナログ入力	アナログ入力	アナログ入力	アナログ出力
	無電圧単位検出/リズ	温度入力	電流入力	電圧入力	電流出力
リモートエント RS D/C					
外部回路図					
現象検出時					
受電電圧 駆動電圧、分電 極化電 自動リフレッシュ					
備考	<p>1. 入力電圧 DC24V、5mA</p> <p>2. 入力電流 ON抵抗30mΩ以上 OFF抵抗100kΩ以上 ON+OFF抵抗100mΩ 以上の50%程度に保つ こと。</p>	<p>1. 入力電圧 Pt1000Ω (測定体)</p> <p>2. 計測レンジ 0~100℃、0~50℃ -20~80℃、-20~30℃ -50~110℃</p>	<p>1. 入力電流 DC4~20mA</p> <p>2. スケイン係数・ゲイン 0~100℃、0~50℃ 2500</p> <p>3. アイソレーションなし</p>	<p>1. 入力電圧 1~5V、0~5V 2~10V、0~10V</p> <p>2. スケイン係数・ゲイン 2500</p> <p>3. アイソレーションなし</p>	<p>1. 出力電流 DC4~20mA</p> <p>2. 最大負荷抵抗 500Ω</p> <p>3. アイソレーション付</p>

電 19  
6 - 5  
0 - 140004 - B

設備記号	名 称	自動制御部	信号取合先	リモート 種別	操 作 設定	表 示 ワンプライオ 状態	計 測 警報	温度	湿度	その他	計量	備 考
	【受電電・発電機制御】											
	WH 本線 受電電力量	RS-Q	受電電設備	RS							I	
43-A	本線 停復電処理	RS-Q	受電電設備	RS		I						
COS-A	本線 商用電電切替選択	RS-Q	受電電設備	RS		I						
COS-B	本線 発電電電切替選択	RS-Q	受電電設備	RS		I						
52-R1	本線 真空遮断器	RS-Q	受電電設備	RS		I						
27-R1(MR)	本線 交流不足電圧総電路動作(残分ナ)	RS-Q	受電電設備	RS		I						
50-R1	本線 短絡遮断機電路	RS-Q	受電電設備	RS		I						
51-R1	本線 過電流総電路	RS-Q	受電電設備	RS		I						
SOG-R1	本線 地絡過電流総電路(PAS-SOG)	RS-Q	受電電設備	RS		I						
	RFC2 本線 停復電ユニット異常	RS-Q	受電電設備	RS		I						
V-R1	本線 受電電圧(R-S)	RS-Q	受電電設備	RS					I			
A-R1	本線 受電電流(R)	RS-Q	受電電設備	RS					I			
W-R1	本線 受電電力	RS-Q	受電電設備	RS					I			
PF-R1	本線 受電力率	RS-Q	受電電設備	RS					I			
F-R1	本線 受電電流数	RS-Q	受電電設備	RS					I			
WH-R1	本線 受電電力量	RS-Q	受電電設備	RS						I		
52-FC	進相誘用メヅ 真空遮断器	RS-Q	受電電設備	RS		I						
50-FC	進相誘用メヅ 短絡遮断機電路	RS-Q	受電電設備	RS		I						
51-FC	進相誘用メヅ 過電流総電路	RS-Q	受電電設備	RS		I						
67-FC	進相誘用メヅ 地絡方向継電路	RS-Q	受電電設備	RS		I						
A-FC	進相誘用メヅ 電流(R)	RS-Q	受電電設備	RS					I			
52-F1	第二行吉用メヅ NO.1 真空遮断器	RS-Q	受電電設備	RS		I						
50-F1	第二行吉用メヅ NO.1 短絡遮断機電路	RS-Q	受電電設備	RS		I						
51-F1	第二行吉用メヅ NO.1 過電流総電路	RS-Q	受電電設備	RS		I						
67-F1	第二行吉用メヅ NO.1 地絡方向継電路	RS-Q	受電電設備	RS		I						
A-F1	第二行吉用メヅ NO.1 電流(R)	RS-Q	受電電設備	RS						I		
WH-F1	第二行吉用メヅ NO.1 電力量	RS-Q	受電電設備	RS						I		
52-F2	一般動力(1)(2)メヅ NO.2 真空遮断器	RS-Q	受電電設備	RS		I						
50-F2	一般動力(1)(2)メヅ NO.2 短絡遮断機電路	RS-Q	受電電設備	RS		I						
51-F2	一般動力(1)(2)メヅ NO.2 過電流総電路	RS-Q	受電電設備	RS		I						
67-F2	一般動力(1)(2)メヅ NO.2 地絡方向継電路	RS-Q	受電電設備	RS		I						
A-F2	一般動力(1)(2)メヅ NO.2 電流(R)	RS-Q	受電電設備	RS						I		
WH-F2	一般動力(1)(2)メヅ NO.2 電力量	RS-Q	受電電設備	RS						I		
52-F4	一般動力(1)(2)(3)メヅ No.4 真空遮断器	RS-Q	受電電設備	RS		I						
50-F4	一般動力(1)(2)(3)メヅ No.4 短絡遮断機電路	RS-Q	受電電設備	RS		I						
51-F4	一般動力(1)(2)(3)メヅ No.4 過電流総電路	RS-Q	受電電設備	RS		I						
67-F4	一般動力(1)(2)(3)メヅ No.4 地絡方向継電路	RS-Q	受電電設備	RS		I						
WH-GF3	非常用第二行吉メヅ NO.3 電力量	RS-Q	受電電設備	RS						I		
52-QB1	発電機母線連絡 真空遮断器	RS-Q	受電電設備	RS		I						
64-QB1	非常・保安系母線 地絡過電圧継電路	RS-Q	受電電設備	RS			I					
27-QB1	非常・保安系母線 交流不足電圧継電路	RS-Q	受電電設備	RS			I					

設備記号	名 称	自動制御部	信号取合先	リモート 種別	操 作 設定	表 示 ワンプライオ 状態	計 測 警報	温度	湿度	その他	計量	備 考
59-GB1	非常・保安系母線 交流過電圧継電路	RS-Q	受電電設備	RS			I					
52-GR1	非常用発電機 真空遮断器	RS-Q	受電電設備	RS		I						
	WH 予備電源 受電電力量	RS-Q	受電電設備	RS							I	
52-R2	予備電源 真空遮断器	RS-Q	受電電設備	RS		I						
27-R2(MR)	予備電源 交流不足電圧総電路動作(残分ナ)	RS-Q	受電電設備	RS		I						
50-R2	予備電源 短絡遮断機電路	RS-Q	受電電設備	RS		I						
51-R2	予備電源 過電流総電路	RS-Q	受電電設備	RS		I						
SOG-R21	予備電源 地絡過電流総電路(PAS-SOG)	RS-Q	受電電設備	RS		I						
SOG-R22	災害時用 地絡過電流総電路(PAS-SOG)	RS-Q	受電電設備	RS		I						
V-R2	予備電源 受電電圧(R-S)	RS-Q	受電電設備	RS						I		
A-R2	予備電源 受電電流(R)	RS-Q	受電電設備	RS						I		
W-R2	予備電源 受電電力	RS-Q	受電電設備	RS						I		
PF-R2	予備電源 受電力率	RS-Q	受電電設備	RS						I		
F-R2	予備電源 受電電流数	RS-Q	受電電設備	RS						I		
WH-R2	予備電源 受電電力量	RS-Q	受電電設備	RS							I	
52-B1	母線連絡 真空遮断器	RS-Q	受電電設備	RS		I						
64-B1	一般系母線1 地絡過電圧継電路	RS-Q	受電電設備	RS		I						
27-B1	一般系母線1 交流不足電圧継電路	RS-Q	受電電設備	RS		I						
59-B1	一般系母線1 交流過電圧継電路	RS-Q	受電電設備	RS		I						
52-B2	母線連絡 真空遮断器	RS-Q	受電電設備	RS		I						
64-B2	一般系母線2 地絡過電圧継電路	RS-Q	受電電設備	RS		I						
27-B2	一般系母線2 交流不足電圧継電路	RS-Q	受電電設備	RS		I						
59-B2	一般系母線2 交流過電圧継電路	RS-Q	受電電設備	RS		I						
52-B3	母線連絡 真空遮断器	RS-Q	受電電設備	RS		I						
52-B4	母線連絡 真空遮断器	RS-Q	受電電設備	RS		I						
64-CGS	母線連絡 地絡過電圧継電路	RS-Q	受電電設備	RS			I					
67P-CGS	母線連絡 送込電圧継電路	RS-Q	受電電設備	RS			I					
52-C1	コバメNo.1 高圧電磁接触器	RS-Q	受電電設備	RS		I						
37C-C1	コバメNo.1 電力ヒューズ	RS-Q	受電電設備	RS			I					
26SR-C1	コバメNo.1 SR異常(温度上昇)	RS-Q	受電電設備	RS			I					
63C-C1	コバメNo.1 SC異常(圧力異常)	RS-Q	受電電設備	RS			I					
52-C2	コバメNo.2 高圧電磁接触器	RS-Q	受電電設備	RS		I						
37C-C2	コバメNo.2 電力ヒューズ	RS-Q	受電電設備	RS			I					
26SR-C2	コバメNo.2 SR異常(温度上昇)	RS-Q	受電電設備	RS			I					
63C-C2	コバメNo.2 SC異常(圧力異常)	RS-Q	受電電設備	RS			I					
52-C3	コバメNo.3 高圧電磁接触器	RS-Q	受電電設備	RS		I						
37C-C3	コバメNo.3 電力ヒューズ	RS-Q	受電電設備	RS			I					
26SR-C3	コバメNo.3 SR異常(温度上昇)	RS-Q	受電電設備	RS			I					
63C-C3	コバメNo.3 SC異常(圧力異常)	RS-Q	受電電設備	RS			I					
52-C4	コバメNo.4 高圧電磁接触器	RS-Q	受電電設備	RS		I						
37C-C4	コバメNo.4 電力ヒューズ	RS-Q	受電電設備	RS			I					
26SR-C4	コバメNo.4 SR異常(温度上昇)	RS-Q	受電電設備	RS			I					
63C-C4	コバメNo.4 SC異常(圧力異常)	RS-Q	受電電設備	RS			I					
37T-1	一般電灯(1) 高圧室中負荷開閉器PF断	RS-Q	受電電設備	RS			I					
26T-1	一般電灯(1) TR温度異常	RS-Q	受電電設備	RS			I					
CB-1	一般電灯(1) MCCB一括トリップ	RS-Q	受電電設備	RS			I					
V-1	一般電灯(1) 電圧(R-N)	RS-Q	受電電設備	RS						I		
A-1	一般電灯(1) 電流(R)	RS-Q	受電電設備	RS						I		
37T-2	一般電灯(2) 高圧室中負荷開閉器PF断	RS-Q	受電電設備	RS			I					
26T-2	一般電灯(2) TR温度異常	RS-Q	受電電設備	RS			I					
CB-2	一般電灯(2) MCCB一括トリップ	RS-Q	受電電設備	RS			I					
V-2	一般電灯(2) 電圧(R-N)	RS-Q	受電電設備	RS						I		
A-2	一般電灯(2) 電流(R)	RS-Q	受電電設備	RS						I		
37T-3	一般電灯(3) 高圧室中負荷開閉器PF断	RS-Q	受電電設備	RS			I					
26T-3	一般電灯(3) TR温度異常	RS-Q	受電電設備	RS			I					
CB-3	一般電灯(3) MCCB一括トリップ	RS-Q	受電電設備	RS			I					
V-3	一般電灯(3) 電圧(R-N)	RS-Q	受電電設備	RS						I		
A-3	一般電灯(3) 電流(R)	RS-Q	受電電設備	RS						I		
37T-4	一般動力(1) 高圧室中負荷開閉器PF断	RS-Q	受電電設備	RS			I					
26T-4	一般動力(1) TR温度異常	RS-Q	受電電設備	RS			I					
CB-4	一般動力(1) MCCB一括トリップ	RS-Q	受電電設備	RS			I					
V-4	一般動力(1) 電圧(R-S)	RS-Q	受電電設備	RS						I		
A-4	一般動力(1) 電流(R)	RS-Q	受電電設備	RS						I		
37T-5	一般動力(2) 高圧室中負荷開閉器PF断	RS-Q	受電電設備	RS			I					
26T-5	一般動力(2) TR温度異常	RS-Q	受電電設備	RS			I					
CB-5	一般動力(2) MCCB一括トリップ	RS-Q	受電電設備	RS			I					
V-5	一般動力(2) 電圧(R-S)	RS-Q	受電電設備	RS						I		
A-5	一般動力(2) 電流(R)	RS-Q	受電電設備	RS						I		
37T-6	一般動力(3) 高圧室中負荷開閉器PF断	RS-Q	受電電設備	RS			I					
26T-6	一般動力(3) TR温度異常	RS-Q	受電電設備	RS			I					
CB-6	一般動力(3) MCCB一括トリップ	RS-Q	受電電設備	RS			I					
V-6	一般動力(3) 電圧(R-S)	RS-Q	受電電設備	RS						I		
A-6	一般動力(3) 電流(R)	RS-Q	受電電設備	RS						I		

設備記号	名 称	自動/手動	信号取合先	リモート 機能	操 作 ボタン 状態	表 示 状態	計 測 温度 湿度	その他	計 量	備 考
	発電機 自衛機	RS-Q	受変電設備	RS		1				
	発電機 事故停一括	RS-Q	受変電設備	RS		1				
	発電機 事故停完了	RS-Q	受変電設備	RS		1				
	発電機 始動準備完了	RS-Q	受変電設備	RS	1					
	発電機 始動中	RS-Q	受変電設備	RS	1					
	発電機 電圧建立	RS-Q	受変電設備	RS	1					
	発電機 送電中	RS-Q	受変電設備	RS	1					
	発電機 停止動作中	RS-Q	受変電設備	RS	1					
	発電機 交流過電流(52G)	RS-Q	受変電設備	RS	1					
	発電機 受電電流(R)	RS-Q	受変電設備	RS					1	
	発電機 受電電圧(R-S)	RS-Q	受変電設備	RS					1	
	発電機 受電有功電力	RS-Q	受変電設備	RS					1	
	発電機 受電无功数	RS-Q	受変電設備	RS					1	
	発電機 受電力率	RS-Q	受変電設備	RS					1	
	発電機 受電電力量	RS-Q	受変電設備	RS					1	
	【ローカル監視】									
PD-04	湧水ダンプ	RS-SB1-1	PD-04	RS		1	1			
PD-04	湧水堰 上監視報	RS-SB1-1	PD-04	RS		1	1			
PD-05	湧水ダンプ	RS-SB1-1	PD-05	RS		1	1			
PD-05	湧水堰 上監視報	RS-SB1-1	PD-05	RS		1	1			
PD-06	湧水ダンプ	RS-SB1-1	PD-06	RS		1	1			
PD-06	湧水堰 上監視報	RS-SB1-1	PD-06	RS		1	1			
PD-07	湧水ダンプ	RS-SB1-1	PD-07	RS		1	1			
PD-07	湧水堰 上監視報	RS-SB1-1	PD-07	RS		1	1			
	緊急排水堰(東) 上監視報	RS-SB1-1	緊急排水堰力点	RS		1	1			
FS-B102	給排水 B1F 倉庫	RS-SB1-1	M-SB1-1	RS	1	1	1			
FE-B106	排気口 B1F 倉庫	RS-SB1-1	M-SB1-1	RS		1	1			
FE-B111	排気口 B1F 二重壁	RS-SB1-1	L-SB1-1	RS	1					
FS-B101_FE-B12	突排気口 B1F 料金所	RS-SB1-1	L-SB1-1	RS	1					
DF-B101(1)	アリノクタン B1F 駐車場	RS-SB1-1	L-SB1-1	RS	1					
DF-B101(2)	アリノクタン B1F 駐車場	RS-SB1-1	L-SB1-1	RS	1					
DF-B101(3)	アリノクタン B1F 駐車場	RS-SB1-1	L-SB1-1	RS	1					
DF-B101(4)	アリノクタン B1F 駐車場	RS-SB1-1	L-SB1-1	RS	1					
M-SB1-1	電力量 東生機路(接続)(1)	RS-SB1-1	M-SB1-1	RS					1	
M-SB1-1	電力量 ケヤク(2)	RS-SB1-1	M-SB1-1	RS					1	
M-SB1-1	電力量 空調機路(3)	RS-SB1-1	M-SB1-1	RS					1	
M-SB1-1	動力倉庫報(1)	RS-SB1-1	M-SB1-1	RS		1				
M-SB1-1	動力倉庫報(2)	RS-SB1-1	M-SB1-1	RS		1				
M-SB1-4	電力量 空調機路	RS-SB1-1	M-SB1-4	RS					1	
M-SB1-4	動力倉庫報	RS-SB1-1	M-SB1-4	RS		1				
M-SB1-5	電力量 空調機路	RS-SB1-1	M-SB1-5	RS					1	
M-SB1-5	動力倉庫報	RS-SB1-1	M-SB1-5	RS		1				
M-S2-11	電力量 電生機路	RS-SB1-1	M-S2-11	RS					1	
M-S2-11	動力倉庫報	RS-SB1-1	M-S2-11	RS		1				
L-SB1-1	電力量 一括(1)	RS-SB1-1	L-SB1-1	RS					1	
L-SB1-1	電力量 工水(1)	RS-SB1-1	L-SB1-1	RS		1				
L-SB1-1	電力量 空調機路(1)	RS-SB1-1	L-SB1-1	RS					1	
L-SB1-1	電力倉庫報(1)	RS-SB1-1	L-SB1-1	RS		1				
L-SB1-1	電力量 一括(2)	RS-SB1-1	L-SB1-1	RS					1	
L-SB1-1	電力量 工水(2)	RS-SB1-1	L-SB1-1	RS					1	
L-SB1-1	電力倉庫報(2)	RS-SB1-1	L-SB1-1	RS		1				
PD-01	汚水排水ダンプ	RS-SB1-2	PD-01	RS	1	1				
PD-01	汚水排水堰 上監視報	RS-SB1-2	PD-01	RS		1	1			
PD-02	汚水排水ダンプ	RS-SB1-2	PD-02	RS	1	1				
PD-02	汚水排水堰 上監視報	RS-SB1-2	PD-02	RS		1	1			
PD-03	湧水ダンプ	RS-SB1-2	PD-03	RS	1	1				
PD-03	湧水堰 上監視報	RS-SB1-2	PD-03	RS		1	1			
	緊急排水堰(西) 上監視報	RS-SB1-2	緊急排水堰力点	RS		1	1			
FS-B103	給排水 B1F 湧水ダンプ 室	RS-SB1-2	M-SB1-3	RS	1	1	1			
FE-B107	排気口 B1F 湧水ダンプ 室	RS-SB1-2	M-SB1-3	RS		1	1			
FE-B108	排気口 B1F WC	RS-SB1-2	L-SB1-2	RS	1					
DF-B101(5)	アリノクタン B1F 駐車場	RS-SB1-2	L-SB1-2	RS	1					
DF-B101(6)	アリノクタン B1F 駐車場	RS-SB1-2	L-SB1-2	RS	1					
M-SB1-2	電力量 東生機路(1)	RS-SB1-2	M-SB1-2	RS					1	
M-SB1-2	電力量 空調機路(2)	RS-SB1-2	M-SB1-2	RS					1	
M-SB1-2	動力倉庫報(1)	RS-SB1-2	M-SB1-2	RS		1				
M-SB1-2	動力倉庫報(2)	RS-SB1-2	M-SB1-2	RS		1				
M-SB1-3	電力量 空調機路	RS-SB1-2	M-SB1-3	RS					1	
M-SB1-3	動力倉庫報	RS-SB1-2	M-SB1-3	RS		1				
L-SB1-2	電力量 一括(1)	RS-SB1-2	L-SB1-2	RS					1	
L-SB1-2	電力量 工水(1)	RS-SB1-2	L-SB1-2	RS		1				
L-SB1-2	電力量 空調機路(1)	RS-SB1-2	L-SB1-2	RS					1	

設備記号	名 称	自動制御部	信号取合先	リモート 機能別	操 作 設定	表 示 ワオワオ 状態	計 測 警報	温度	湿度	その他	計量	備 考
L-SB1-2	電力線 一括(2)	RS-SB1-2	L-SB1-2	RS							1	
L-SB1-2	電力線 立地(2)	RS-SB1-2	L-SB1-2	RS							1	
L-SB1-2	電力線 立地(3)	RS-SB1-2	L-SB1-2	RS							1	
L-SB1-2	電力線警報(1)	RS-SB1-2	L-SB1-2	RS			1					
L-SB1-2	電力線警報(2)	RS-SB1-2	L-SB1-2	RS			1					
L-SB1-2	電力線警報(3)	RS-SB1-2	L-SB1-2	RS			1					
FE-106	排気ファン 1F MR1-5	RS-S1-1	M-S1-2	RS		1	1					
FE-107	排気ファン 1F 更衣室1、2	RS-S1-1	M-S1-2	RS		1	1					
FE-108	排気ファン 1F MWC・WWC・HWC1-1	RS-S1-1	M-S1-2	RS			1					
FE-109	排気ファン 1F 当直室WC	RS-S1-1	L-S1-1	RS		1						
FE-110	排気ファン 1F 脱汚室-3	RS-S1-1	L-S1-1	RS		1						
FE-112	排気ファン 1F 脱汚室-1	RS-S1-1	L-S1-2	RS		1						
	便座 1F (HWWC1-1)	RS-S1-1	L-S1-2	RS		1						
	便座 1F (WWC1-1)	RS-S1-1	L-S1-2	RS		1						
	便座 1F (MWC1-1)	RS-S1-1	L-S1-2	RS		1						
	便座 1F (HWWC1-1)	RS-S1-1	L-S1-2	RS		1						
M-S1-1	電力線 空調機器	RS-S1-1	M-S1-1	RS							1	
M-S1-1	動力線警報	RS-S1-1	M-S1-1	RS			1					
M-S1-2	電力線 空調機器(1)	RS-S1-1	M-S1-2	RS							1	
M-S1-2	電力線 空調機器・リフター(2)	RS-S1-1	M-S1-2	RS							1	
M-S1-2	動力線警報	RS-S1-1	M-S1-2	RS			1					
M-S1-3	電力線 空調機器・リフター	RS-S1-1	M-S1-3	RS							1	
M-S1-3	動力線警報	RS-S1-1	M-S1-3	RS			1					
M-S1-4	電力線 空調機器(1)	RS-S1-1	M-S1-4	RS							1	
M-S1-4	動力線警報(1)	RS-S1-1	M-S1-4	RS			1					
M-S1-4	電力線 空調機器(2)	RS-S1-1	M-S1-4	RS							1	
M-S1-4	動力線警報(2)	RS-S1-1	M-S1-4	RS			1					
L-S1-1	電力線(一括)(1)	RS-S1-1	L-S1-1	RS							1	
L-S1-1	電力線 立地(1)	RS-S1-1	L-S1-1	RS							1	
L-S1-1	電力線 空調機器(1)	RS-S1-1	L-S1-1	RS							1	
L-S1-1	電力線 一括(2)	RS-S1-1	L-S1-1	RS							1	
L-S1-1	電力線 立地(2)	RS-S1-1	L-S1-1	RS							1	
L-S1-1	電力線警報(1)	RS-S1-1	L-S1-1	RS			1					
L-S1-1	電力線警報(2)	RS-S1-1	L-S1-1	RS			1					
L-S1-2	電力線(一括)(1)	RS-S1-1	L-S1-2	RS							1	
L-S1-2	電力線 立地(1)	RS-S1-1	L-S1-2	RS							1	
L-S1-2	電力線 空調機器(1)	RS-S1-1	L-S1-2	RS							1	
L-S1-2	電力線 一括(2)	RS-S1-1	L-S1-2	RS							1	
L-S1-2	電力線 立地・衛生機器(2)	RS-S1-1	L-S1-2	RS							1	
L-S1-2	電力線警報(1)	RS-S1-1	L-S1-2	RS			1					
L-S1-2	電力線警報(2)	RS-S1-1	L-S1-2	RS			1					
LC-S1-1	電力線 立地(1)	RS-S1-1	LC-S1-1	RS							1	
LC-S1-1	電力線警報(1)	RS-S1-1	LC-S1-1	RS			1					
LC-S1-1	電力線 立地(2)	RS-S1-1	LC-S1-1	RS							1	
LC-S1-1	電力線警報(2)	RS-S1-1	LC-S1-1	RS			1					
LC-S1-3	電力線 立地(1)	RS-S1-1	LC-S1-3	RS							1	
LC-S1-3	電力線警報(1)	RS-S1-1	LC-S1-3	RS			1					
LC-S1-3	電力線 立地(2)	RS-S1-1	LC-S1-3	RS							1	
LC-S1-3	電力線警報(2)	RS-S1-1	LC-S1-3	RS			1					
LM-S1-1	電力動力線警報(1)	RS-S1-1	LM-S1-1	RS								
LM-S1-1	電力動力線警報(2)	RS-S1-1	LM-S1-1	RS			1					
FE-101	排気ファン 1F 倉庫A	RS-S1-2	M-S1-6	RS		1	1					
FE-102	排気ファン 1F 丁3庫	RS-S1-2	M-S1-6	RS		1	1					
FE-103	排気ファン 1F MWC・WWC・HWC1-2	RS-S1-2	M-S1-6	RS								
FE-104	排気ファン 1F 自衛隊電子ナ	RS-S1-2	M-S1-6	RS		1	1					
FE-105	排気ファン 1F 脱汚室-2	RS-S1-2	L-S1-3	RS		1						
FE-111	排気ファン 1F 倉庫	RS-S1-2	M-S1-6	RS		1	1					
FE-113	排気ファン 1F 控室1、2	RS-S1-2	L-S1-3	RS		1						
	1F 便座(HWC-1-2)	RS-S1-2	L-S1-3	RS		1						
	1F 便座(WWC-1-2)	RS-S1-2	L-S1-3	RS		1						
	1F 便座(MWC-1-2)	RS-S1-2	L-S1-3	RS		1						
M-S1-5	電力線 空調機器・リフター	RS-S1-2	M-S1-5	RS							1	
M-S1-5	動力線警報	RS-S1-2	M-S1-5	RS			1					
M-S1-6	電力線 空調機器	RS-S1-2	M-S1-6	RS							1	
M-S1-6	動力線警報	RS-S1-2	M-S1-6	RS			1					
L-S1-3	電力線(一括)(1)	RS-S1-2	L-S1-3	RS							1	
L-S1-3	電力線 立地・衛生機器(1)	RS-S1-2	L-S1-3	RS							1	
L-S1-3	電力線 空調機器(1)	RS-S1-2	L-S1-3	RS							1	
L-S1-3	電力線 一括(2)	RS-S1-2	L-S1-3	RS							1	
L-S1-3	電力線 立地・衛生機器(2)	RS-S1-2	L-S1-3	RS							1	
L-S1-3	電力線警報(1)	RS-S1-2	L-S1-3	RS			1					

設備記号	名 称	自動制御部	信号取合先	リモート 機能別	操 作 設定	表 示 ワオワオ 状態	計 測 警報	温度	湿度	その他	計量	備 考
L-S1-3	電力線警報(2)	RS-S1-2	L-S1-3	RS			1					
L-S1-4	電力線警報	RS-S1-2	L-S1-4	RS			1					
L-ATM	電力線警報	RS-S1-2	L-ATM	RS			1					
LC-S1-2	電力線 立地(1)	RS-S1-2	LC-S1-2	RS							1	
LC-S1-2	電力線警報(1)	RS-S1-2	LC-S1-2	RS			1					
LC-S1-2	電力線 立地(2)	RS-S1-2	LC-S1-2	RS							1	
LC-S1-2	電力線警報(2)	RS-S1-2	LC-S1-2	RS			1					
FE-206	排気ファン 2F MWC・WWC・HWC-2-1	RS-S2-1	M-S2-3	RS		1	1					
FE-207	排気ファン 2F 更衣室1、2	RS-S2-1	M-S2-3	RS		1	1					
FE-208	排気ファン 2F 脱汚室-1	RS-S2-1	L-S2-2	RS		1						
FE-210	排気ファン 2F MR-2-5	RS-S2-1	M-S2-3	RS		1	1					
FE-312	排気ファン 3F 脱汚・ゴミナ	RS-S2-1	L-S3-1	RS		1						
FE-316	排気ファン 3F 脱汚室-3	RS-S2-1	L-S3-1	RS		1						
	便座(WWC2-1)	RS-S2-1	L-S2-2	RS		1						
	便座(MWC2-1)	RS-S2-1	L-S2-2	RS		1						
	便座(HWWC2-1)	RS-S2-1	L-S2-2	RS		1						
	便座(HMWC2-1)	RS-S2-1	L-S2-2	RS		1						
	3F 便座+S.V.(MWC3-3)	RS-S2-1	L-S3-1	RS		1						
	3F 便座+S.V.(WWC3-3)	RS-S2-1	L-S3-1	RS		1						
M-S2-1	電力線 空調機器	RS-S2-1	M-S2-1	RS							1	
M-S2-1	動力線警報	RS-S2-1	M-S2-1	RS			1					
M-S2-2	電力線 空調機器	RS-S2-1	M-S2-2	RS							1	
M-S2-2	動力線警報	RS-S2-1	M-S2-2	RS			1					
M-S2-3	電力線 空調機器・リフター(1)	RS-S2-1	M-S2-3	RS							1	
M-S2-3	電力線 空調機器(2)	RS-S2-1	M-S2-3	RS							1	
M-S2-3	動力線警報	RS-S2-1	M-S2-3	RS			1					
M-S2-4	電力線 空調機器・リフター	RS-S2-1	M-S2-4	RS							1	
M-S2-4	動力線警報	RS-S2-1	M-S2-4	RS			1					
M-S2-8	電力線 空調機器・リフター	RS-S2-1	M-S2-8	RS							1	
M-S2-8	動力線警報	RS-S2-1	M-S2-8	RS			1					
M-S2-9	電力線 空調機器	RS-S2-1	M-S2-9	RS							1	
M-S2-9	動力線警報	RS-S2-1	M-S2-9	RS			1					
M-S2-10	電力線 空調機器(1)	RS-S2-1	M-S2-10	RS							1	
M-S2-10	動力線警報(1)	RS-S2-1	M-S2-10	RS			1					
M-S2-10	電力線 空調機器(2)	RS-S2-1	M-S2-10	RS							1	
M-S2-10	動力線警報(2)	RS-S2-1	M-S2-10	RS			1					
M-S2-12	電力線 厨房機器・リフター(機付)(1)	RS-S2-1	M-S2-12	RS							1	
M-S2-12	電力線 厨房機器(機付)(2)	RS-S2-1	M-S2-12	RS							1	
M-S2-12	動力線警報(1)	RS-S2-1	M-S2-12	RS			1					
M-S2-12	動力線警報(2)	RS-S2-1	M-S2-12	RS			1					
M-S3-1	電力線 空調機器(1)	RS-S2-1	M-S3-1	RS							1	
M-S3-1	電力線 空調機器(2)	RS-S2-1	M-S3-1	RS							1	
M-S3-1	動力線警報	RS-S2-1	M-S3-1	RS			1					
M-S3-2	電力線 空調機器	RS-S2-1	M-S3-2	RS							1	
M-S3-2	動力線警報	RS-S2-1	M-S3-2	RS			1					
M-S4-8	電力線 空調機器(1)	RS-S2-1	M-S4-8	RS							1	
M-S4-8	電力線 空調機器(2)	RS-S2-1	M-S4-8	RS							1	
M-S4-8	動力線警報(1)	RS-S2-1	M-S4-8	RS			1					
M-S4-8	動力線警報(2)	RS-S2-1	M-S4-8	RS			1					
L-S2-1	電力線 一括(1)	RS-S2-1	L-S2-1	RS							1	
L-S2-1	電力線 立地(1)	RS-S2-1	L-S2-1	RS							1	
L-S2-1	電力線 空調機器(1)	RS-S2-1	L-S2-1	RS							1	
L-S2-2	電力線 一括(2)	RS-S2-1	L-S2-2	RS							1	
L-S2-2	電力線 立地・衛生機器(1)	RS-S2-1	L-S2-2	RS							1	
L-S2-2	電力線 一括(2)	RS-S2-1	L-S2-2	RS							1	
L-S2-2	電力線 空調機器(2)	RS-S2-1	L-S2-2	RS							1	
L-S2-2	電力線 衛生機器(2)	RS-S2-1	L-S2-2	RS							1	
L-S2-2	電力線警報(1)	RS-S2-1	L-S2-2	RS			1					
L-S2-2	電力線警報(2)	RS-S2-1	L-S2-2	RS			1					
L-S2-4	電力線 一括(1)	RS-S2-1	L-S2-4	RS							1	
L-S2-4	電力線 厨房機器(1)	RS-S2-1	L-S2-4	RS							1	
L-S2-4	電力線警報(1)	RS-S2-1	L-S2-4	RS			1					
L-S2-4	電力線 一括(2)	RS-S2-1	L-S2-4	RS							1	
L-S2-4	電力線 空調機器(2)	RS-S2-1	L-S2-4	RS							1	
L-S2-4	電力線 厨房機器(2)	RS-S2-1	L-S2-4	RS							1	
L-S2-4	電力線警報(2)	RS-S2-1	L-S2-4	RS			1					
L-S3-1	電力線 一括(1)	RS-S2-1	L-S3-1	RS							1	
L-S3-1	電力線 空調機器(1)	RS-S2-1	L-S3-1	RS							1	





設備記号	名 称	自前年度置	信号取合先	リモート 電別	機 作 表 示 計 測		計 量	備 考
					設定 状態	状態		
L-S-3-2	電力量 工水(2)	RS-S-3-1	L-S-3-2	RS			1	
L-S-3-2	電圧監視報(1)	RS-S-3-1	L-S-3-2	RS		1		
L-S-3-2	電圧監視報(2)	RS-S-3-1	L-S-3-2	RS		1		
LC-S-3-1	電力量 工水(1)	RS-S-3-1	LC-S-3-1	RS			1	
LC-S-3-1	一括故障(1)	RS-S-3-1	LC-S-3-1	RS		1		
LC-S-3-1	電力量 工水(2)	RS-S-3-1	LC-S-3-1	RS			1	
LC-S-3-1	一括故障(2)	RS-S-3-1	LC-S-3-1	RS		1		
LC-S-3-2	電力量 工水(1)	RS-S-3-1	LC-S-3-2	RS			1	
LC-S-3-2	一括故障(1)	RS-S-3-1	LC-S-3-2	RS		1		
LC-S-3-2	電力量 工水(2)	RS-S-3-1	LC-S-3-2	RS			1	
LC-S-3-2	一括故障(2)	RS-S-3-1	LC-S-3-2	RS				
FE-S-301	排気口 3F MWC・WWC・HWC-S-3-2	RS-S-3-2	M-S-3-7	RS	1	1		
FE-S-302	排気口 3F 休館室	RS-S-3-2	M-S-3-7	RS	1	1		
	3F 西區(MWC-S-2)	RS-S-3-2	L-S-3-3	RS	1			
	3F 西區(HWC-S-2)	RS-S-3-2	L-S-3-3	RS	1			
	3F 西區(WWC-S-2)	RS-S-3-2	L-S-3-3	RS	1			
M-S-3-6	電力量 空調機群	RS-S-3-2	M-S-3-6	RS			1	
M-S-3-6	動力装置報	RS-S-3-2	M-S-3-6	RS		1		
M-S-3-7	電力量 空調機群	RS-S-3-2	M-S-3-7	RS			1	
M-S-3-7	動力装置報	RS-S-3-2	M-S-3-7	RS		1		
M-S-3-8	電力量 空調機群	RS-S-3-2	M-S-3-8	RS			1	
M-S-3-8	動力装置報	RS-S-3-2	M-S-3-8	RS		1		
L-S-3-3	電力量 一括(1)	RS-S-3-2	L-S-3-3	RS			1	
L-S-3-3	電力量 工水・衛生機器(1)	RS-S-3-2	L-S-3-3	RS			1	
L-S-3-3	電力量 空調機群(1)	RS-S-3-2	L-S-3-3	RS			1	
L-S-3-3	電力量 一括(2)	RS-S-3-2	L-S-3-3	RS			1	
L-S-3-3	電力量 工水(2)	RS-S-3-2	L-S-3-3	RS			1	
L-S-3-3	電圧監視報(1)	RS-S-3-2	L-S-3-3	RS		1		
L-S-3-3	電圧監視報(2)	RS-S-3-2	L-S-3-3	RS		1		
LC-S-3-3	電力量 工水(1)	RS-S-3-2	LC-S-3-3	RS			1	
LC-S-3-3	一括故障(1)	RS-S-3-2	LC-S-3-3	RS		1		
LC-S-3-3	電力量 工水(2)	RS-S-3-2	LC-S-3-3	RS			1	
LC-S-3-3	一括故障(2)	RS-S-3-2	LC-S-3-3	RS		1		
LC-S-3-4	電力量 工水(1)	RS-S-3-2	LC-S-3-4	RS			1	
LC-S-3-4	一括故障(1)	RS-S-3-2	LC-S-3-4	RS		1		
LC-S-3-4	電力量 工水(2)	RS-S-3-2	LC-S-3-4	RS			1	
LC-S-3-4	一括故障(2)	RS-S-3-2	LC-S-3-4	RS		1		
LC-S-3-5	電力量 工水(1)	RS-S-3-2	LC-S-3-5	RS			1	
LC-S-3-5	一括故障(1)	RS-S-3-2	LC-S-3-5	RS		1		
LC-S-3-5	電力量 工水(2)	RS-S-3-2	LC-S-3-5	RS			1	
LC-S-3-5	一括故障(2)	RS-S-3-2	LC-S-3-5	RS				
FE-405	排気口 4F MWC・WWC・HWC-4-1	RS-S-4-1	M-S-4-3	RS	1	1		
FE-406	排気口 4F 更衣室1、2	RS-S-4-1	M-S-4-3	RS	1	1		
FE-407	排気口 4F 更衣室1	RS-S-4-1	L-S-4-1	RS	1			
FE-408	排気口 4F 更衣室、更衣、WC	RS-S-4-1	L-S-4-1	RS	1			
	4F 西區(HMWC4-1)	RS-S-4-1	L-S-4-1	RS	1			
	4F 西區(HMWC4-1)	RS-S-4-1	L-S-4-1	RS	1			
	4F 西區(WMWC4-1)	RS-S-4-1	L-S-4-1	RS	1			
	4F 西區(WMWC4-1)	RS-S-4-1	L-S-4-1	RS	1			
M-S-4-1	電力量 空調機群	RS-S-4-1	M-S-4-1	RS			1	
M-S-4-1	動力装置報	RS-S-4-1	M-S-4-1	RS		1		
M-S-4-2	電力量 空調機群	RS-S-4-1	M-S-4-2	RS			1	
M-S-4-2	動力装置報	RS-S-4-1	M-S-4-2	RS		1		
M-S-4-3	電力量 空調機群(1)	RS-S-4-1	M-S-4-3	RS			1	
M-S-4-3	電力量 空調機群・ヤナ(2)	RS-S-4-1	M-S-4-3	RS			1	
M-S-4-3	動力装置報	RS-S-4-1	M-S-4-3	RS		1		
M-S-4-7	電力量 空調機群	RS-S-4-1	M-S-4-7	RS			1	
M-S-4-7	動力装置報	RS-S-4-1	M-S-4-7	RS		1		
L-S-4-1	電力量 一括(1)	RS-S-4-1	L-S-4-1	RS			1	
L-S-4-1	電力量 工水・衛生機器(1)	RS-S-4-1	L-S-4-1	RS			1	
L-S-4-1	電力量 空調機群	RS-S-4-1	L-S-4-1	RS			1	
L-S-4-1	電力量 一括(2)	RS-S-4-1	L-S-4-1	RS			1	
L-S-4-1	電力量 工水(2)	RS-S-4-1	L-S-4-1	RS			1	
LC-S-4-1	電圧監視報(1)	RS-S-4-1	LC-S-4-1	RS		1		
LC-S-4-1	電圧監視報(2)	RS-S-4-1	LC-S-4-1	RS		1		
LC-S-4-1	電力量 工水(1)	RS-S-4-1	LC-S-4-1	RS			1	
LC-S-4-1	一括故障(1)	RS-S-4-1	LC-S-4-1	RS		1		
LC-S-4-1	電力量 工水(2)	RS-S-4-1	LC-S-4-1	RS			1	
LC-S-4-1	一括故障(2)	RS-S-4-1	LC-S-4-1	RS		1		
LC-S-4-5	電力量 工水(1)	RS-S-4-1	LC-S-4-5	RS			1	
LC-S-4-5	一括故障(1)	RS-S-4-1	LC-S-4-5	RS		1		
LC-S-4-5	電力量 工水(2)	RS-S-4-1	LC-S-4-5	RS			1	

設備記号	名 称	自動制御部	信号取合先	リモート 種別	操 作 部 置	表 示 部 置	計 測 部 置	測 定 部 置	計 量 部 置	備 考
LC-S4-5	一括故障(2)	RS-S4-1	LC-S4-5	RS		1				
FE-401	排気ファン 4F MWC・WWC・HWC-4-2	RS-S4-2	M-S4-5	RS	1	1				
FE-402	排気ファン 4F 通電	RS-S4-2	M-S4-5	RS	1	1				
FE-404	排気ファン 4F 休憩室	RS-S4-2	L-S4-2	RS	1					
	4F 便座(HWC4-2)	RS-S4-2	L-S4-2	RS	1					
	4F 便座(WWC4-2)	RS-S4-2	L-S4-2	RS	1					
M-S4-4	電力量 空調機器	RS-S4-2	M-S4-4	RS					1	
M-S4-4	電力量 空調機器	RS-S4-2	M-S4-4	RS		1				
M-S4-5	電力量 空調機器(1)	RS-S4-2	M-S4-5	RS					1	
M-S4-5	電力量 空調機器(2)	RS-S4-2	M-S4-5	RS					1	
M-S4-5	電力量 空調機器	RS-S4-2	M-S4-5	RS		1				
M-S4-6	電力量 空調機器	RS-S4-2	M-S4-6	RS					1	
M-S4-6	電力量 空調機器	RS-S4-2	M-S4-6	RS		1				
L-S4-2	電力量 一括(1)	RS-S4-2	L-S4-2	RS					1	
L-S4-2	電力量 圧入・衛生機器	RS-S4-2	L-S4-2	RS					1	
L-S4-2	電力量 空調機器(1)	RS-S4-2	L-S4-2	RS					1	
L-S4-2	電力量 一括(2)	RS-S4-2	L-S4-2	RS					1	
L-S4-2	電力量 圧入(2)	RS-S4-2	L-S4-2	RS					1	
L-S4-2	電力量 一括(1)	RS-S4-2	L-S4-2	RS		1				
L-S4-2	電力量 一括(2)	RS-S4-2	L-S4-2	RS		1				
LC-S4-2	電力量 圧入(1)	RS-S4-2	LC-S4-2	RS					1	
LC-S4-2	一括故障(1)	RS-S4-2	LC-S4-2	RS		1				
LC-S4-2	電力量 圧入(2)	RS-S4-2	LC-S4-2	RS					1	
LC-S4-2	一括故障(2)	RS-S4-2	LC-S4-2	RS		1				
LC-S4-3	電力量 圧入(1)	RS-S4-2	LC-S4-3	RS					1	
LC-S4-3	一括故障(1)	RS-S4-2	LC-S4-3	RS		1				
LC-S4-3	電力量 圧入(2)	RS-S4-2	LC-S4-3	RS					1	
LC-S4-3	一括故障(2)	RS-S4-2	LC-S4-3	RS		1				
LC-S4-4	電力量 圧入(1)	RS-S4-2	LC-S4-4	RS					1	
LC-S4-4	一括故障(1)	RS-S4-2	LC-S4-4	RS		1				
LC-S4-4	電力量 圧入(2)	RS-S4-2	LC-S4-4	RS					1	
LC-S4-4	一括故障(2)	RS-S4-2	LC-S4-4	RS		1				
FE-505	排気ファン 5F MWC・WWC・HWC-5-1	RS-S5-1	M-S5-2	RS	1	1				
FE-506	排気ファン 5F 更衣室1, 2	RS-S5-1	M-S5-2	RS	1	1				
FE-507	排気ファン 5F 測水室	RS-S5-1	L-S5-1	RS	1					
	5F 便座(HMWC5-1)	RS-S5-1	L-S5-1	RS	1					
	5F 便座(HWWC5-1)	RS-S5-1	L-S5-1	RS	1					
	5F 便座(MWC5-1)	RS-S5-1	L-S5-1	RS	1					
	5F 便座(WWC5-1)	RS-S5-1	L-S5-1	RS	1					
M-S5-1	電力量 空調機器	RS-S5-1	M-S5-1	RS					1	
M-S5-1	電力量 空調機器	RS-S5-1	M-S5-1	RS		1				
M-S5-2	電力量 空調機器・圧入	RS-S5-1	M-S5-2	RS					1	
M-S5-2	電力量 空調機器	RS-S5-1	M-S5-2	RS		1				
M-S5-3	電力量 空調機器	RS-S5-1	M-S5-3	RS					1	
M-S5-3	電力量 空調機器	RS-S5-1	M-S5-3	RS		1				
M-S5-4	電力量 空調機器・圧入	RS-S5-1	M-S5-4	RS					1	
M-S5-4	電力量 空調機器	RS-S5-1	M-S5-4	RS		1				
M-S5-8	電力量 空調機器	RS-S5-1	M-S5-8	RS					1	
M-S5-8	電力量 空調機器	RS-S5-1	M-S5-8	RS		1				
L-S5-1	電力量 一括(1)	RS-S5-1	L-S5-1	RS					1	
L-S5-1	電力量 圧入・衛生機器(1)	RS-S5-1	L-S5-1	RS					1	
L-S5-1	電力量 空調機器(1)	RS-S5-1	L-S5-1	RS					1	
L-S5-1	電力量 照明(2)	RS-S5-1	L-S5-1	RS					1	
L-S5-1	電力量 圧入(2)	RS-S5-1	L-S5-1	RS					1	
L-S5-1	電力量 一括(1)	RS-S5-1	L-S5-1	RS		1				
L-S5-1	電力量 一括(2)	RS-S5-1	L-S5-1	RS		1				
LC-S5-1	電力量 圧入(1)	RS-S5-1	LC-S5-1	RS					1	
LC-S5-1	一括故障(1)	RS-S5-1	LC-S5-1	RS		1				
LC-S5-1	電力量 圧入(2)	RS-S5-1	LC-S5-1	RS					1	
LC-S5-1	一括故障(2)	RS-S5-1	LC-S5-1	RS		1				
LC-S5-2	電力量 圧入(1)	RS-S5-1	LC-S5-2	RS					1	
LC-S5-2	一括故障(1)	RS-S5-1	LC-S5-2	RS		1				
LC-S5-2	電力量 圧入(2)	RS-S5-1	LC-S5-2	RS					1	
LC-S5-2	一括故障(2)	RS-S5-1	LC-S5-2	RS		1				
FE-501	排気ファン 5F MWC・WWC・HWC-5-2	RS-S5-2	M-S5-6	RS	1	1				
FE-502	排気ファン 5F 測電	RS-S5-2	M-S5-6	RS	1	1				
FE-504	排気ファン 5F 測水室-2	RS-S5-2	L-S5-2	RS	1					
	5F 便座(MWC5-2)	RS-S5-2	L-S5-2	RS	1					
	5F 便座(HWC5-2)	RS-S5-2	L-S5-2	RS	1					

設備記号	名 称	自動制御部	信号取合先	リモート 種別	操 作 部 置	表 示 部 置	計 測 部 置	測 定 部 置	計 量 部 置	備 考
	5F 便座(WWC5-2)	RS-S5-2	L-S5-2	RS	1					
M-S5-5	電力量 空調機器・圧入	RS-S5-2	M-S5-5	RS					1	
M-S5-5	電力量 空調機器	RS-S5-2	M-S5-5	RS		1				
M-S5-6	電力量 空調機器(1)	RS-S5-2	M-S5-6	RS					1	
M-S5-6	電力量 空調機器(2)	RS-S5-2	M-S5-6	RS					1	
M-S5-6	電力量 空調機器	RS-S5-2	M-S5-6	RS		1				
M-S5-7	電力量 空調機器・圧入	RS-S5-2	M-S5-7	RS					1	
M-S5-7	電力量 空調機器	RS-S5-2	M-S5-7	RS		1				
L-S5-2	電力量 一括(1)	RS-S5-2	L-S5-2	RS					1	
L-S5-2	電力量 圧入・衛生機器(1)	RS-S5-2	L-S5-2	RS					1	
L-S5-2	電力量 空調機器(1)	RS-S5-2	L-S5-2	RS					1	
L-S5-2	電力量 一括(2)	RS-S5-2	L-S5-2	RS					1	
L-S5-2	電力量 圧入(2)	RS-S5-2	L-S5-2	RS					1	
L-S5-2	電力量 一括(1)	RS-S5-2	L-S5-2	RS		1				
L-S5-2	電力量 圧入(1)	RS-S5-2	L-S5-2	RS		1				
LC-S5-3	電力量 圧入(2)	RS-S5-2	LC-S5-3	RS					1	
LC-S5-3	一括故障(1)	RS-S5-2	LC-S5-3	RS		1				
LC-S5-3	電力量 圧入(1)	RS-S5-2	LC-S5-3	RS					1	
LC-S5-3	一括故障(2)	RS-S5-2	LC-S5-3	RS		1				
LC-S5-4	電力量 圧入(1)	RS-S5-2	LC-S5-4	RS					1	
LC-S5-4	一括故障(1)	RS-S5-2	LC-S5-4	RS		1				
LC-S5-4	電力量 圧入(2)	RS-S5-2	LC-S5-4	RS					1	
LC-S5-4	一括故障(2)	RS-S5-2	LC-S5-4	RS		1				
LC-S5-5	電力量 圧入(1)	RS-S5-2	LC-S5-5	RS					1	
LC-S5-5	一括故障(1)	RS-S5-2	LC-S5-5	RS		1				
LC-S5-5	電力量 圧入(2)	RS-S5-2	LC-S5-5	RS					1	
LC-S5-5	一括故障(2)	RS-S5-2	LC-S5-5	RS		1				
FE-607	排気ファン 6F MWC・WWC・HWC-6-1	RS-S6-1	M-S6-4	RS	1	1				
FE-608	排気ファン 6F 仮設測電室 US	RS-S6-1	L-S6-1	RS	1					
FE-610	排気ファン 6F 測電	RS-S6-1	L-S6-1	RS	1					
	6F 便座(HMWC6-1)	RS-S6-1	L-S6-1	RS	1					
	6F 便座(HWWC6-1)	RS-S6-1	L-S6-1	RS	1					
	6F 便座(MWC6-1)	RS-S6-1	L-S6-1	RS	1					
	6F 便座(WWC6-1)	RS-S6-1	L-S6-1	RS	1					
M-S6-1	電力量 空調機器	RS-S6-1	M-S6-1	RS					1	
M-S6-1	電力量 空調機器	RS-S6-1	M-S6-1	RS		1				
M-S6-2	電力量 空調機器(1)	RS-S6-1	M-S6-2	RS					1	
M-S6-2	電力量 空調機器(2)	RS-S6-1	M-S6-2	RS					1	
M-S6-2	電力量 空調機器(3)	RS-S6-1	M-S6-2	RS					1	
M-S6-2	電力量 空調機器(1)	RS-S6-1	M-S6-2	RS		1				
M-S6-2	電力量 空調機器(2)	RS-S6-1	M-S6-2	RS		1				
M-S6-3	電力量 空調機器	RS-S6-1	M-S6-3	RS					1	
M-S6-3	電力量 空調機器(1)	RS-S6-1	M-S6-3	RS		1				
M-S6-3	電力量 空調機器(2)	RS-S6-1	M-S6-3	RS		1				
M-S6-4	電力量 空調機器	RS-S6-1	M-S6-4	RS					1	
M-S6-4	電力量 空調機器	RS-S6-1	M-S6-4	RS		1				
M-S6-9	電力量 空調機器	RS-S6-1	M-S6-9	RS					1	
M-S6-9	電力量 空調機器	RS-S6-1	M-S6-9	RS		1				
M-S6-10	電力量 空調機器	RS-S6-1	M-S6-10	RS					1	
M-S6-10	電力量 空調機器	RS-S6-1	M-S6-10	RS		1				
L-S6-1	電力量 一括(1)	RS-S6-1	L-S6-1	RS					1	
L-S6-1	電力量 圧入・衛生機器(1)	RS-S6-1	L-S6-1	RS					1	
L-S6-1	電力量 空調機器	RS-S6-1	L-S6-1	RS					1	
L-S6-1	電力量 照明(2)	RS-S6-1	L-S6-1	RS					1	
L-S6-1	電力量 圧入(2)	RS-S6-1	L-S6-1	RS					1	
L-S6-1	電力量 一括(1)	RS-S6-1	L-S6-1	RS		1				
L-S6-1	電力量 一括(2)	RS-S6-1	L-S6-1	RS		1				
L-S6-3	電力量 一括(1)	RS-S6-1	L-S6-3	RS					1	
L-S6-3	電力量 圧入・情報(1)	RS-S6-1	L-S6-3	RS					1	
L-S6-3	電力量 一括(1)	RS-S6-1	L-S6-3	RS		1				
L-S6-4	電力量 一括(1)	RS-S6-1	L-S6-4	RS					1	
L-S6-4	電力量 圧入・情報(1)	RS-S6-1	L-S6-4	RS					1	
L-S6-4	電力量 一括(1)	RS-S6-1	L-S6-4	RS		1				
LC-S6-1	三相太陽光 出力・一括異常	RS-S6-1	LC-S6-1	RS						
LC-S6-1	電力量 圧入(1)	RS-S6-1	LC-S6-1	RS					1	
LC-S6-1	一括故障(1)	RS-S6-1	LC-S6-1	RS		1				
LC-S6-1	電力量 圧入(2)	RS-S6-1	LC-S6-1	RS					1	
LC-S6-1	一括故障(2)	RS-S6-1	LC-S6-1	RS		1				
LC-S6-2	電力量 圧入(1)	RS-S6-1	LC-S6-2	RS					1	
LC-S6-2	一括故障(1)	RS-S6-1	LC-S6-2	RS		1				
LC-S6-2	電力量 圧入(2)	RS-S6-1	LC-S6-2	RS					1	
LC-S6-2	一括故障(2)	RS-S6-1	LC-S6-2	RS		1				





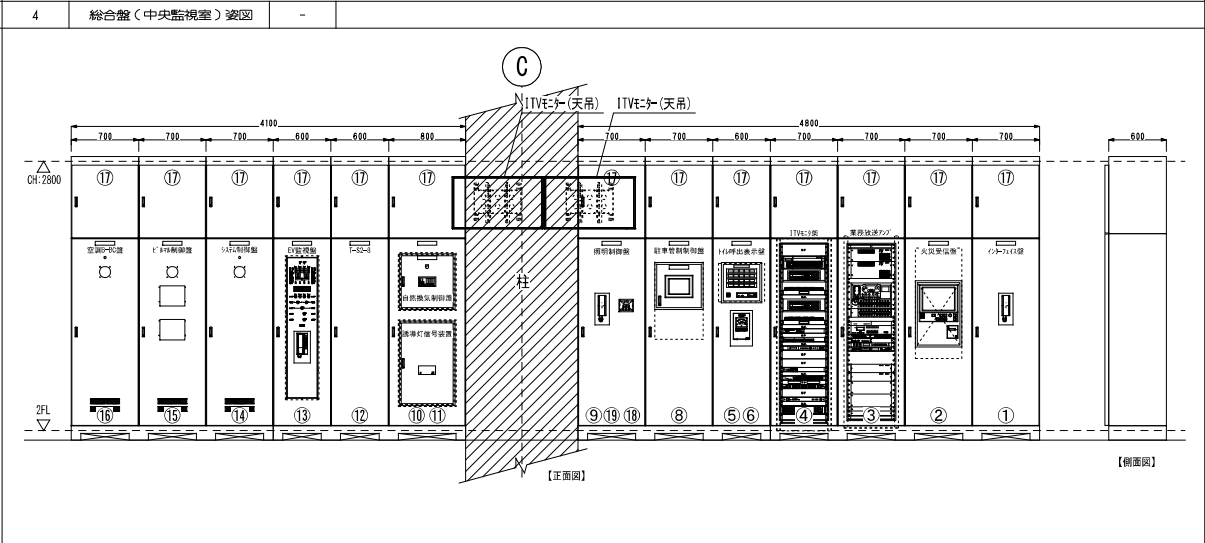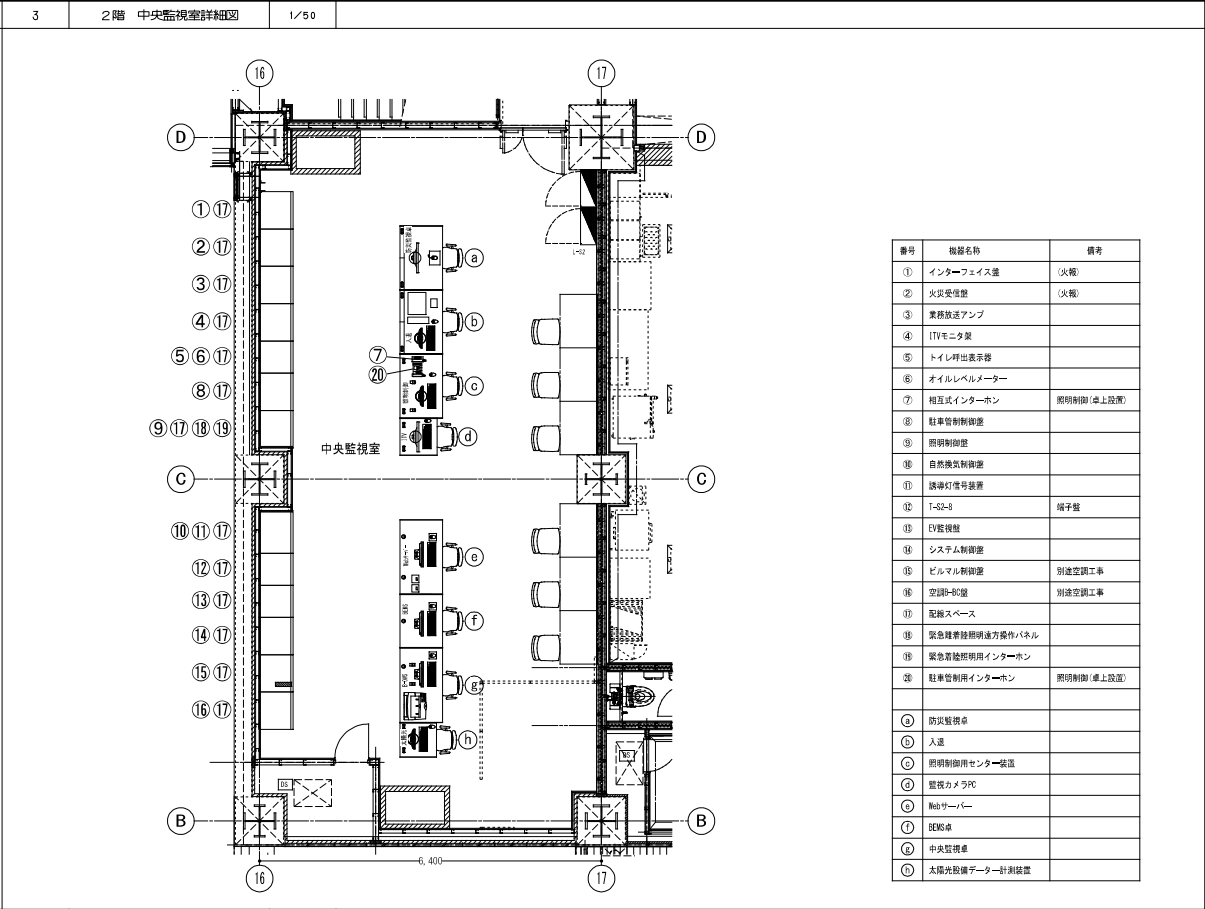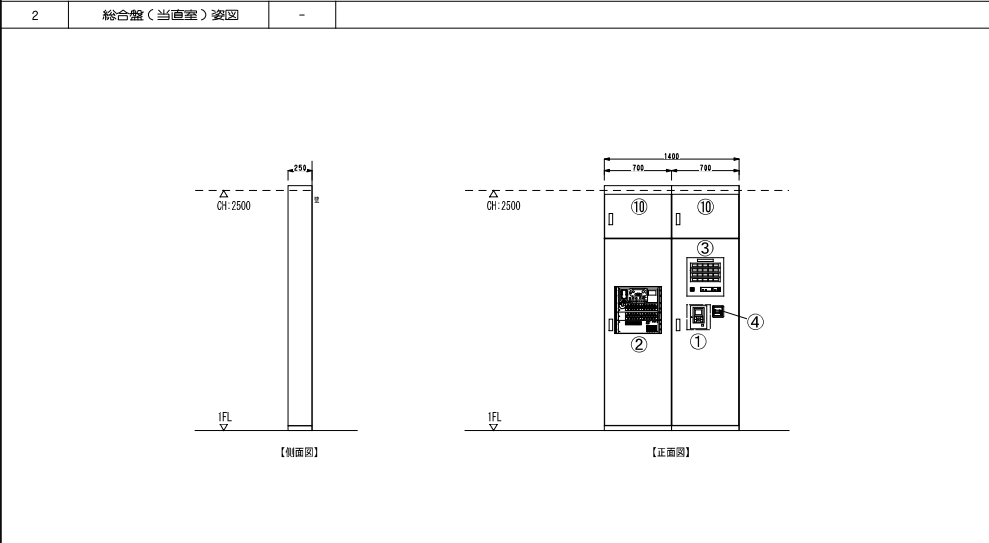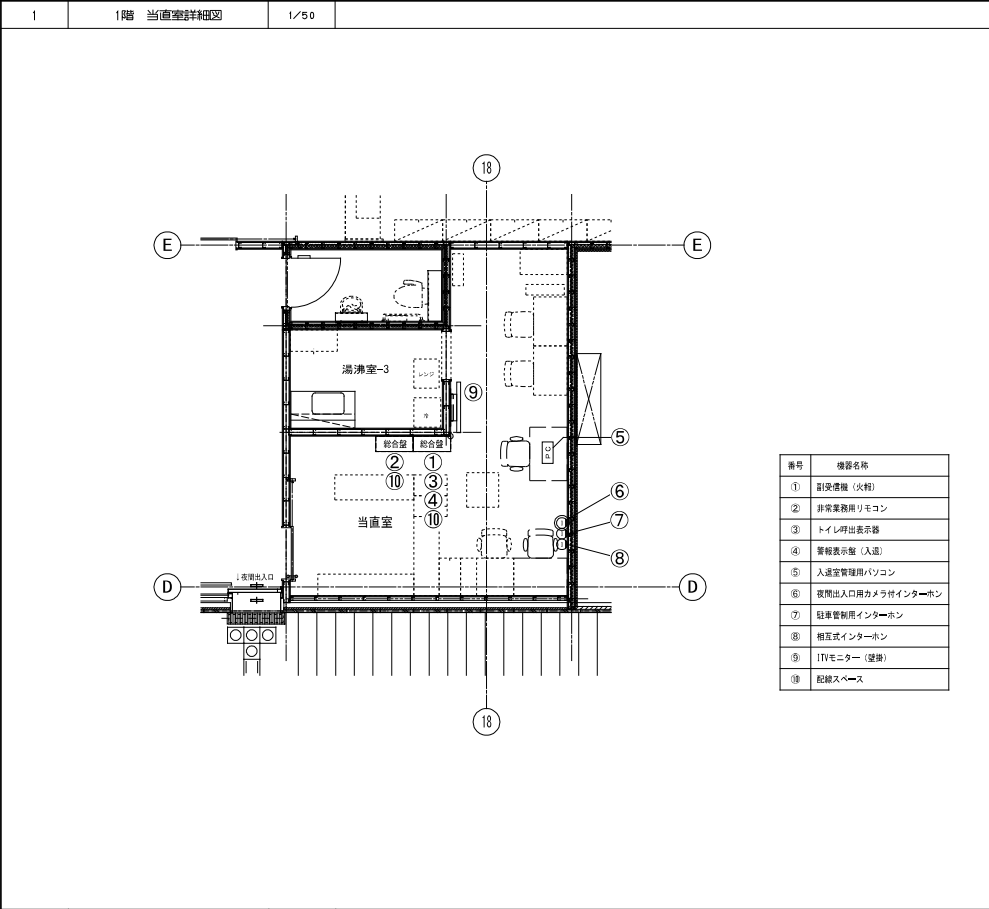


竣工	平成 28 年 6 月 25 日		
竣工	令和 元年 11 月 30 日		
監理			
施工	岡崎	施工 かんてん・自然電燈・徳山電機株式会社建設工事事業部	

0- 140004 - B


配電盤・幹線リスト (2) 0- 140004 -B

完成図 電-30

 ⑤

注記1. は防火区画貫通処理とする。(水平区画は平面図参照)

 2.図中にて特記なきケーブルラックはセパレート付とする。  
但し複数本の場合はラック1本のみセパレート付。  
尚、ケーブルラック仕様は屋外：清融アルミニウム(ガルバニウム鋼板)(ボルト・ナットはSUS製)、  
屋内：ZMとする。

3.ラックにて 部は屋外仕様(カバー付,下部：ネットカバー、歩行可能型)を示す。

4.本図は幹線経路及び空配管を示し、実装幹線・制御線はリストによる。

5.予備配管は各壁の最大サイズを1本設けること。

6.接地線は接地幹線系統図による。

7.高圧ケーブルラックは上下カバー付とする。

8.地下にて壁にケーブルを取り込む際に余長を確保するため、EPS削にケーブルラックを設けること。

尚、ケーブルラック上では余長約1m以上を見込み、敷か所インシュロックにて固定すること。

※余長の計算(参考)

h

700

7

1.25m

$$\text{余長} = \sqrt{\text{免震揺れ幅}^2 + \text{支持長}^2}$$
$$= \sqrt{700^2 + (1,000)^2}$$

竣工平成28年 5.25

棟上令和元年 11.30

監理

施工

完成図 電-31

日建・上田特定設計委託業務  
共同企業体

高知市都市建設部公共建築課

高知市新庁舎建設電気設備工事


9 - 1

140004

9


31


9

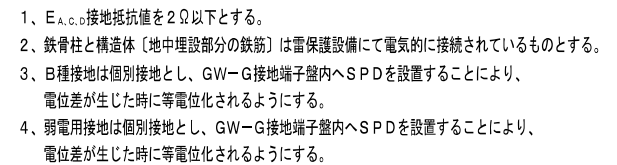




- 注記) 1. ケーブルラックの仕様は、幹線系統図による。
2. 強電ケーブルラックにはEA・O・D接地母線100<sup>φ</sup>配線する。
3. ラック上の ——— はGW・OからET-1間のの接地母線100<sup>φ</sup>×3とする。
4. B1階の全ての接地配線は免震余長1.5m以上見込むこと。

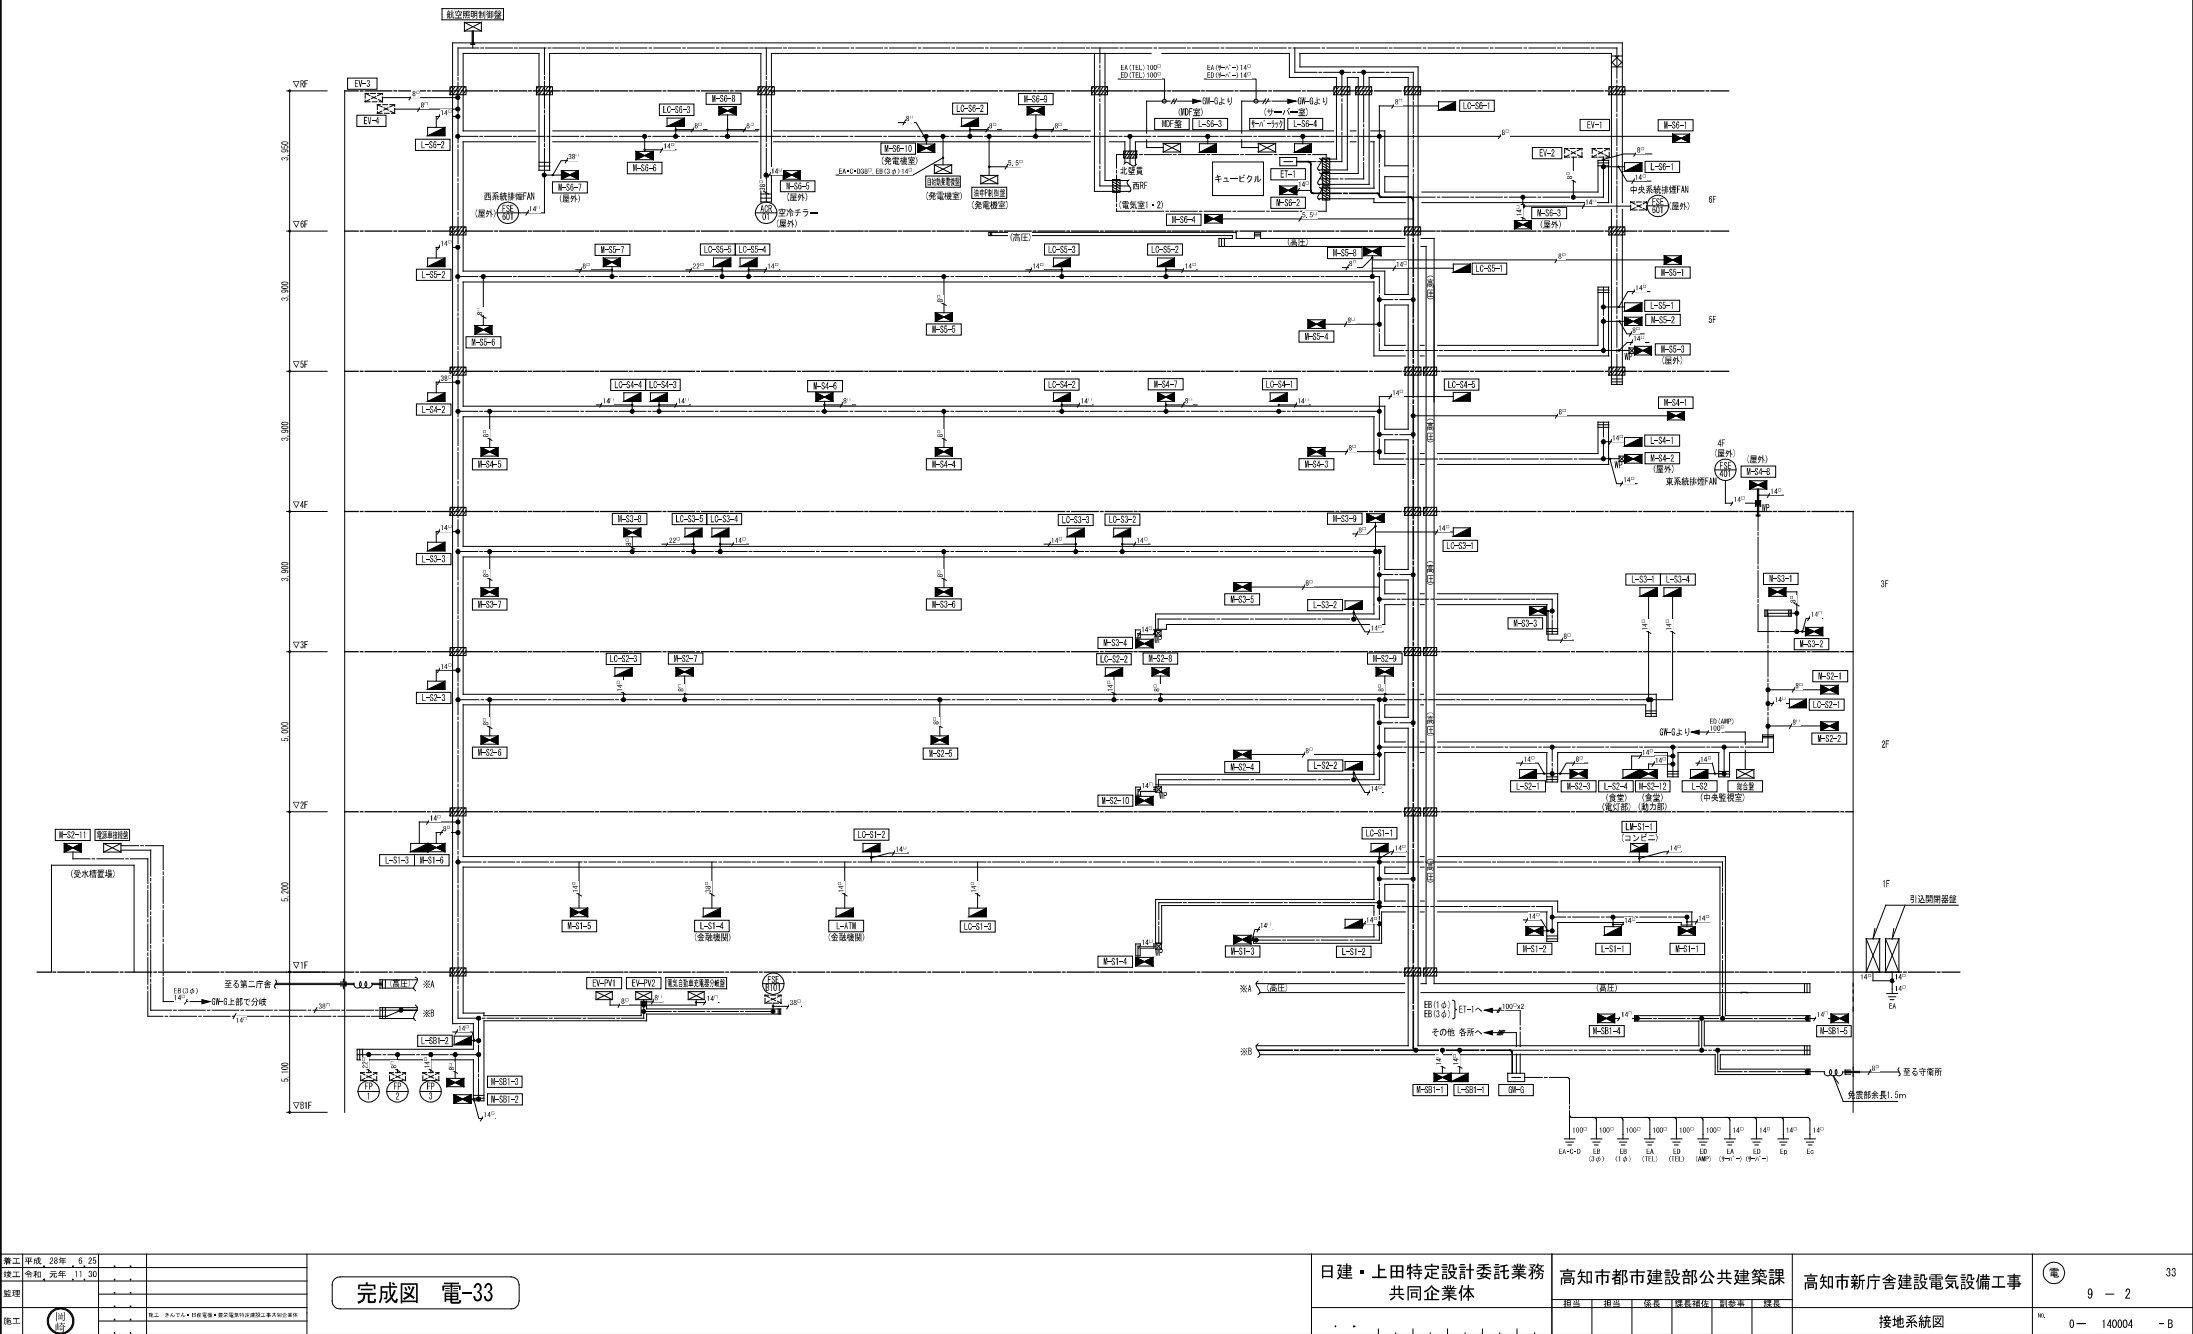


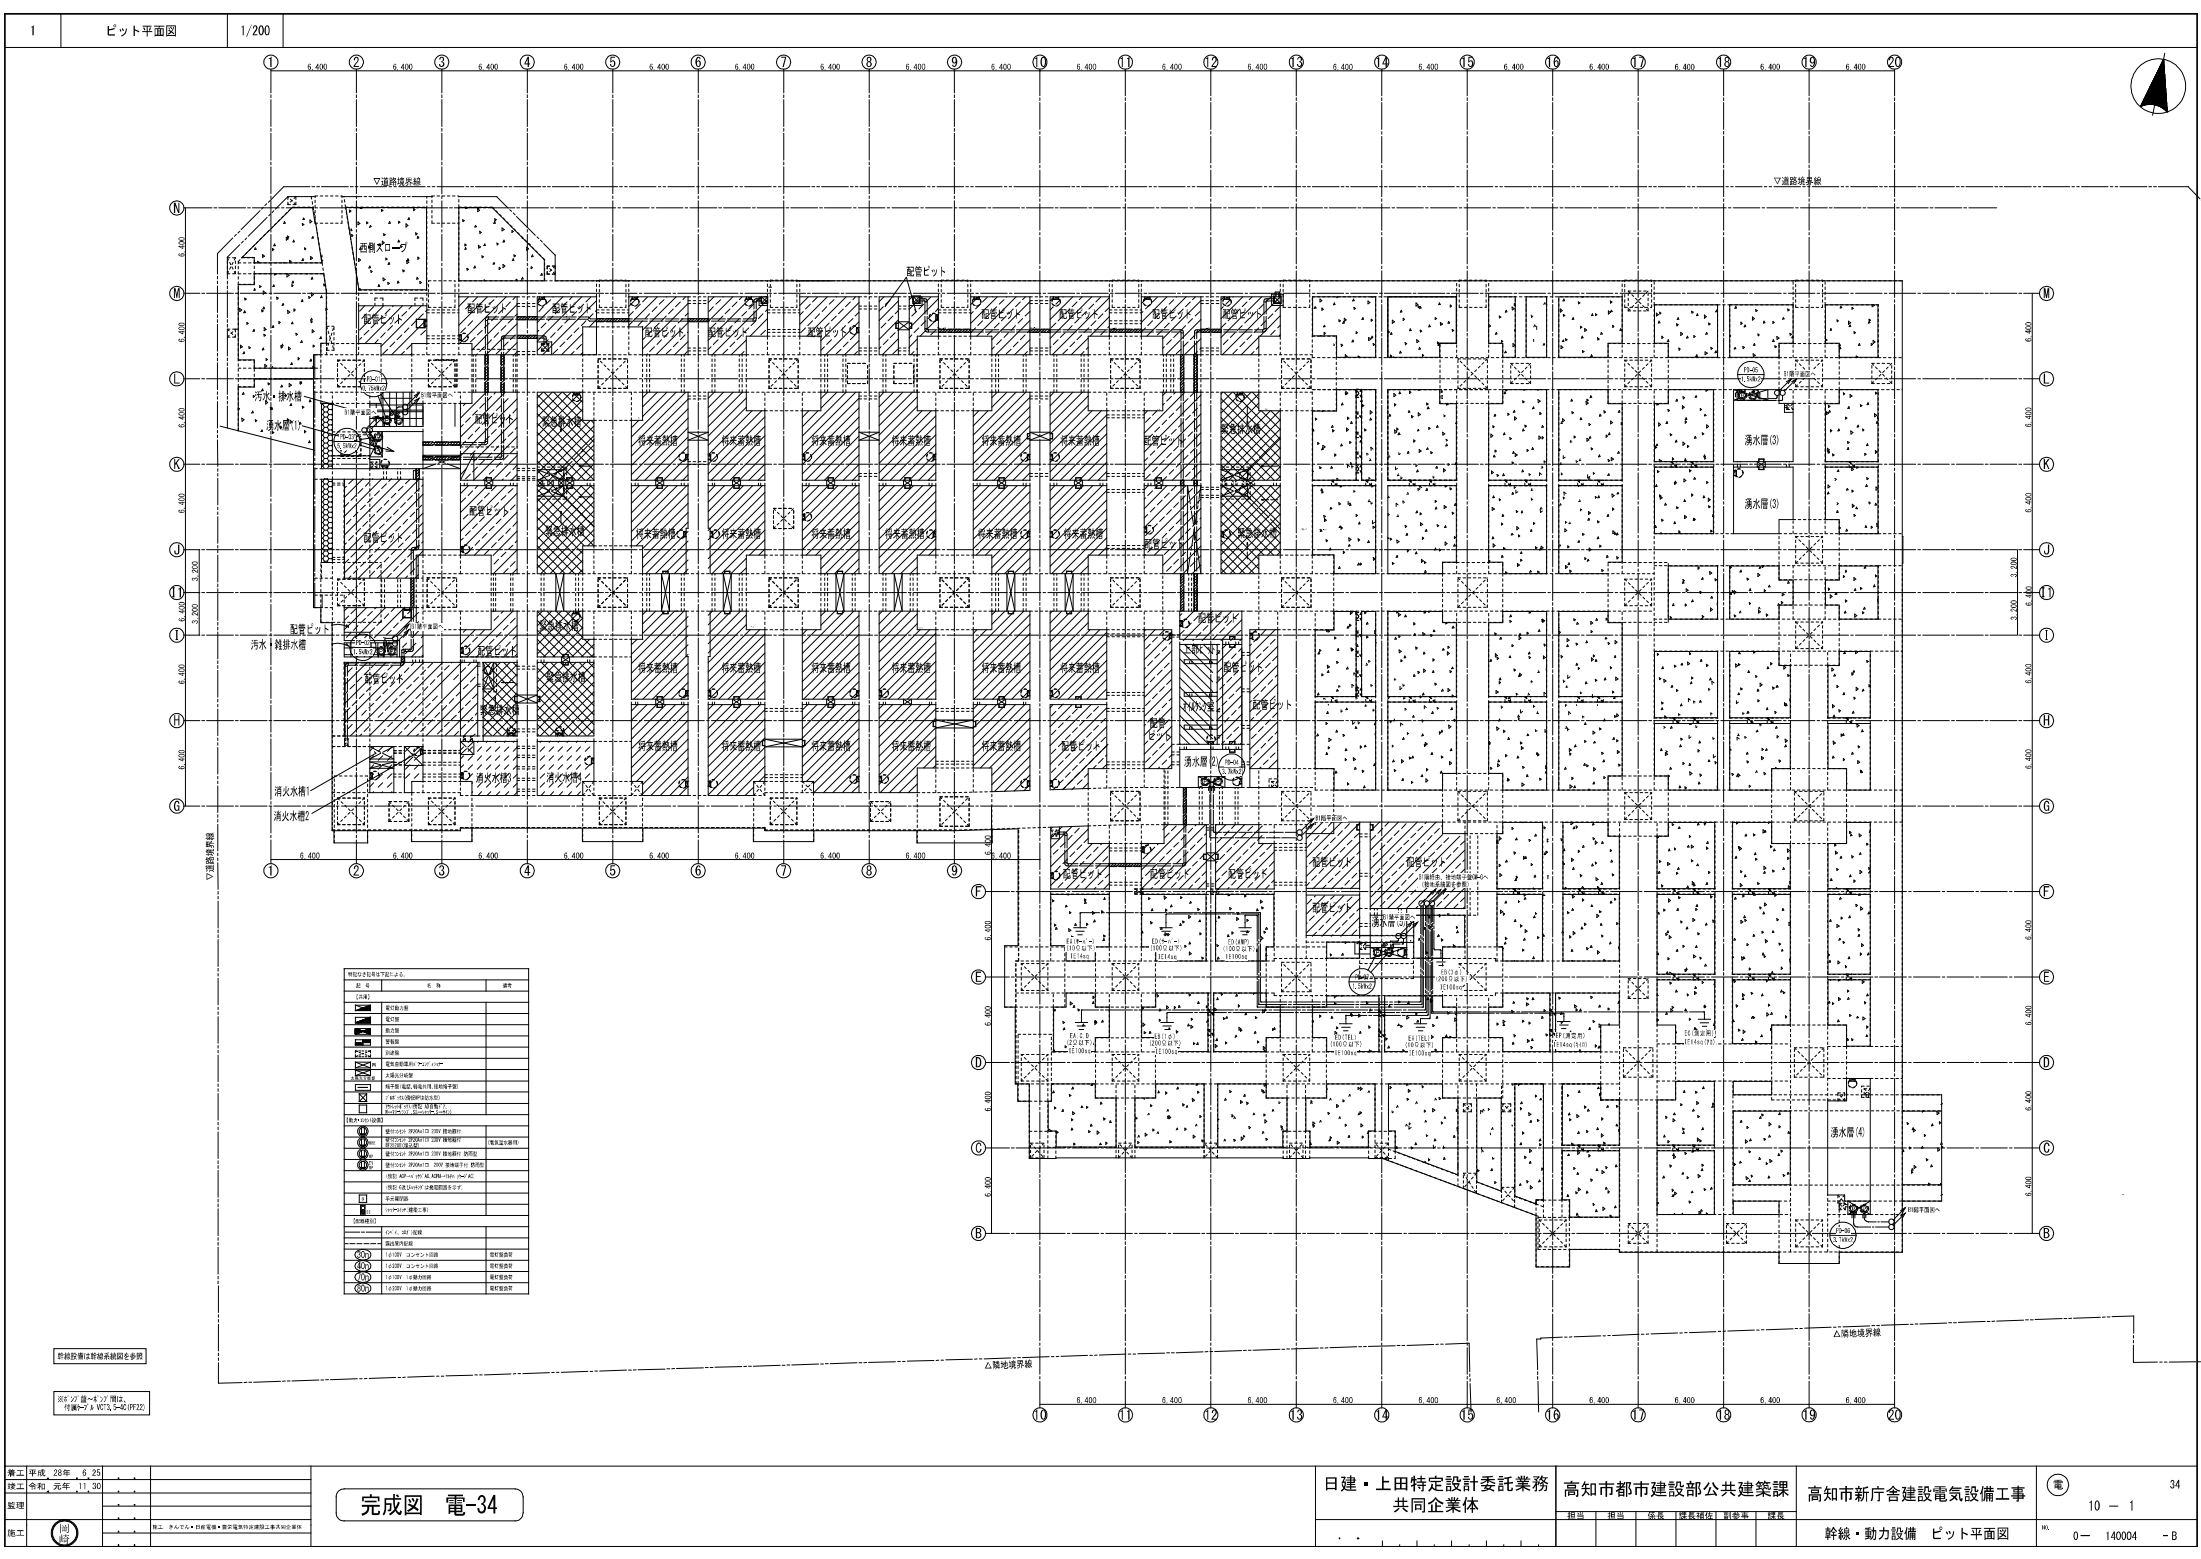

竣工	平成 28 年 5 月 25 日
竣工	令和 元年 11 月 30 日
監理	
施工	(印)

完成図 電-34

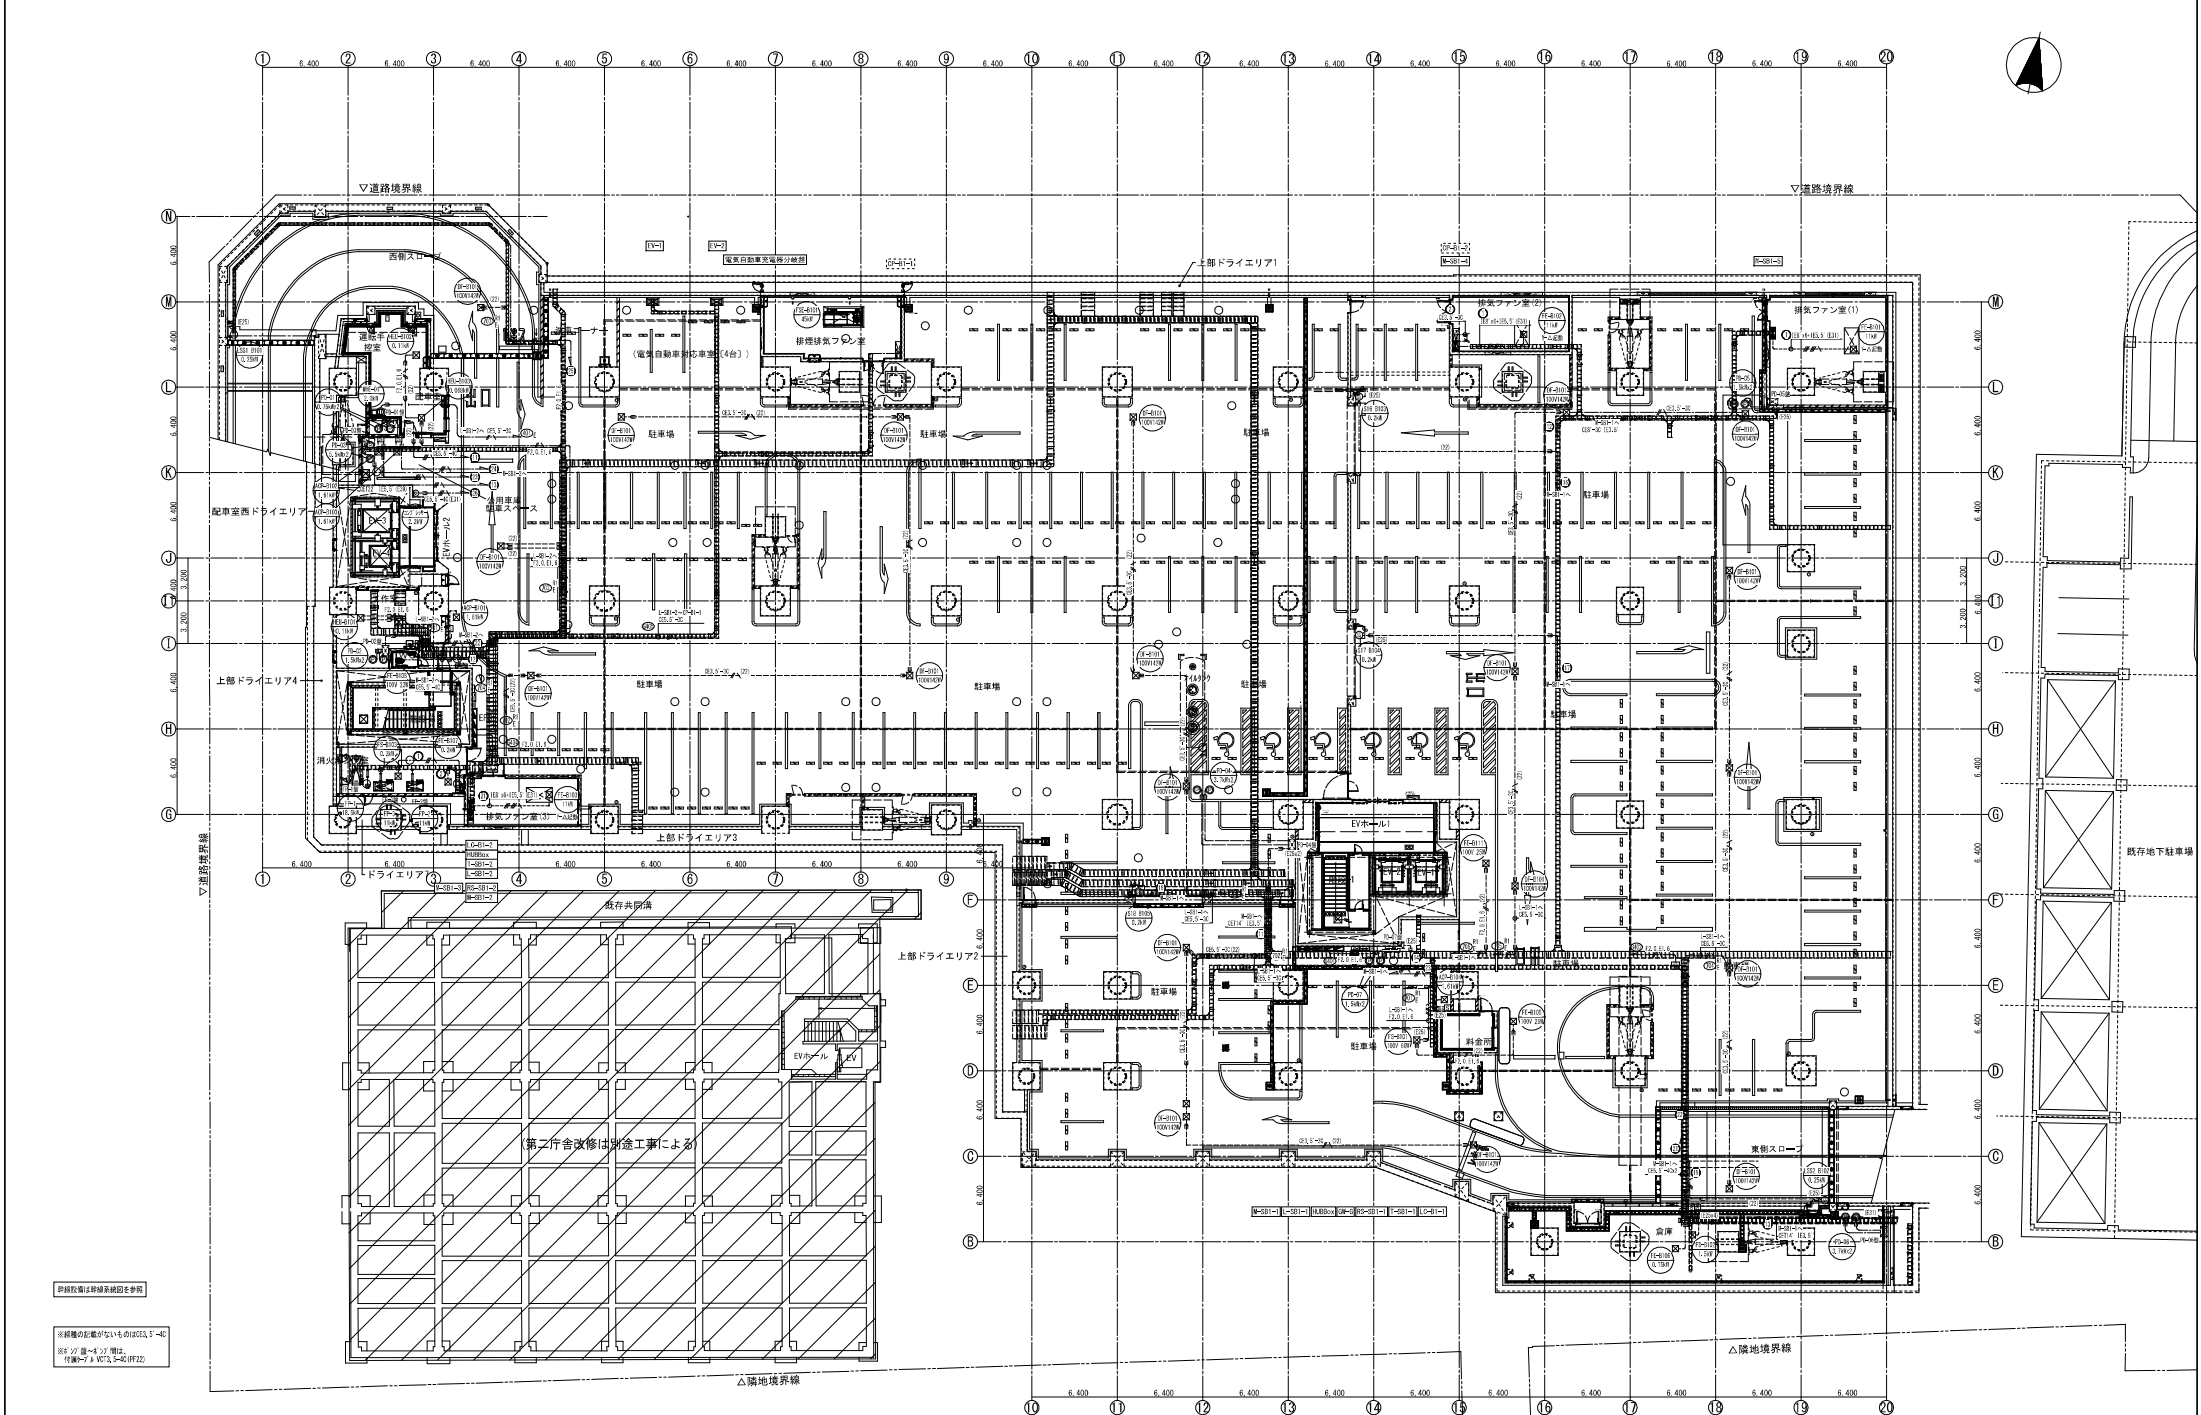


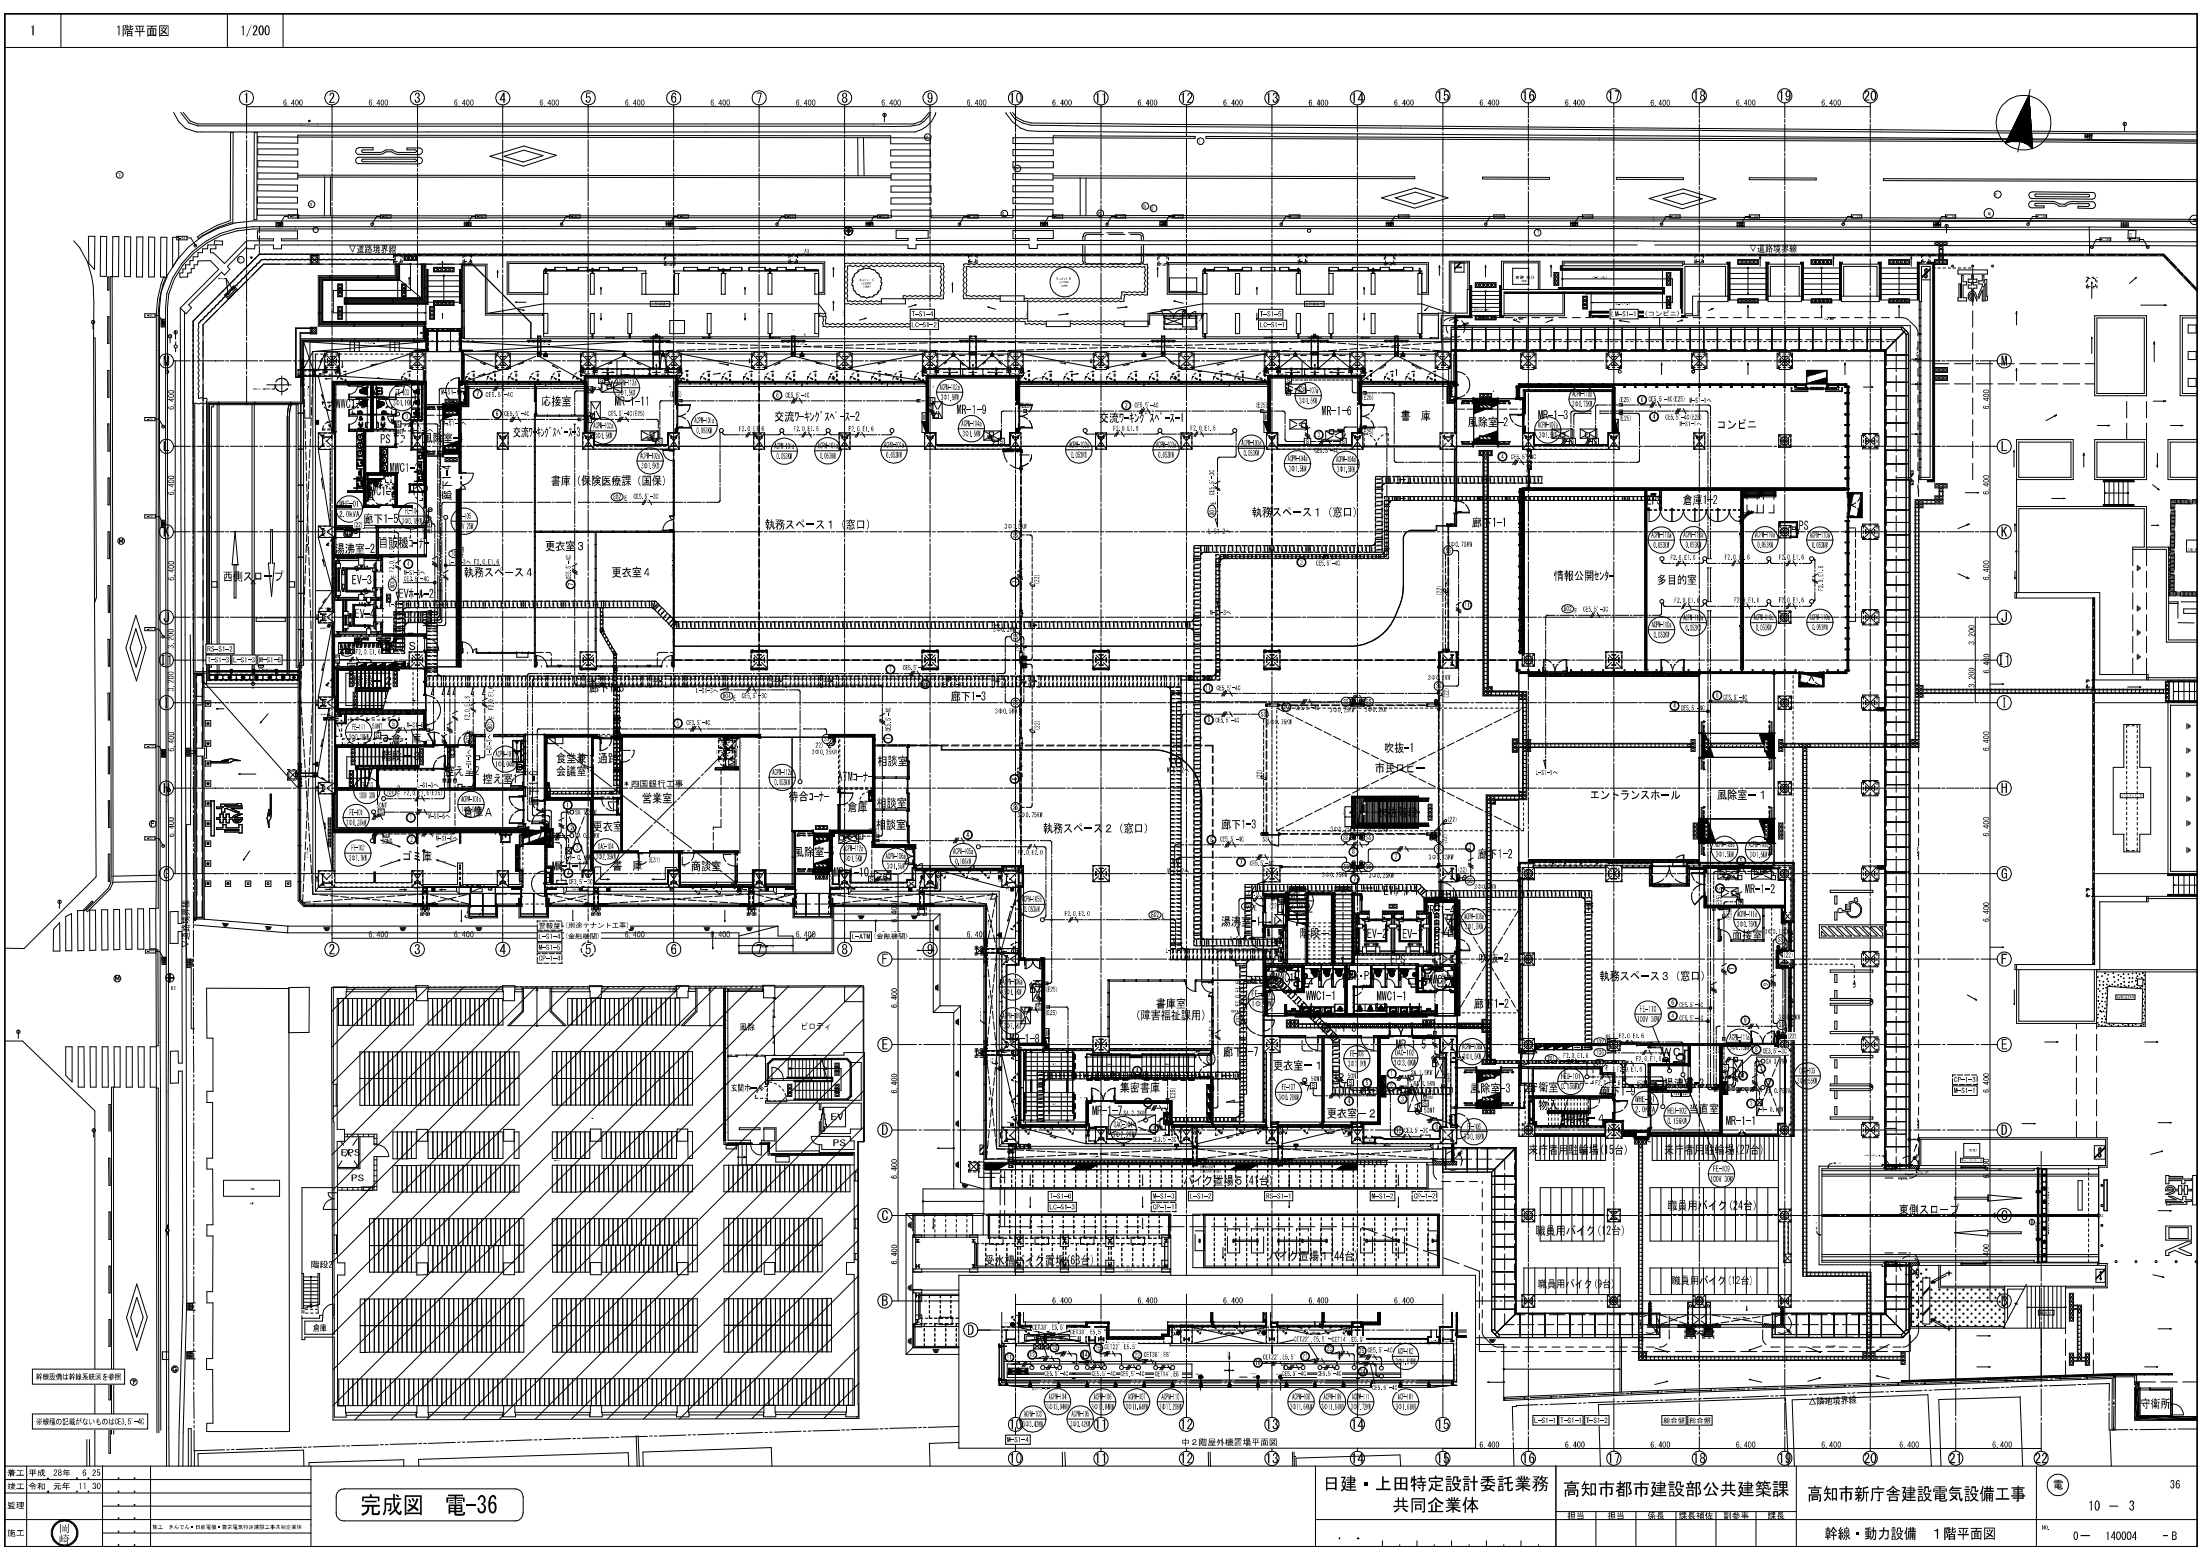



竣工	平成 28 年 5 月 25 日
竣工	令和 元年 11 月 30 日
監理	
施工	(印)


完成図 電-36

日建・上田特定設計委託業務 共同企業体		高知市都市建設部公共建築課		高知市新庁舎建設電気設備工事		36
設計	担当	監理	監理補佐	調整	調整	
幹線・動力設備 1 階平面図						10 - 3
0 - 140004 - 8						

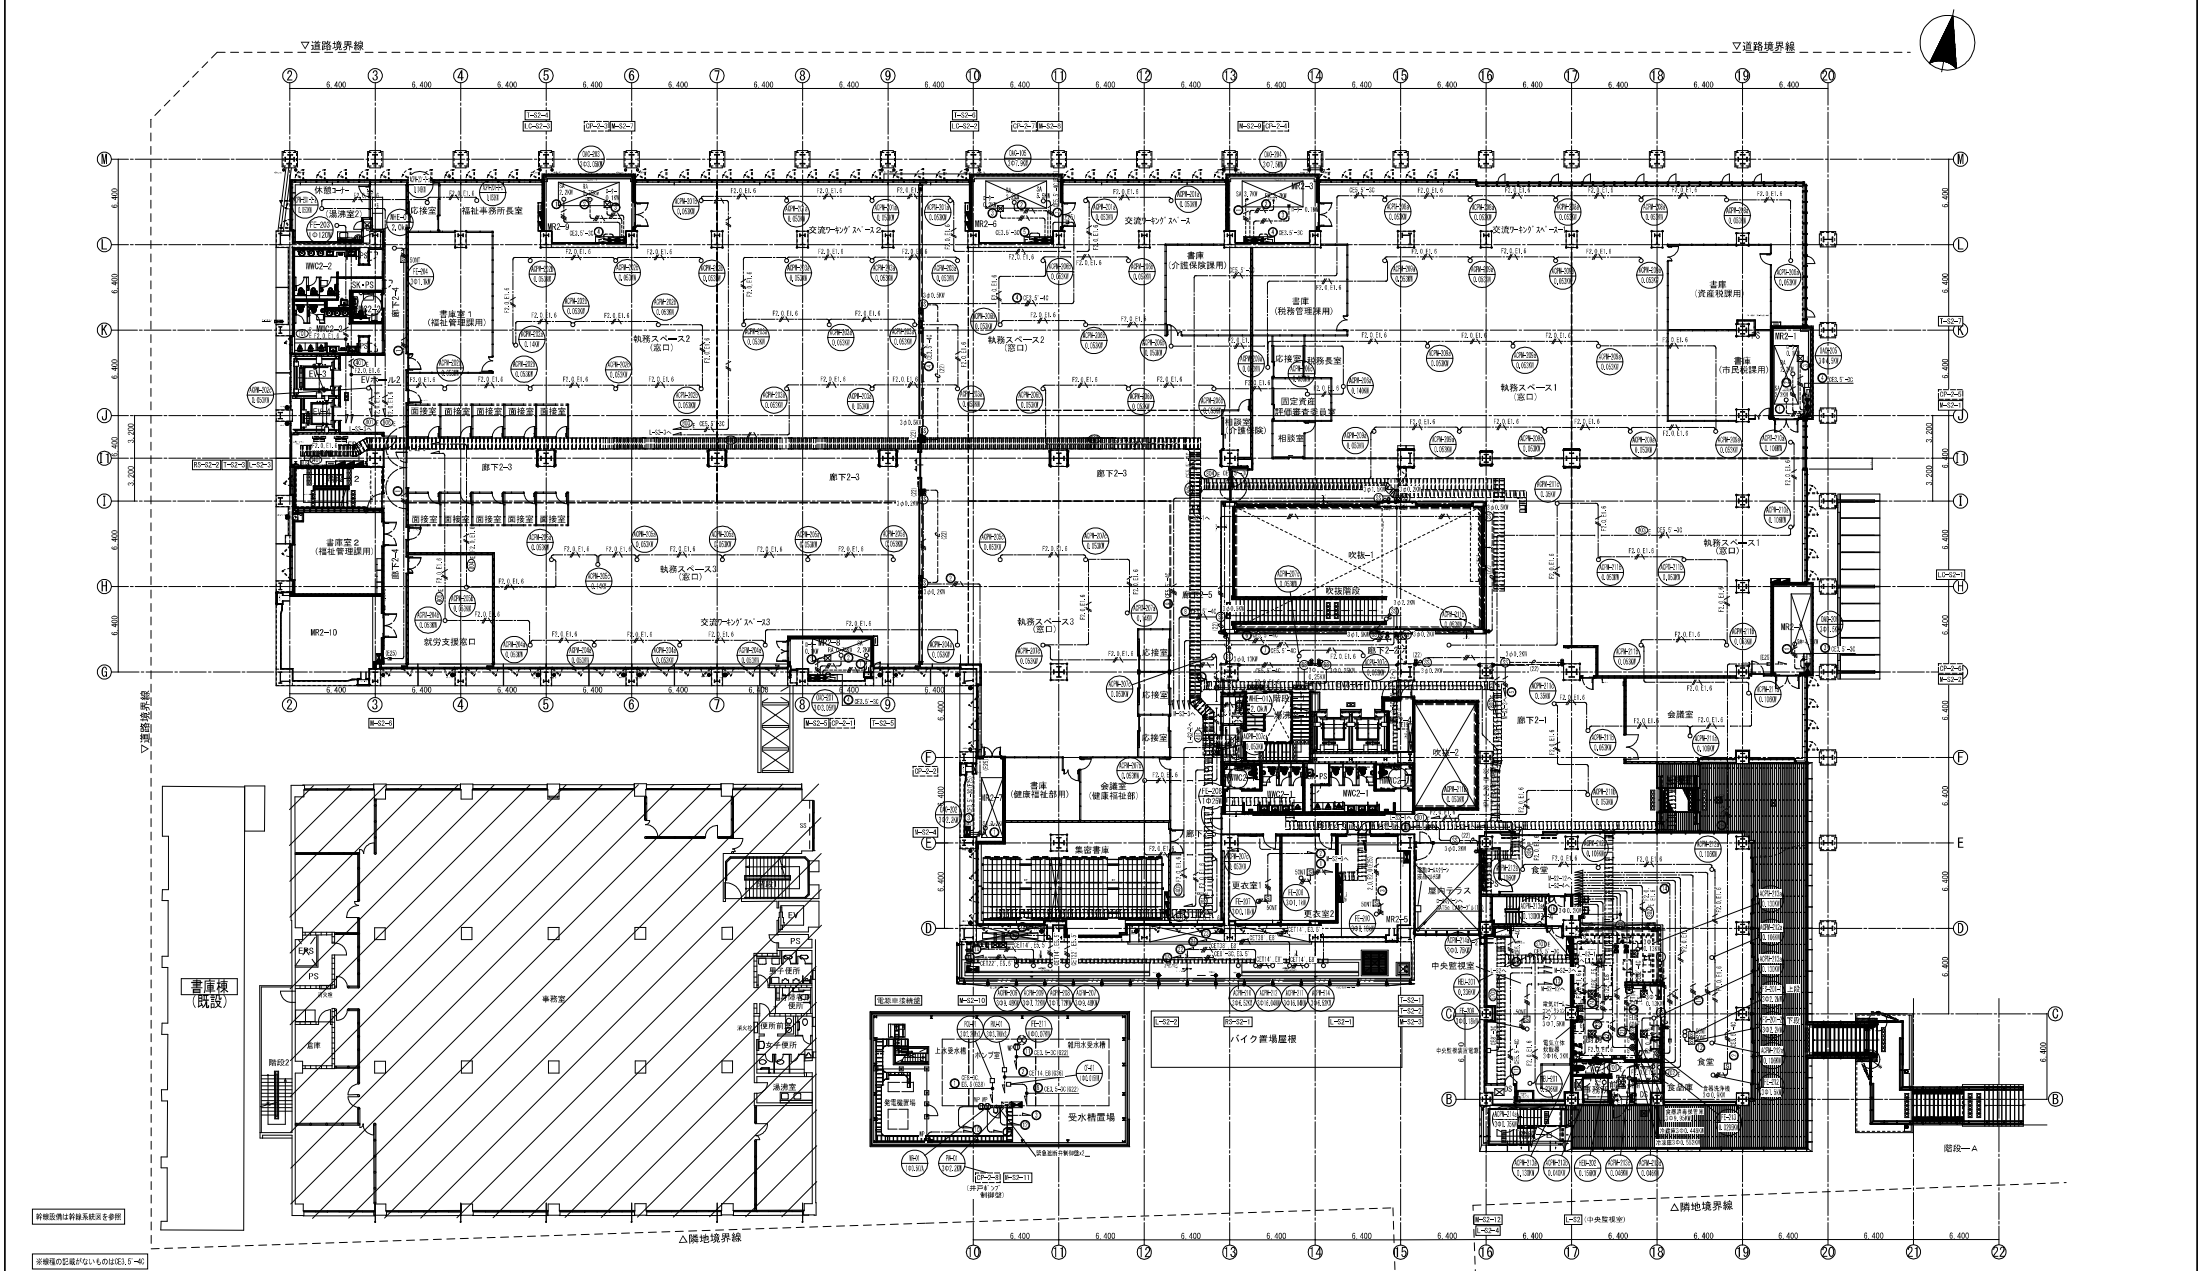


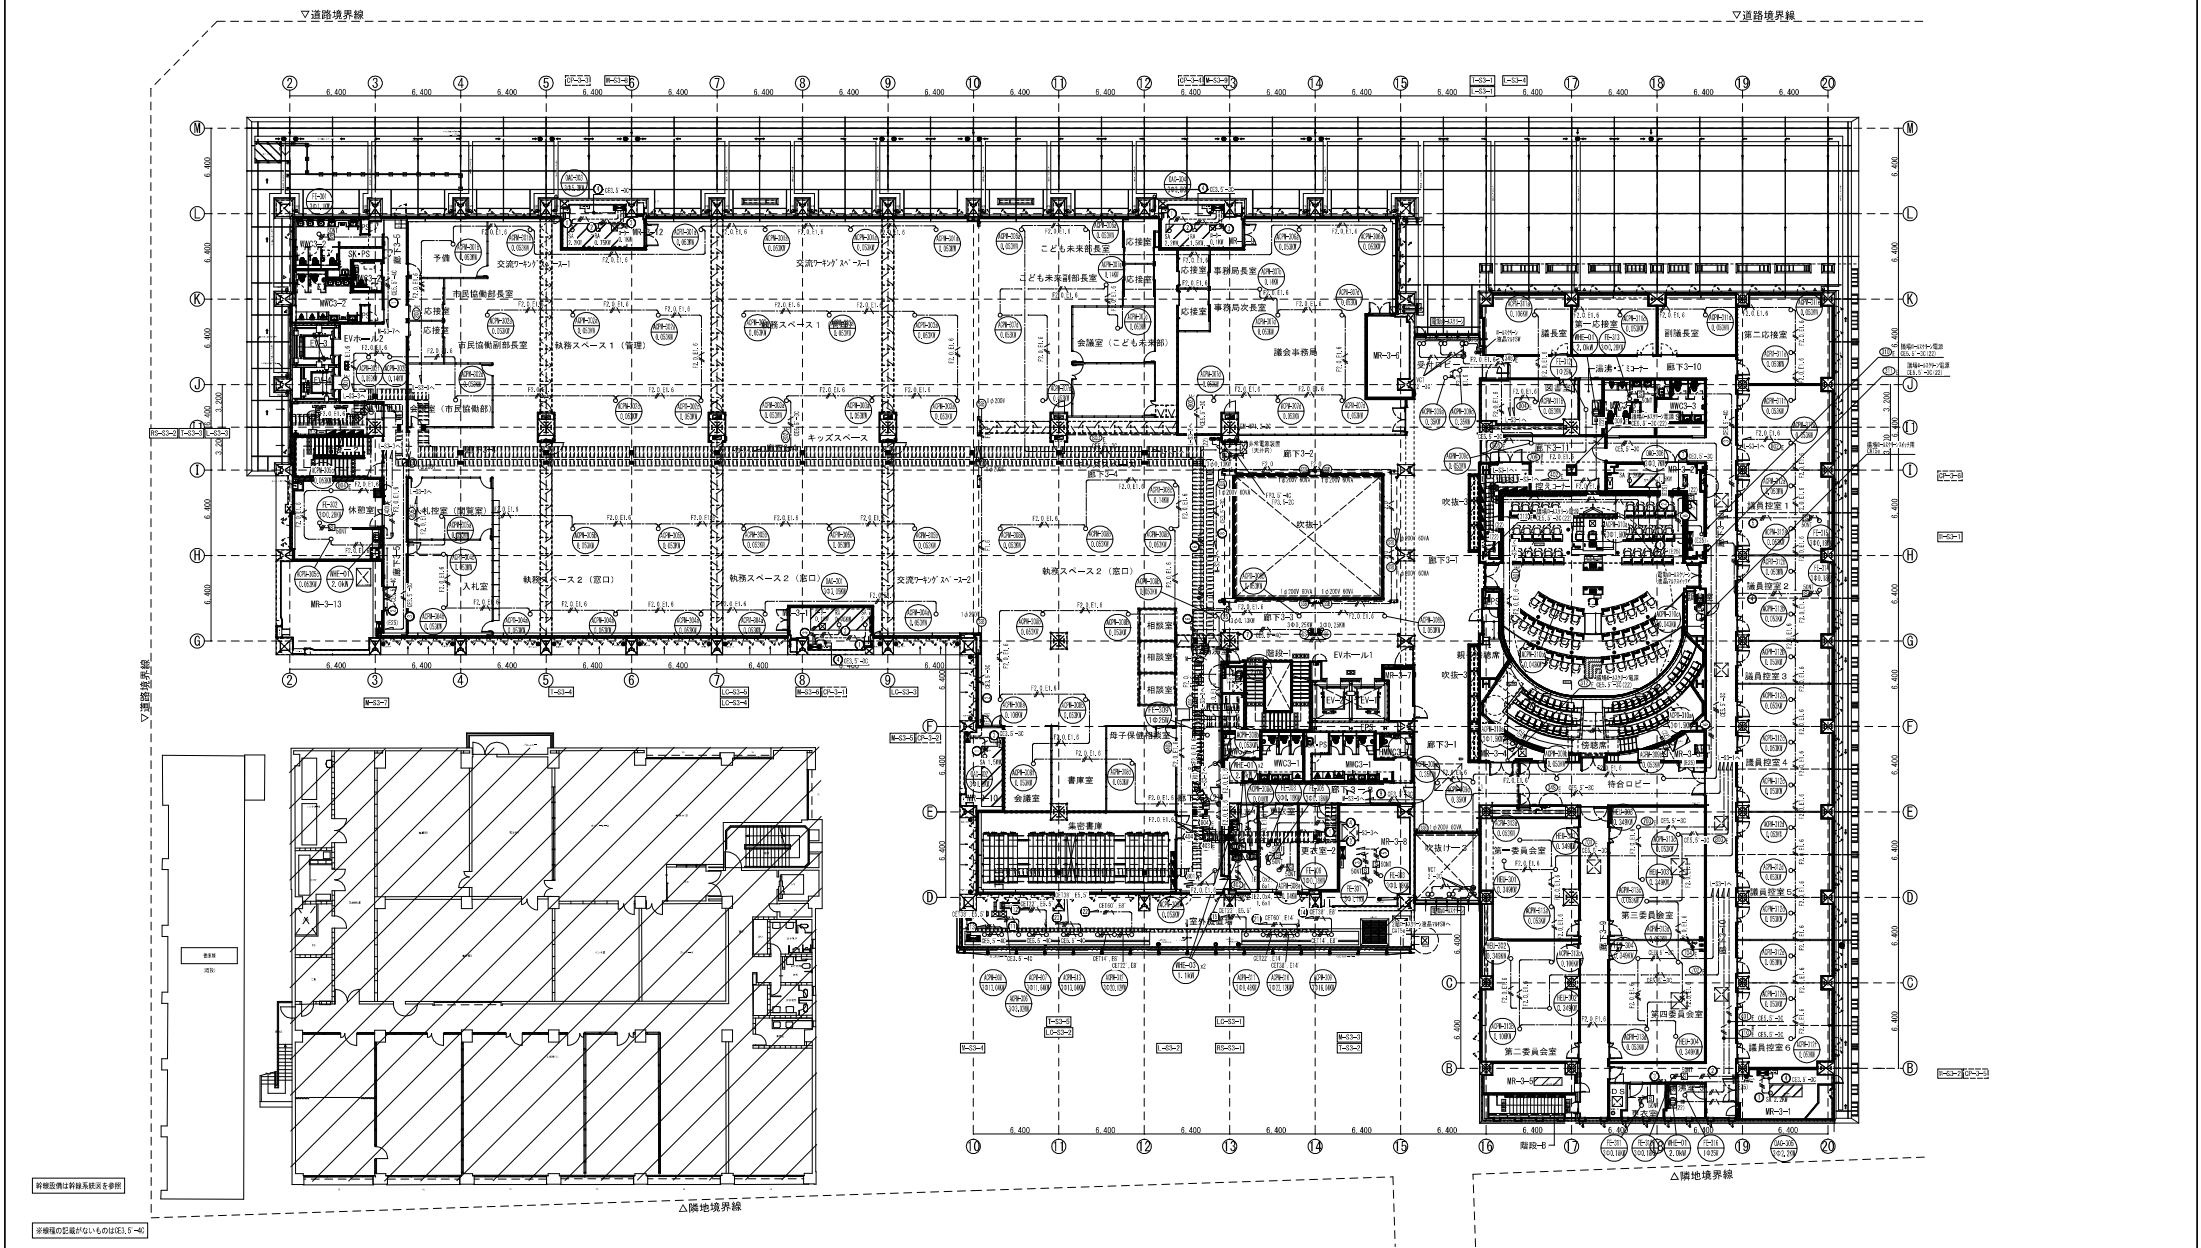


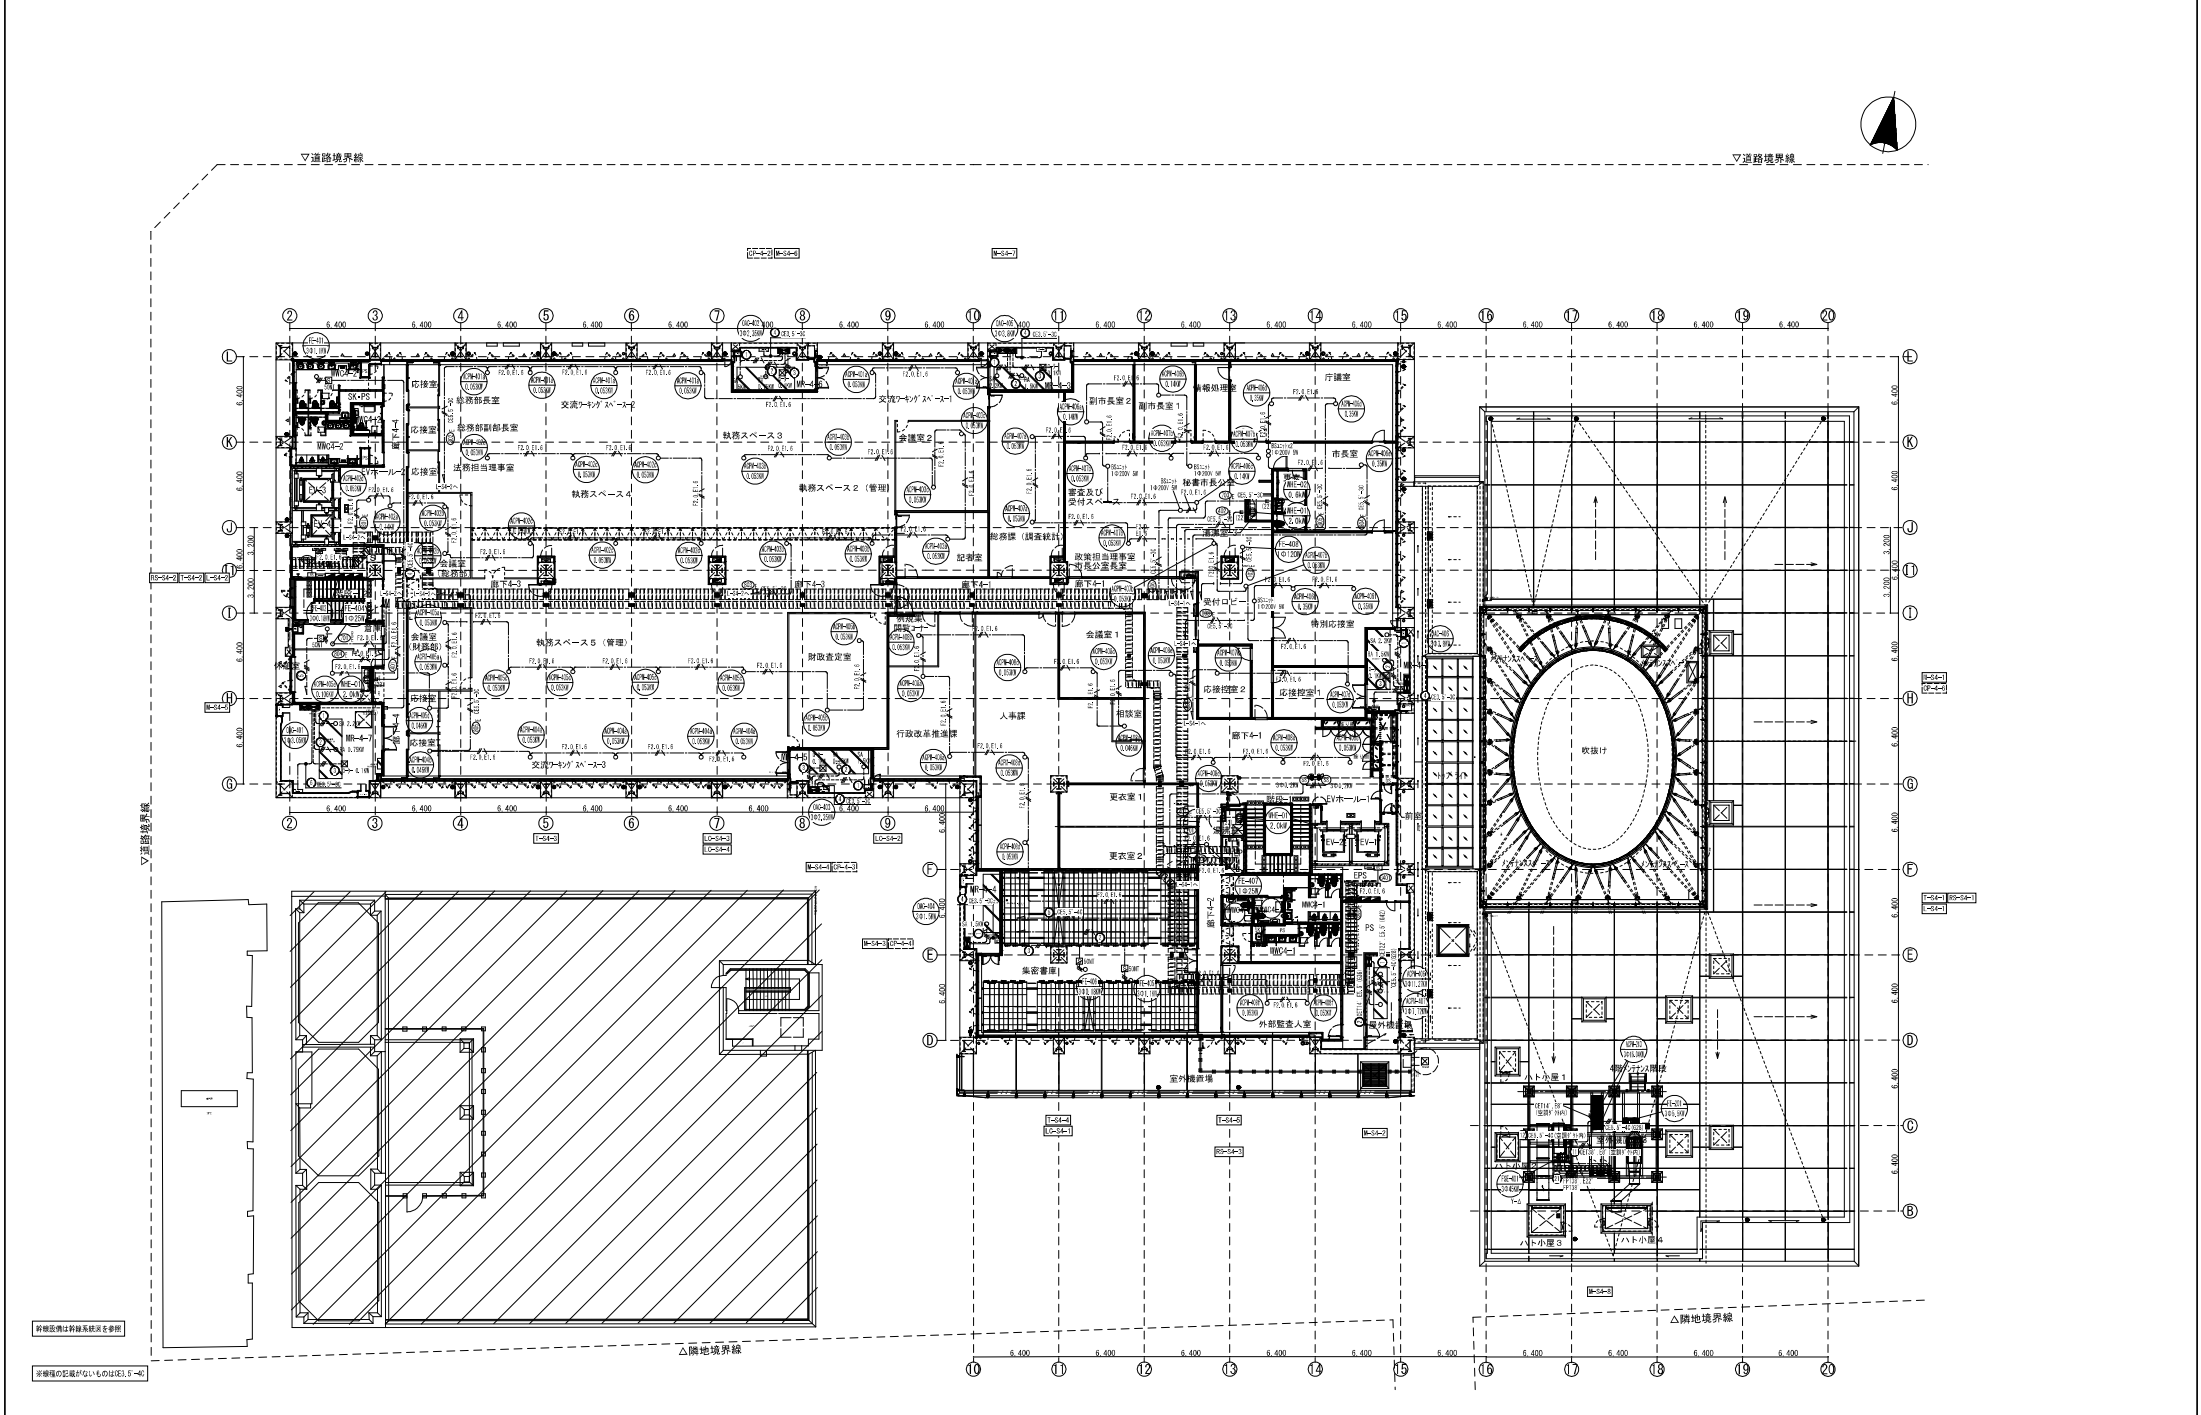

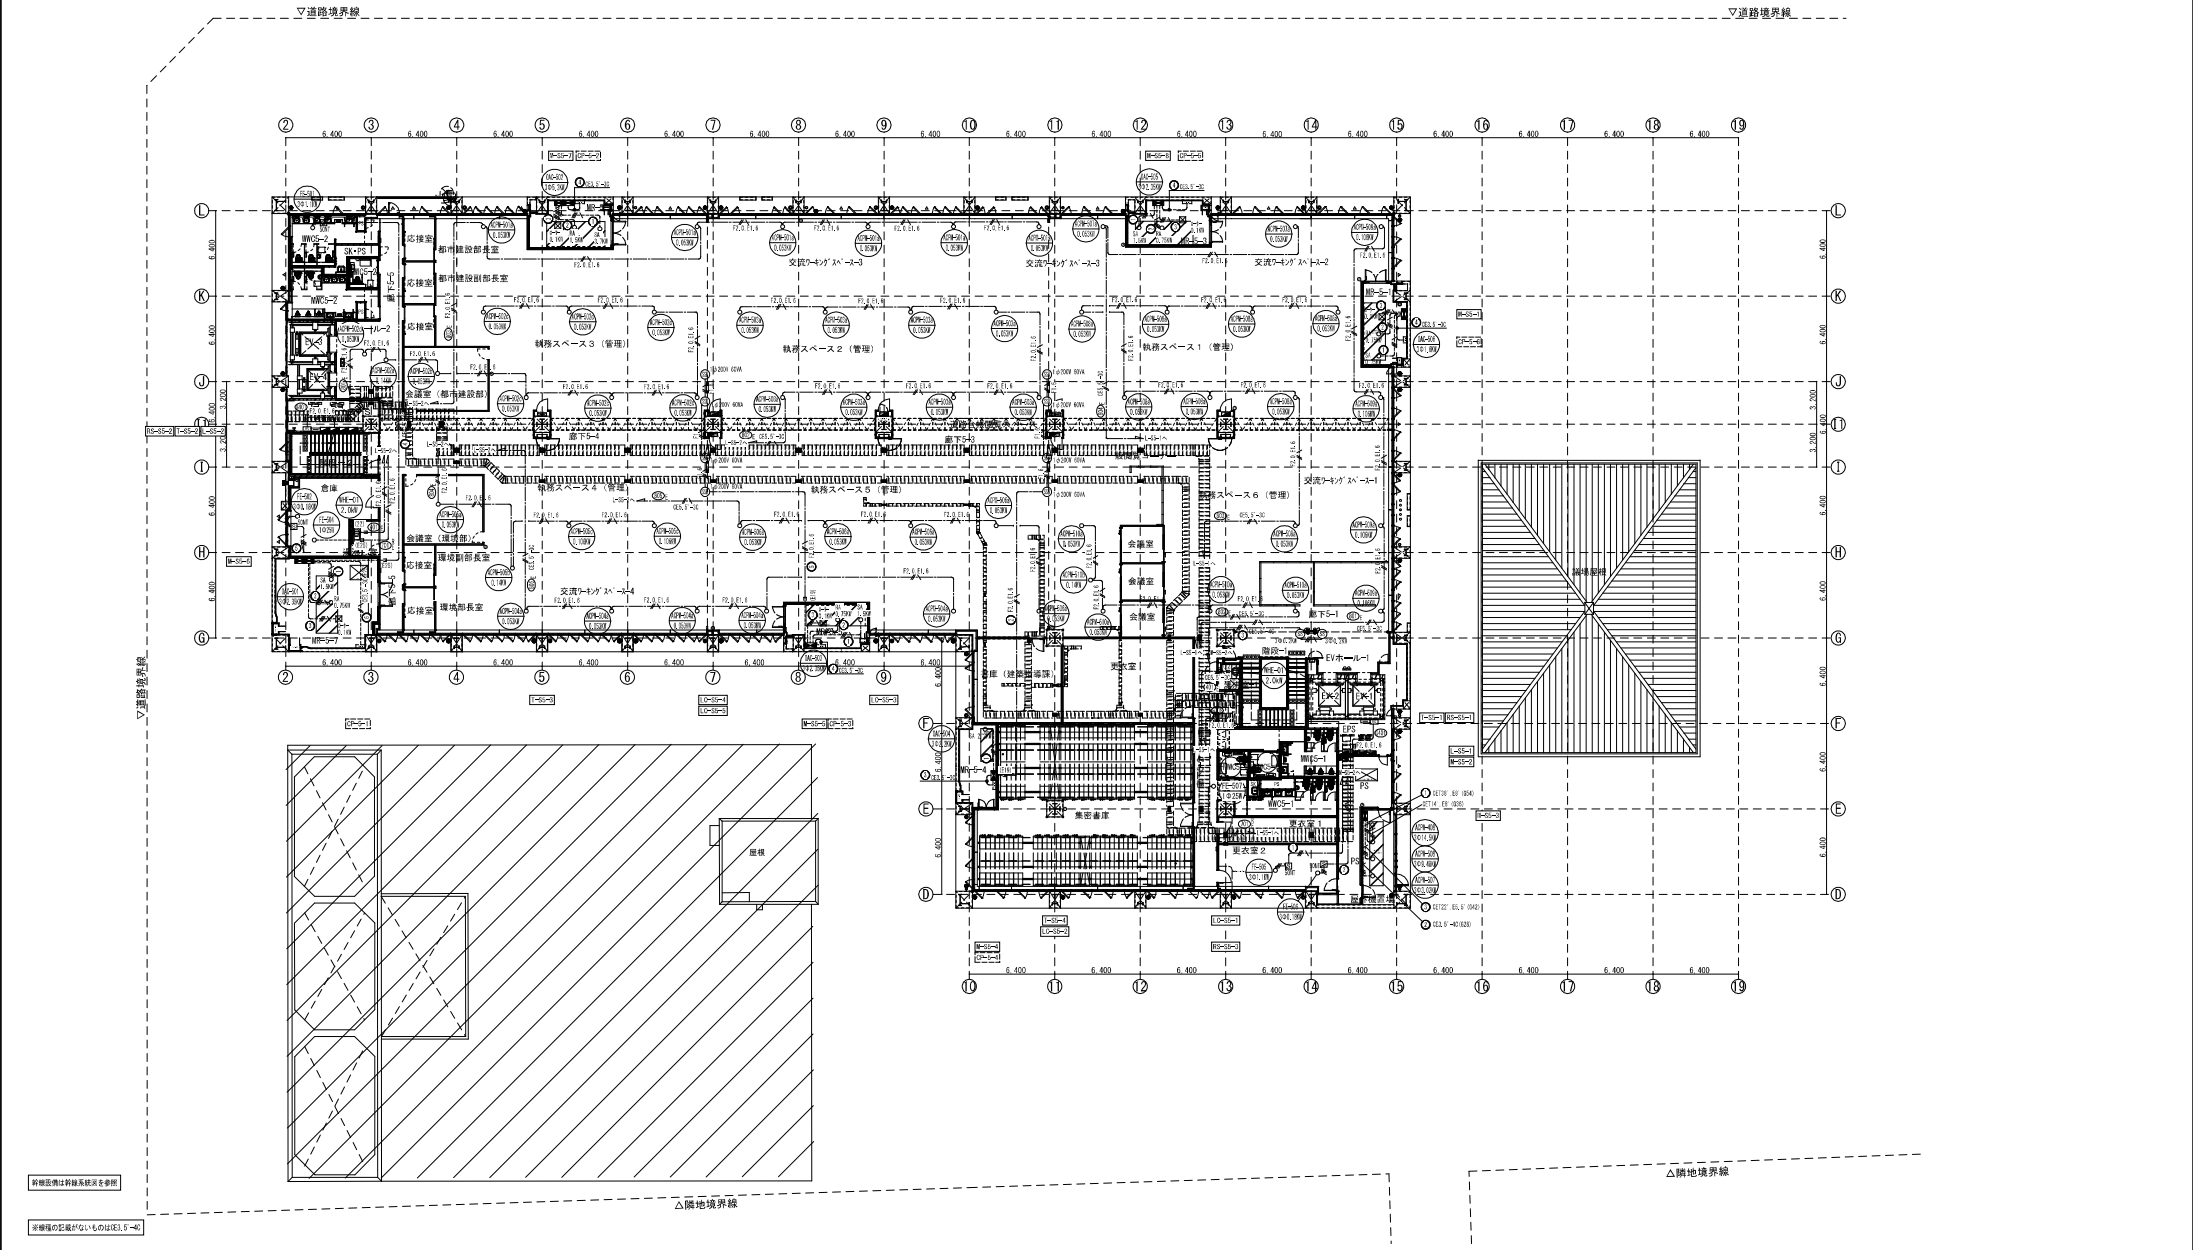



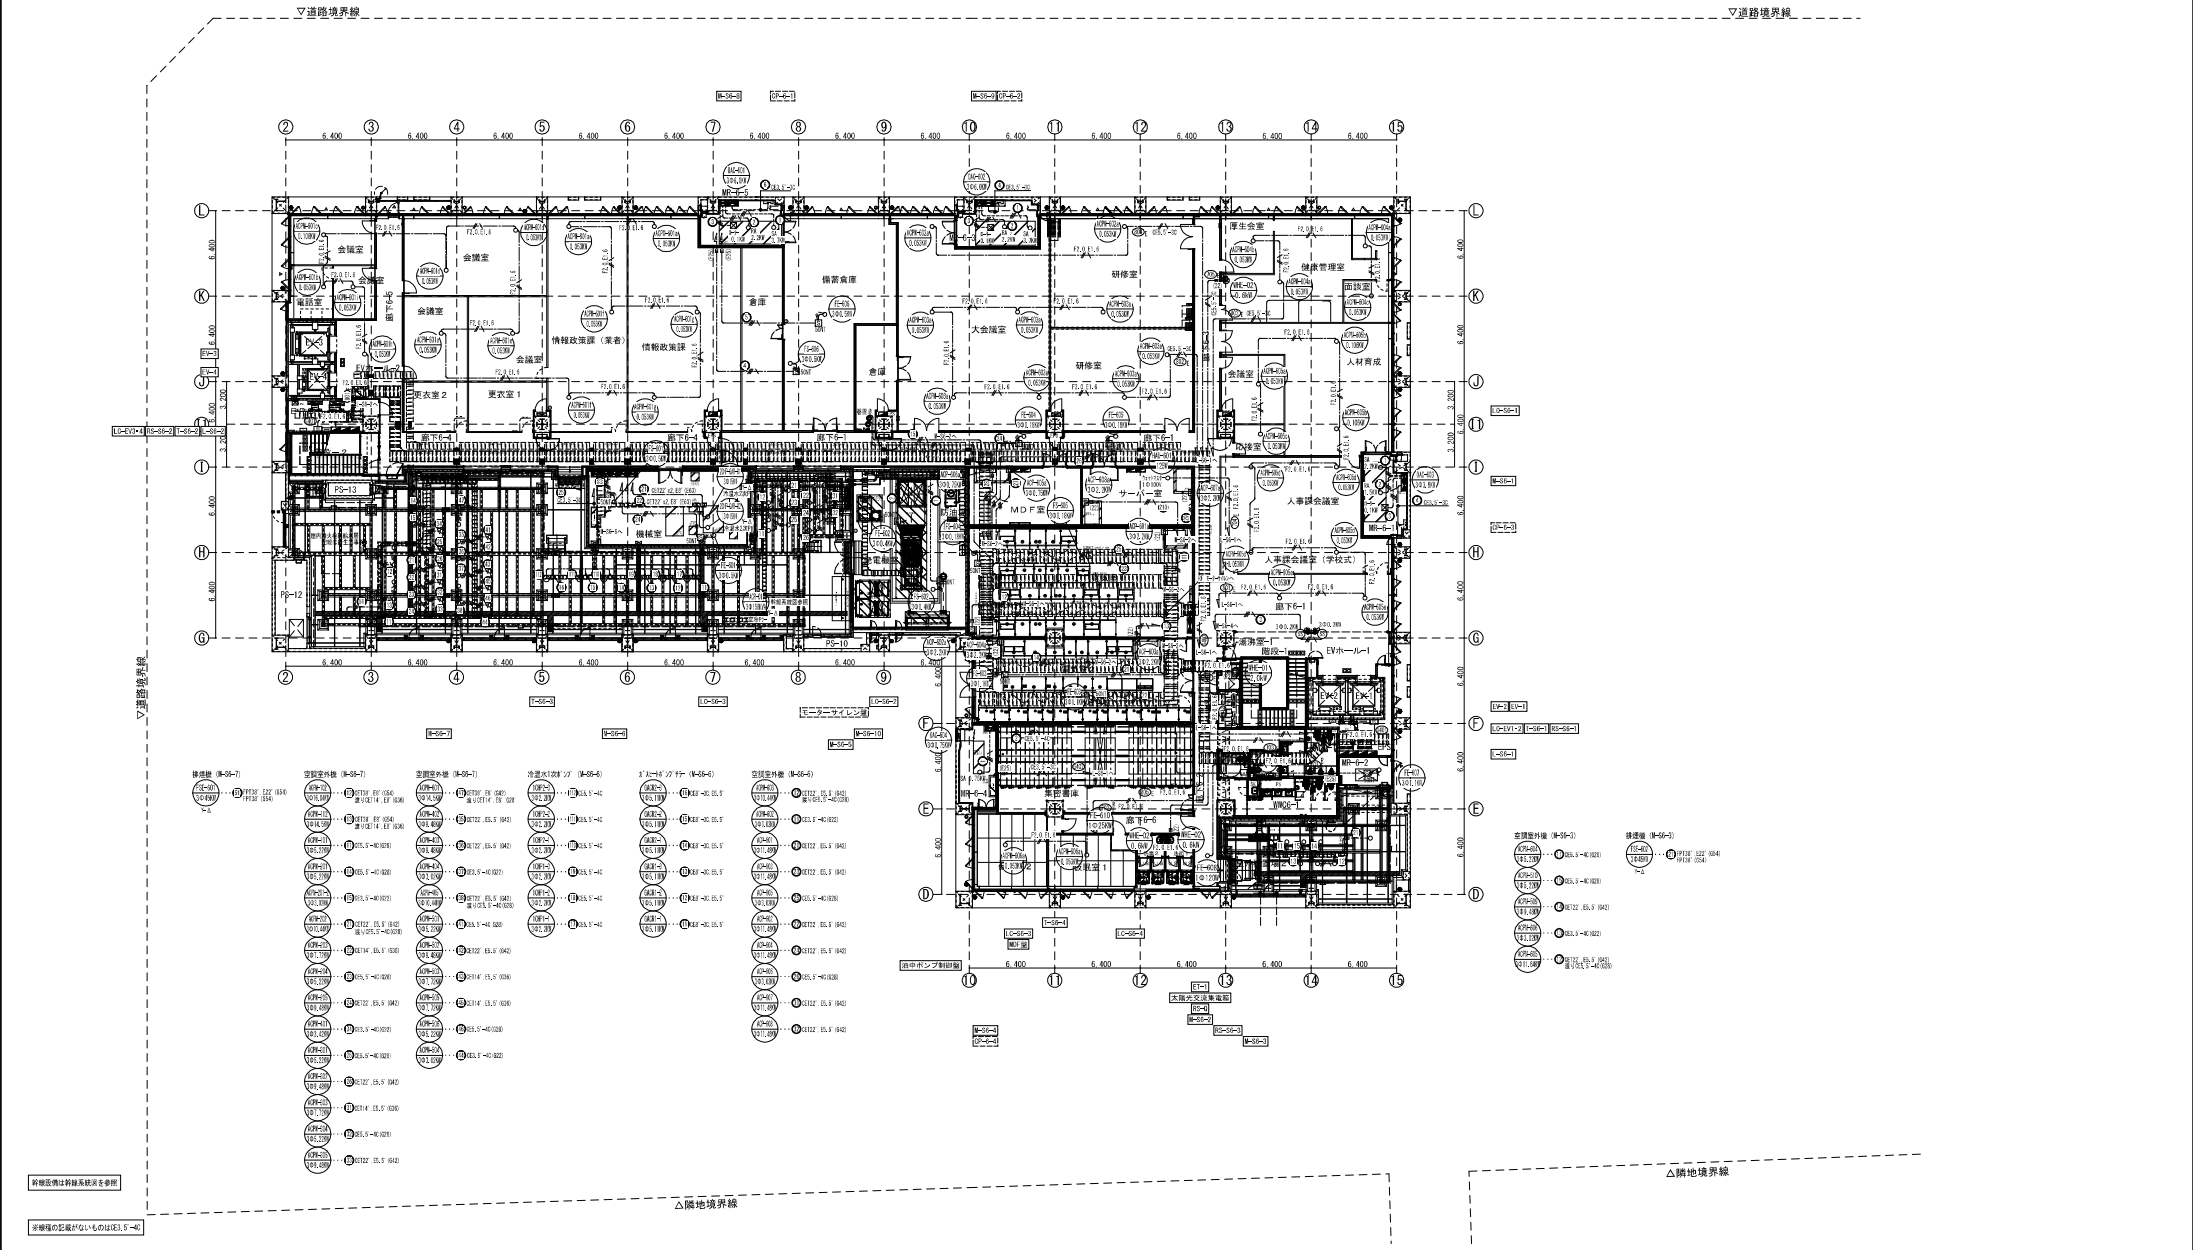

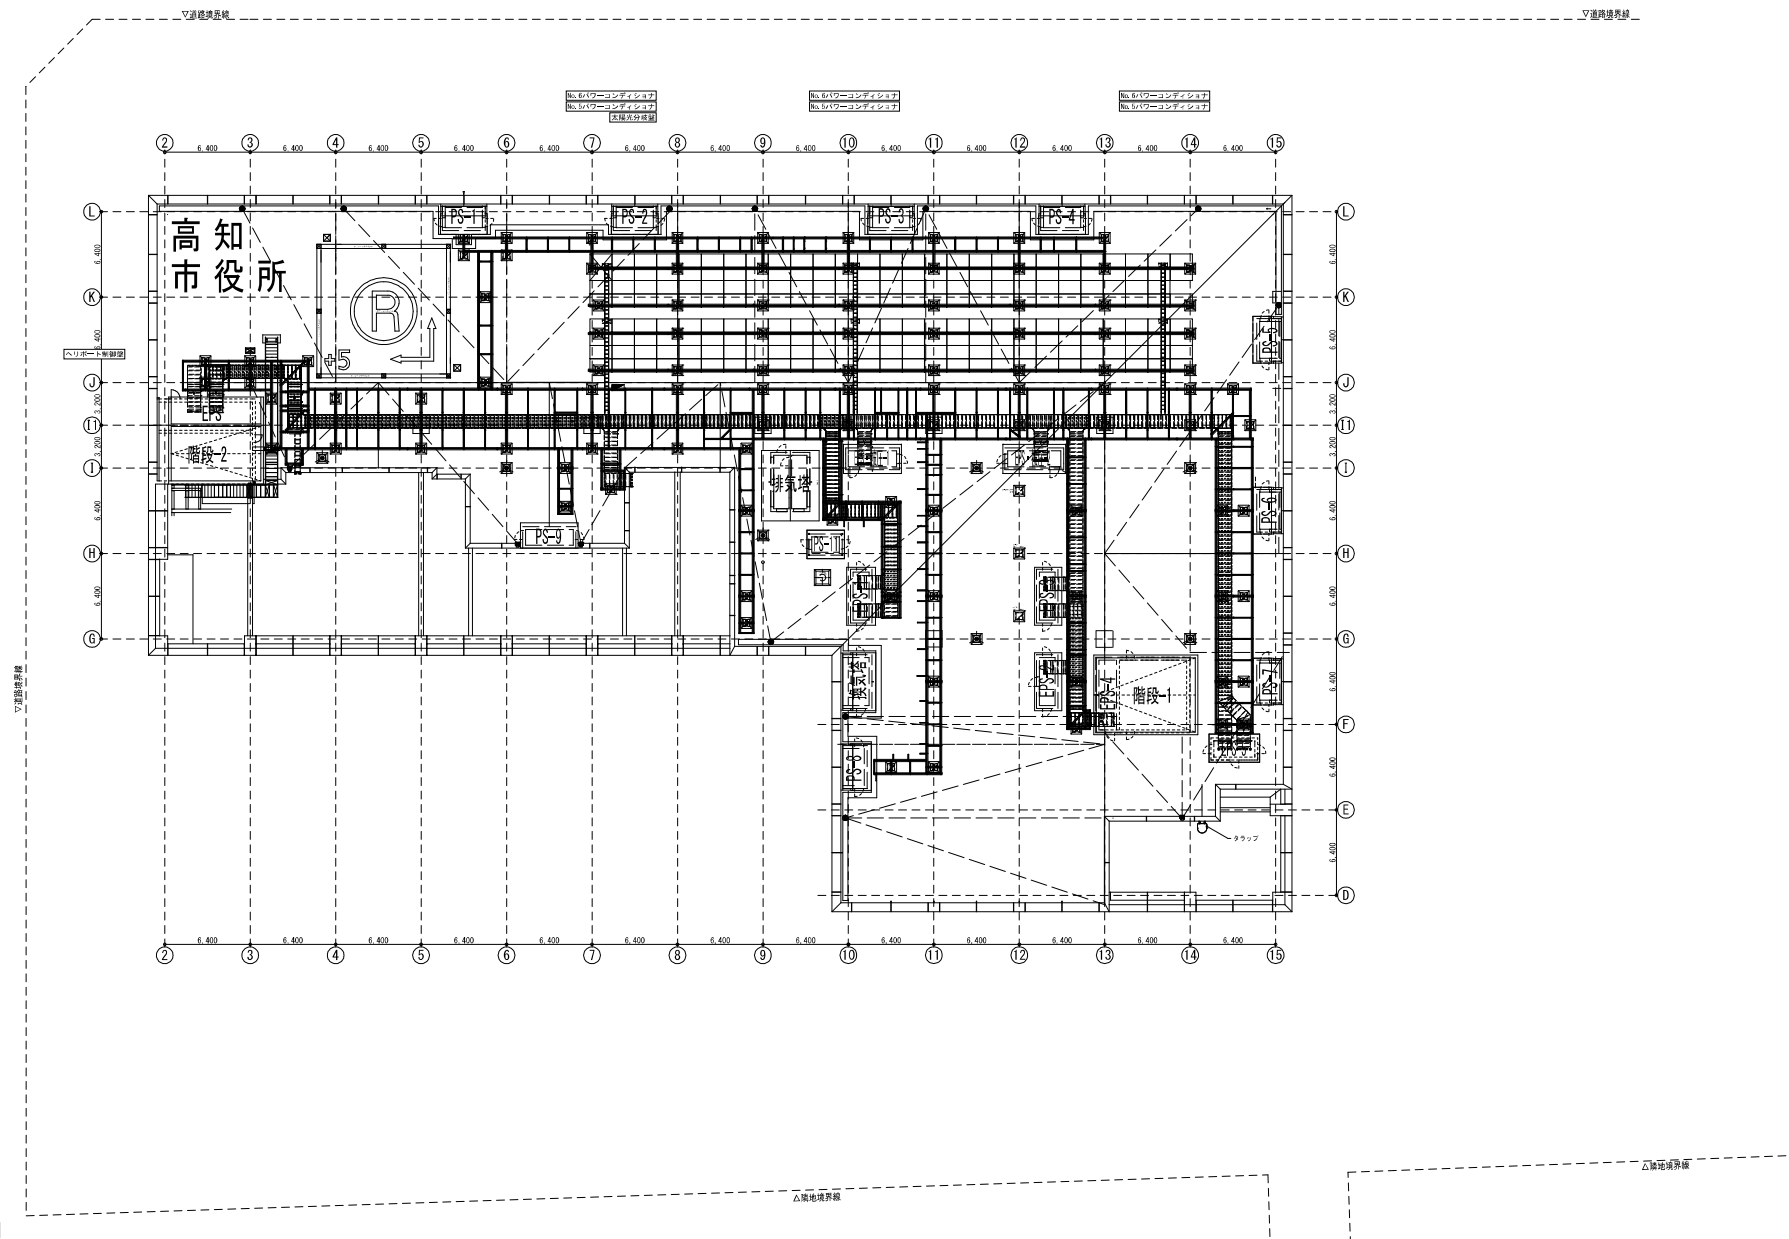



電	43
10 - 10	
REL 0 - 140004 - B	

日建・上田特定設計委託業務 共同企業体	高知市都市建設部公共建築課					高知市新庁舎建設電気設備工事	(電)	44
	担当	担当	係長	課長確保	副課長			
						動力制御盤標準結線図	電	0一 140004 - B

日建・上田特定設計委託業務 共同企業体	高知市都市建設部公共建築課	高知市新庁舎建設電気設備工事	45
	担当 担当 係長 課長 副担当 課長	11 - 2	
		動力制御盤リスト（１）	0 - 140004 - B

0- 140004 - B

1 動力制御盤リスト(3)										—																											
盤名称 盤形式	幹線名称 容量計	機器記号	機器名称	機器容量 (kW)	電圧 (V)	所属R5種 配線記号	取合 記号	始動 方式	操作・制御 方式	中央監視盤 表示	監視 監視	配線サイズ 主配線	防炎 構造	分断 機能	分断 容量 kA	分断 時間 s	分断 速度 mm/s	備考	盤名称 盤形式	幹線名称 容量計	機器記号	機器名称	機器容量 (kW)	電圧 (V)	所属R5種 配線記号	取合 記号	始動 方式	操作・制御 方式	中央監視盤 表示	監視 監視	配線サイズ 主配線	防炎 構造	分断 機能	分断 容量 kA	分断 時間 s	分断 速度 mm/s	備考
B-10-1 屋外型 V型 C134 上田電機 P15/15	383-3 1.3 M K01 K02 K03 K1823 K182																																				




1 動力制御盤リスト(4)										—									
盤名称 盤形式	幹線名称 容量計	機器記号	機 器 名 称	機器容量 [W]	電圧 [V]	所属R/S 盤記号	取合 記号	始動 方式	操作・制御 方式	中央監視 表示	監視 表示	配線サイズ 主回路	防炎 遮断 停止	防災 遮断 停止	空調自動盤 (GP盤) 取合 記号	監視 記号	備 考		
B-3-9 屋内型 V型	SBI-1 1.1kV SBI-1 1.1kV SBI-1 1.1kV	K01 K02 K03 K1851																	



電 49  
11 - 6  
NEL 0 - 140004 - B







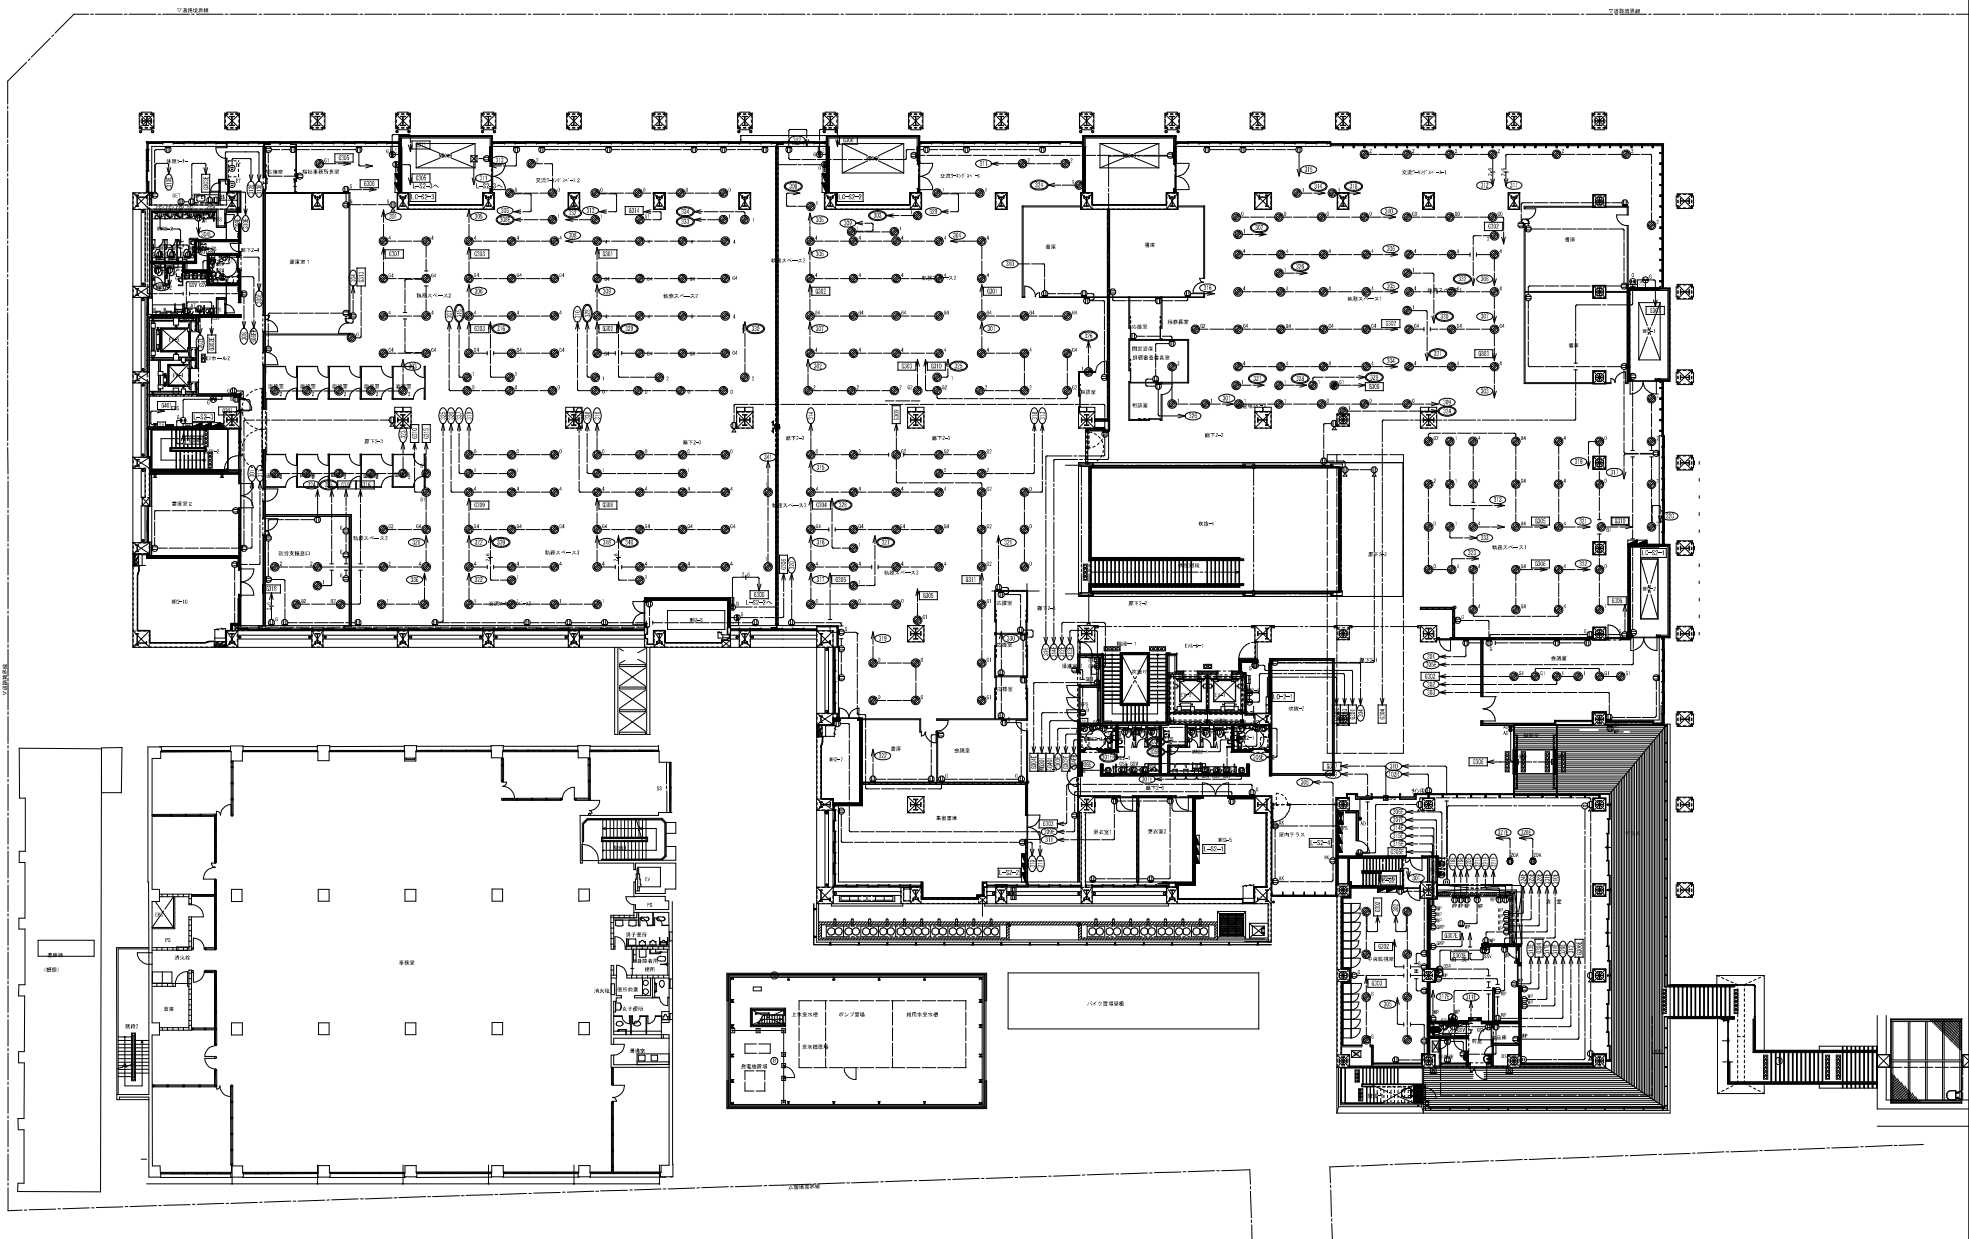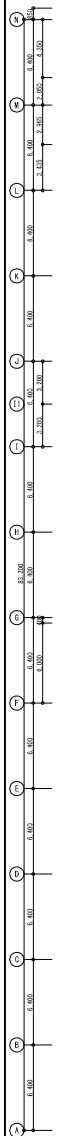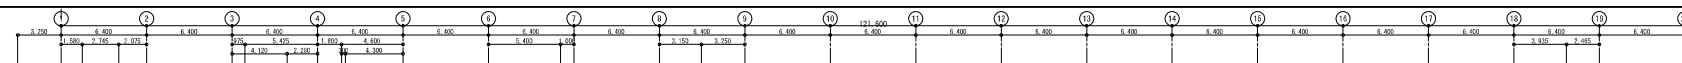


竣工	令和 元年 11 月 30 日	
監理		
施工		

完成図 電-52

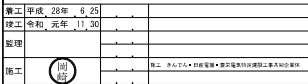

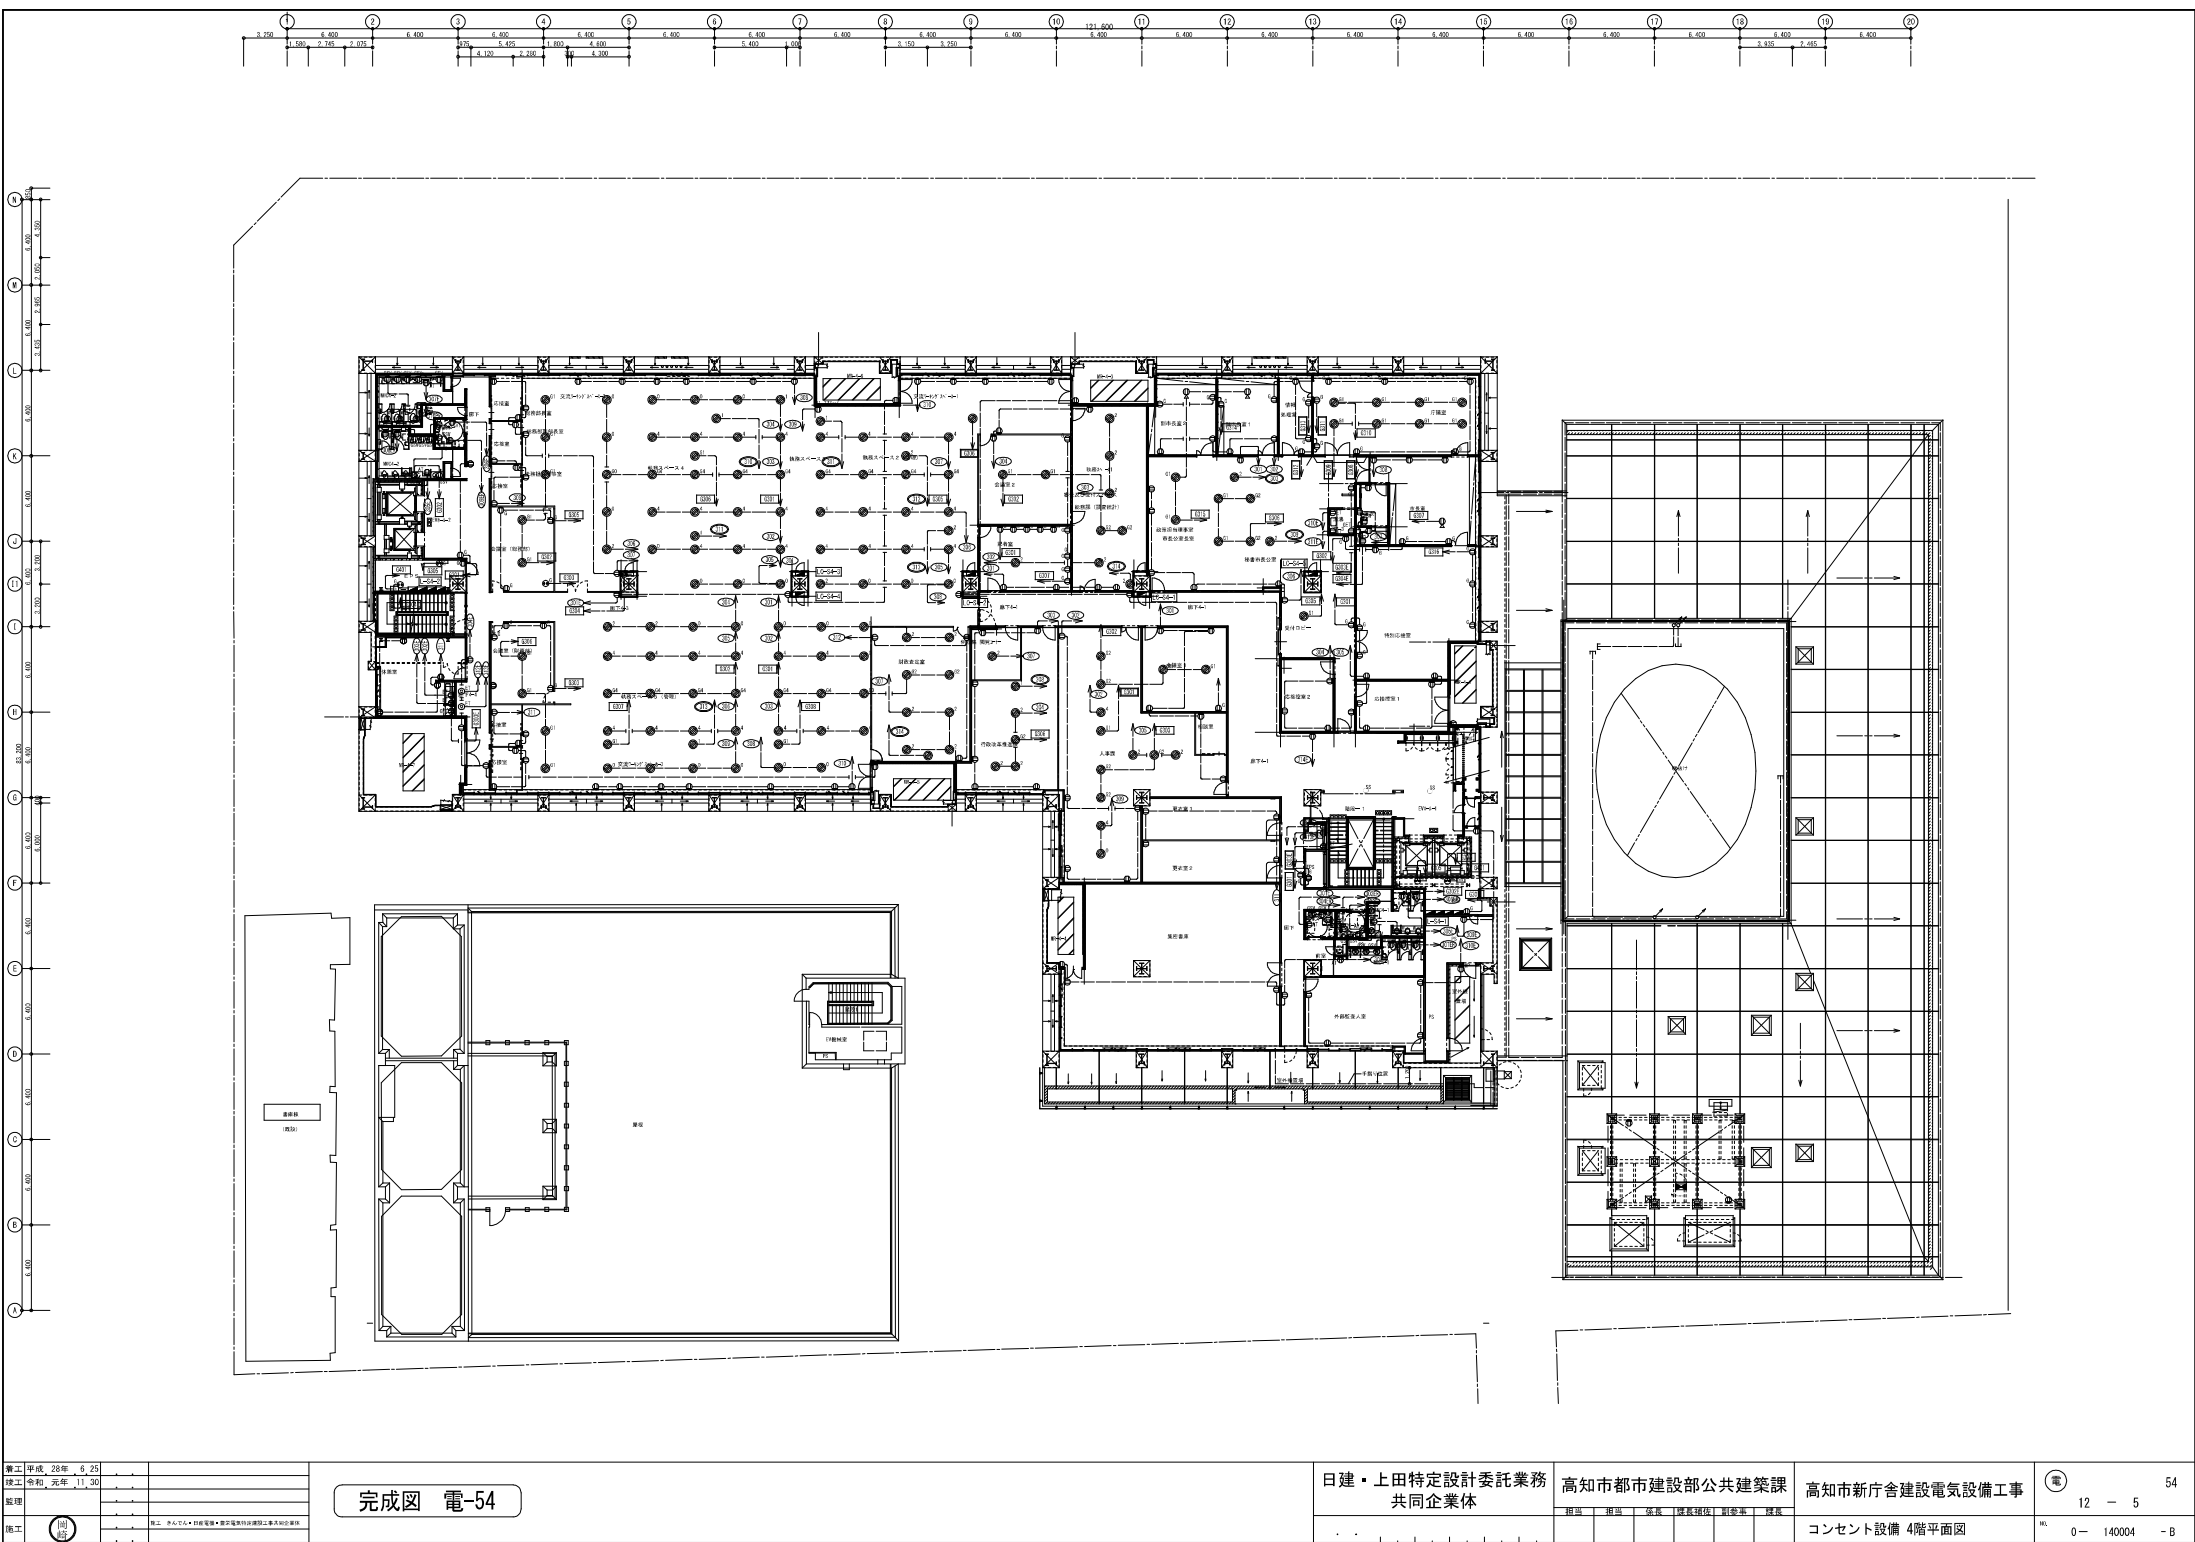

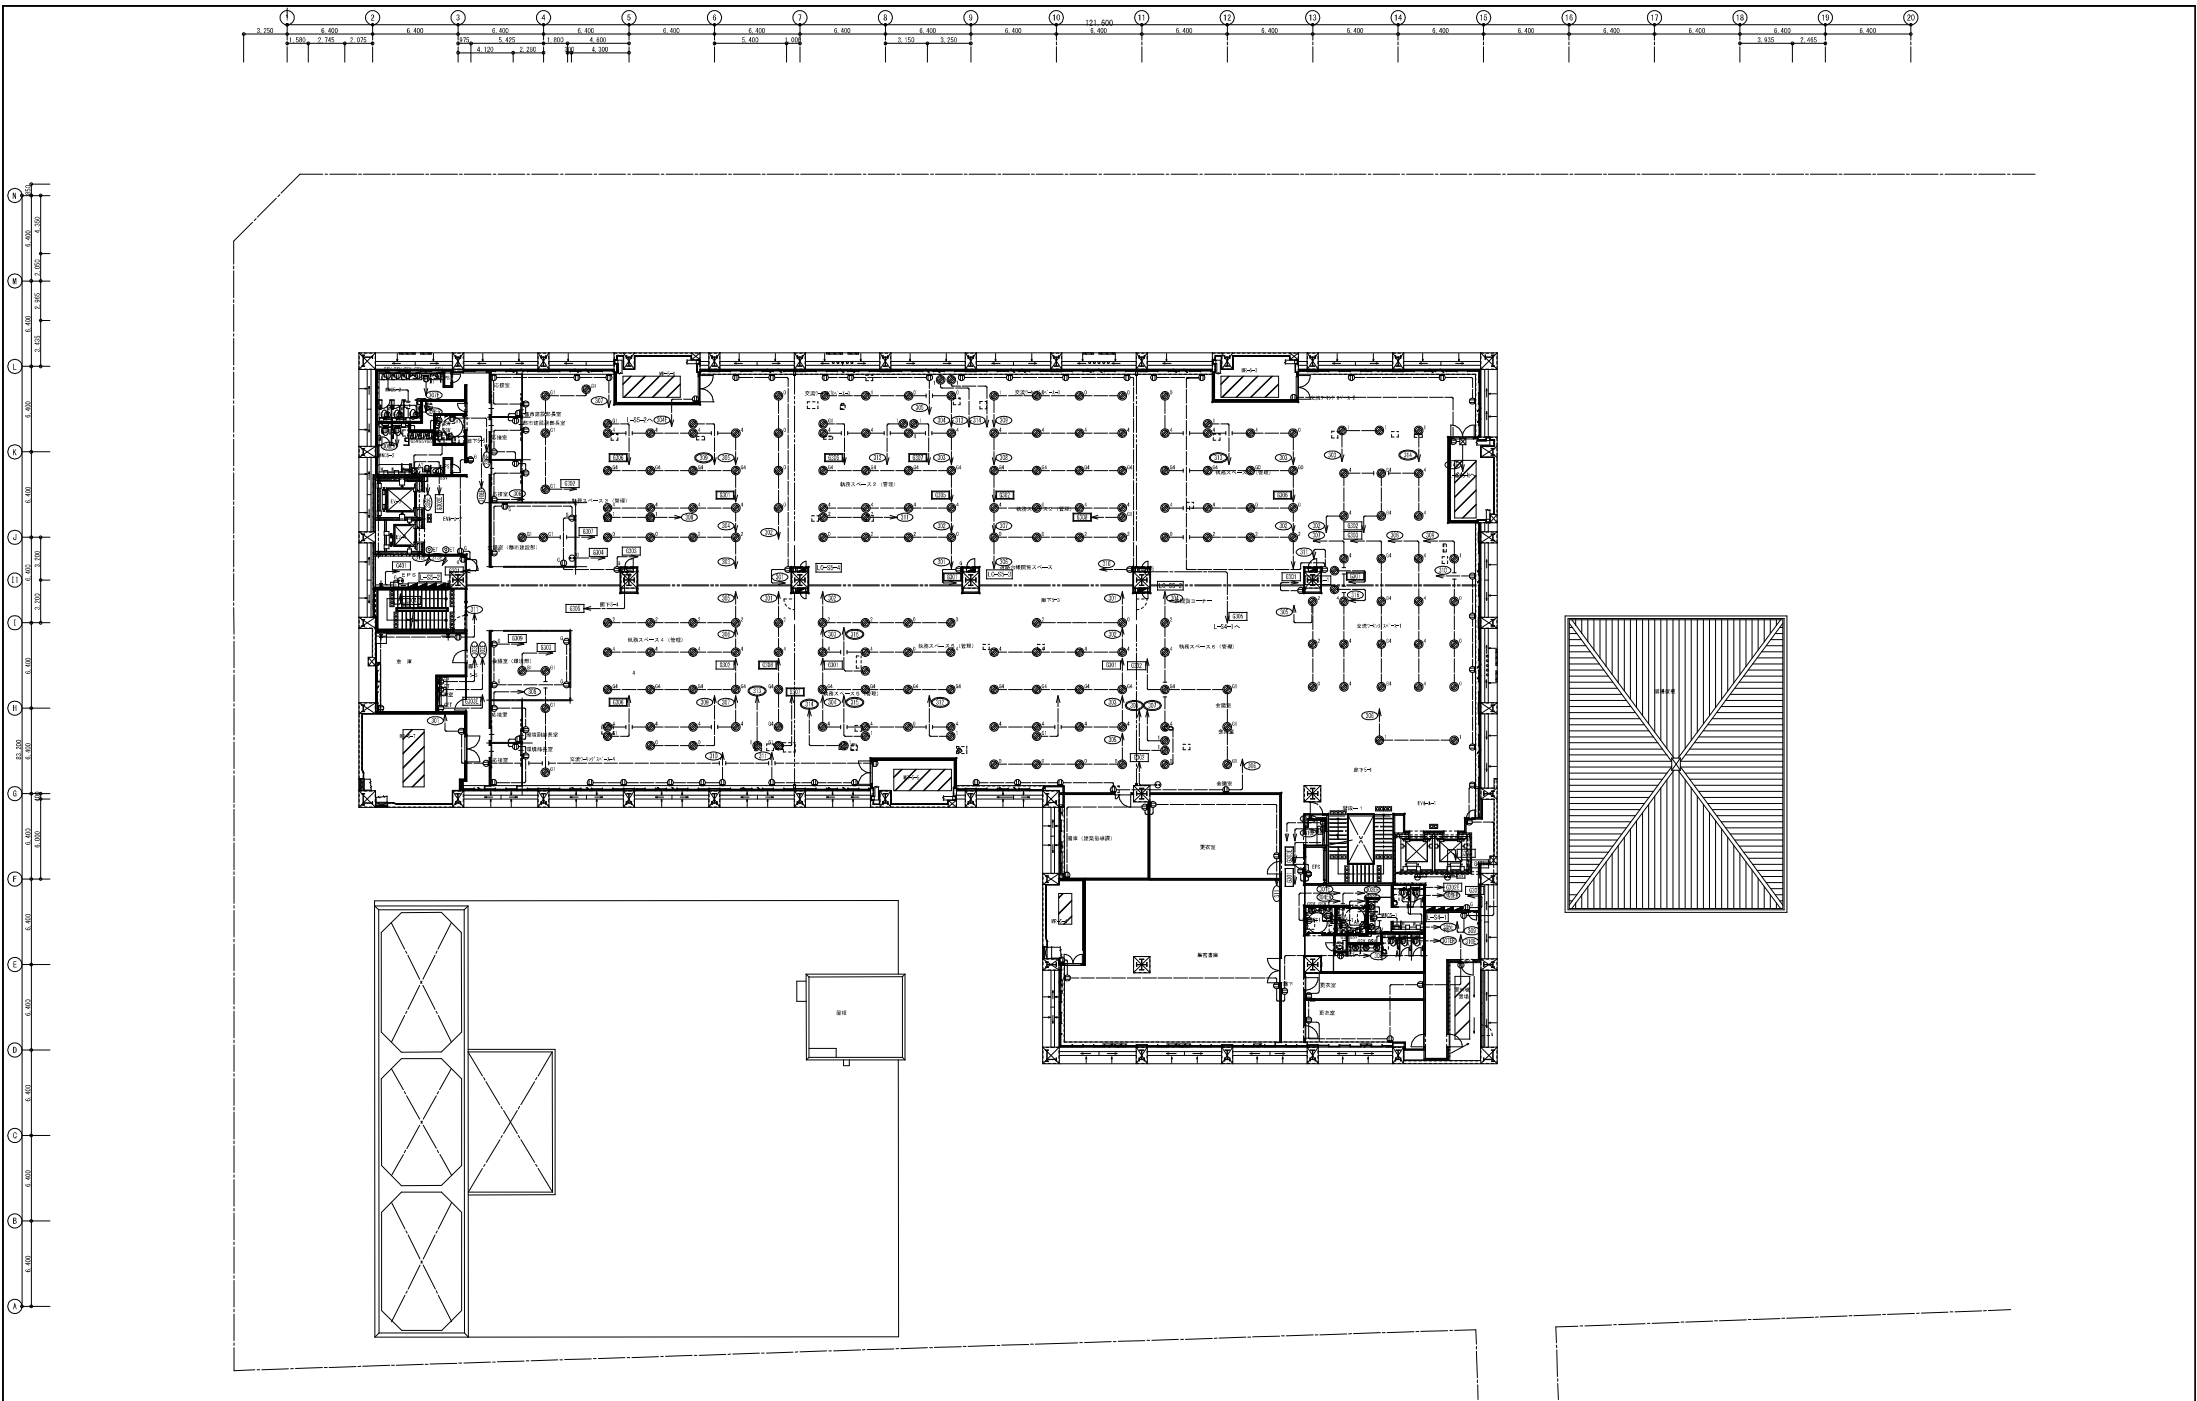


竣工	平成 28 年 6 月 25 日	
竣工	令和 元年 11 月 30 日	
監理		

完成図 電-55

日建・上田特定設計委託業務 共同企業体		高知市都市建設部公共建築課	高知市新庁舎建設電気設備工事	（電） 55
担当	担当	担当	担当	12 - 6
担当	担当	担当	担当	0 - 140004 - 6

コンセント設備 5階平面図

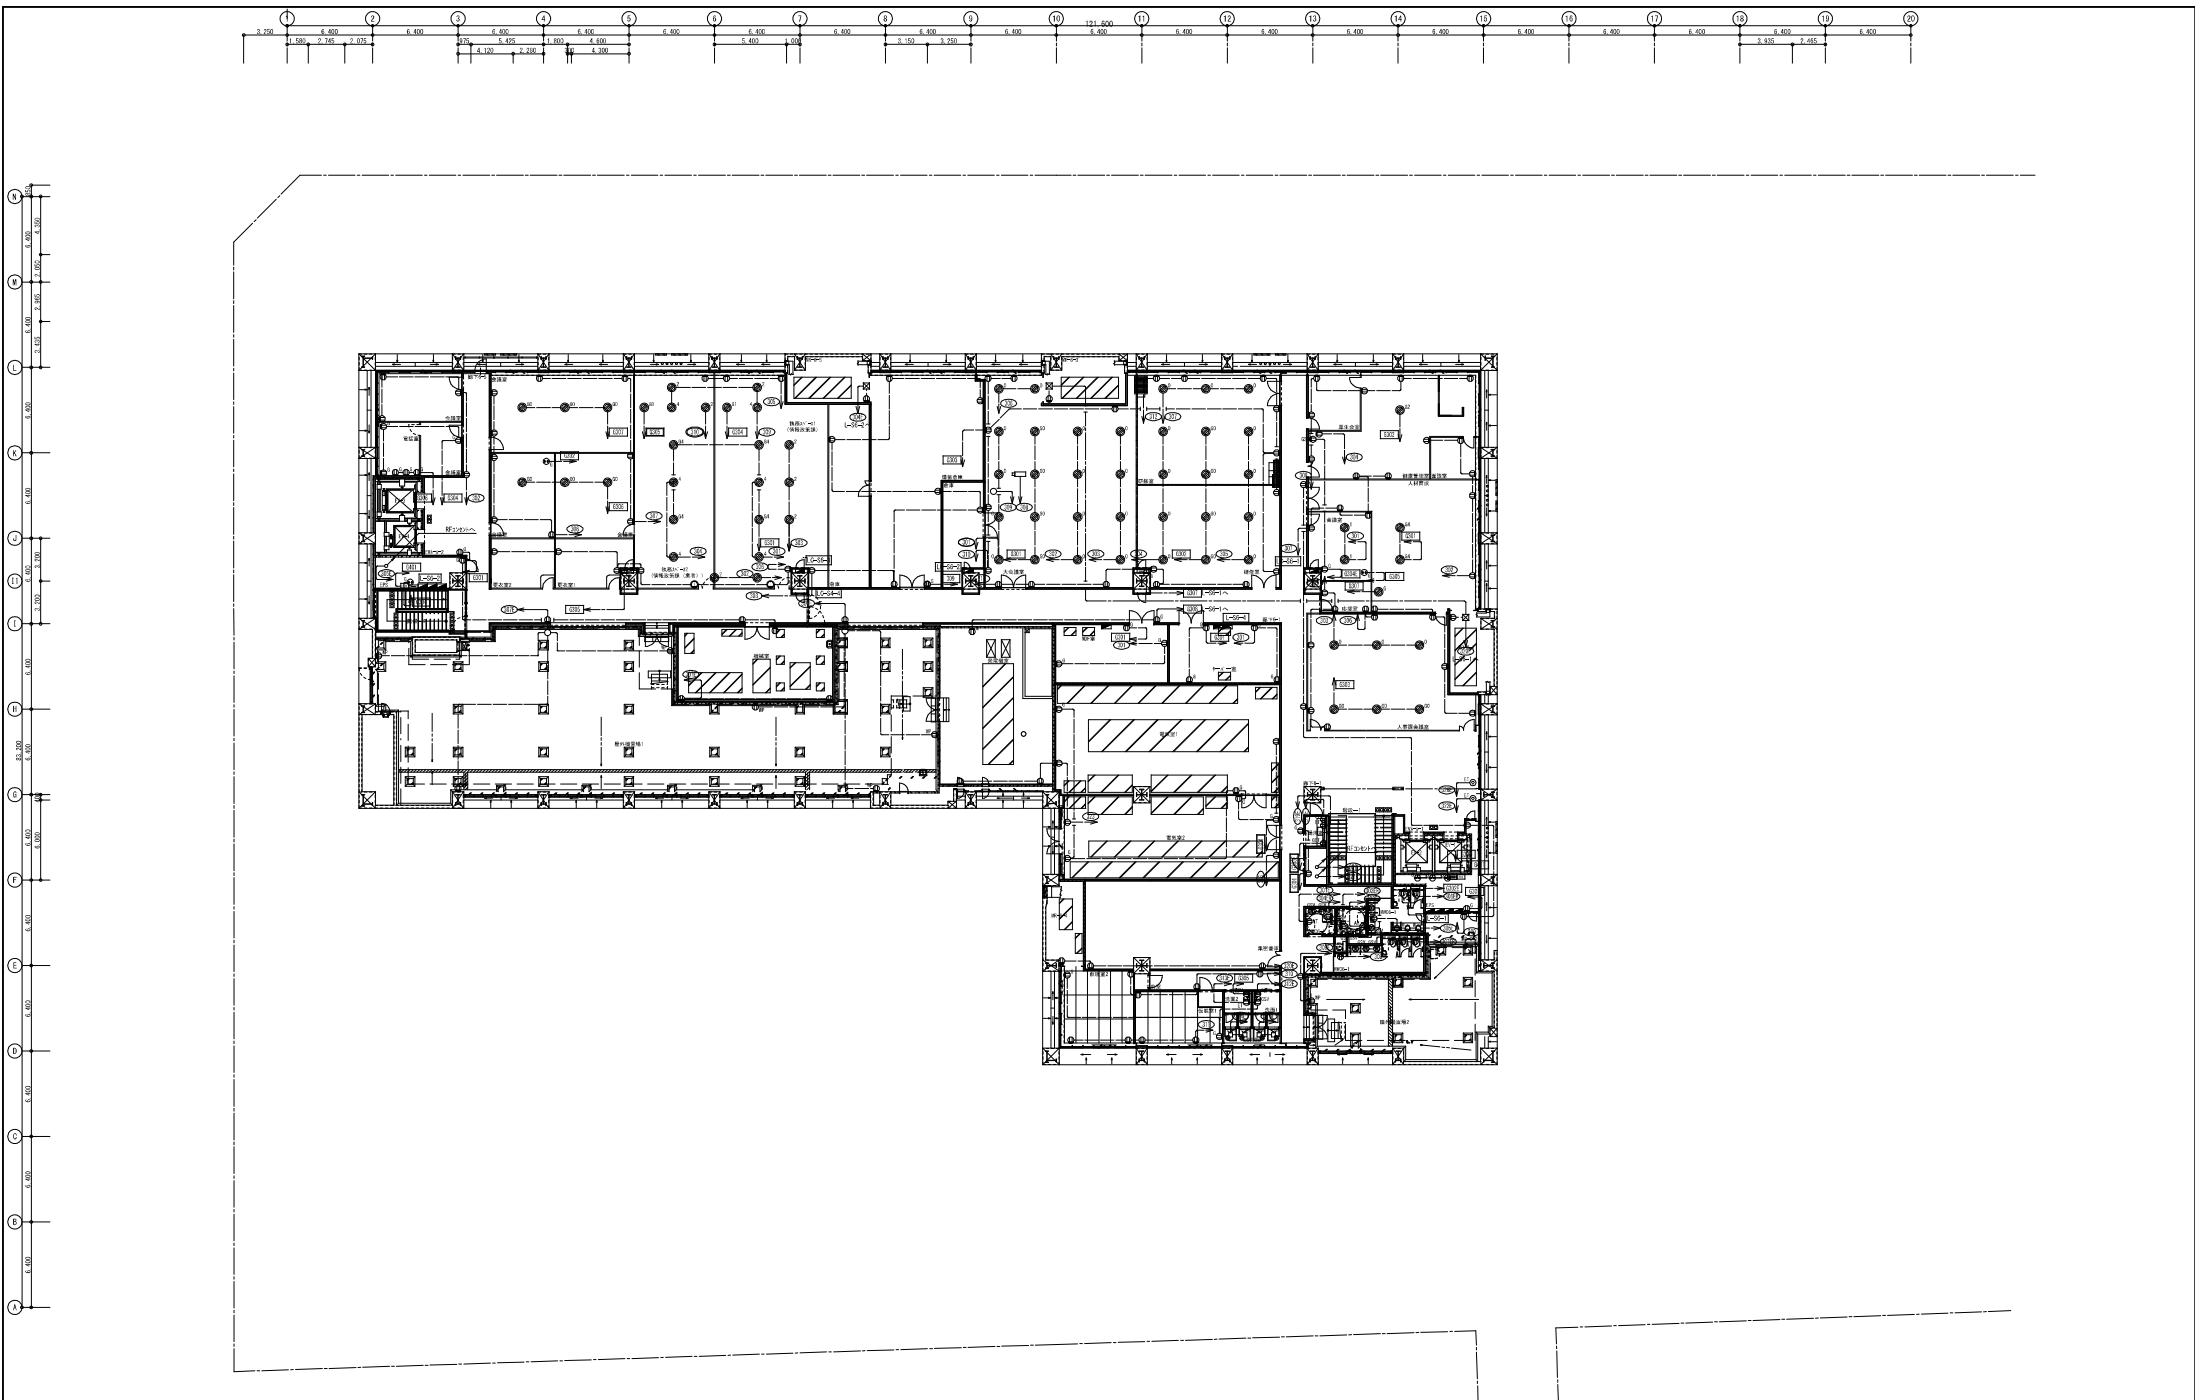


竣工	平成 28 年 5 月 25 日	
竣工	令和 元年 11 月 30 日	
監理		
施工	（印）	施工 中込ビル・特設電機・豊田電機株式会社建設工事本部

完成図 電-56

日建・上田特定設計委託業務 共同企業体		高知市都市建設部公共建築課		高知市新庁舎建設電気設備工事		（電） 56
担当	担当	担当	担当	担当	担当	12 - 7
						0 - 140004 - B

コンセント設備 6階平面図



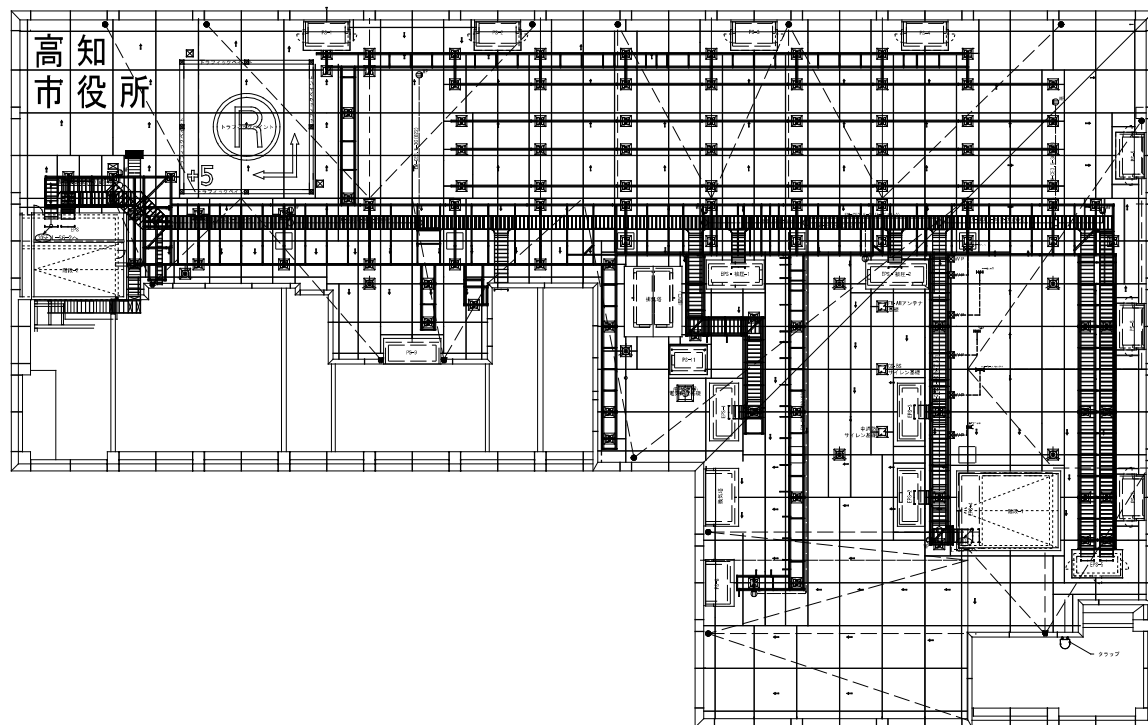

日建・上田特定設計委託業務 共同企業体	高知市都市建設部公共建築課					高知市新庁舎建設電気設備工事  照明制御図 (1)	電 58 13 - 1 0 - 140004 - B
	担当	審査	部長	課長補佐	副課長		

竣工年度	平成 28年 6 月 25日	<div style="border: 1px solid black; padding: 5px; display: inline-block;">完成図 電-59</div>	<div style="display: flex; justify-content: space-between;"> <div> <p>日建・上田特定設計委託業務 共同企業体</p> </div> <div> <p>高知市都市建設部公共建築課</p> </div> <div> <p>高知市新庁舎建設電気設備工事</p> </div> </div>	<div style="display: flex; justify-content: space-between;"> <div> <p>照明制御図 (2)</p> </div> <div> <p>⑤ 13 - 2 59</p> </div> </div>
竣工令和	元年 11 月 30日			
管理				

竣工年度	平成 28年 6月 25日
竣工令和	元年 11月 30日
管理	

完成図 電-60

日建・上田特定設計委託業務共同企業体

---

高知市都市建設部公共建築課

---

高知市新庁舎建設電気設備工事

---

照明器具姿図（Ⅰ）

---















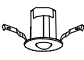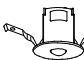


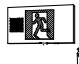


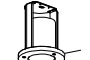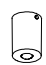


(電) 13-3 60


---

M 0ー 14000A -B

[illegible]


着工	平成 28年 6 25		
竣工	令和 元年 11 30		
監理			
施工	(開削)		第2 次工でん・砂龍電機・豊田電機株式会社建設工事科全専任

1 1階平面図照明器具配置図(2)1/200						
ea51d 埋込形非常照明 JD50Wx1 電池内蔵型	eb101d 埋込形非常照明 JD100Wx1 電池内蔵型	ec51d 直付形非常照明 JD50Wx1 電池内蔵型	ed61Wd 直付形非常照明 1L60Wx1 電池内蔵型 防湿・防塵型	ee41d 直付形非常照明(反射笠付) 1L40Wx1 電池内蔵型 レールスウェイ用	ebLe 直付形非常照明 LED 電池内蔵型	NNFB93716J 埋込形非常照明 LED 電池内蔵型 防塵型
 φ60、径・中径約(φ60) LED内蔵 非照付・非照付・LED付・照付付 電圧:AC/DC100V 消費電力:1.0W 型式認定番号:1AL111-3401 レールスウェイ用、ワイヤレス付、本体・照付 /パナソニック NNFB84665	 φ100、径・中径約(φ100) LED内蔵 非照付・非照付・LED付・照付付 電圧:AC/DC100V 消費電力:2.0W 型式認定番号:1AL111-3402 レールスウェイ用、ワイヤレス付、本体・照付 /パナソニック NNFB7608201x	 径・中径約(φ60) LED内蔵 非照付・非照付・LED付・照付付 電圧:AC/DC100V 消費電力:1.0W 型式認定番号:1AL111-3401 レールスウェイ用、ワイヤレス付、本体・照付 /パナソニック NNFB84005	 電圧:100V、ソフト・セリミックス LED内蔵 非照付・非照付・LED付・照付付 電圧:AC/DC100V 消費電力:6.0W 型式認定番号:1AL111-3403 レールスウェイ用、ワイヤレス付、本体・照付 /パナソニック LW86500	 LED内蔵 非照付・非照付・LED付・照付付 電圧:AC/DC100V 消費電力:4.0W 型式認定番号:1AL111-3401 レールスウェイ用、ワイヤレス付、本体・照付 /パナソニック NNLG01517	 径・中径約(φ60) LED内蔵 非照付・非照付・LED付・照付付 電圧:AC/DC100V 消費電力:1.0W 型式認定番号:1AL111-3401 レールスウェイ用、ワイヤレス付、本体・照付 /パナソニック NNFB91005J	 φ150、径・中径約(φ150) LED内蔵 非照付・非照付・LED付・照付付 電圧:AC/DC100V 消費電力:2.0W 型式認定番号:1AL111-3402 レールスウェイ用、ワイヤレス付、本体・照付 /パナソニック NNFB93716J
NNFB84005 LED非常灯電源別図形	NNFB87009 LED非常灯電源別図形	NNFB91605J LED非常灯専用型リモコン自己点検機能付	Xb 避難口誘導灯(壁・天井直付型) LED 電池内蔵型、B級・B形 内蔵	Xb' 避難口誘導灯(壁・天井直付型) LED 電池内蔵型、B級・B形 内蔵	XbW 避難口誘導灯(壁直付型) LED 電池内蔵型、B級・B形 内蔵 防湿・防塵型	XbW' 避難口誘導灯(壁直付型) LED 電池内蔵型、B級・B形 内蔵 防湿・防塵型
 径・中径約(φ60) LED内蔵 非照付・非照付・LED付・照付付 電圧:AC/DC100V 消費電力:1.0W 型式認定番号:1AL111-3401 レールスウェイ用、ワイヤレス付、本体・照付 /パナソニック NNFB84005	 径・中径約(φ60) LED内蔵 非照付・非照付・LED付・照付付 電圧:AC/DC100V 消費電力:2.0W 型式認定番号:1AL111-3402 レールスウェイ用、ワイヤレス付、本体・照付 /パナソニック NNFB87009	 φ100、径・中径約(φ100) LED内蔵 非照付・非照付・LED付・照付付 電圧:AC/DC100V 消費電力:2.0W 型式認定番号:1AL111-3402 レールスウェイ用、ワイヤレス付、本体・照付 /パナソニック NNFB91605J	 LED誘導灯コンパクトスクエア B級・B形 内蔵型 電圧:100V 消費電力:1.0W 型式認定番号:1AM111-3209	 LED誘導灯コンパクトスクエア B級・B形 内蔵型 電圧:100V 消費電力:1.0W 型式認定番号:1AL111-3211	 LED誘導灯コンパクトスクエア B級・B形 内蔵型 電圧:100V 消費電力:1.0W 型式認定番号:1AM111-3479	 LED誘導灯コンパクトスクエア B級・B形 内蔵型 電圧:100V 消費電力:1.0W 型式認定番号:1AL111-3481
XtW' 避難口誘導灯(天井直付型) LED 電池内蔵型、B級・B形 内蔵 防湿・防塵型	XbRf 避難口誘導灯(天井埋込) LED 電池内蔵型、B級・B形 内蔵 誘導音付点滅形避難口誘導灯	XbF 避難口誘導灯(天井埋込) LED 電池内蔵型、B級・B形 内蔵 誘導音付点滅形避難口誘導灯	XtF 避難口誘導灯(天井直付型) LED 電池内蔵型、B級・B形 内蔵 誘導音付点滅形避難口誘導灯	YbRT 通路誘導灯(壁・天井直付型) LED 電池内蔵型、B級・B形 内蔵	YbRT' 通路誘導灯(壁・天井直付型) LED 電池内蔵型、B級・B形 内蔵	YbT 通路誘導灯(壁・天井直付型) LED 電池内蔵型、B級・B形 内蔵
 LED誘導灯コンパクトスクエア B級・B形 内蔵型 電圧:100V 消費電力:1.0W 型式認定番号:1AL111-3404	 リモコン自己点検機能付 LED誘導灯コンパクトスクエア B級・B形 内蔵型 電圧:100V 消費電力:1.0W 型式認定番号:1AL221-3499	 リモコン自己点検機能付 LED誘導灯コンパクトスクエア B級・B形 内蔵型 電圧:100V 消費電力:1.0W 型式認定番号:1AL221-3498	 LED誘導灯コンパクトスクエア B級・B形 内蔵型 電圧:100V 消費電力:1.0W 型式認定番号:1AL111-3562	 LED誘導灯コンパクトスクエア B級・B形 内蔵型 電圧:100V 消費電力:1.0W 型式認定番号:1AM221-3210	 LED誘導灯コンパクトスクエア B級・B形 内蔵型 電圧:100V 消費電力:1.0W 型式認定番号:1AL221-3212	 LED誘導灯コンパクトスクエア B級・B形 内蔵型 電圧:100V 消費電力:1.0W 型式認定番号:1AM111-3209
パナソニック FW42317LE1+FK20000	パナソニック FA40366LE1+FK20076	パナソニック FA40366LE1+FK20080	パナソニック FA40337LE1+FK20000	パナソニック FA20322LE1+FK20016+FK20017	パナソニック FA40322LE1+FK20016+FK20017	パナソニック FA20312LE1+FK20016
YbW 通路誘導灯(天井直付型) LED 電池内蔵型、B級・B形 内蔵 防湿・防塵型	誘導音+点滅用(25回路用)					
 LED誘導灯コンパクトスクエア B級・B形 内蔵型 電圧:100V 消費電力:1.0W 型式認定番号:1AL111-3404	 信号回路定格容量、誘導音発生出力・点滅発生出力(DC24V合計2A) 消費電力:11W、最大消費電力:6.8W 電圧:100V 周波数:50/60Hz 型式認定番号:1A2A-22 パナソニック FF90028K					
パナソニック FW42317LE1+FK20016						

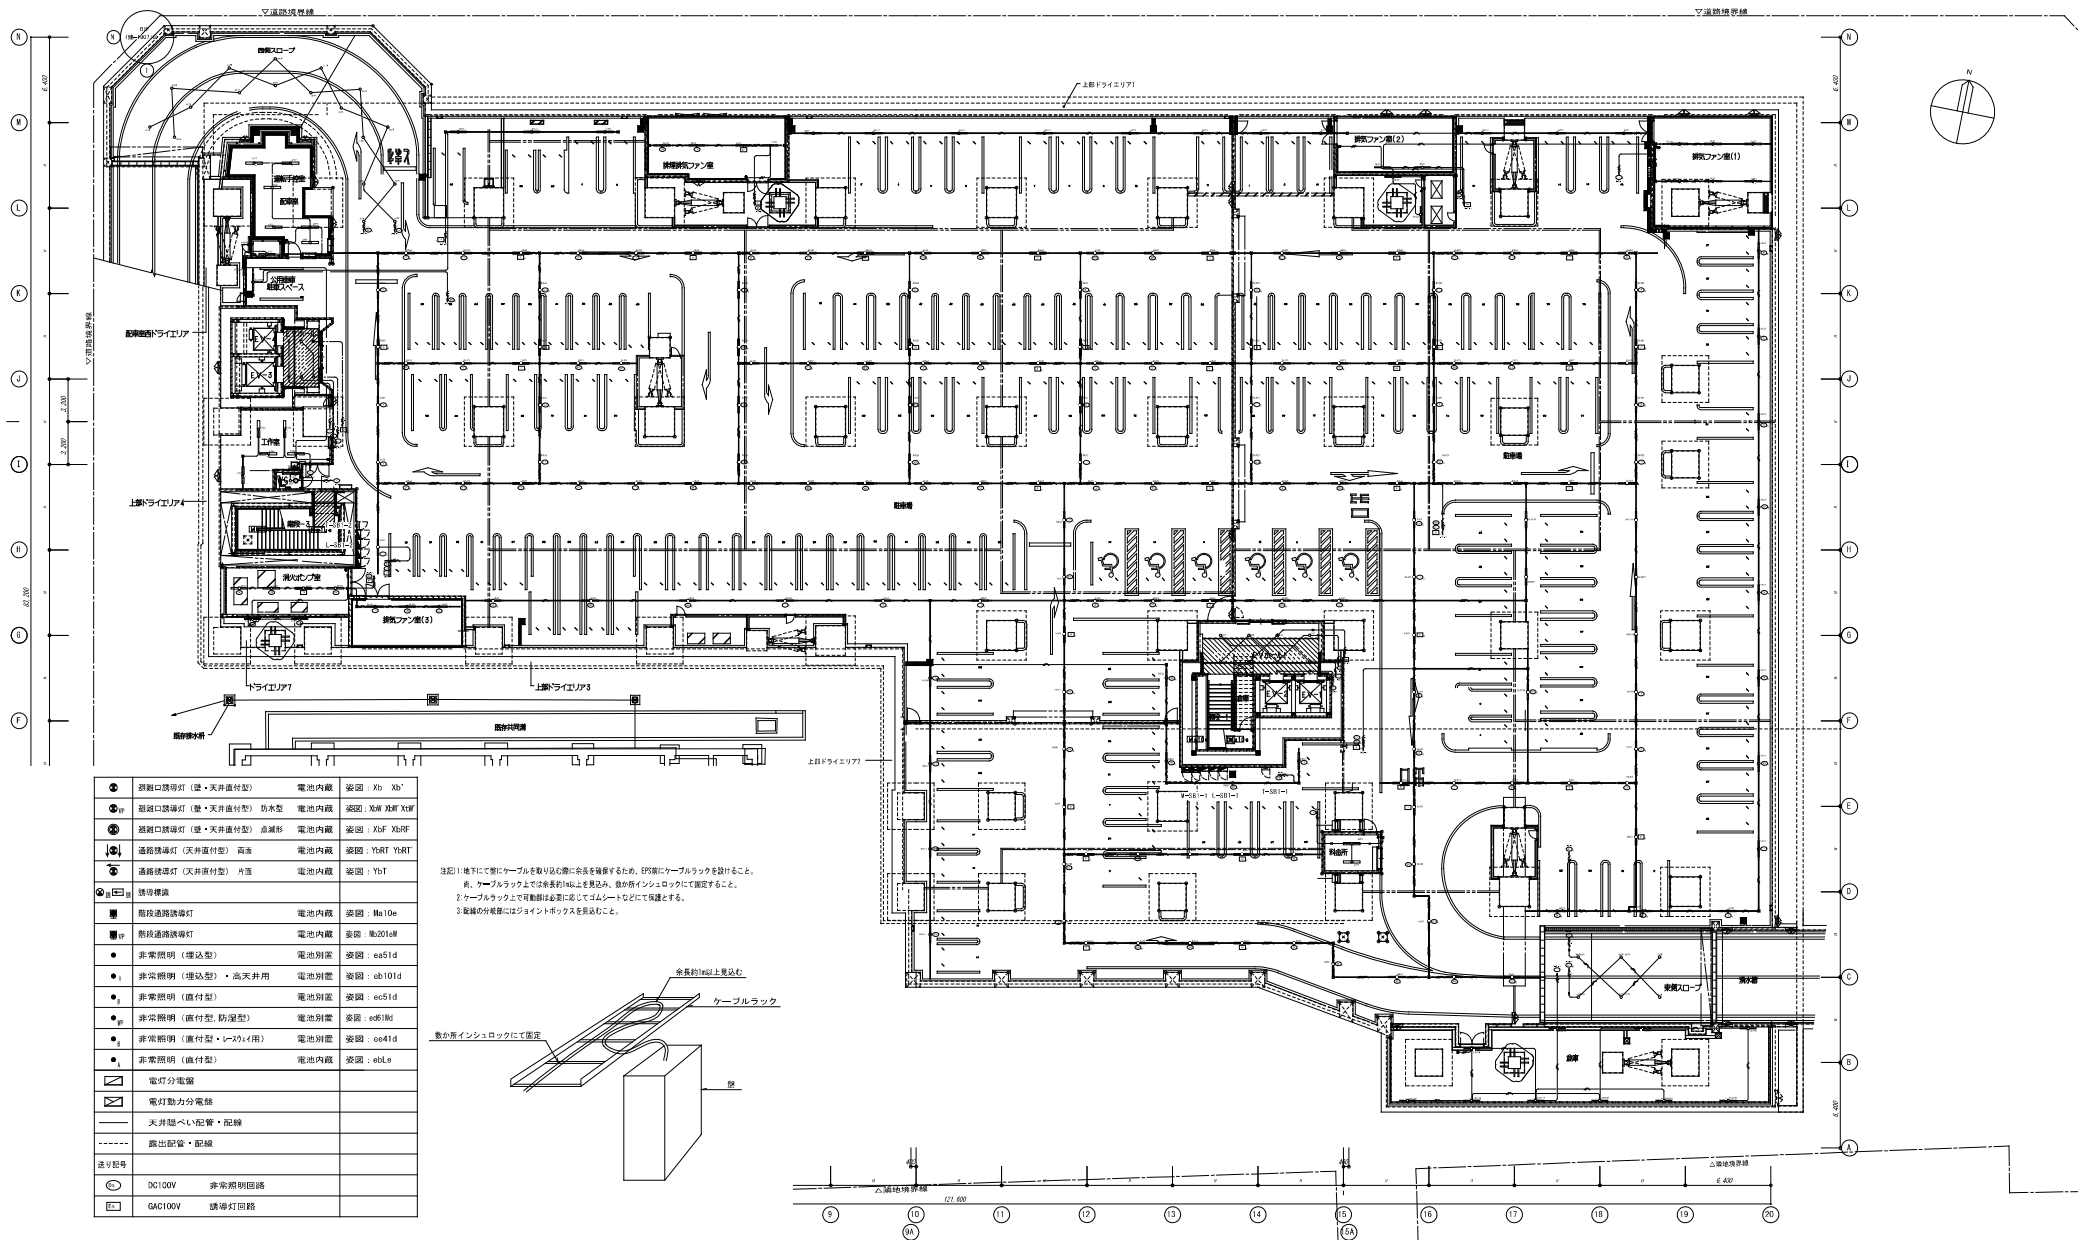

①	避難口誘導灯 (壁・天井直付型)	電池内蔵	図面 : Xb・Xb'
②	避難口誘導灯 (壁・天井直付型) 防水型	電池内蔵	図面 : Xb' 防水 Xb'
③	避難口誘導灯 (壁・天井直付型) 点滅形	電池内蔵	図面 : XbF・XbFR
④	通廊誘導灯 (天井直付型) 両面	電池内蔵	図面 : YbRT・YbRT'
⑤	通廊誘導灯 (天井直付型) 片面	電池内蔵	図面 : YbT
⑥	誘導標識		
⑦	階段通廊誘導灯	電池内蔵	図面 : Mb10e
⑧	階段通廊誘導灯	電池内蔵	図面 : Mb201eH
⑨	非常照明 (埋込型)	電池別置	図面 : ea51d
⑩	非常照明 (埋込型)・高天井用	電池別置	図面 : ea101d
⑪	非常照明 (直付型)	電池別置	図面 : ea51d
⑫	非常照明 (直付型、防湿型)	電池別置	図面 : ea818d
⑬	非常照明 (直付型、レール4用)	電池別置	図面 : ea41d
⑭	非常照明 (直付型)	電池内蔵	図面 : ebl.a
⑮	電灯分電盤		
⑯	電灯動力分電盤		
⑰	天井隠ぺい配管・配線		
⑱	露出配管・配線		
送り記号			
①	DC100V	非常照明回路	
②	GAC100V	誘導灯回路	

注記) 1 地下にてケーブルを敷き込む際に余裕を確保するため、1円量にケーブルラックを設けること。  
2 ケーブルラック上では全長約14m上を見込み、各の所インシュロックにて固定すること。  
3 配線の分岐箇所にはジョイントボックスを見込むこと。

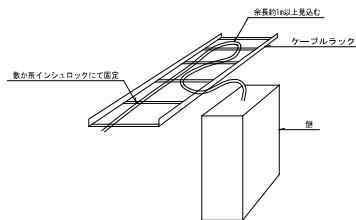


完成図 電-63








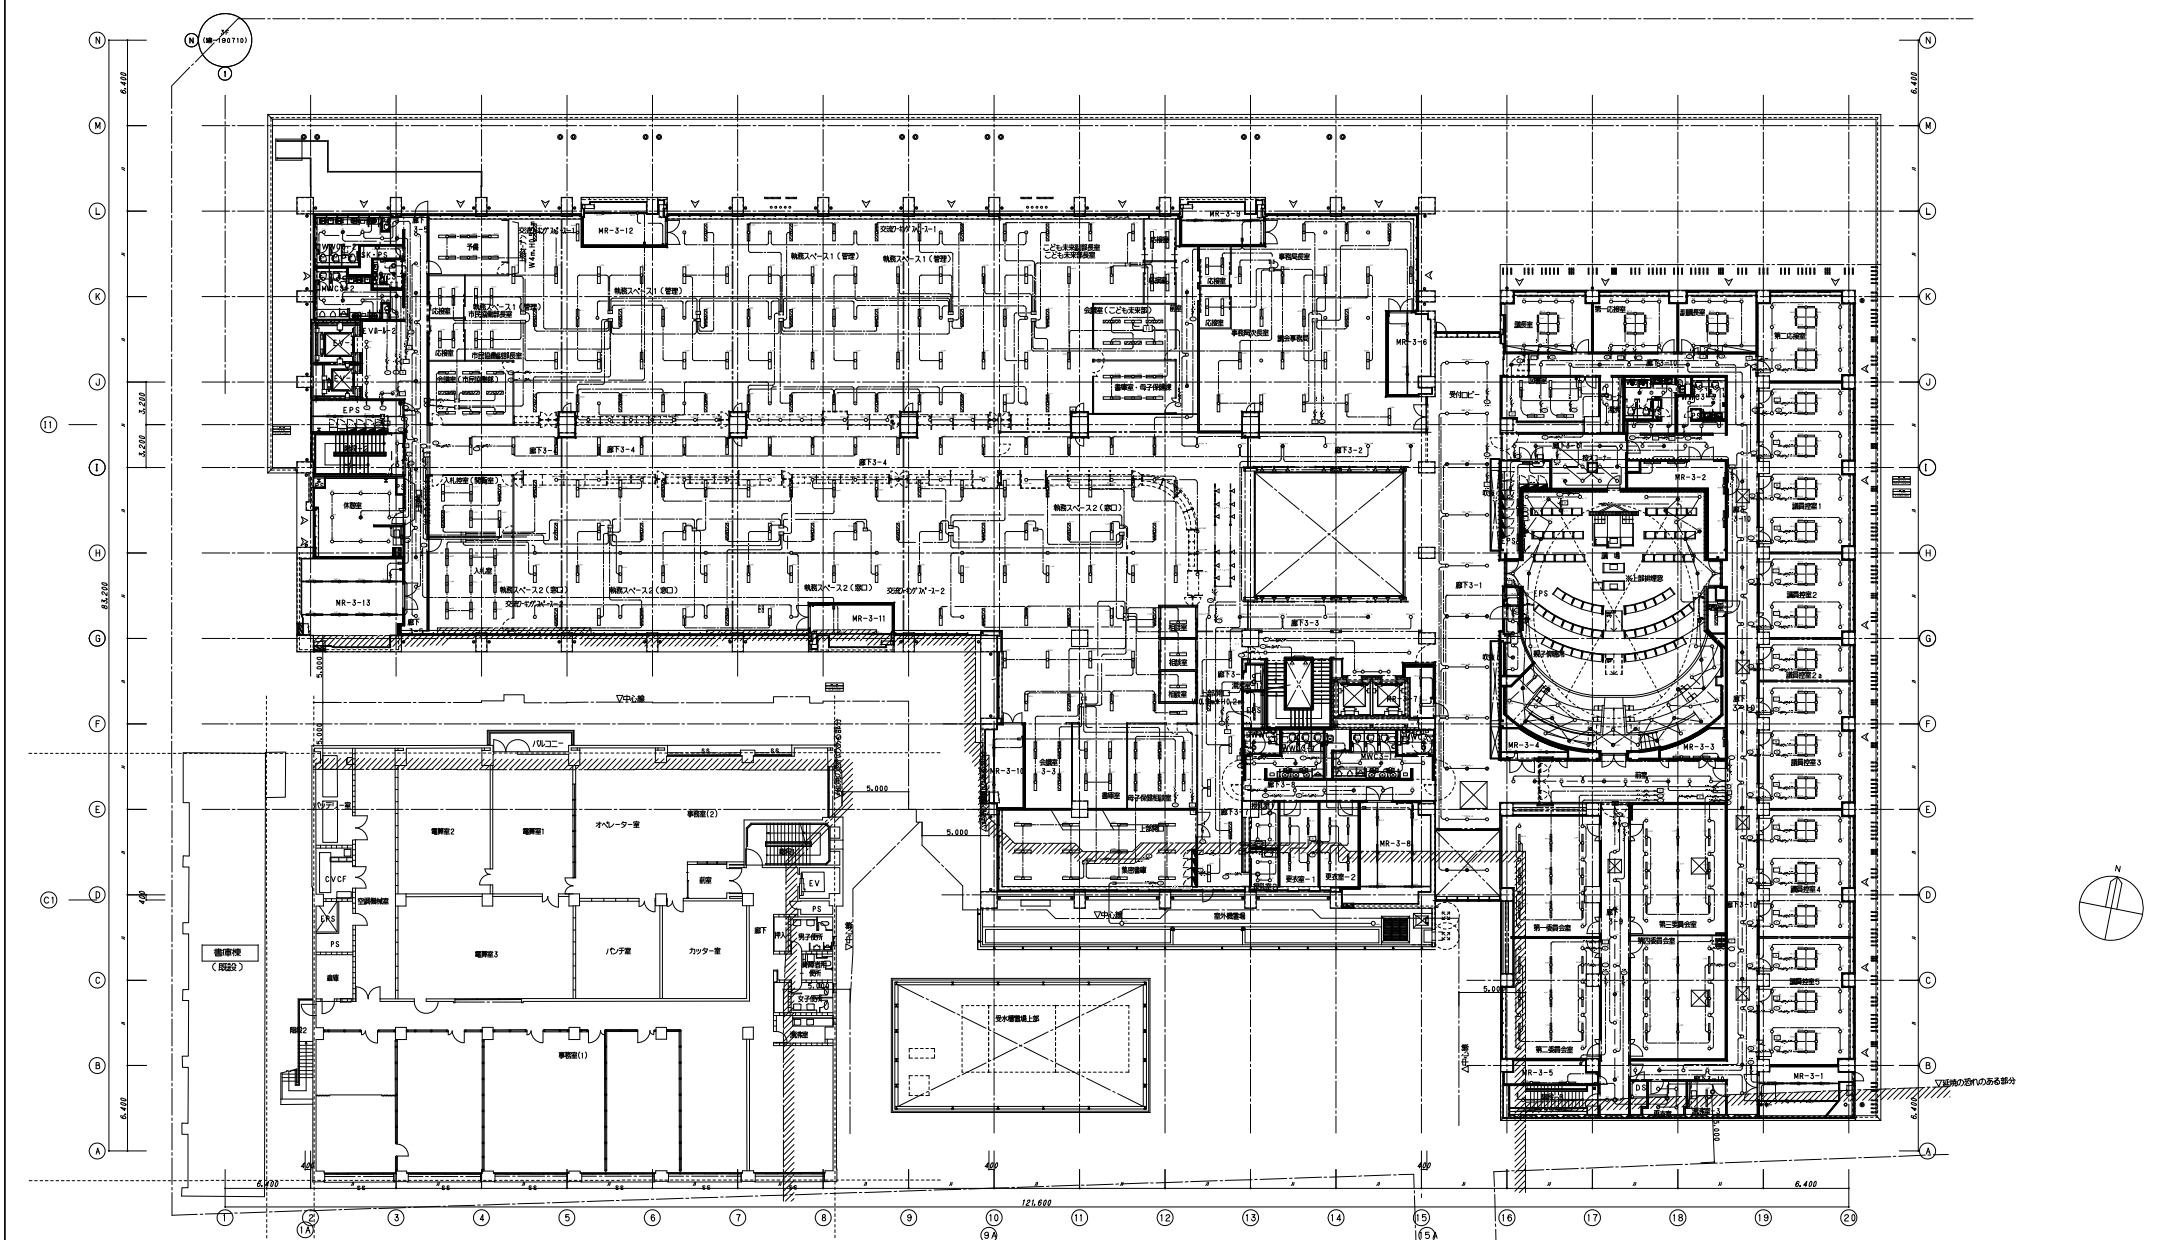

竣工	平成 28 年 5 月 25 日
竣工	令和 元年 11 月 30 日
監理	
施工	(印)

完成図 電-66

日建・上田特定設計委託業務 共同企業体		高知市都市建設部公共建築課	高知市新庁舎建設電気設備工事	電 66
担当	担当	担当	担当	13 - 9
担当	担当	担当	担当	0 - 140004 - B

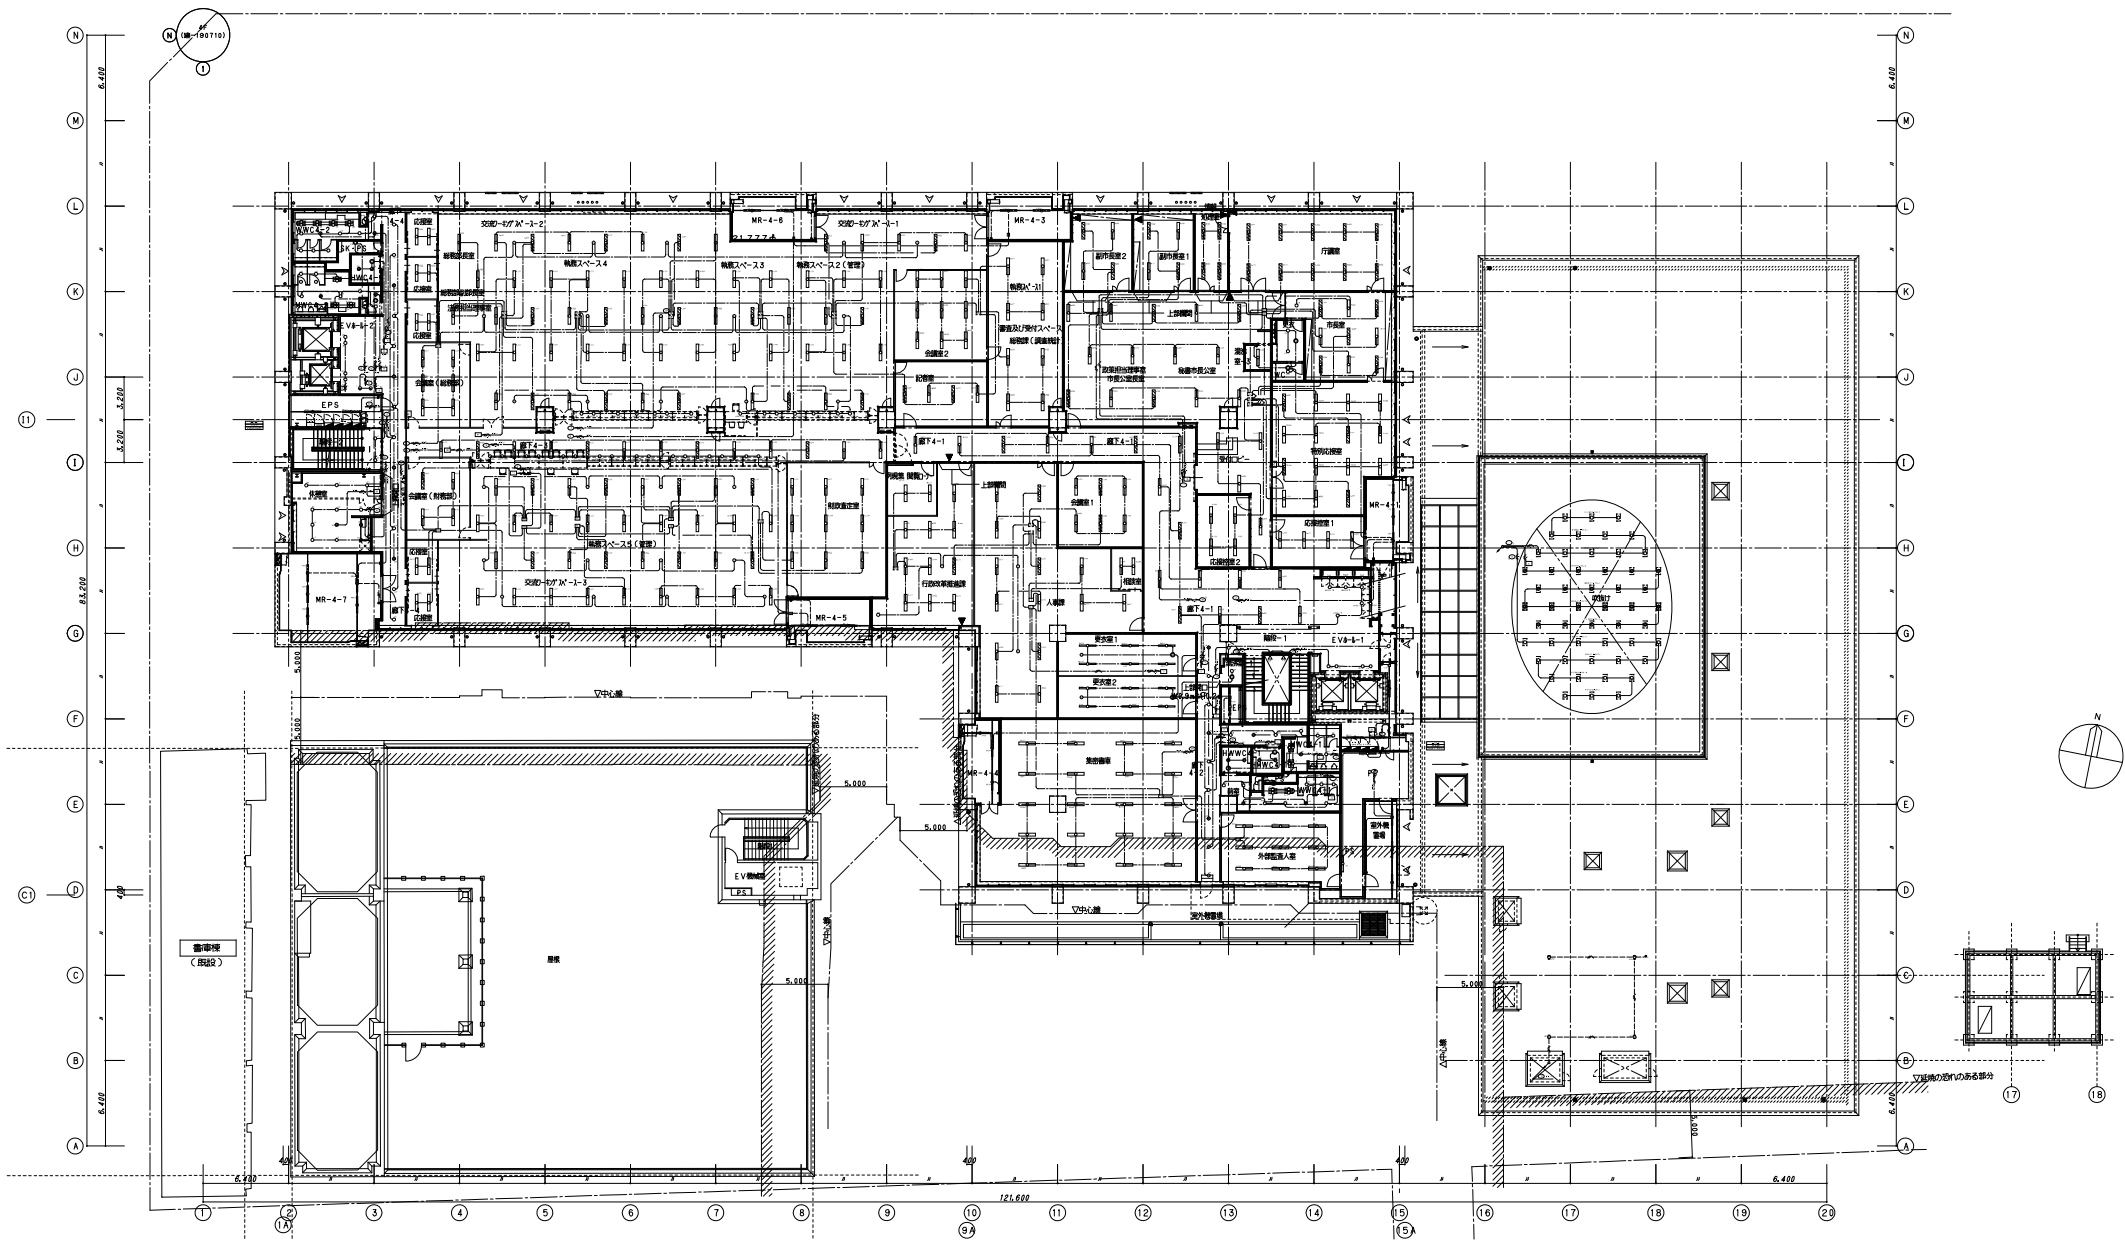

竣工	平成 28 年 5 月 25 日
竣工	令和 元年 11 月 30 日
経理	
施工	(間)

完成図 電-67


日建・上田特定設計委託業務  
共同企業体

高知市都市建設部公共建築課

高知市新庁舎建設電気設備工事

照明設備 4階平面図

電 67  
13-10  
0- 140004 -B

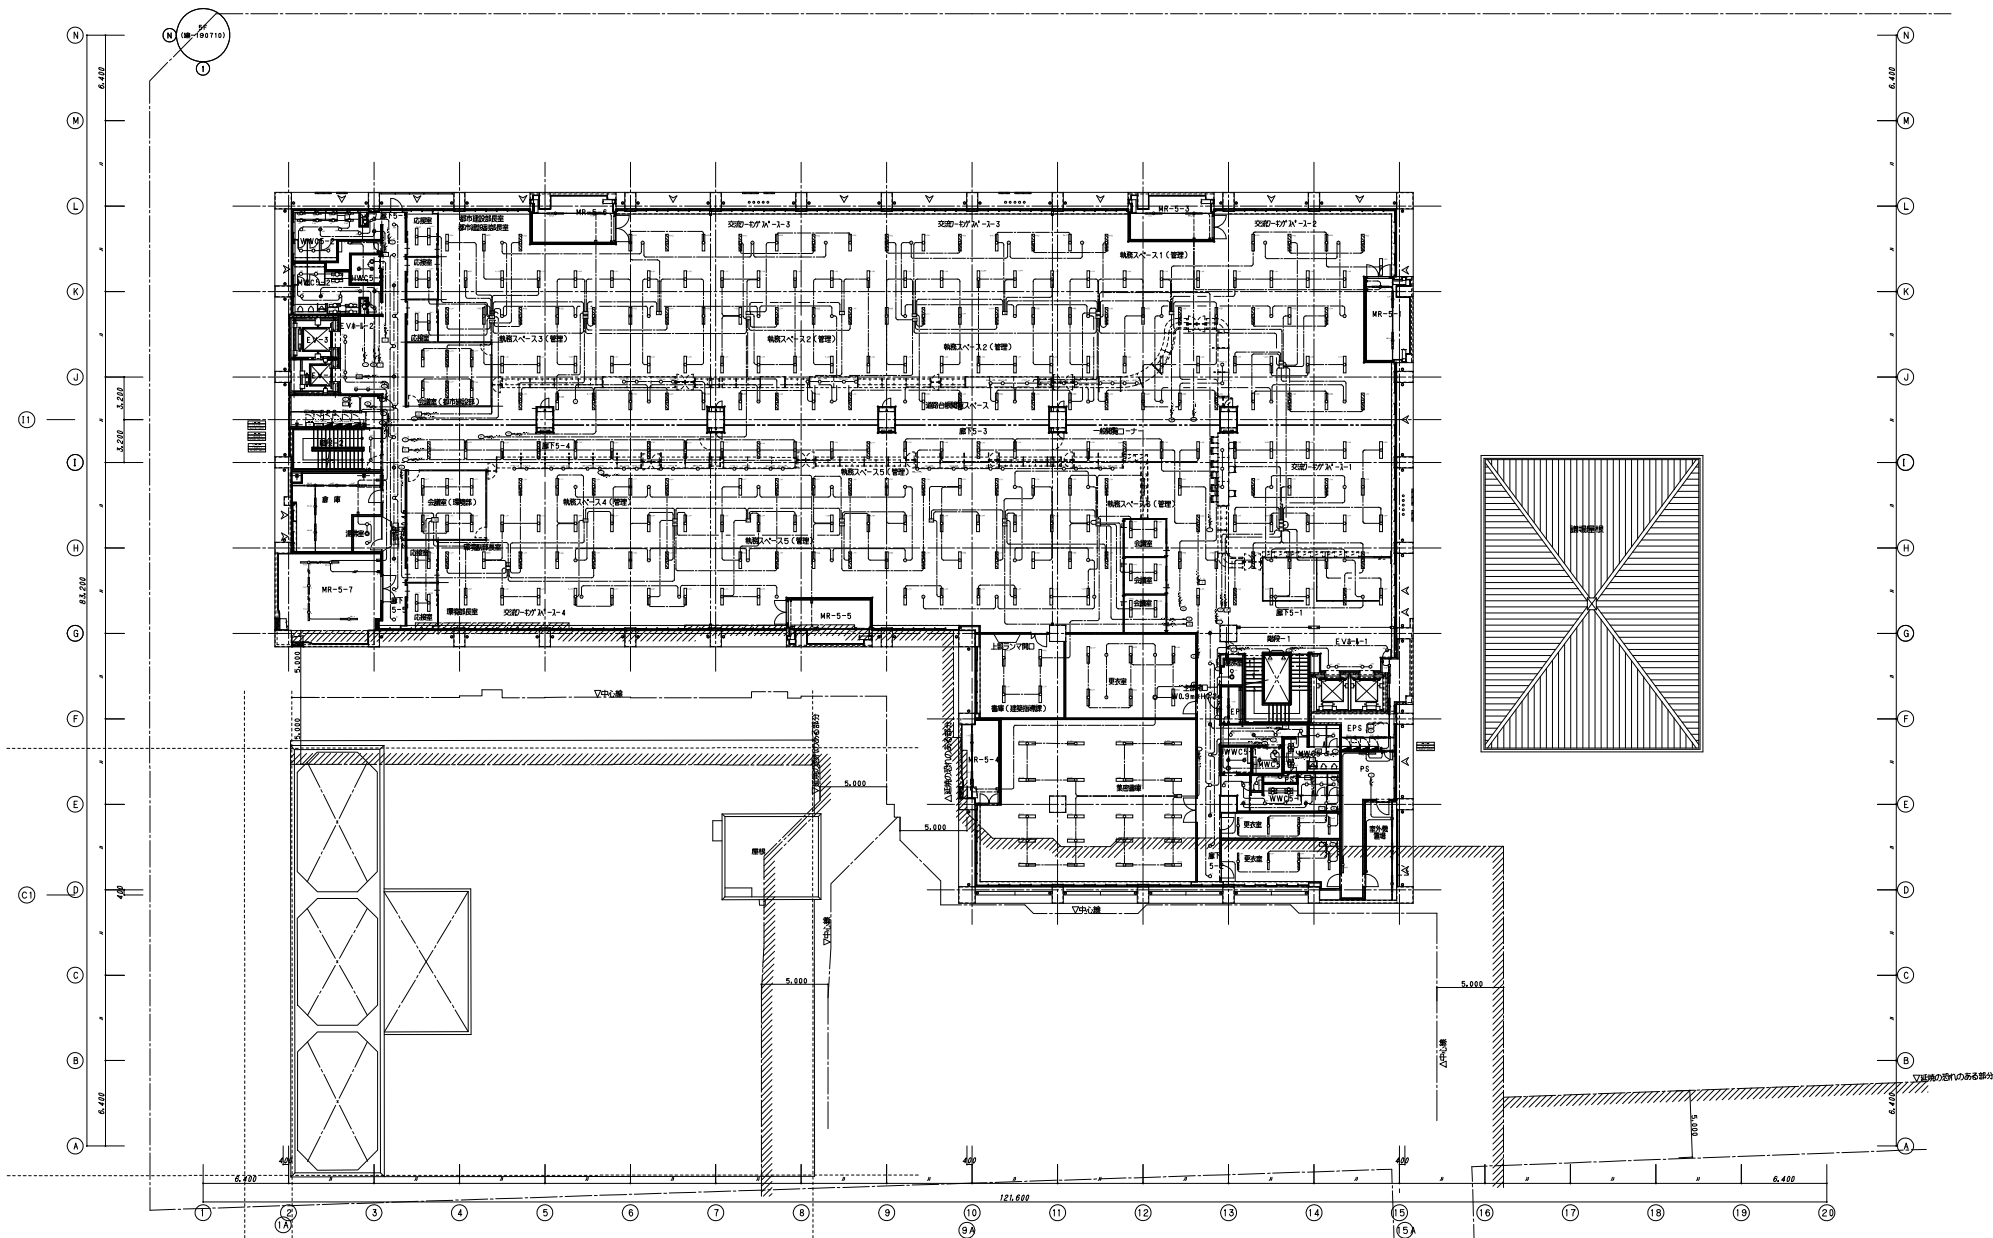

竣工	平成 28 年 5 月 25 日
竣工	令和 元年 11 月 30 日
経理	
施工	（印）

完成図 電-68

日建・上田特定設計委託業務  
共同企業体



高知市都市建設部公共建築課

高知市新庁舎建設電気設備工事

13-11 68

照明設備 5階平面図

0- 140004 -B

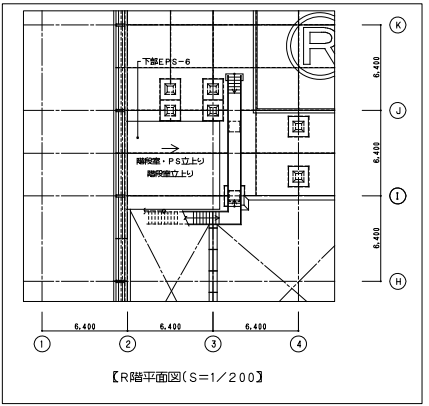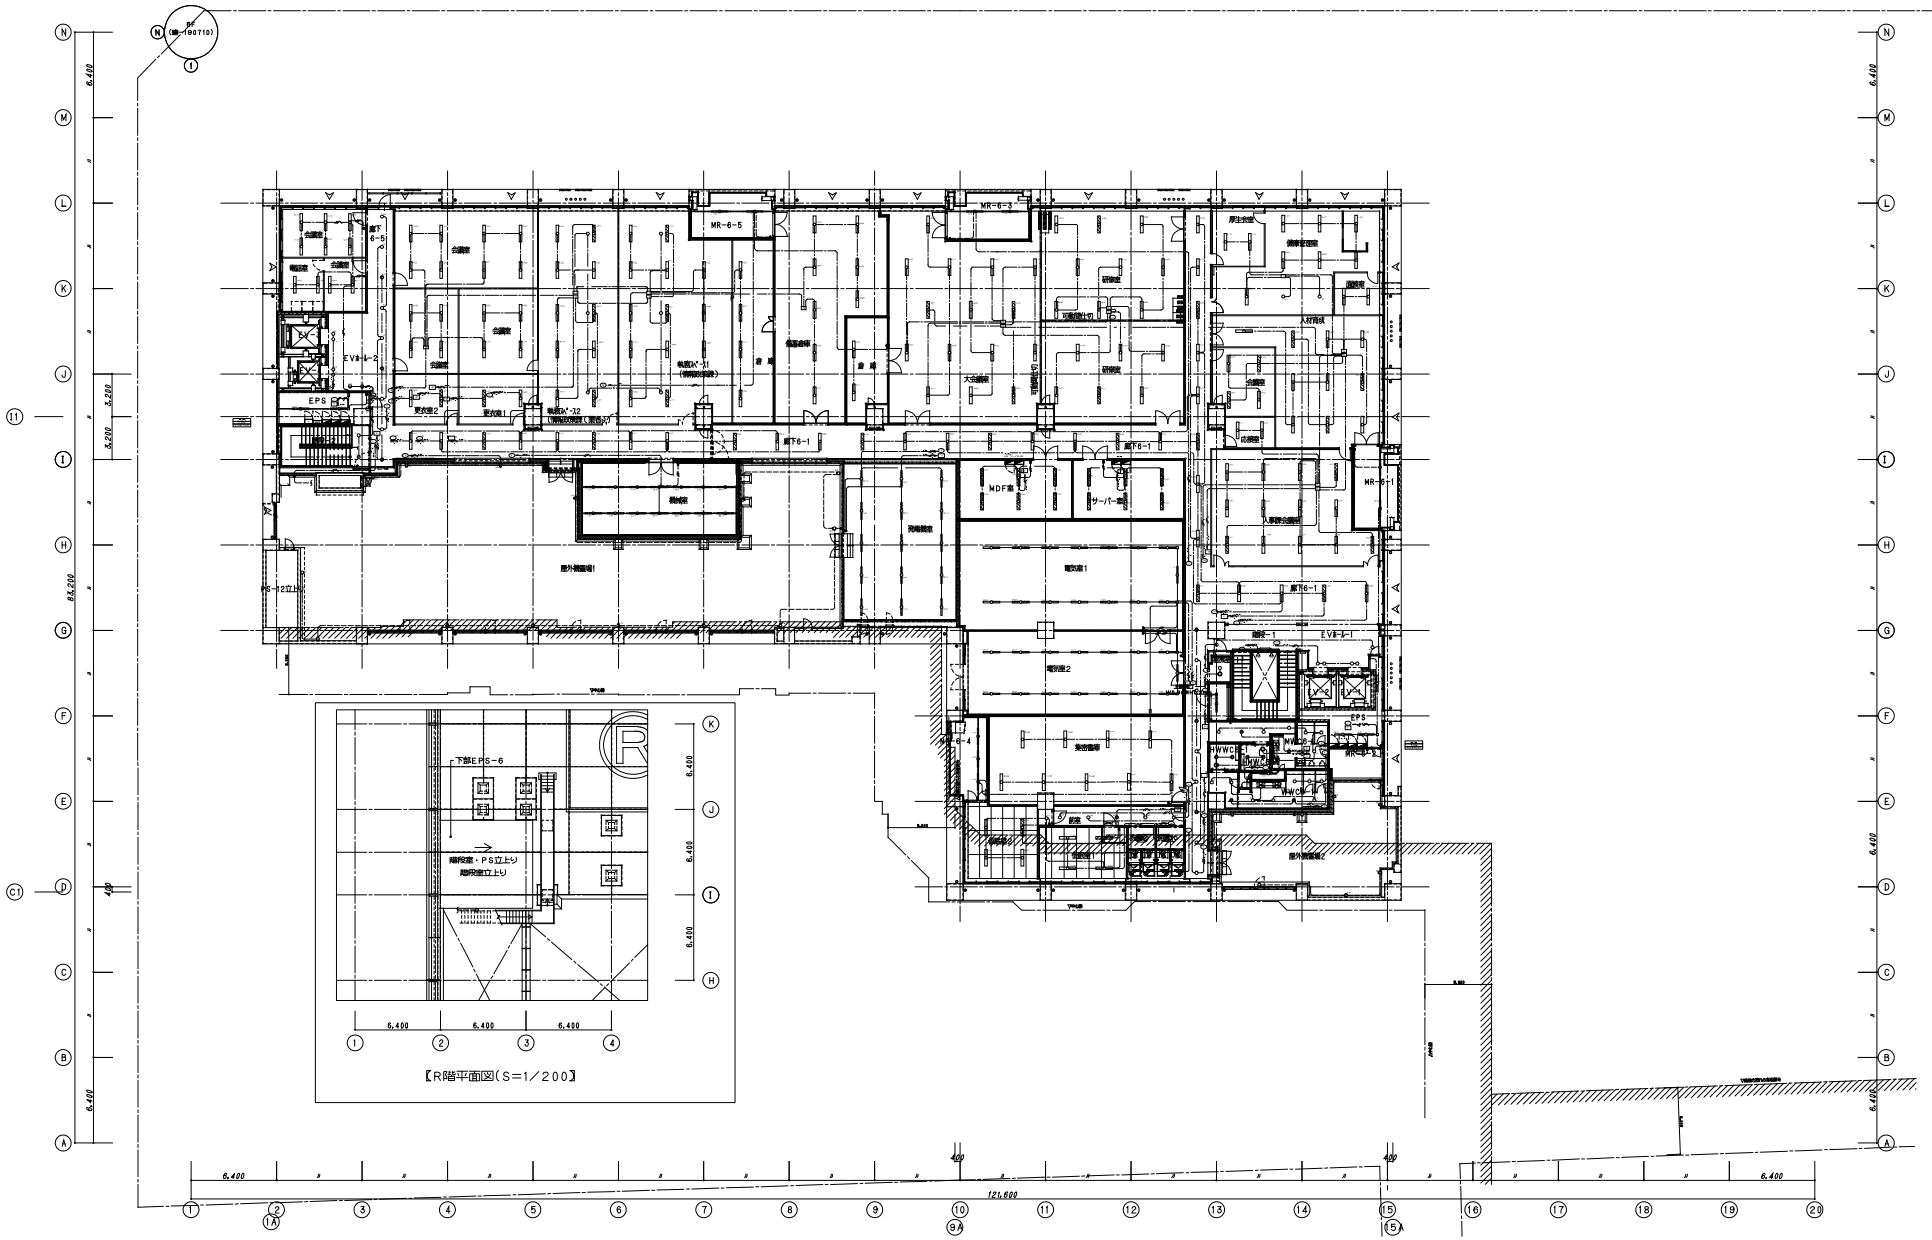


竣工	平成 28 年 5 月 25 日
竣工	令和 元年 11 月 30 日
概算	
施工	(間)

完成図 電-69

日建・上田特定設計委託業務  
共同企業体

高知市都市建設部公共建築課

高知市新庁舎建設電気設備工事

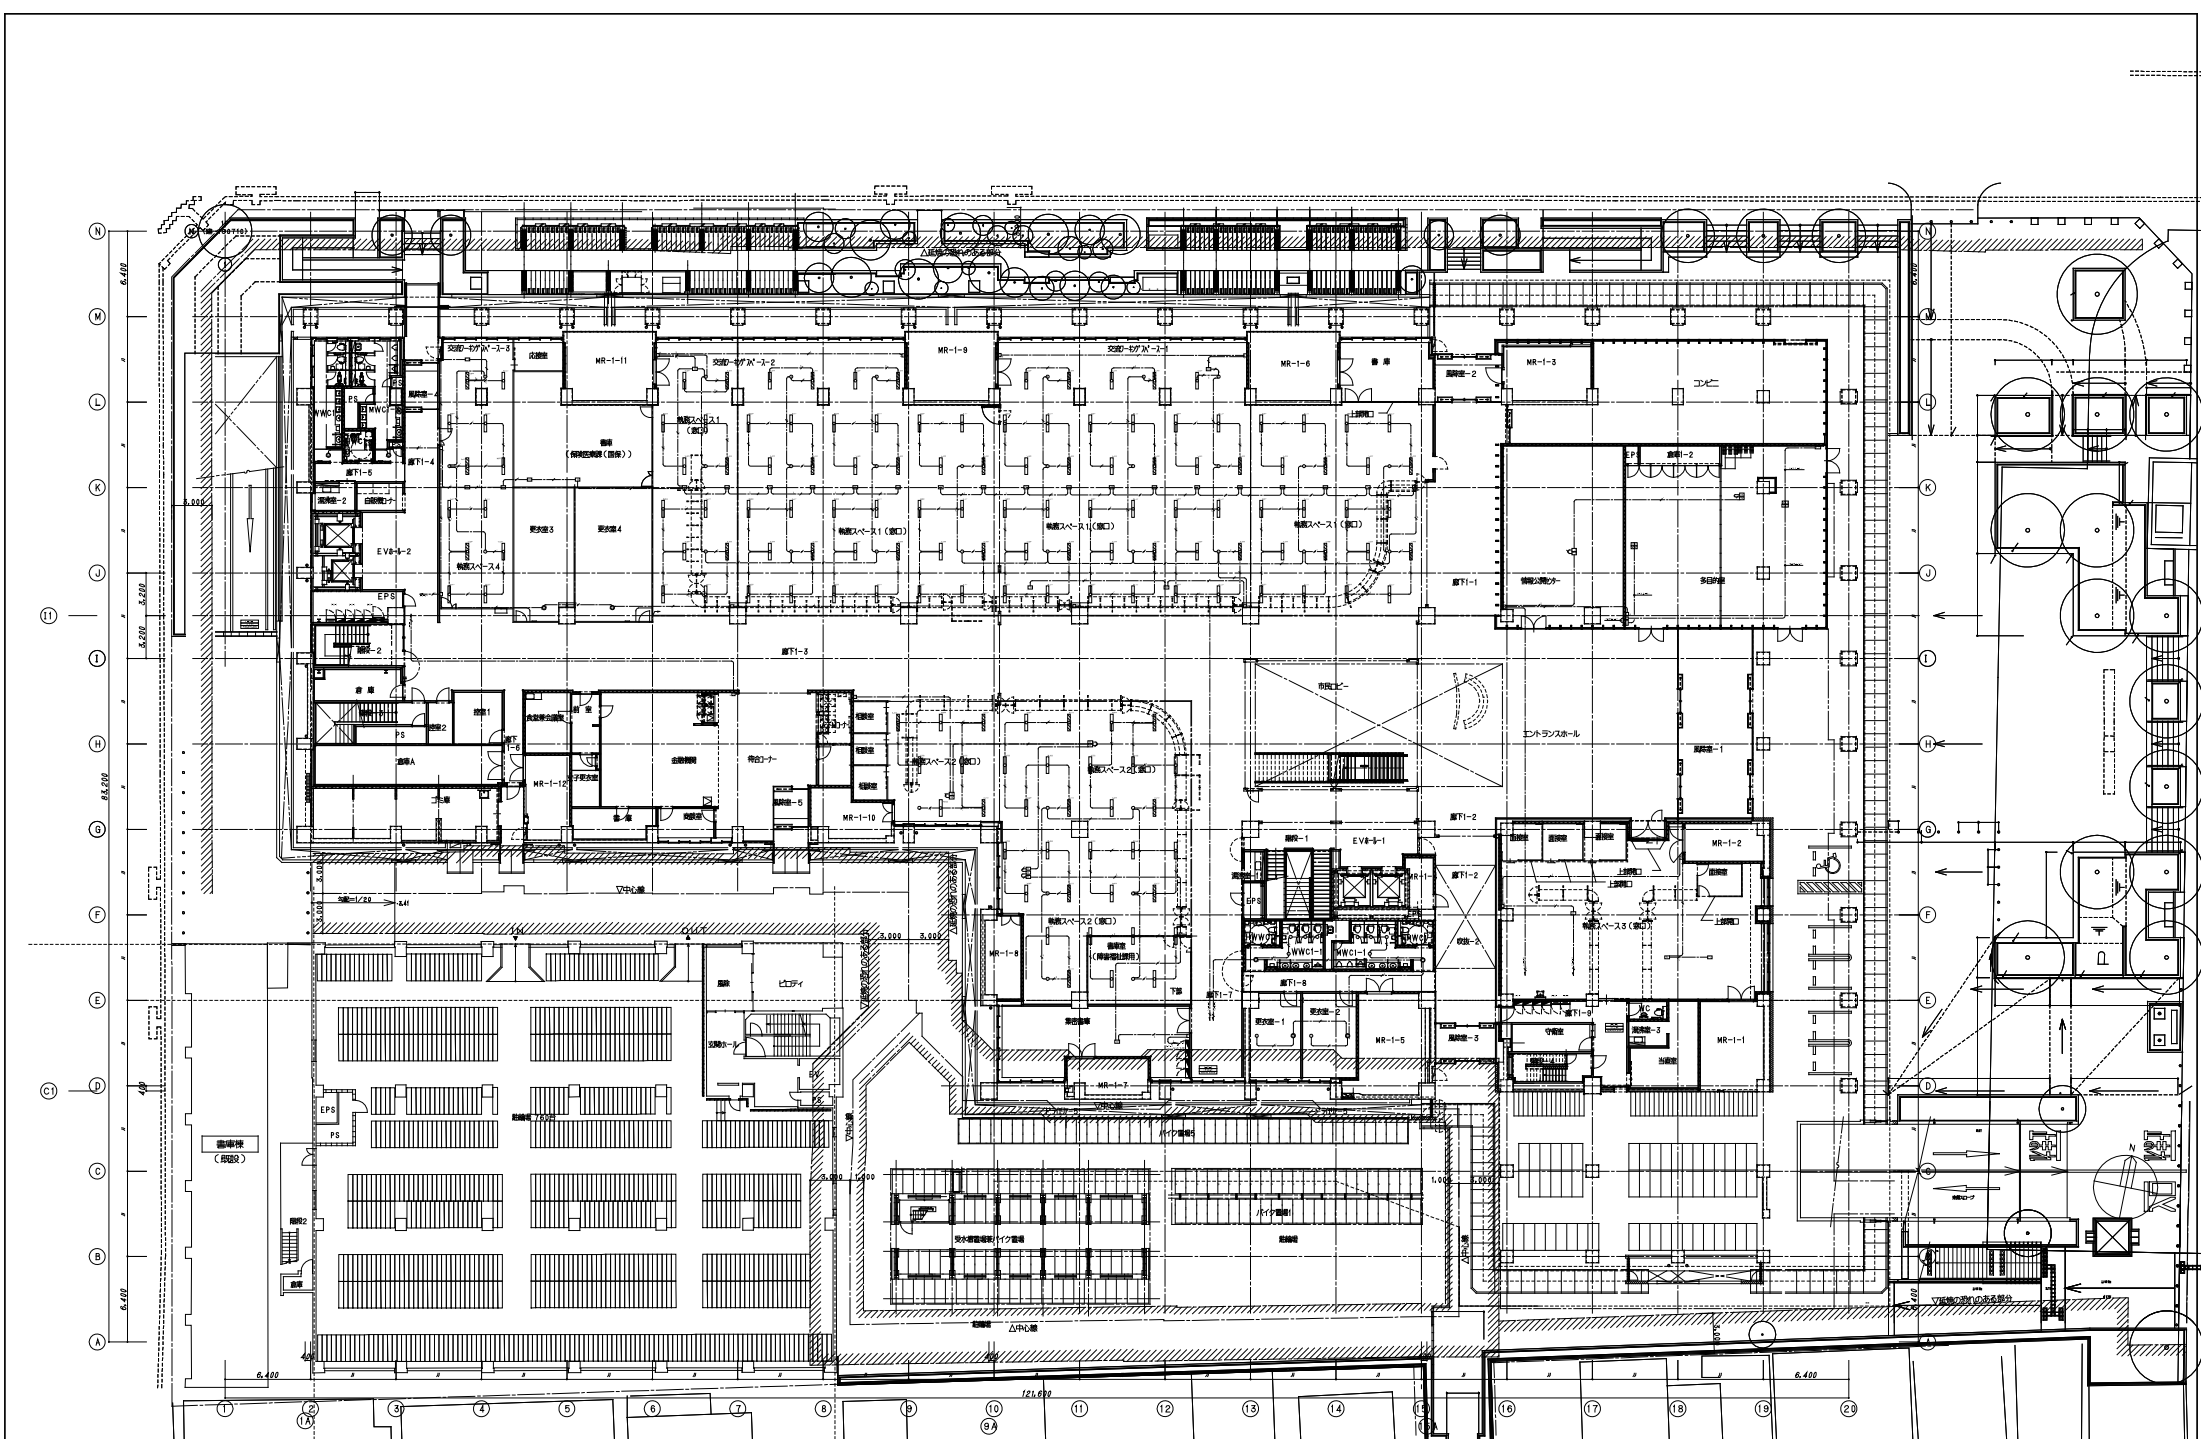


竣工	平成 28 年 6 月 25 日
竣工	令和 元年 11 月 30 日
概理	
施工	

完成図 電-70

日建・上田特定設計委託業務 共同企業体		高知市都市建設部公共建築課	高知市新庁舎建設電気設備工事	70
担当	担当	担当	担当	13-13
照明制御設備 1階平面図				0- 140004 -B



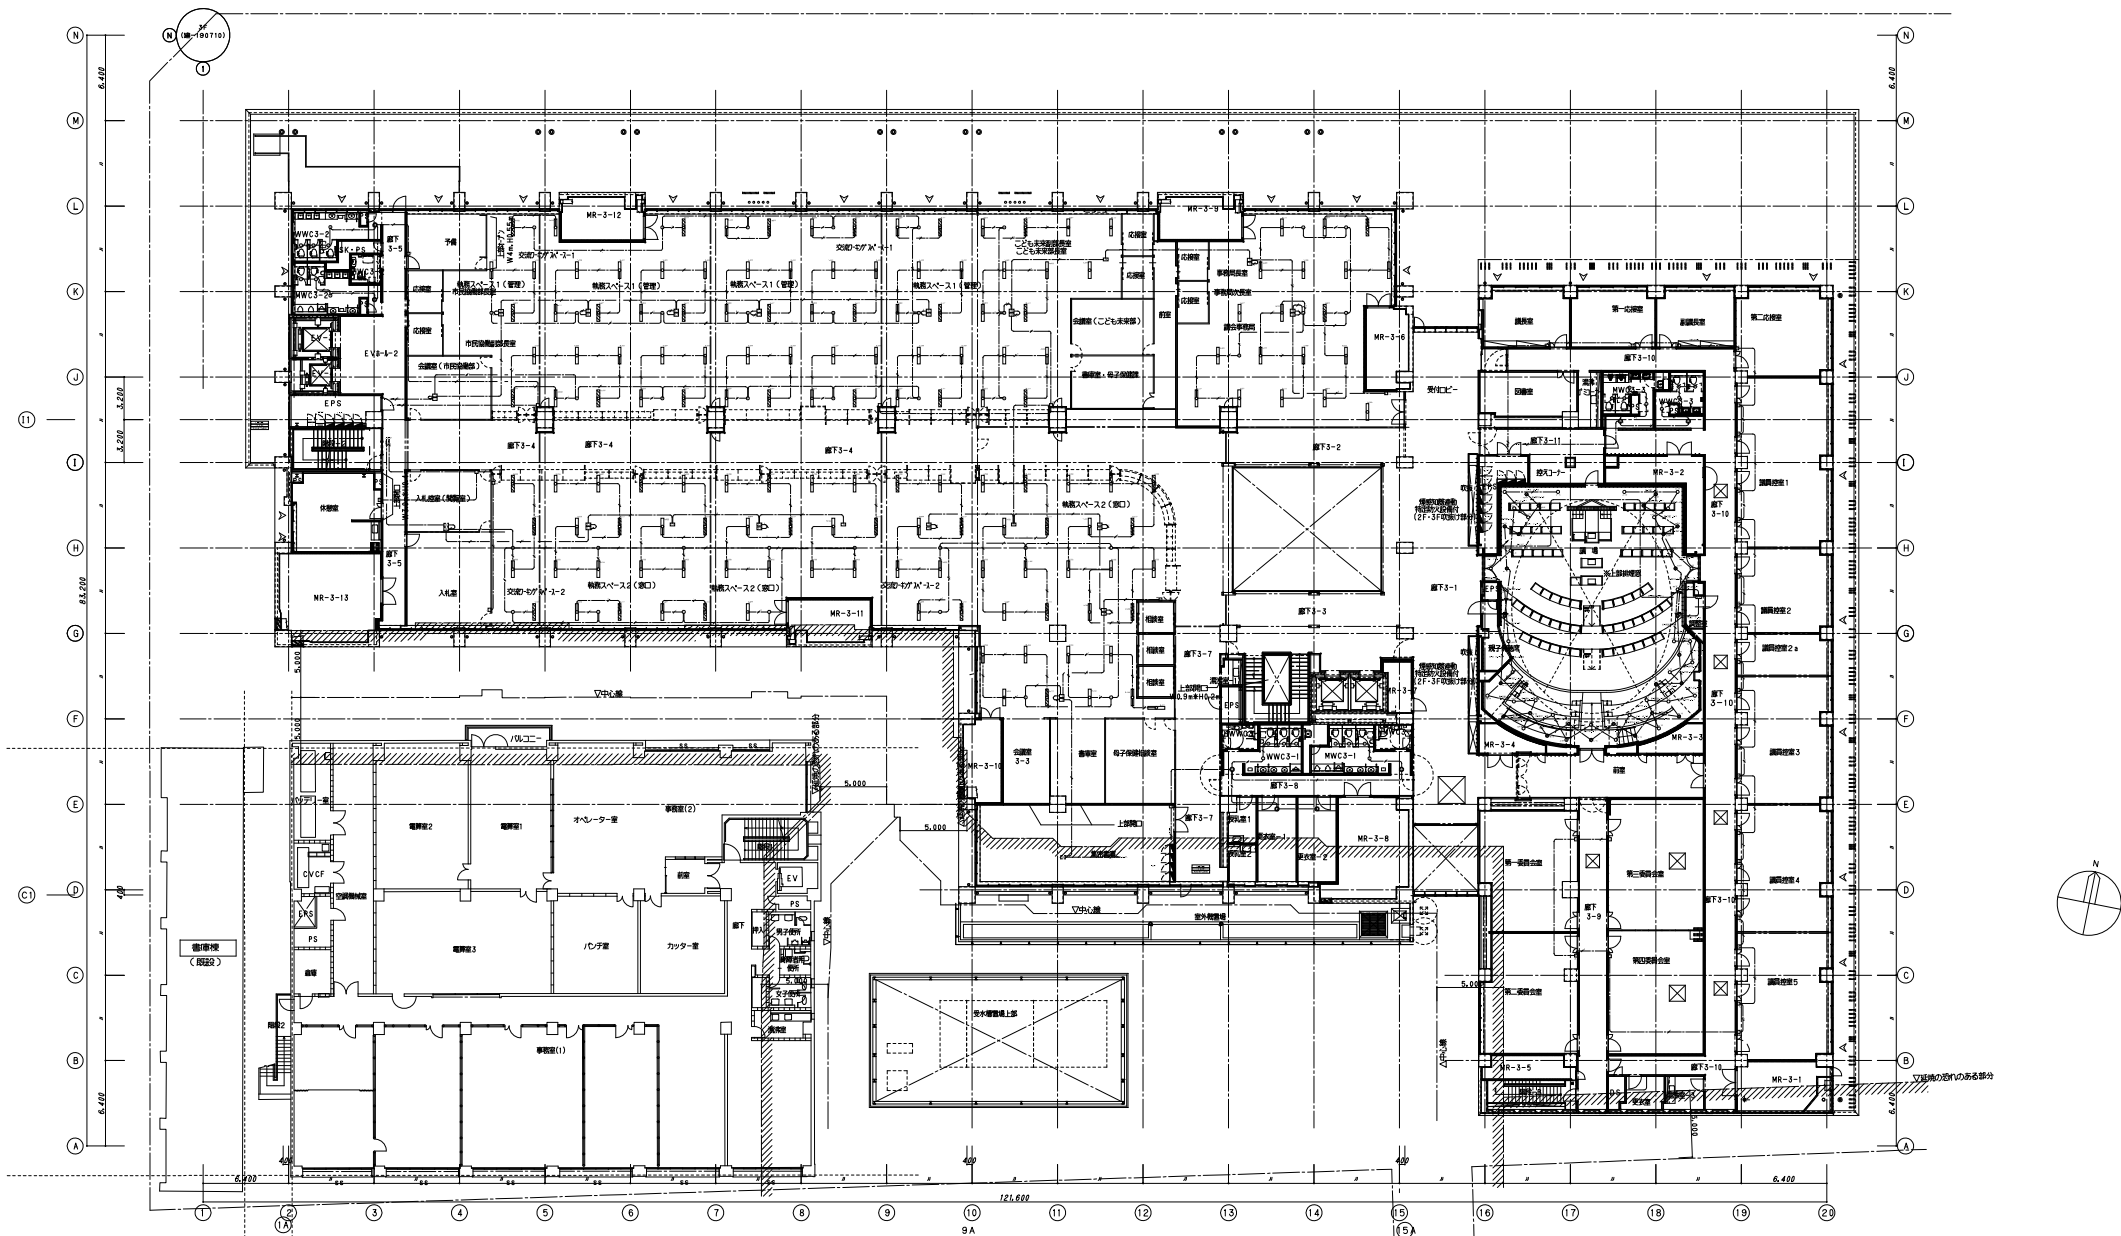

竣工	平成 28 年 5 月 25 日
竣工	令和 元年 11 月 30 日
経理	
施工	(間)

完成図 電-72

日建・上田特定設計委託業務 共同企業体	高知市都市建設部公共建築課	高知市新庁舎建設電気設備工事	72
担当	担当	担当	13-15
担当	担当	担当	0- 140004 -B

照明制御設備 3階平面図














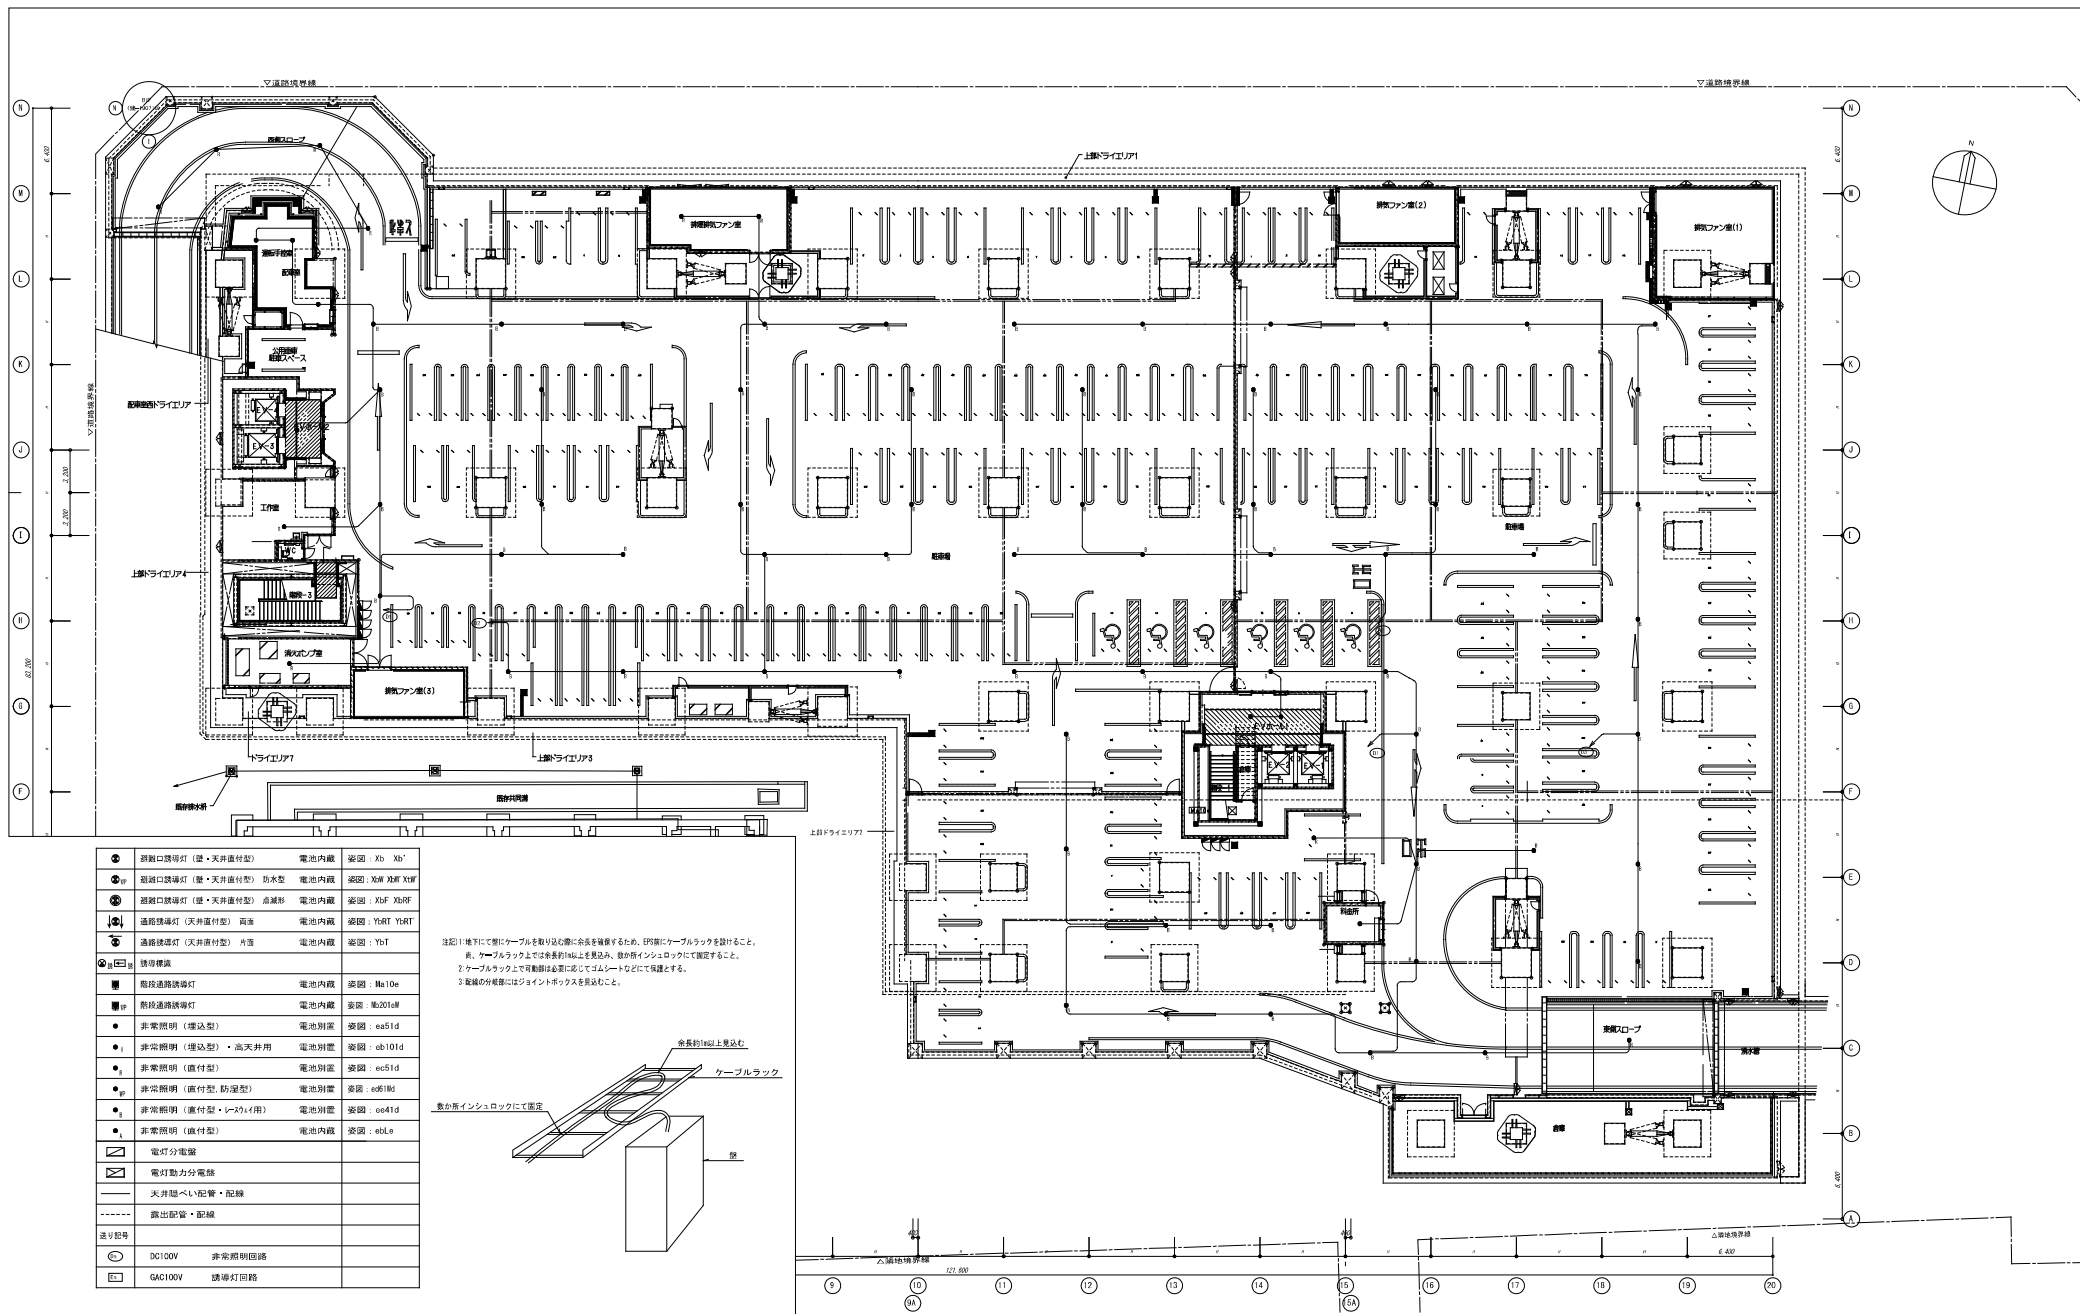

竣工	平成 28 年 6 月 25 日
竣工	令和 元年 11 月 30 日
概理	
施工	

完成図 電-78

日建・上田特定設計委託業務  
共同企業体


高知市都市建設部公共建築課

高知市新庁舎建設電気設備工事

78  
13 - 21

非常照明設備 81階平面図

0 - 140004 - 8

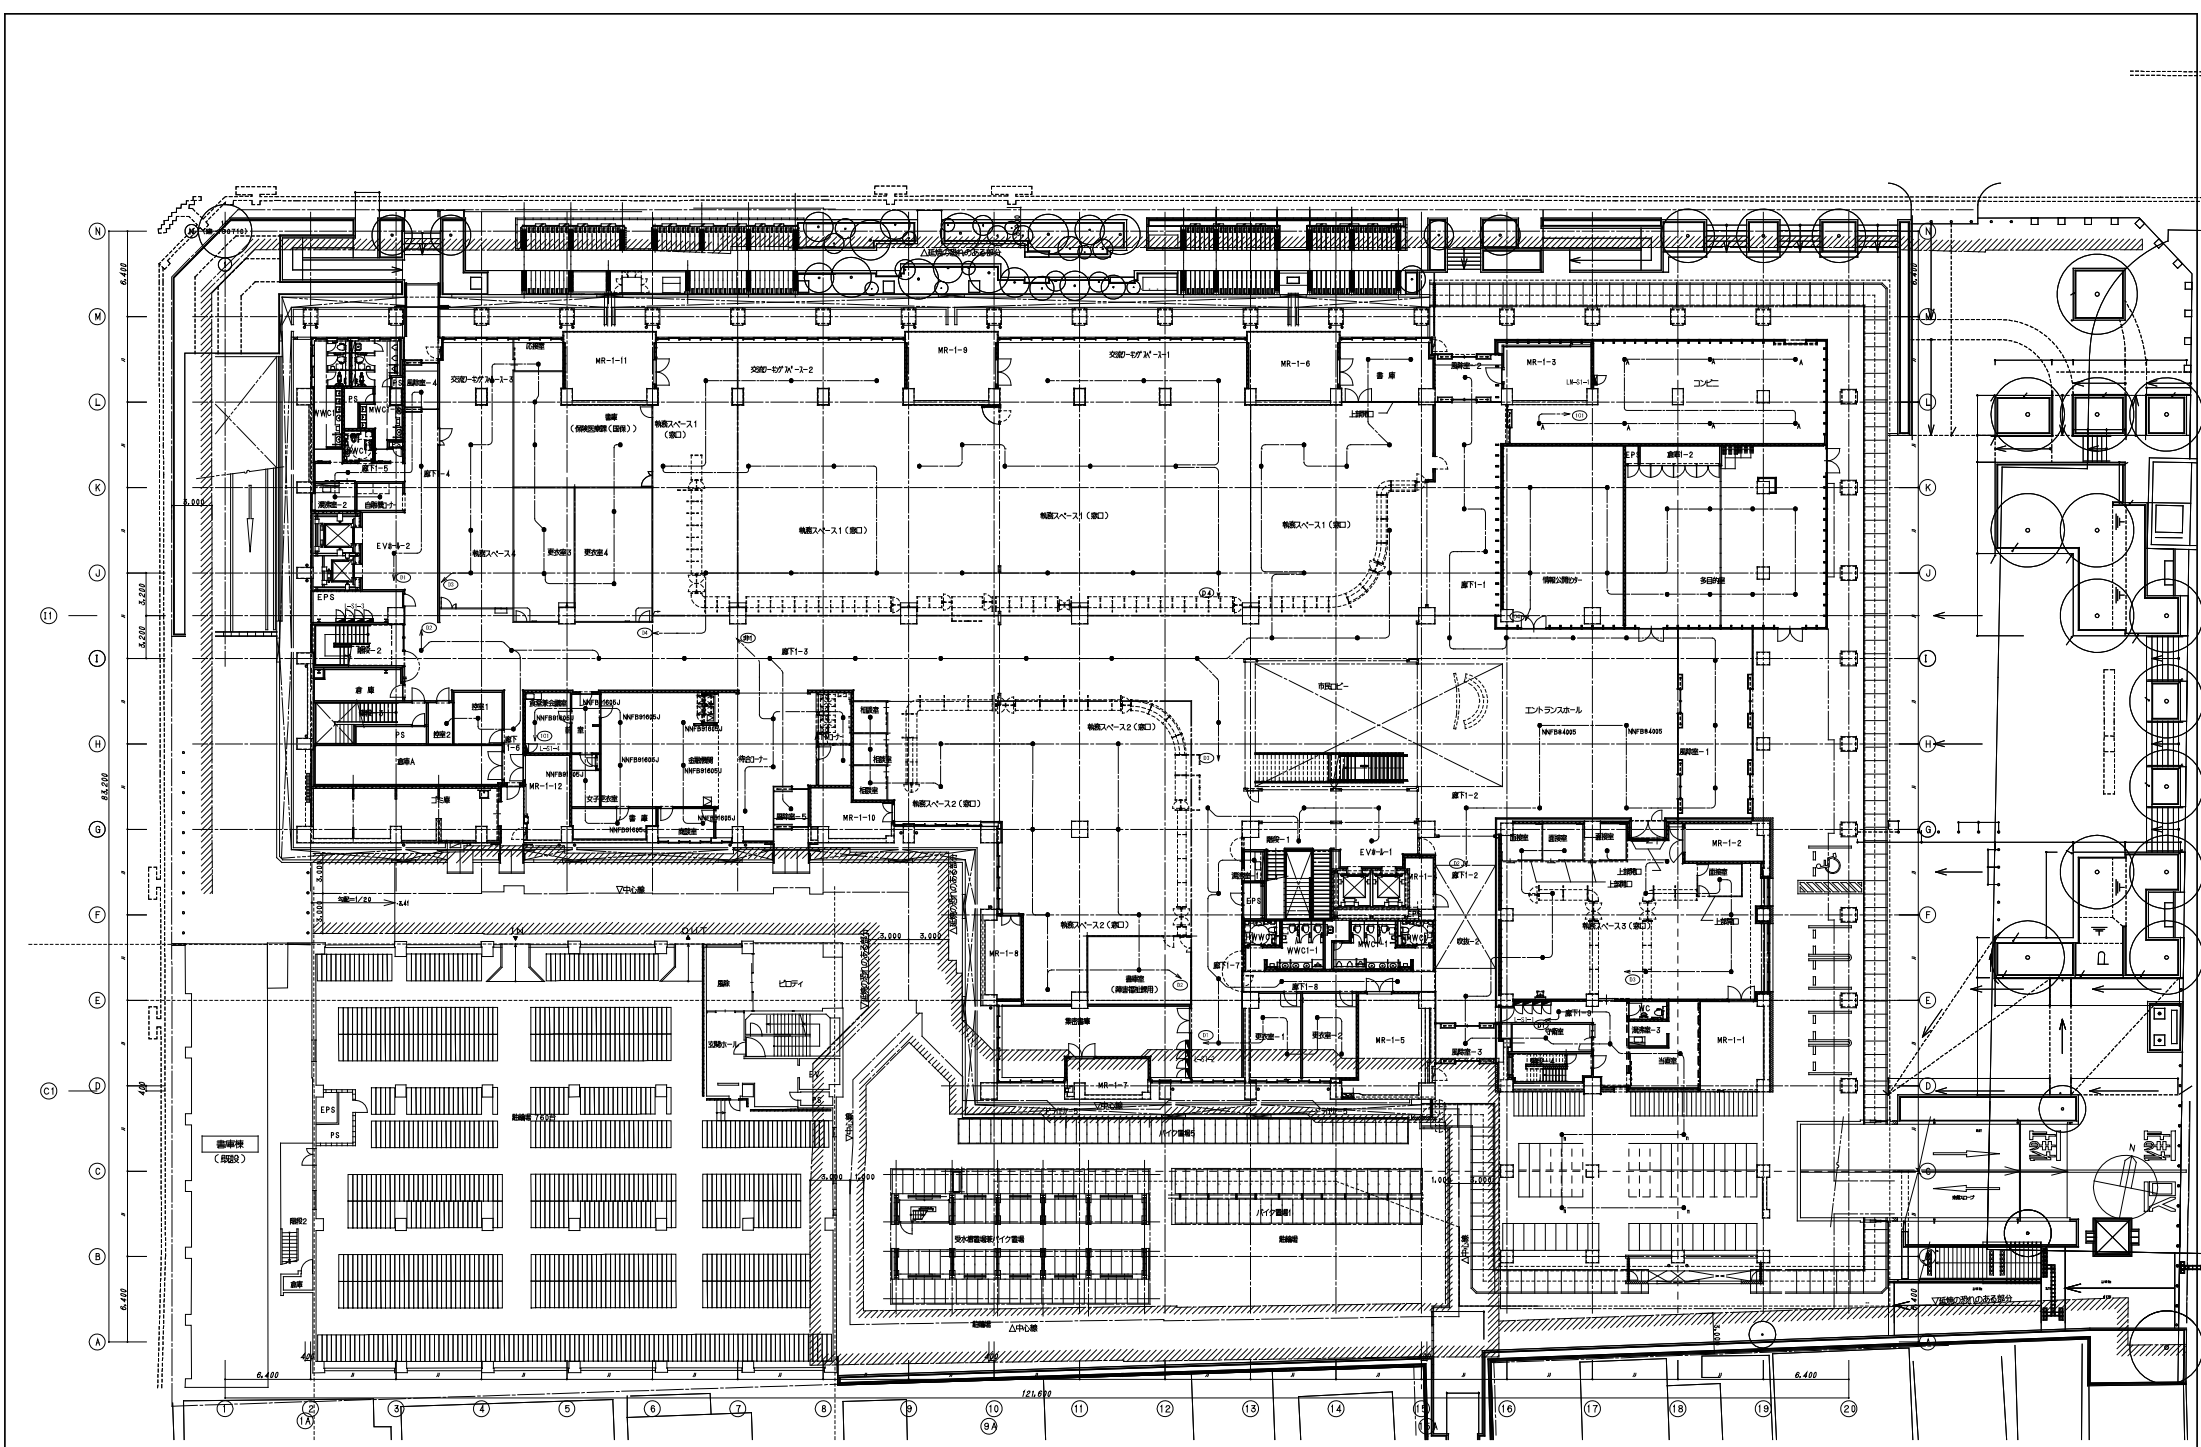


竣工	平成 28 年 6 月 25 日
竣工	令和 元年 11 月 30 日
概理	
施工	

完成図 電-79





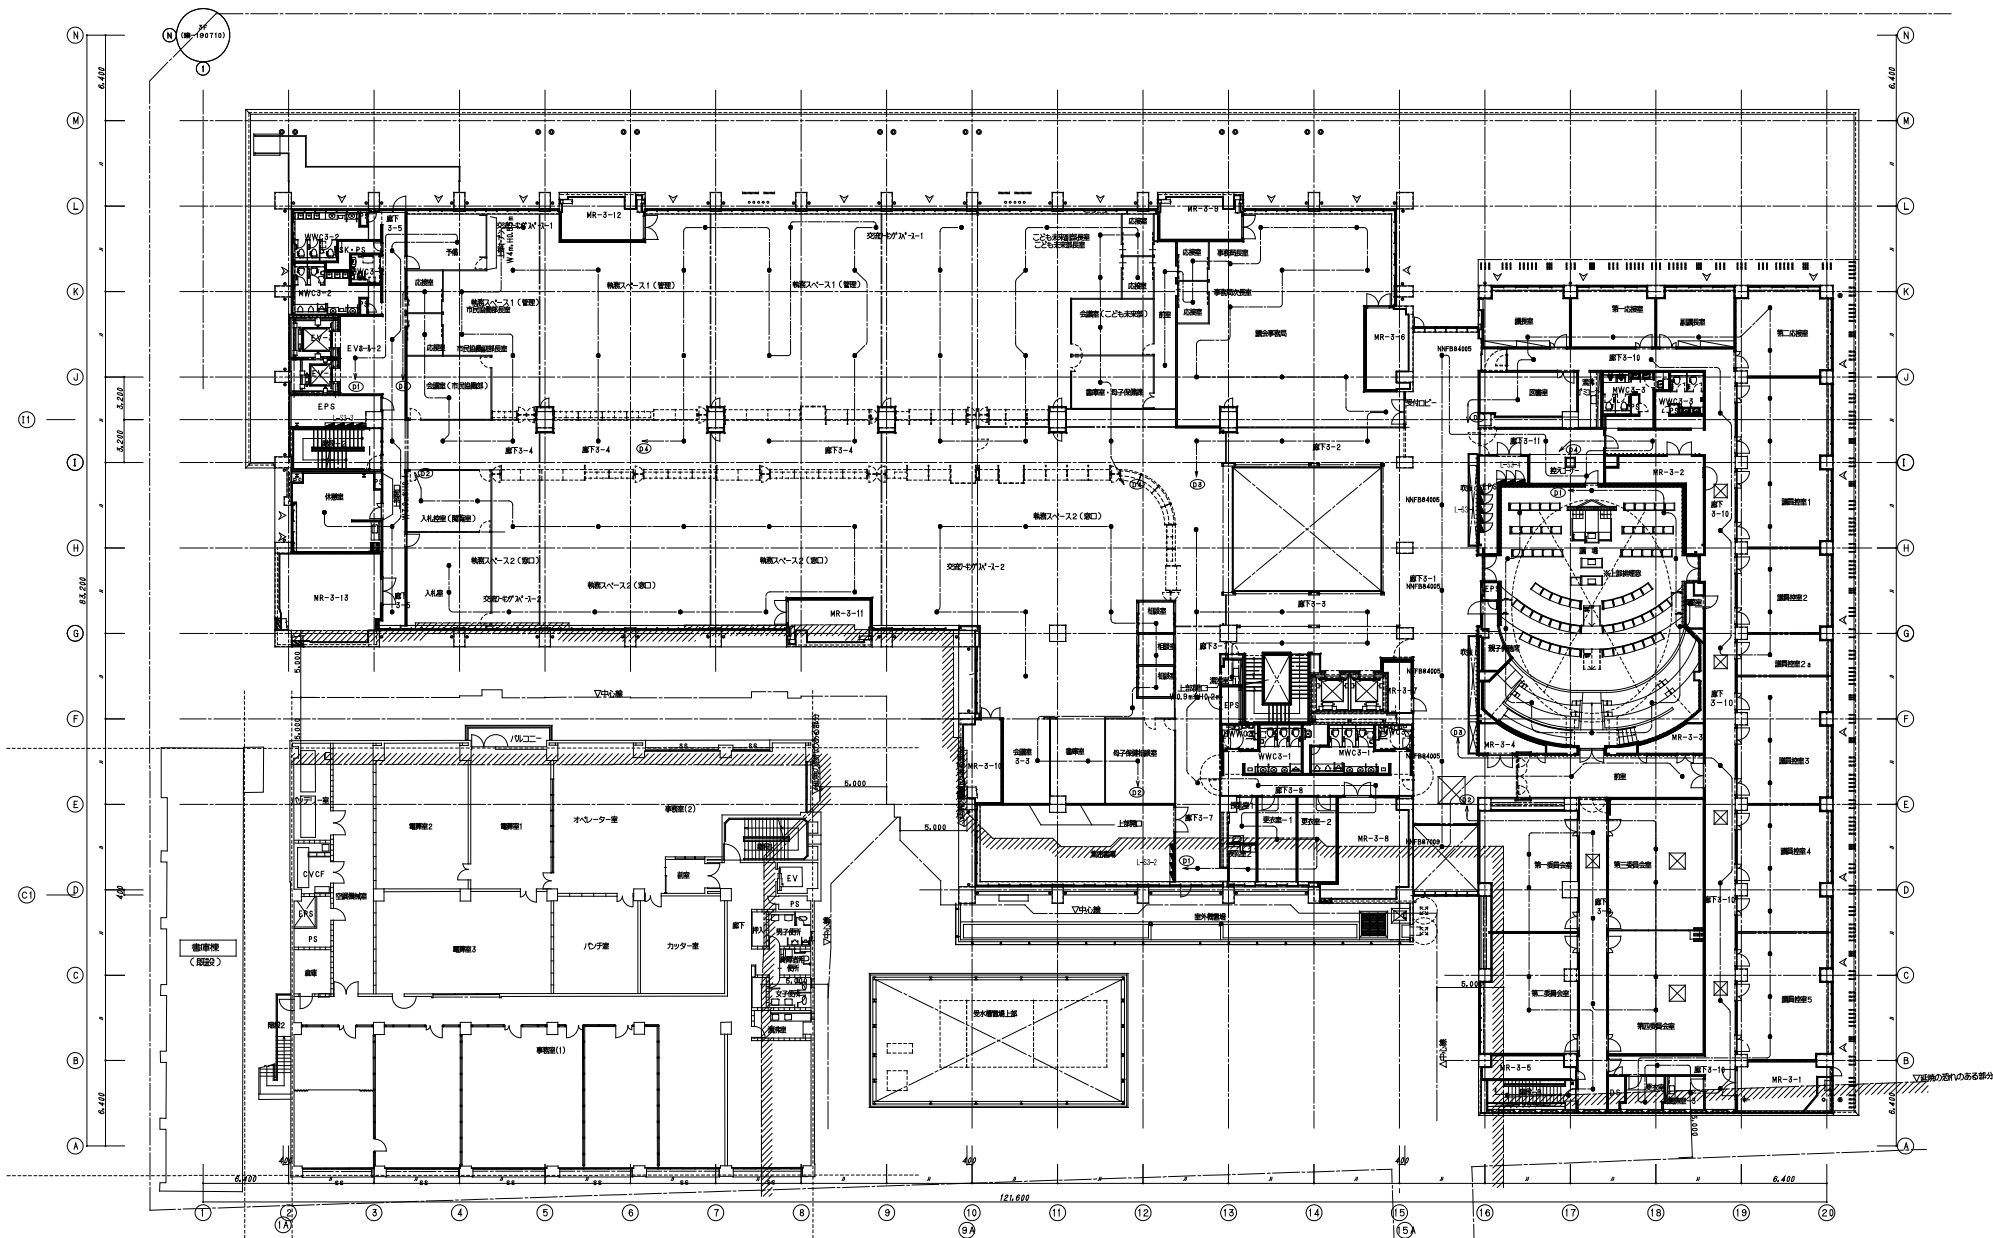

竣工	平成 28 年 5 月 25 日
竣工	令和 元年 11 月 30 日
経理	
施工	(印)

完成図 電-81

日建・上田特定設計委託業務  
共同企業体


高知市都市建設部公共建築課

高知市新庁舎建設電気設備工事

13-24

非常照明設備 3階平面図

0- 140004 -B

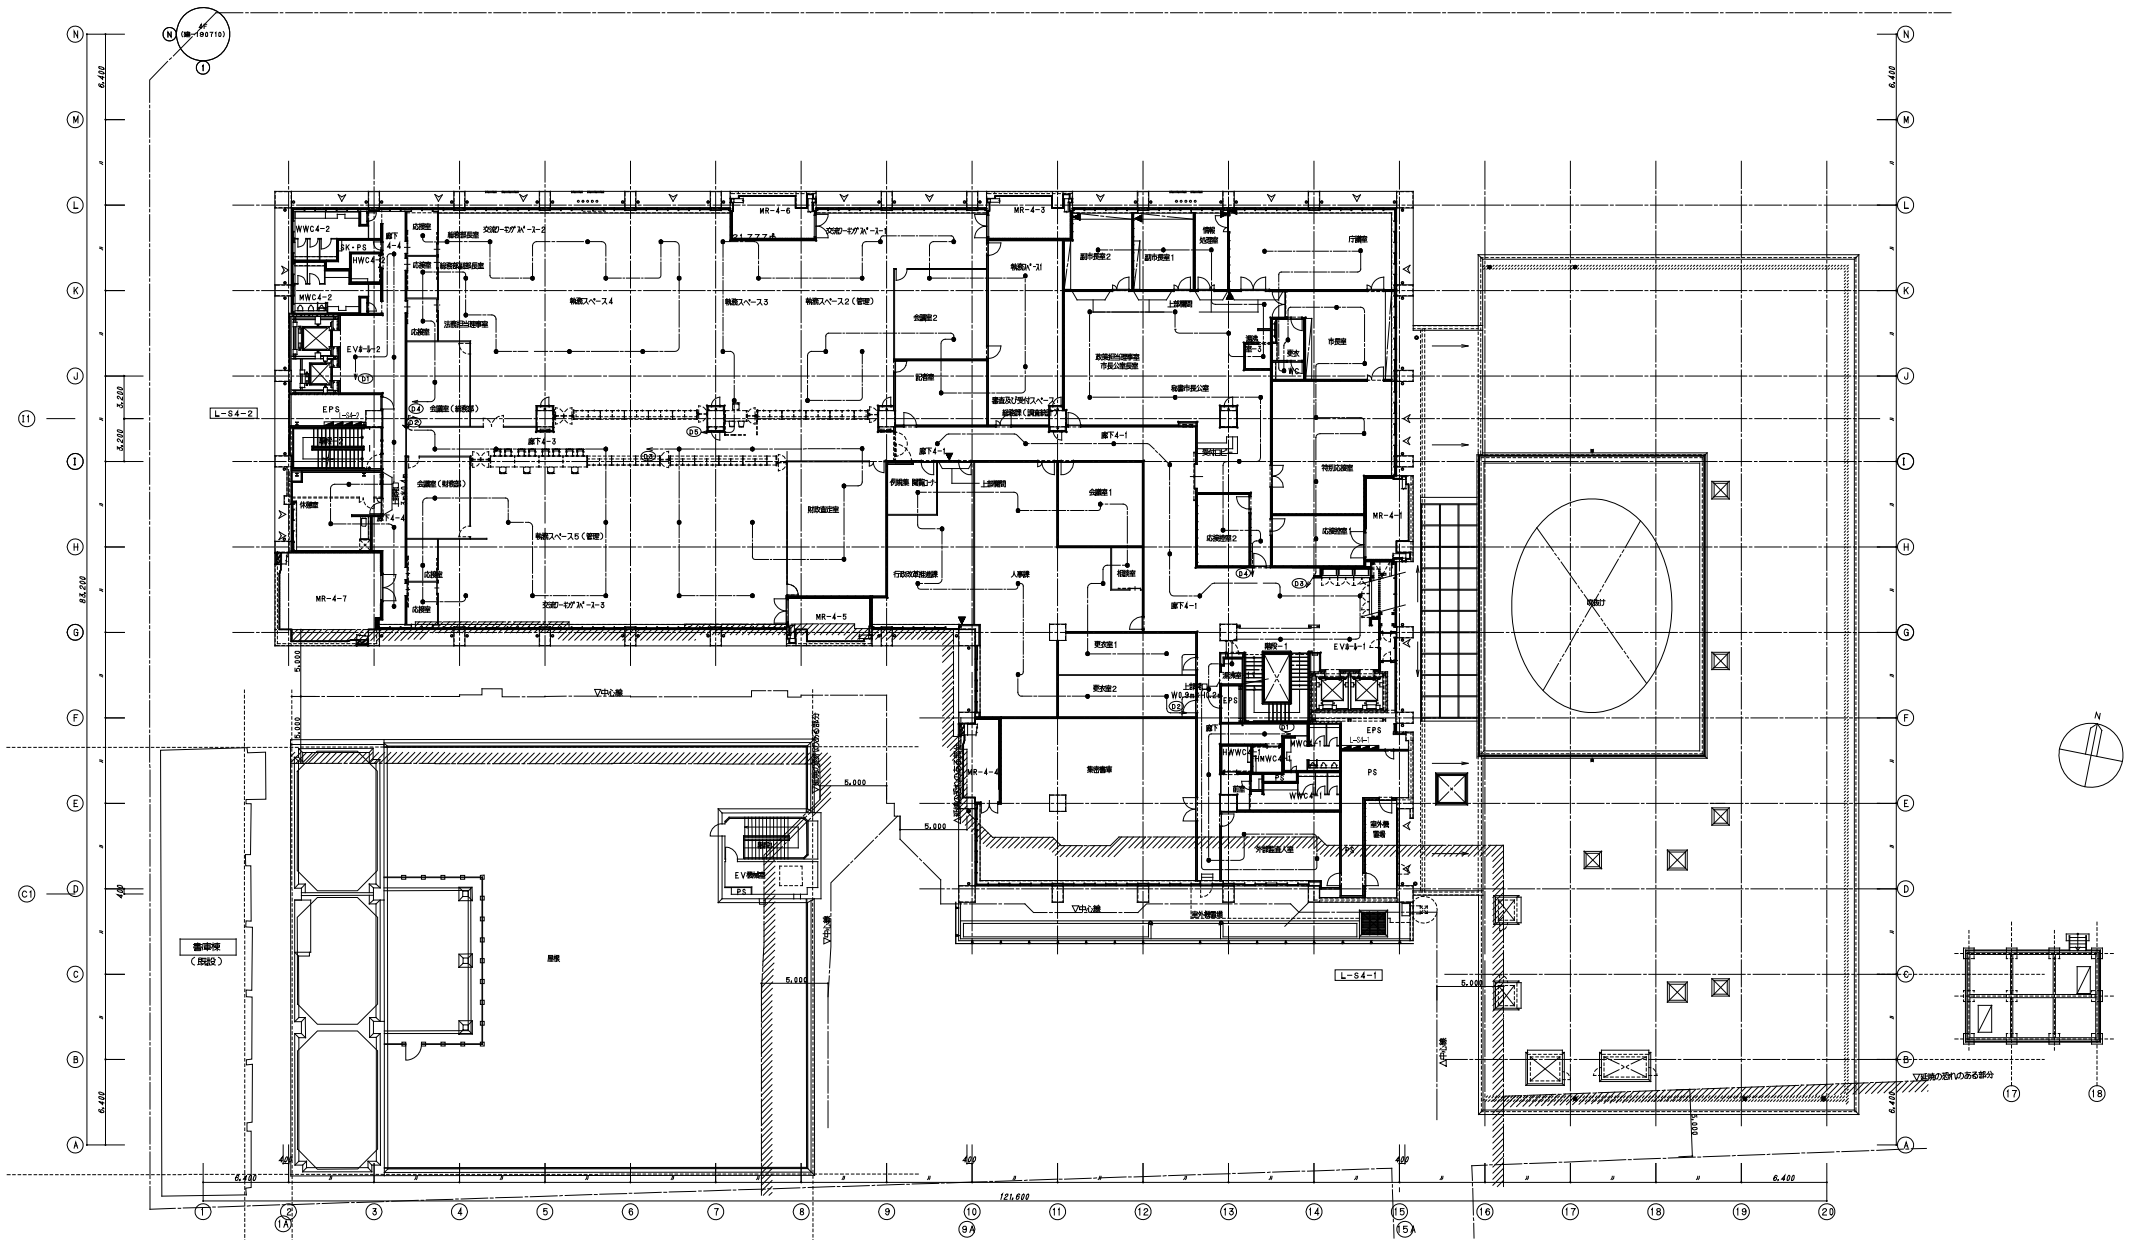

竣工	平成 28 年 5 月 25 日
竣工	令和 元年 11 月 30 日
経理	
施工	(印)

完成図 電-82

日建・上田特定設計委託業務  
共同企業体


高知市都市建設部公共建築課

高知市新庁舎建設電気設備工事

13-25

非常照明設備 4階平面図

0- 140004 -B

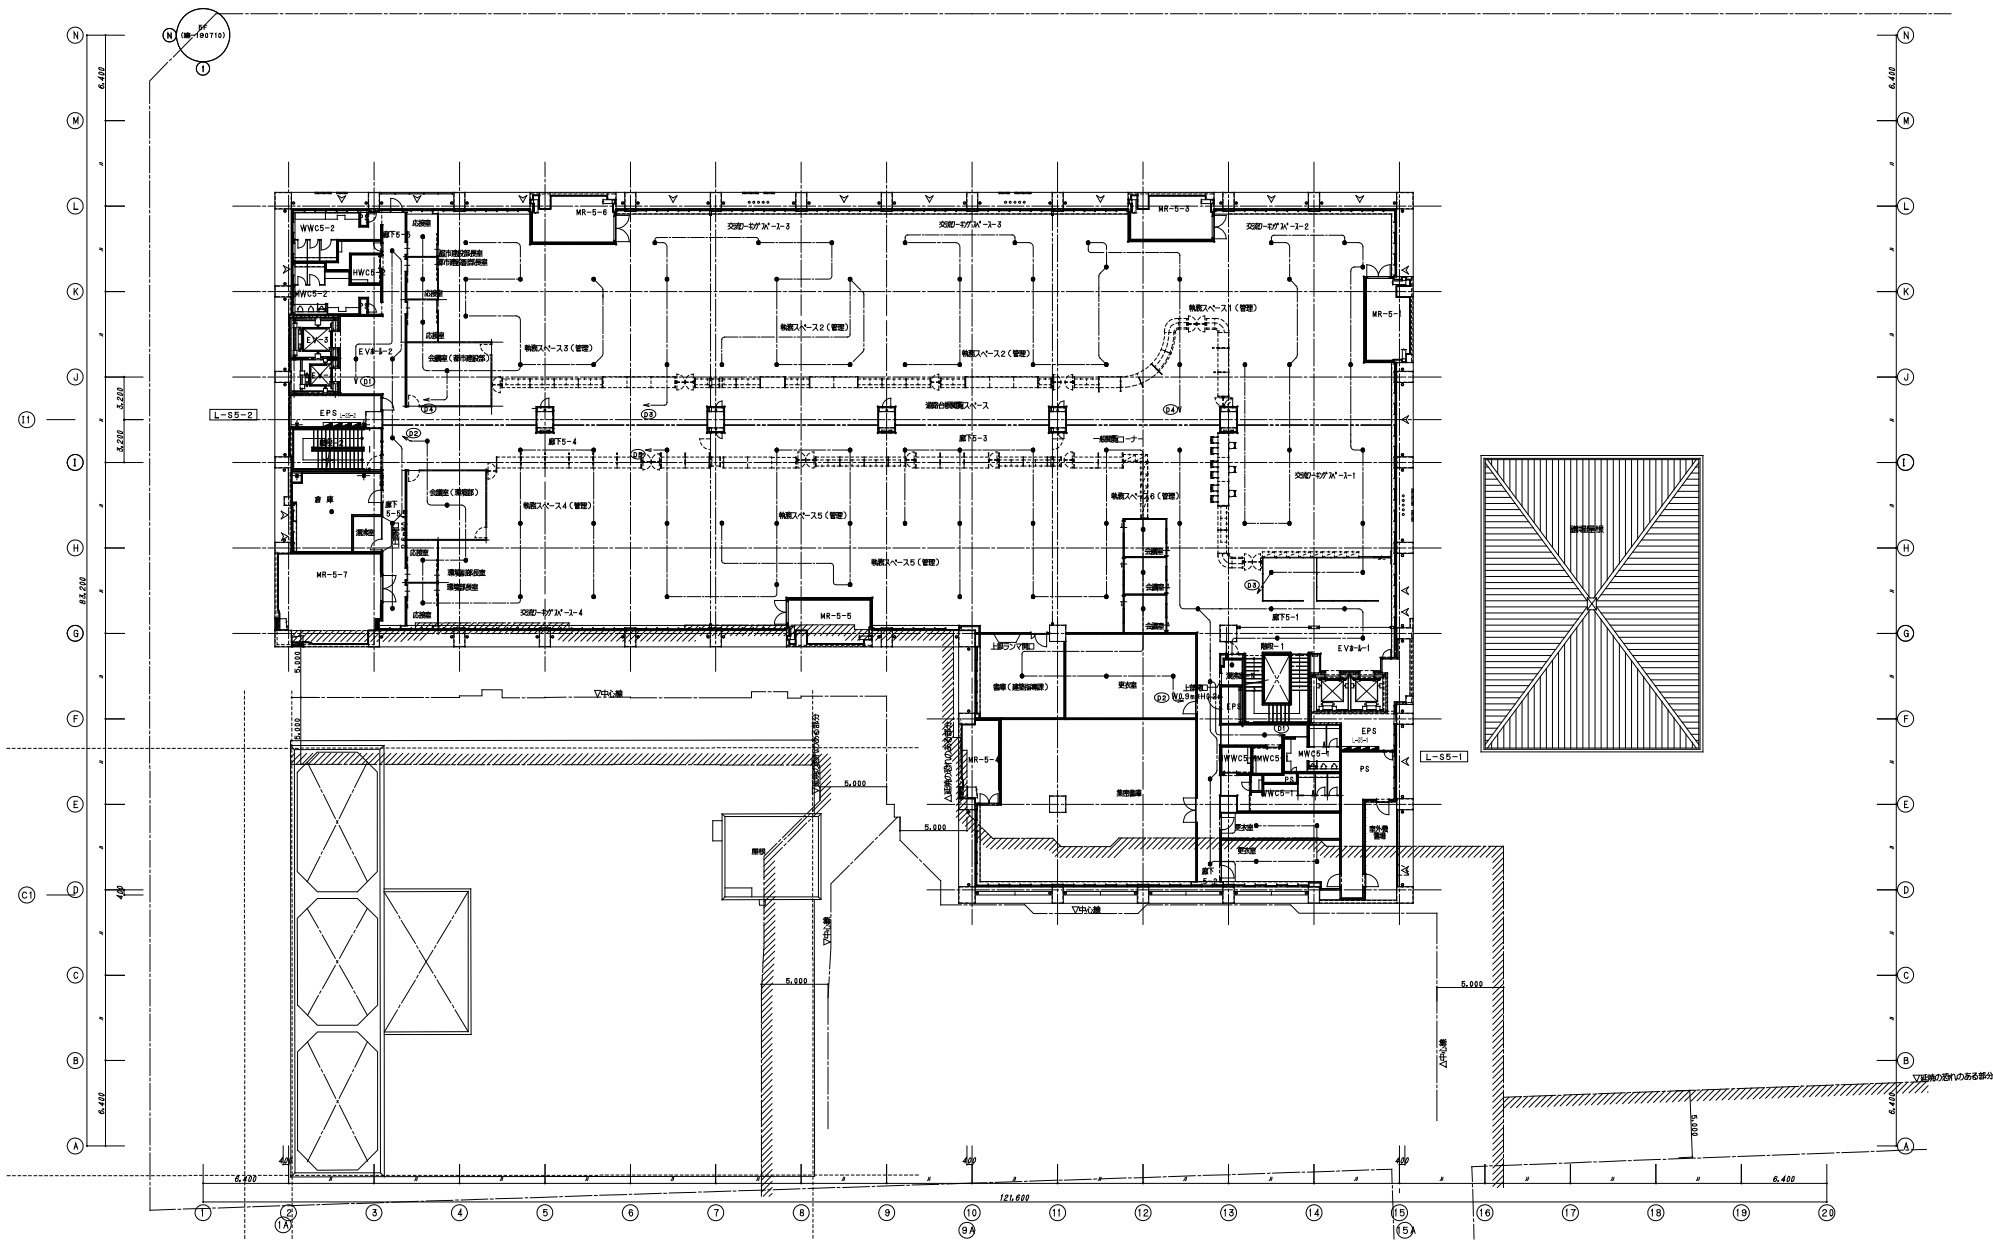

完成図 電-83

日建・上田特定設計委託業務  
共同企業体

高知市都市建設部公共建築課

高知市新庁舎建設電気設備工事


非常照明設備 5階平面図

電

13-26

83

0-140004 -B

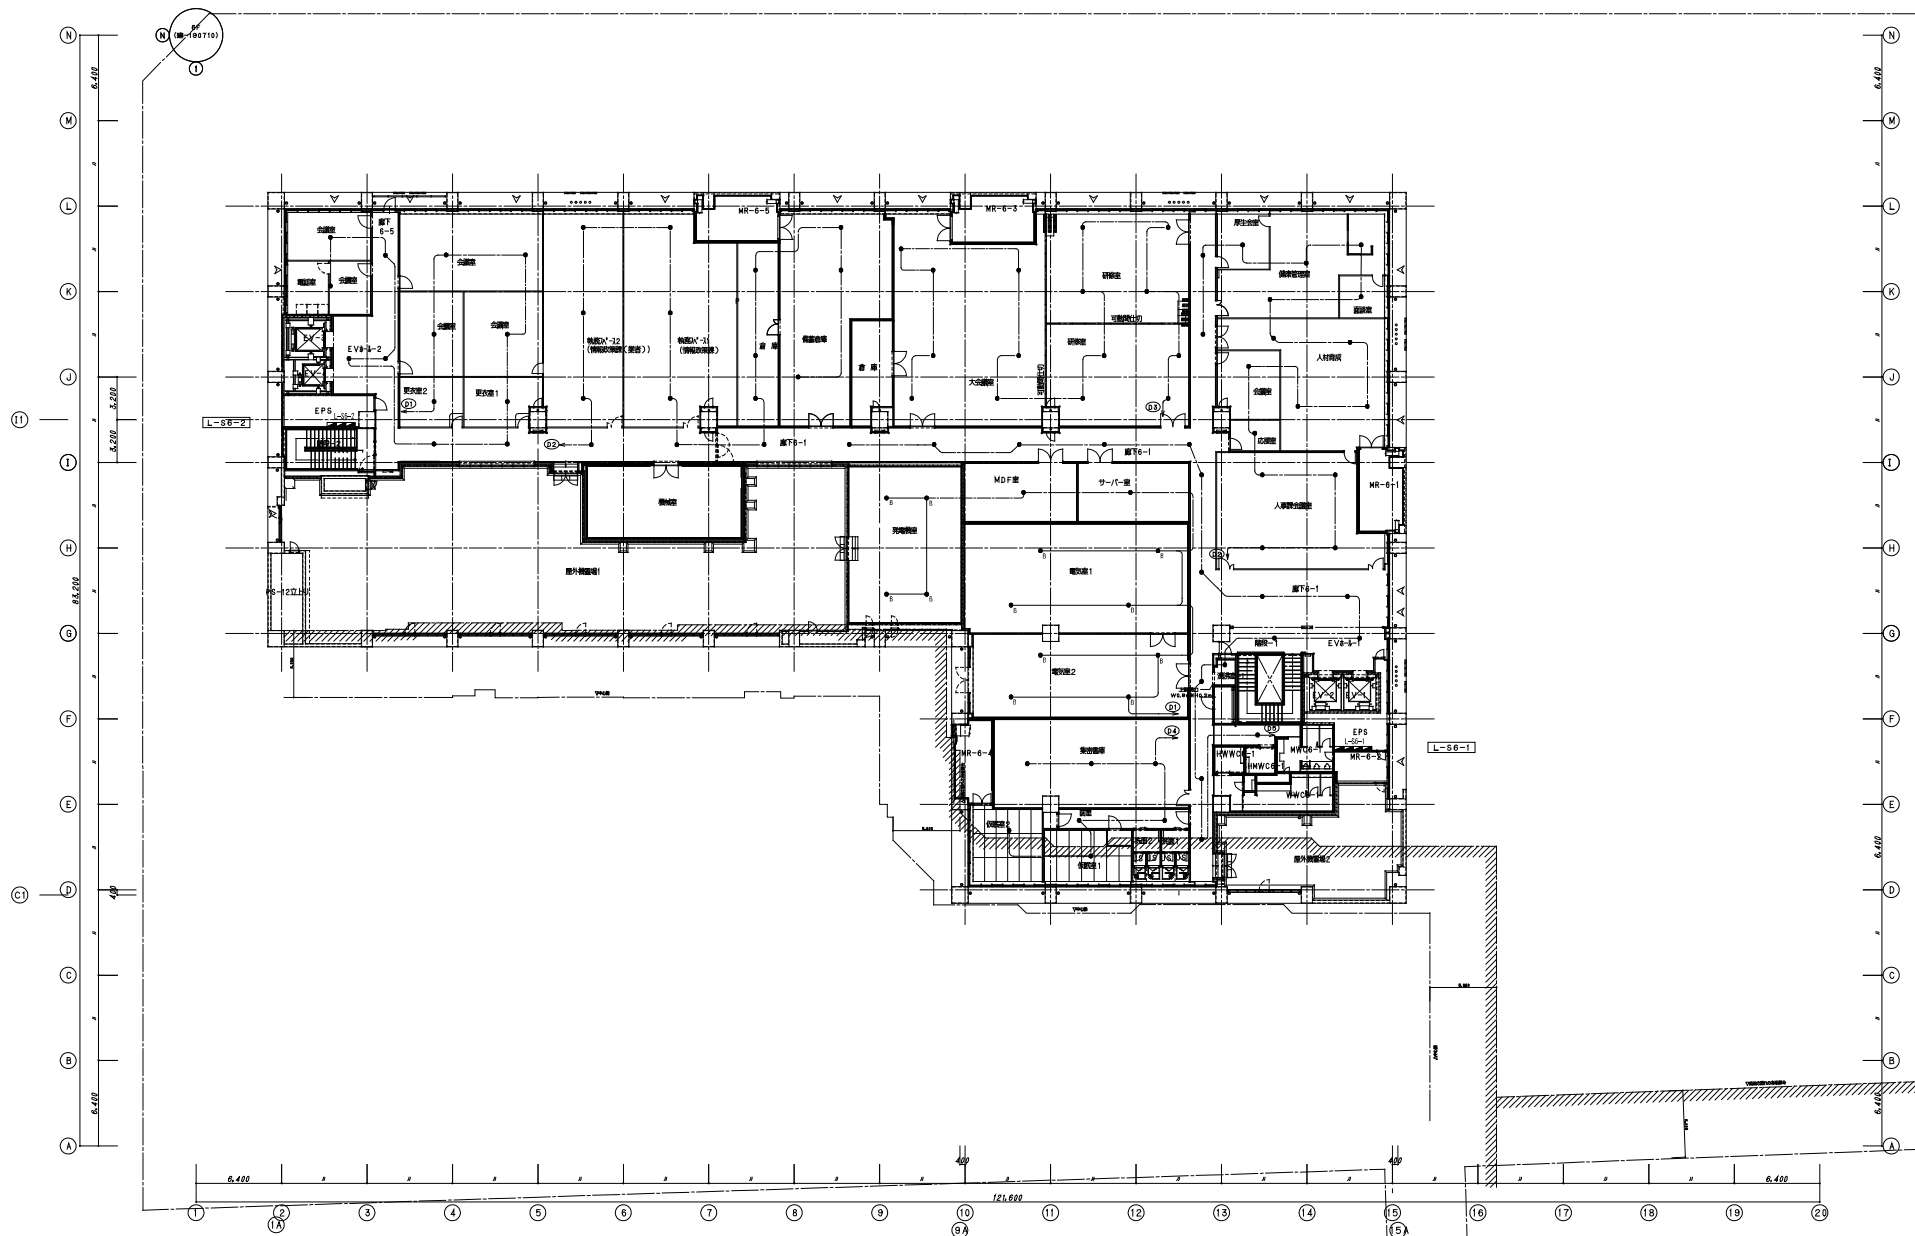

竣工	平成 28 年 5 月 25 日
竣工	令和 元年 11 月 30 日
経理	
施工	(印) 同

完成図 電-84

日建・上田特定設計委託業務  
共同企業体


高知市都市建設部公共建築課

高知市新庁舎建設電気設備工事

非常照明設備 6階平面図





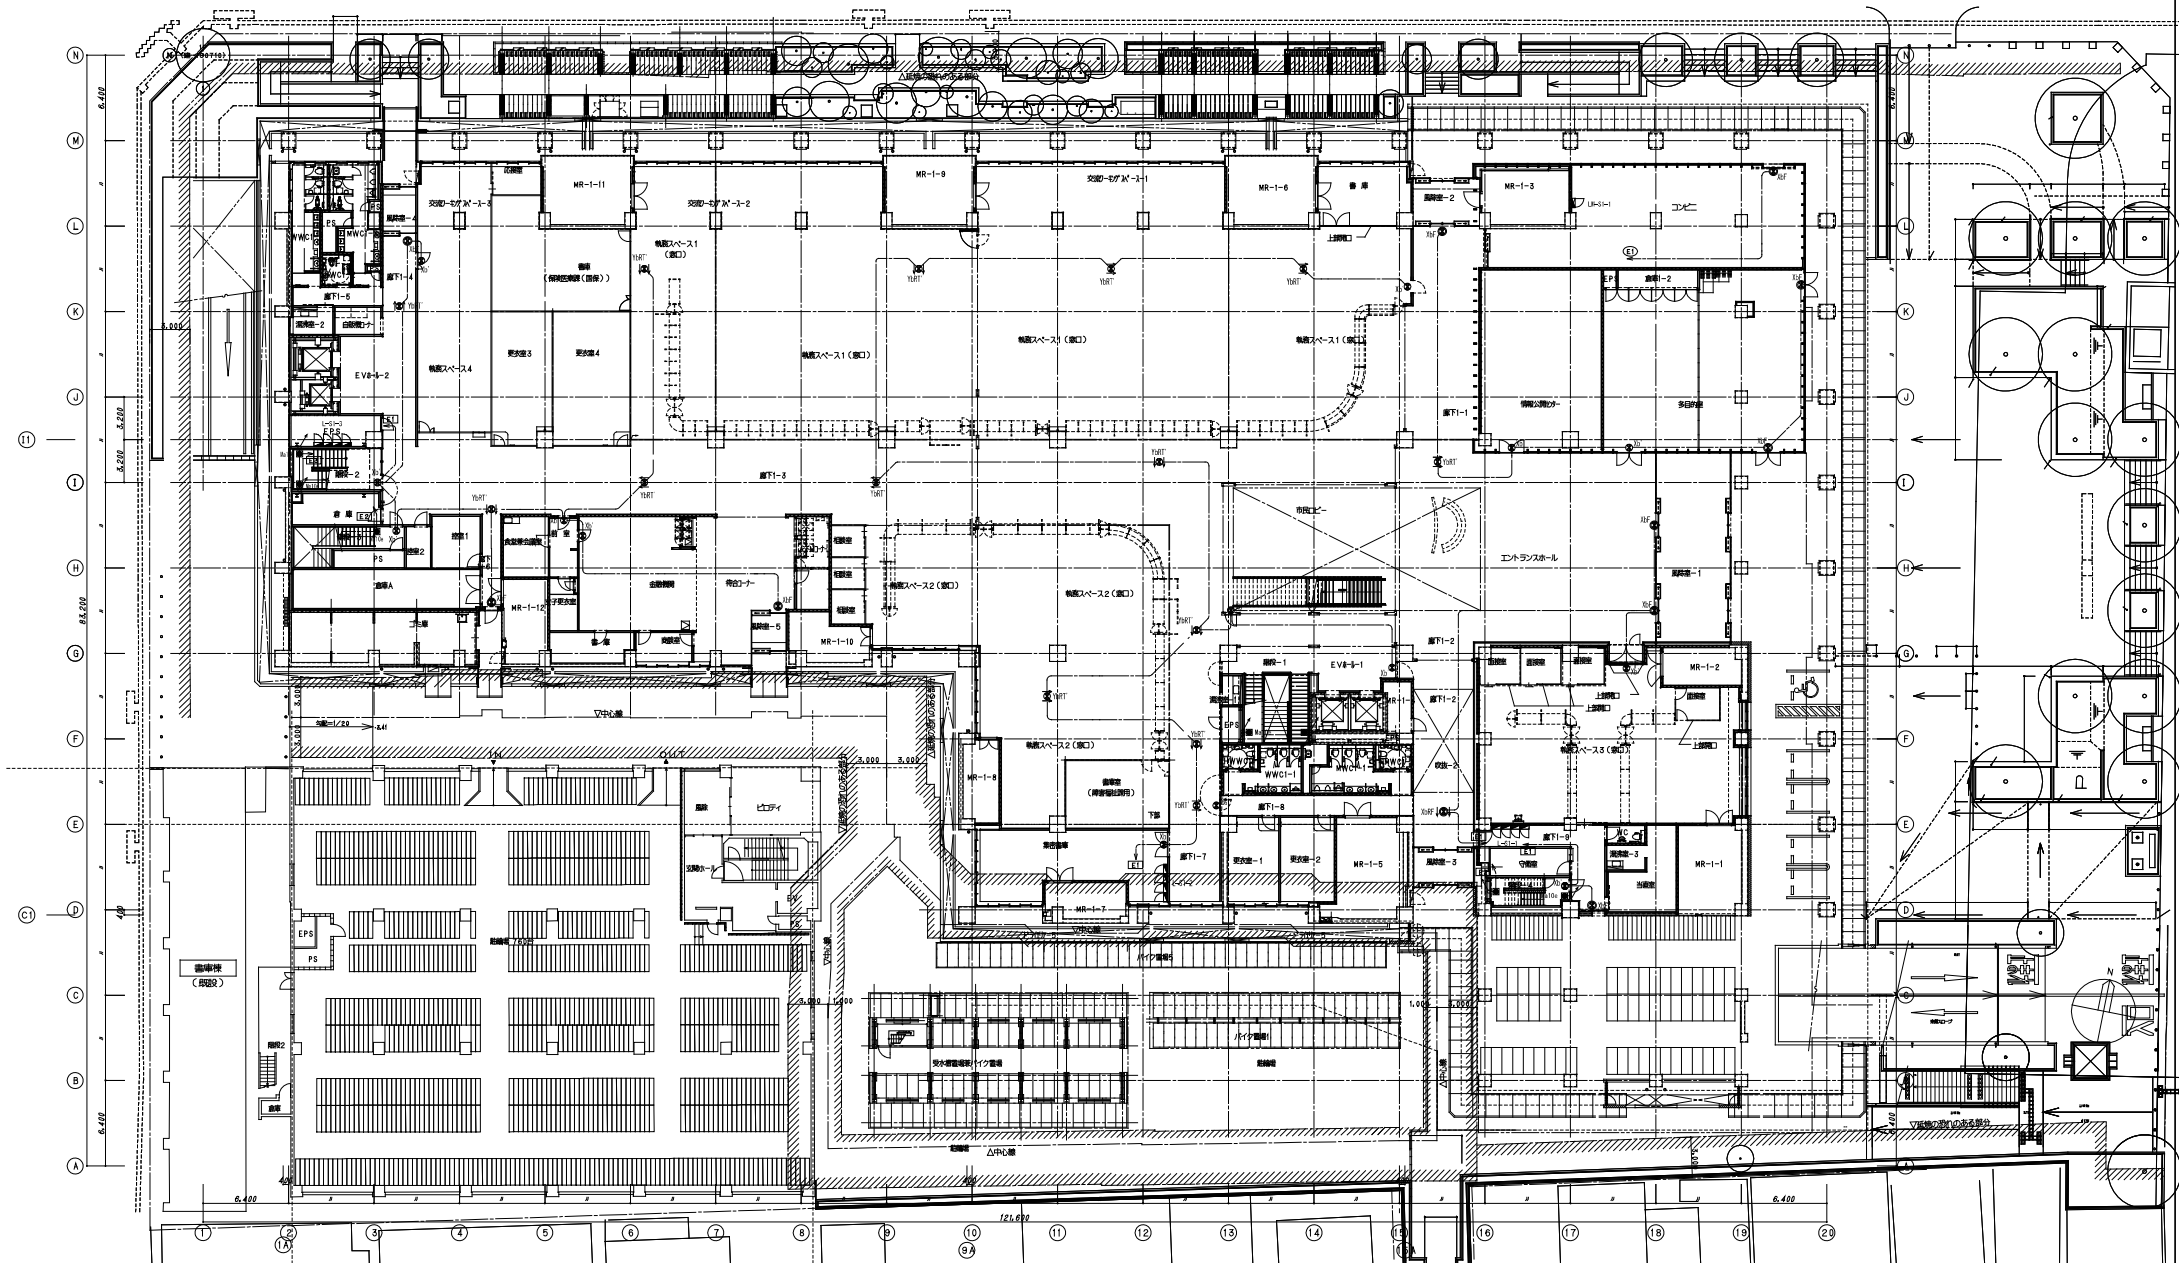


竣工	平成 28 年 5 月 25 日
竣工	令和 元年 11 月 30 日
概理	
施工	

完成図 電-87







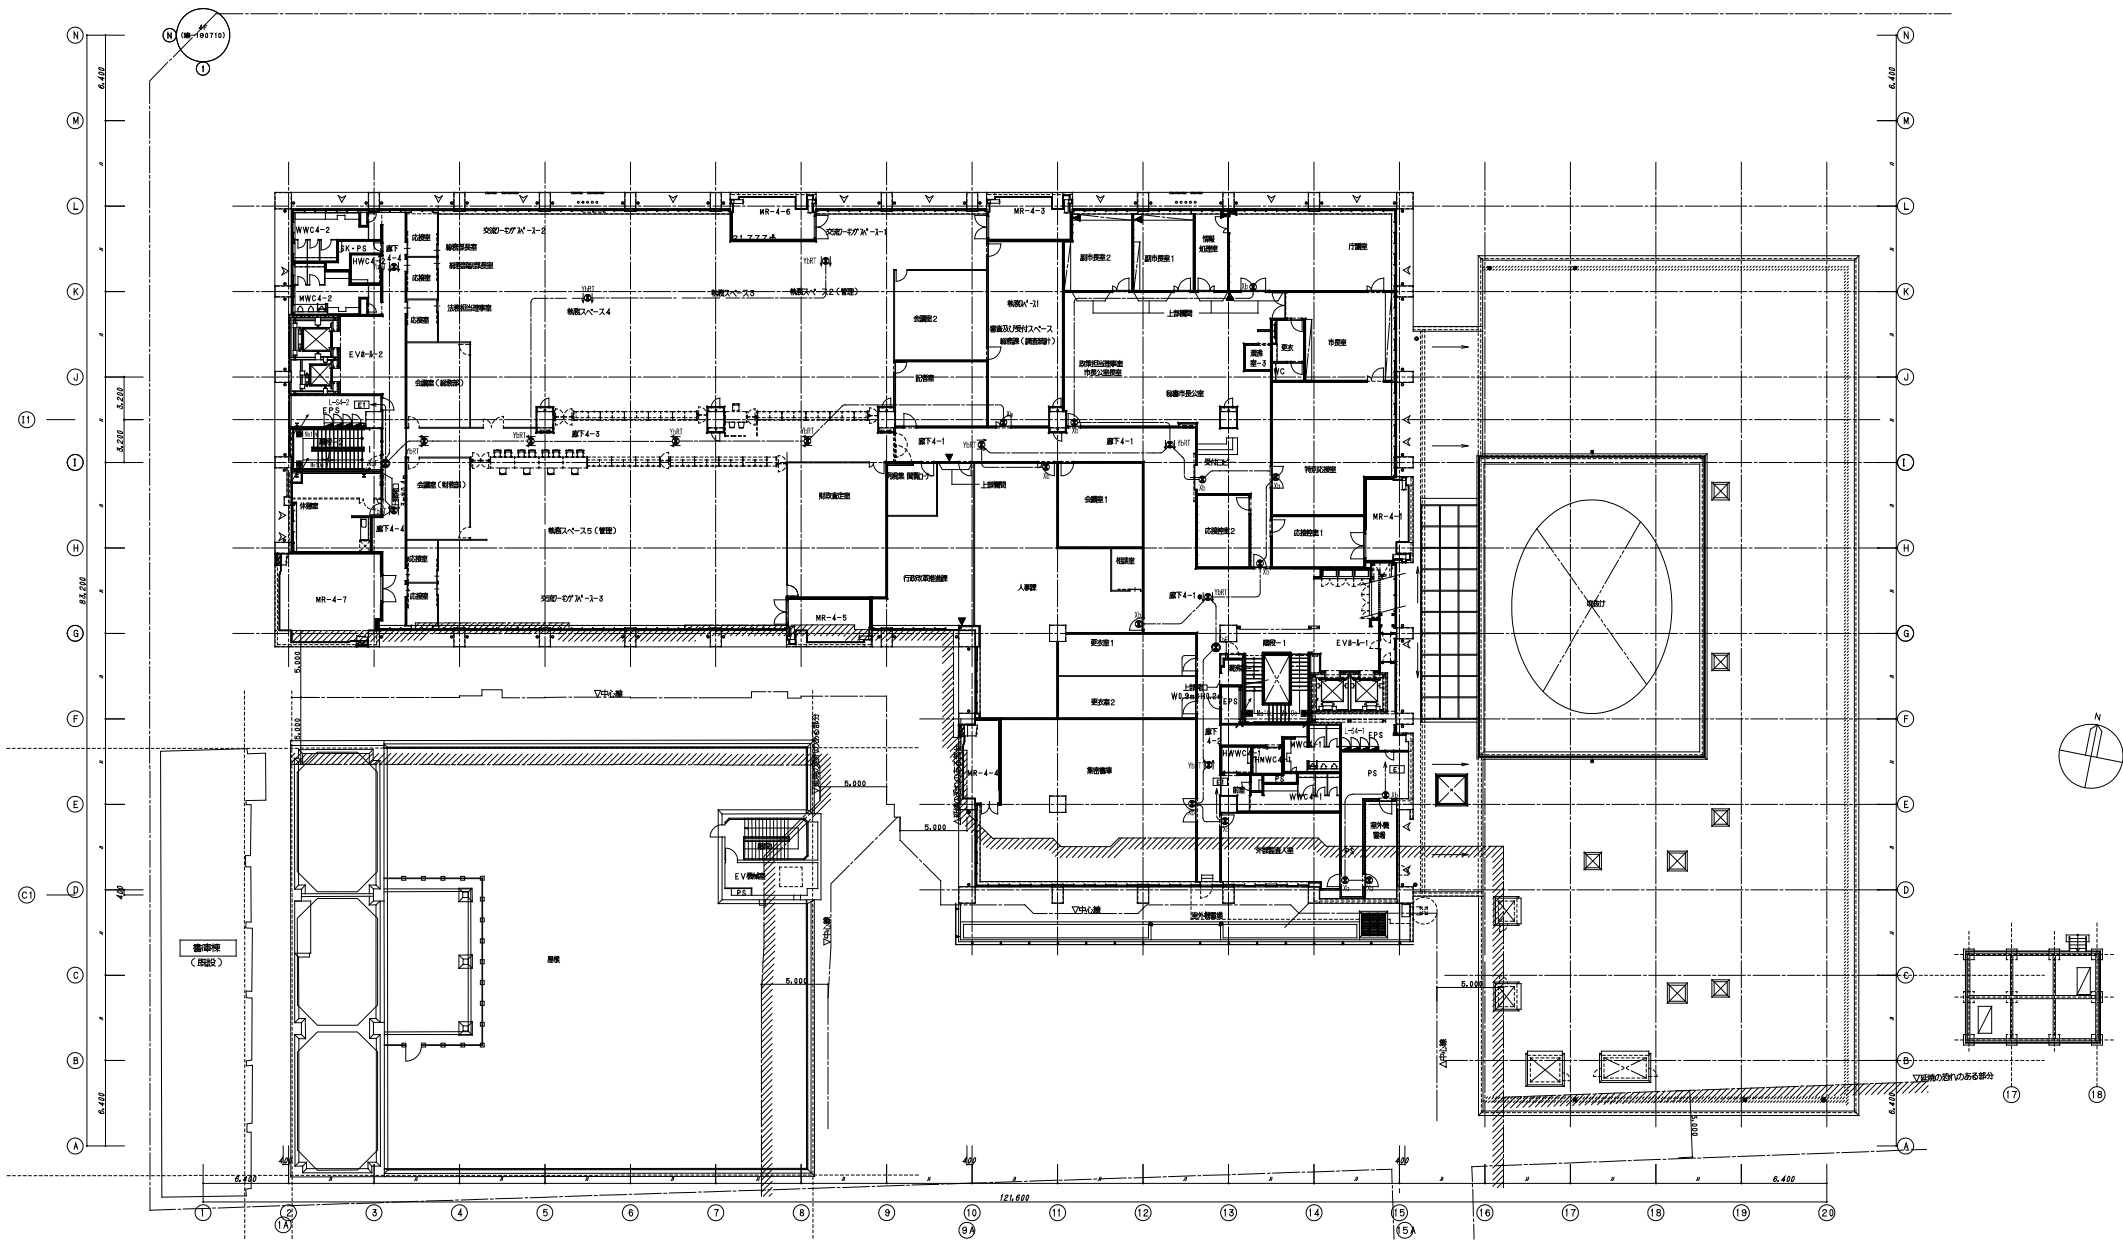

竣工	平成 28 年 5 月 25 日
竣工	令和 元年 11 月 30 日
経理	
施工	(間)

完成図 電-90

日建・上田特定設計委託業務  
共同企業体

高知市都市建設部公共建築課

高知市新庁舎建設電気設備工事

13 - 33

誘導灯設備 4階平面図

0 - 140004 - B