

高知市立江陽小学校校舎改築給排水衛生設備工事

工期 H10・10・27 - H11・12・9

施工業者 四国水道工業株式会社

竣工図目次

工事名 高知市立江陽小学校校舎改築給排水衛生設備工事

工期 着工 平成 10 年 10 月 27 日


竣工 平成 11 年 12 月 9 日

図面NO	図面名称	縮尺	図面NO	図面名称	縮尺
器具-1	器具リスト		南-1	1階西多目的スペース配管図	1/50
量水器-1	量水器位置図	1/300	南-2	1階中多目的スペース配管図	1/50
北-1	児童クラブ, 障害児学級-1詳細図	1/30	南-3	1階東多目的スペース配管図	1/50
北-2	1階詳細図	1/30	南-4	1階渡り廊下配管図	1/50
北-3	1階便所, 給湯室詳細図	1/30	南-5	1階西便所詳細図	1/30
北-4	カウンセリング室周り詳細図	1/50	南-6	1階東便所詳細図	1/30
北-5	昇降口周り詳細図	1/30, 50	南-7	2階西多目的スペース配管図	1/50
北-6	外来用便所詳細図	1/30	南-8	2階中多目的スペース配管図	1/50
北-7	ランチルーム詳細図	1/40	南-9	2階東多目的スペース配管図	1/50
北-8	ランチルーム断面図	1/40	南-10	2階西便所詳細図	1/30
北-9	厨房詳細図	1/40	南-11	2階東便所詳細図	1/30
北-10	厨房器具リスト	1/30	南-12	屋上配管図	1/20, 50
北-11	2階配管図(1)	1/50	屋外-1	屋外配管図(東)	1/100
北-12	2階配管図(2)	1/50	屋外-2	屋外配管図(西)	1/100
北-13	2階配管図(3)	1/50	屋外-3	屋外配管図(北)	1/100
北-14	職員便所詳細図	1/30	屋外-4	消火水槽詳細図	1/20
北-15	機械室詳細図	1/20, 30	屋外-5	雨樋配管図	1/200
北-16	機械室煙導詳細図	1/20	屋外-6	屋外足洗い場詳細図	1/20, 30
北-17	3階便所, 廊下詳細図	1/20	計装-1	計装配管, 配線1階配管図	1/200
北-18	図工, 家庭科, 理科室詳細図	1/60	計装-2	計装配管, 配線配置図	1/200
北-19	図工, 家庭科, 理科室通気配管図	1/60	計装-3	計装配管, 配線2階配管図	1/200

主 要 機 器 表			
記 号	仕 様	台数	備 考
PFU	温水ポンプユニット 水中型 オイルシールタイプ 50φ×300L/min×59mHX5.5kw(2P)3φ200V 電動機 永年式半型セント方式(F種) 付属品 別添型(自動吸排装置付 過熱防止 外部漏れ防止付) 流量調整装置 FJ, SV, CV, 逆戻し付 吐出管セット NKP-B-TSUF502-655 デラネキョクトウ 製造番号 C9409228	1	屋外温水機器(ポンプ部) 2階温水ポンプ室

四 国 水 道 工 業 (株)	作 業	日 付		点 検	点 検 日	点 検 人
	集 計					

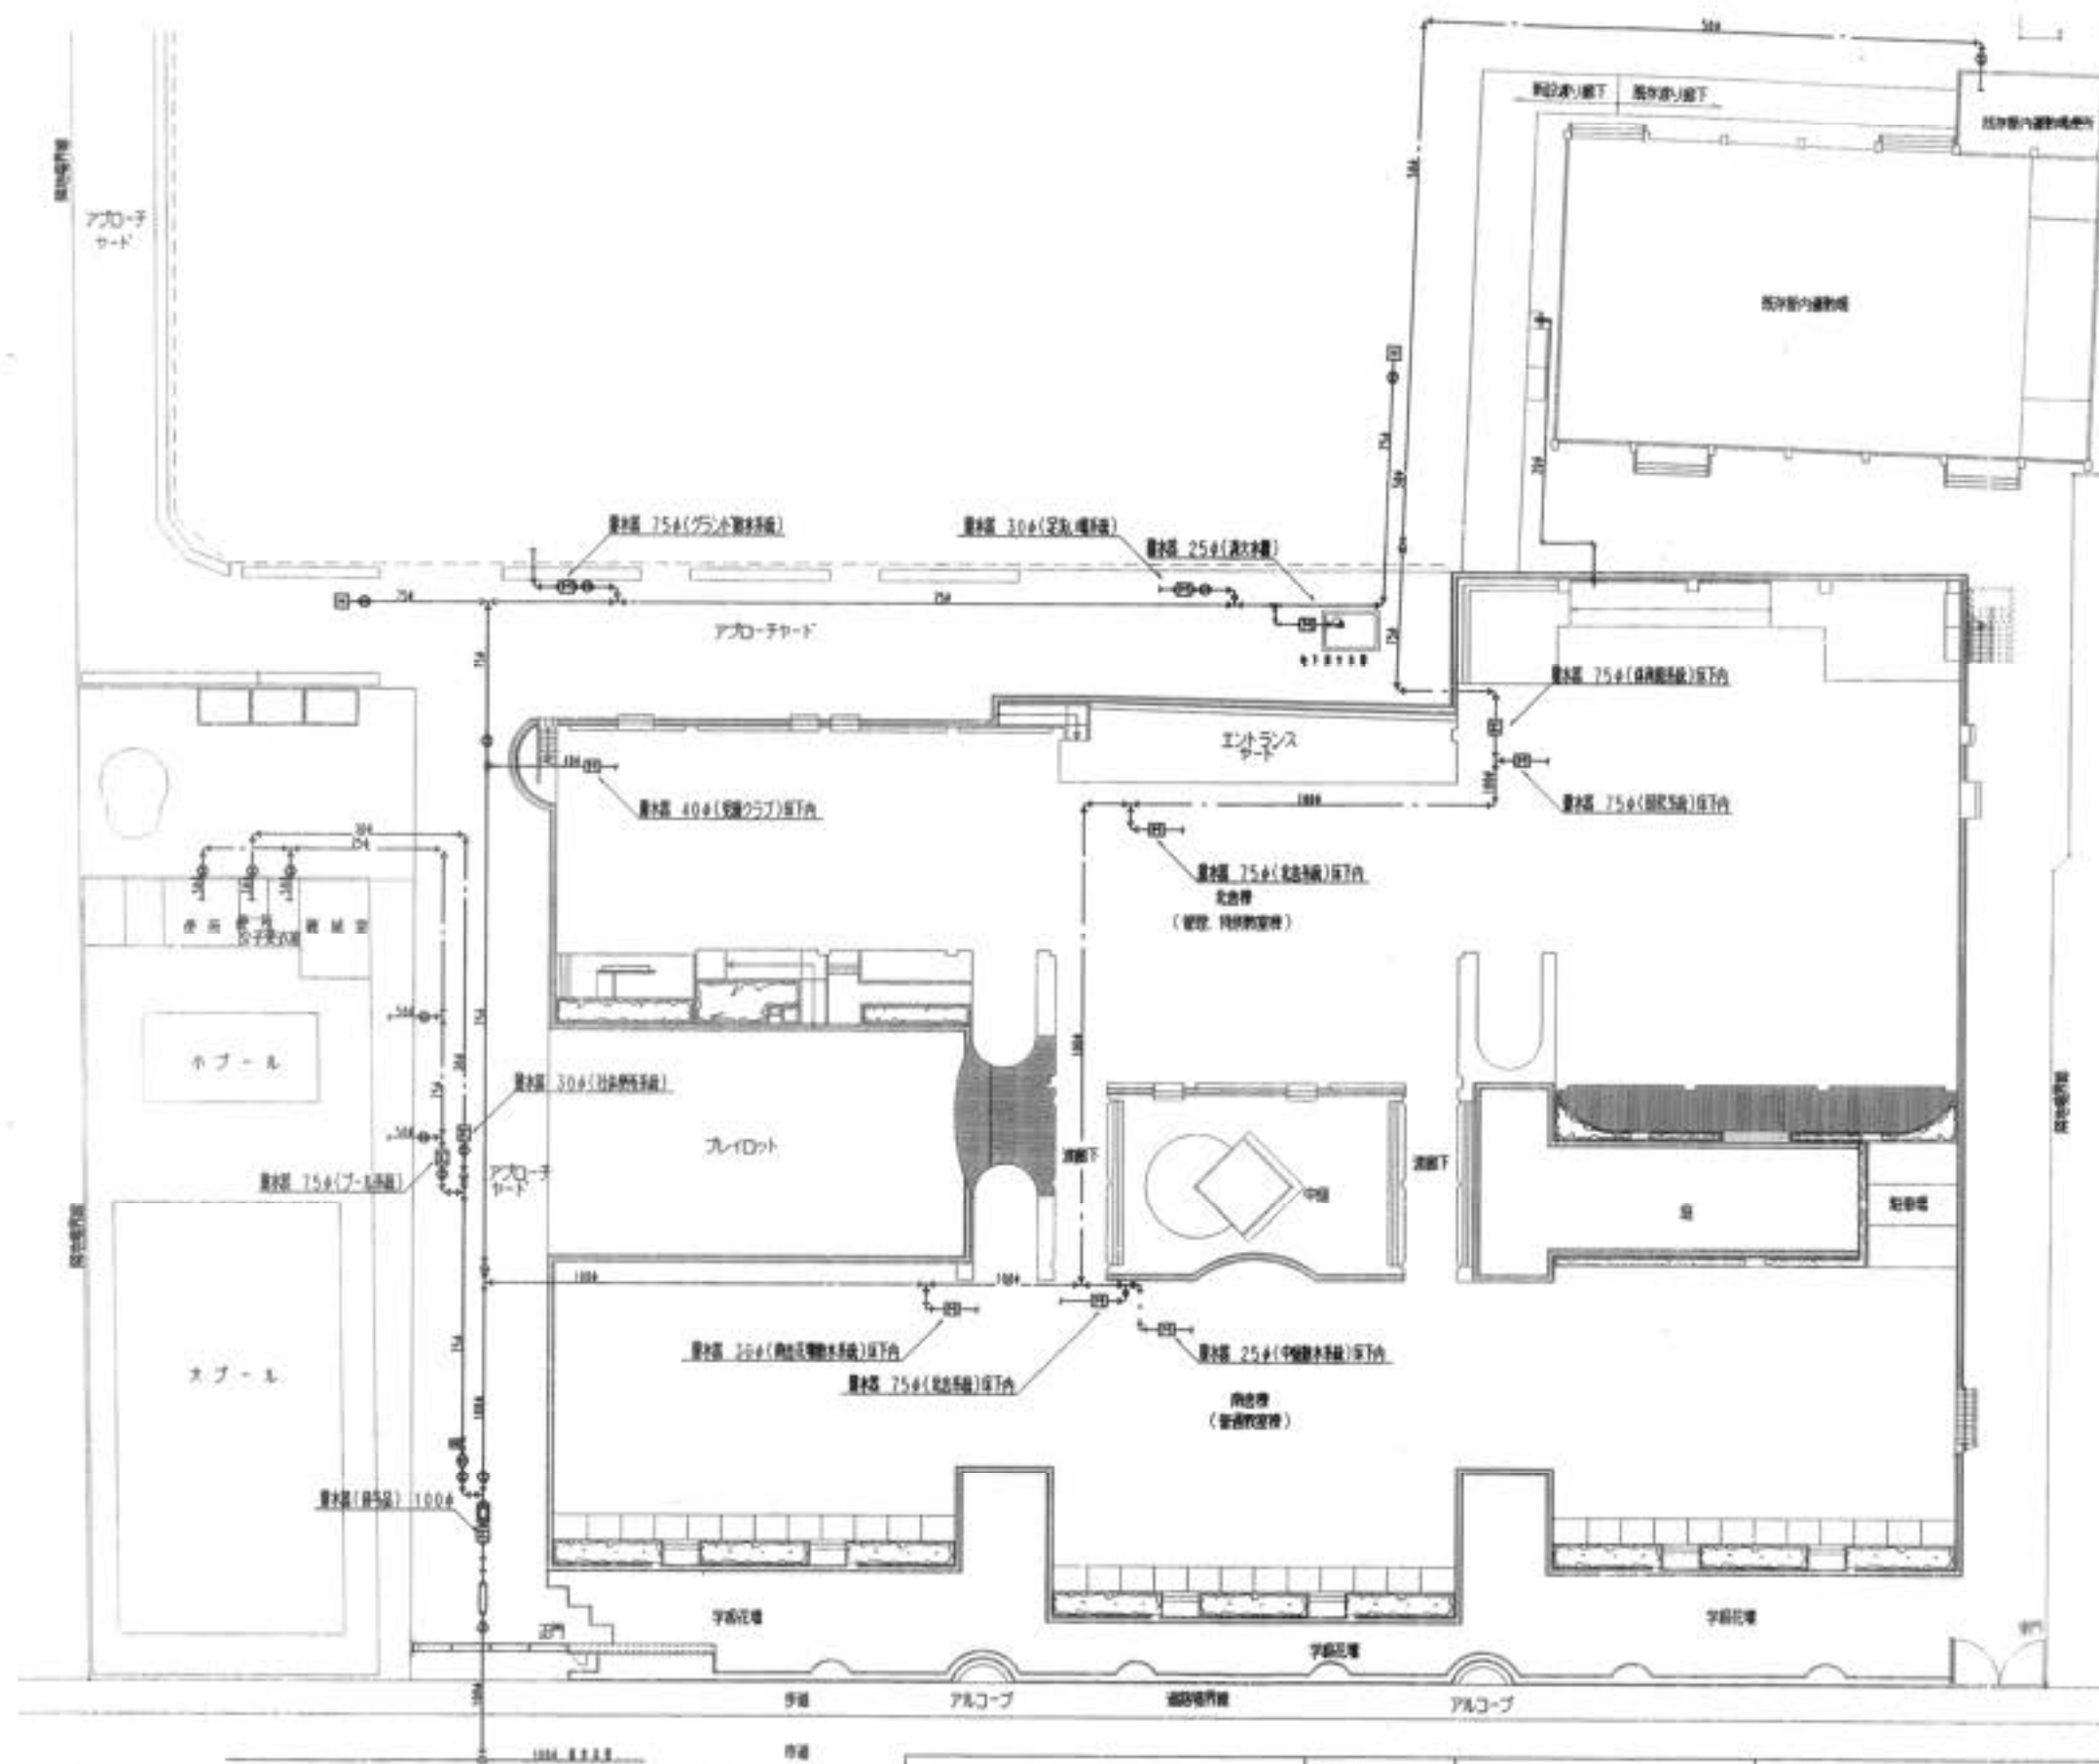


四国水道工業(株)	作成		名称	高知市立江崎小学校2校舎 給排水衛生設備工事	図番 NO.
	発行		製図	量水器位置図	量水器-1

縮尺
S=1/300

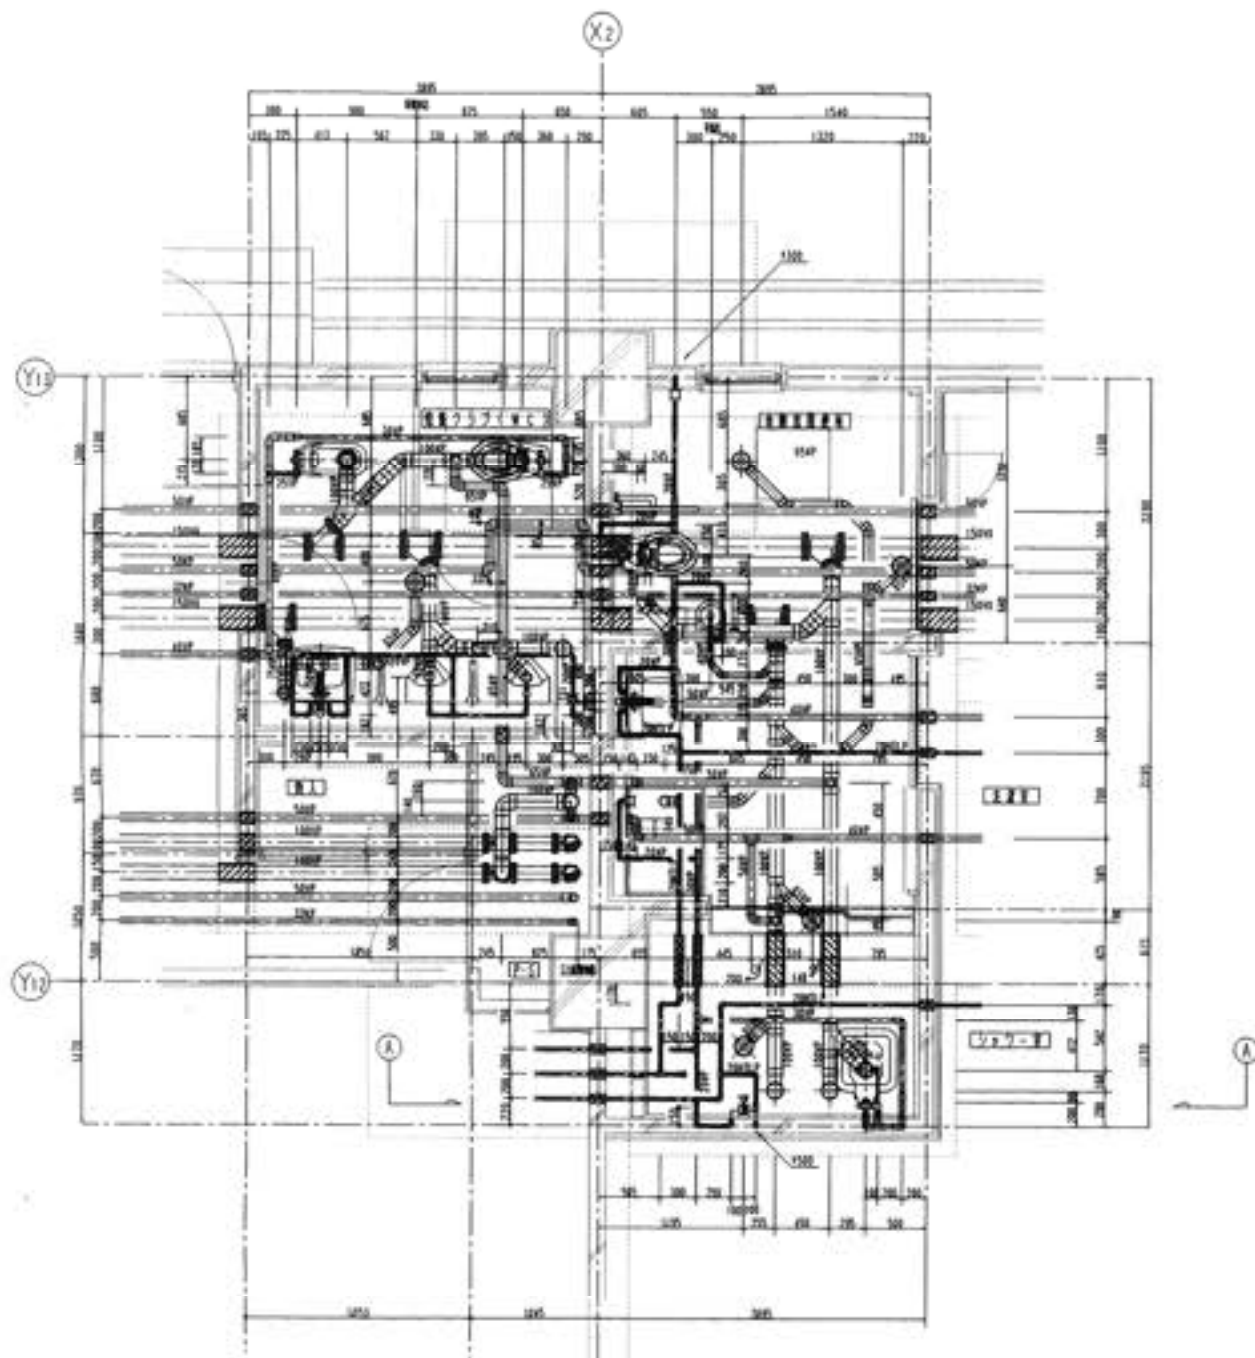

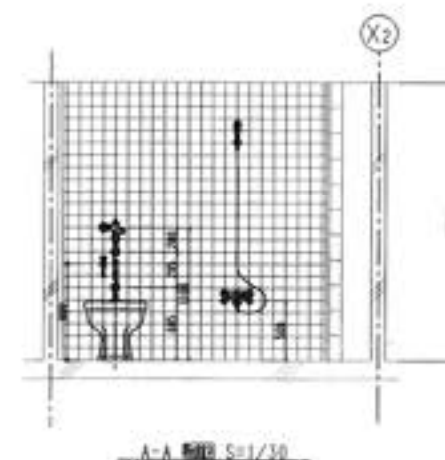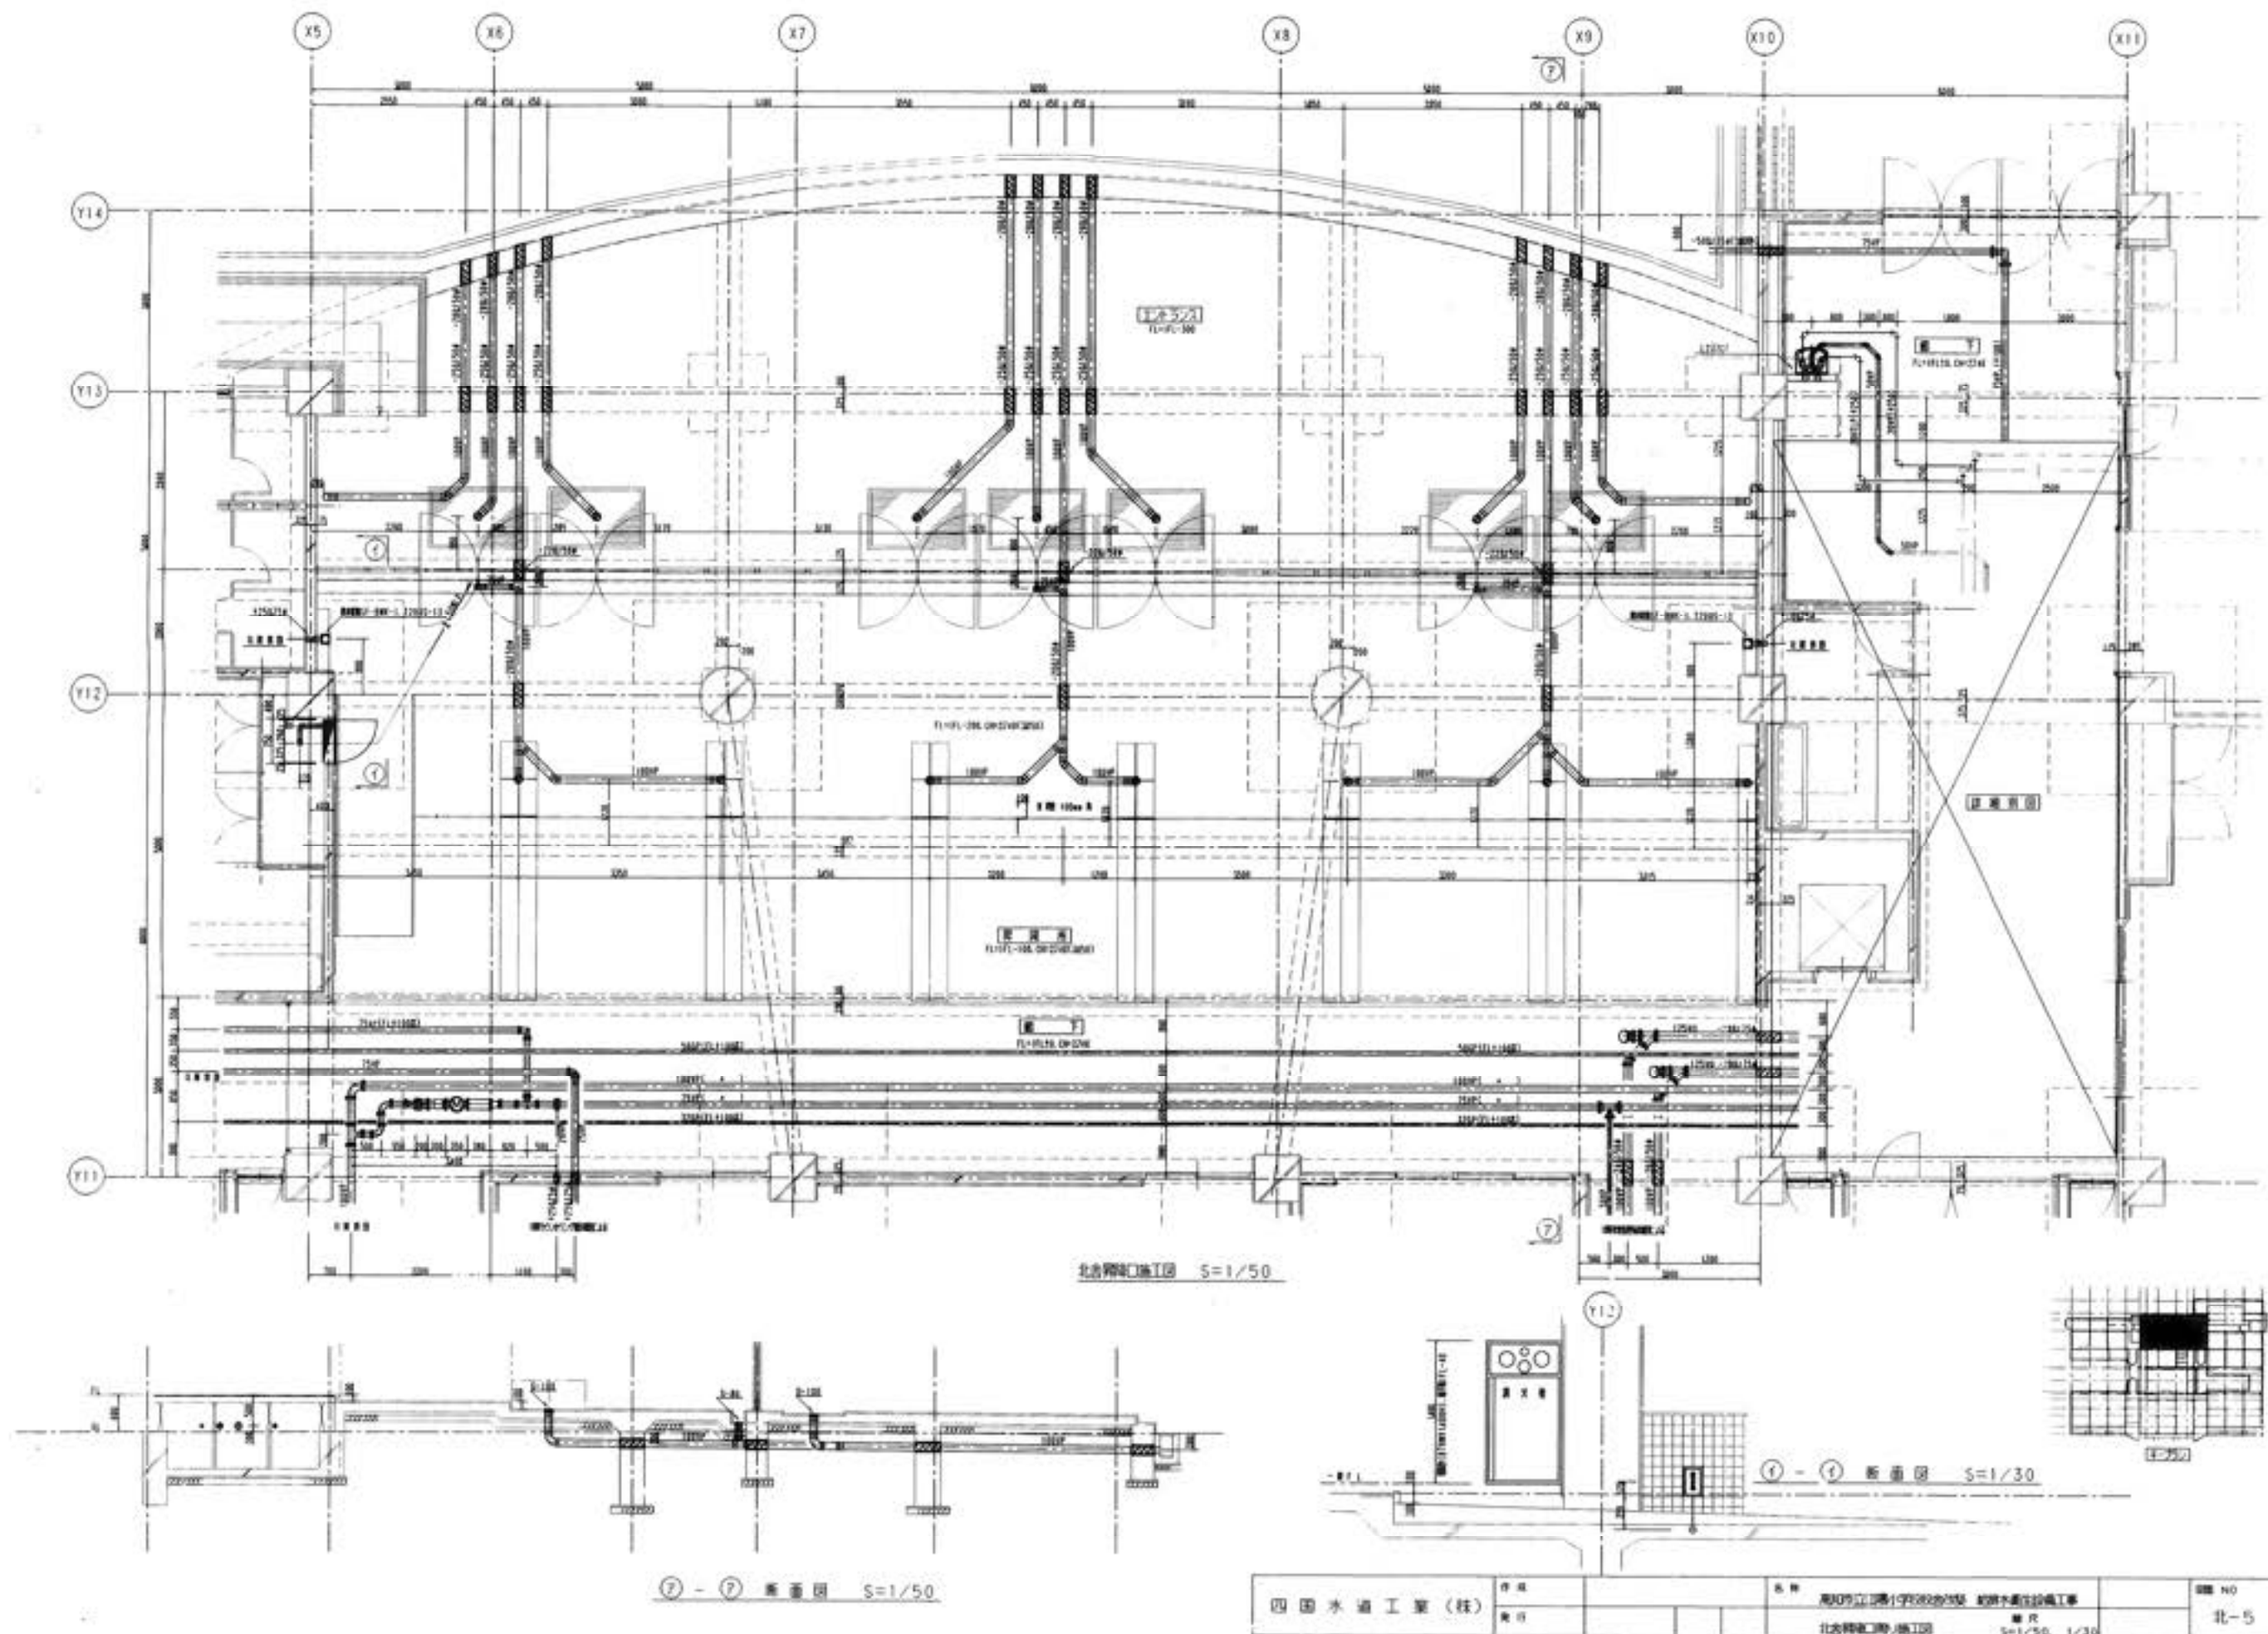

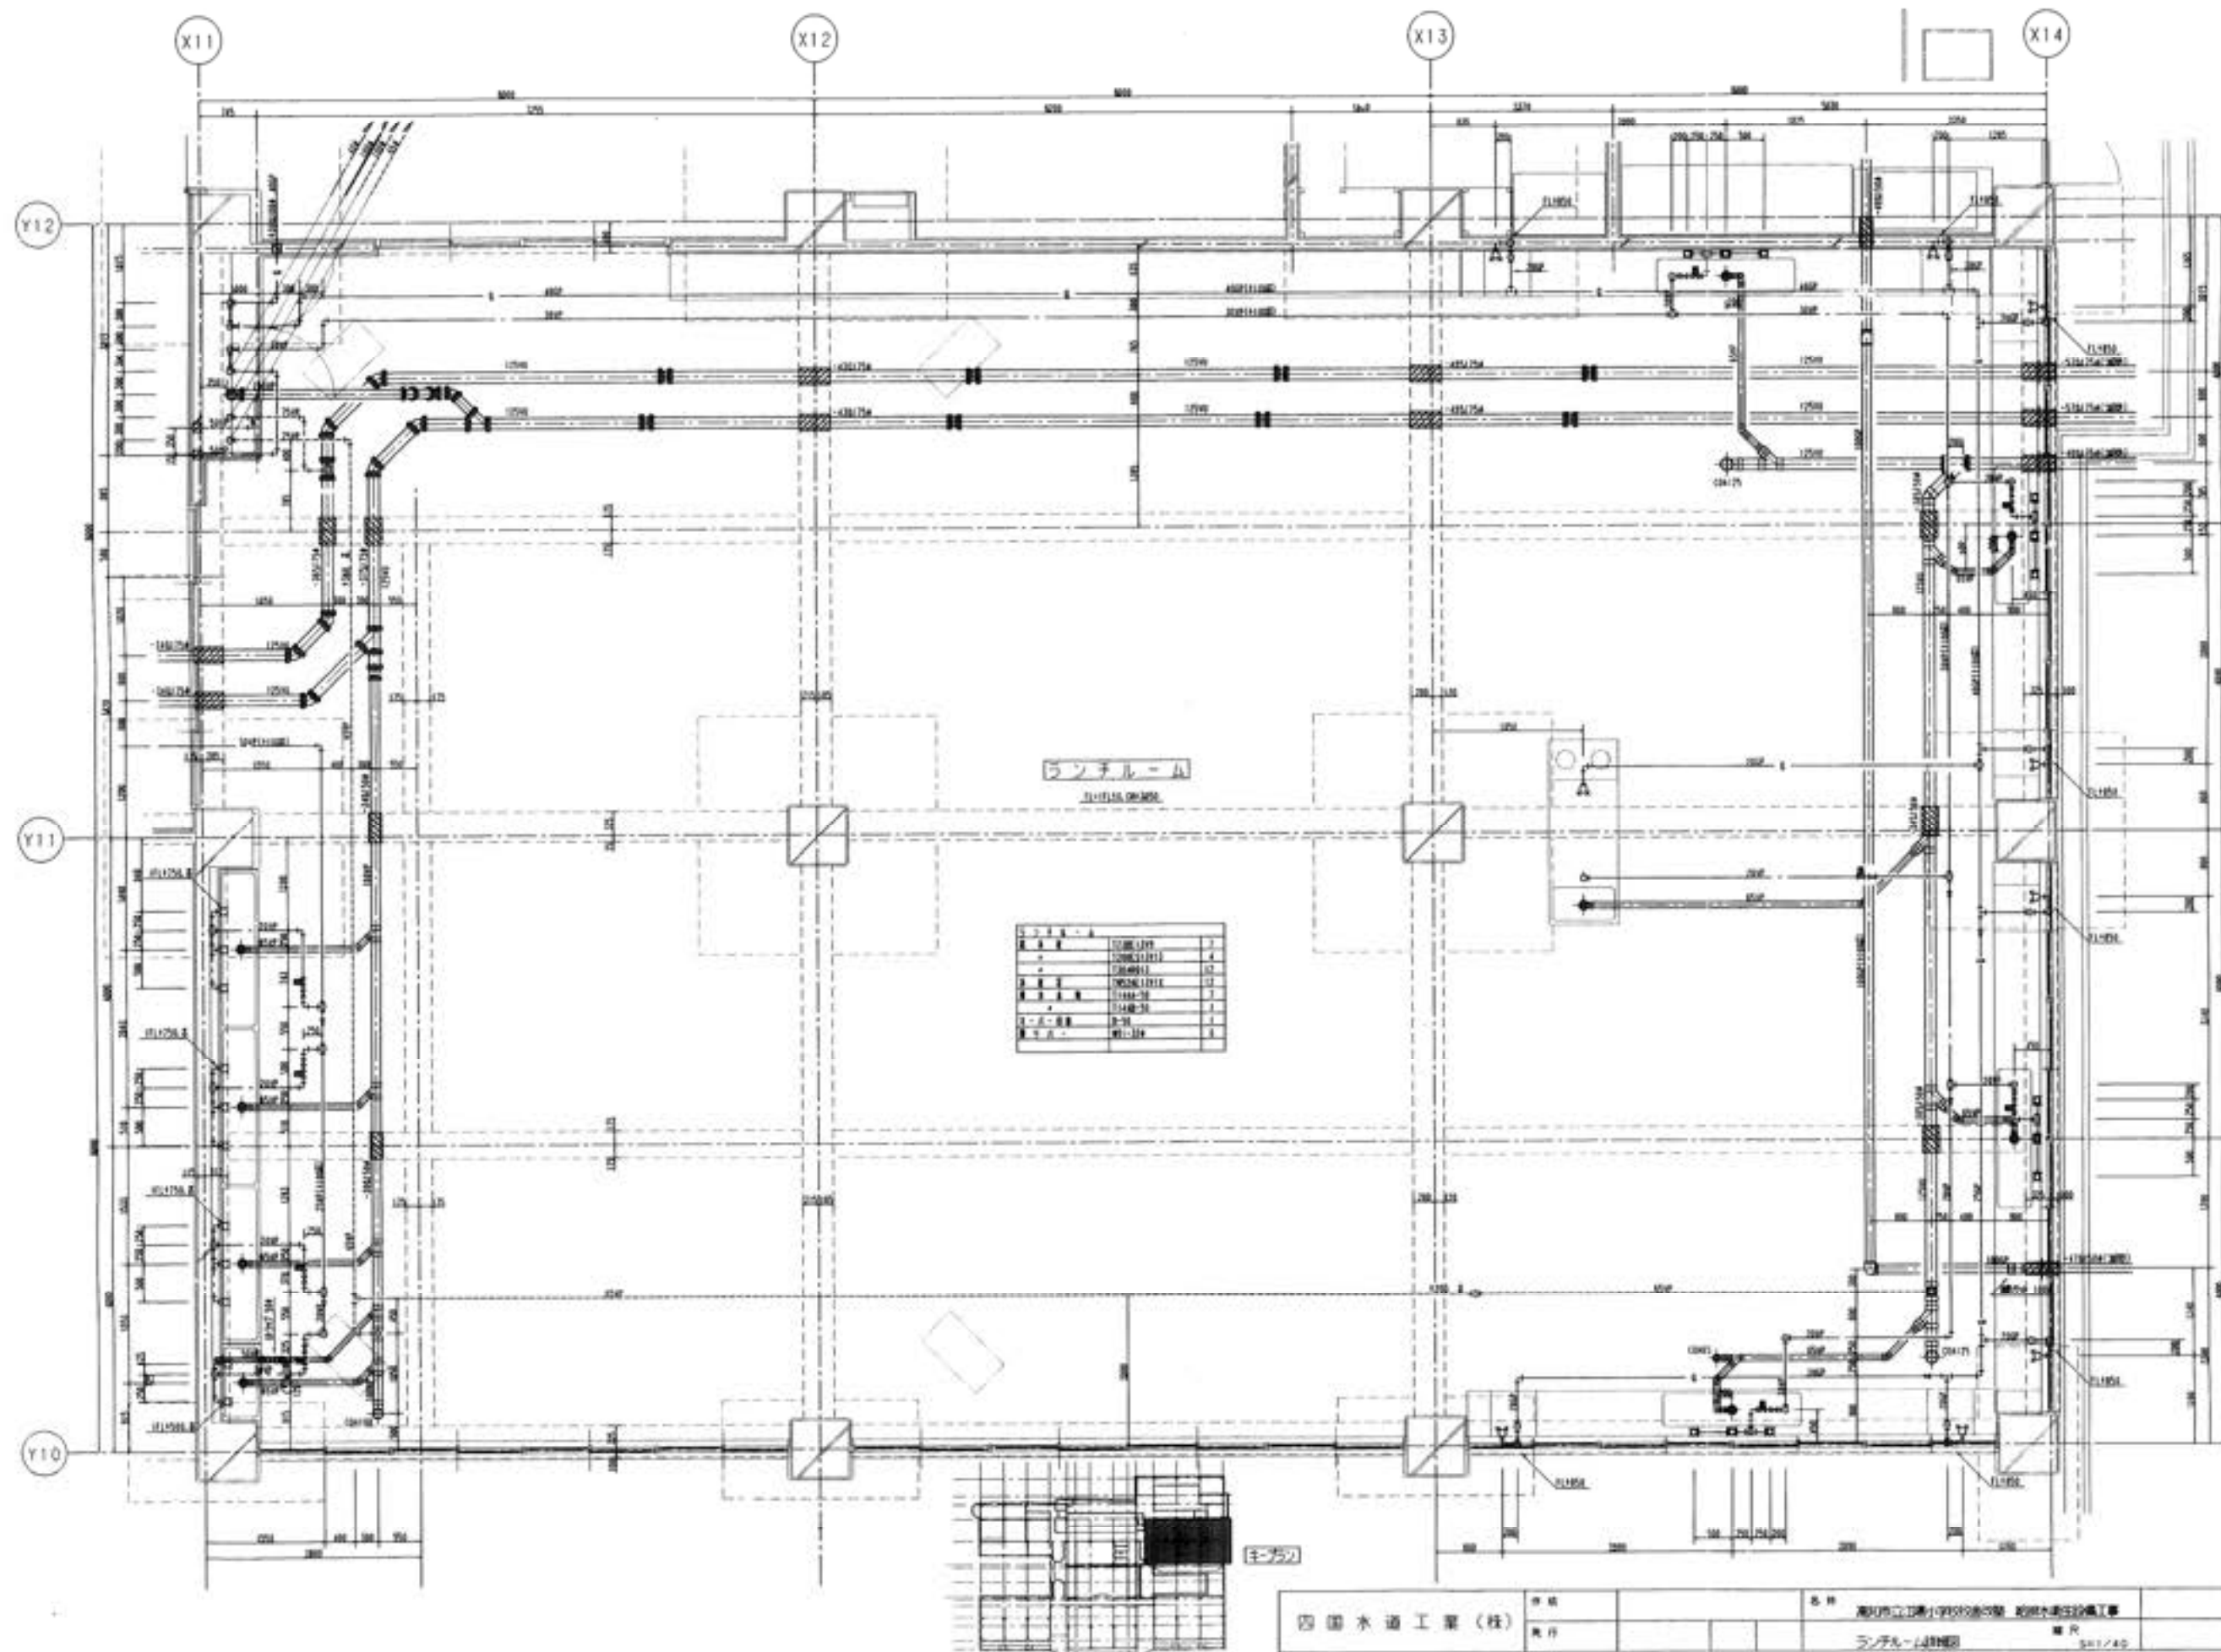

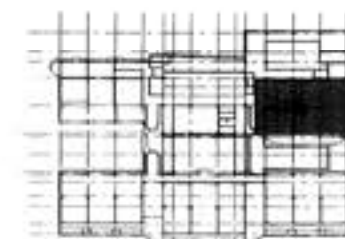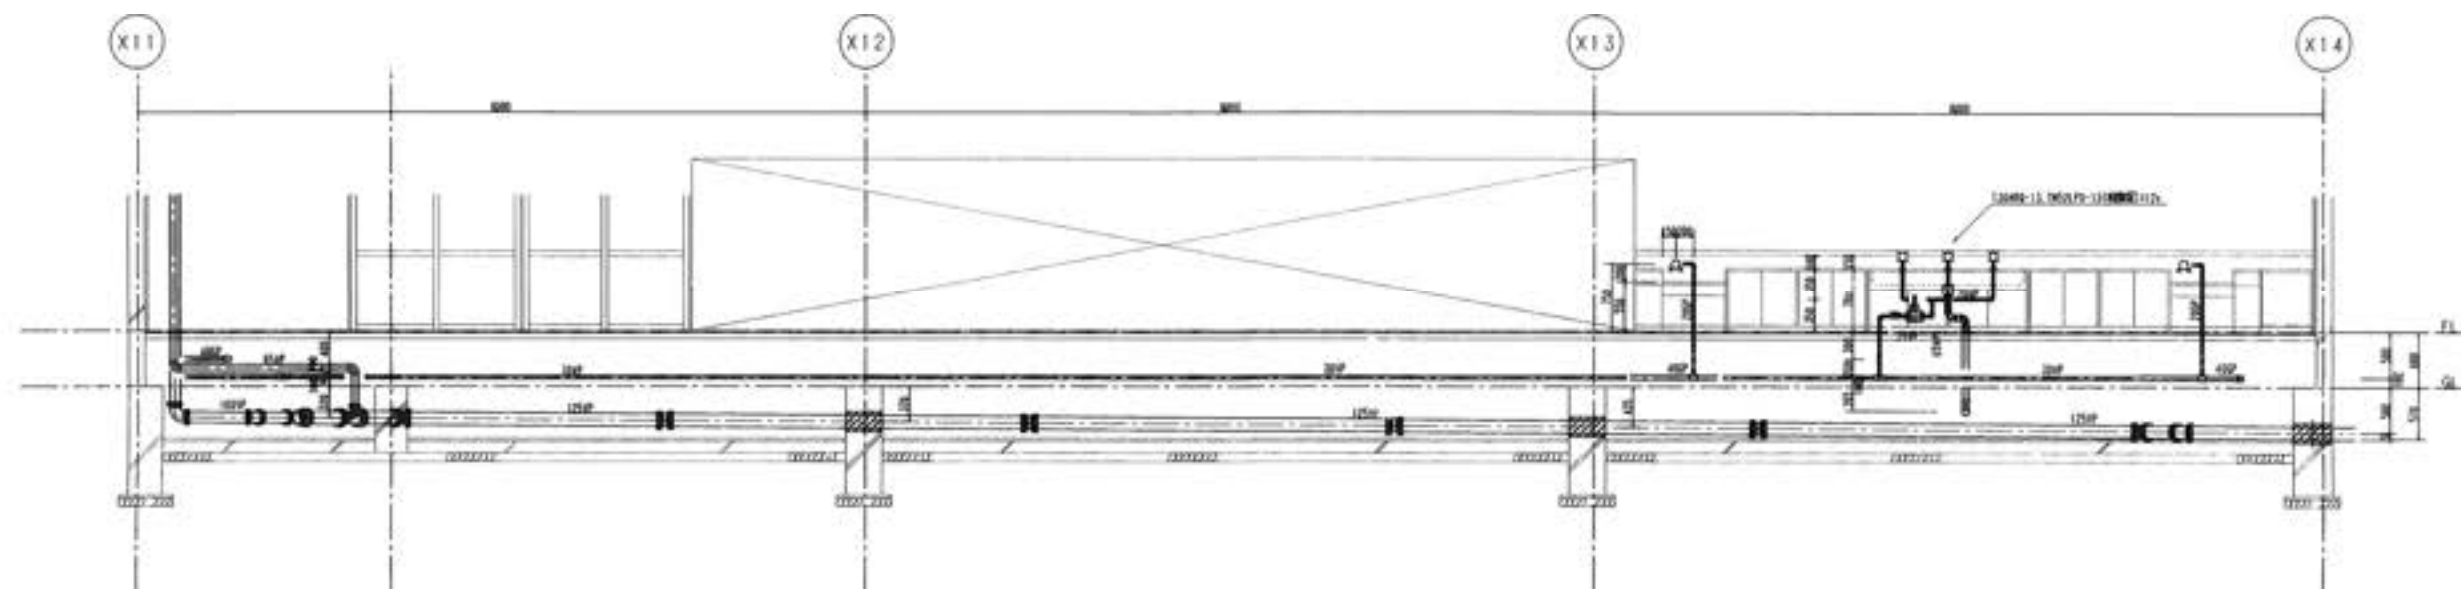

E-5


厨房設備器具明細表

NO	品名	規格寸法			台数	配管接続口径(A)			ガス(Kg/h)		電 気(W/h)(60Hz)			フードダクト	備 考	耐震固定	工事区分
		開口	奥行	高さ		給 水	給 湯	排 水	口 径	消費量	1P 100V	1P 200V	3P 200V				
1	ビーカーシンク	900	750	400	1	20A		PIT							ドライ仕様		
2	ビーカー	610	670	975	1	20A		PIT					0.75		動力610Kg/h		
3	三槽シンク	2700	750	850	2	20AX6	20AX6	40AX6									
④	冷凍冷蔵庫	1200	900	1870	1			40AX2			0.666				既存品		
5	器具消毒機	1370	950	1900	1								10.5				
⑥	フードスライサー	630	995	1400	1	15A		PIT					0.95		既存品 ステンレス刃物収納型新設		
7	スライサー置き	1500	1000	350	1			40A							ドライ仕様		
⑧	包丁まな板設置庫	600	500	1010	1						0.012				既存品 ステンレス製台300H取付		
9	六槽シンク	2700	1800	850	1	20AX6	20AX6	50AX6							ドライ仕様背立300X400H取付 背立上部にアクリル板450H取付		
10	移動調理台	1200	750	850	6										ドライ仕様		
11	庫内回転庫	1785	925	900	5	20AX5	20AX5	PITX5	蒸気20X5	45kg/hX5				G要	ドライ仕様 容量200L、内装SUS304		
12	食器消毒保管機	2360	950	1900	1			40A					18.45		50カゴ用		
13	移動式食器浸透機	1800	750	850	2												
14	真空冷却機	1650	1200	1900	1	25A		50A	蒸気20A	60kg/h			3.7		毎時動力1回60Kg 温度10度C バット6枚付		
15	食器消毒保管機	2740	950	1900	1								21.0		ステンレス食器カゴ60ヶ付		
16	食器洗浄機	5400	1550	1680	1	20A	20AX2	40A 50AX4	20X2	100kg/h			16	要			
17																	
18																	
19	ザル置き	600	600	540	10										排水ハンドルコック付		
20	戸棚	900	900	2000	1										既存品		
21	食器消毒保管機	1390	950	1900	1			40A					10.5		既存品		
22	食器消毒保管機	1370	950	1900	1			40A					10.5				
23	コンベクションオーブン	1200	1015	1600	1	15A			20A		0.5		22用兼用	要	既存品		
24	フライヤー	1770	1030	800	1	15A	15A	PIT		330000X2				G要	油容量54LX2 温度サーモ付 自動点火 廃油コック後方取付		
25	コンロ台	600	450	750	1												
26	ガスコンロ	265	269	68	1				15A	3600							
27	ザル置き庫	900	900	550	1			40A									
28	ドレーンパン	1800	950	250	1			40A									
29	包丁まな板設置庫	900	600	1350	1						0.6						
30	ガス給湯機	1685	352	1370	1	32A	32A		32A	171000	0.3				片側組合セット メインリモコンコード10m 6号管用		既存品 設備工事
31	コンテナ	1250	730	1410	4												
32	スチームコンベクション	960	990	1875	1	20A		40A	20A	45600			1.62	G要			
33	食器消毒保管機	2740	950	1900	1								21		60カゴ		
34	エアシャワー	1830	1212	2110	1								0.8		(自動ドア)		
35	器具消毒機	1370	990	1900	1								10.5				
36	戸棚	1800	750	1800	1												
37	牛乳保冷庫				1										既存品		
38																	
39																	
40																	
41																	
42																	
43																	

○ 印は既存品を示す。

スケールはこの図面サイズがA2のときの尺度です。

四国水道工業株式会社

製 図
検 査
作成日 101年 10 月 30 日
訂正日 年 月 日

工事名称


高知市立江陽小学校改築工事

図面内容

厨房設備器具配置図

図面番号

縮尺

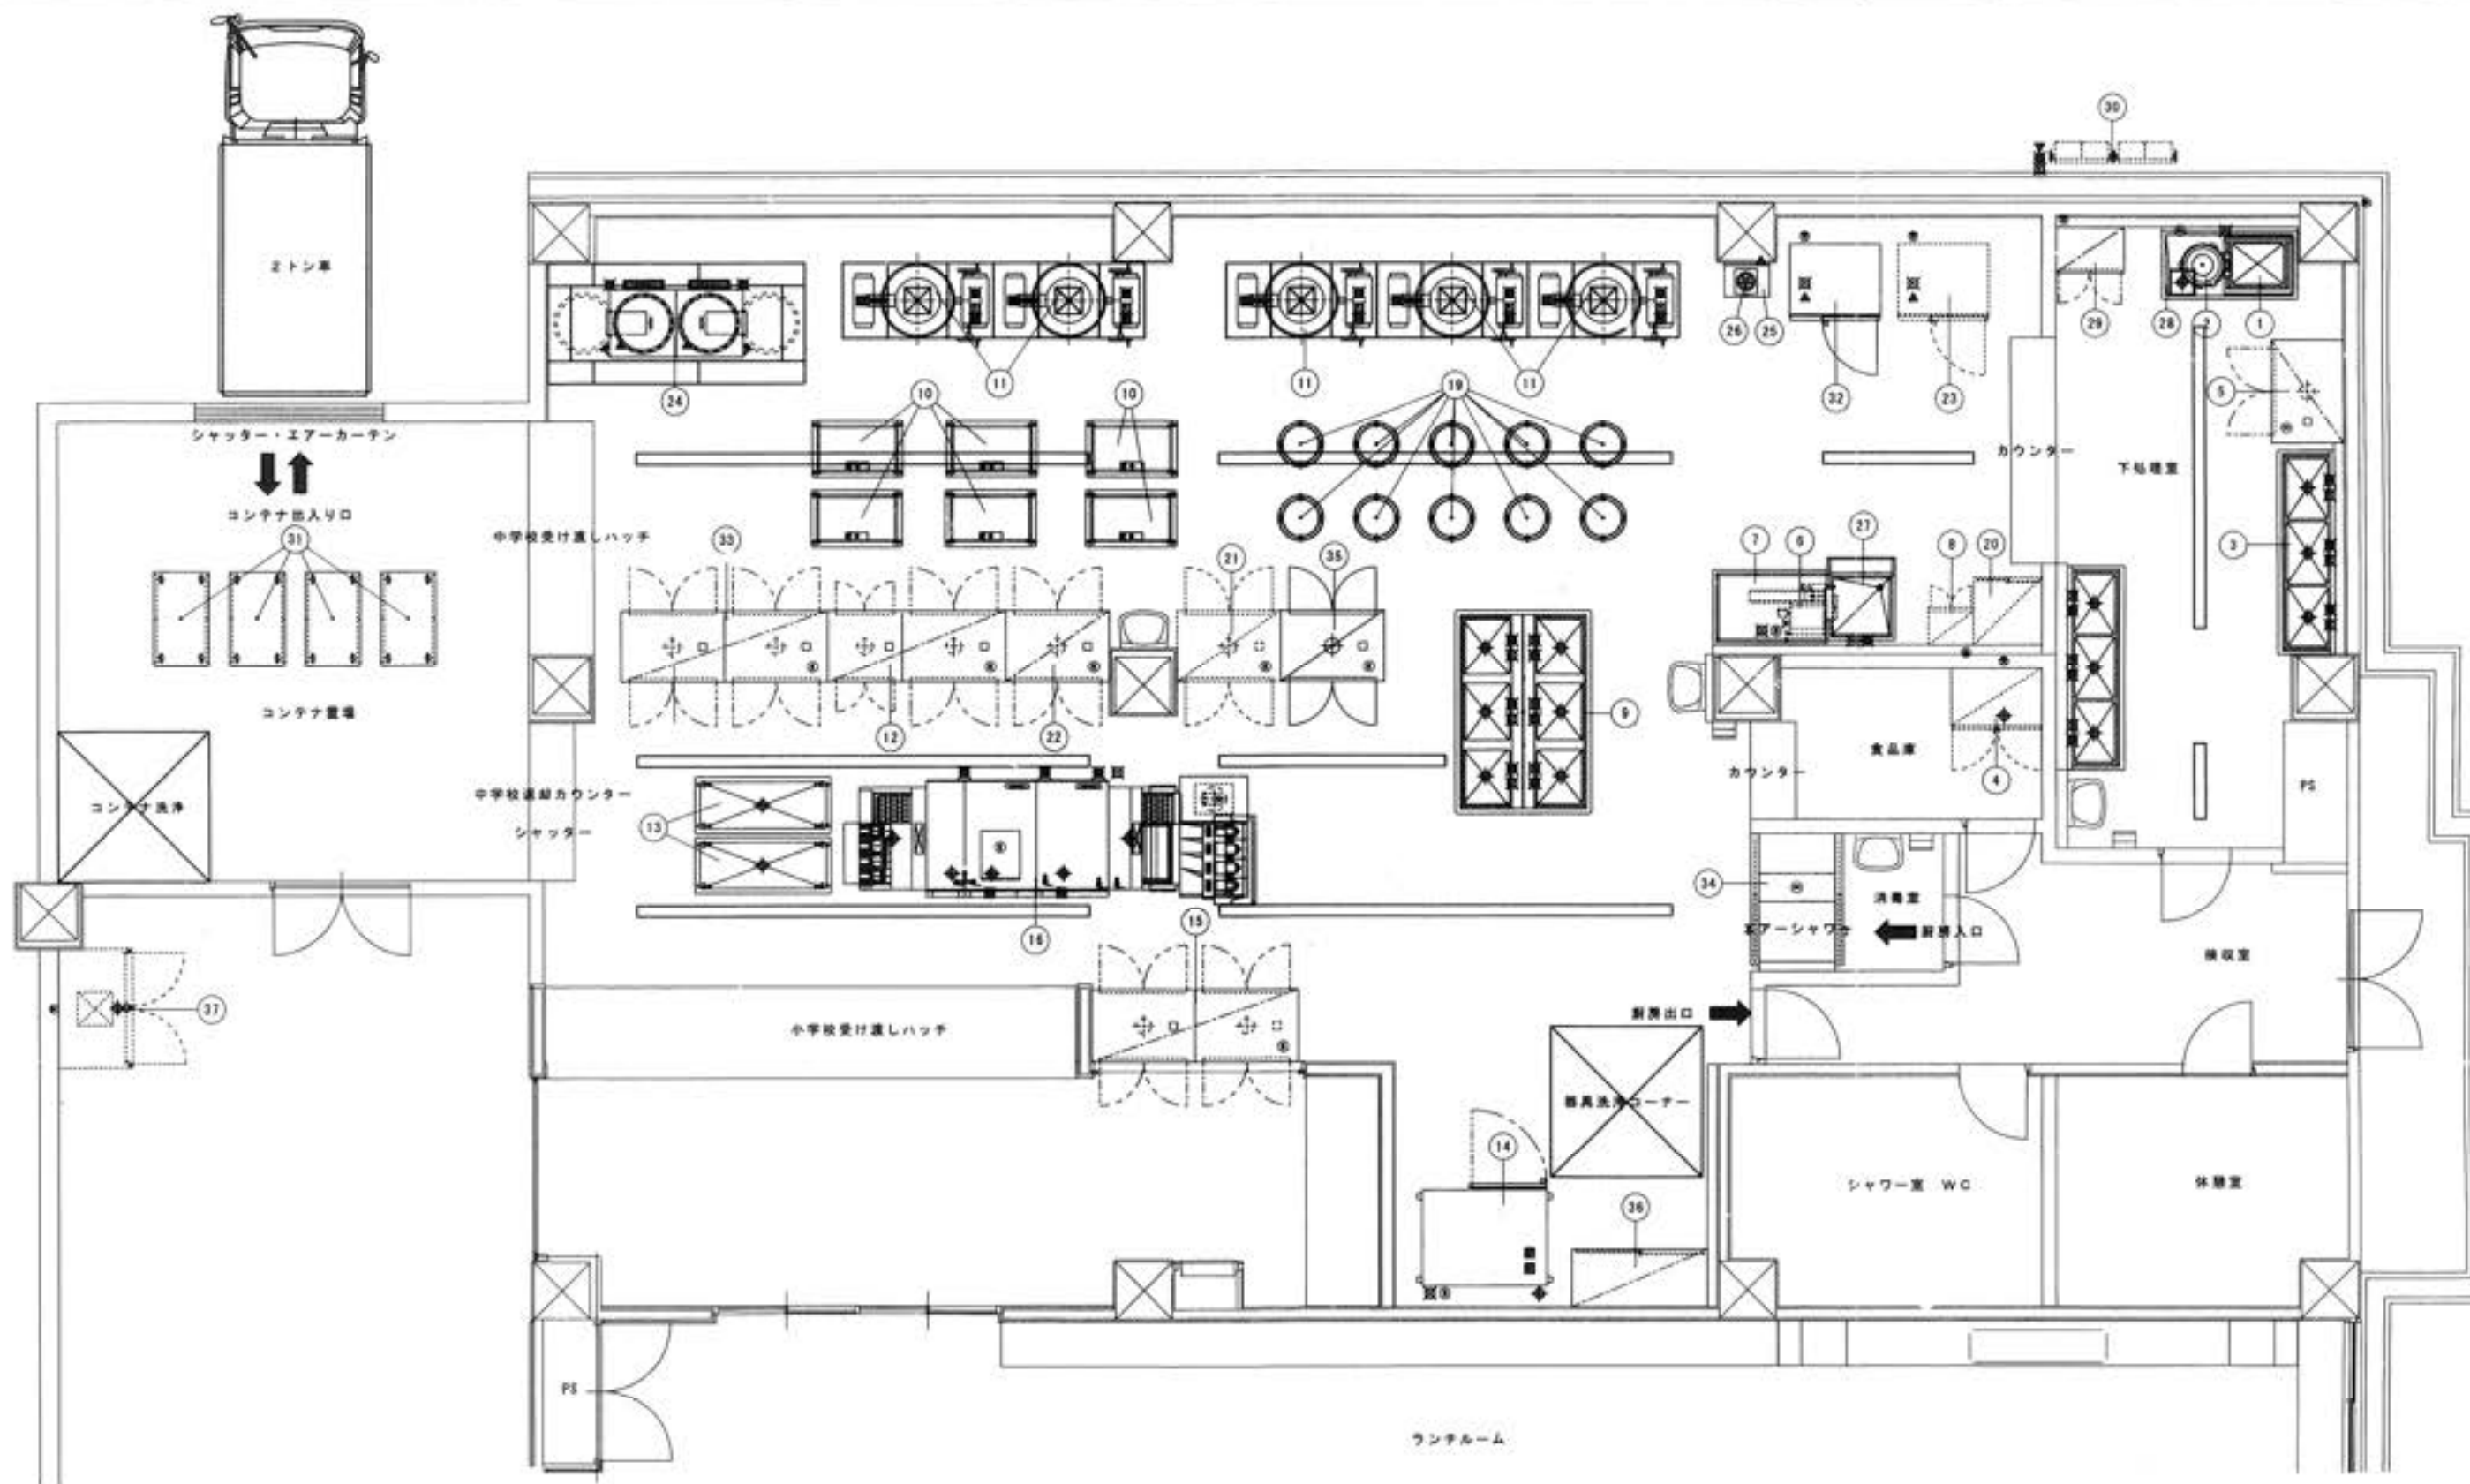

スケールはこの図面サイズがA2のときの尺度です。

四国水道工業株式会社

製図
検査
作成日 101年 10 月 30 日
訂正日 年 月 日

工事名称

高知市立江陽小学校改築工事

図面内容

厨房設備器具配置図

図面番号

縮尺



S = 1 : 60


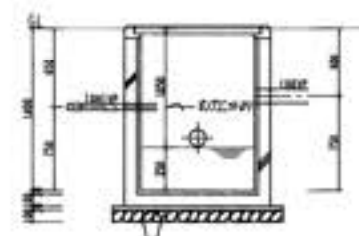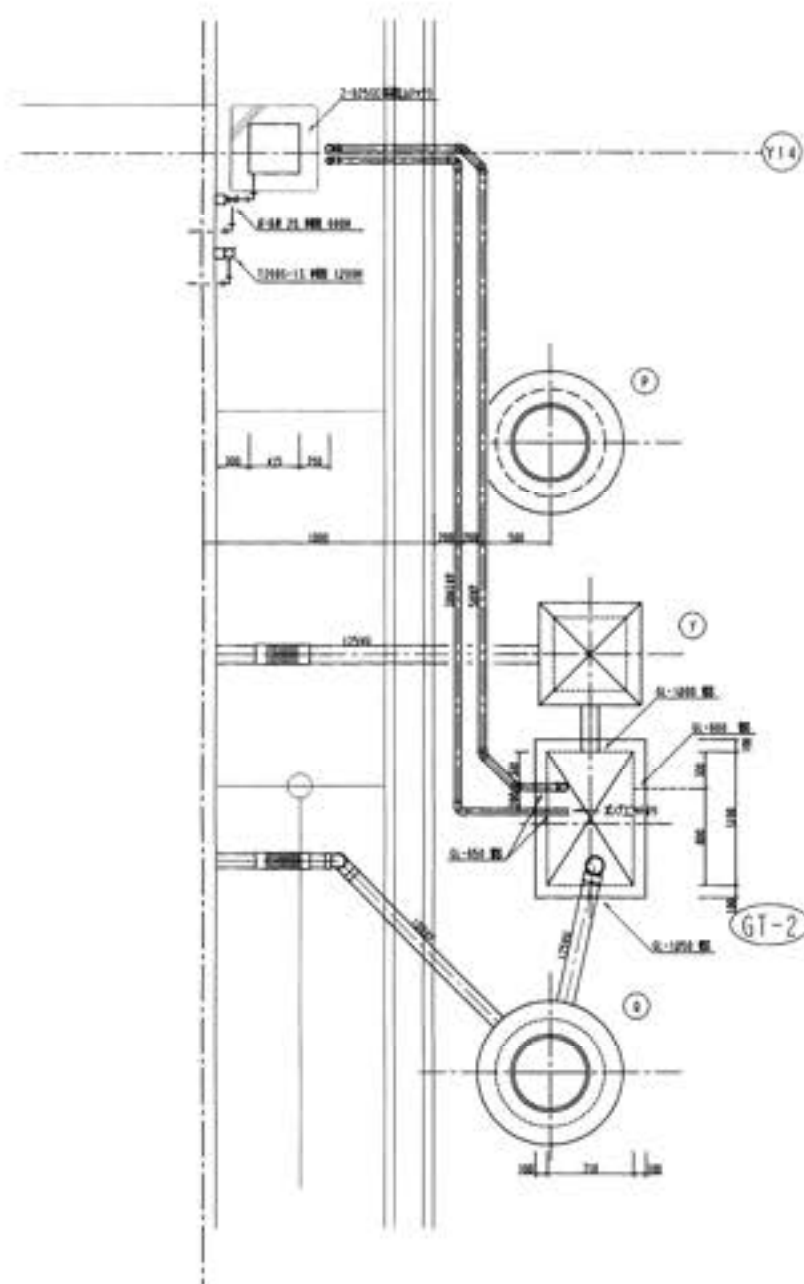




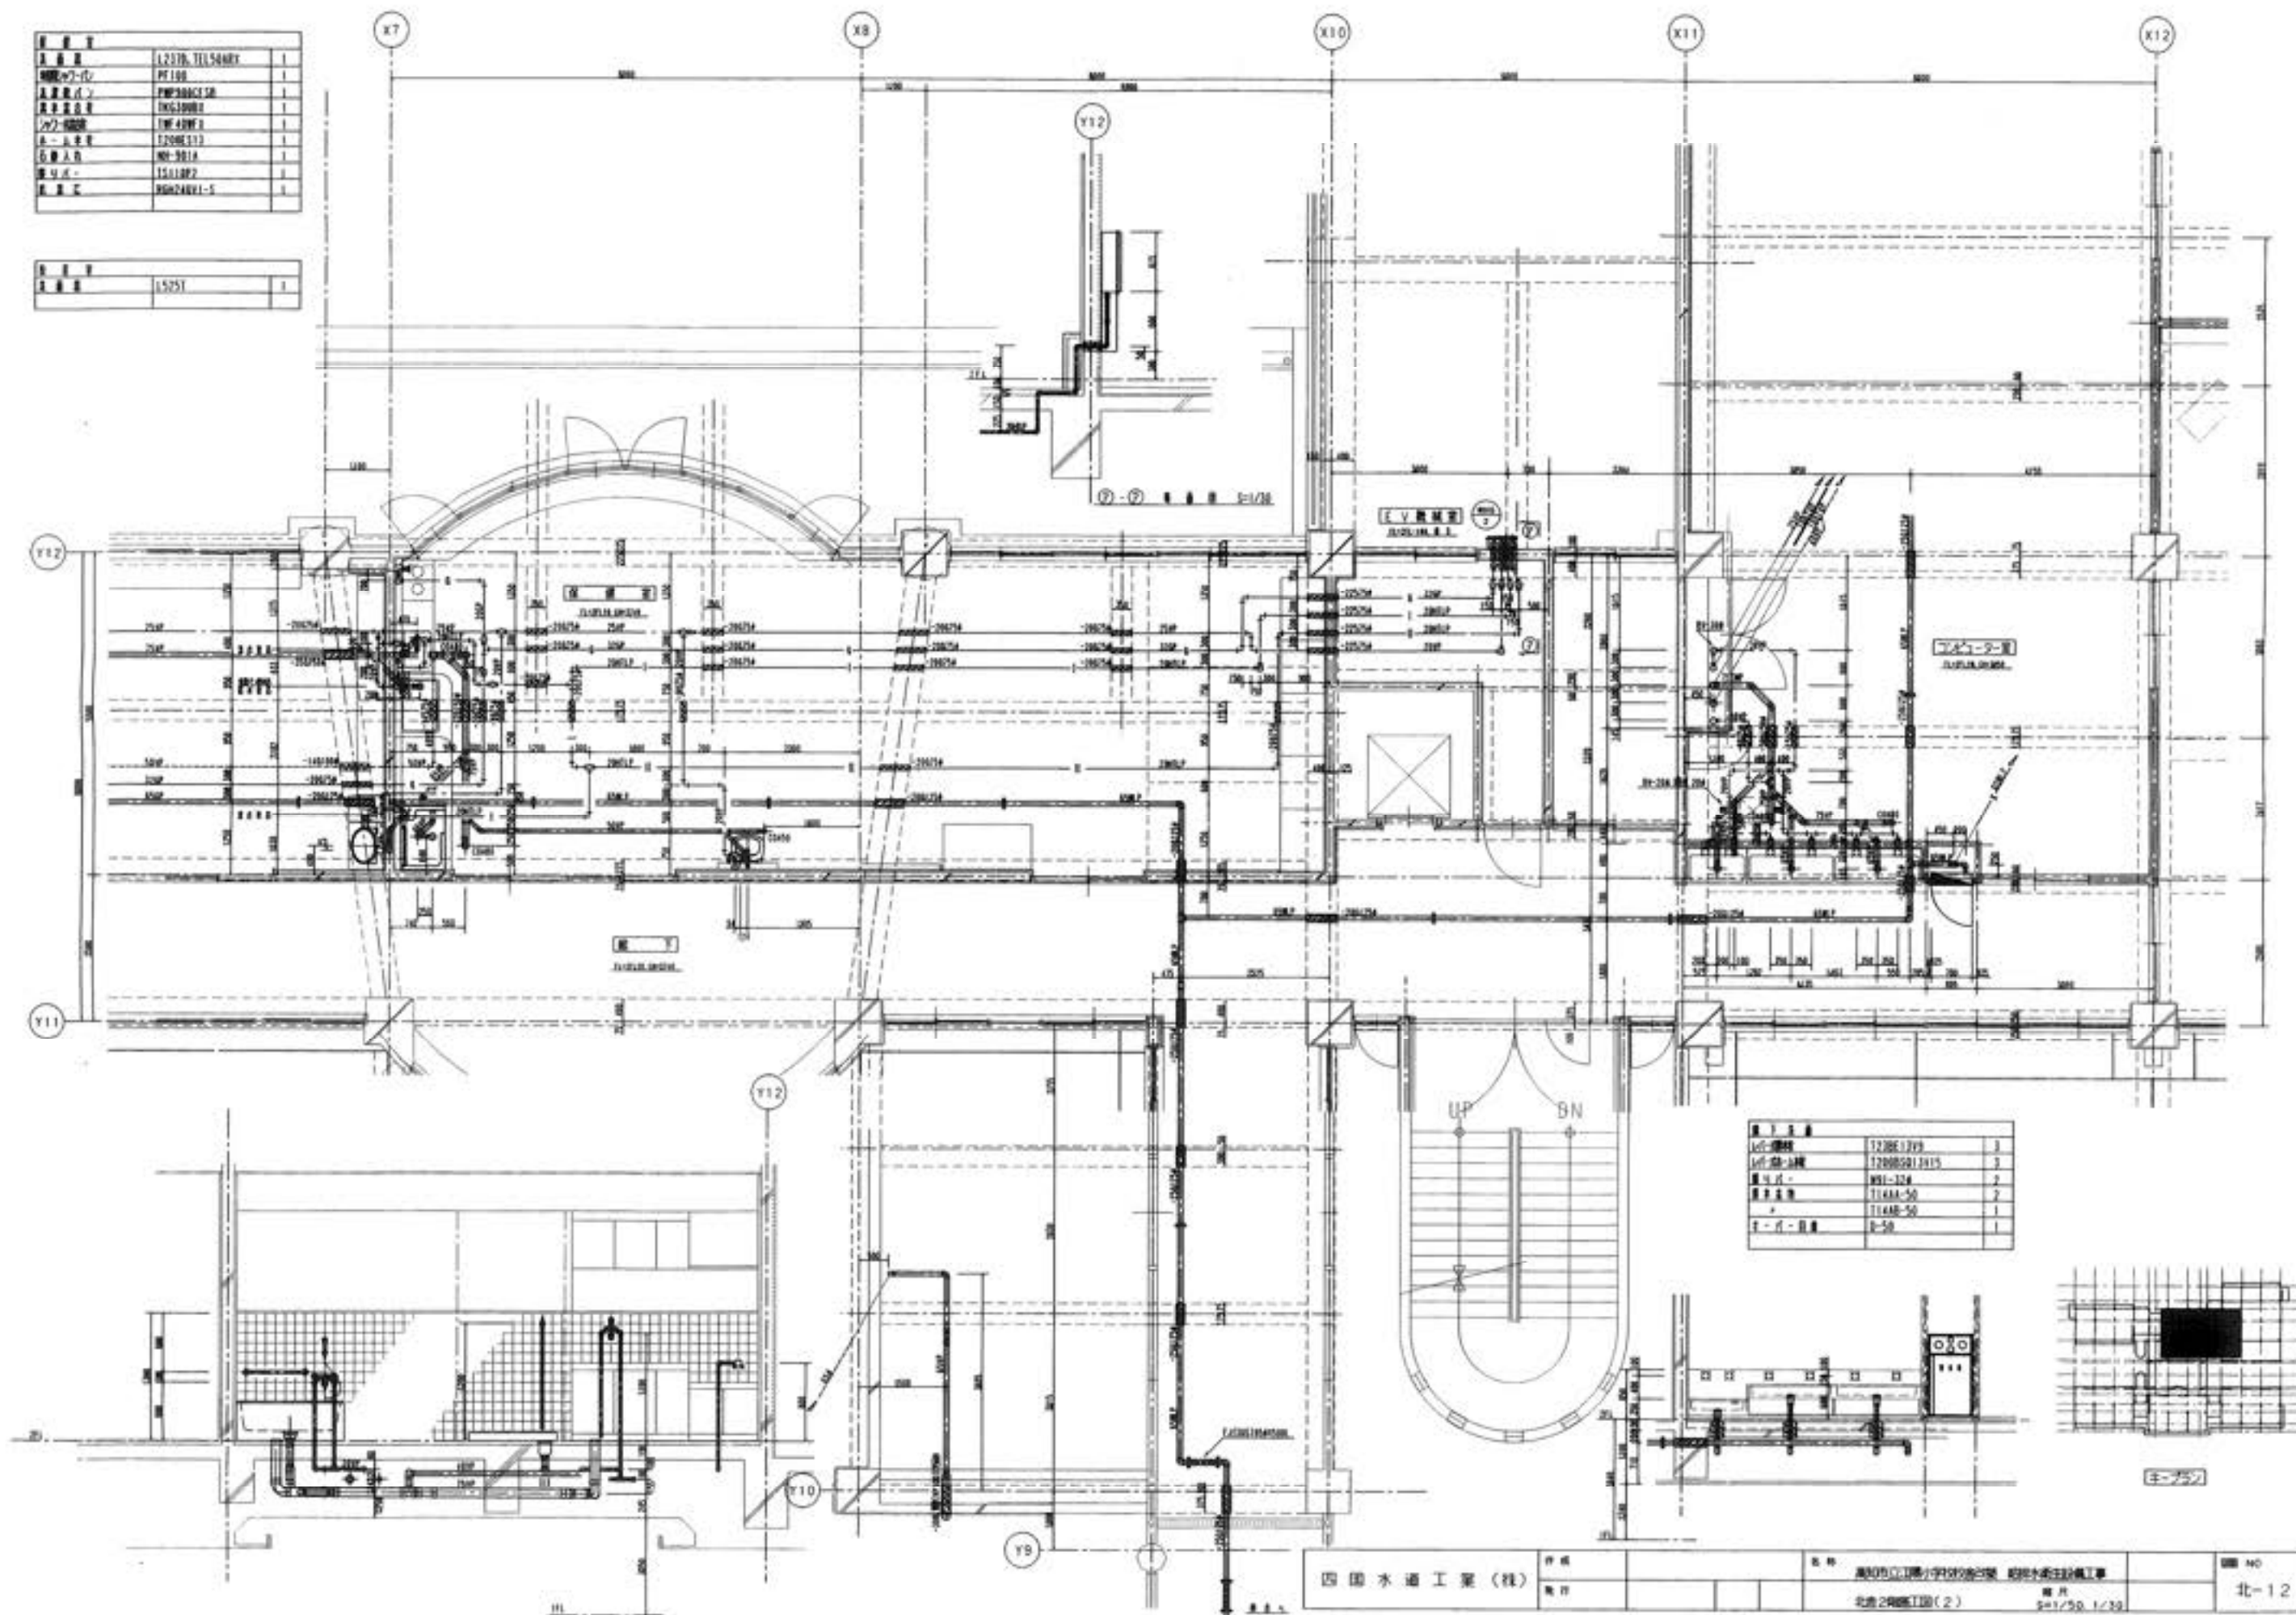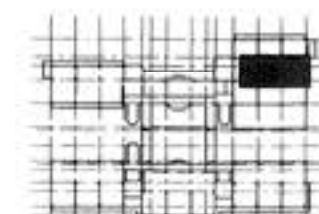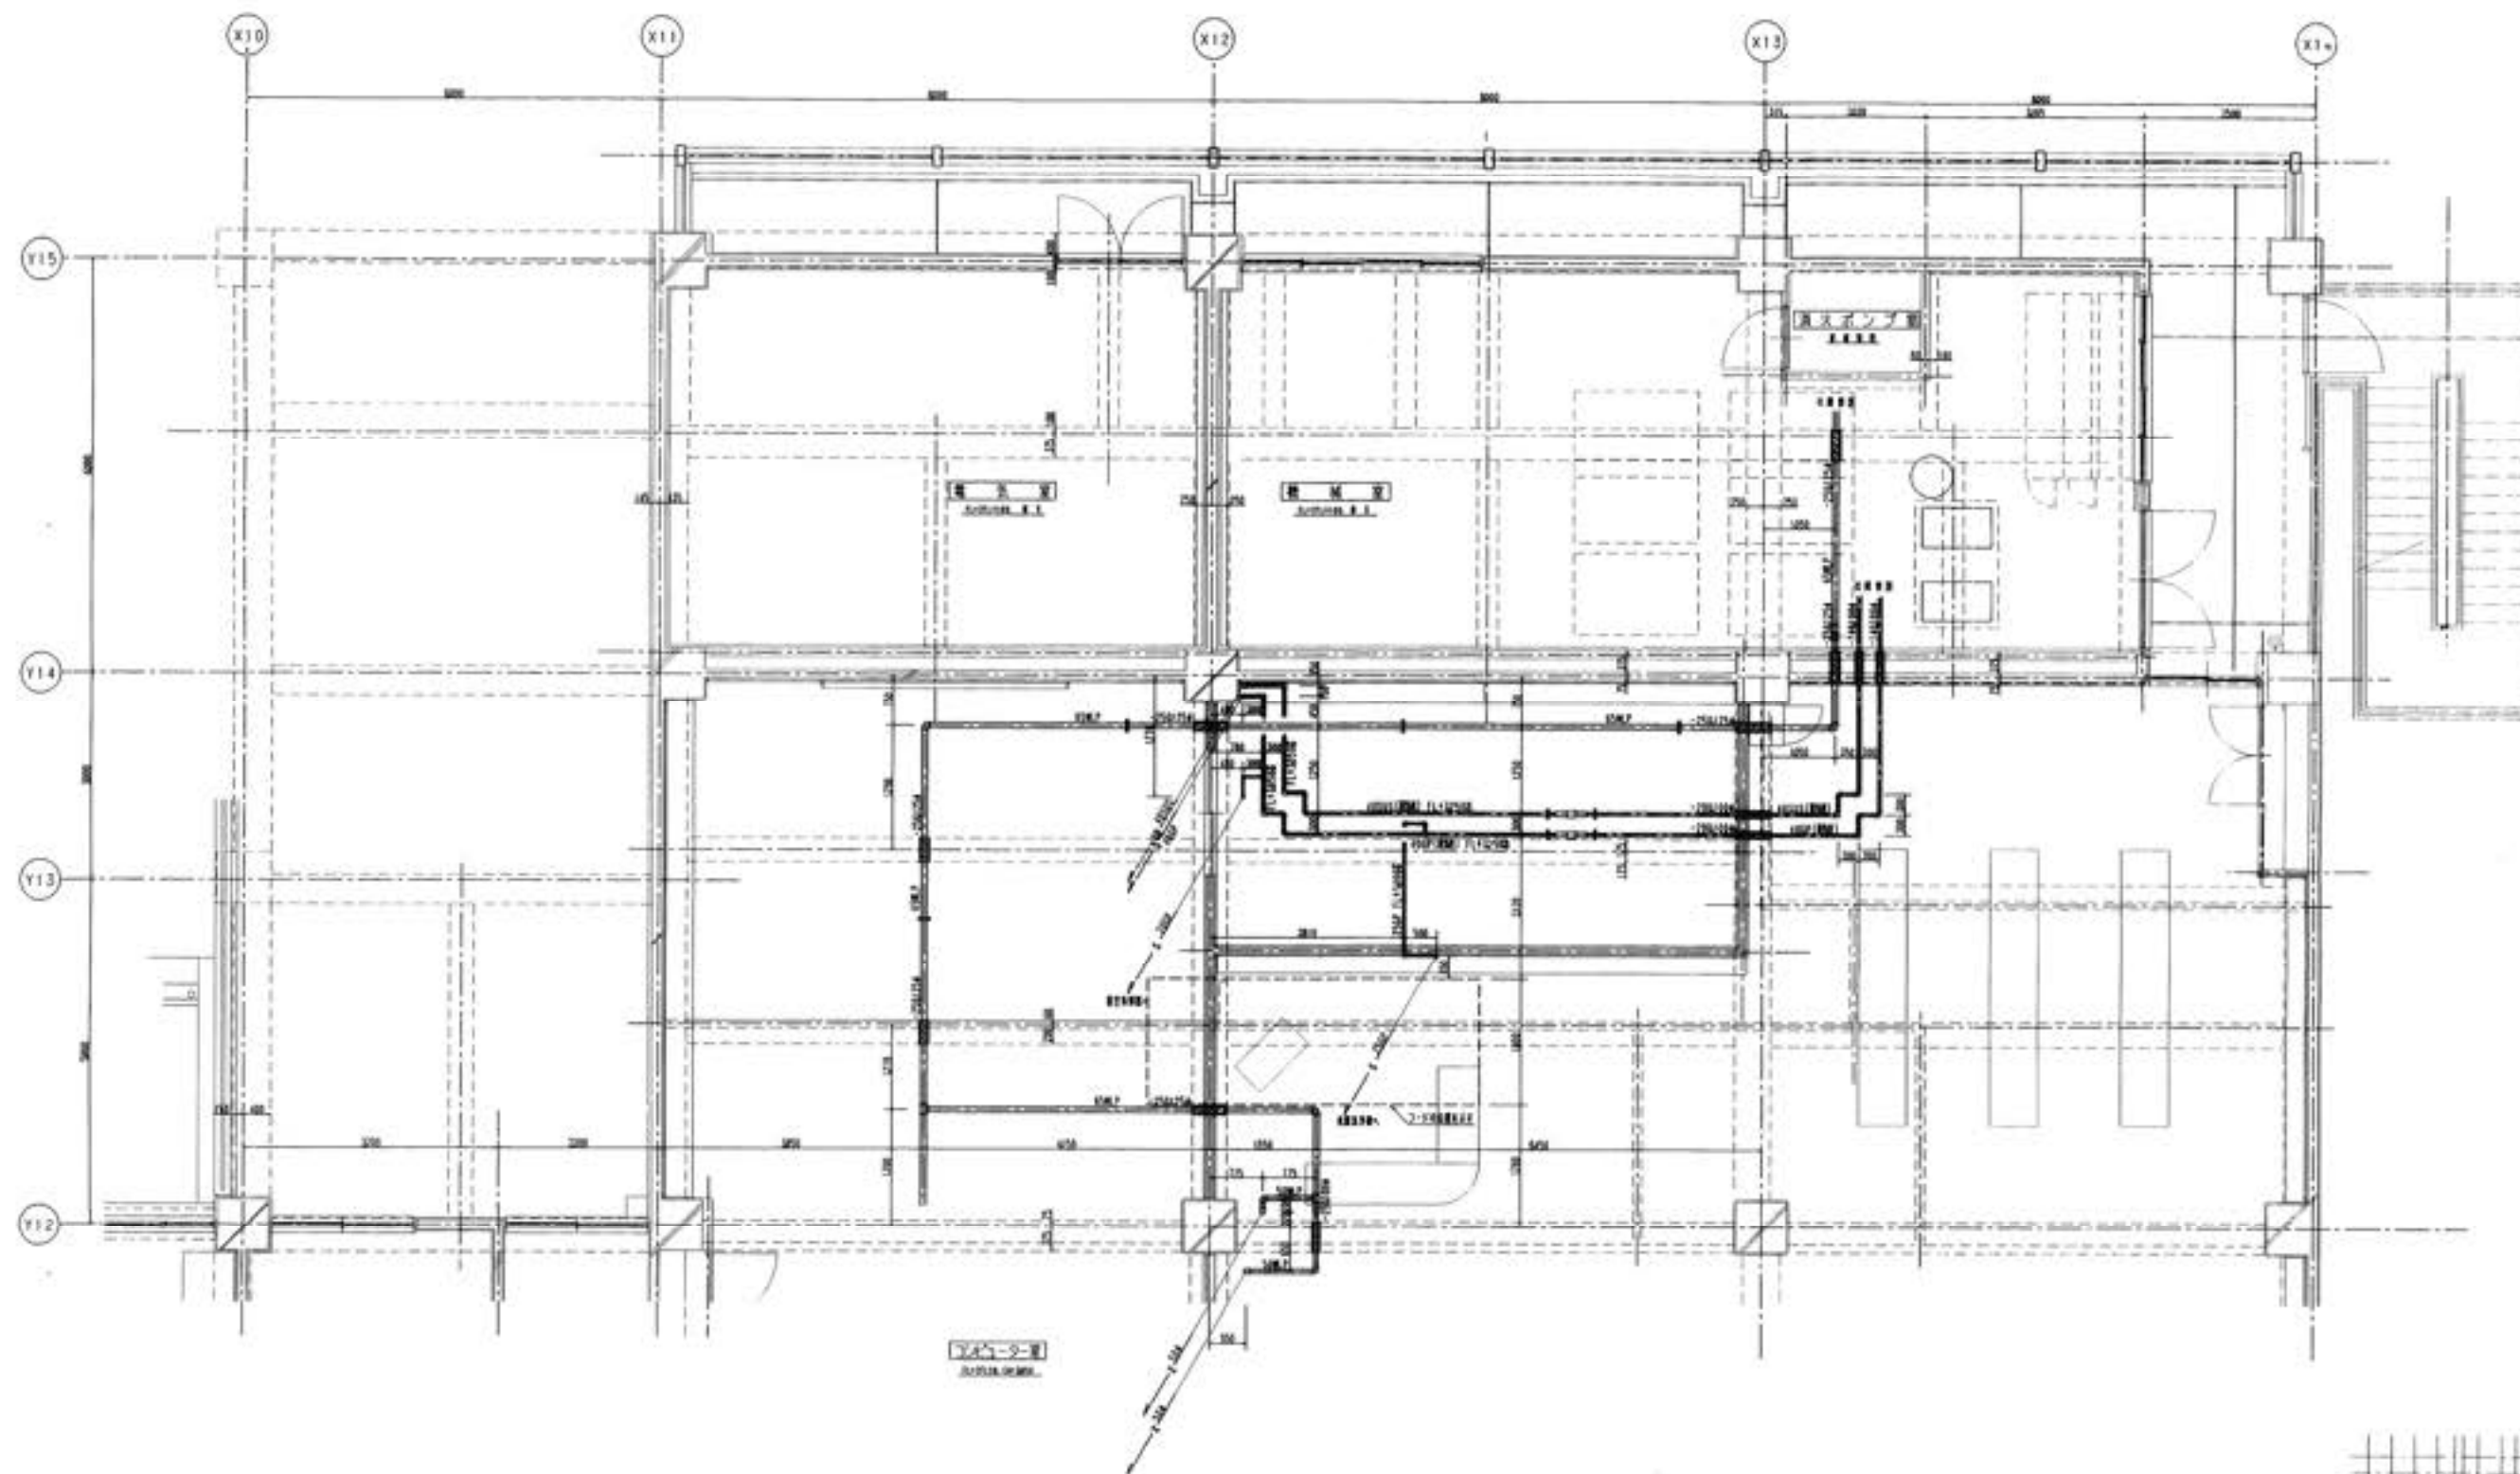

ED52

四国水道工業(株)	件名		名称		図面 NO
	発行		高松市立江津小学校校舎改修 附属小体育館改修工事 計画2階施工図(3) 第 1 頁 5-1/58		
					北-13




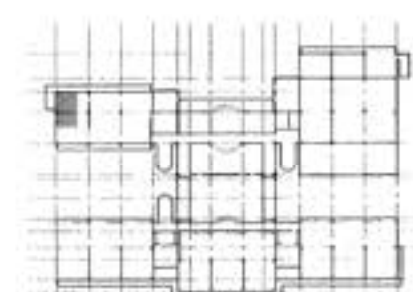





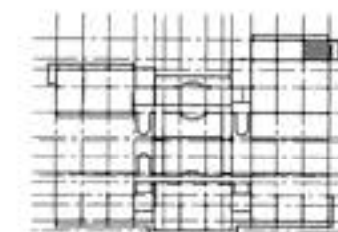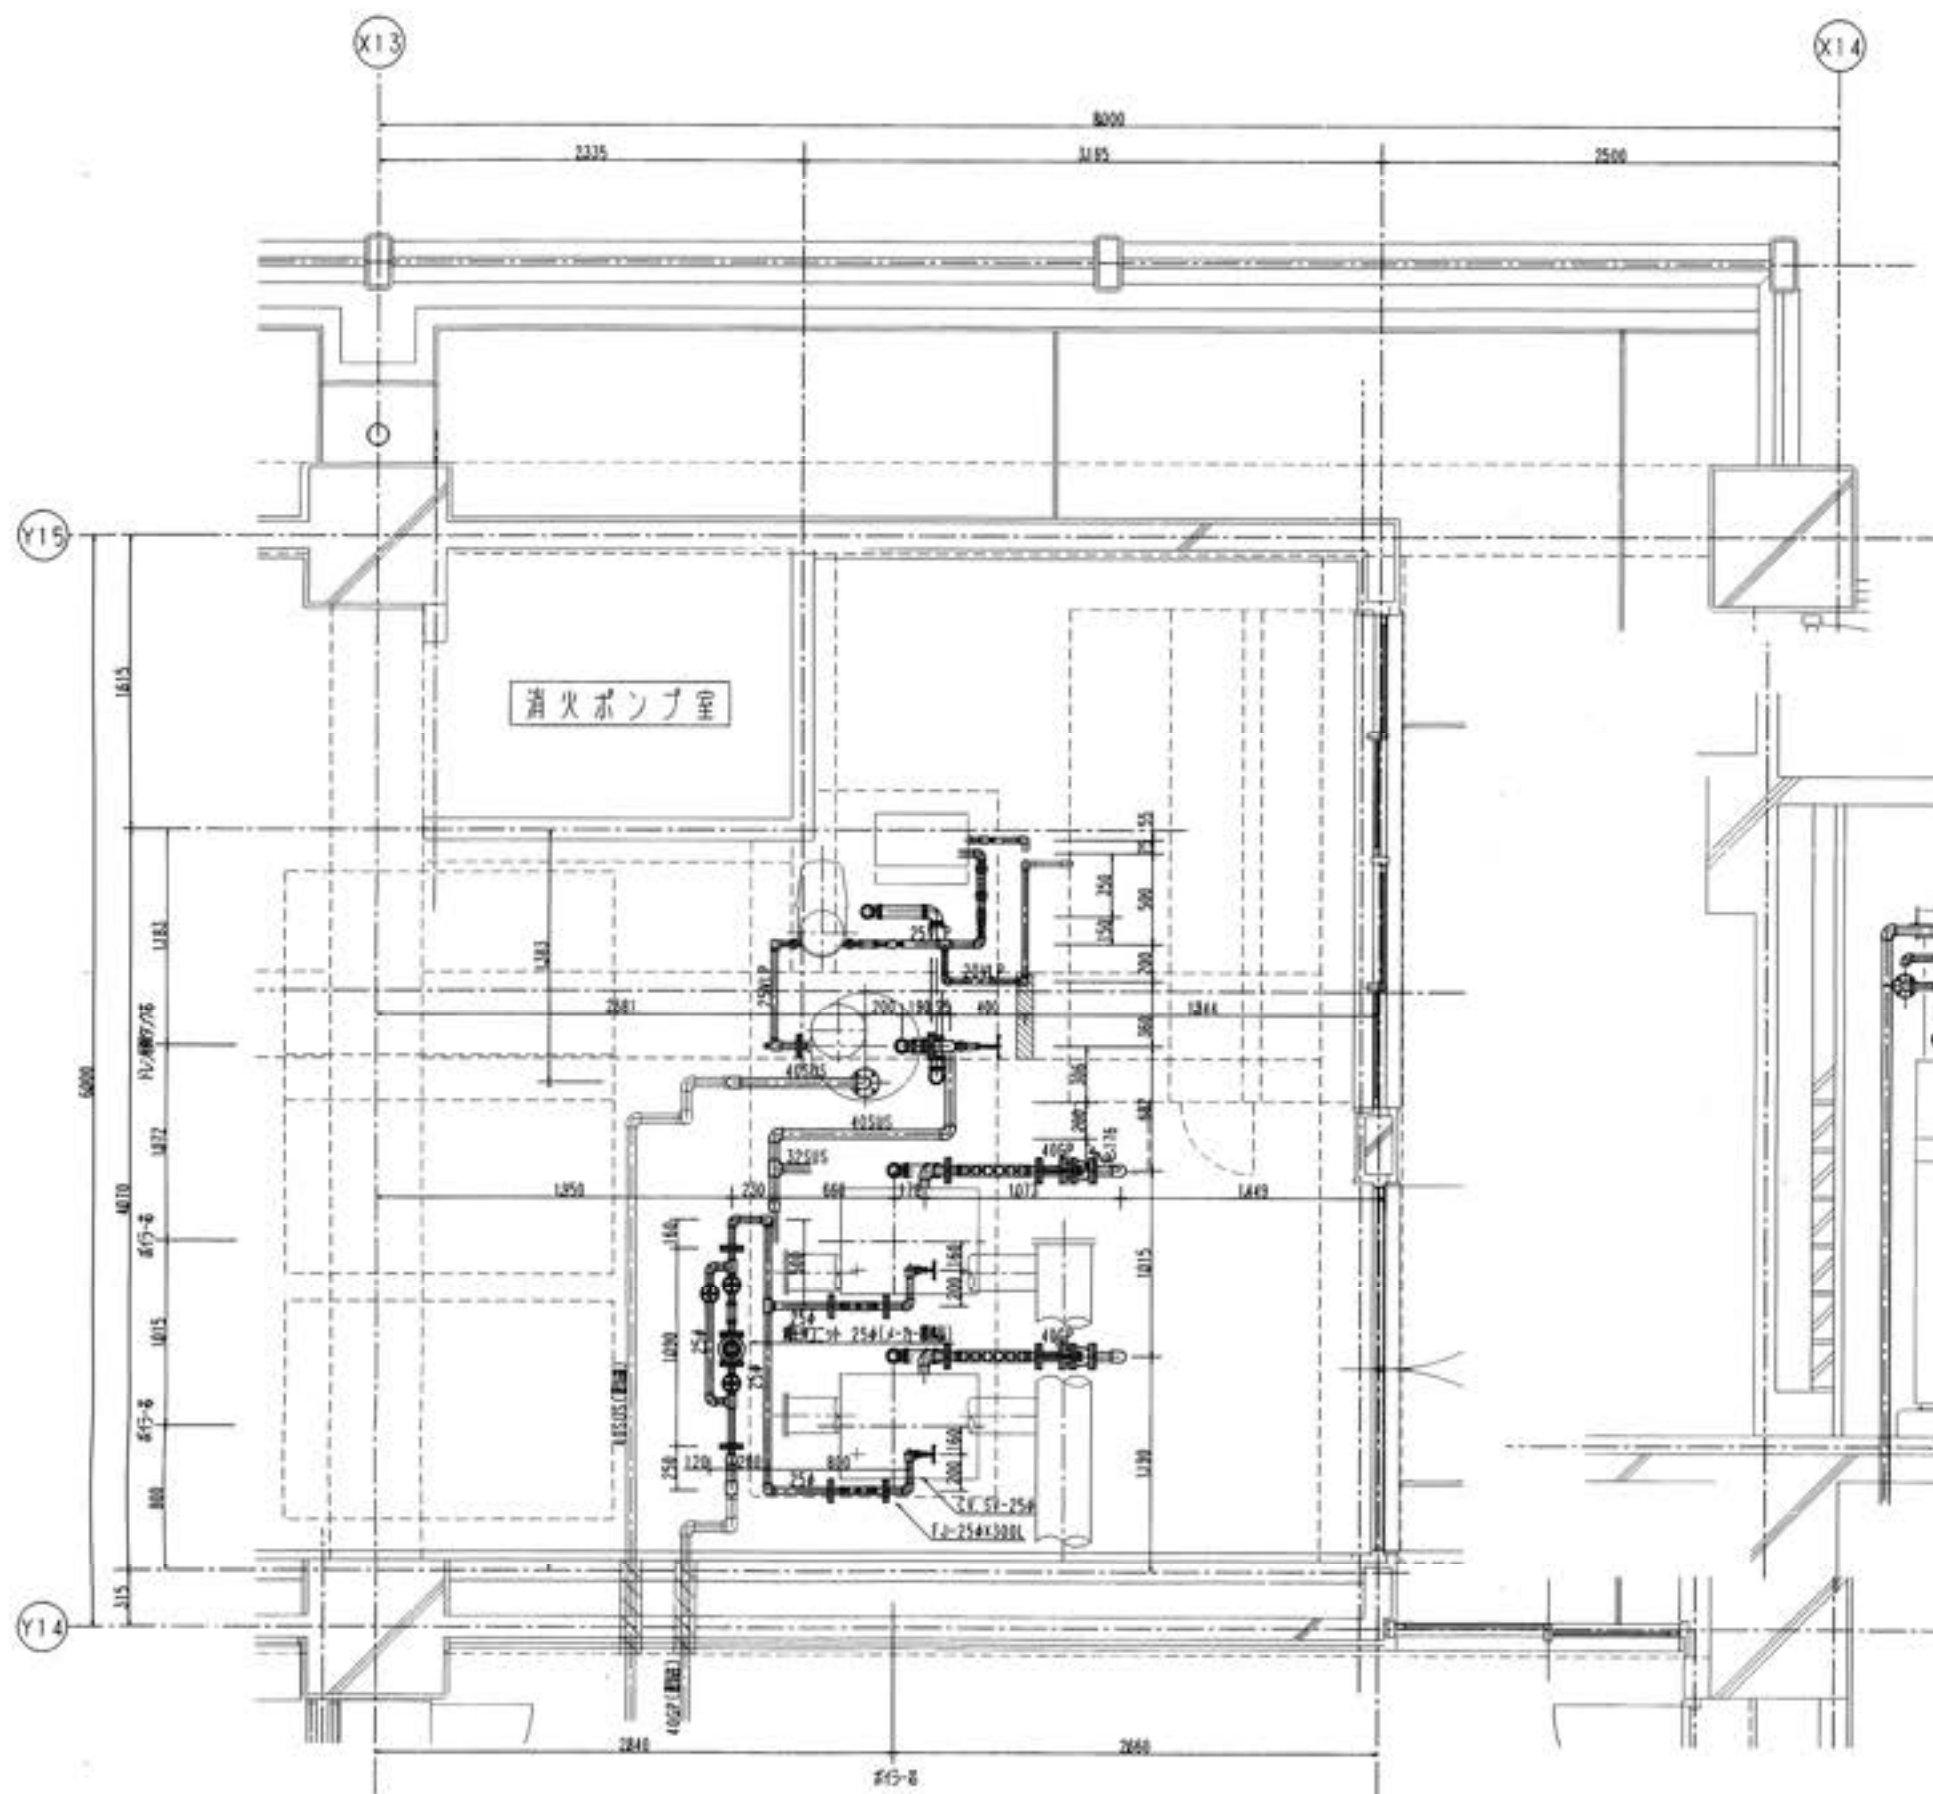

キープラン

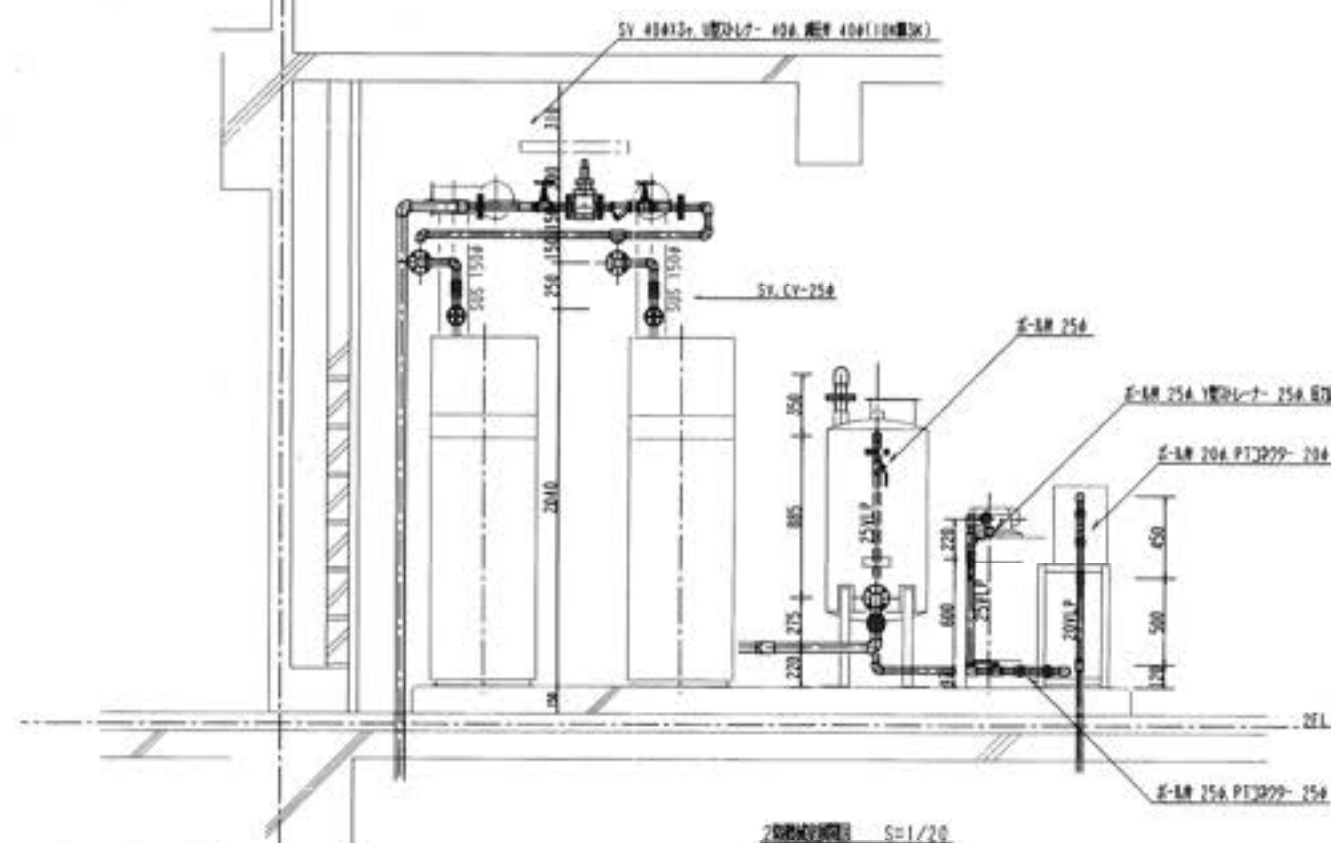

	製図	設計	校核

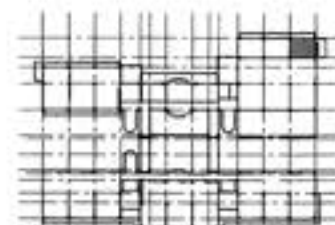

四国水道工業(株)	序 号				系 列	高知市立工業小中学校施設 総合水産設備工事	図 号	北-16
	種 別					北高2階校舎改修工事 第1/20		




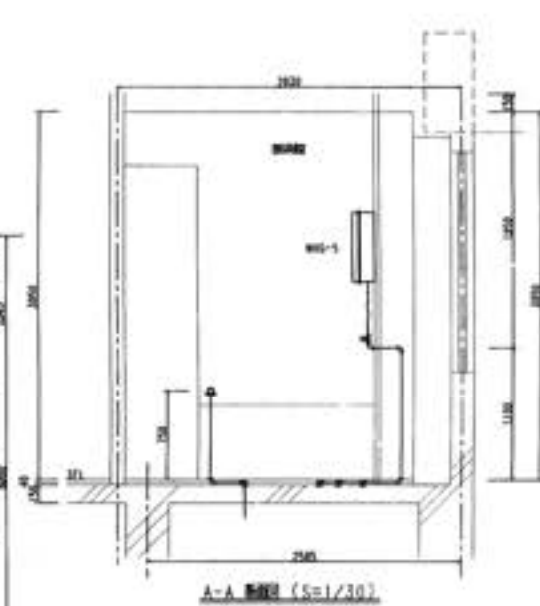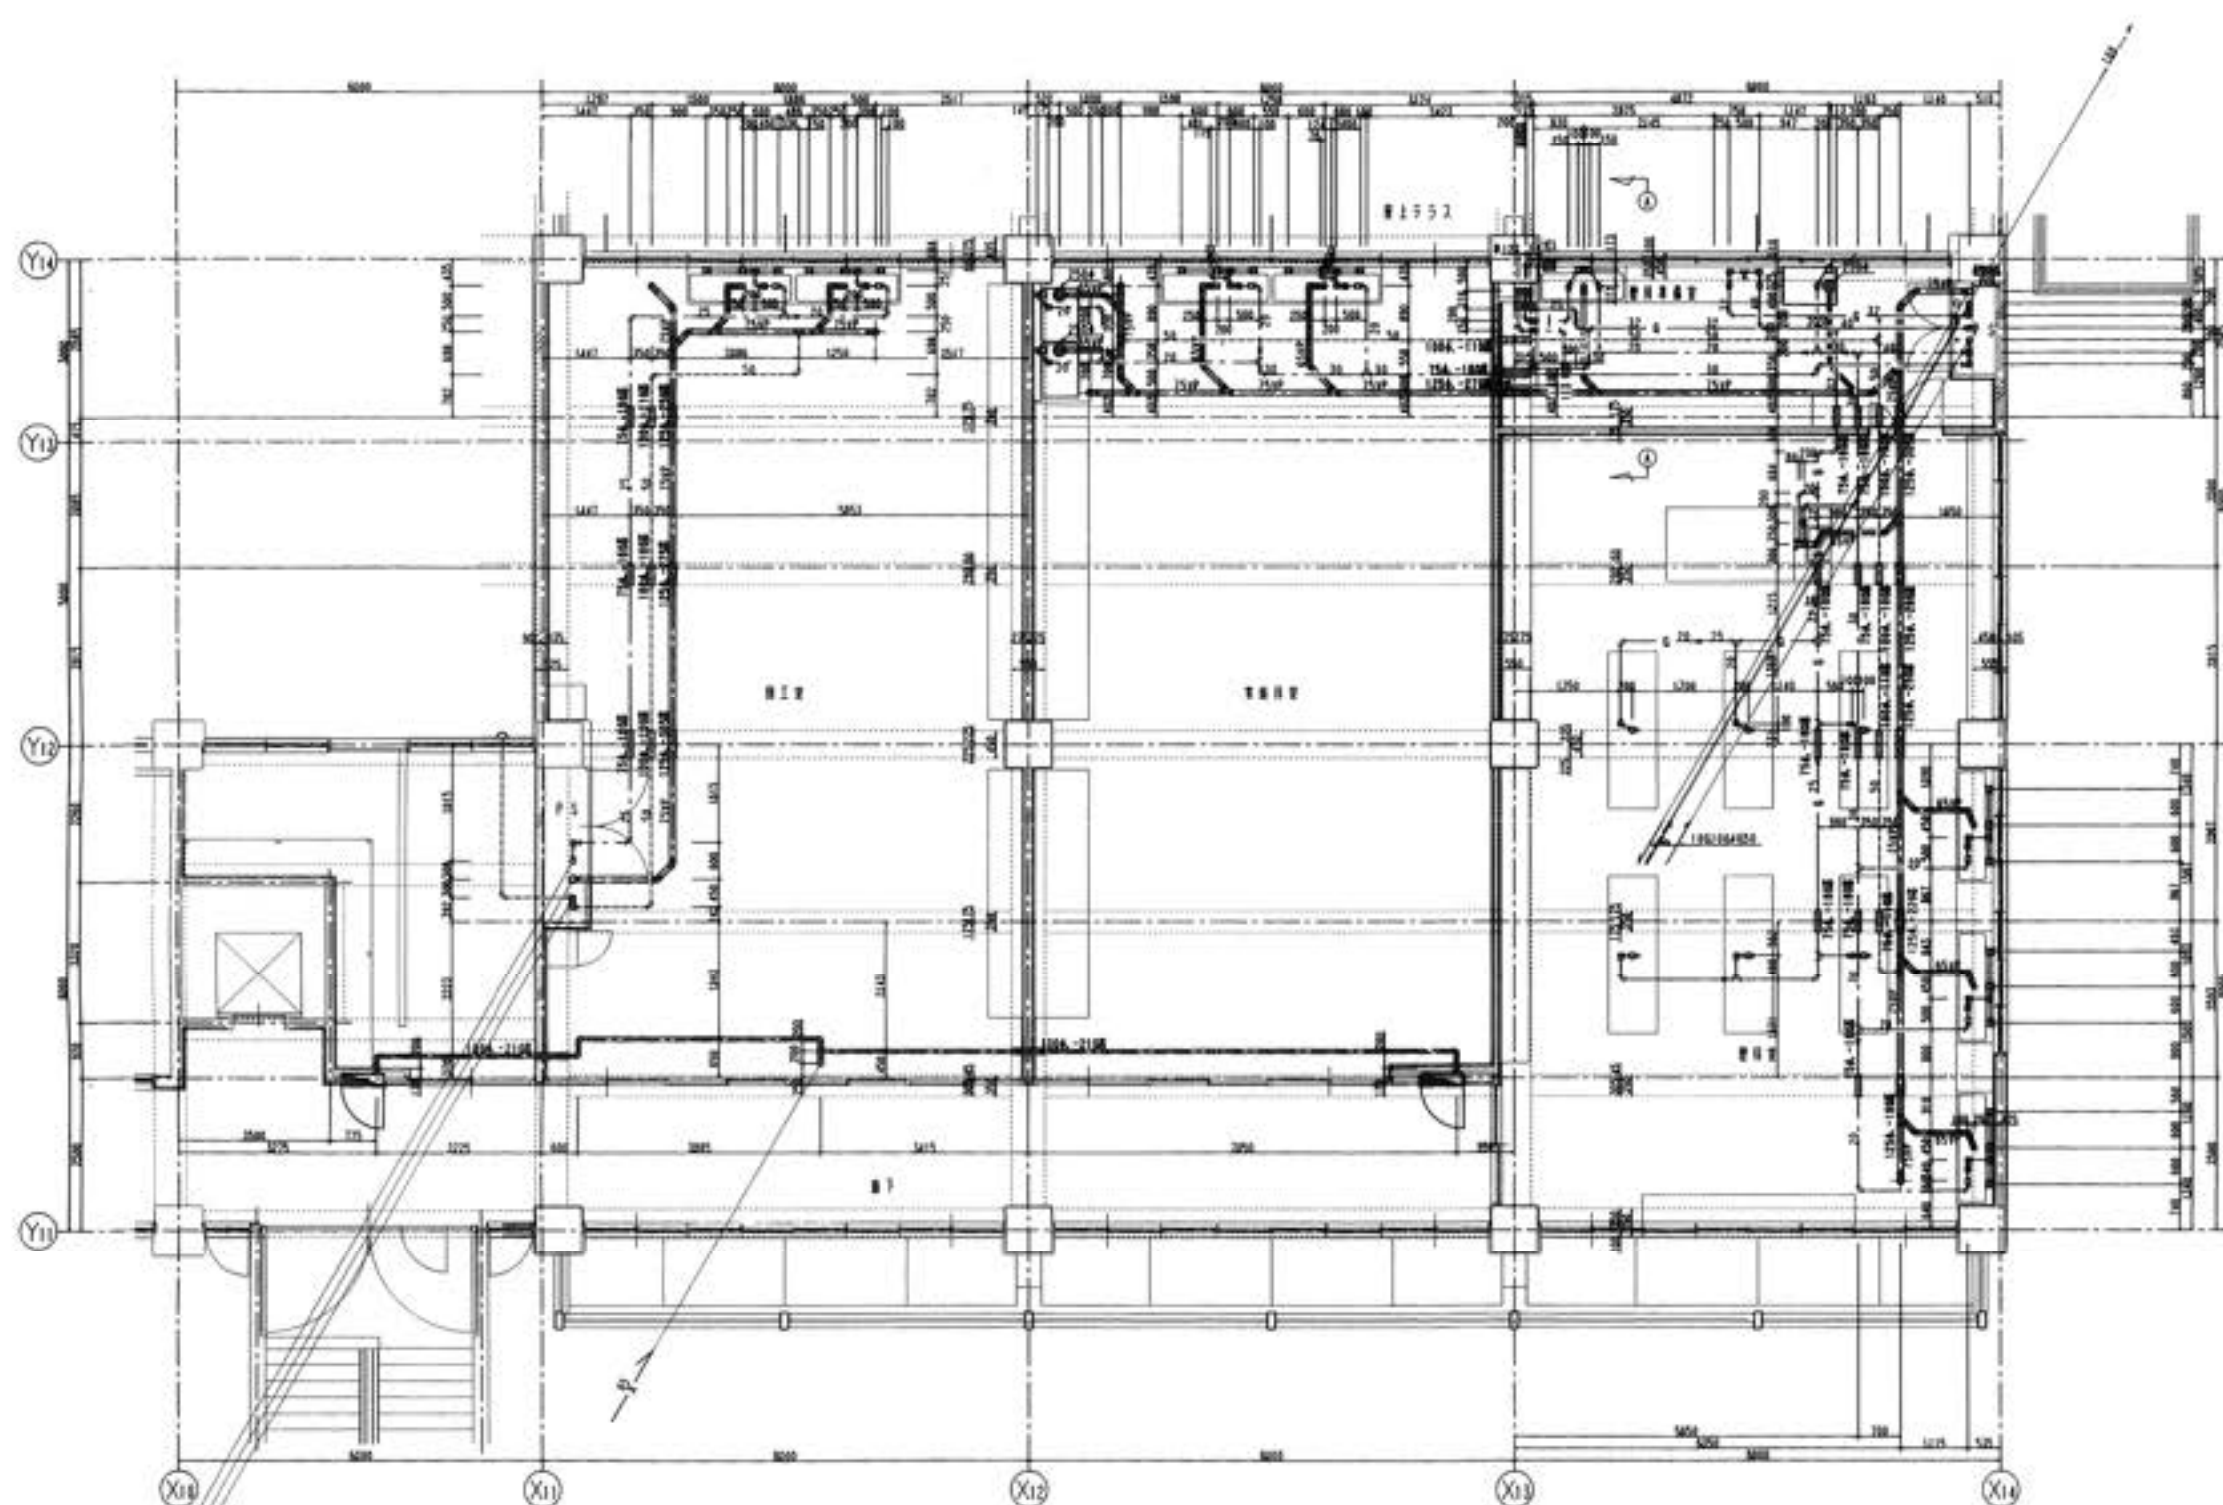


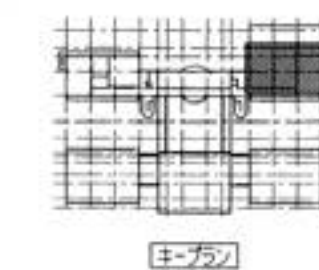




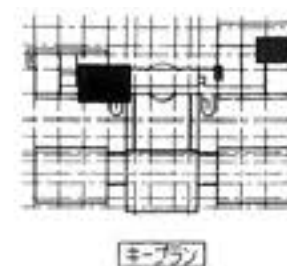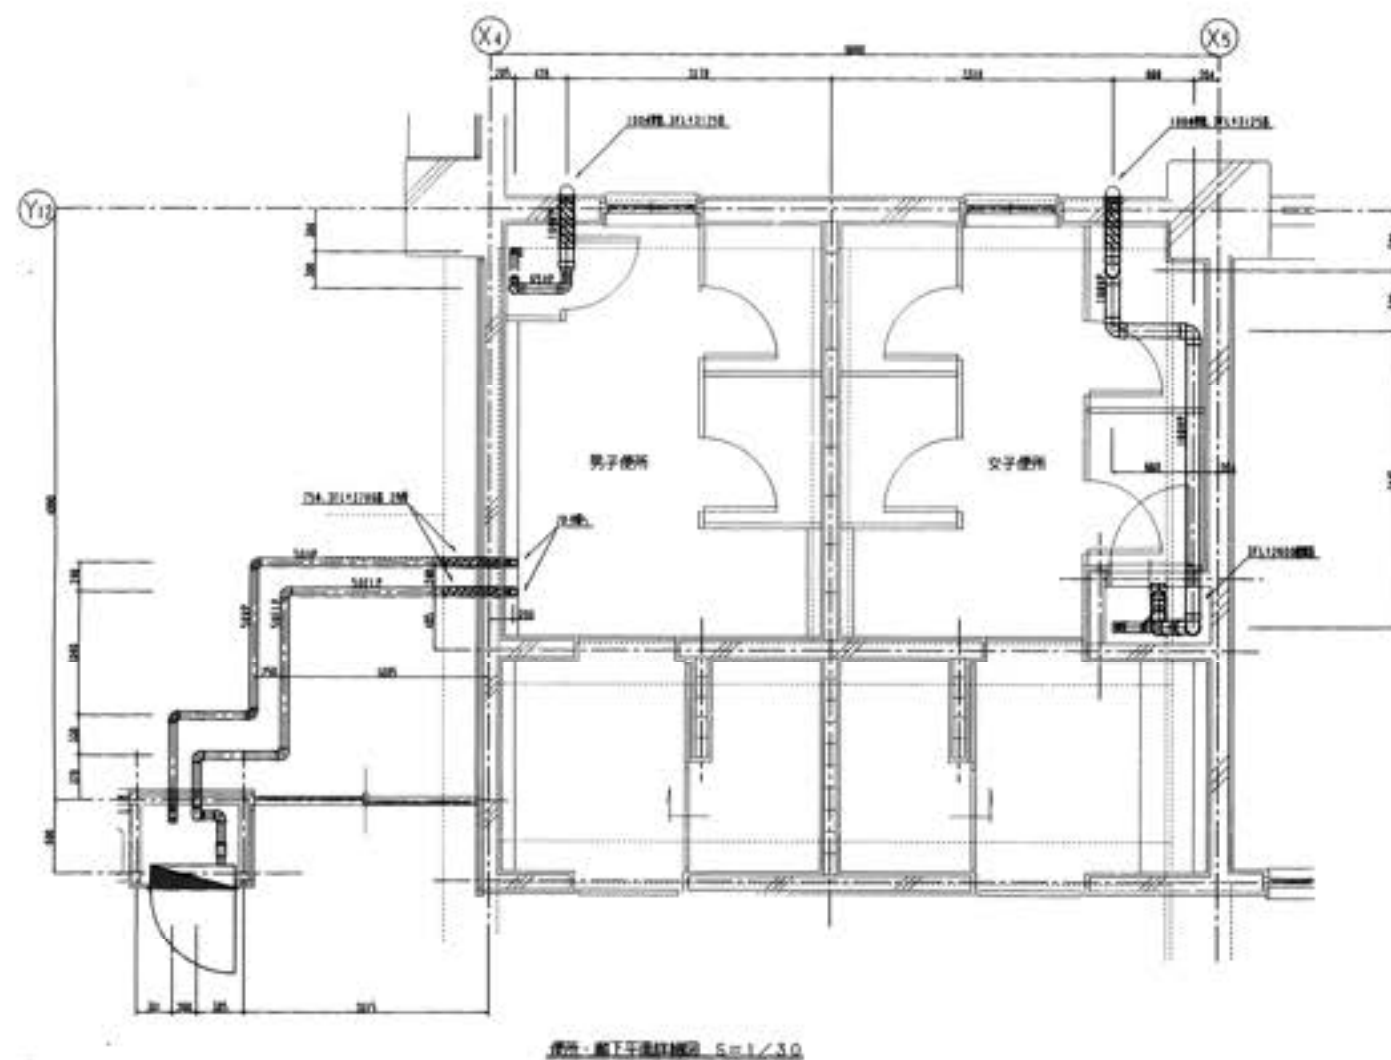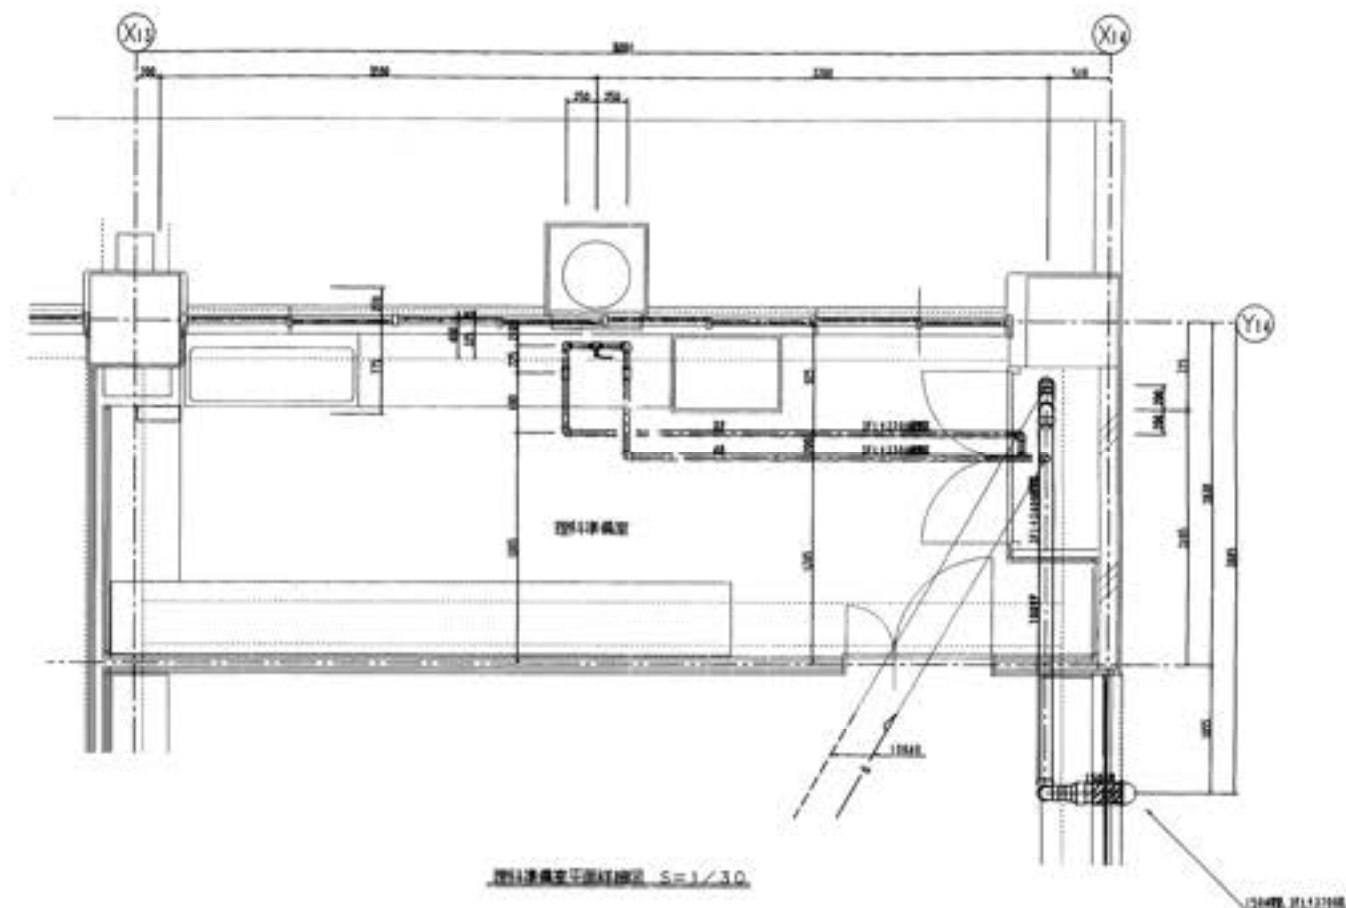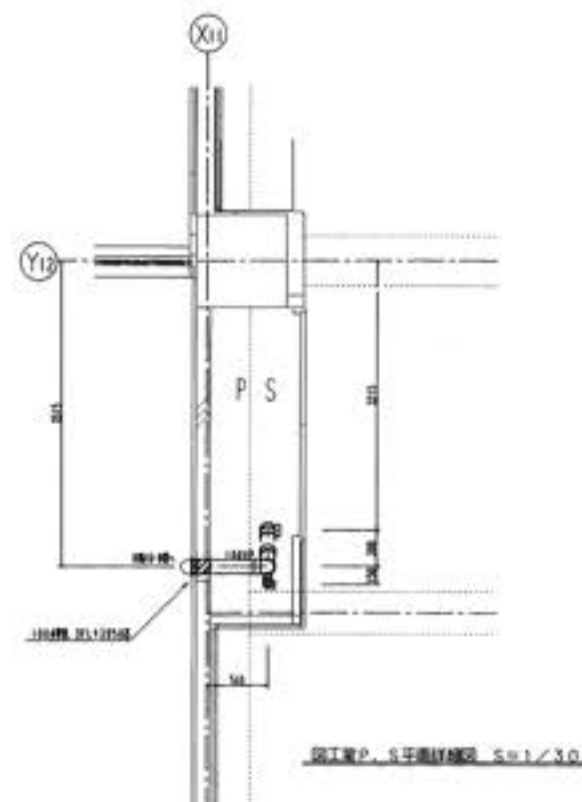




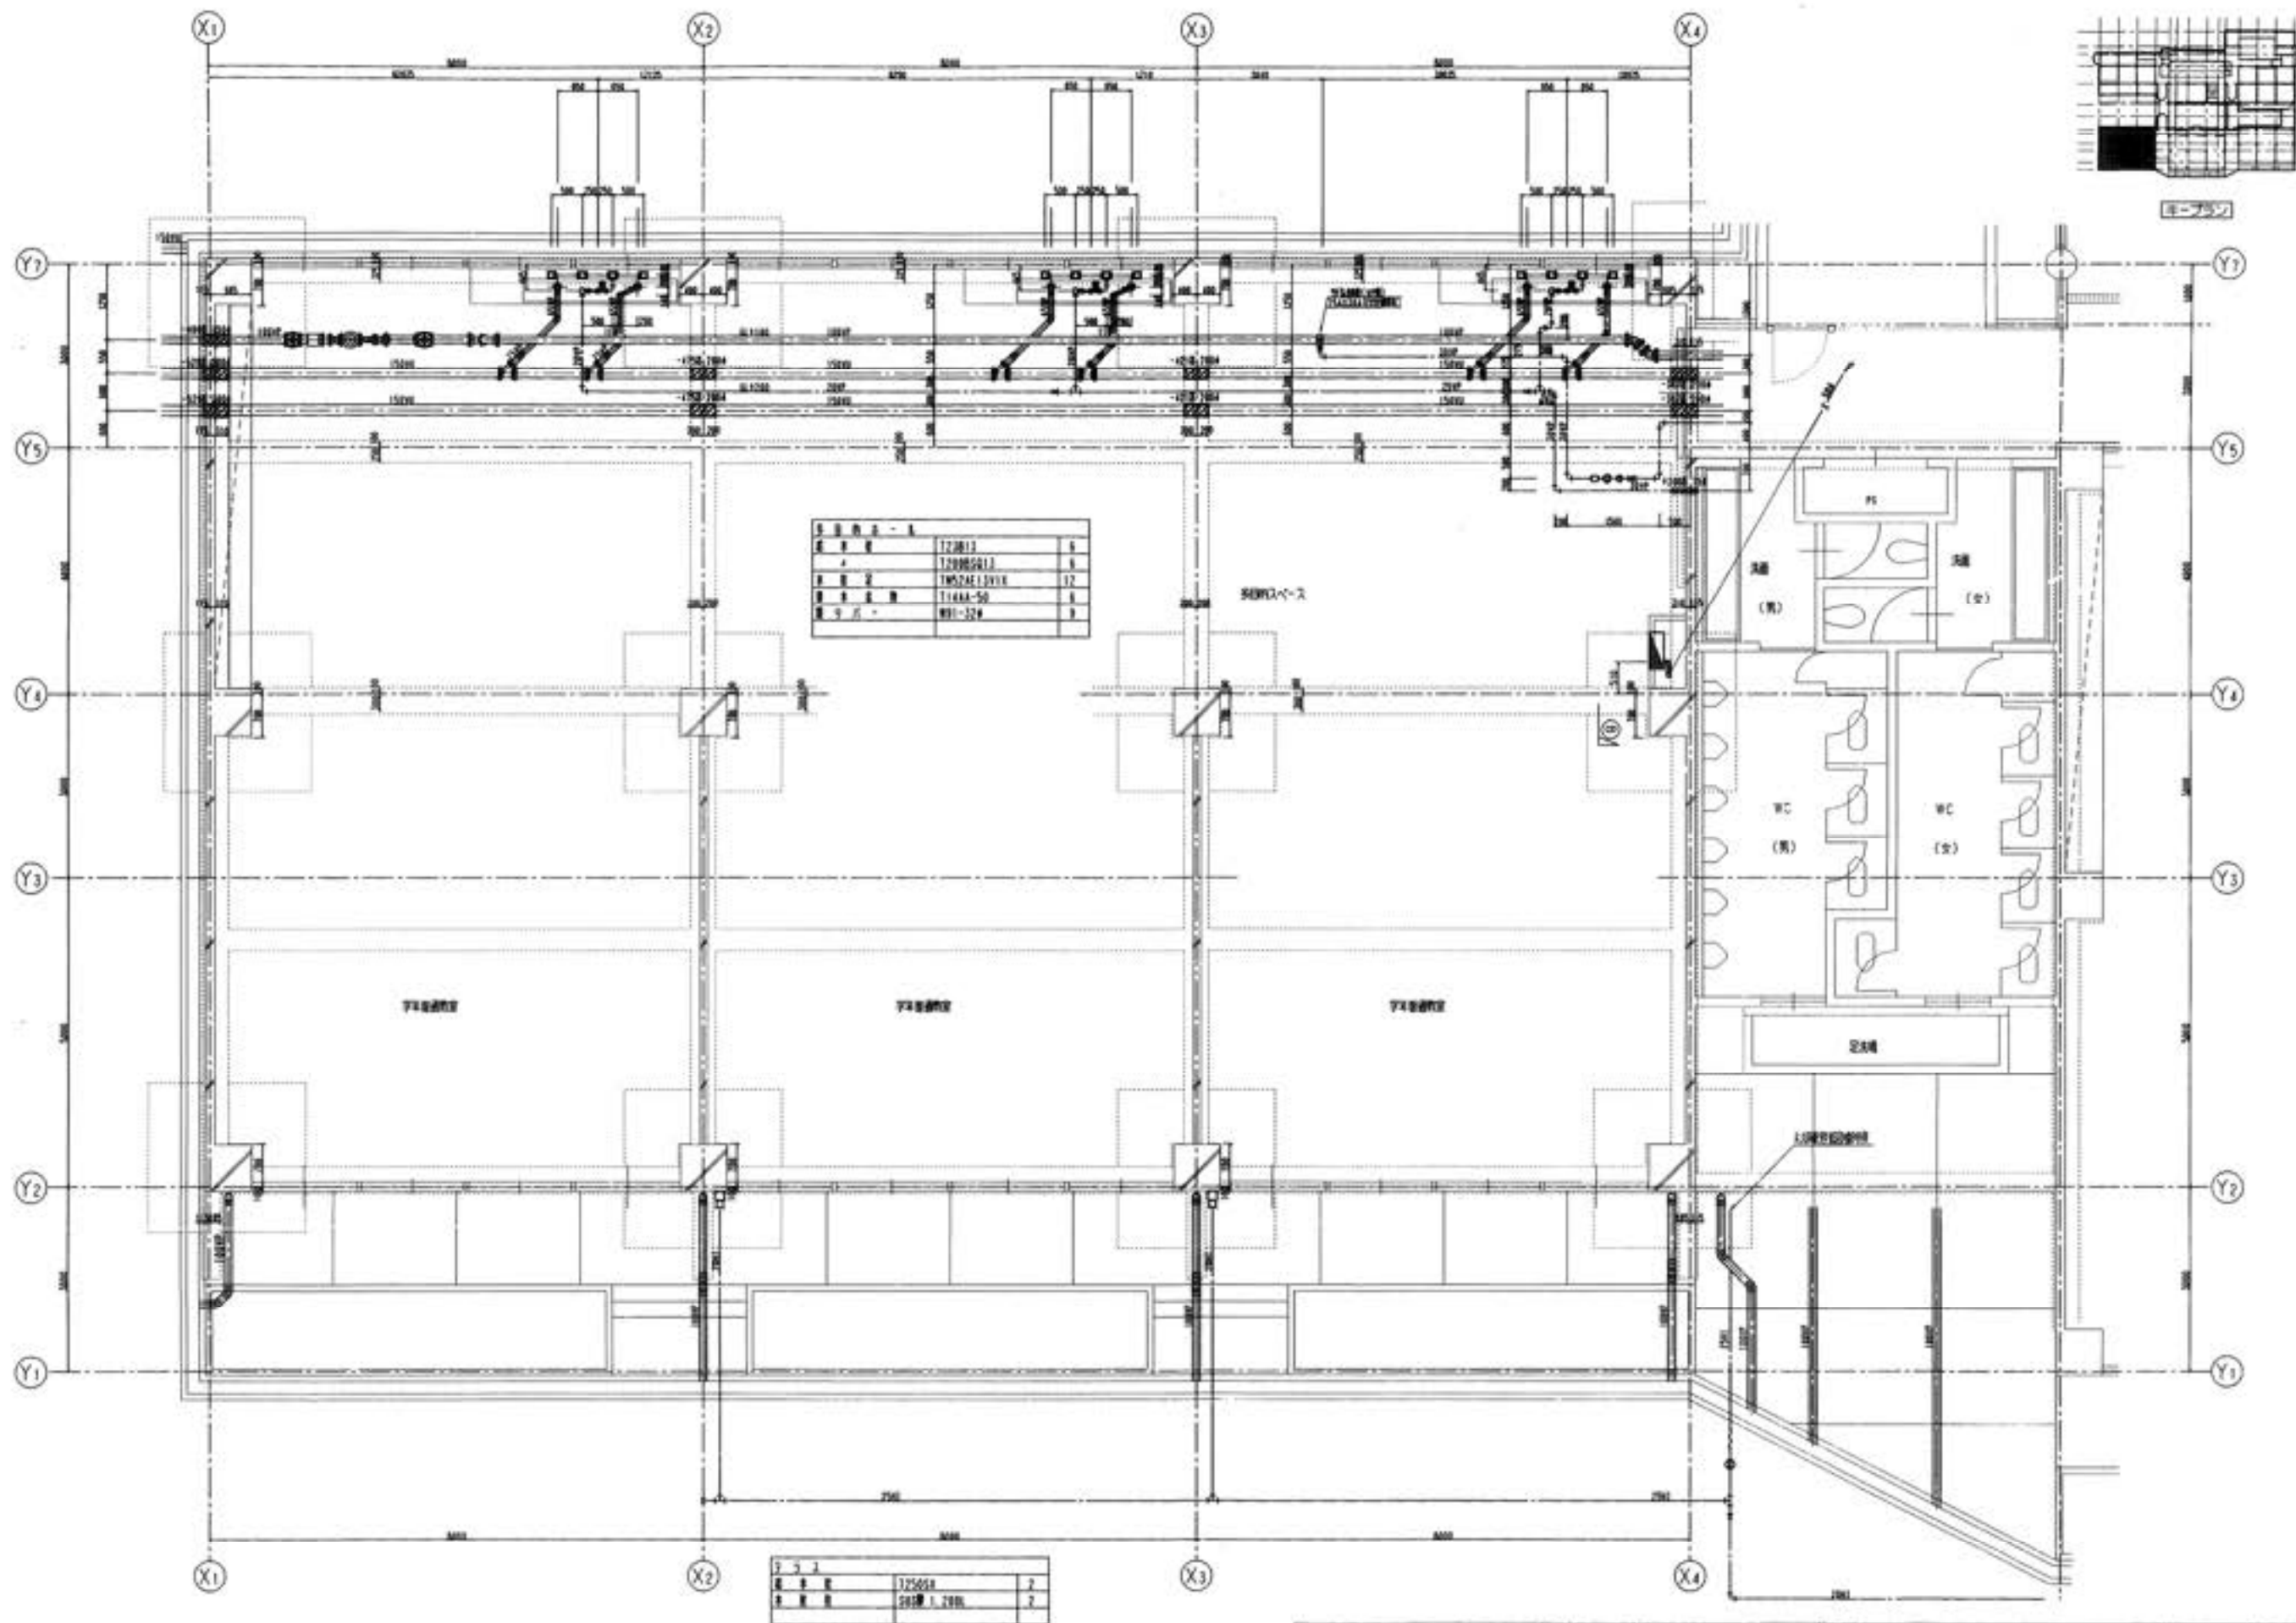


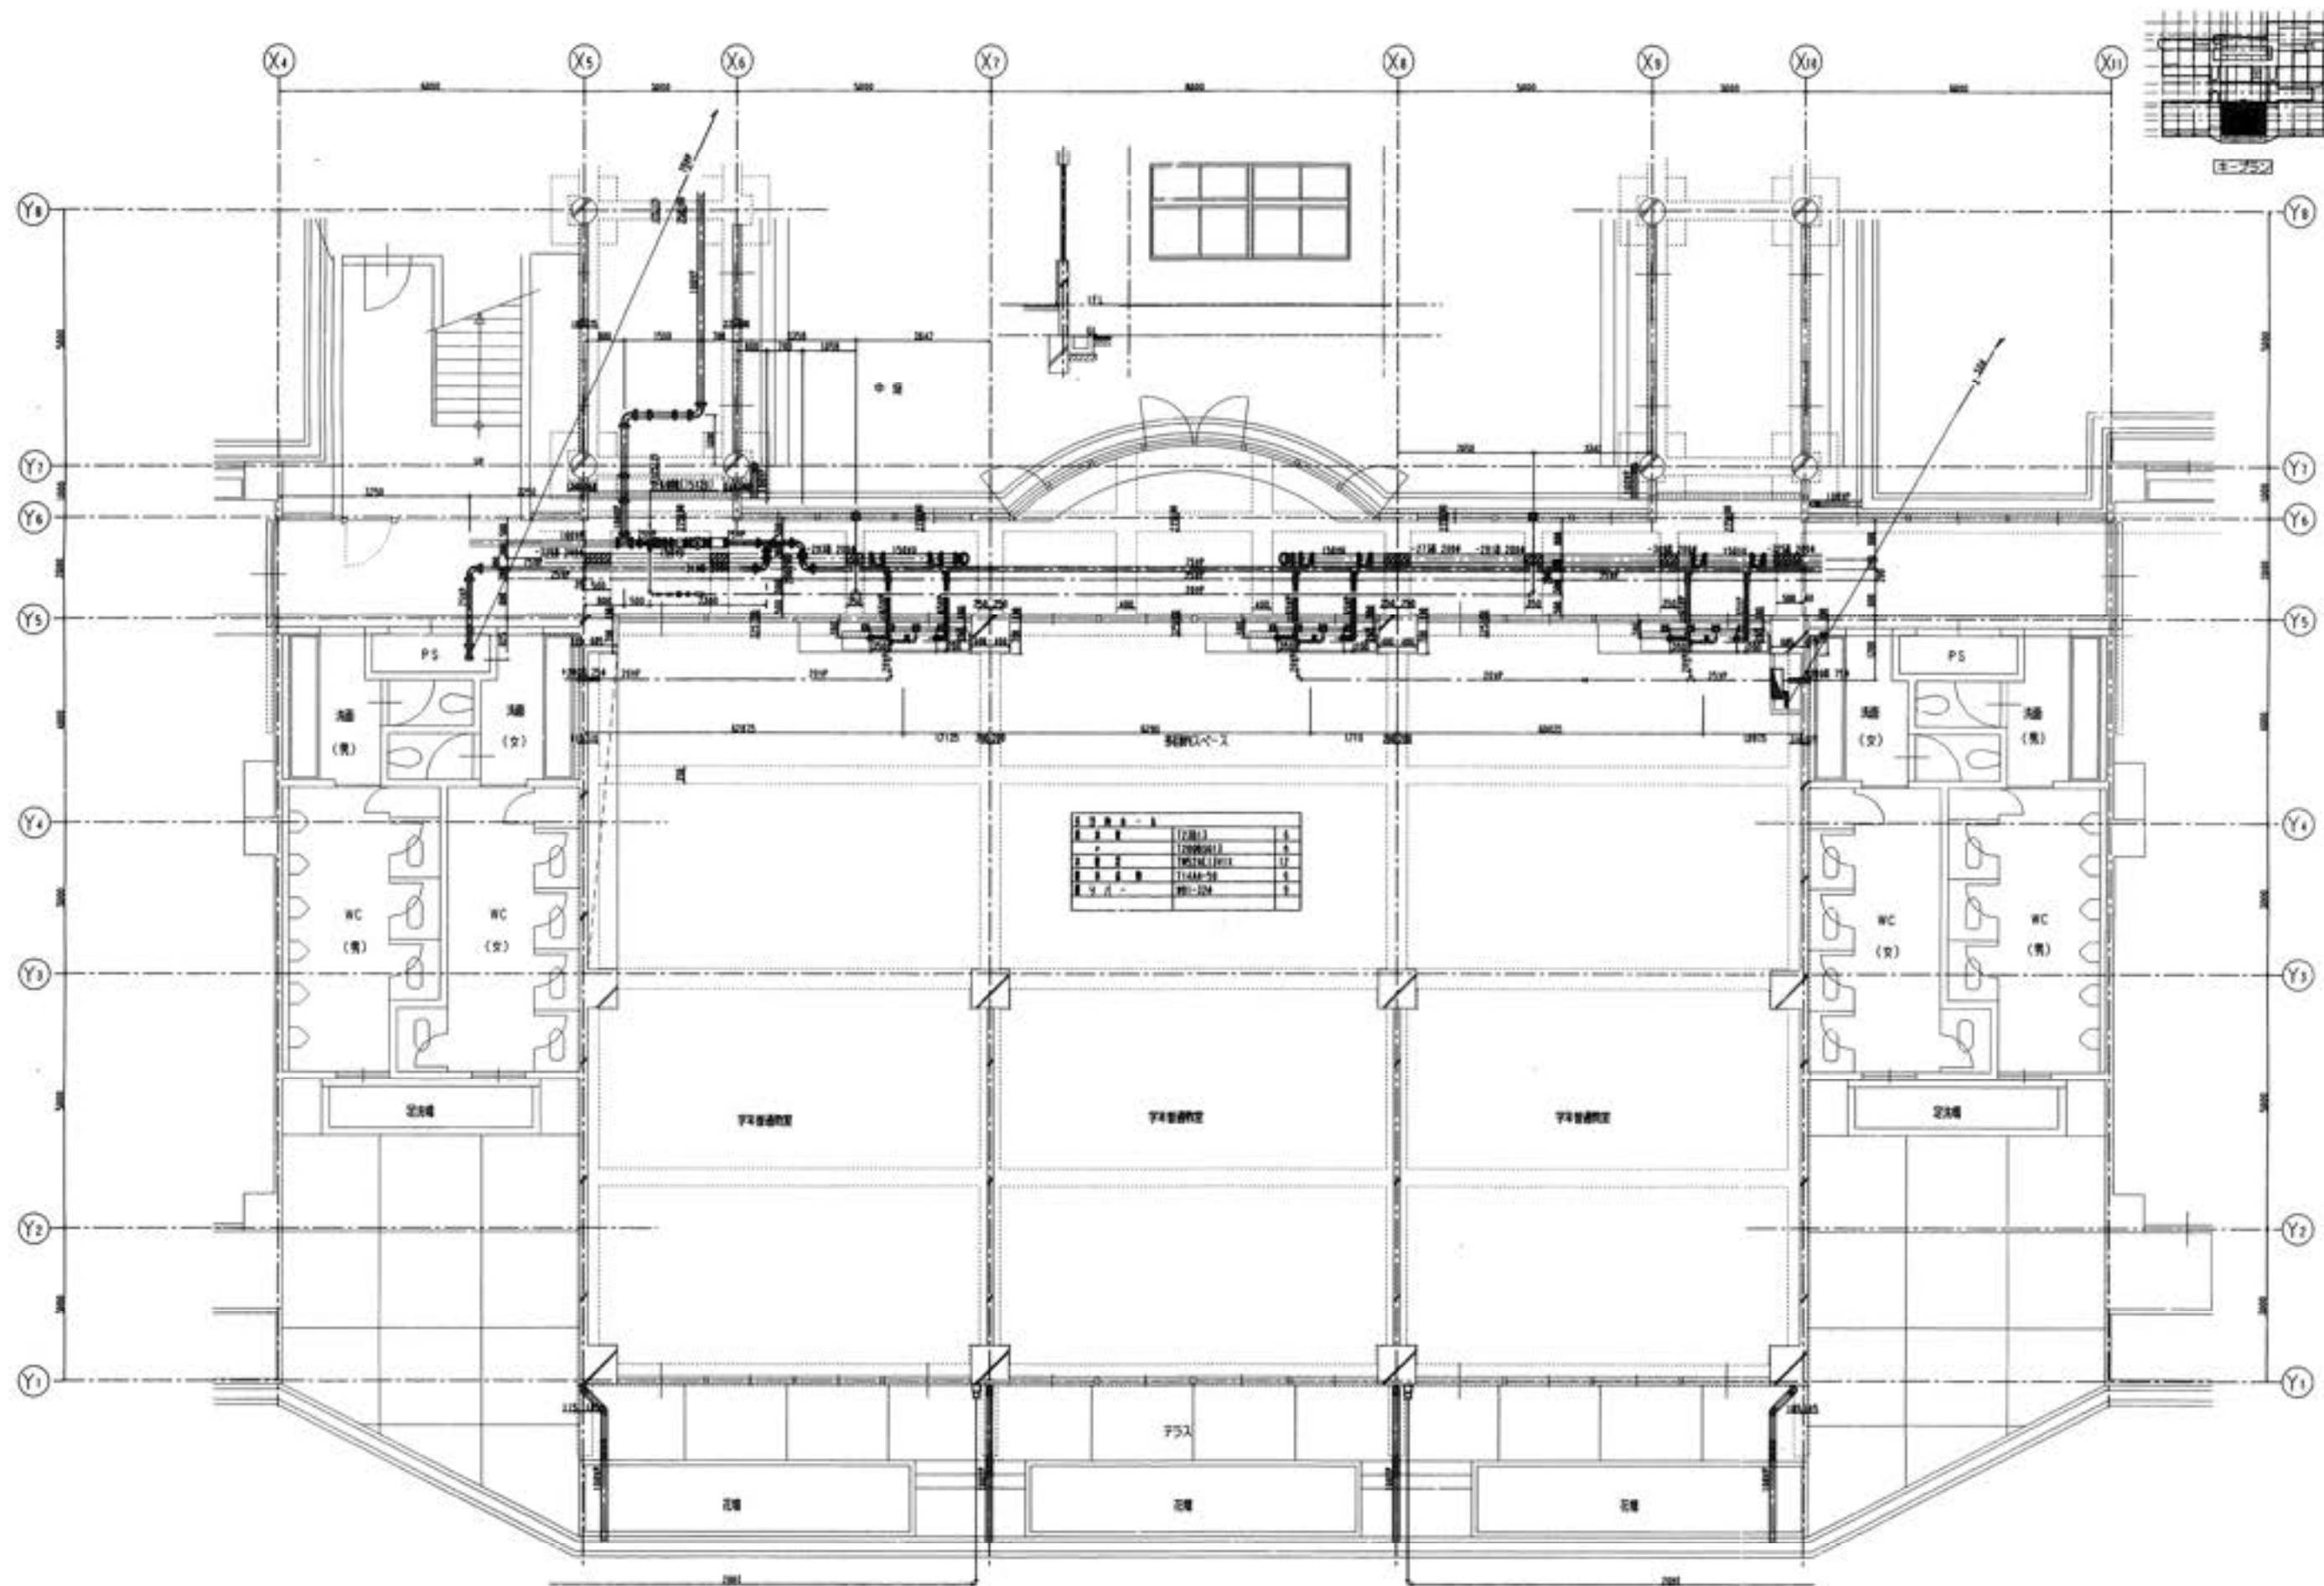


1	2	3	100
---	---	---	---	---	---	---	---	---	----	----	-----

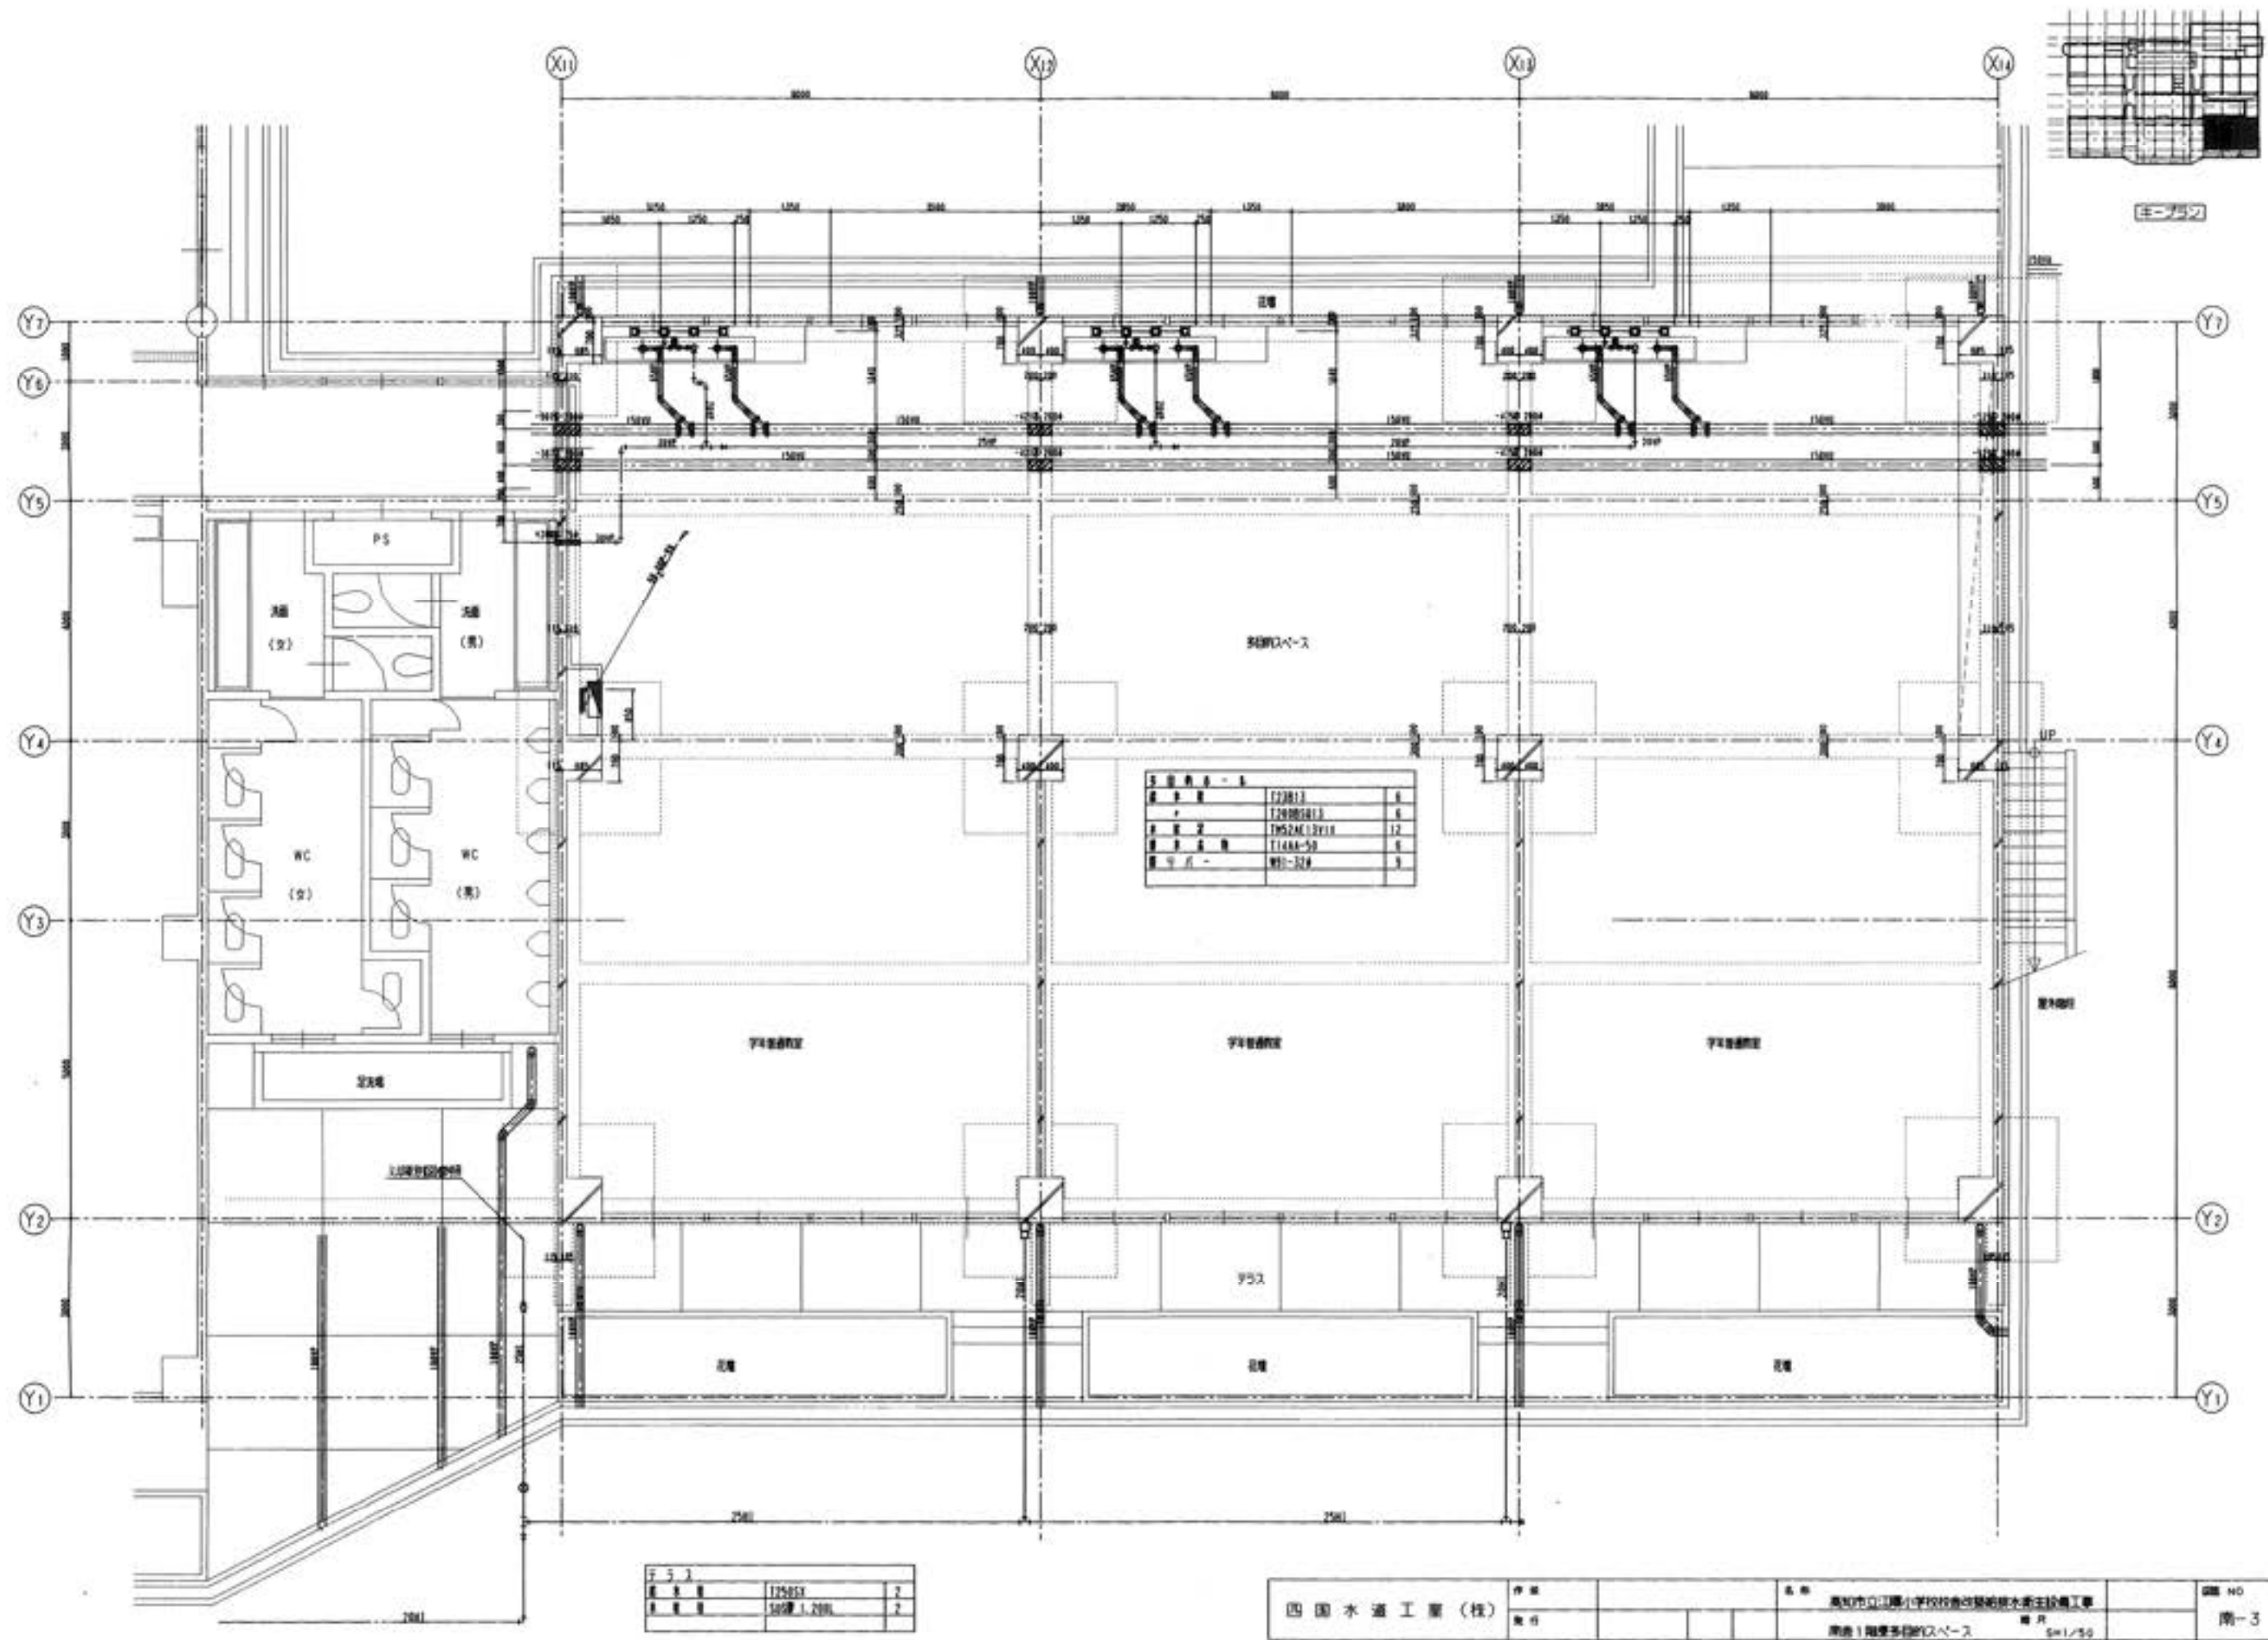

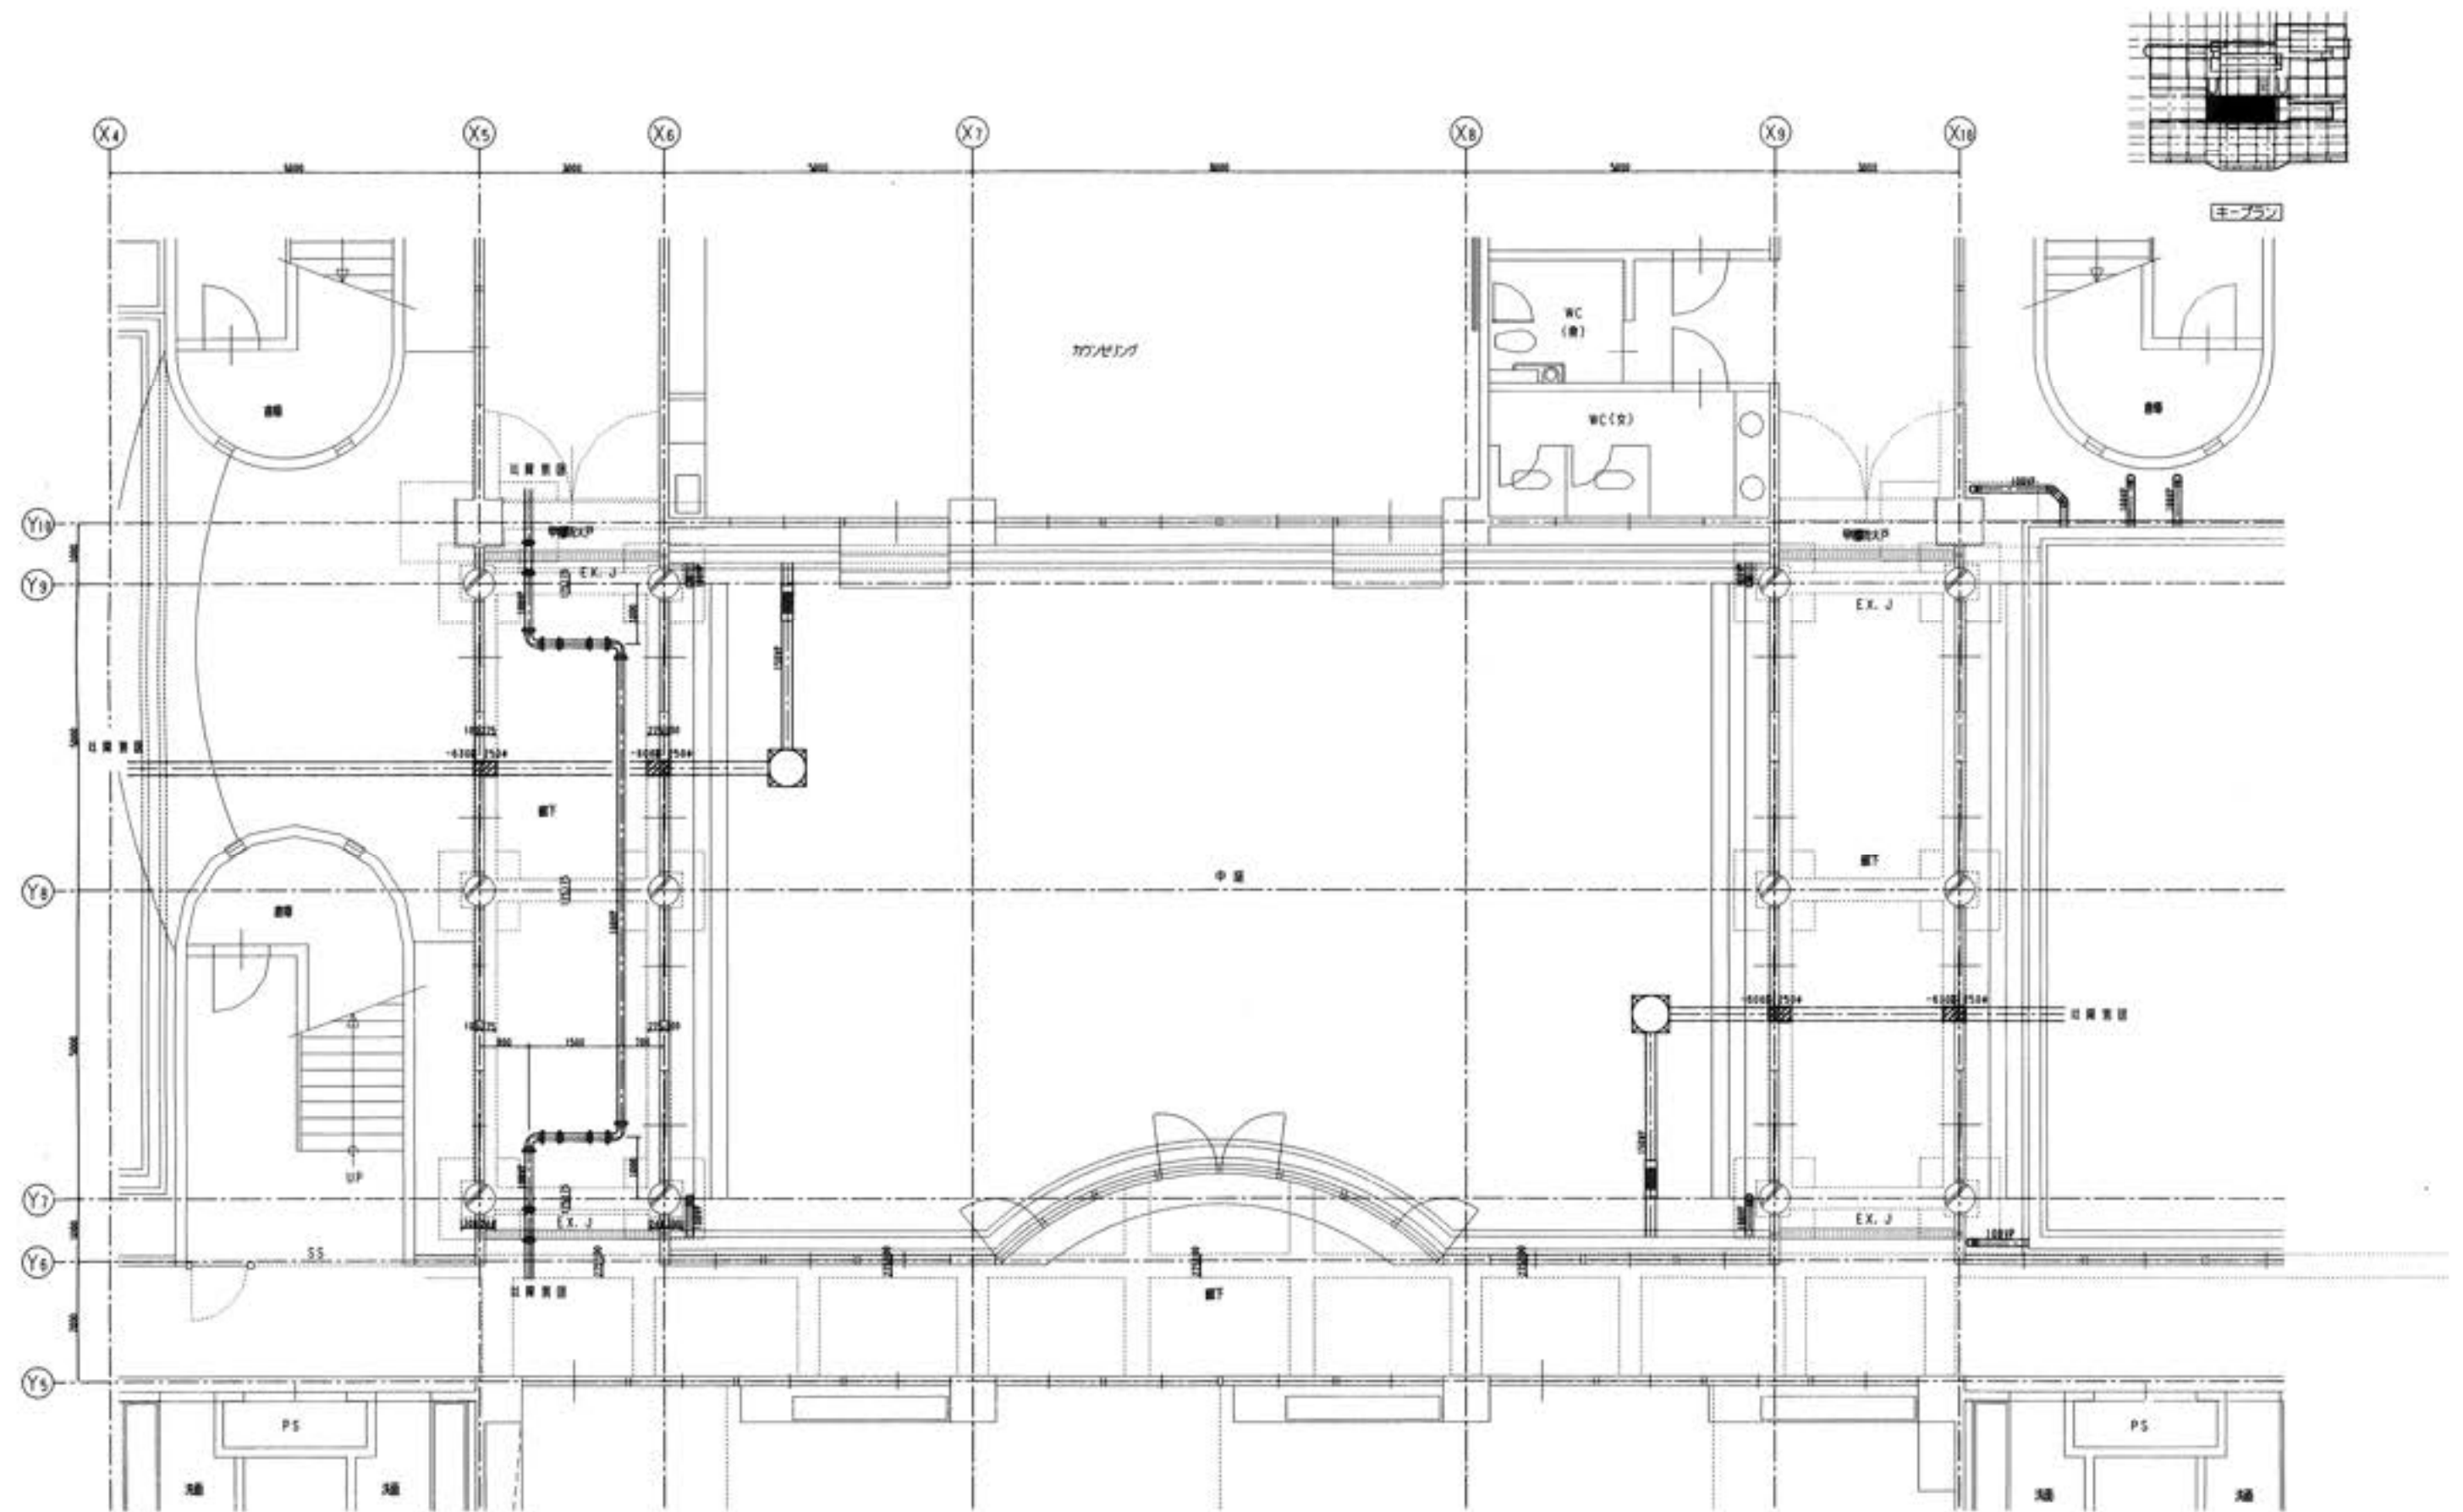

四国水道工業(株)	作図		名称	高知市立江崎小学校給水設備改修工事	図面 NO
	発行			縮尺 DW1/50	図一 4

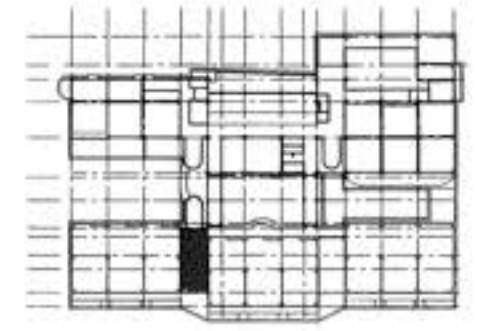
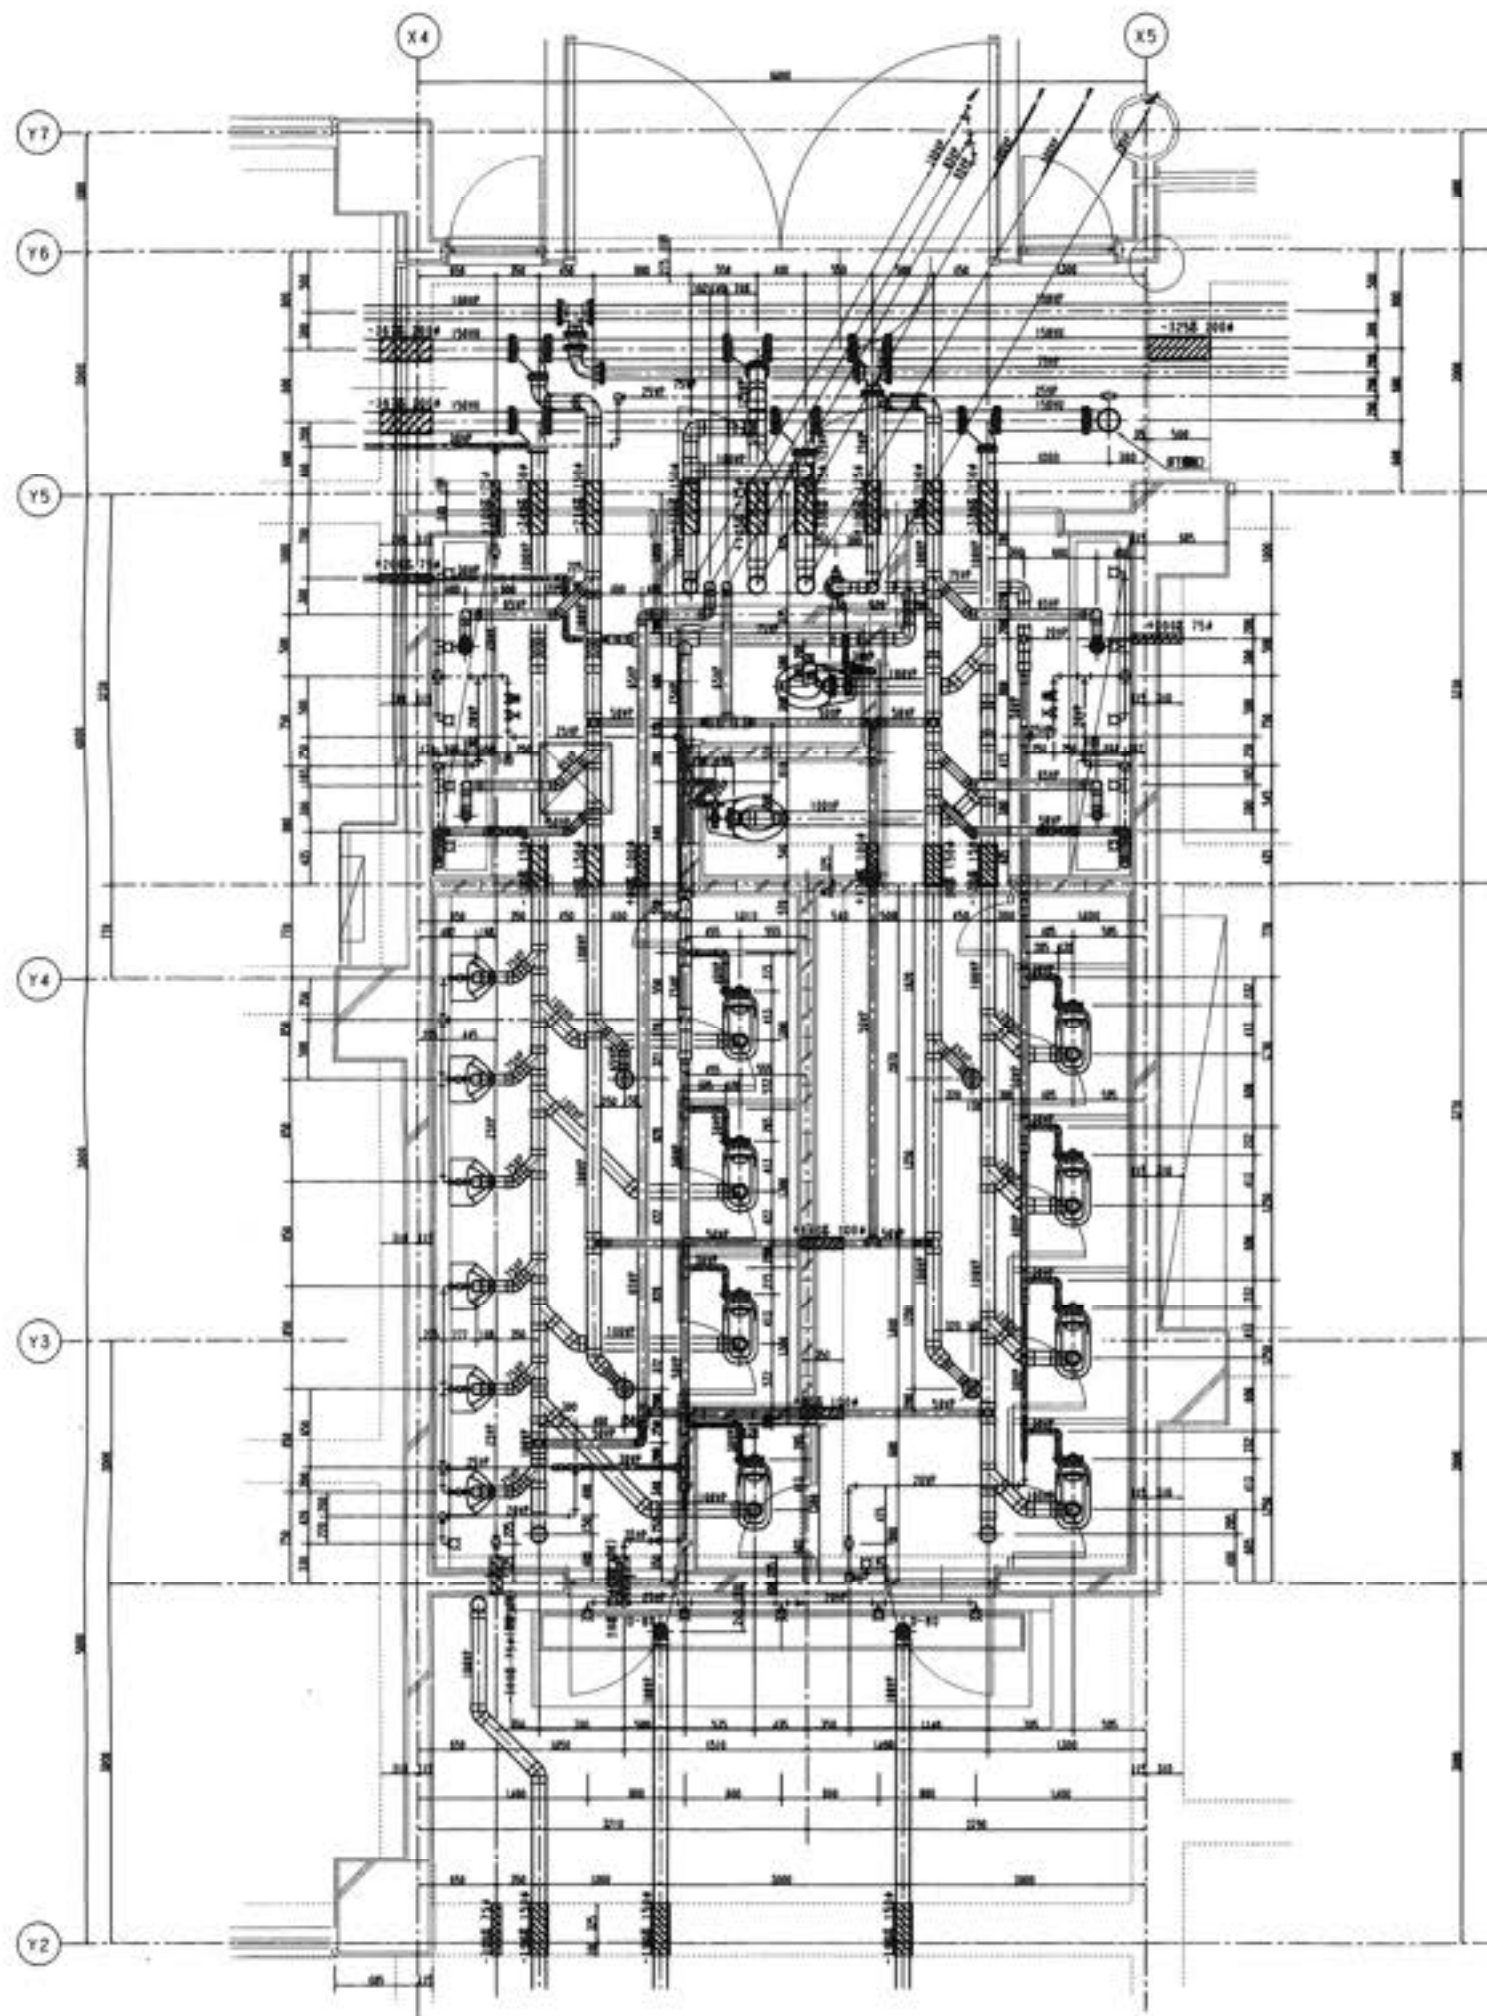


キープラン


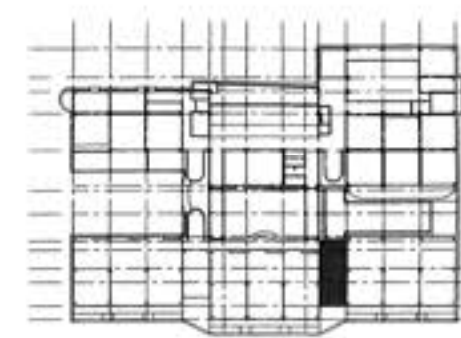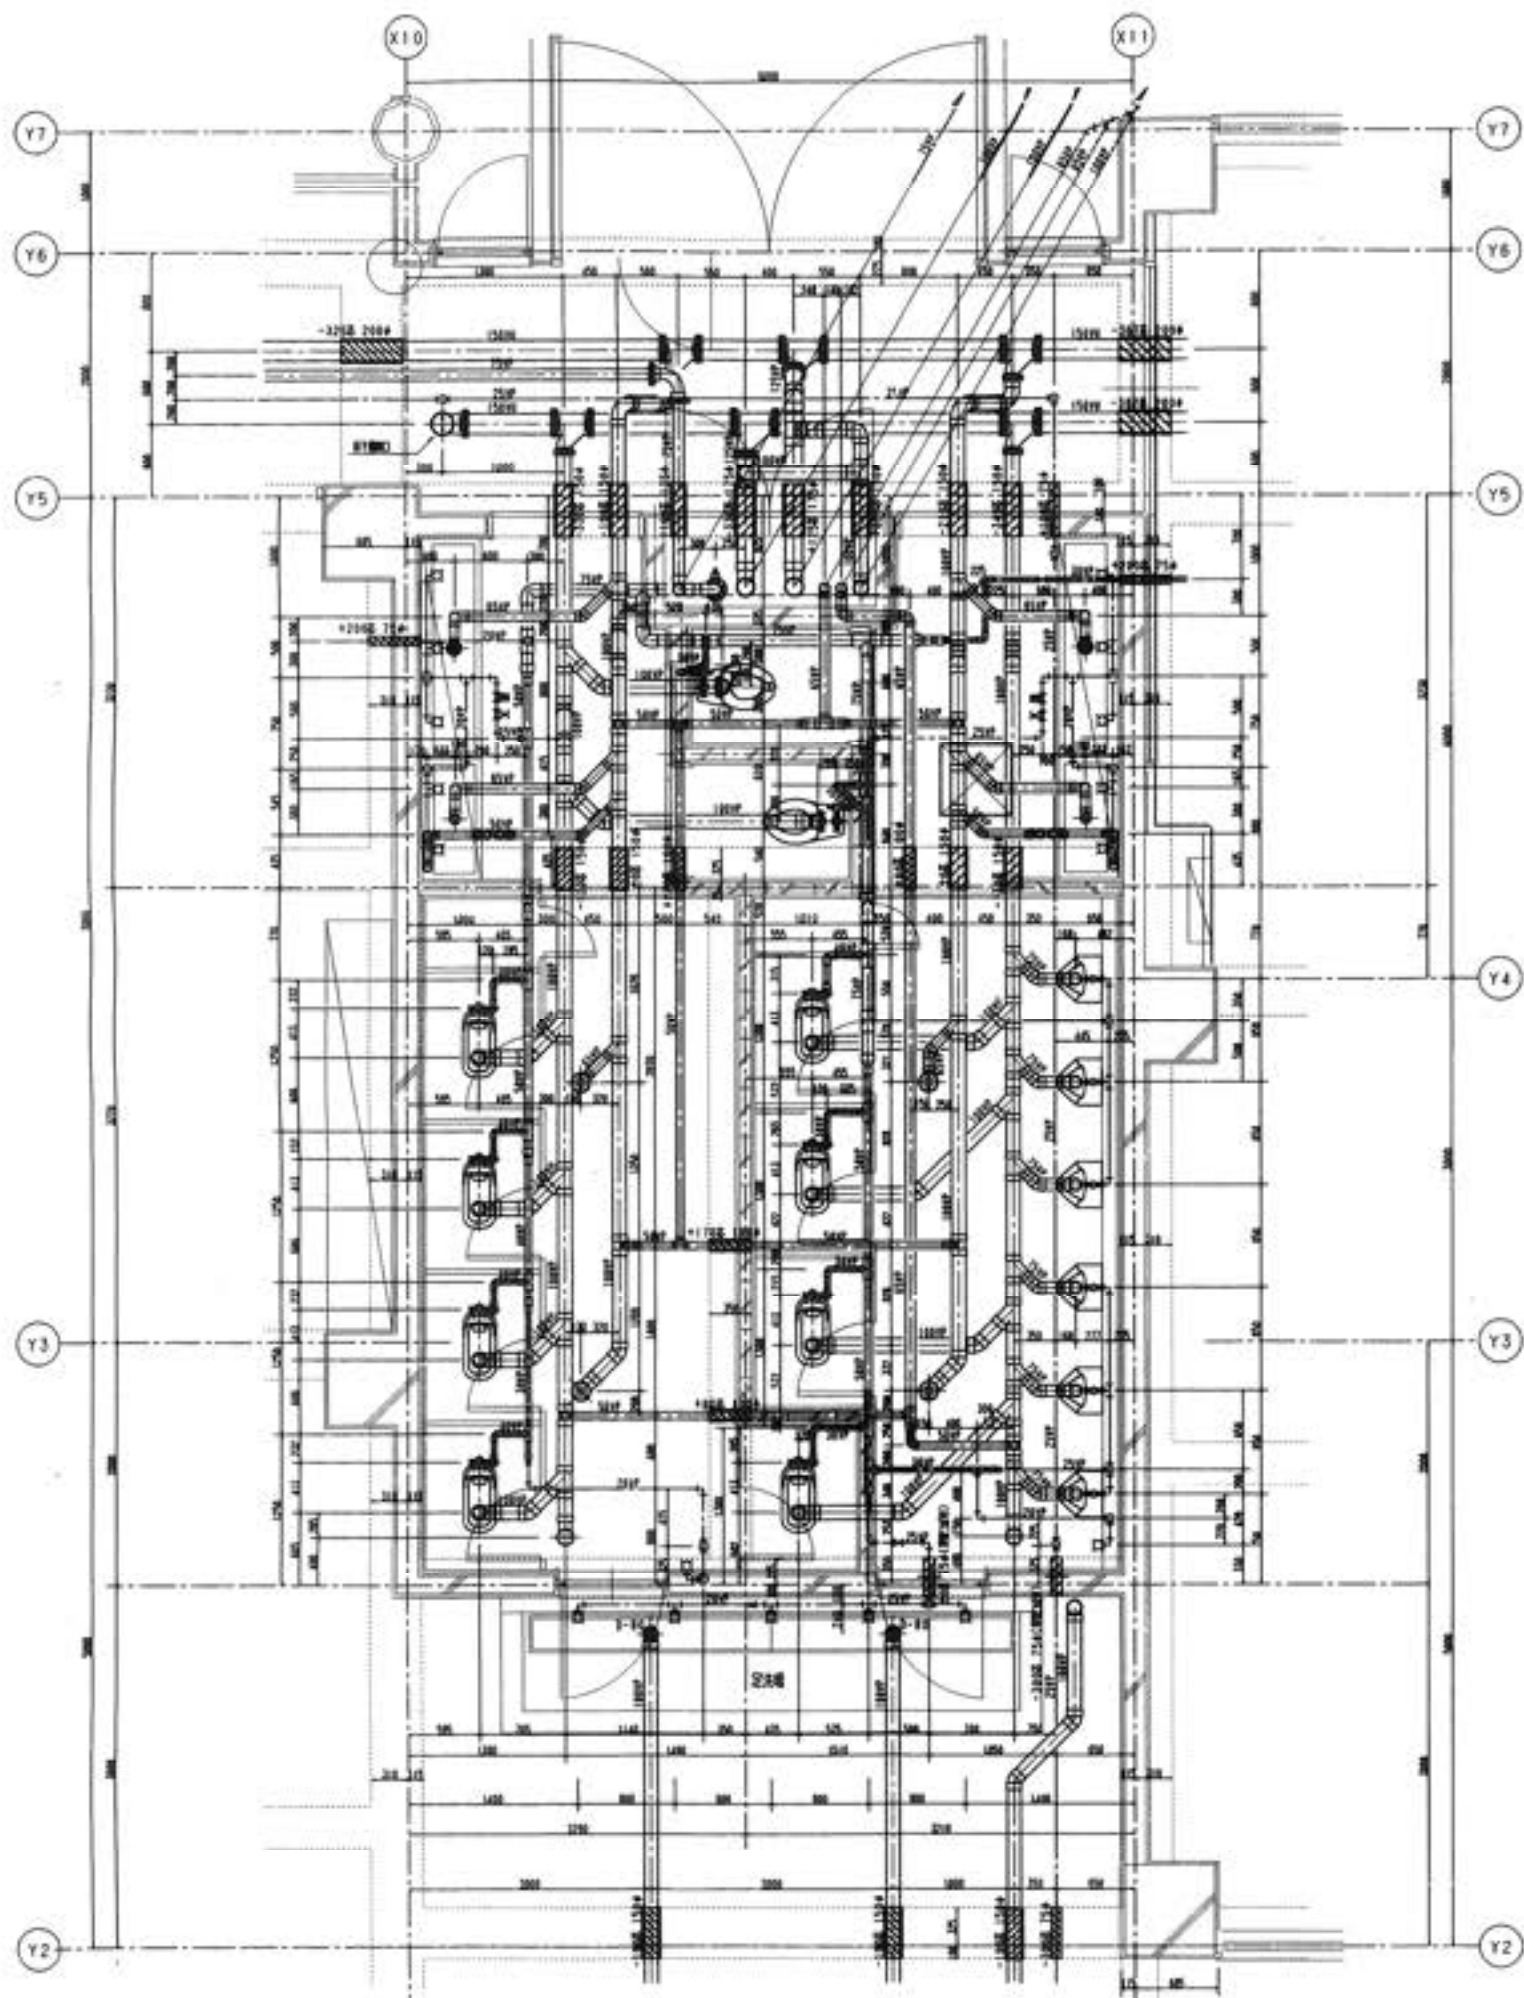


キープラン


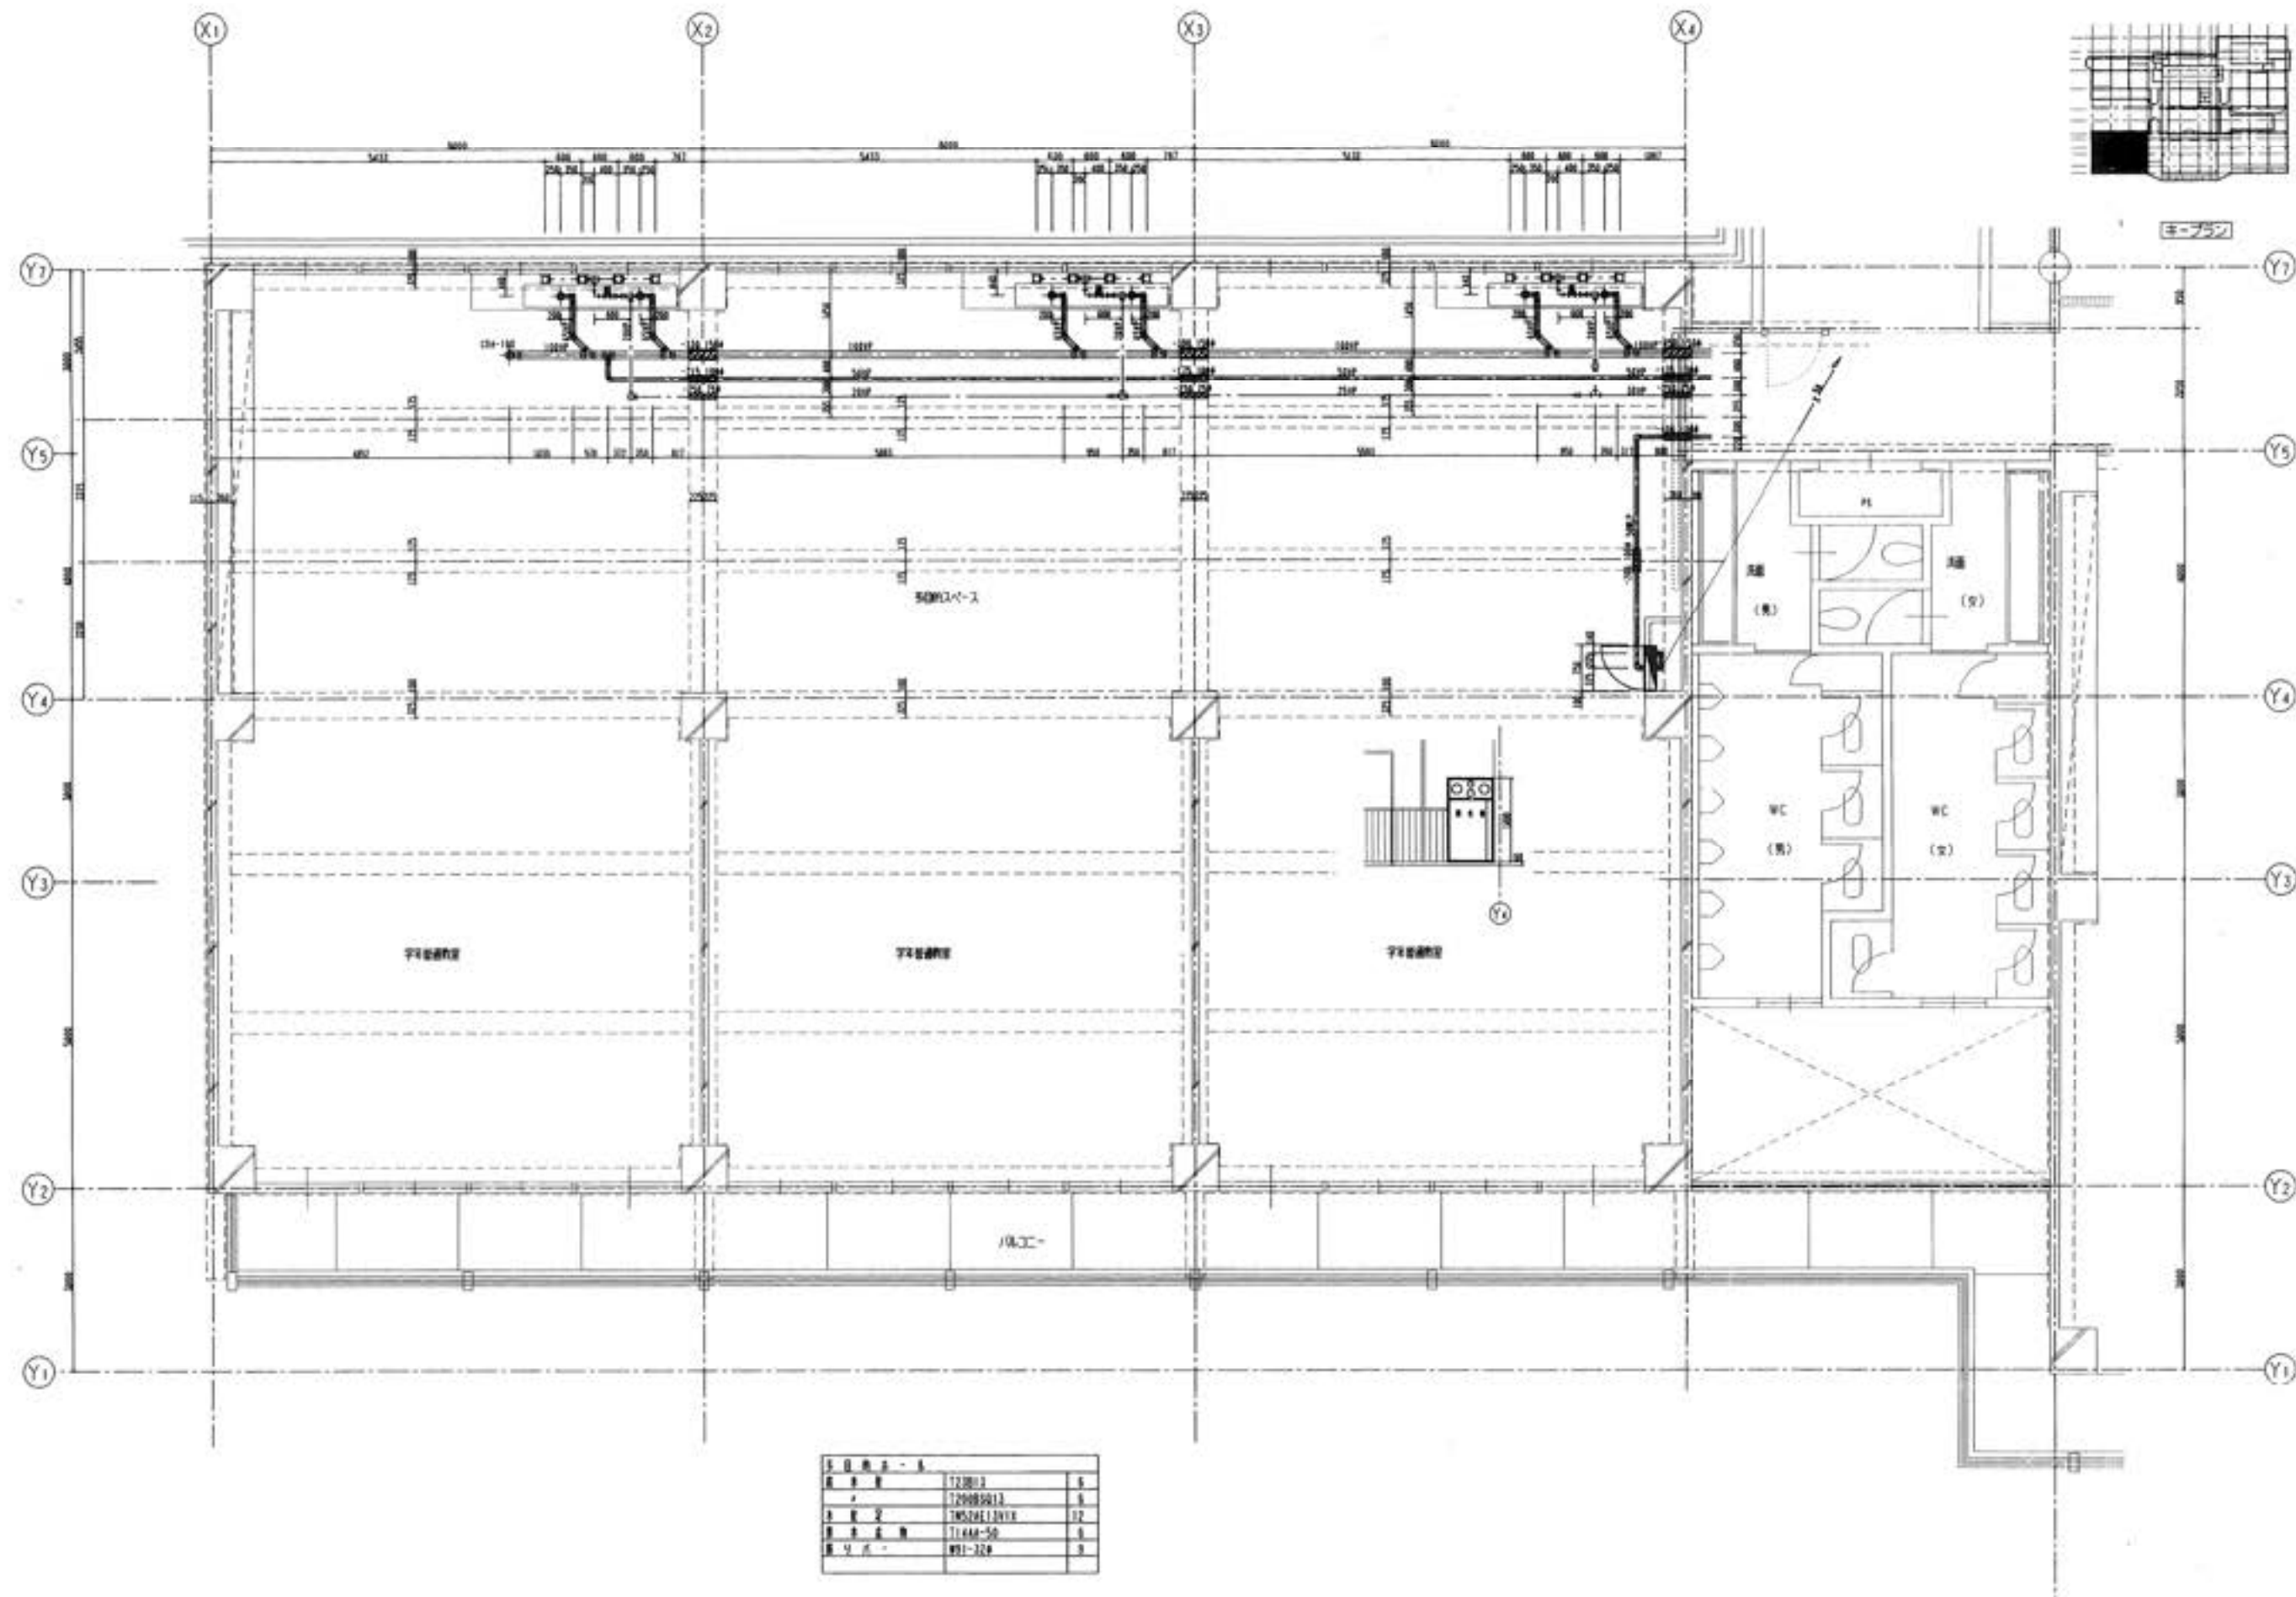



1	2	3	100
1	2	3	100

四国水道工業(株)	作成	高知市立江津小学校校舎改修工事	図 NO
	発行	高知市立江津小学校校舎改修工事	南-7
		高知市立江津小学校校舎改修工事	

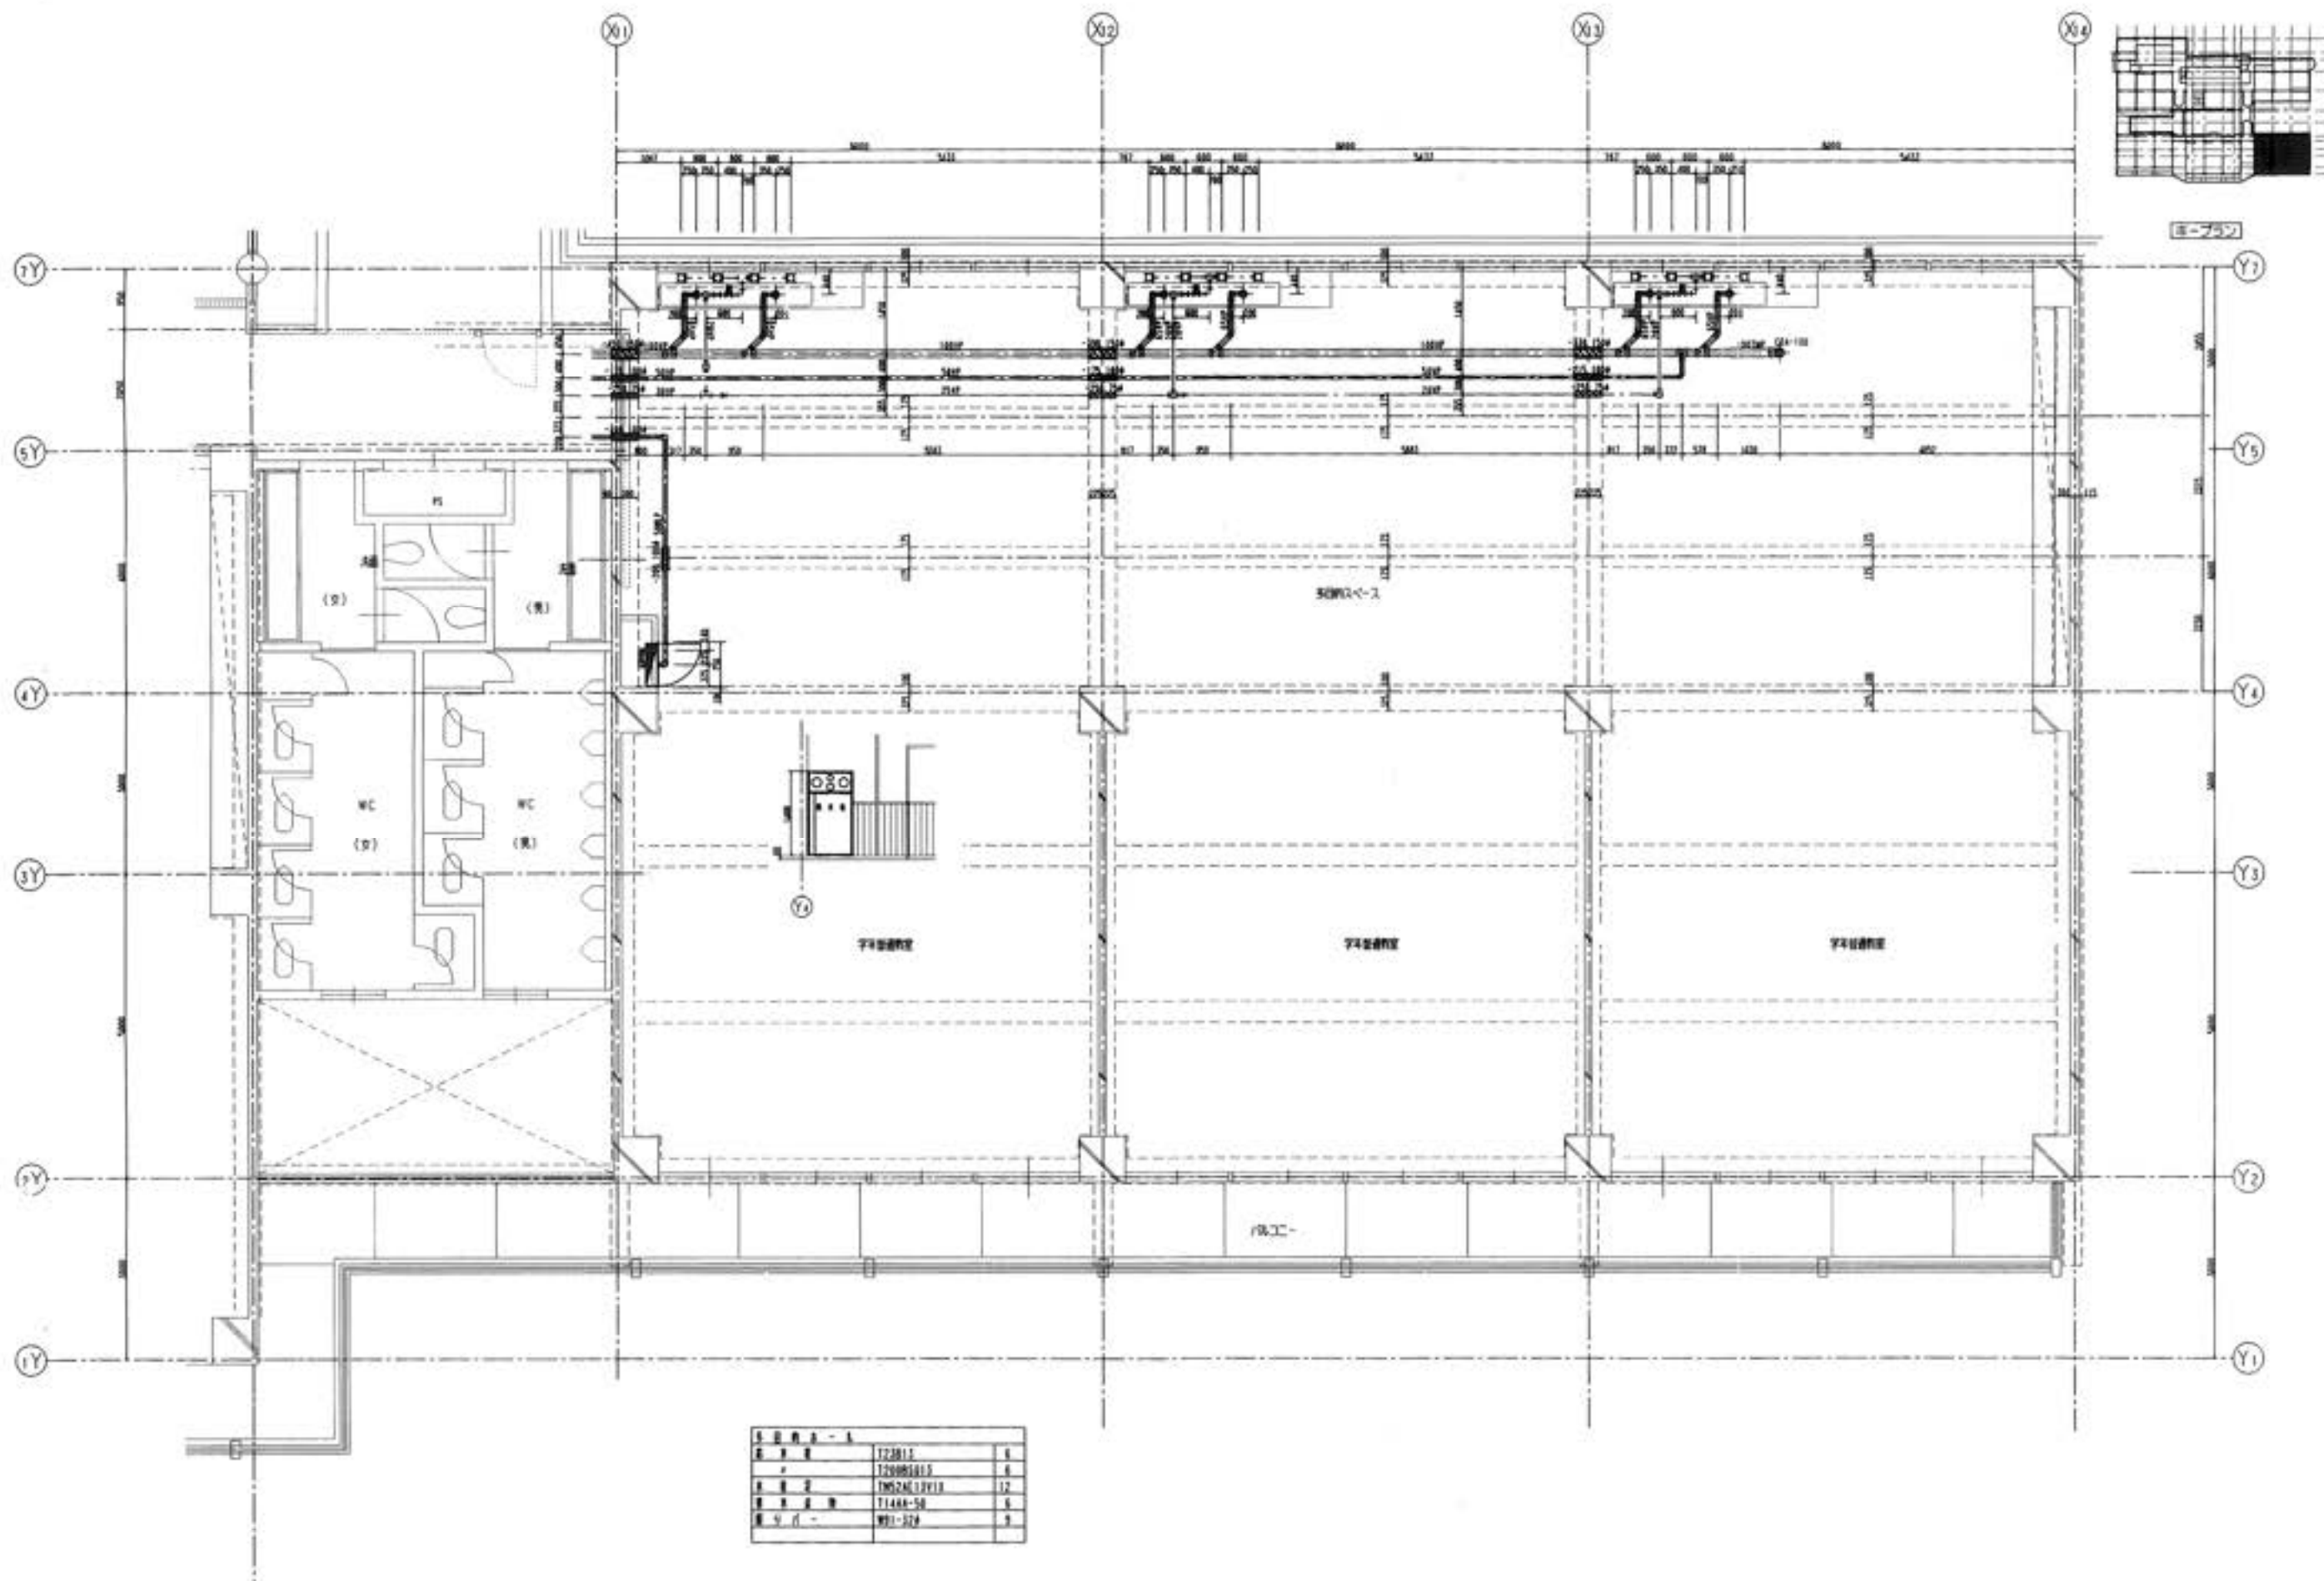



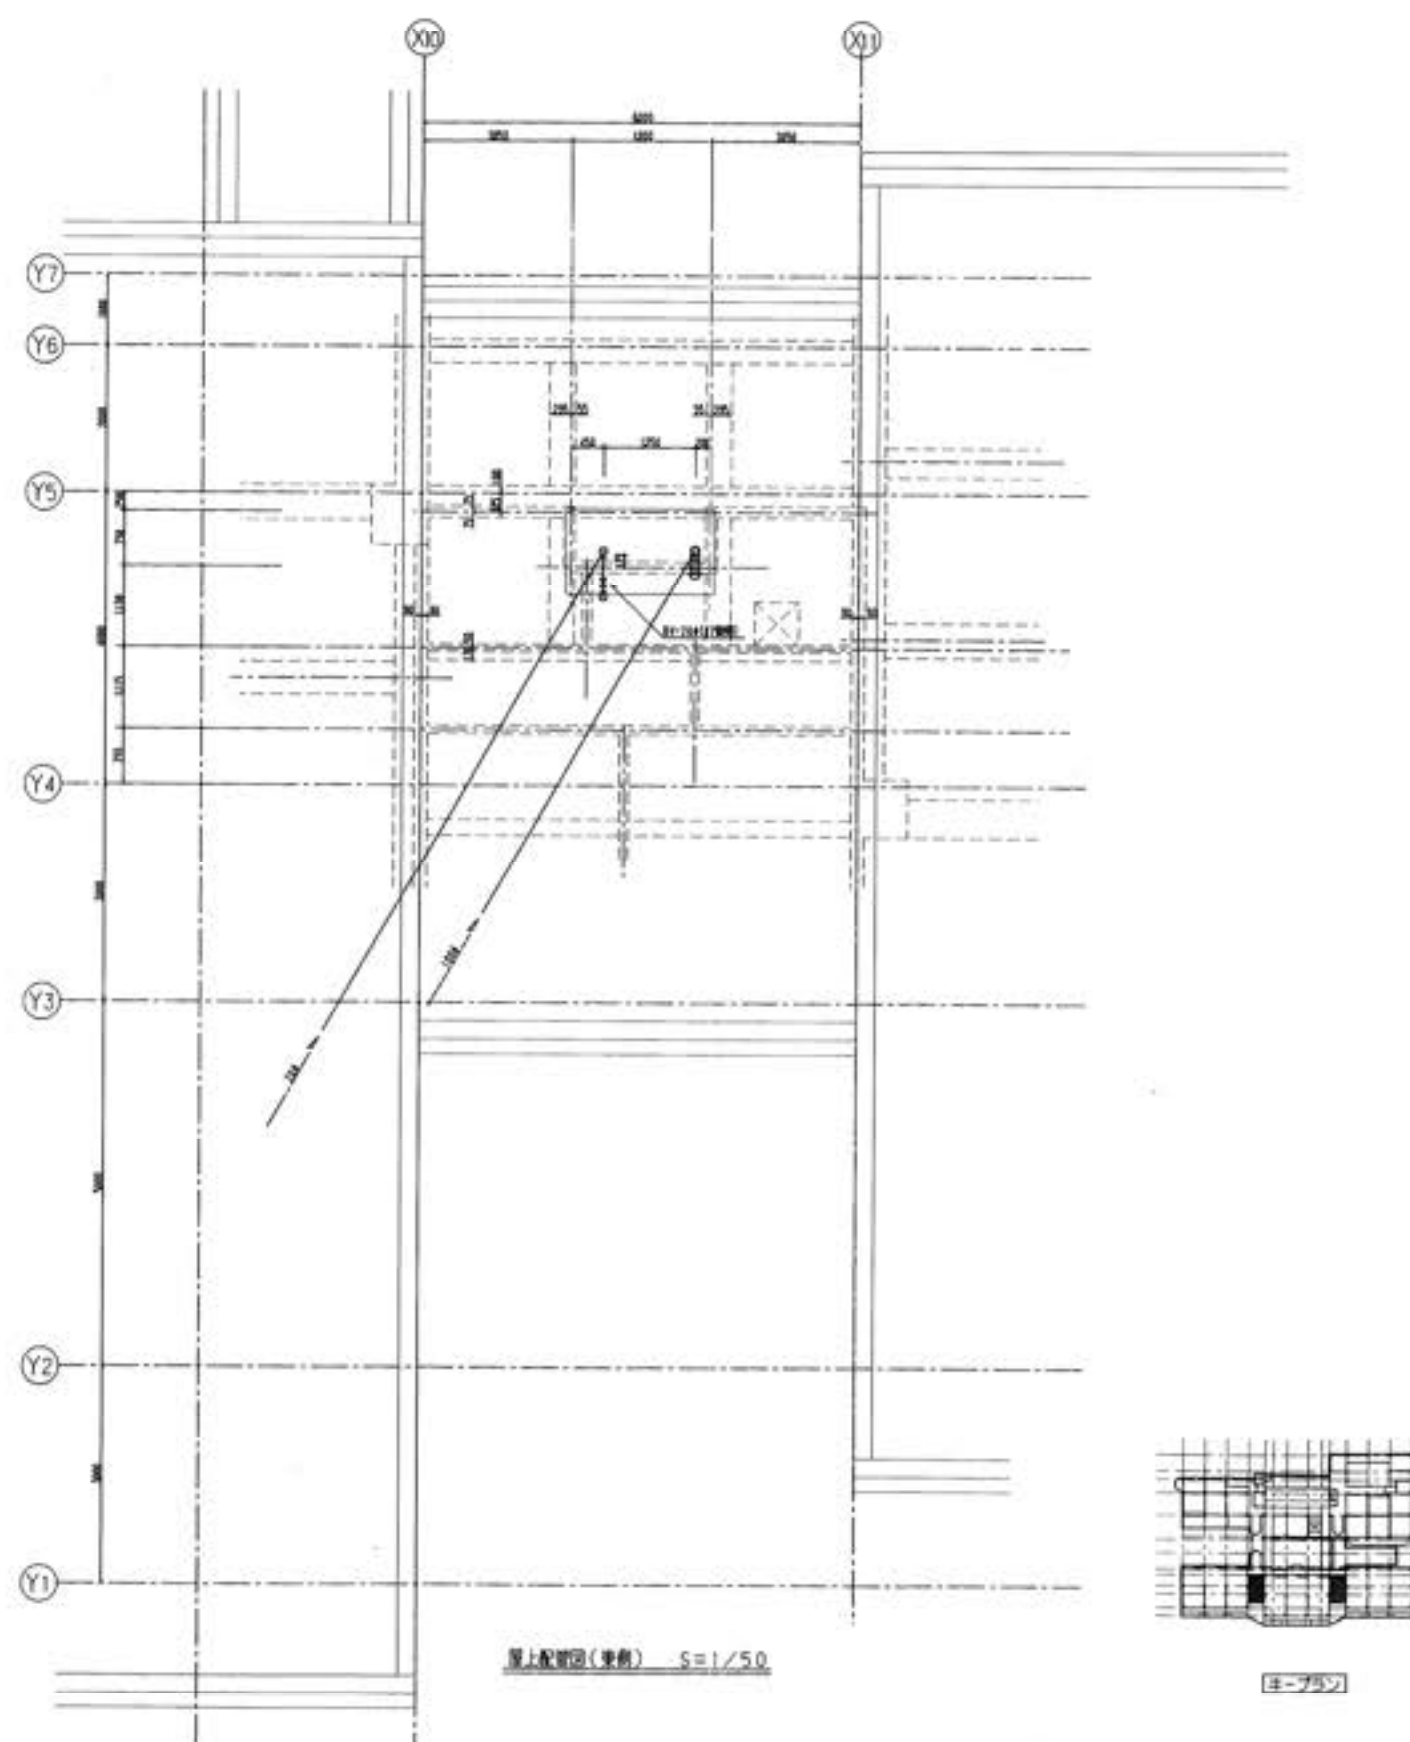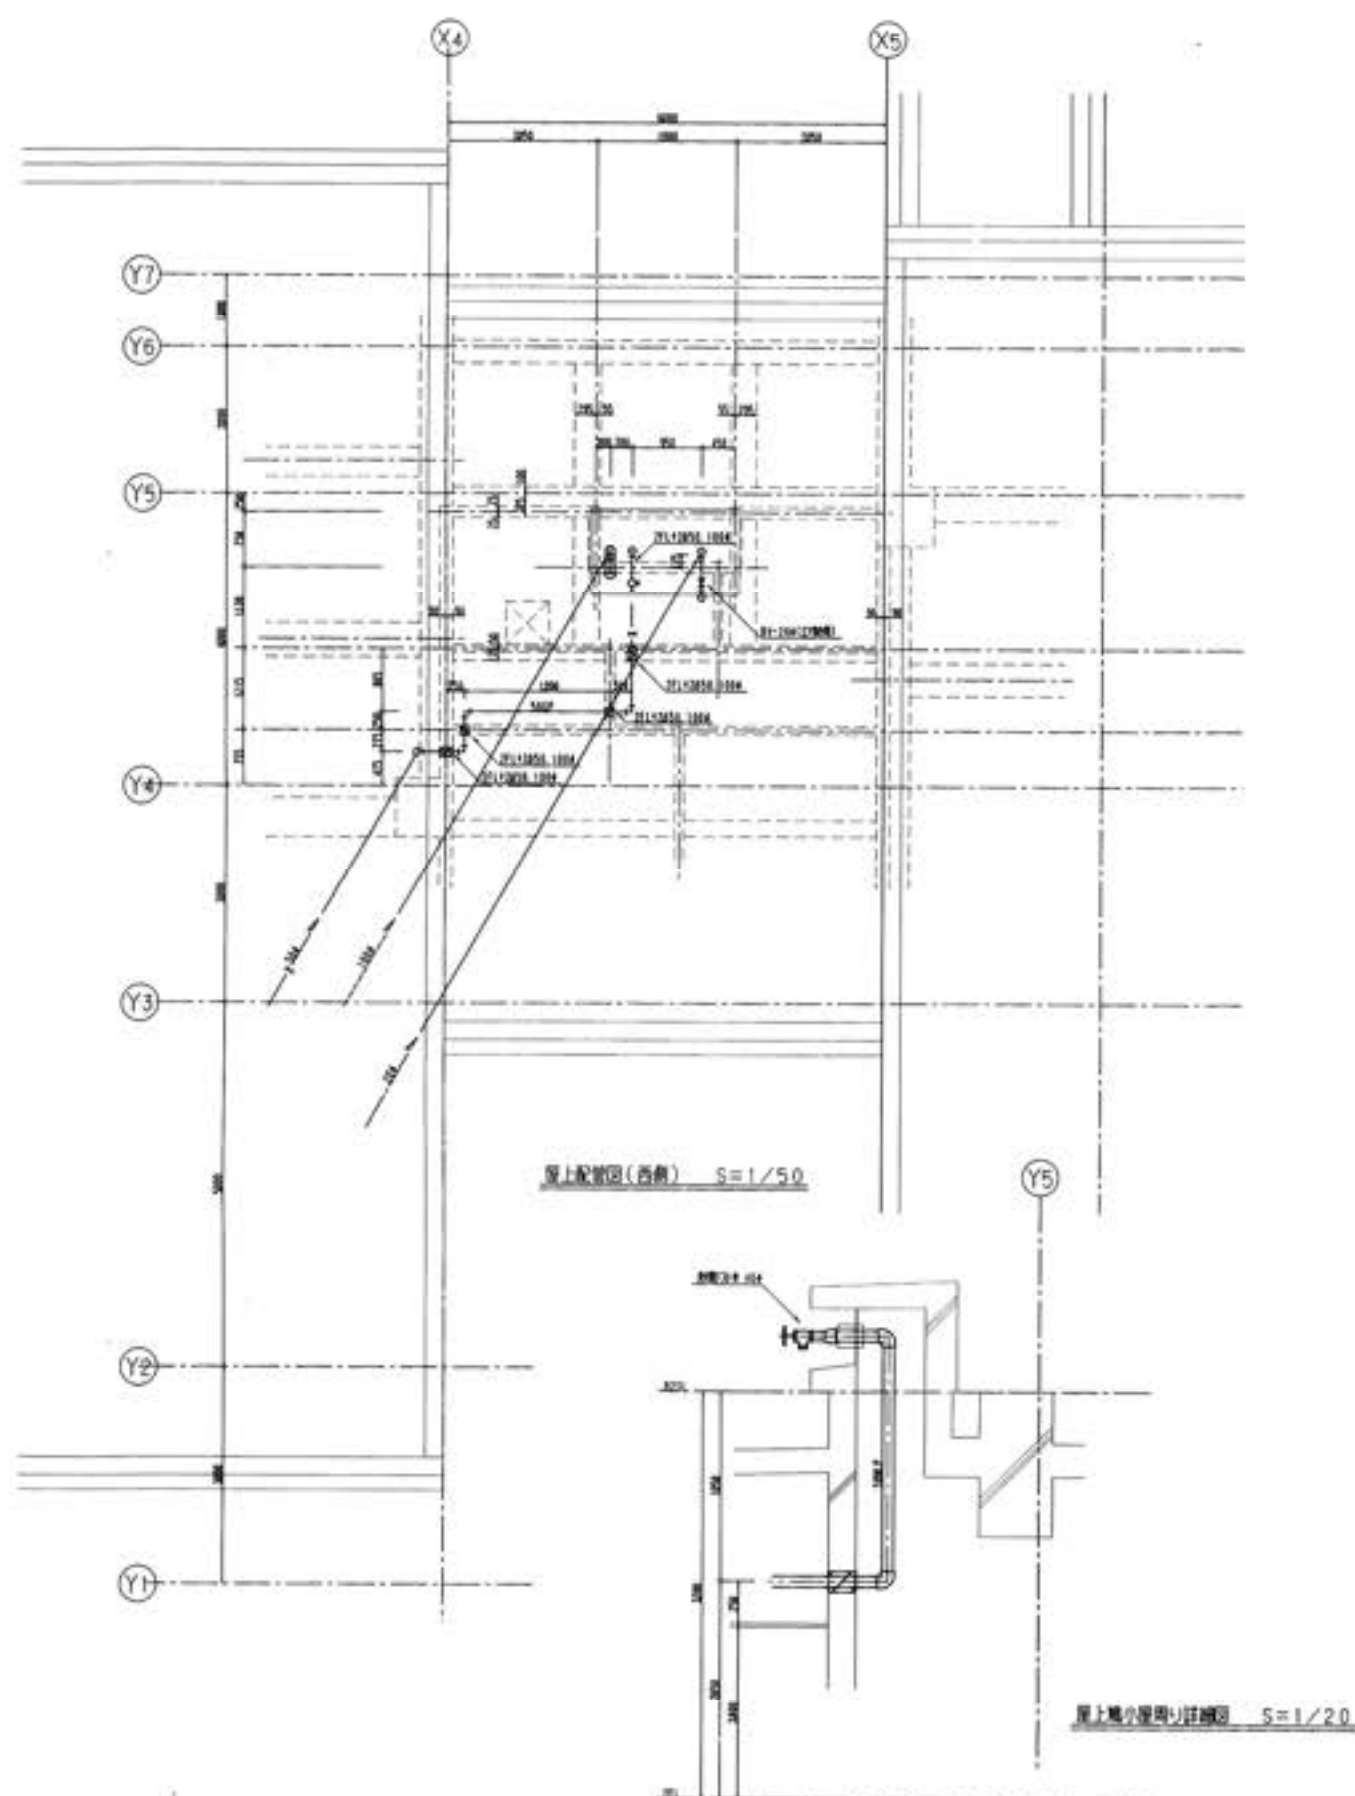

四国水道工業(株)	作 図		名 称	高知市立江崎小学校改築附属水道施設工事	図 号	南-12
	発 行					
	南水道工務		縮 尺		S=1/50.20	

アルコーブ

字跡花壇

港脚下

庭

駐車場

既存屋内運動場



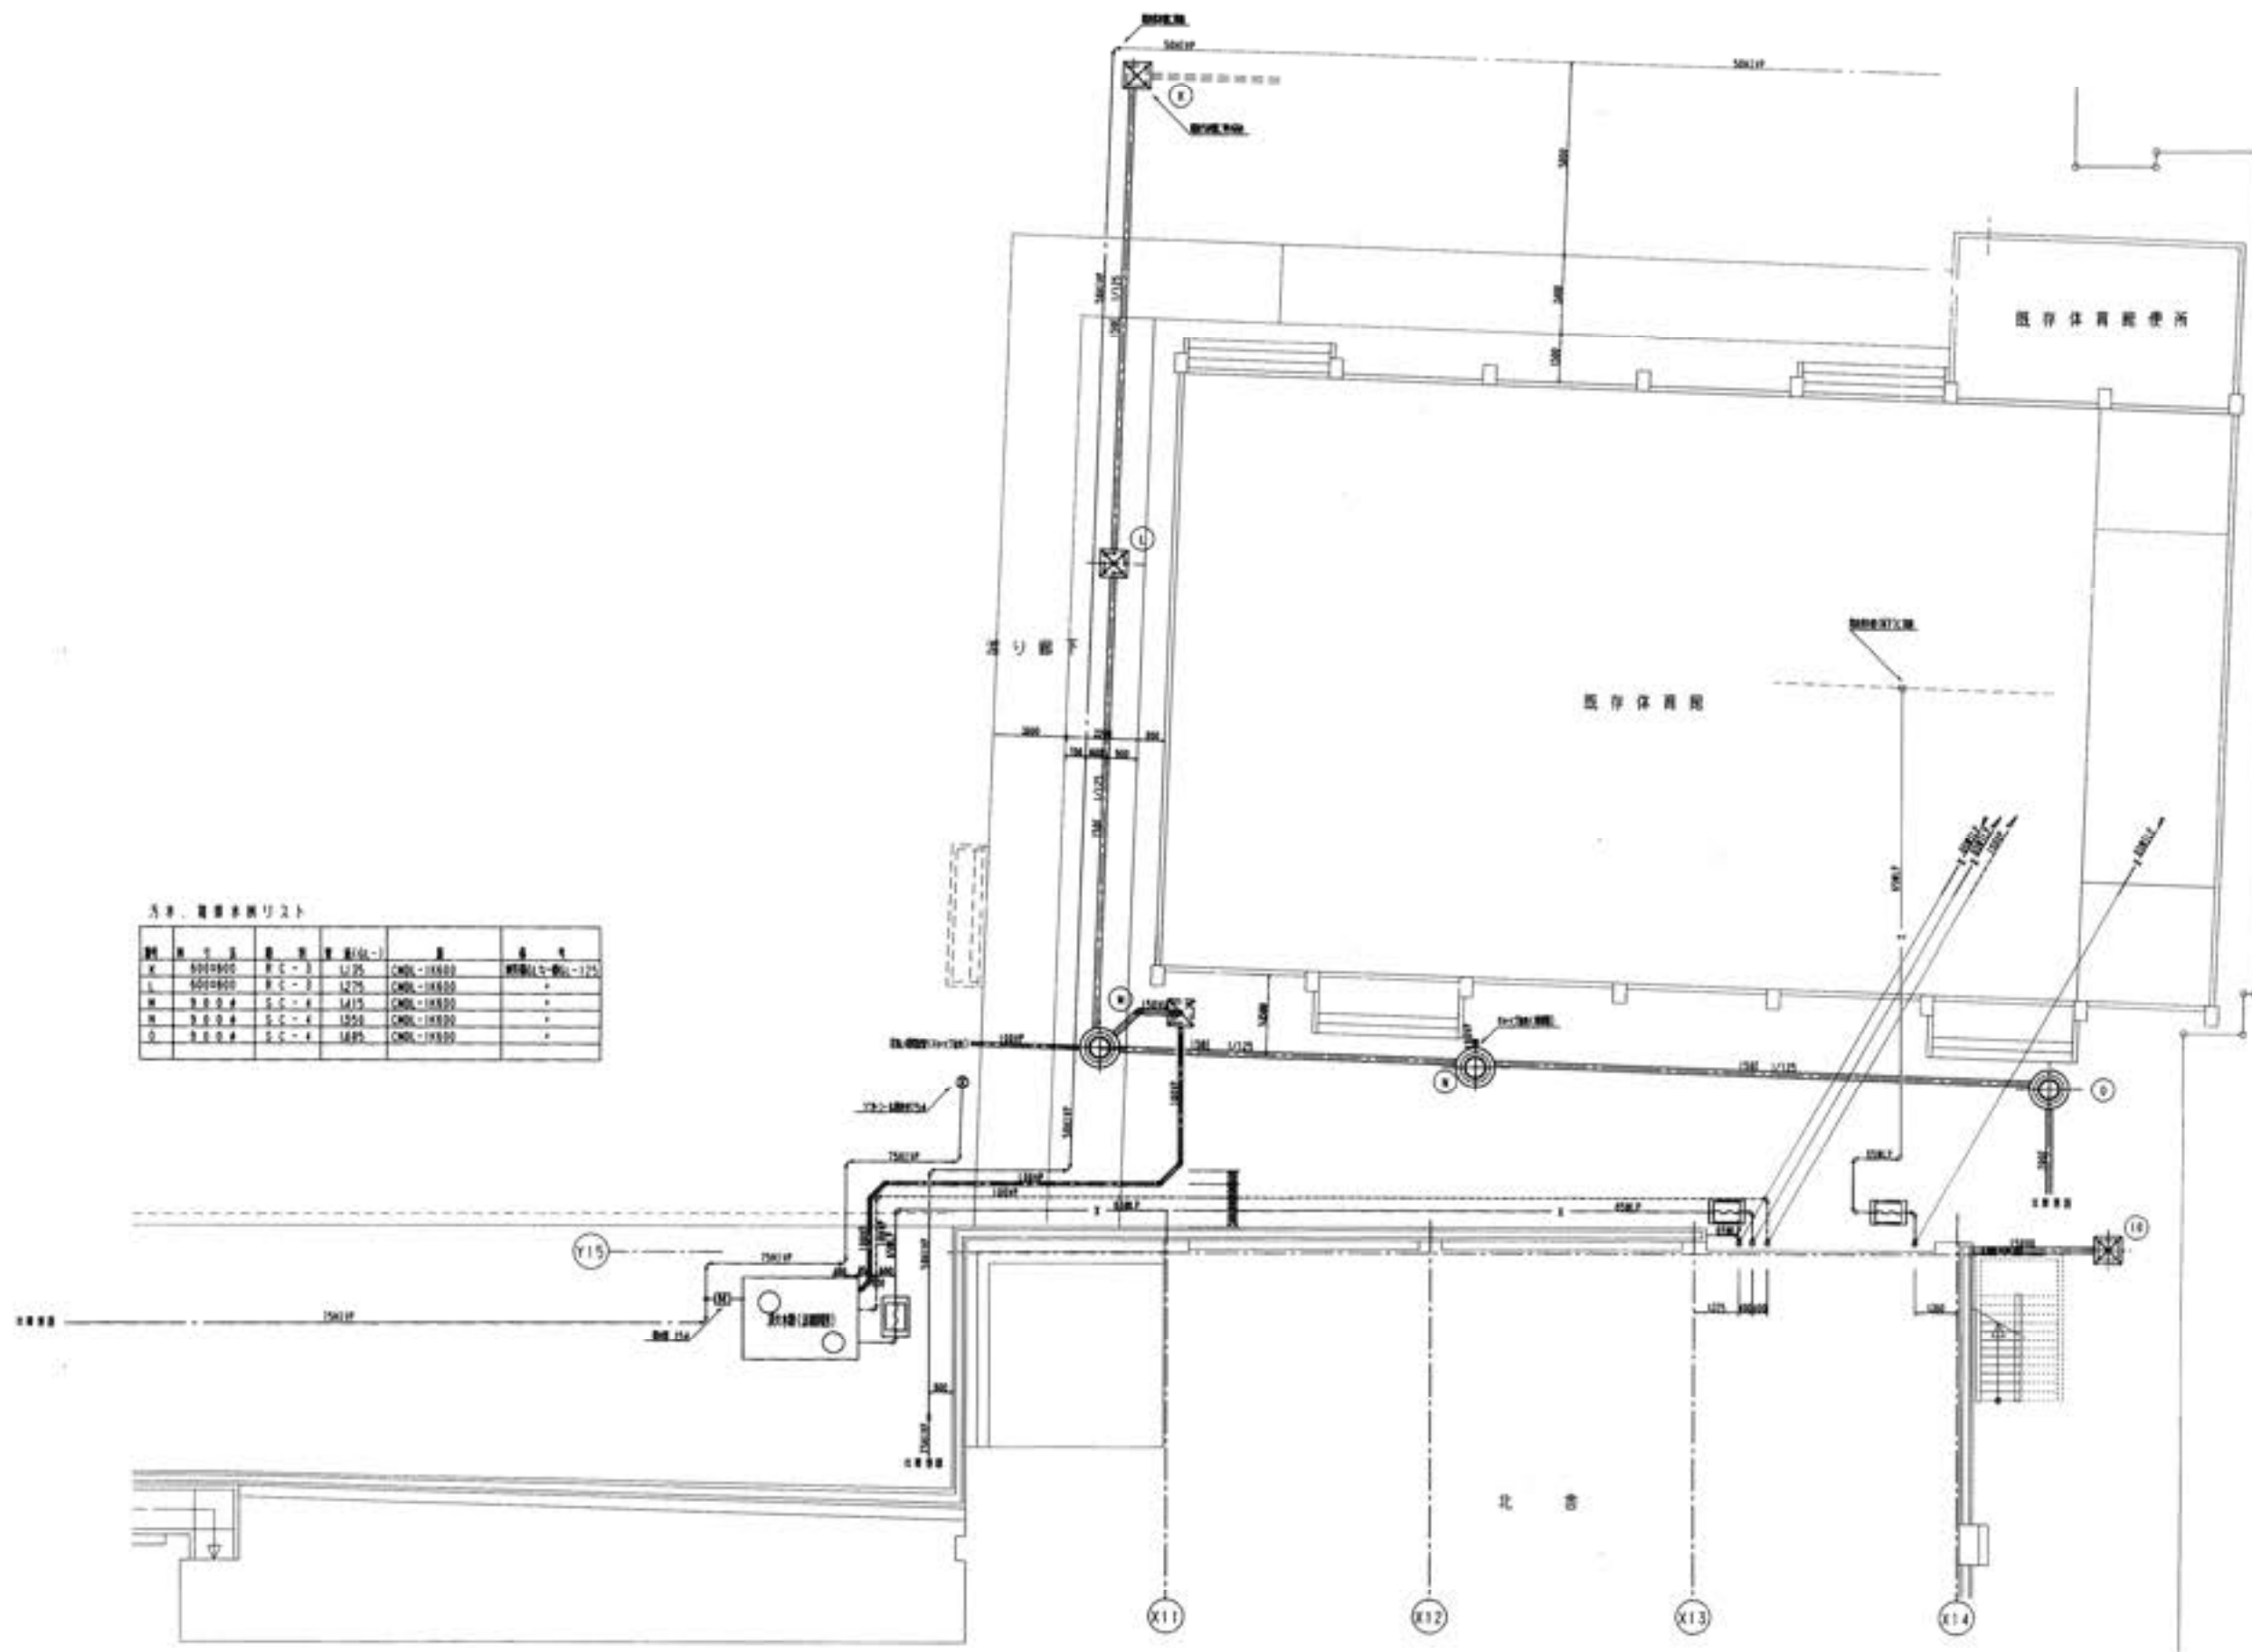


四国水道工業(株)	作成	名称	高知市立三浦小学校給水設備 給水設備改修工事	図面 NO
	年月	図面	屋外配管図(北側)	屋外-3

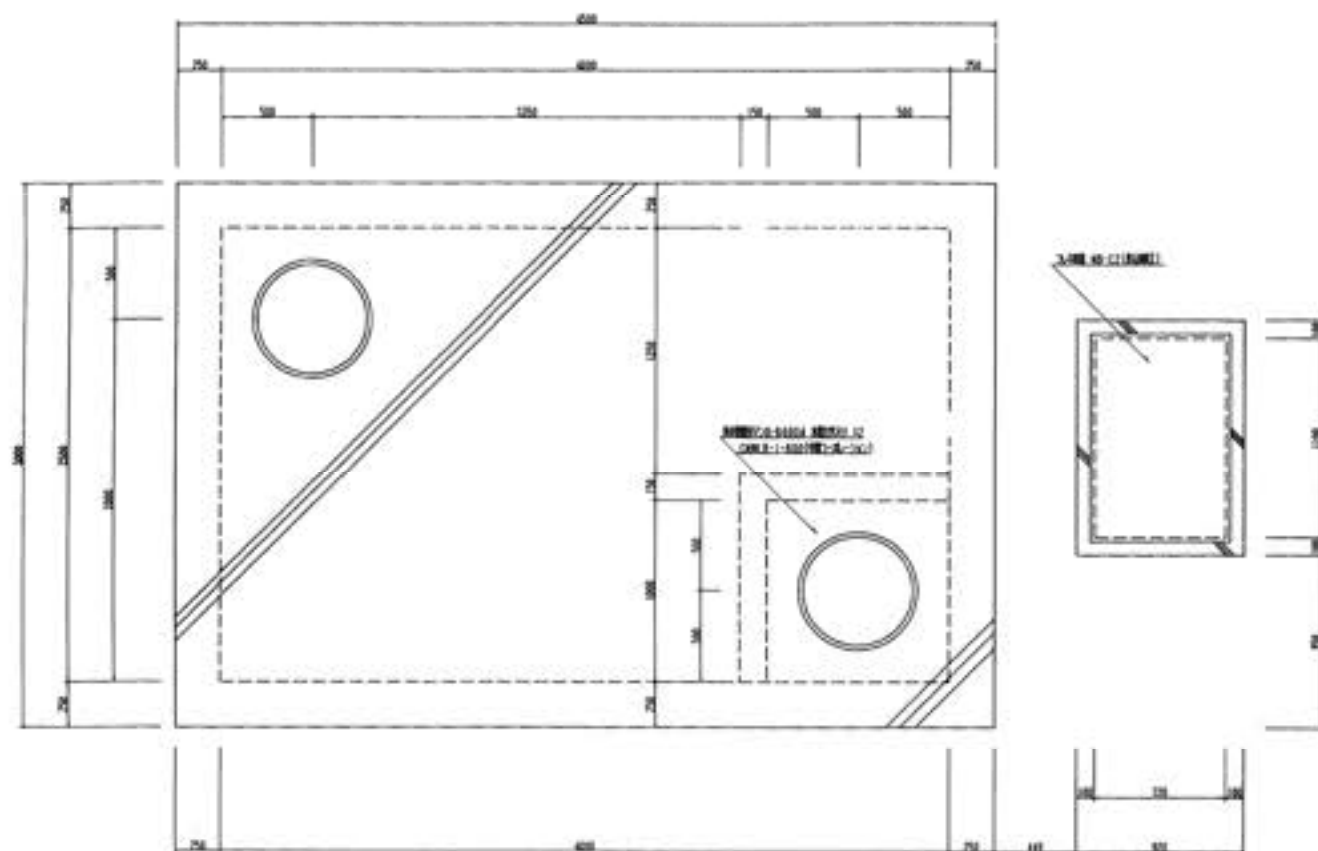


消防用水供給設備配置図 S=1/20



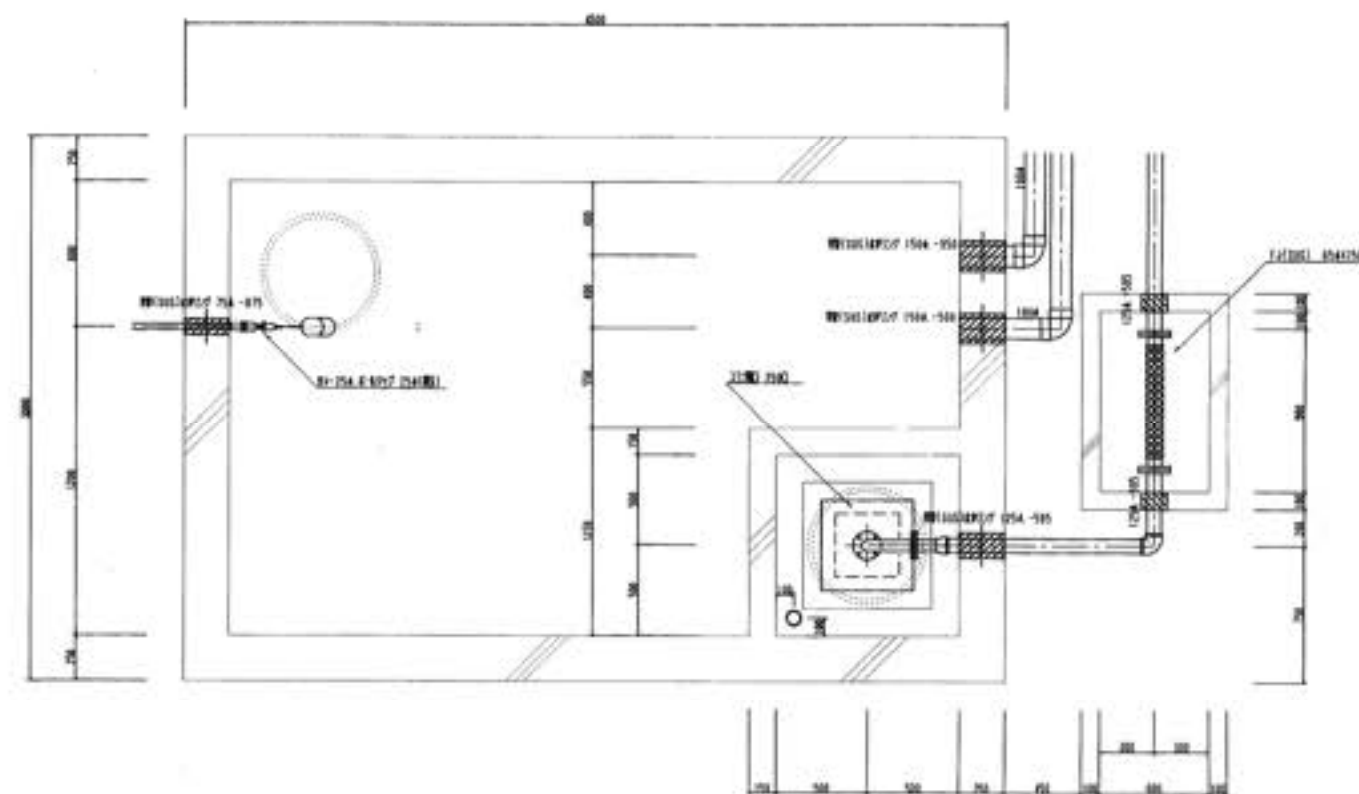

消防用水供給設備配置図 S=1/20

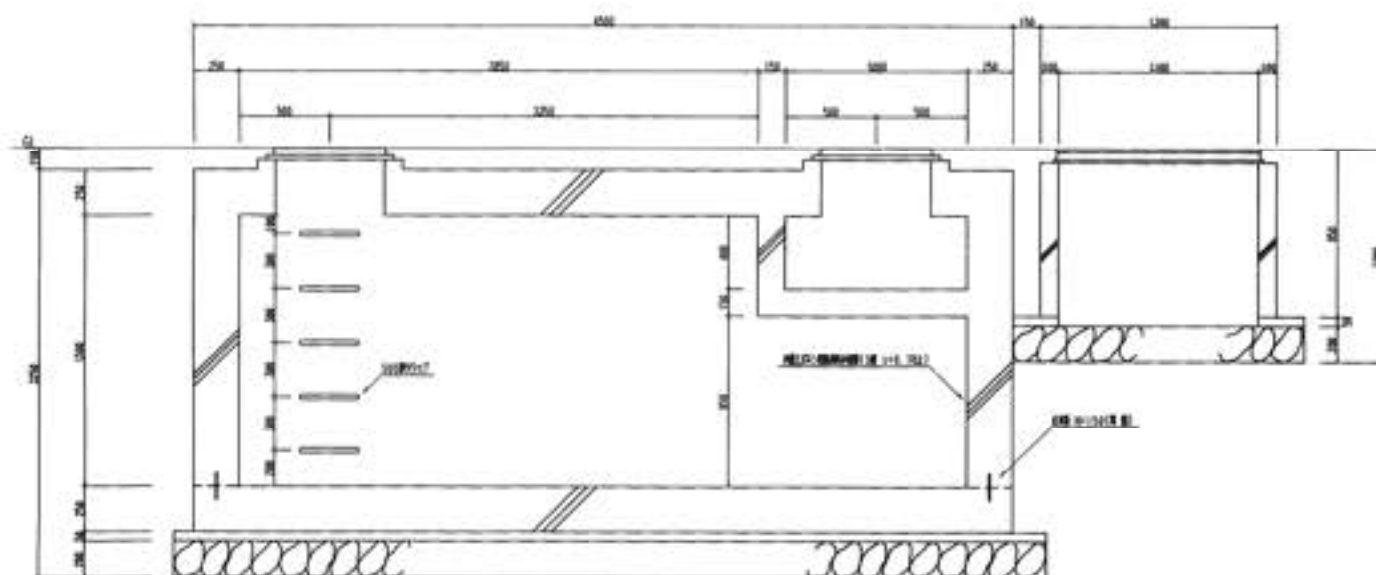


消防用水供給設備配置図 S=1/20

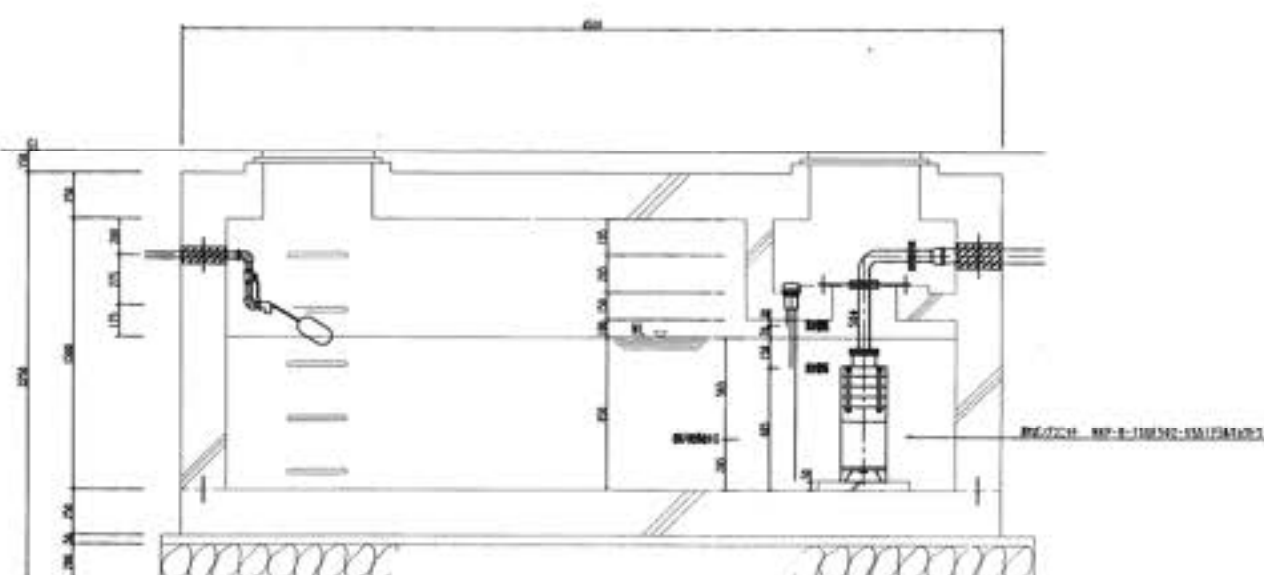


消防用水供給設備配置図 S=1/20


四国水通工業(株)	作成	名	消防用水供給設備の設置位置	図	NO
	発行		消防用水供給設備の設置位置		図外-4
			消防用水供給設備の設置位置		

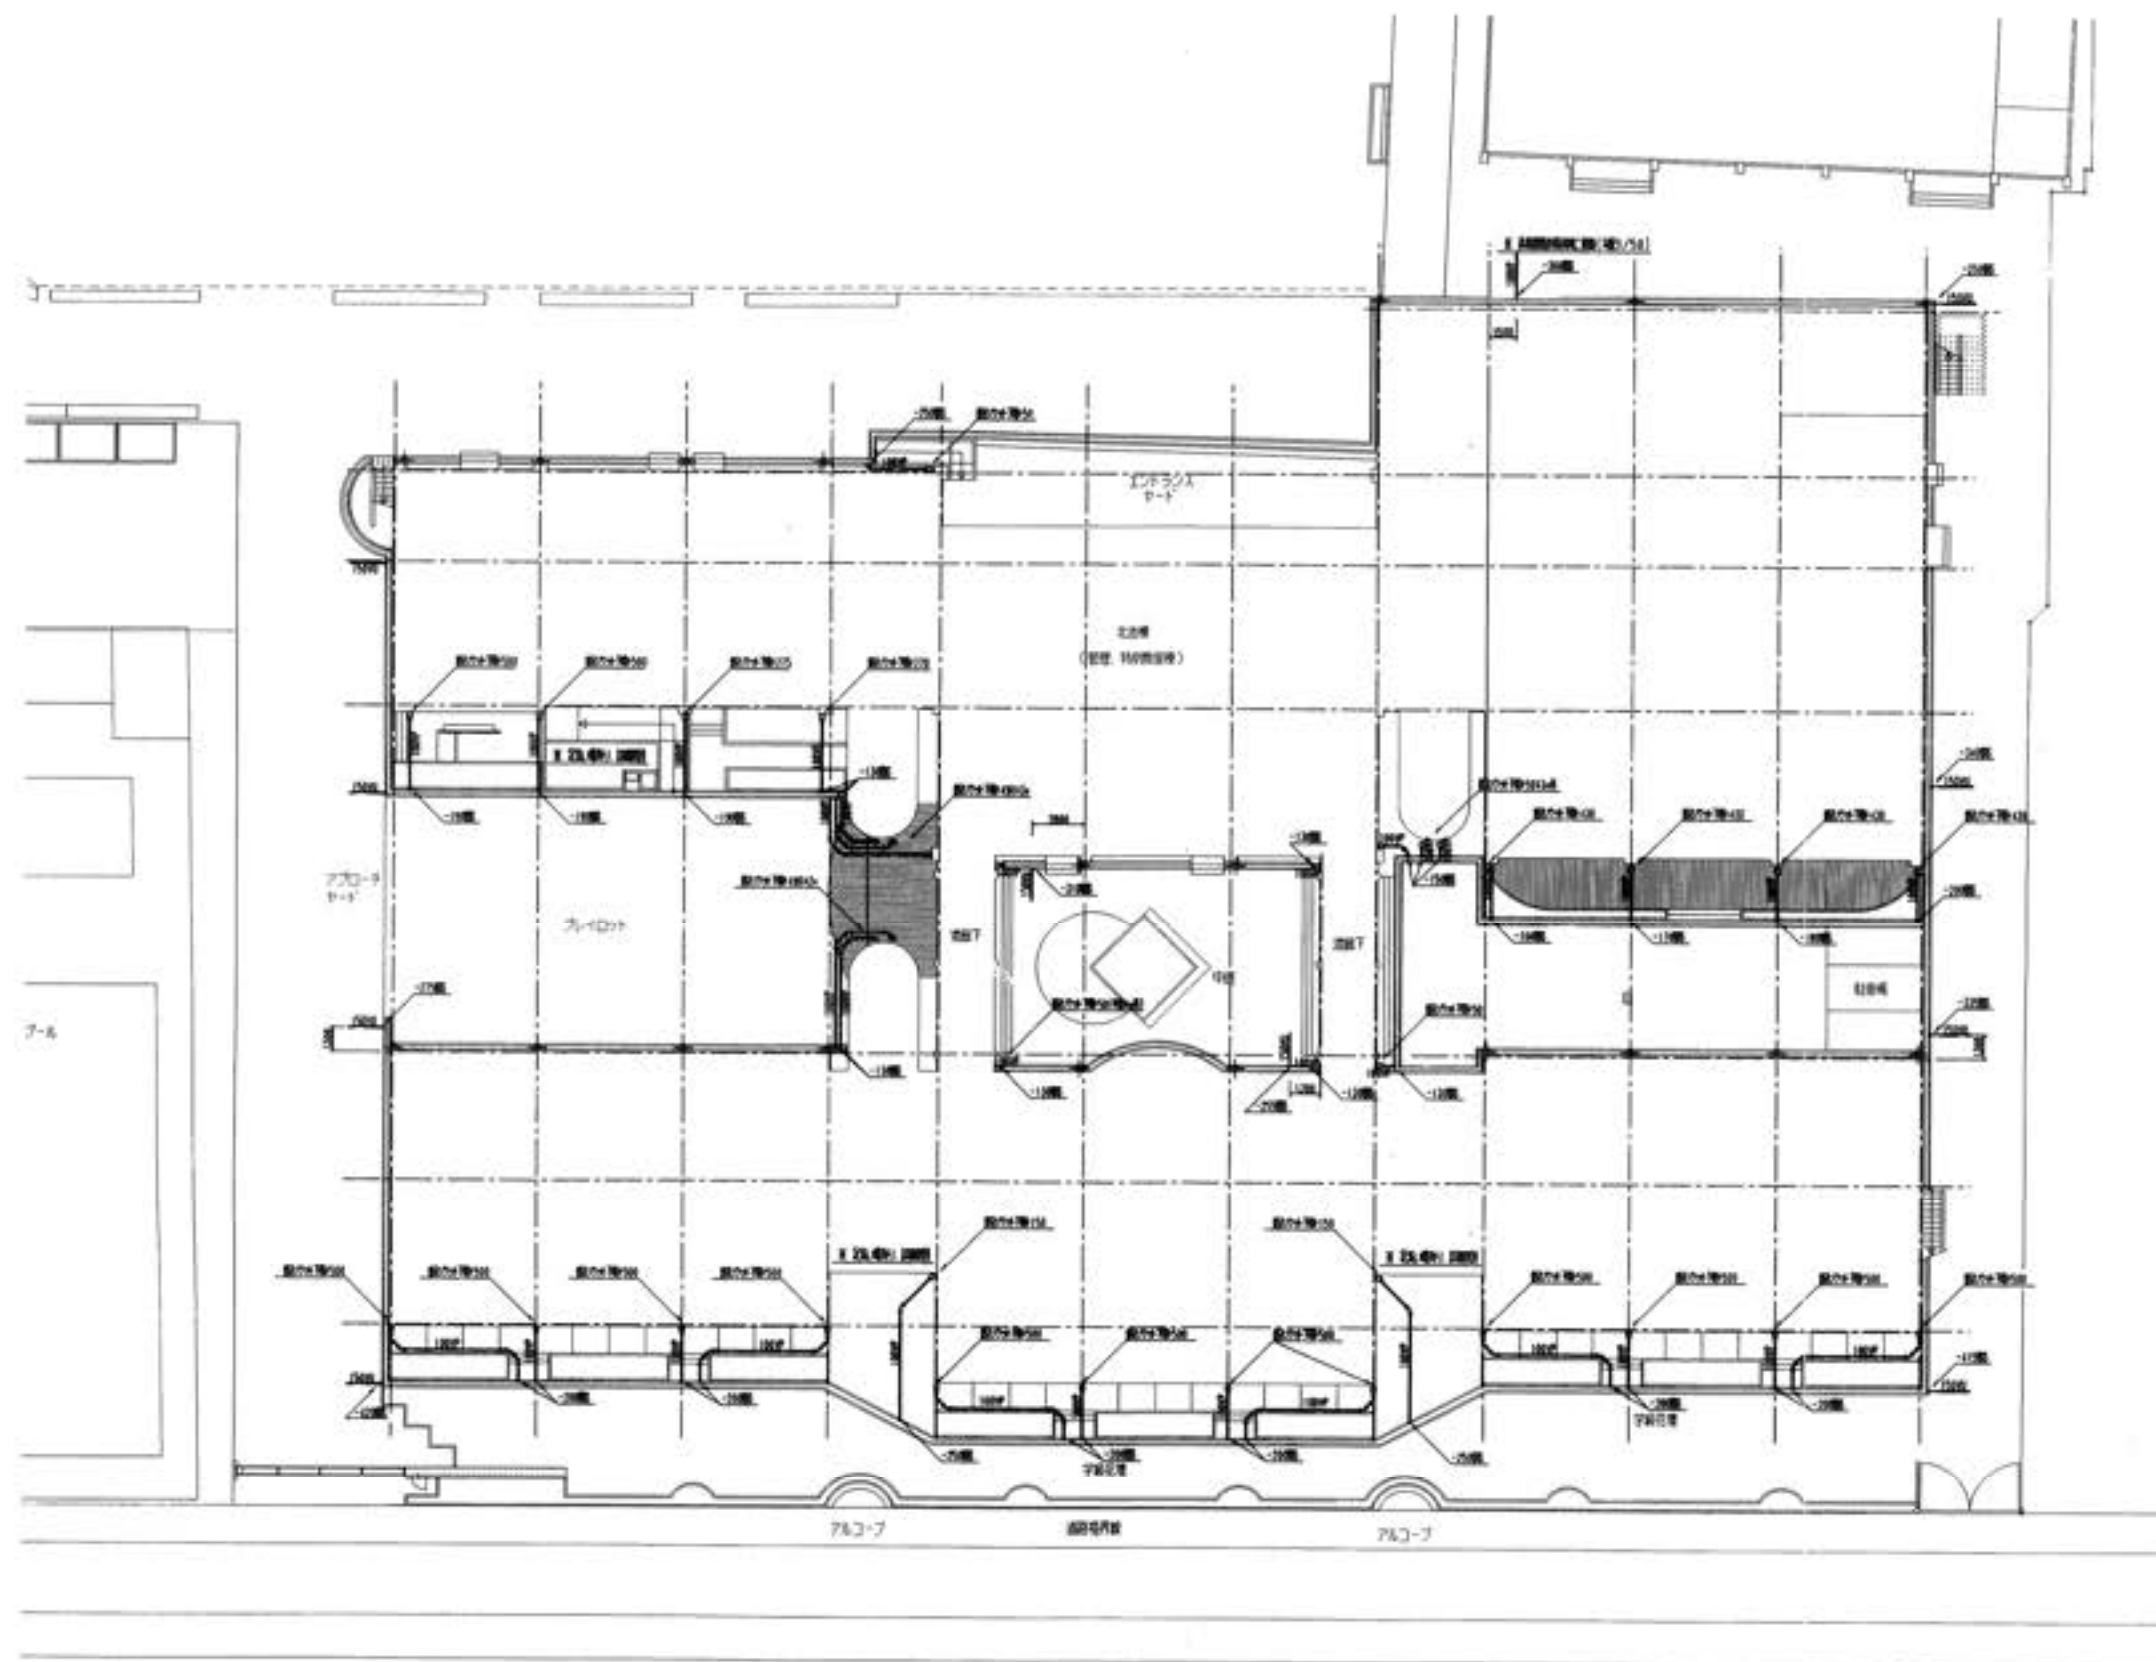


	年月			
			5m1/200	屋外-5

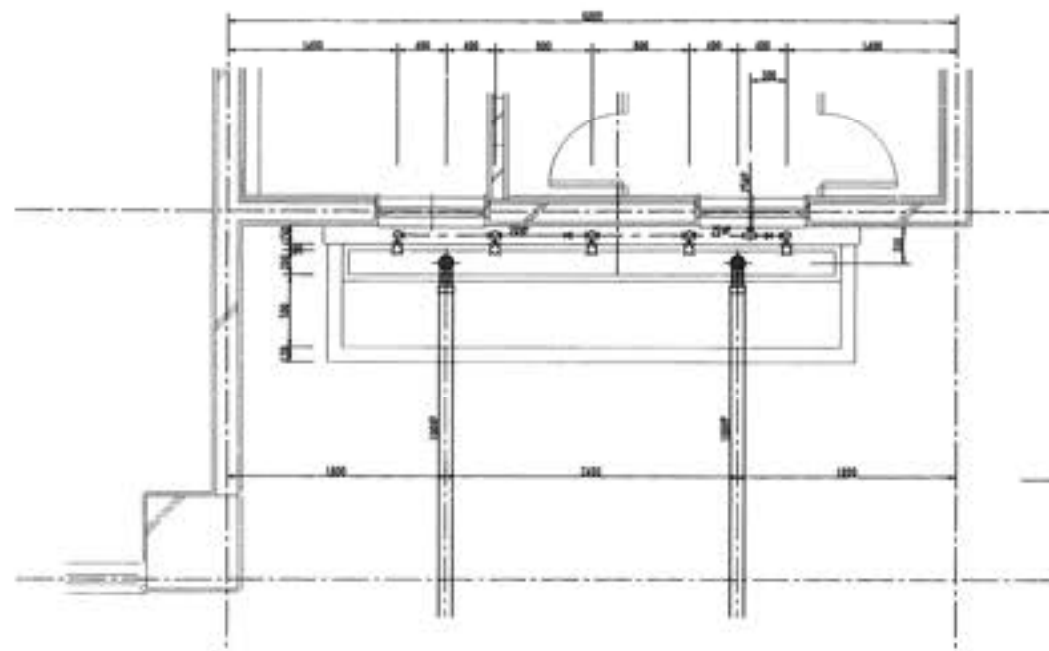


南入口足洗い場詳細図 S=1/30

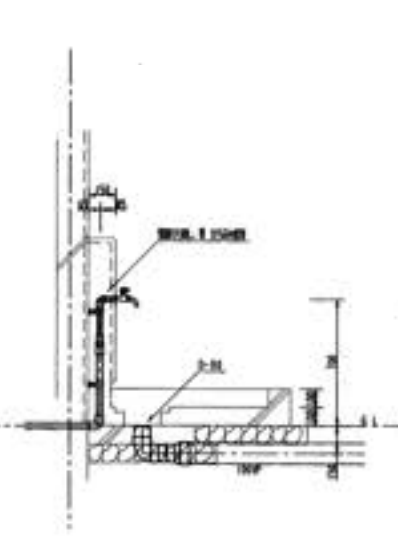

足洗い場断面詳細図 S=1/20

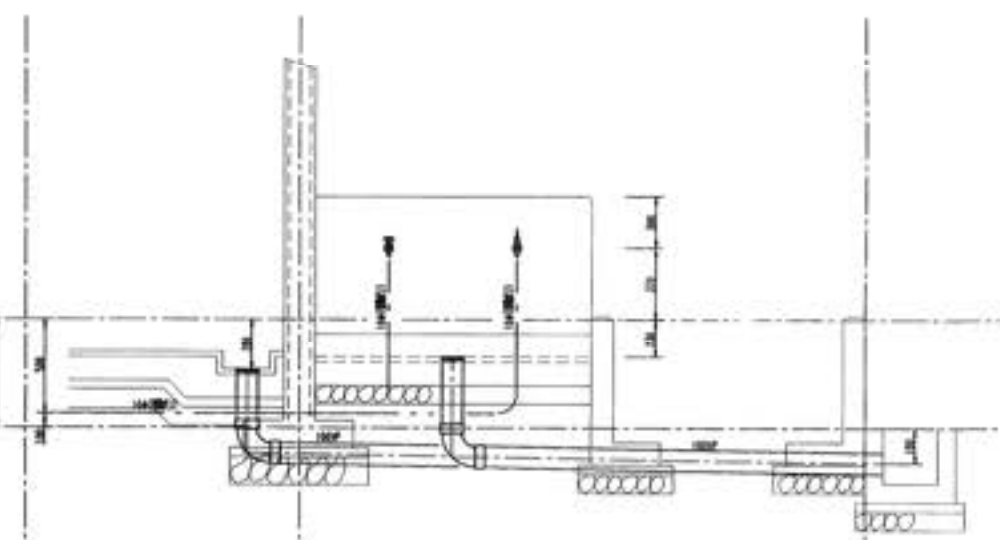

児童クラブ足洗い場断面詳細図 S=1/20

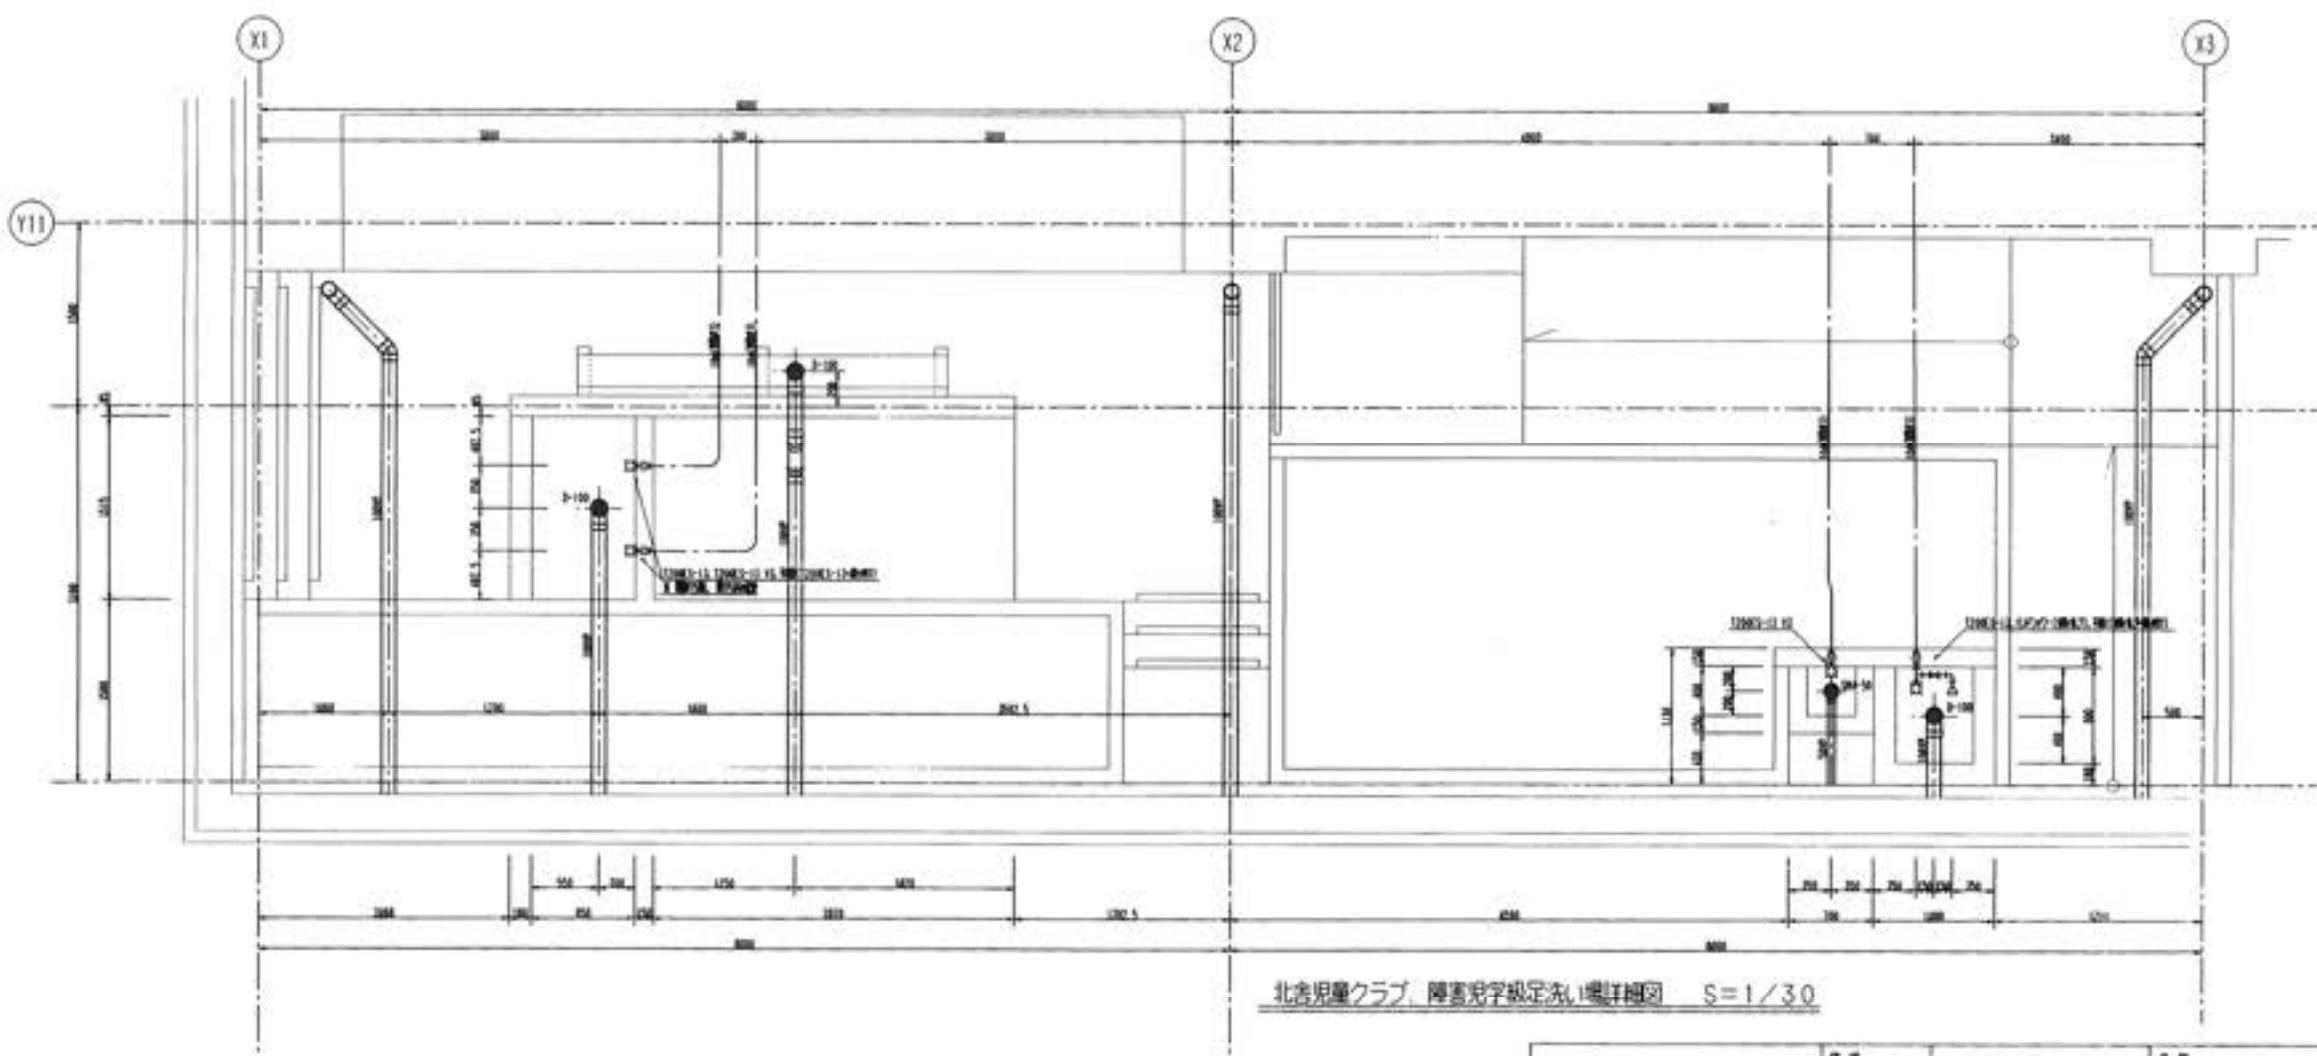


北倉児童クラブ、障害児学級足洗い場詳細図 S=1/30

南入口足洗い場 (機器・材料)		
品名	1200ES13-V2	2
数量	1200ES13	2
工事費(1200ES13取付)	10000	2
計	20000	2



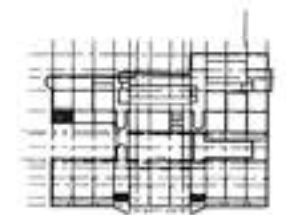

キープラン

四国水道工業(株)		設計	北倉児童クラブ足洗い場	図面 NO	図外-6
施工		監工	北倉児童クラブ足洗い場		

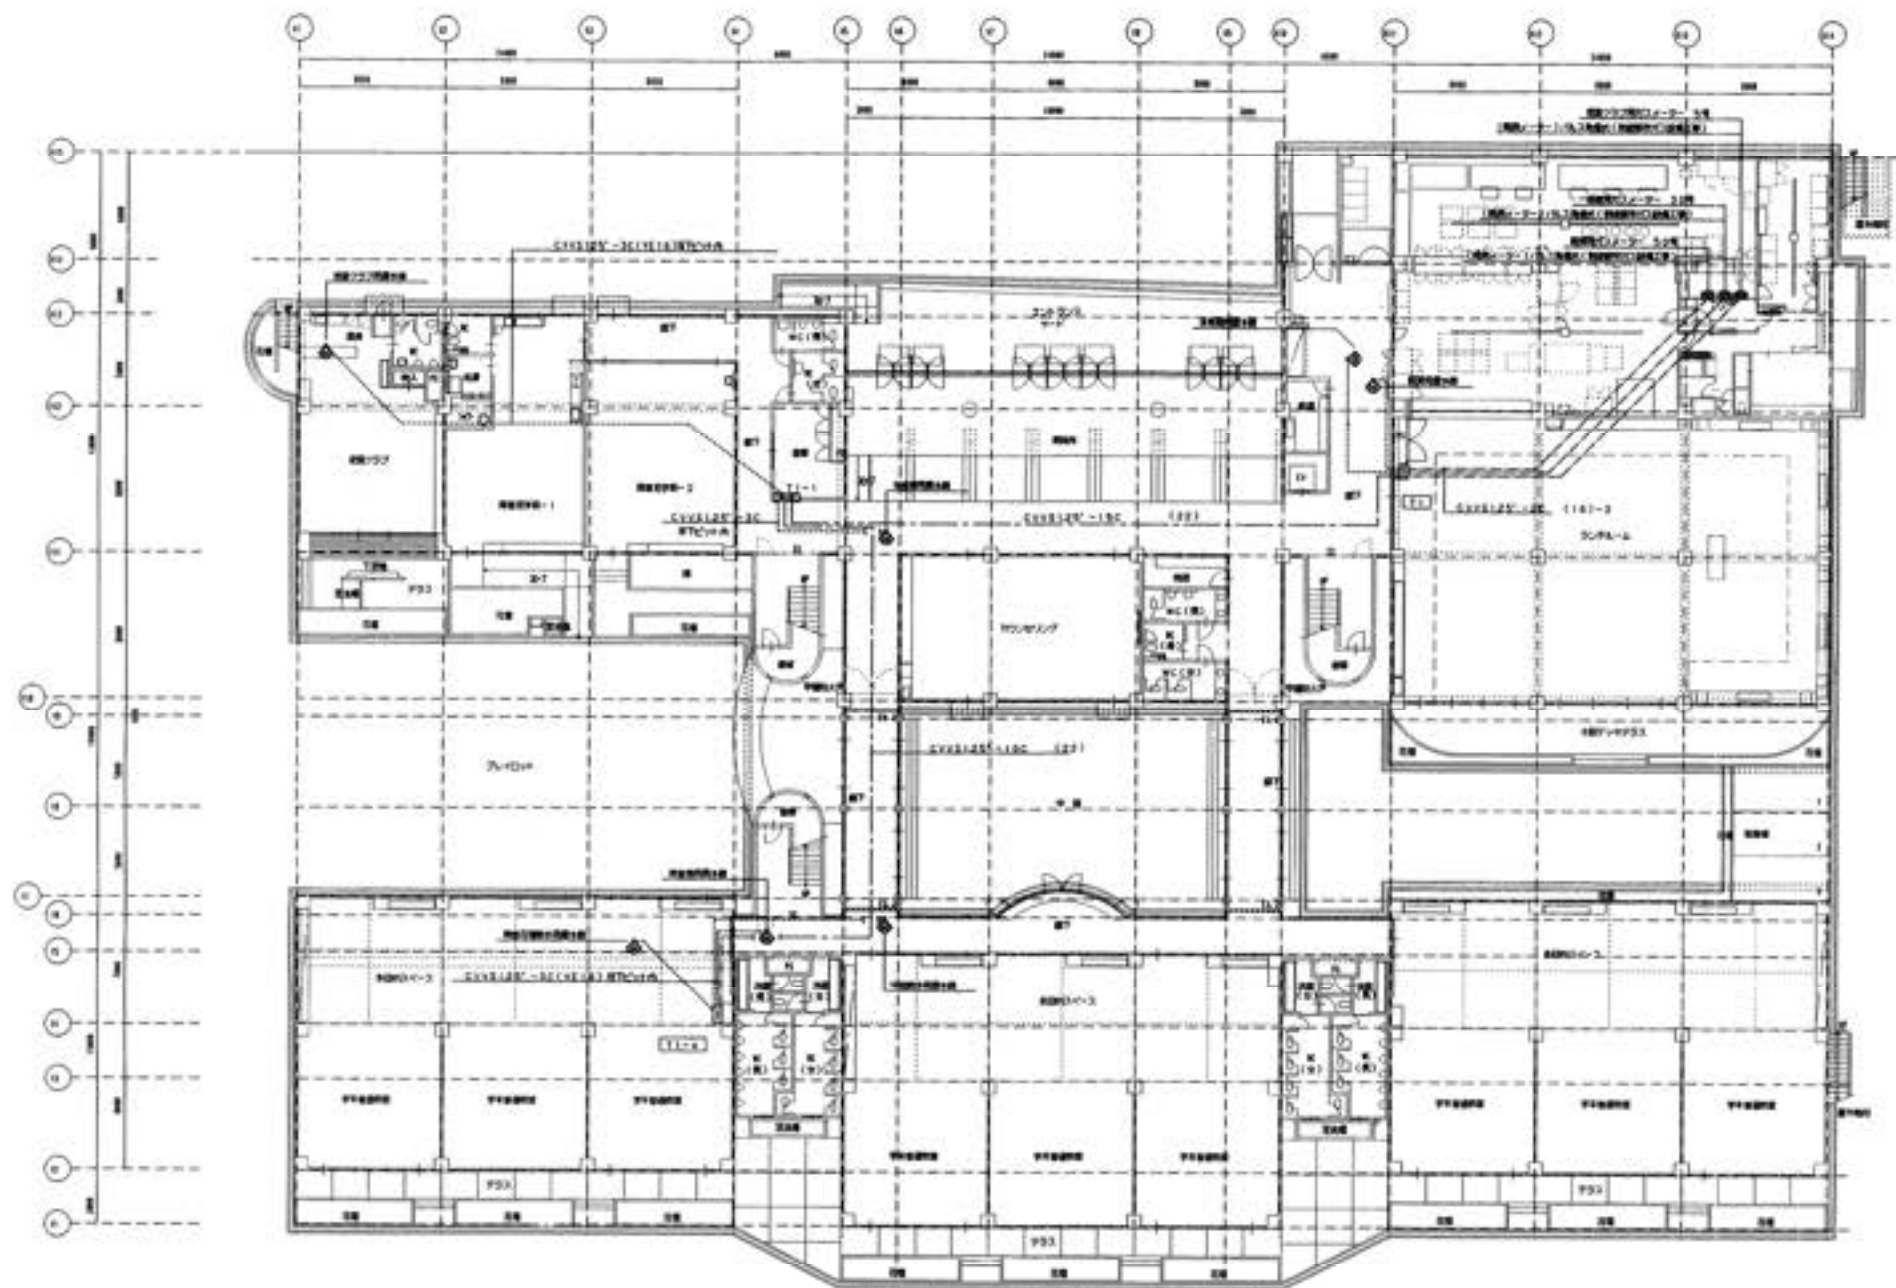


1階平面図 S=1/200

四国木造工業(株)	名称	名称	図面 NO
	発行	高知市立小幡小学校 校舎増築改修工事 構造・電気・ガス・暖房・給排水・設備 概略 図 1階平面図	計図-1 S=1/200



16 17 18 96

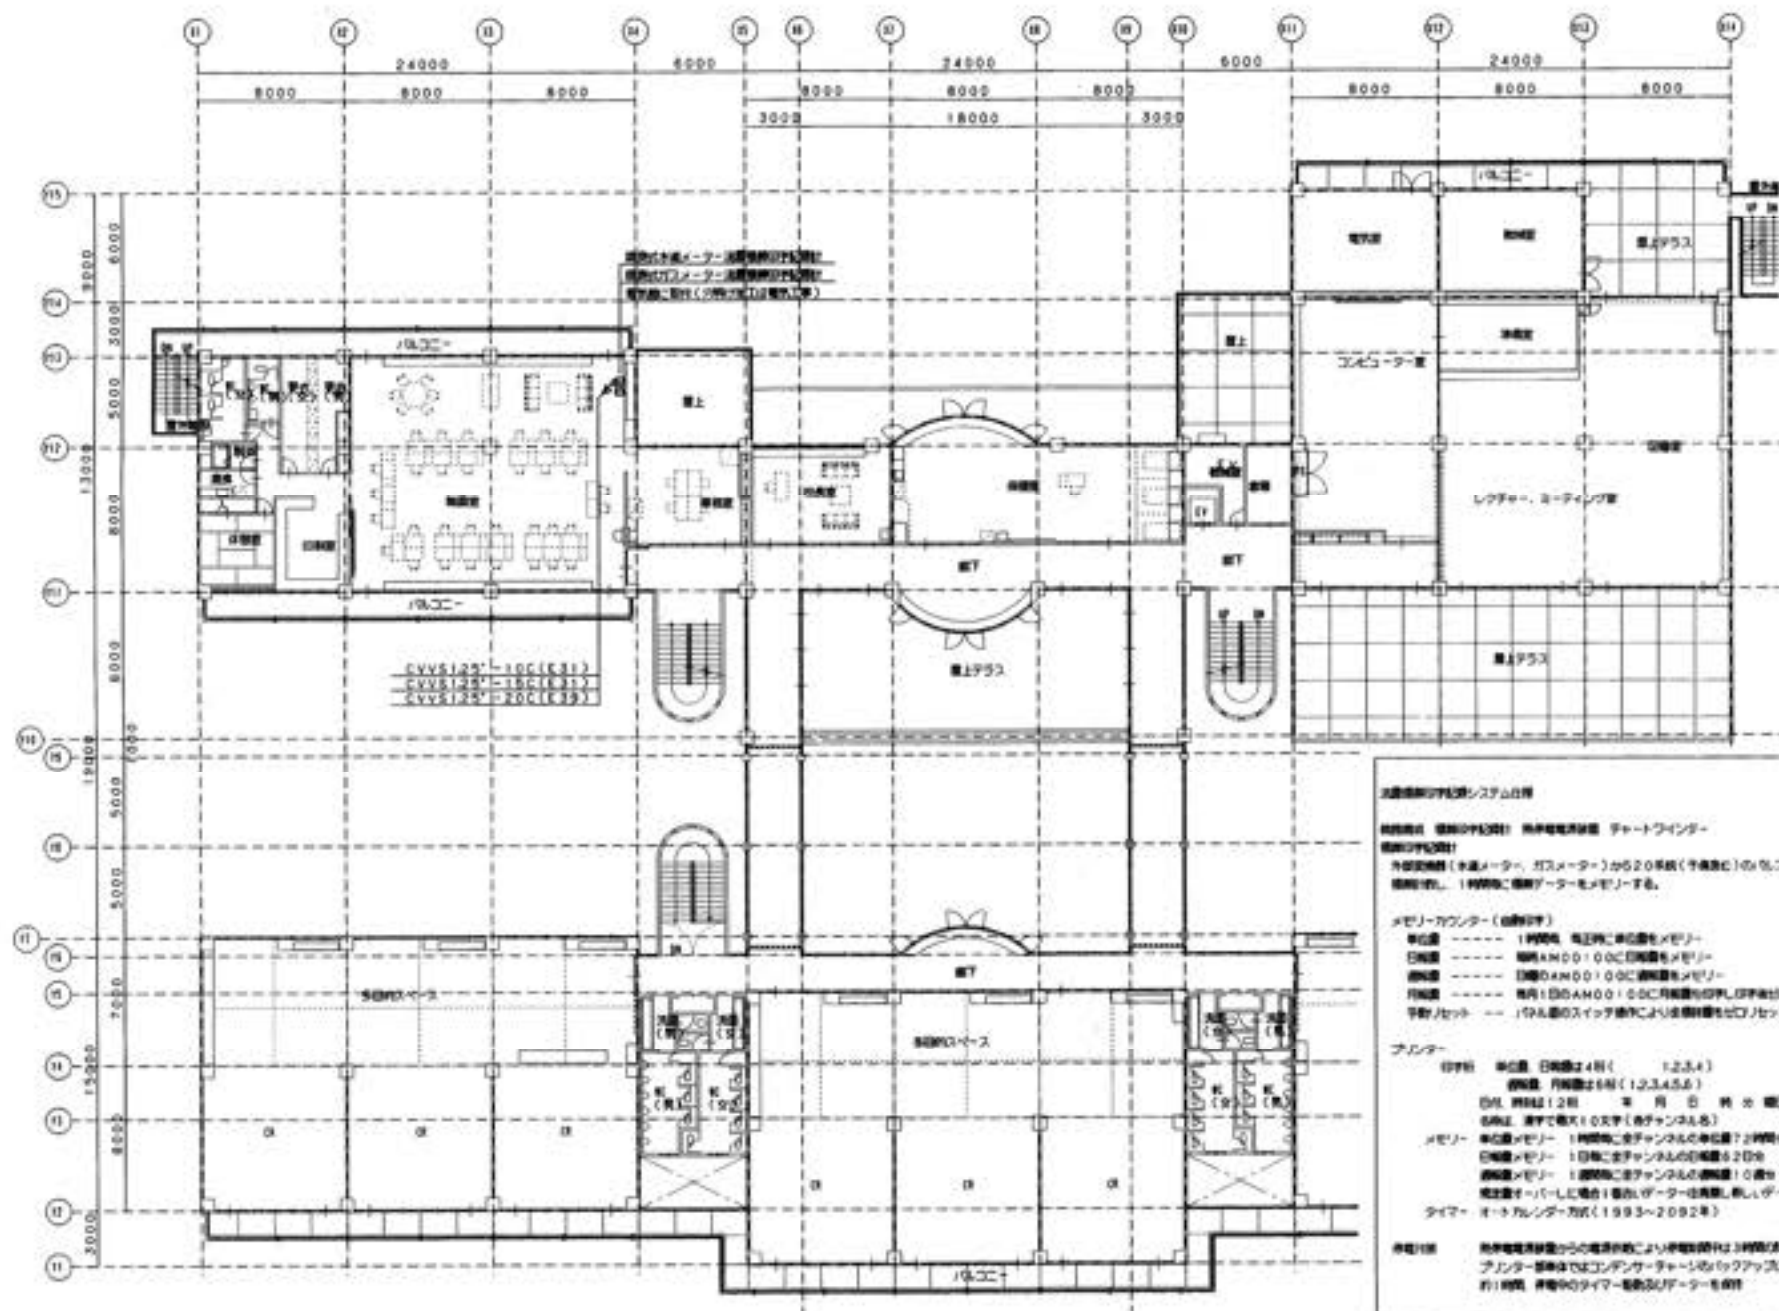

2階平面図 S=1/200

四国水道工業(株)	設計	監理	図面 NO
	製作	2階平面図	計図-3