


高知市立介良 第二小学校新築工事 (電気設備工事) 竣工図


平成10年2月

不二電気工芸株式会社


| 図番 | 内 容 | 単 位 |
|------|---------------------------|-------|
| E-01 | キュービクル式高圧受電設備取替図 | — |
| E-02 | 分電盤取替図 (1) | — |
| E-03 | 分電盤取替図 (2) | — |
| E-04 | 分電盤取替図 (3) | — |
| E-05 | 分電盤取替図 (4) | — |
| E-06 | 幹線設備系統図 | — |
| E-07 | 1階幹線・動力設備 | 1/200 |
| E-08 | 2階幹線・動力設備 | 1/200 |
| E-09 | 3階幹線・動力設備 | 1/200 |
| E-10 | 4階幹線・動力設備 | 1/200 |
| E-11 | 照明器具取替図 (1) | — |
| E-12 | 照明器具取替図 (2) | — |
| E-13 | 1階電灯設備 | 1/200 |
| E-14 | 2階電灯設備 | 1/200 |
| E-15 | 3階電灯設備 | 1/200 |
| E-16 | 4階電灯設備 | 1/200 |
| E-17 | 1階コンセント設備 | 1/200 |
| E-18 | 2階コンセント設備 | 1/200 |
| E-19 | 3階コンセント設備 | 1/200 |
| E-20 | 4階コンセント設備 | 1/200 |
| E-21 | 電話設備・コンピューター配管設備系統図 | — |
| E-22 | 1階電話設備・コンピューター配管設備 | 1/200 |
| E-23 | 2階電話設備・コンピューター配管設備 | 1/200 |
| E-24 | 3階電話設備・コンピューター配管設備 | 1/200 |
| E-25 | 4階電話設備・コンピューター配管設備 | 1/200 |
| E-26 | 放送設備系統図 | — |
| E-27 | 1階放送設備 | 1/200 |
| E-28 | 2階放送設備 | 1/200 |
| E-29 | 3階放送設備 | 1/200 |
| E-30 | 4階放送設備 | 1/200 |
| E-31 | テレビ共聴設備系統図 | — |
| E-32 | 1階テレビ共聴設備・電気時計設備 | 1/200 |
| E-33 | 2階テレビ共聴設備・電気時計設備 | 1/200 |
| E-34 | 3階テレビ共聴設備・電気時計設備 | 1/200 |
| E-35 | 4階テレビ共聴設備・電気時計設備 | 1/200 |
| E-36 | 火災報知設備系統図 | — |
| E-37 | 防火戸自動閉鎖設備・消火ポンプ駆動系統図 | — |
| E-38 | 1階火災報知設備・緊急時出設備 | 1/200 |
| E-39 | 2階火災報知設備・緊急時出設備 | 1/200 |
| E-40 | 3階火災報知設備・緊急時出設備 | 1/200 |
| E-41 | 4階火災報知設備・緊急時出設備 | 1/200 |
| E-42 | 1階防火戸自動閉鎖設備・消火灯設備・警備用配管設備 | 1/200 |
| E-43 | 2階防火戸自動閉鎖設備・消火灯設備・警備用配管設備 | 1/200 |
| E-44 | 3階防火戸自動閉鎖設備・消火灯設備・警備用配管設備 | 1/200 |
| E-45 | 4階防火戸自動閉鎖設備・消火灯設備・警備用配管設備 | 1/200 |
| E-46 | 照明器具取替図 (3) | — |
| E-47 | 屋外電灯設備・運動場照明設備 | 1/200 |
| E-48 | 屋外運動場・新電設備 | 1/300 |

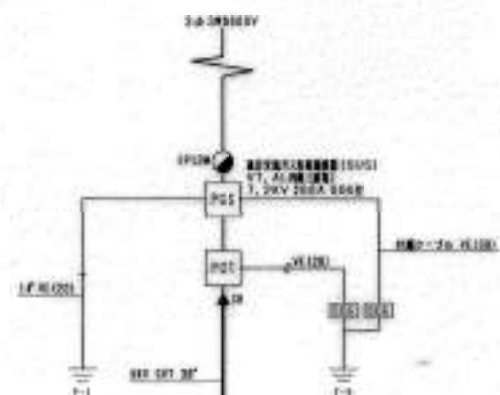

高圧電力受電設備

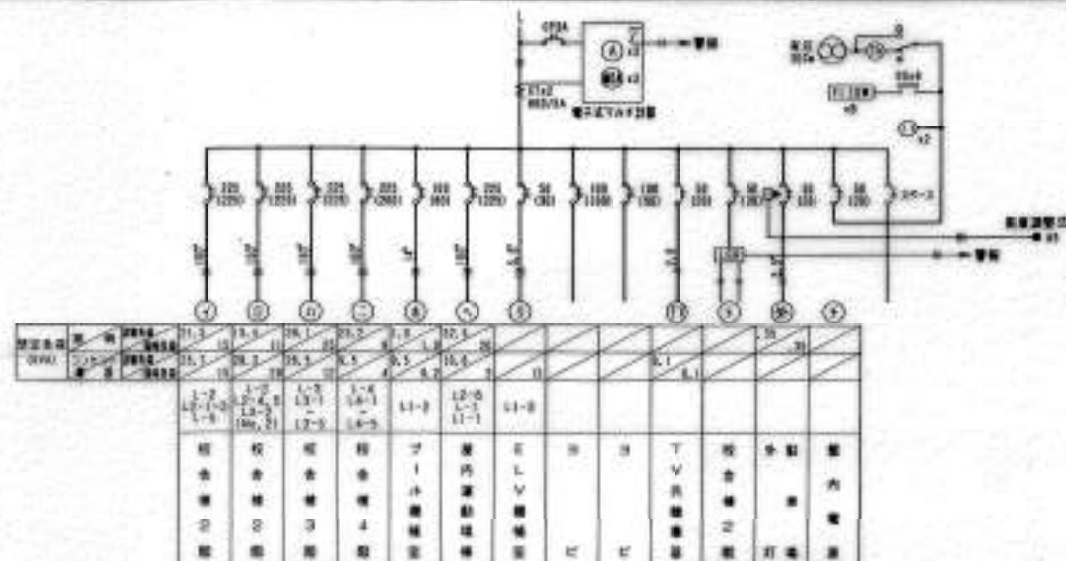

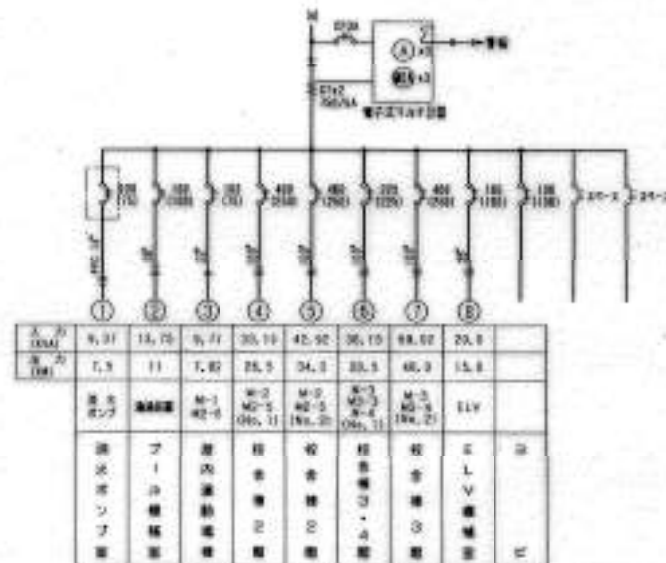

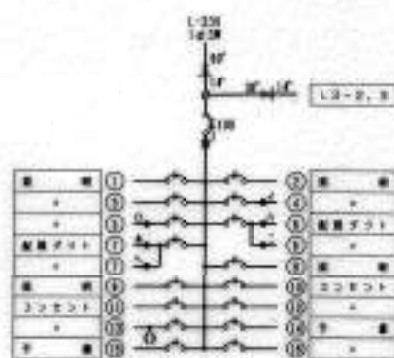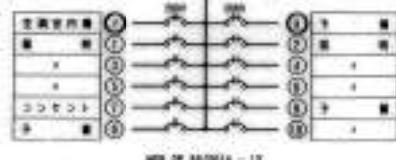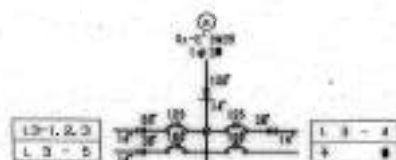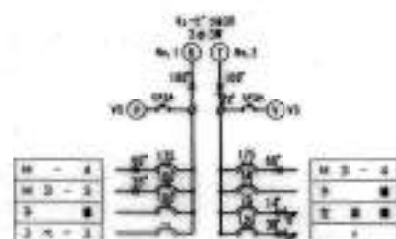





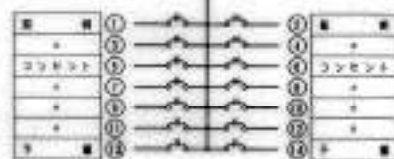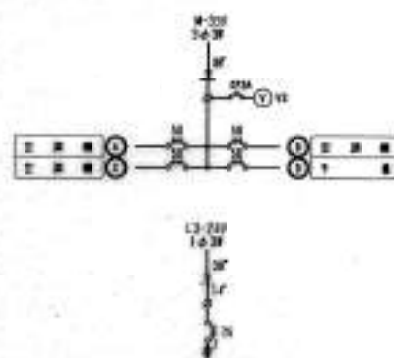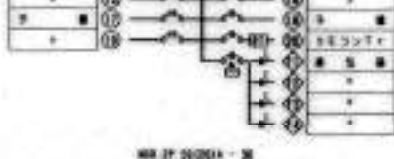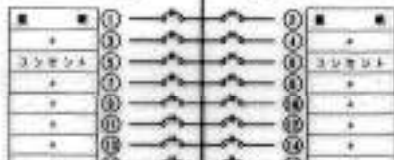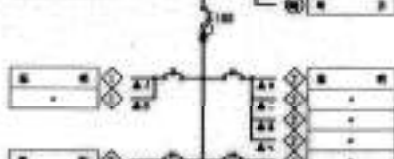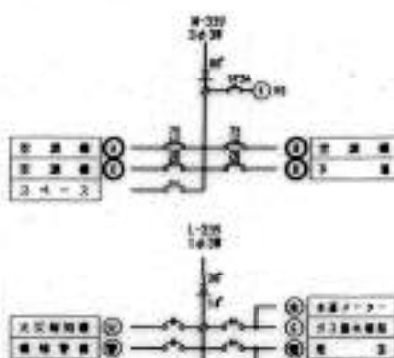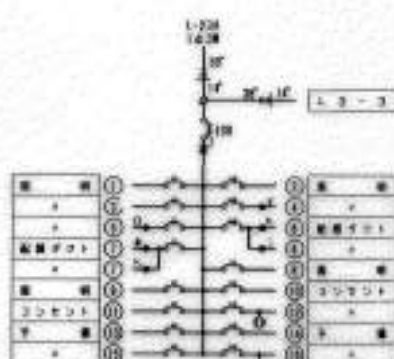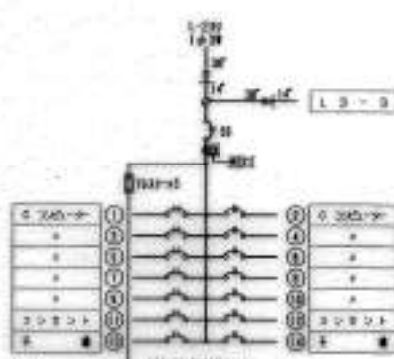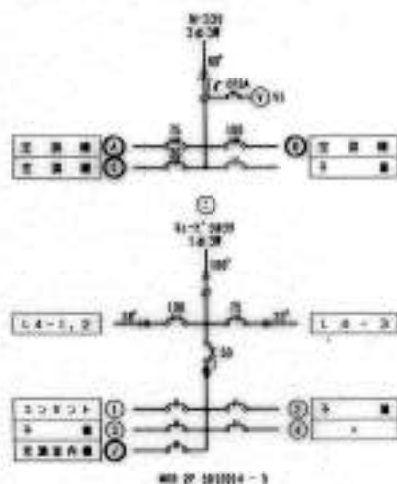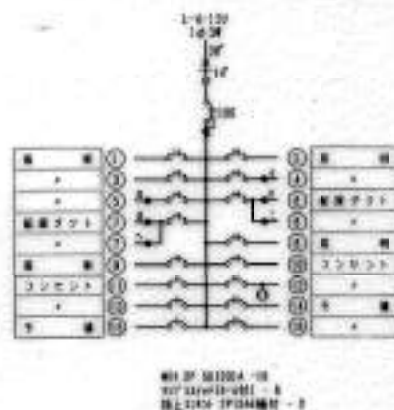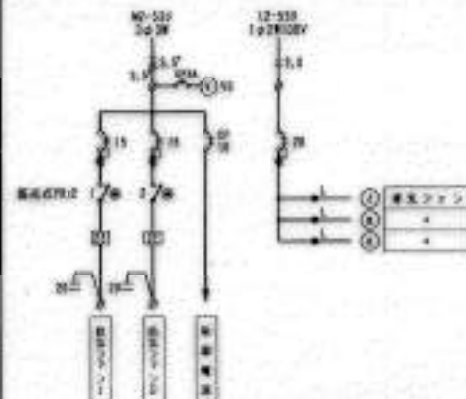
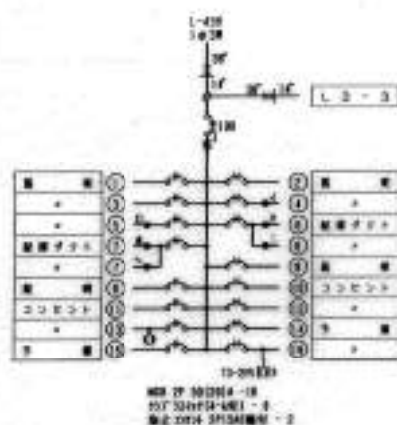

電灯 L4-1 設備 T4-1 自立型 4F 自立型多分岐箱

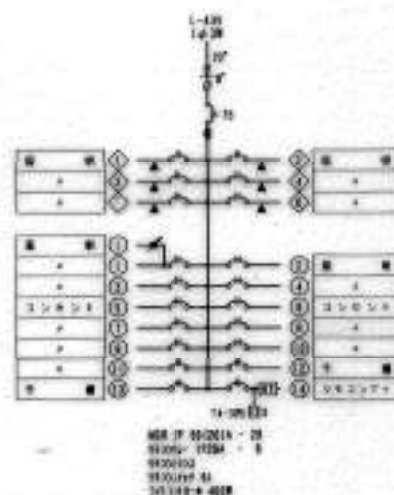

電灯 L4-3 設備 T4-3 自立型 4F 設備機

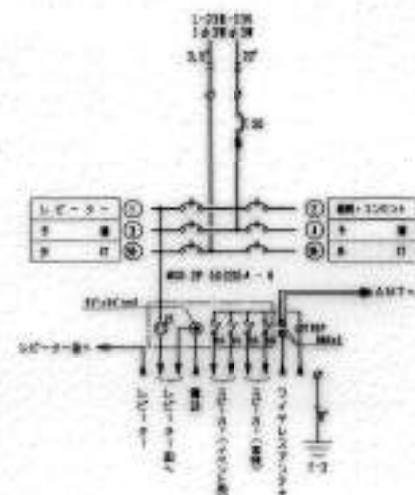

電灯 L-5 設備 T-5 自立型 設備機

図面
629
630
631




不二電気工務株式会社
高知市南町7番1号 TEL097-6553

図面
作成
平成10年2月

設計
井上


工事名 高知市立中央第二小学校新築工事 (電気設備工事)
図面名 分電盤設置図 (4)

図工
E-05

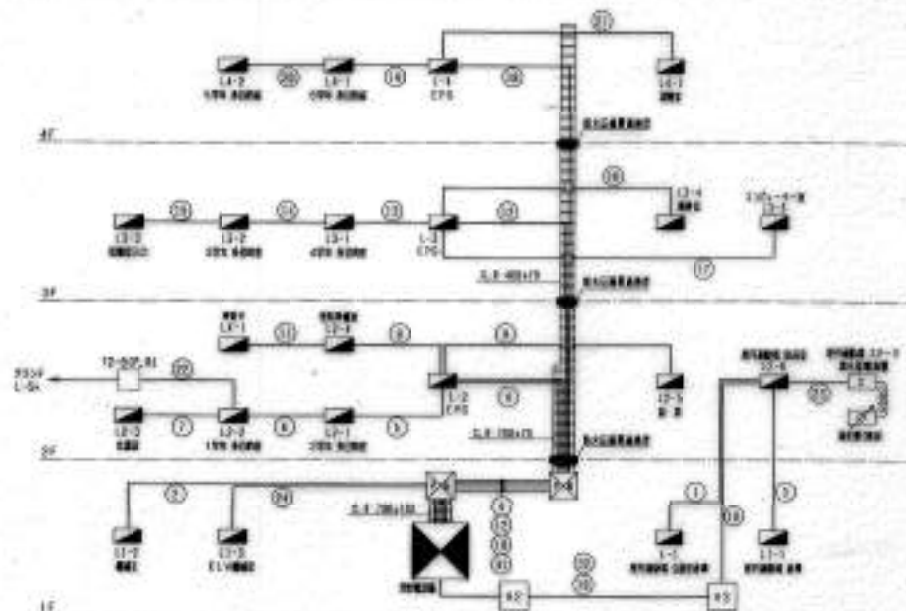

配線図


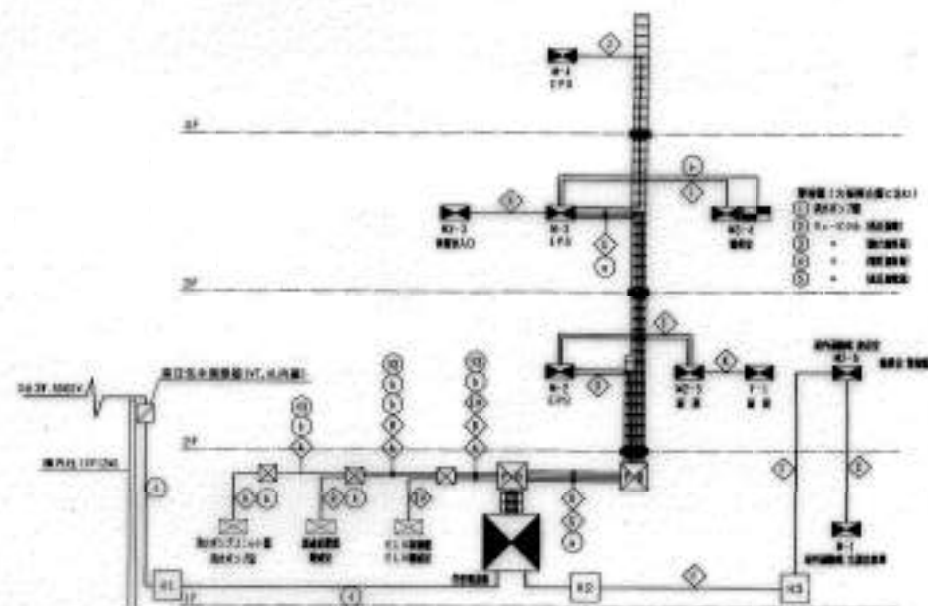


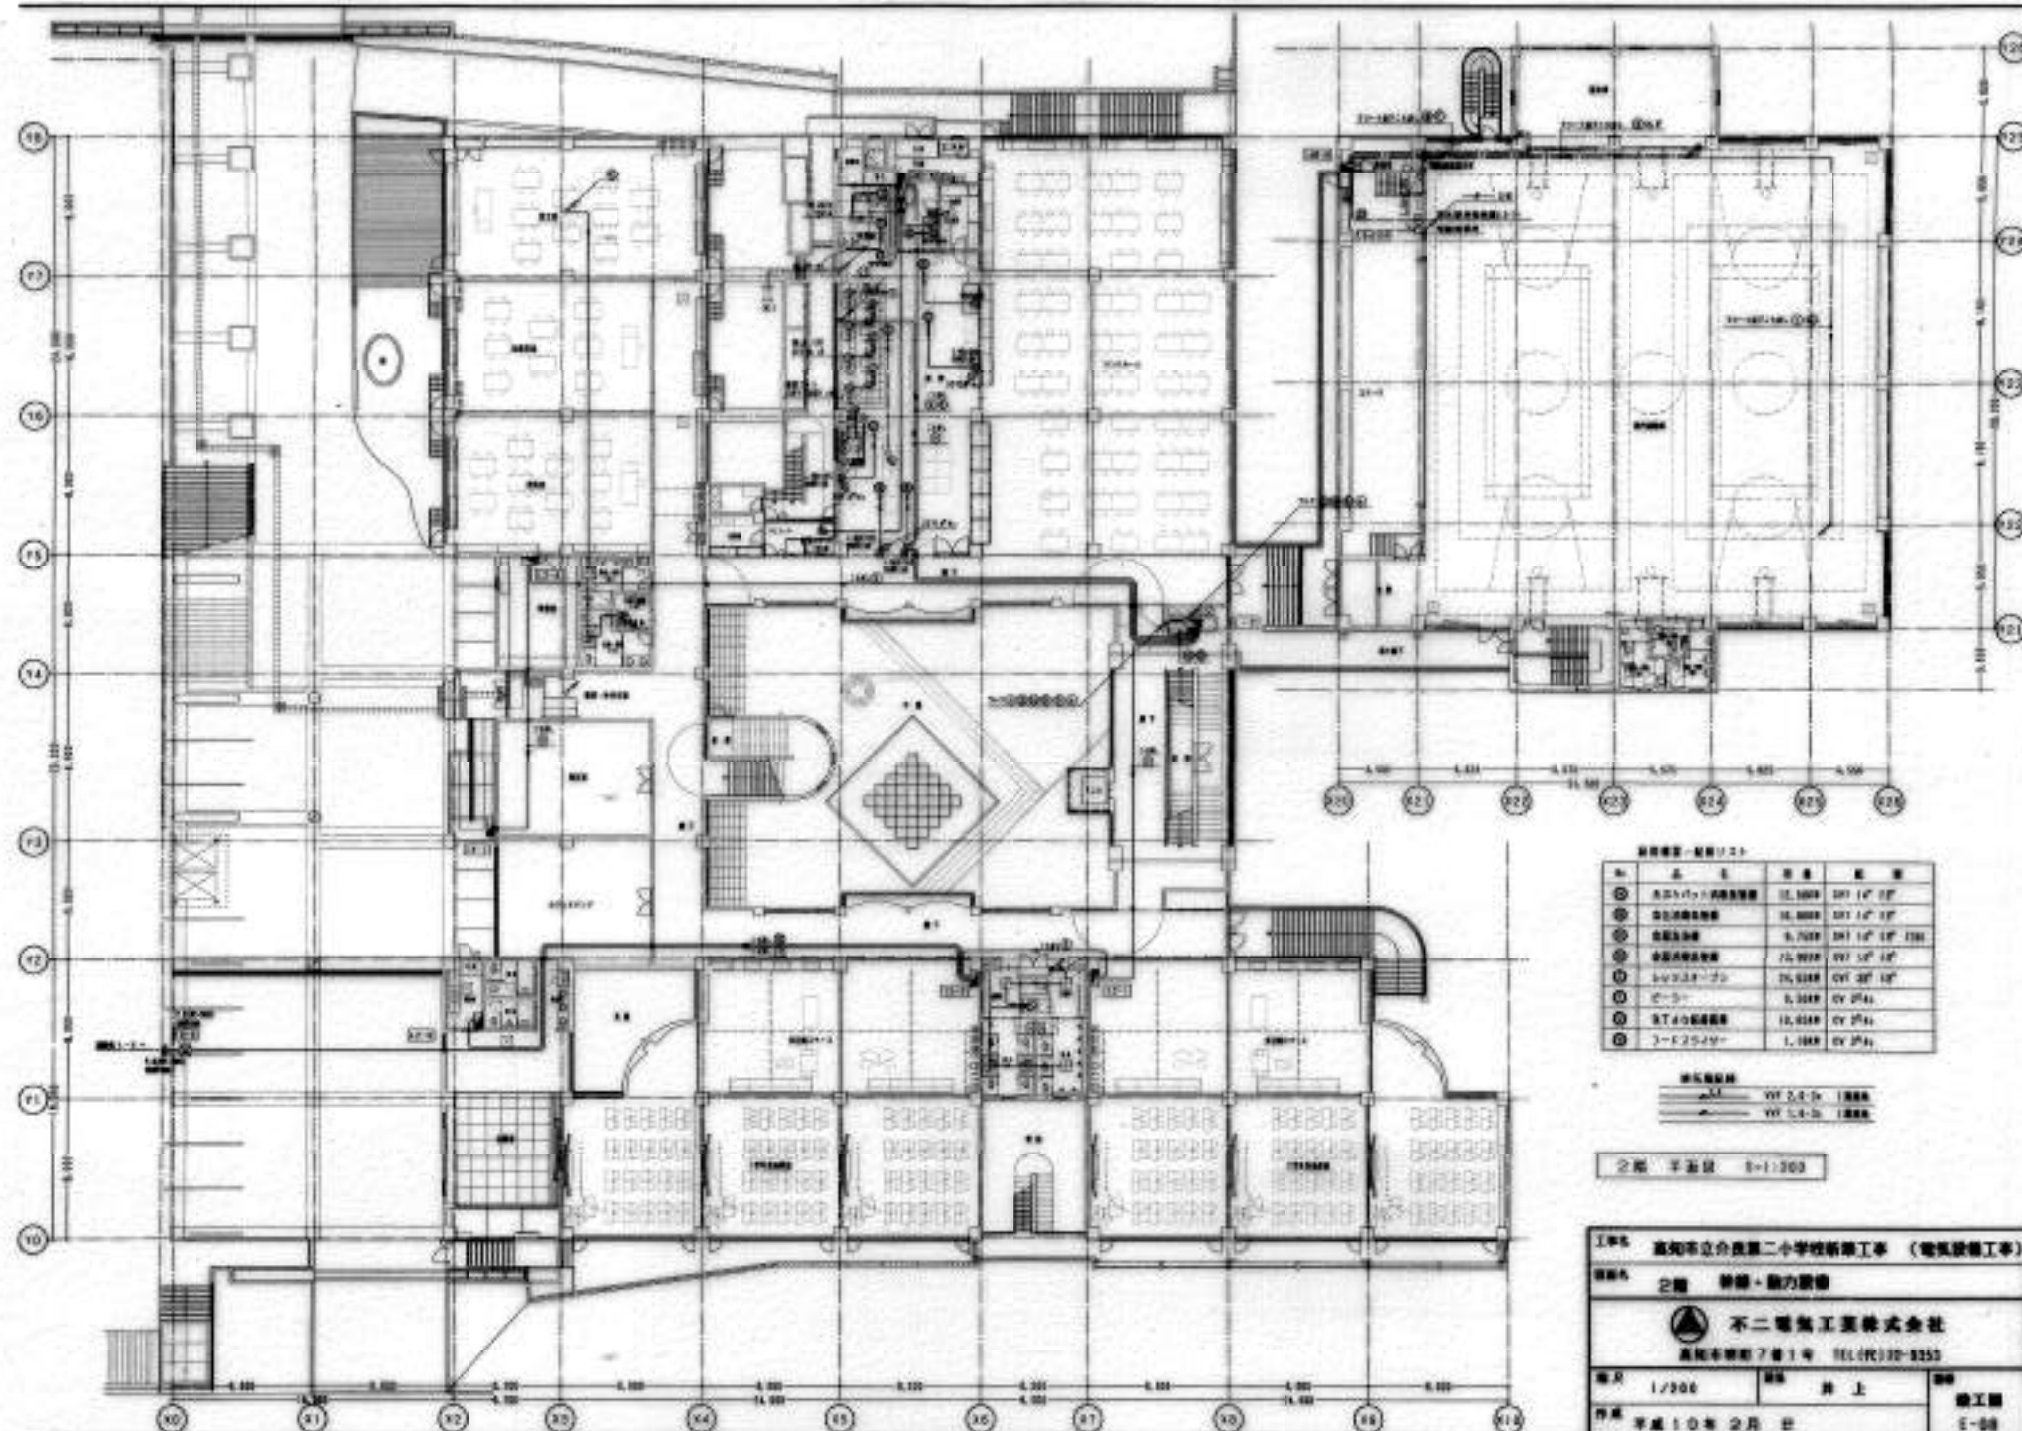

| | | |
|---|-----------|-----|
| ① | SP1700 20 | 2等分 |
| ② | R1V (5.5) | + |
| ③ | SP1405 | + |



| | | |
|--|-----|-------|
| 工程名 高阳市立介类第二小学校新築工事 (電気設備工事) | | |
| 内容 1階 新築・動力設備 | | |
|  不二電気工務株式会社 高阳市朝町丁番1号 TEL(022-8555 | | |
| 期次 1/288 | 期 上 | 竣工 竣工 |
| 作成 平成10年 2月 日 | | E-07 |




全図 平面図 1/200



図面名 2階 設備・動力設備

不二電気工業株式会社
高知市南町2番1号 TEL(0977)32-8255



年月 1/2006 図 井上 施工 井上

作成 平成10年2月 日 5-08

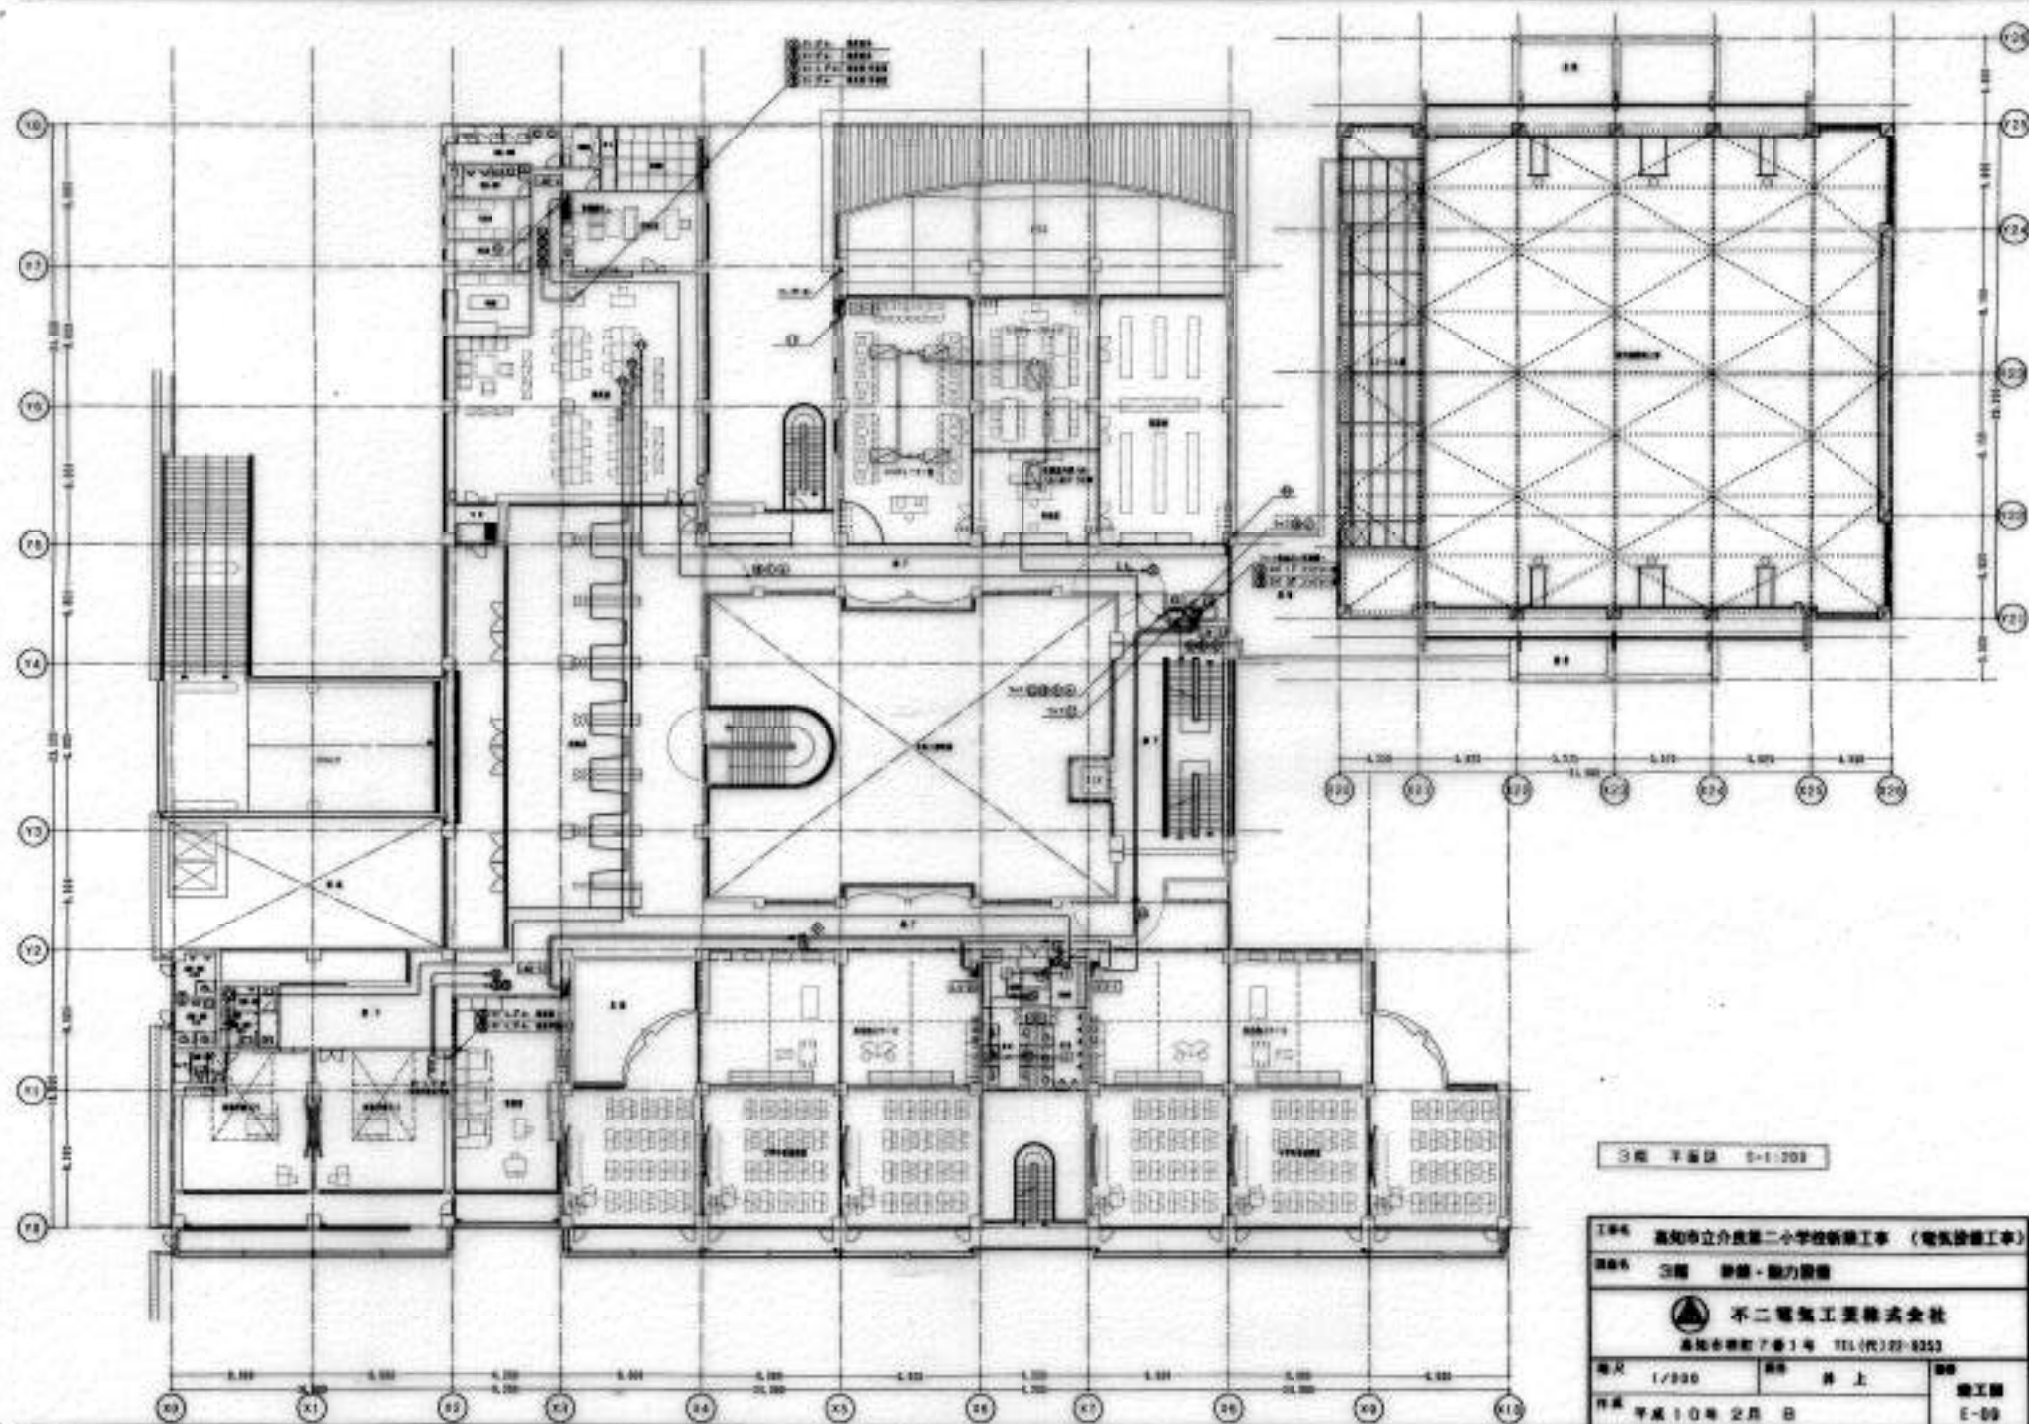

3階 平面図 0-1-203

| | | |
|---|-----|------|
| 工事名 高知市立片岡第二小学校新築工事（電気設備工事） | | |
| 図名 3階 設備・配線図 | | |
|  不二電気工務株式会社 高知市南町7番1号 TEL(代)22-8253 | | |
| 縮尺 1/200 | 層 上 | 竣工日 |
| 作成 平成10年 2月 8日 | | E-09 |

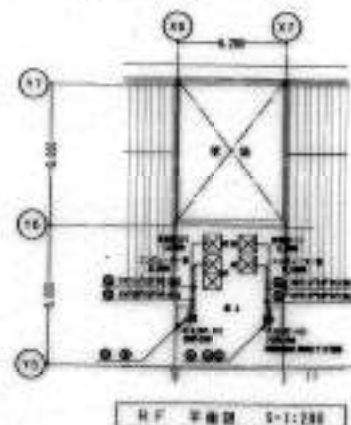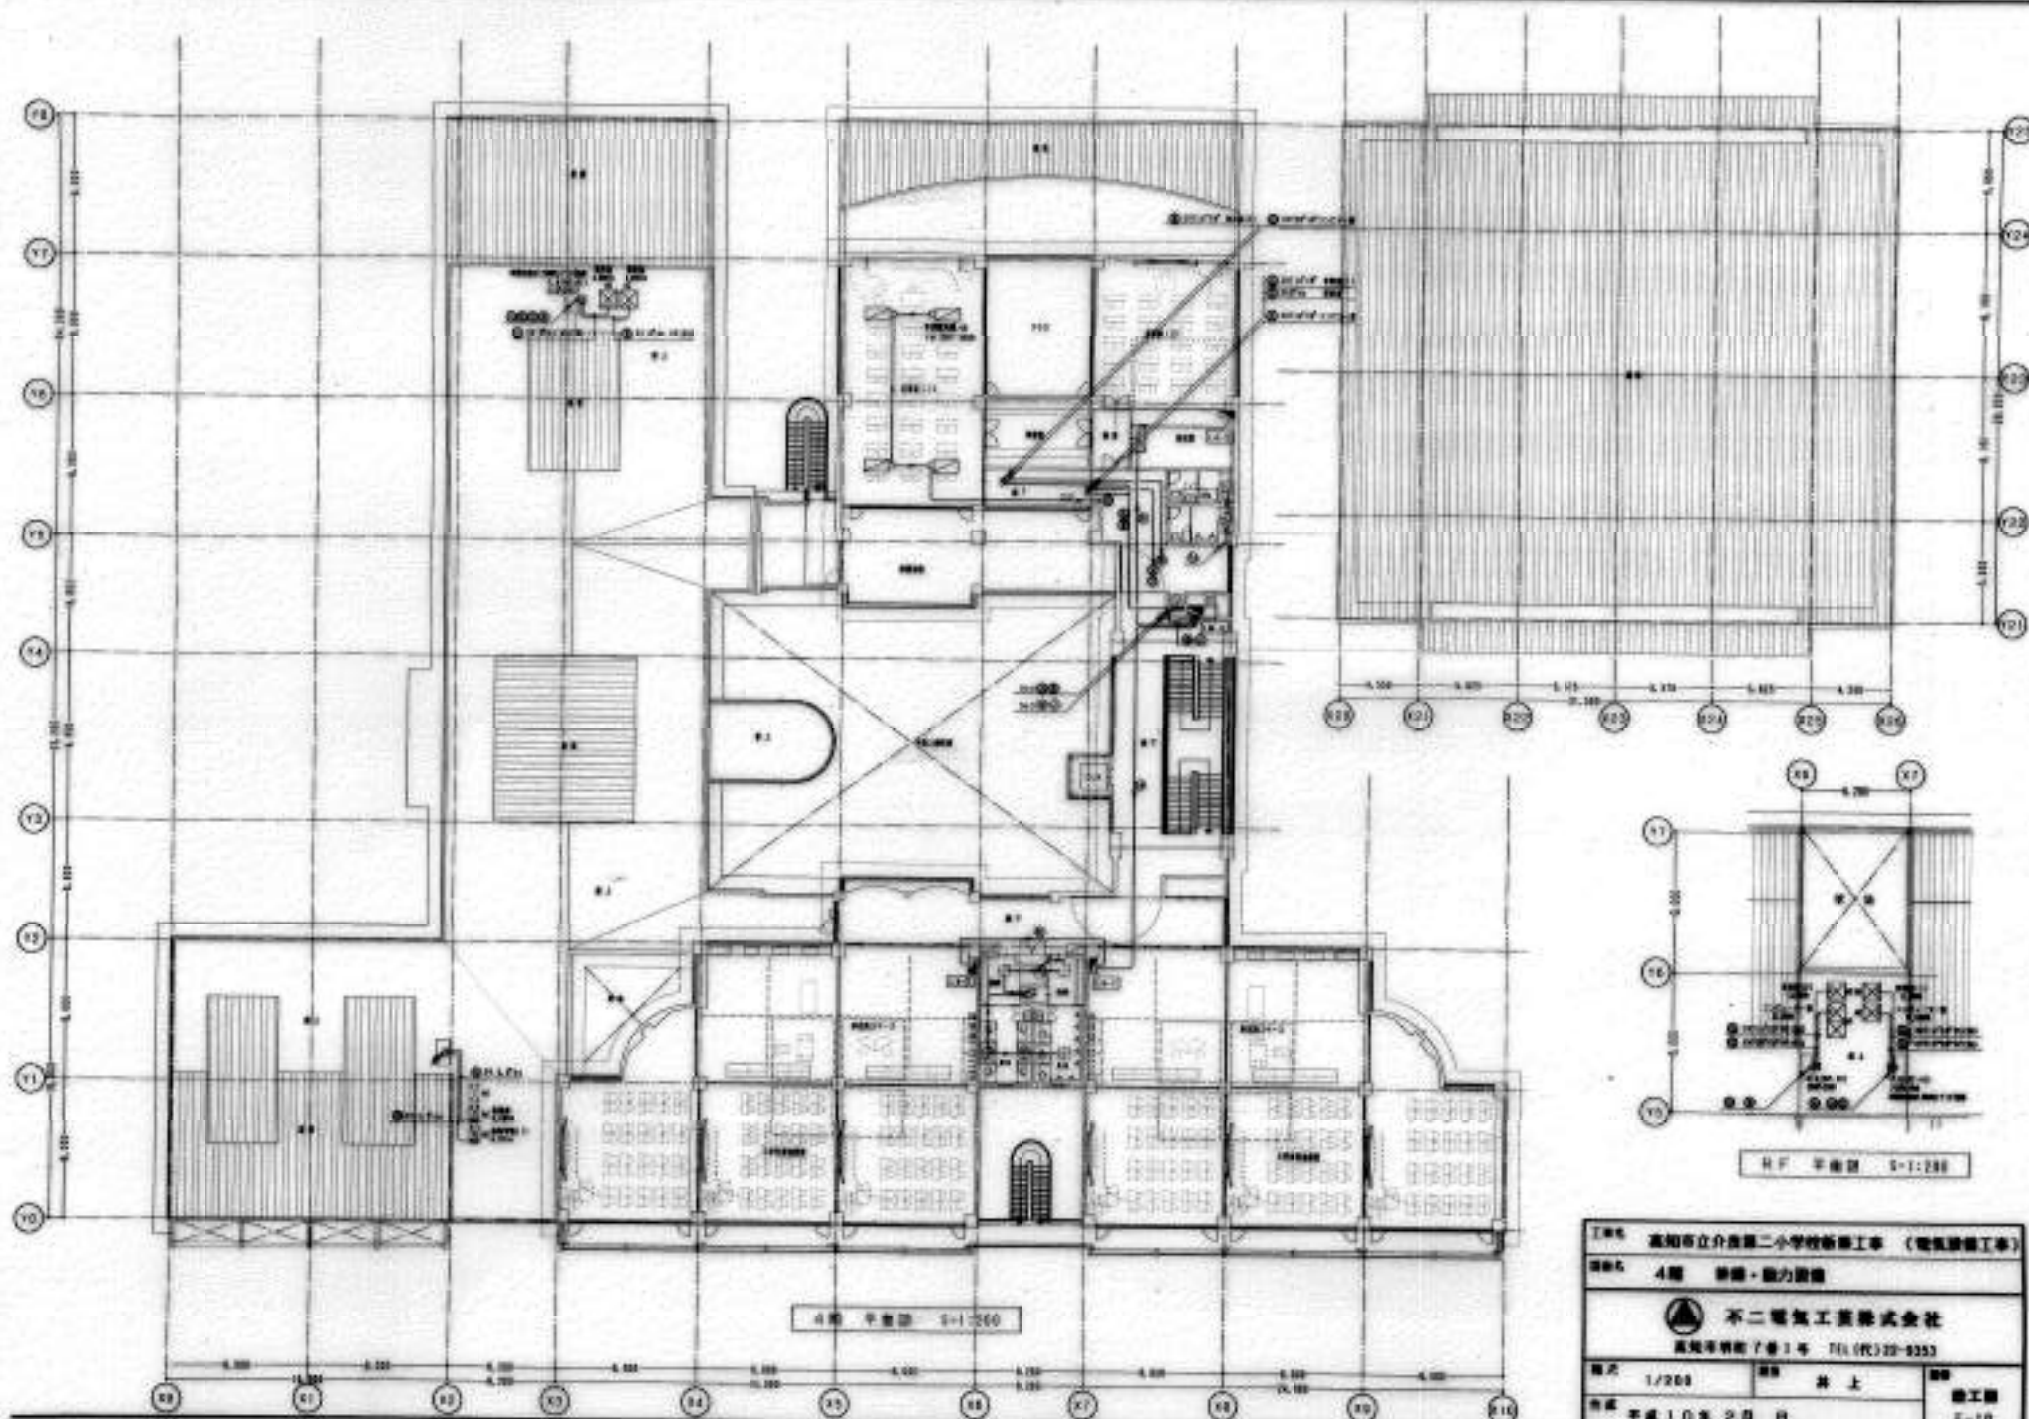

| | | | |
|--|-------|-----|------|
| 図面名 4階 平面・電力設備 | | | |
|  不二電気工務株式会社 高知市新井町1番1号 TEL (097) 22-0253 | | | |
| 縮尺 1/200 | 設計 井上 | 竣工図 | |
| 作成 平成10年2月 日 | | | E-10 |

[illegible]

| | | | | | | | |
|------|--|---|-----|---------------|-----|-------------------------|----------------|
| 第 17 | | 不二電氣工業株式會社 高知市磯町7番1号 TEL (0972) - 8381 | 業 種 | 商 業 | 事業名 | 高知市立全島第二小學校修繕工事（電気設備工事） | ** 竣工照 E-12 |
| (1) | | | 開 工 | 平成 10 年 2 月 日 | 竣 工 | 昭和 55 年 6 月 日 | |
| (2) | | | | | | | |
| (3) | | | | | | | |



不二電氣工業株式會社

高知市通町丁番1番 16L (内)22-8551

● ● ● ● ●



附註：總立題


E-11

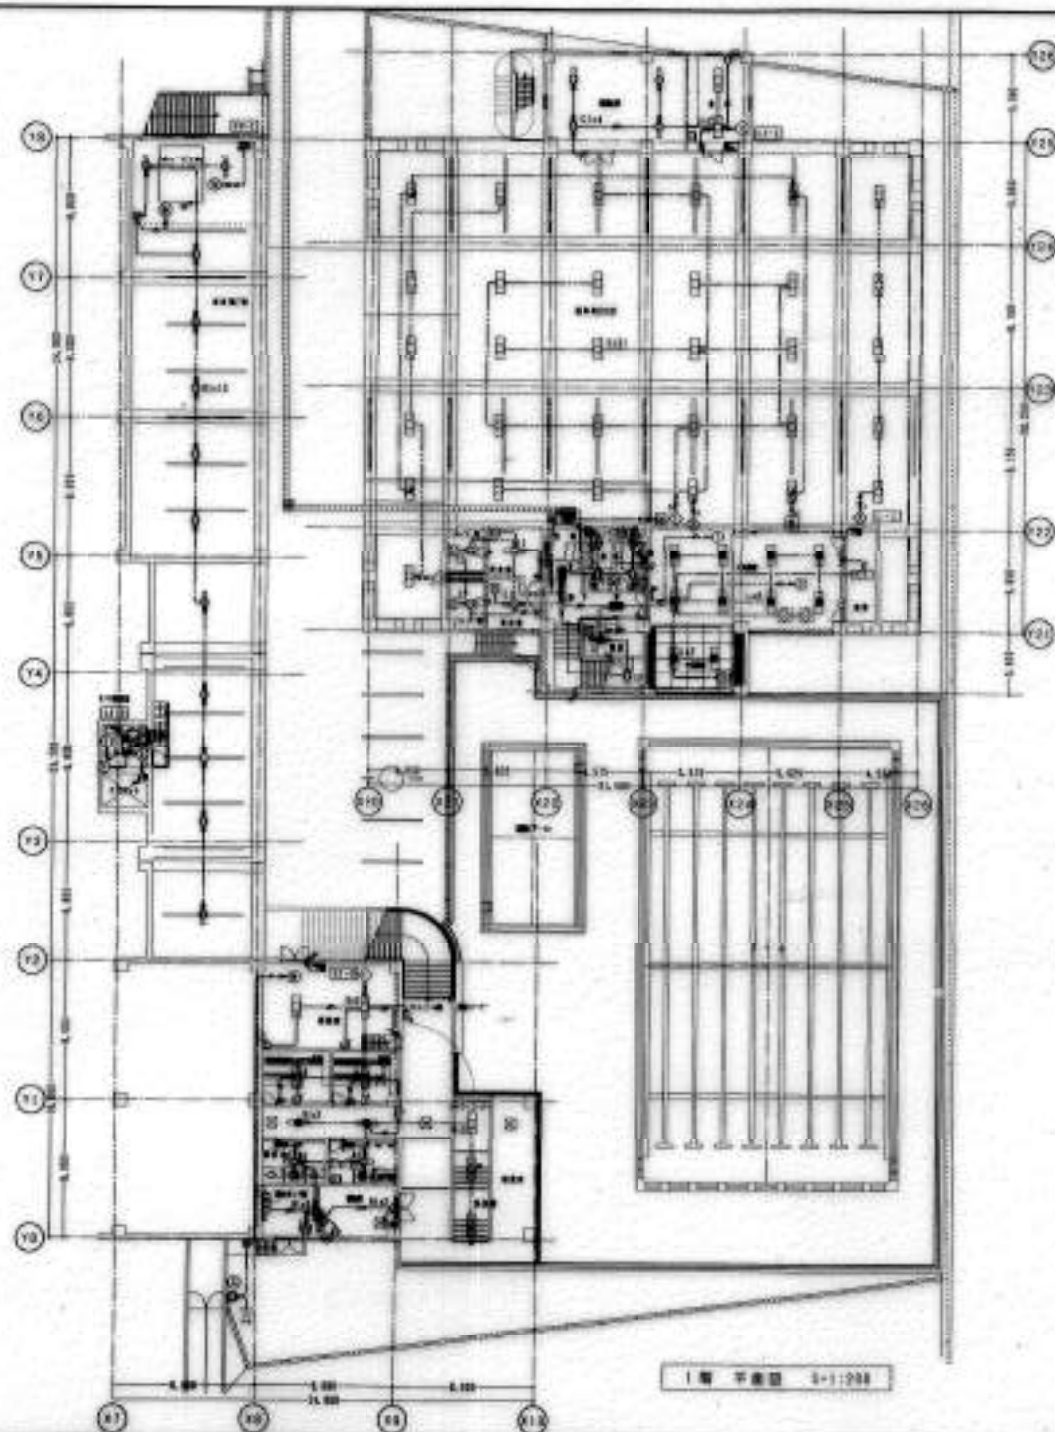




| | | |
|--|-------|-------|
| 工事名 高知市立佐佐木第二小学校新築工事 〈電気設備工事〉 | | |
| 図面名 1階 電気設備 | | |
|  不二電業工業株式会社 高知市南町7番1号 TEL(代)02-8553 | | |
| 図尺 1/200 | 図上 井上 | 図工 藤田 |
| 作成 平成10年 2月 日 | | E-13 |

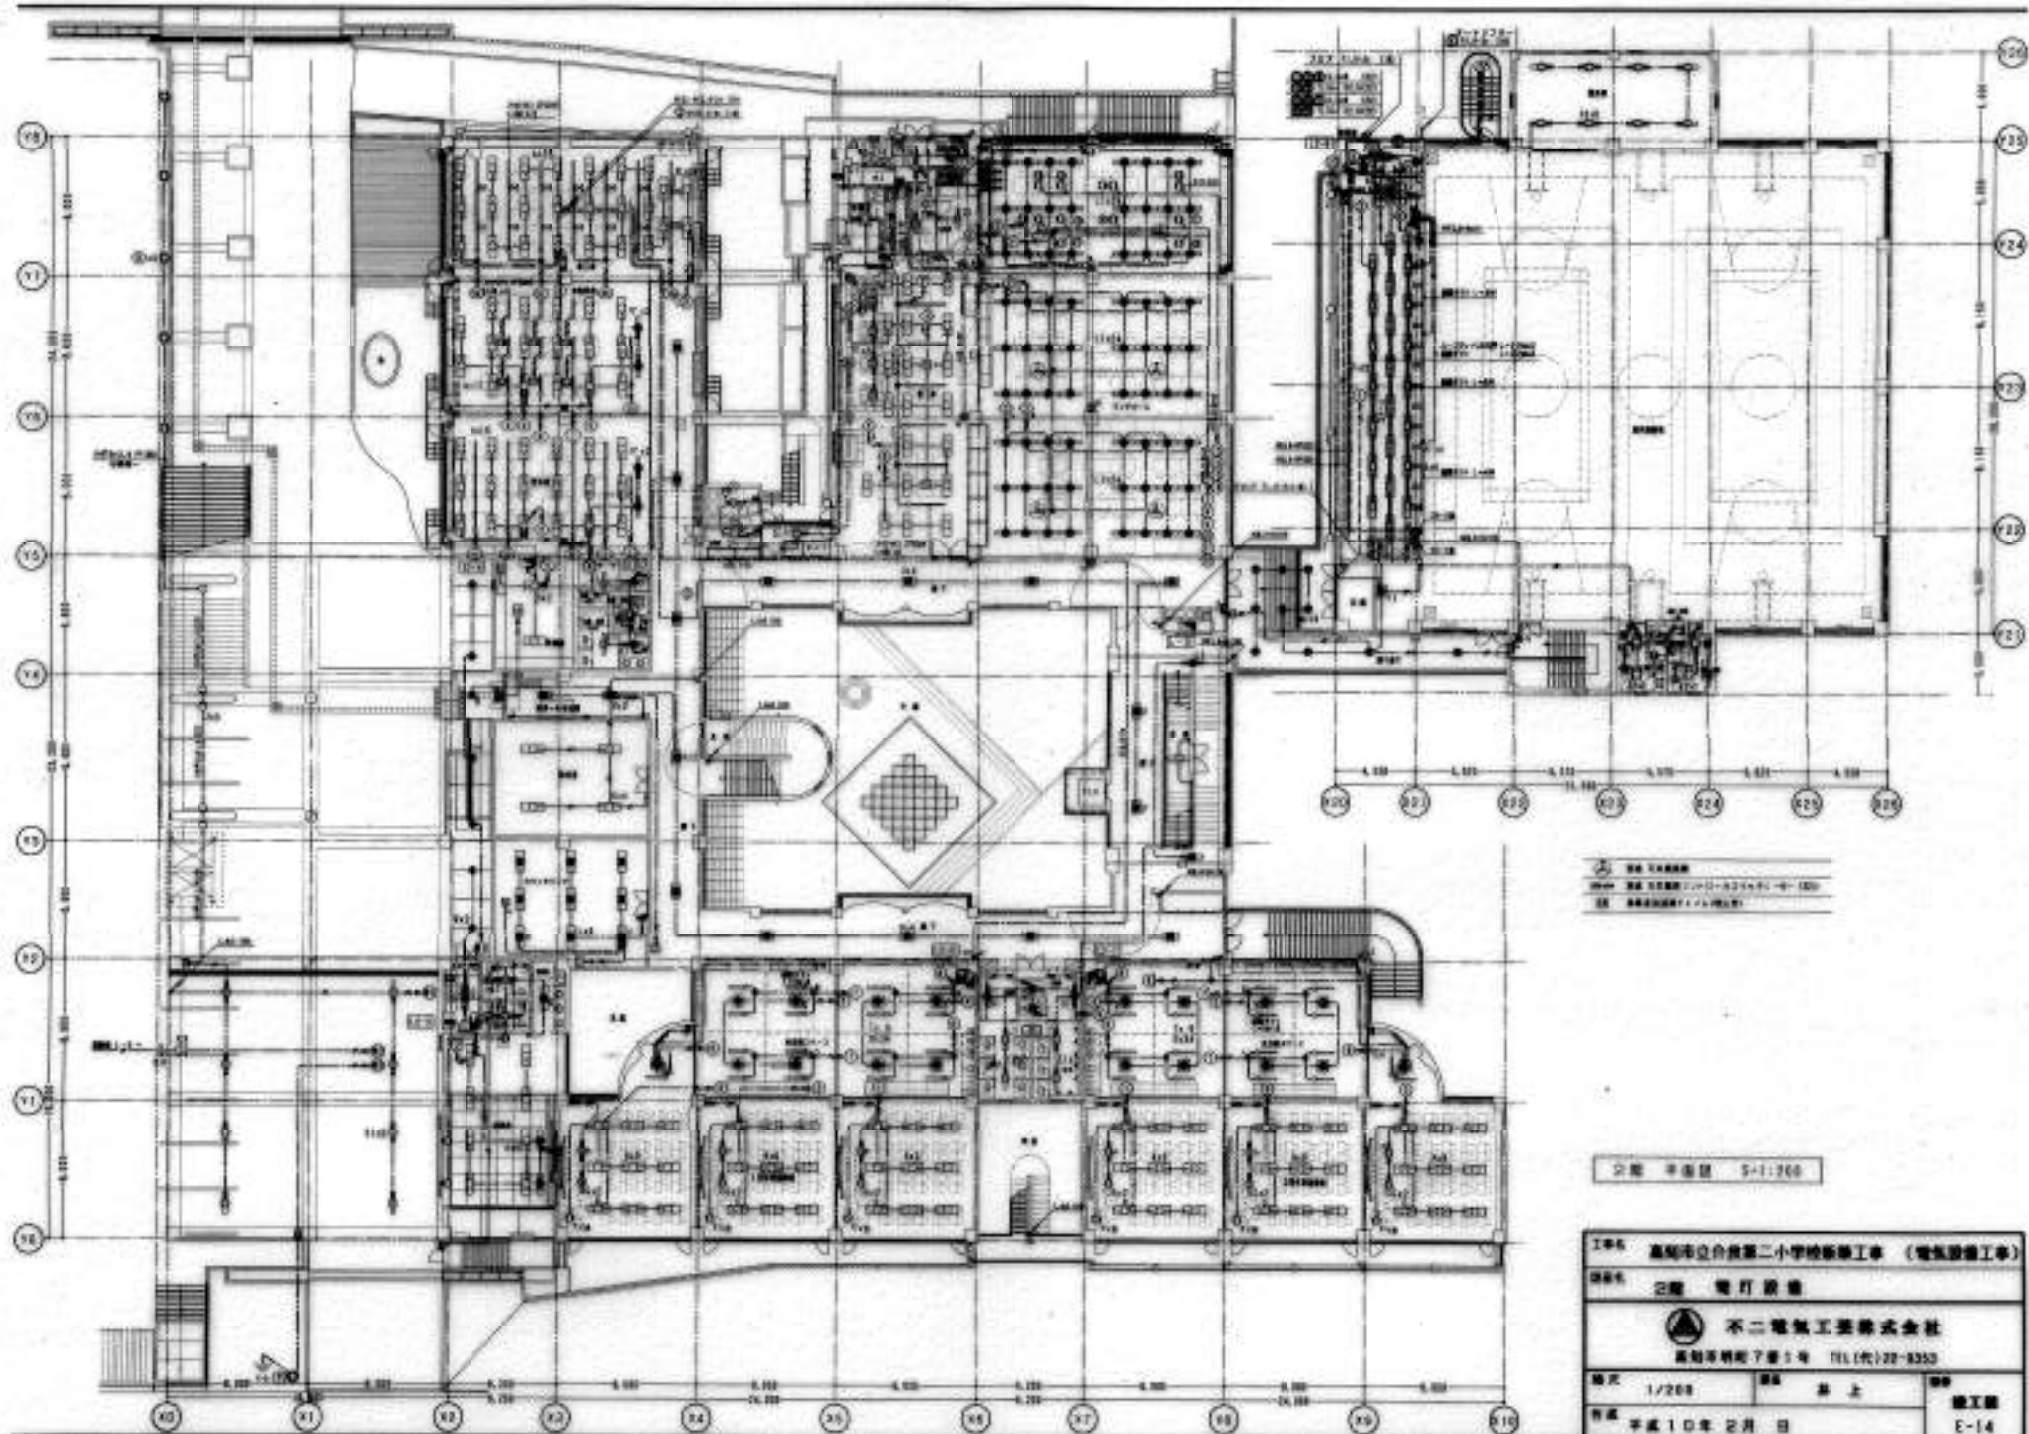



2階 平面図 5-1:300


| | | |
|---|----|------|
| 縮尺 1/200 | 図上 | 竣工 |
| 作成 平成10年 2月 日 | | E-14 |

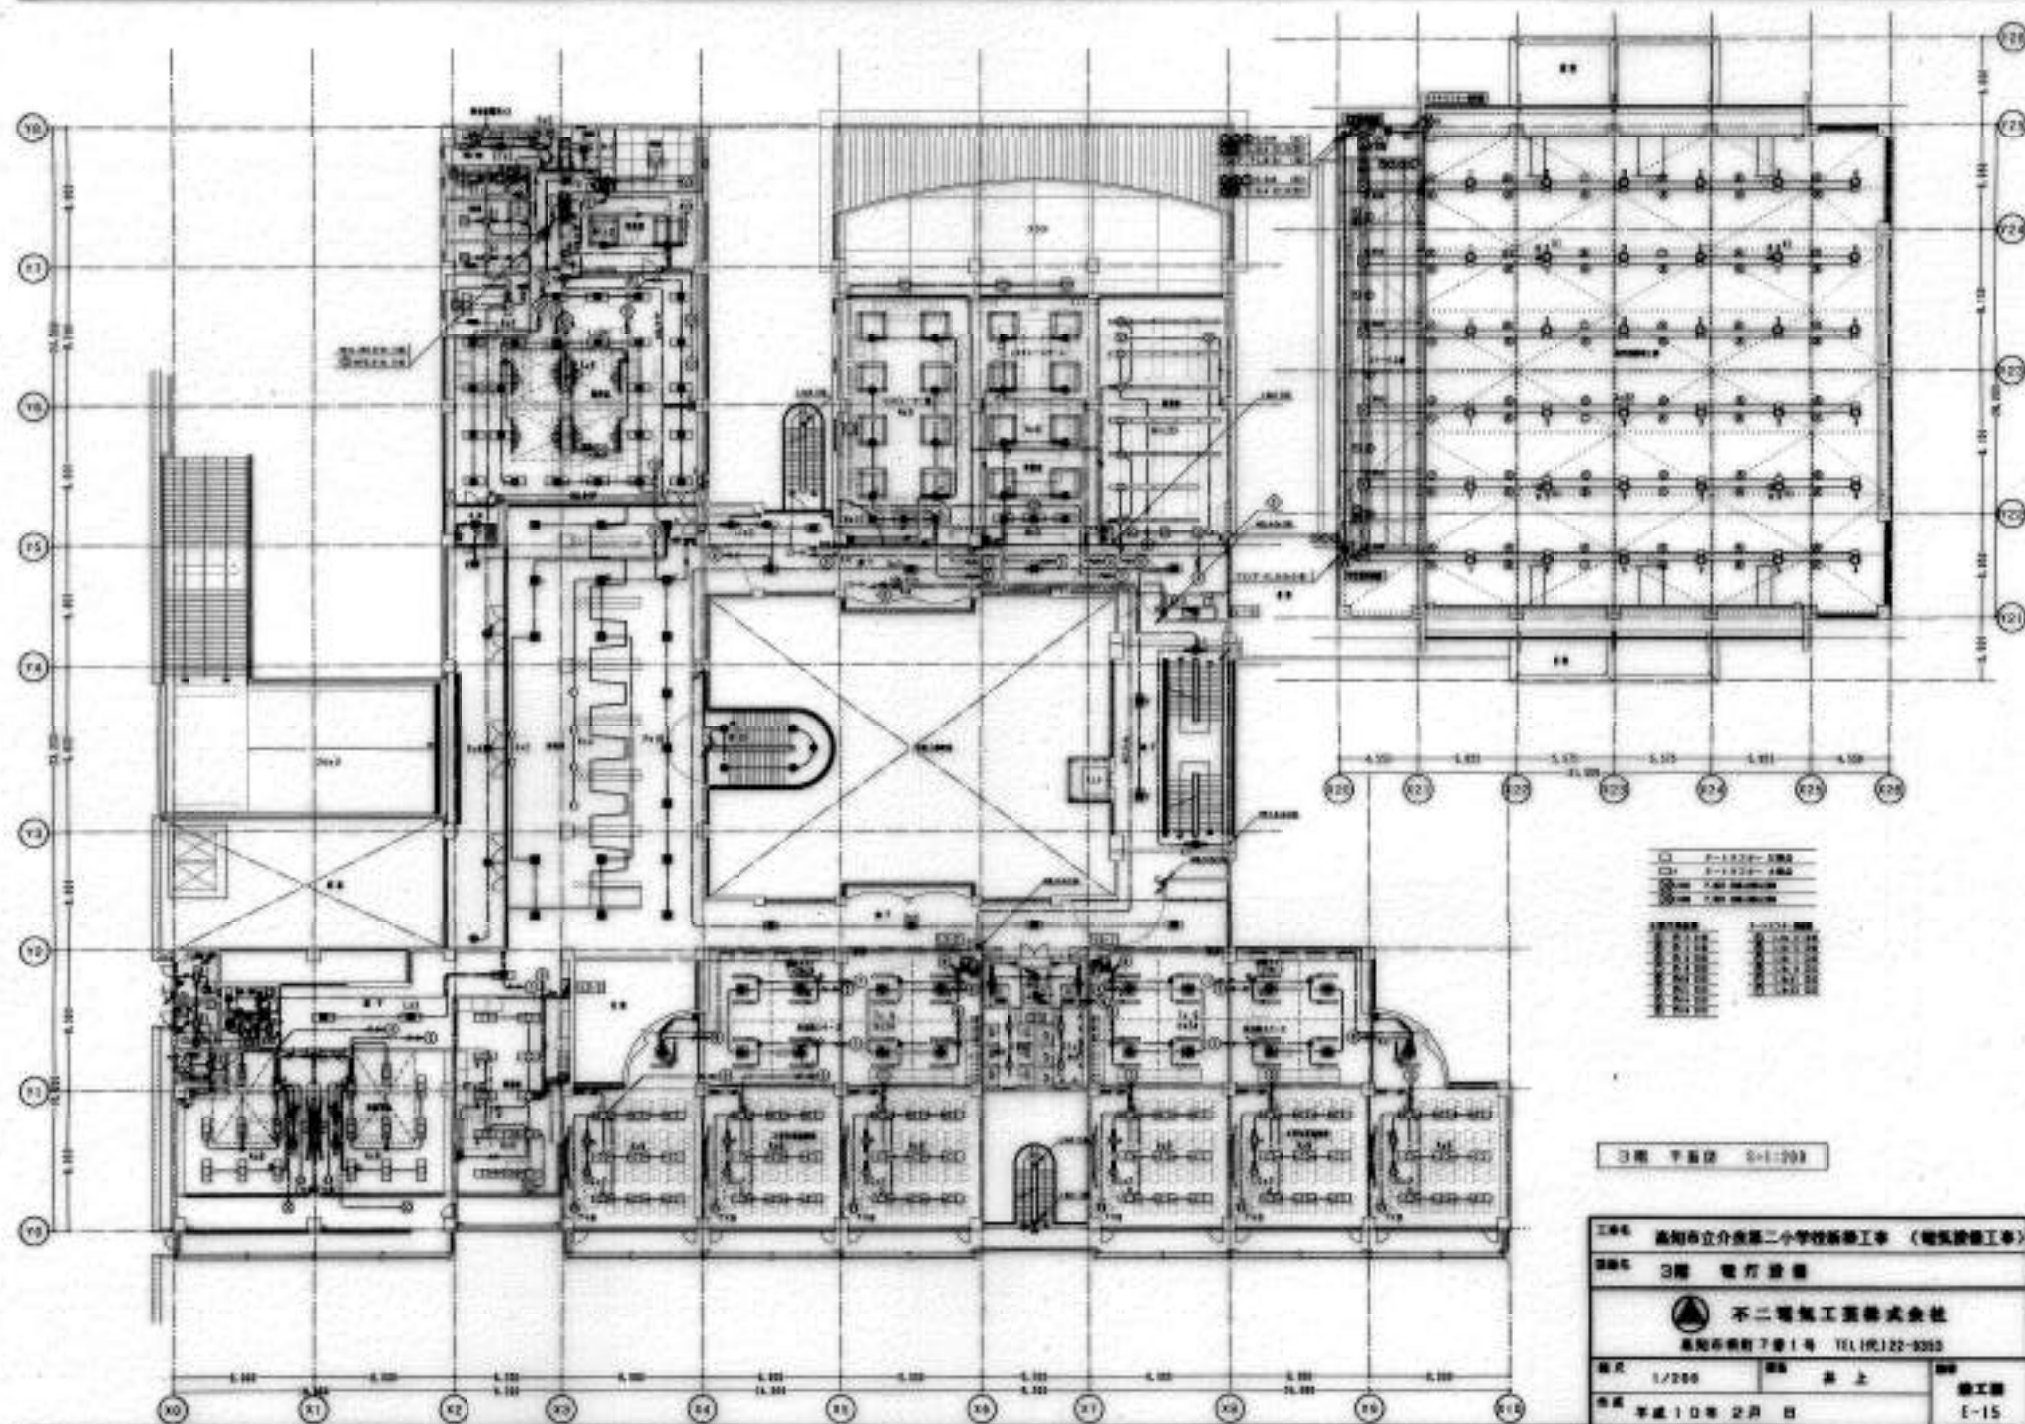

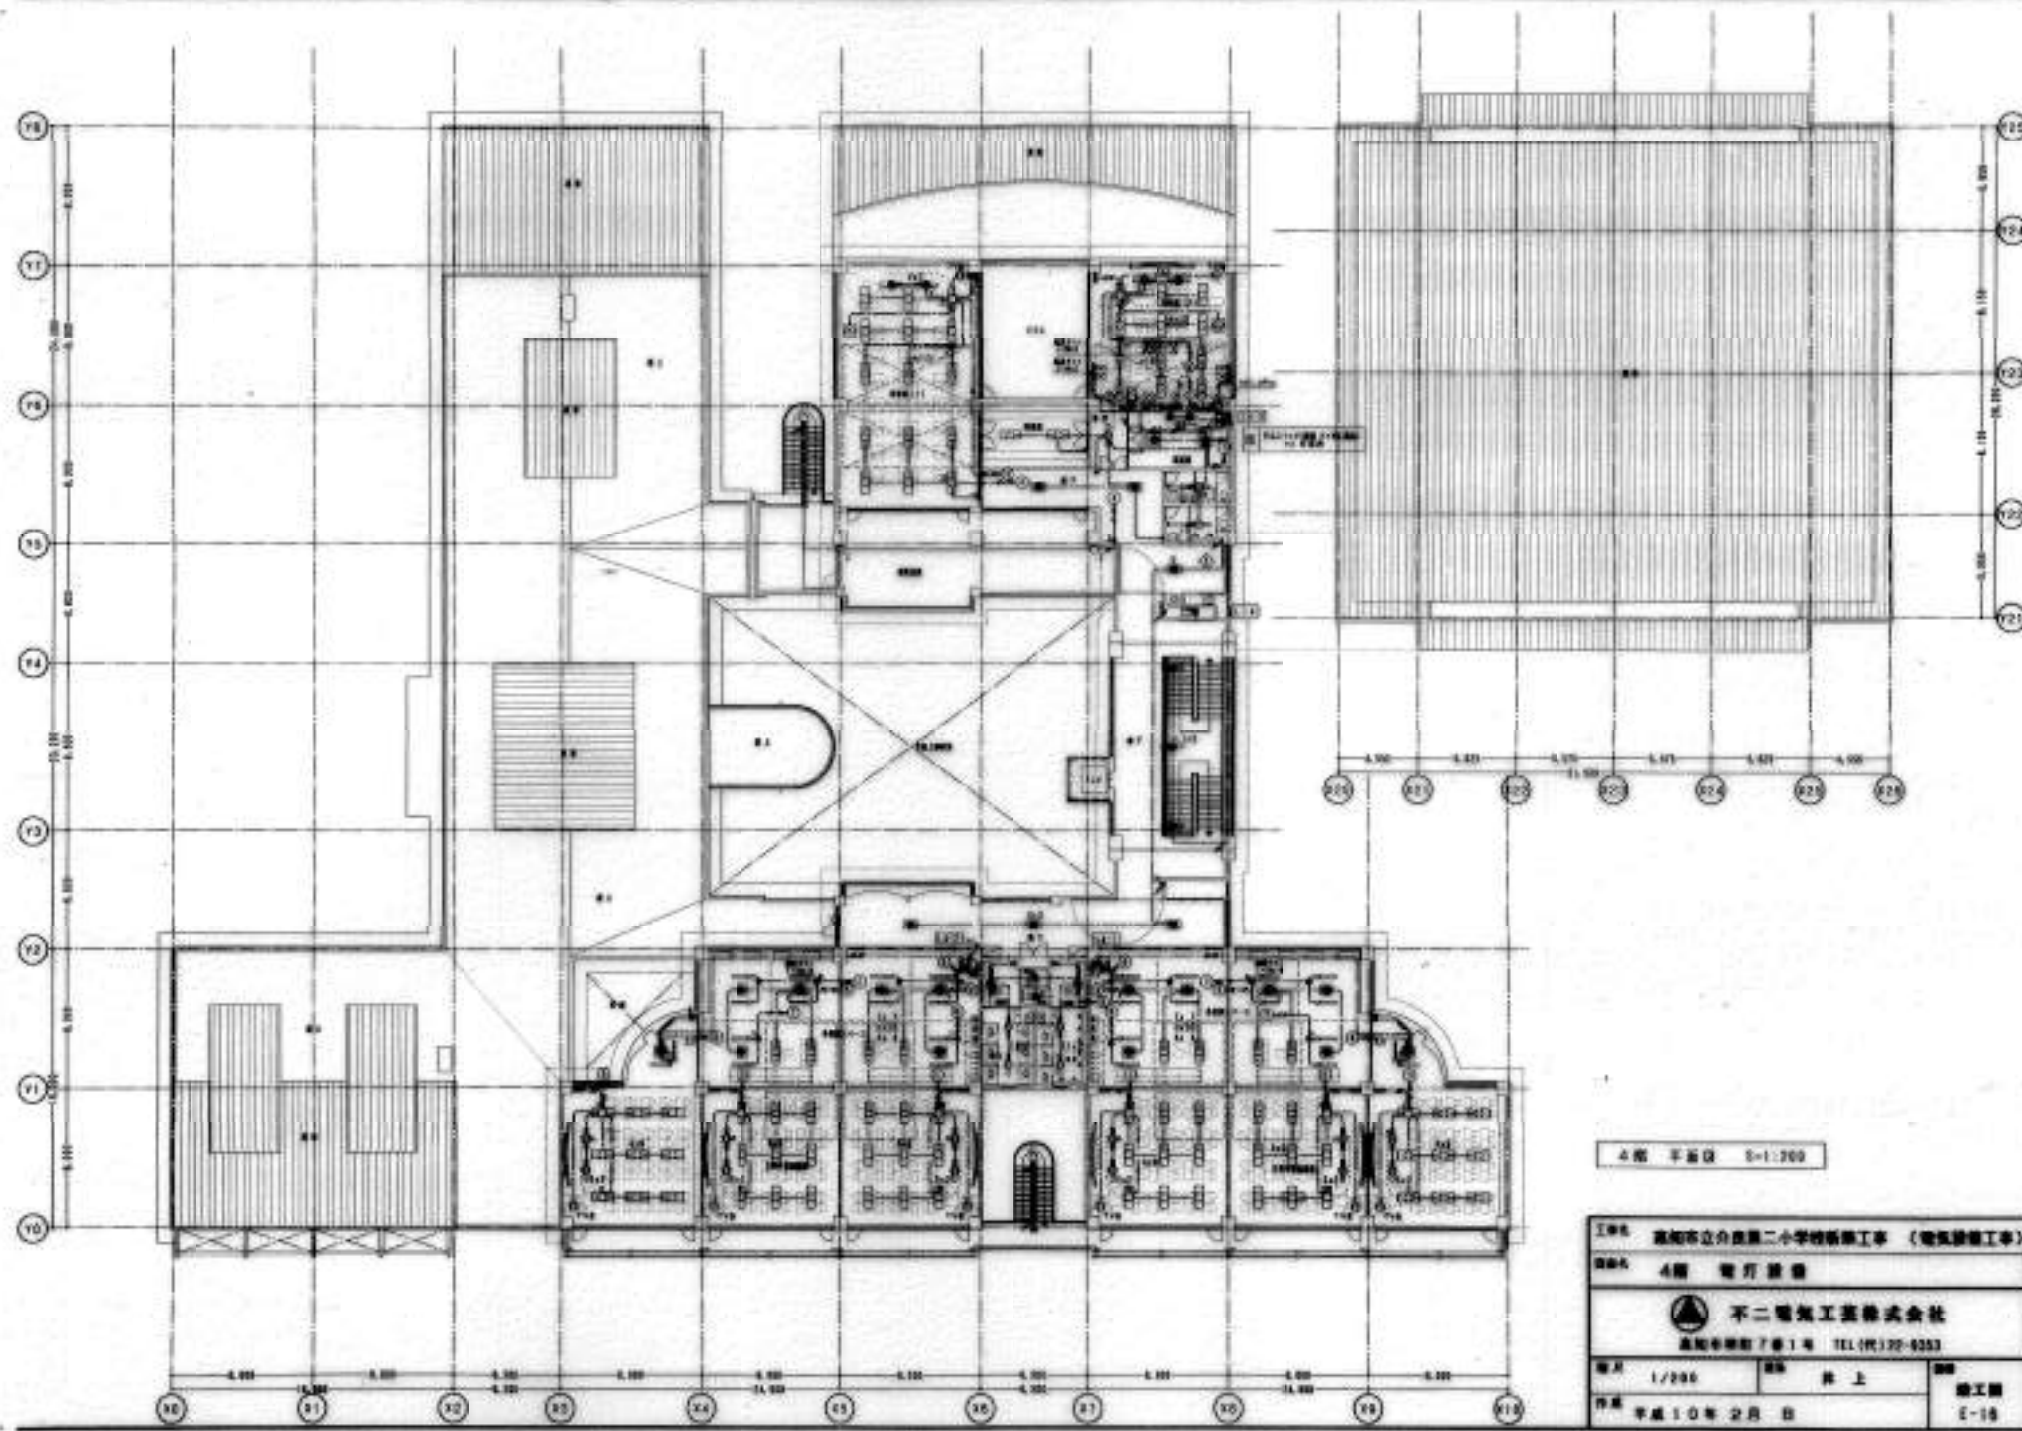

4階 平面図 0-1:200


| | | |
|--|-------|-------|
| 図名 4階 電気設備 | | |
| 縮尺 1/200 | 設計 井上 | 施工 井上 |
| 作成 平成10年2月 日 | | 図工 井上 |

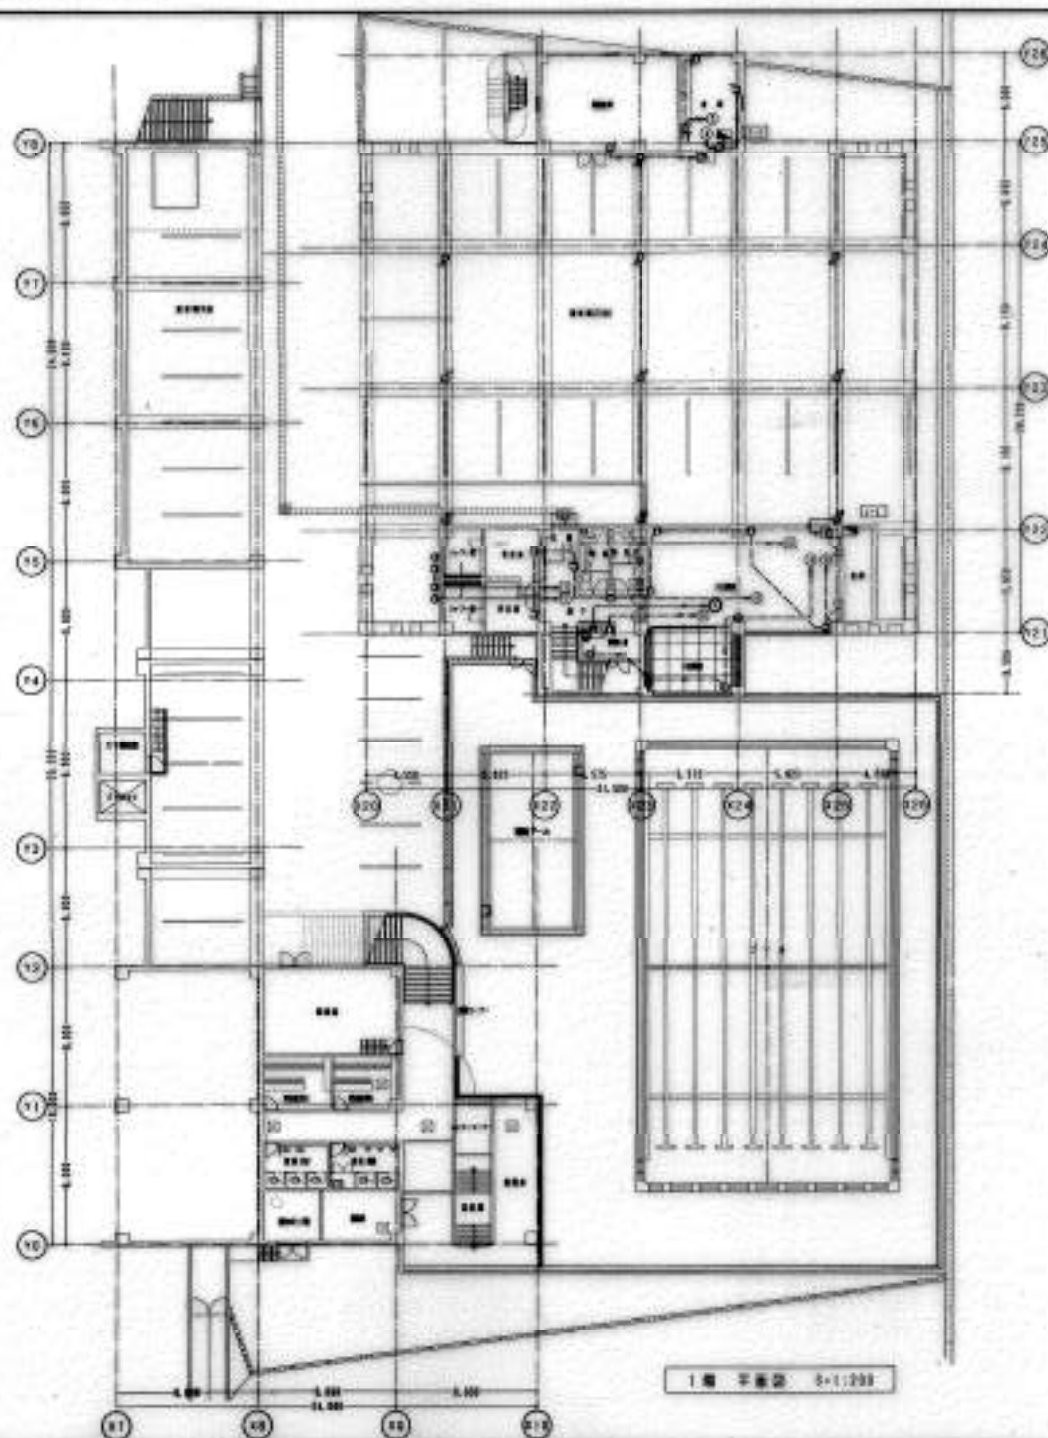


| | | | |
|--|-----------|----|----------|
| 工事名 高知市立介良第二小学校新築工事 (電気設備工事) | | | |
| 図面名 1階 コンセント設備 | | | |
|  不二電気工務株式会社 高知市朝野アール1号 TEL(0972)22-8352 | | | |
| 図次 | 1/204 | 図名 | 井上 |
| 作成 | 平成10年2月 日 | 監工 | 井上 |
| | | | 竣工図 E-17 |

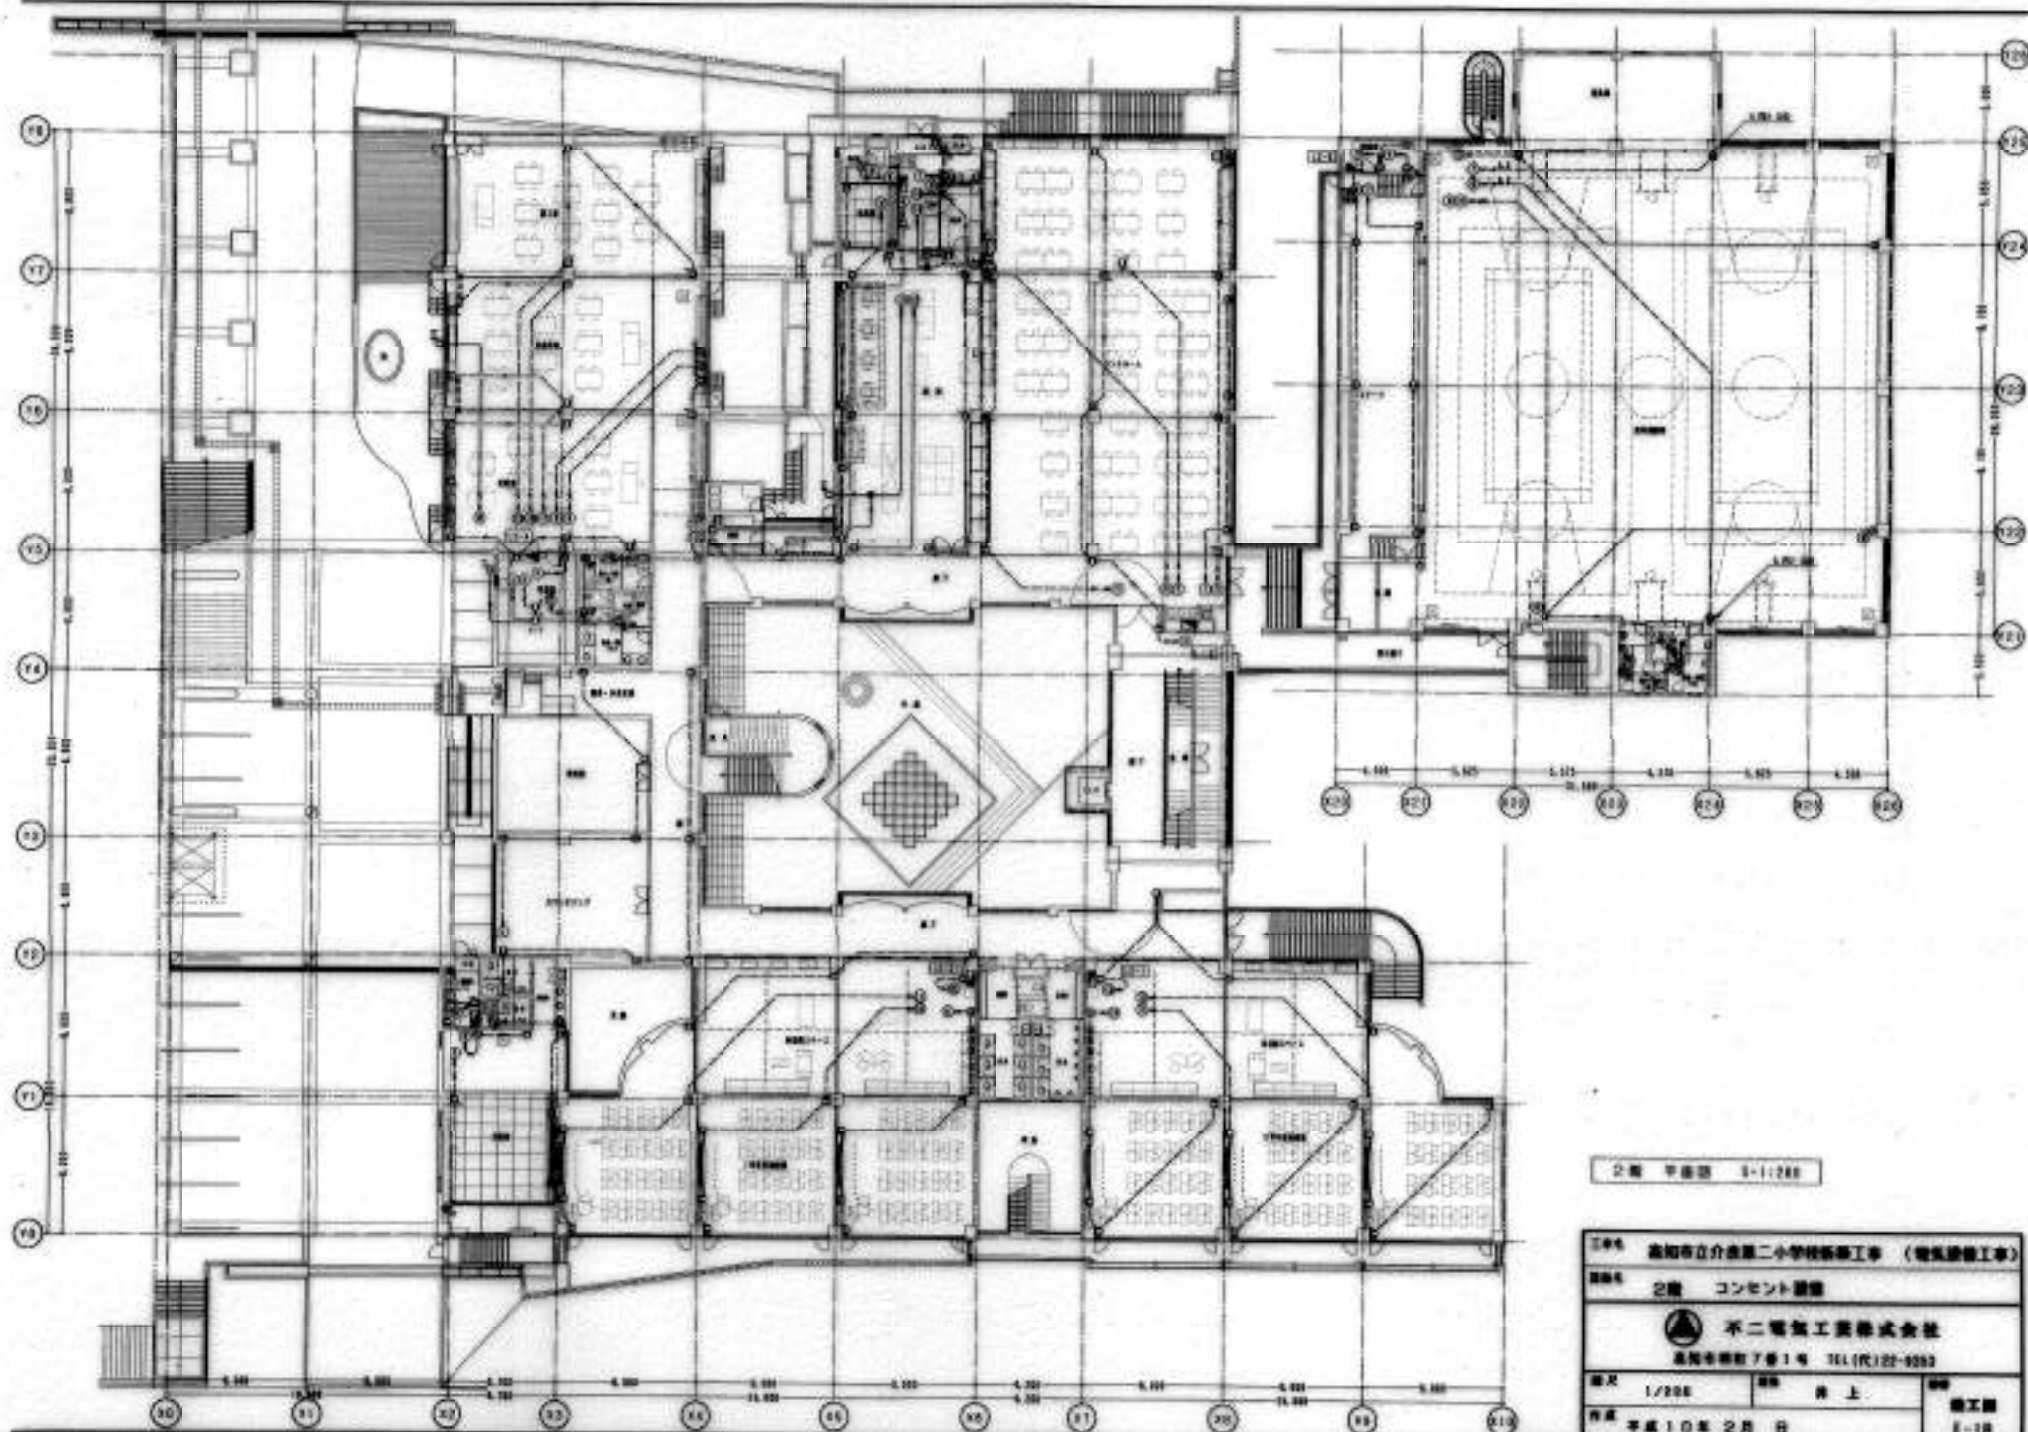


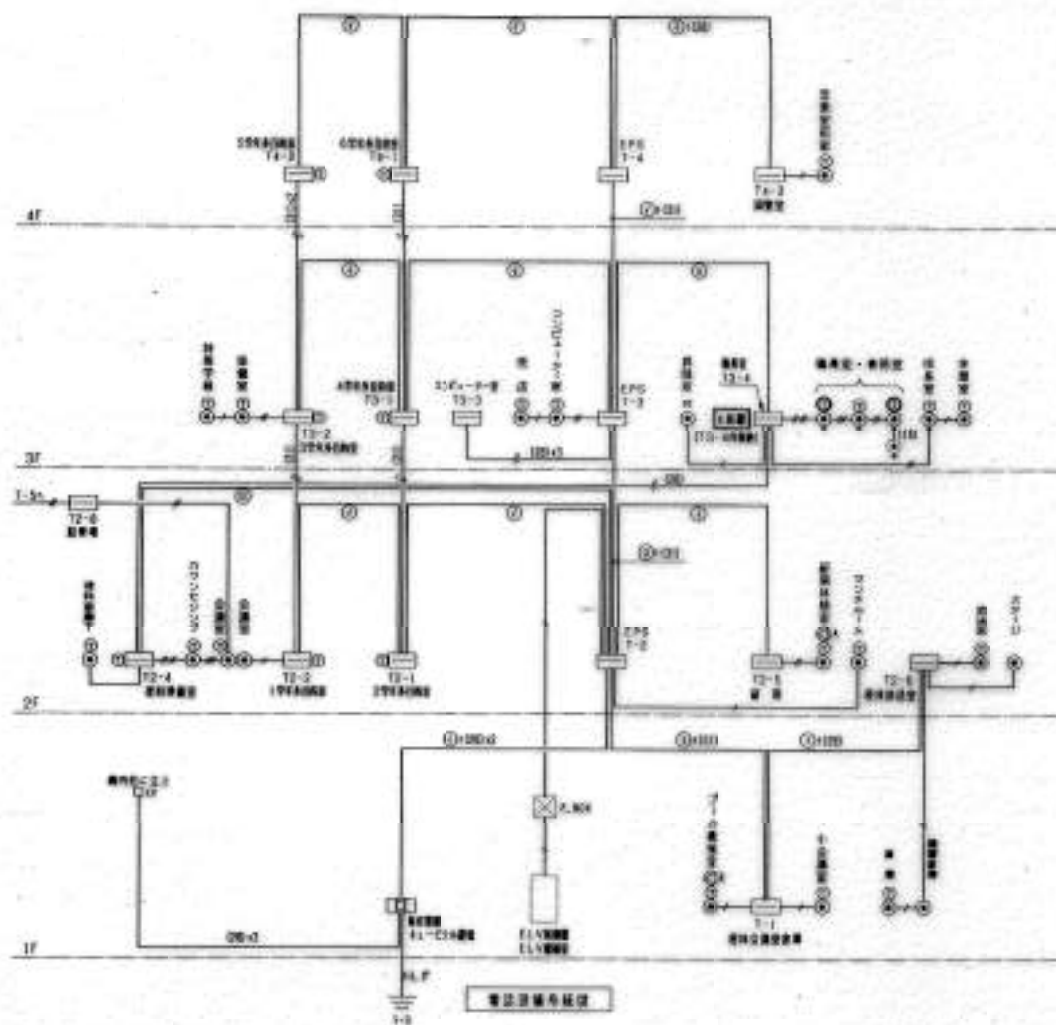
2階 平面図 0-11288

| | | | |
|---|-------|------|--|
| 工事名 高知市立介良第二小学校新築工事（電気設備工事） | | | |
| 図面名 2階 コンセント図 | | | |
|  不二電気工務株式会社 高知市南町7番1号 TEL(代)22-9393 | | | |
| 縮尺 1/200 | 製図 井上 | 施工日 | |
| 作成 平成10年2月 日 | | E-18 | |

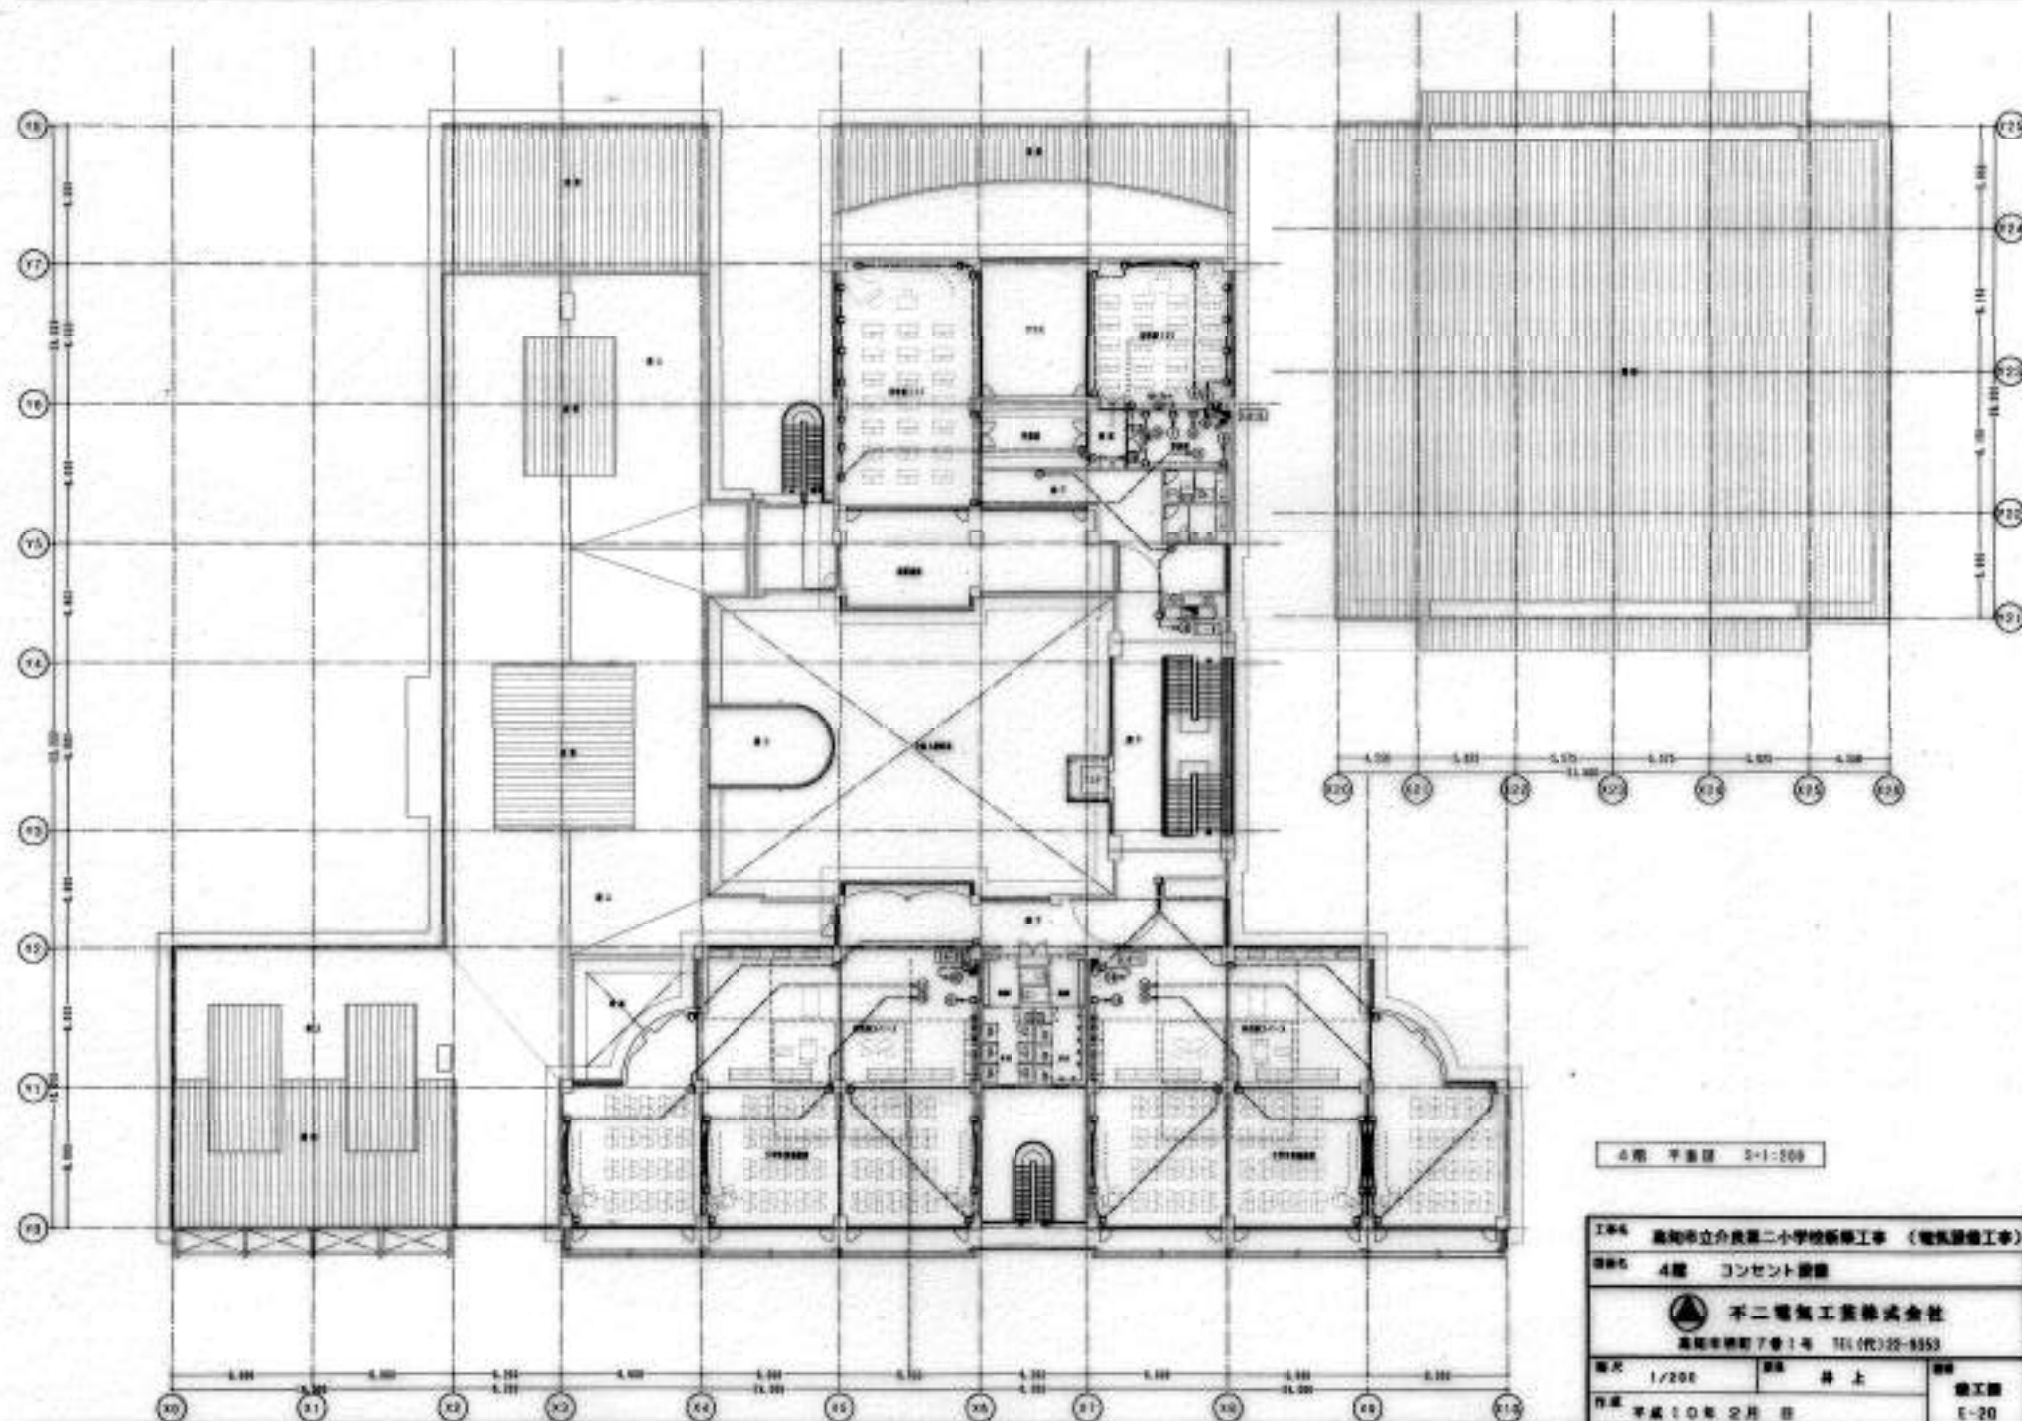


4階 平面図 1/200

| | | |
|--|-------|----------|
| 工事名 高知市立介良第二小学校新築工事（電気設備工事） | | |
| 図名 4階 コンセント図 | | |
|  平二電気工業株式会社 高知市横町7番1号 TEL(代)25-8353 | | |
| 縮尺 1/200 | 図上 井上 | 竣工図 E-20 |
| 作成 平成10年2月 日 | | |




配線

| | | | |
|---|---------------|---|------------|
| ① | 10T 0.5-2P x1 | ⑤ | 10T 0.5-2P |
| ② | 10T 0.5-2P x2 | ⑥ | 10T 0.5-2P |
| ③ | 10T 0.5-2P x3 | ⑦ | 10T 0.5-2P |
| ④ | 10T 0.5-2P x4 | ⑧ | 10T 0.5-2P |

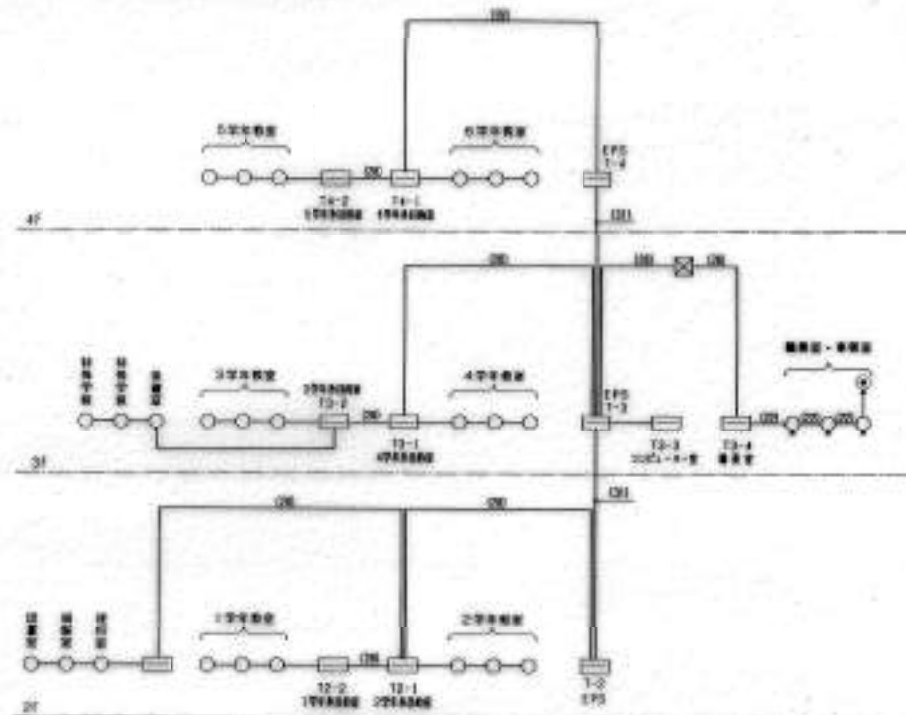


特設の配線は、凡例とする。

コンピュータ配線図参照

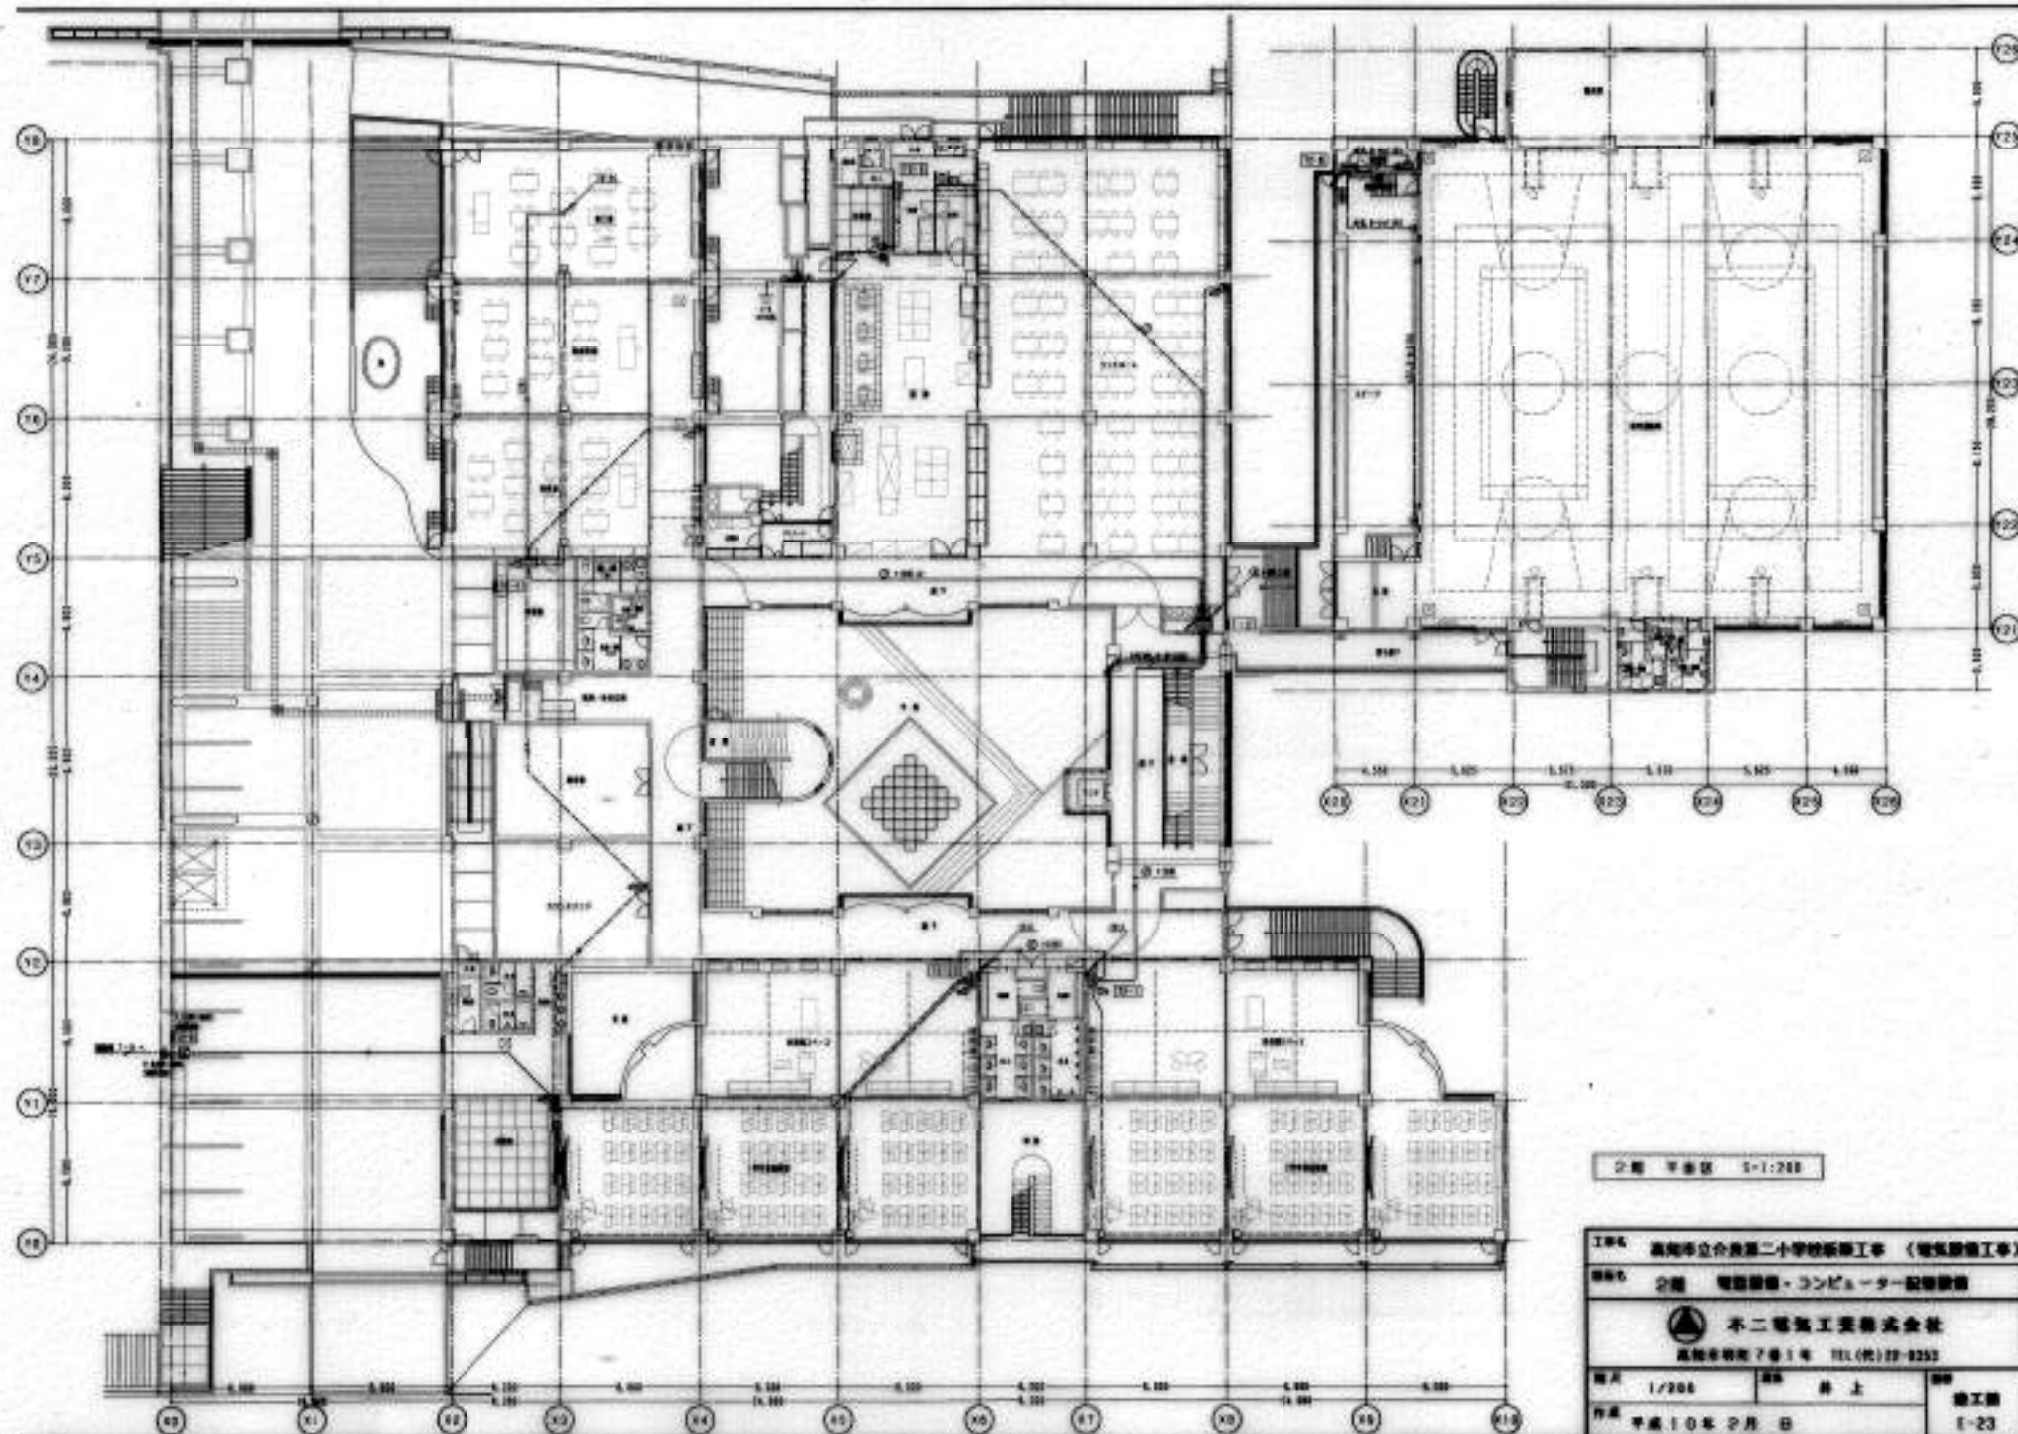

2階 平面図 1/200

| | | |
|---|------|----------|
| 縮尺 1/200 | 図名 上 | 竣工図 1-23 |
| 作成 平成10年2月 日 | | |

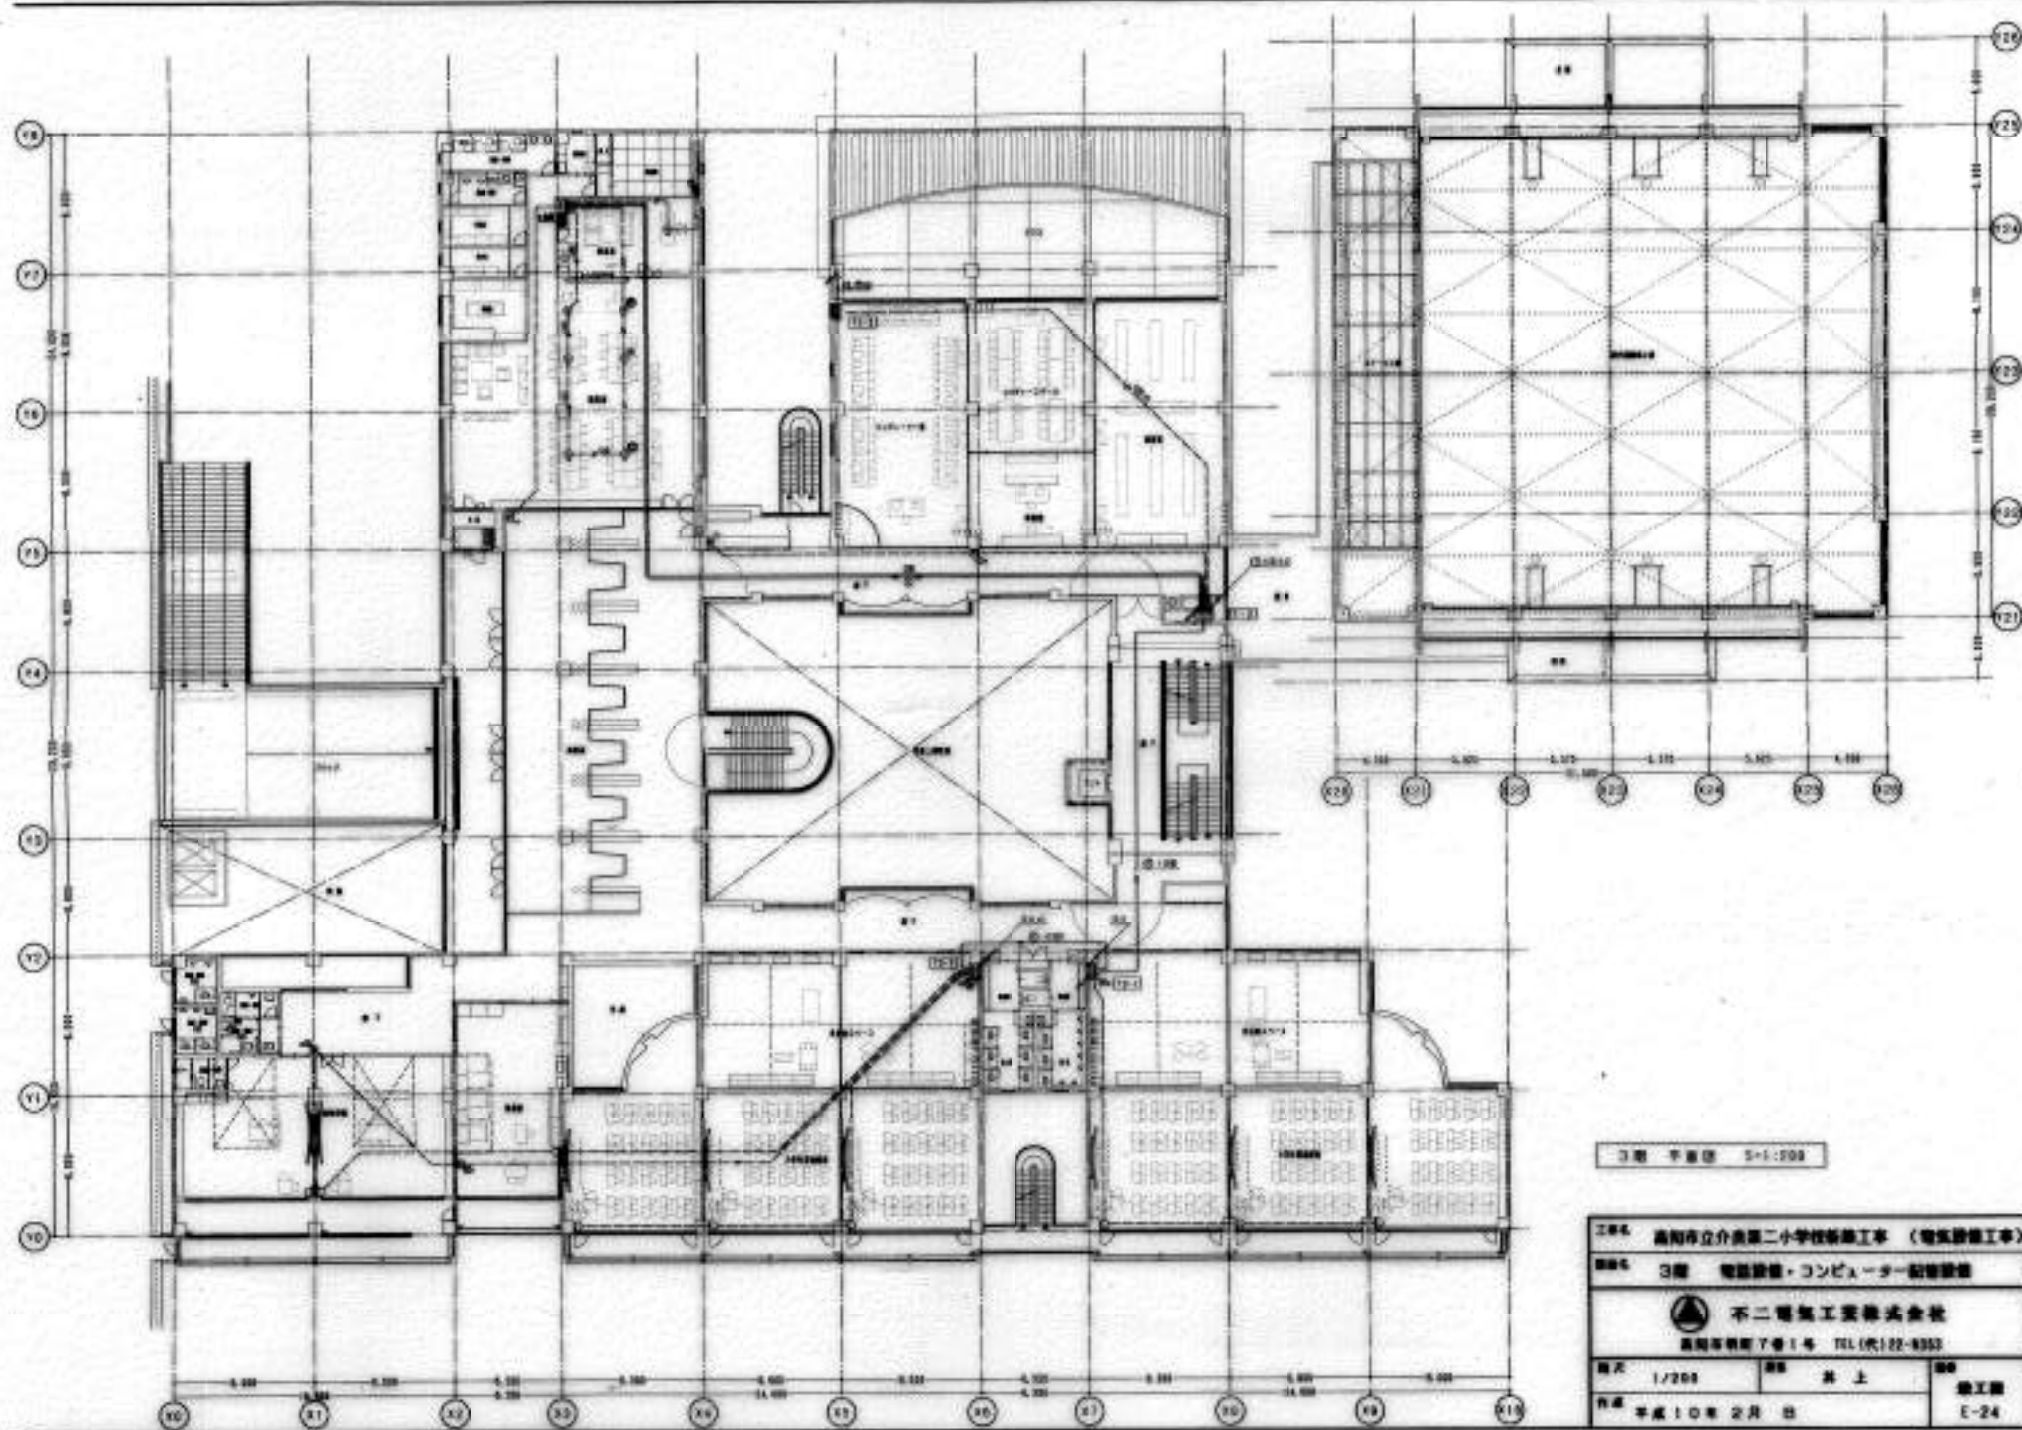

3階 平面図 5-1:200

| | | | |
|---|----|------|--|
| 工事名 高知市立介良第二小学校新築工事（電気設備工事） | | | |
| 図名 3階 電気設備・コンピューター配線図 | | | |
|  不二電気工務株式会社 高知市東町7番1号 TEL(代)22-8353 | | | |
| 図尺 1/200 | 図上 | 竣工図 | |
| 作成 平成10年2月 日 | | E-24 | |