



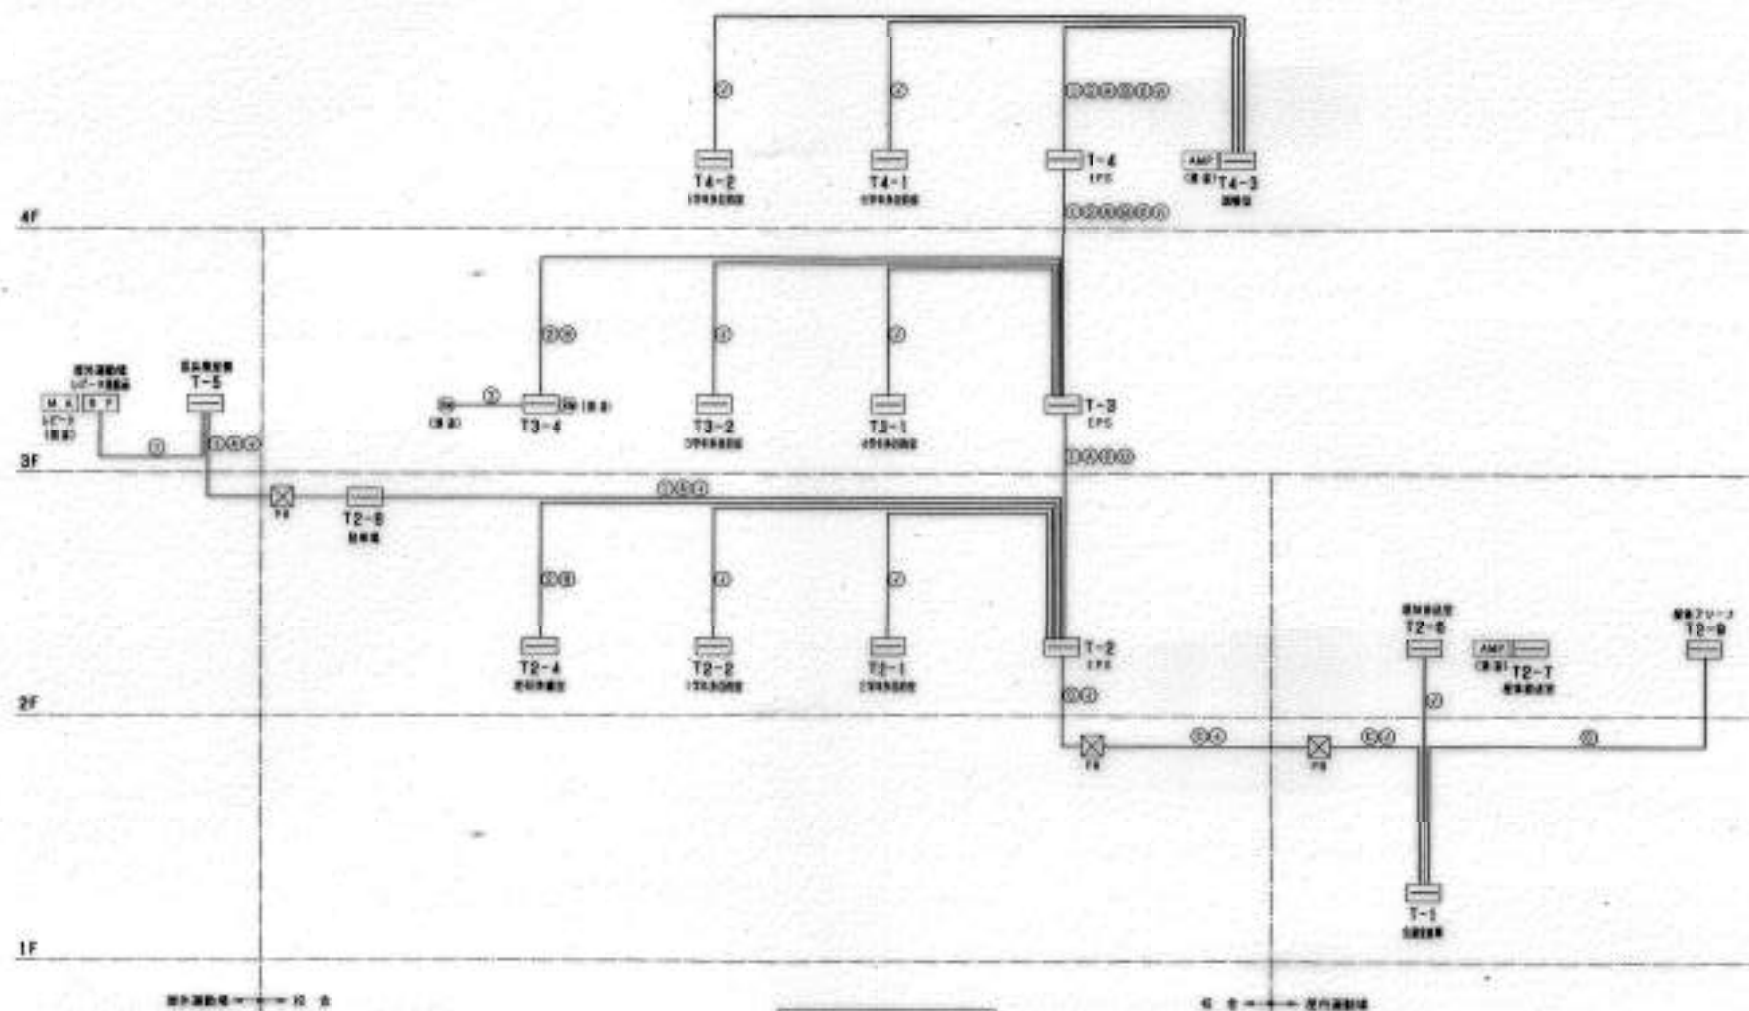
3層 平面図 5-1:200

工事名 高知市立介良第二小学校新築工事（電気設備工事）			
図名 3層 電気設備・コンピューター配線設備			
 不二電気工務株式会社 高知市東町7番1号 TEL(0977)22-8353			
図尺 1/200	図上	竣工図	
作成 平成10年2月 日		E-24	

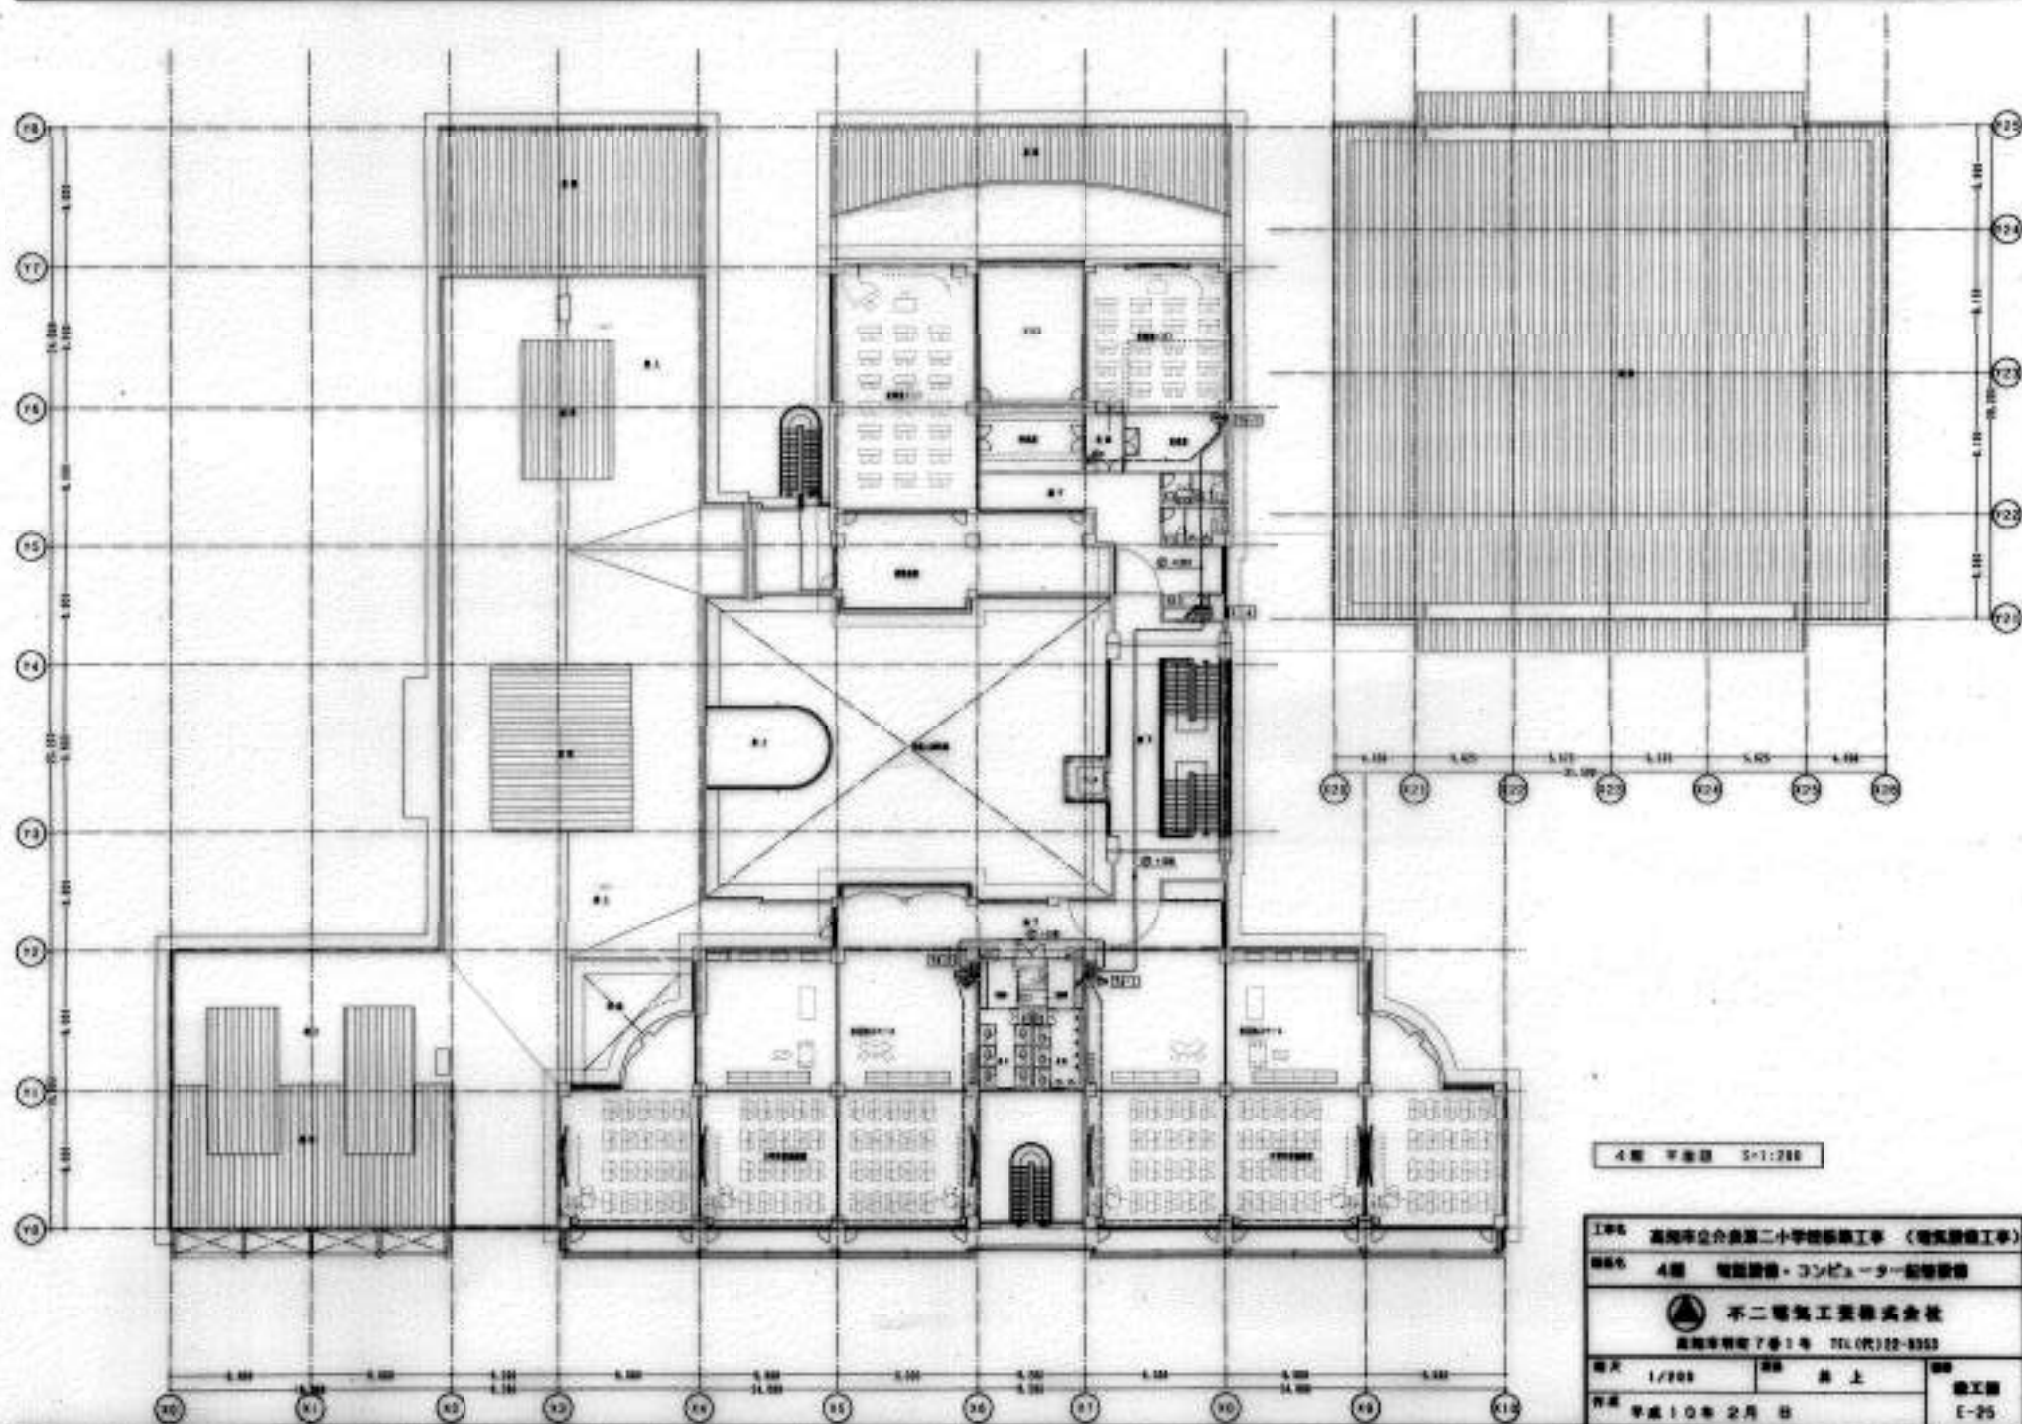


4階 平面図 5:1:280

種別 4階 電気設備・コンピューター設備設備		
図大 1/200	図名 上	図工種 電気
作成 平成10年2月 日		E-25




電話設備昇降系統図

①	WVS 1.21-2x	1.21-2x	④	TE-10 42	ワイヤリレー	⑦	SP 1.2-5P	3P-5P
②	WVS 1.21-2x 42	42	⑤	TE 0.8-5P	5P-5P	⑧	SP 1.2-10P	*
③	SP 1.2-5P	5P	⑥	TE 1.2-10P	10P-10P	⑨	SP 1.2-15P	*

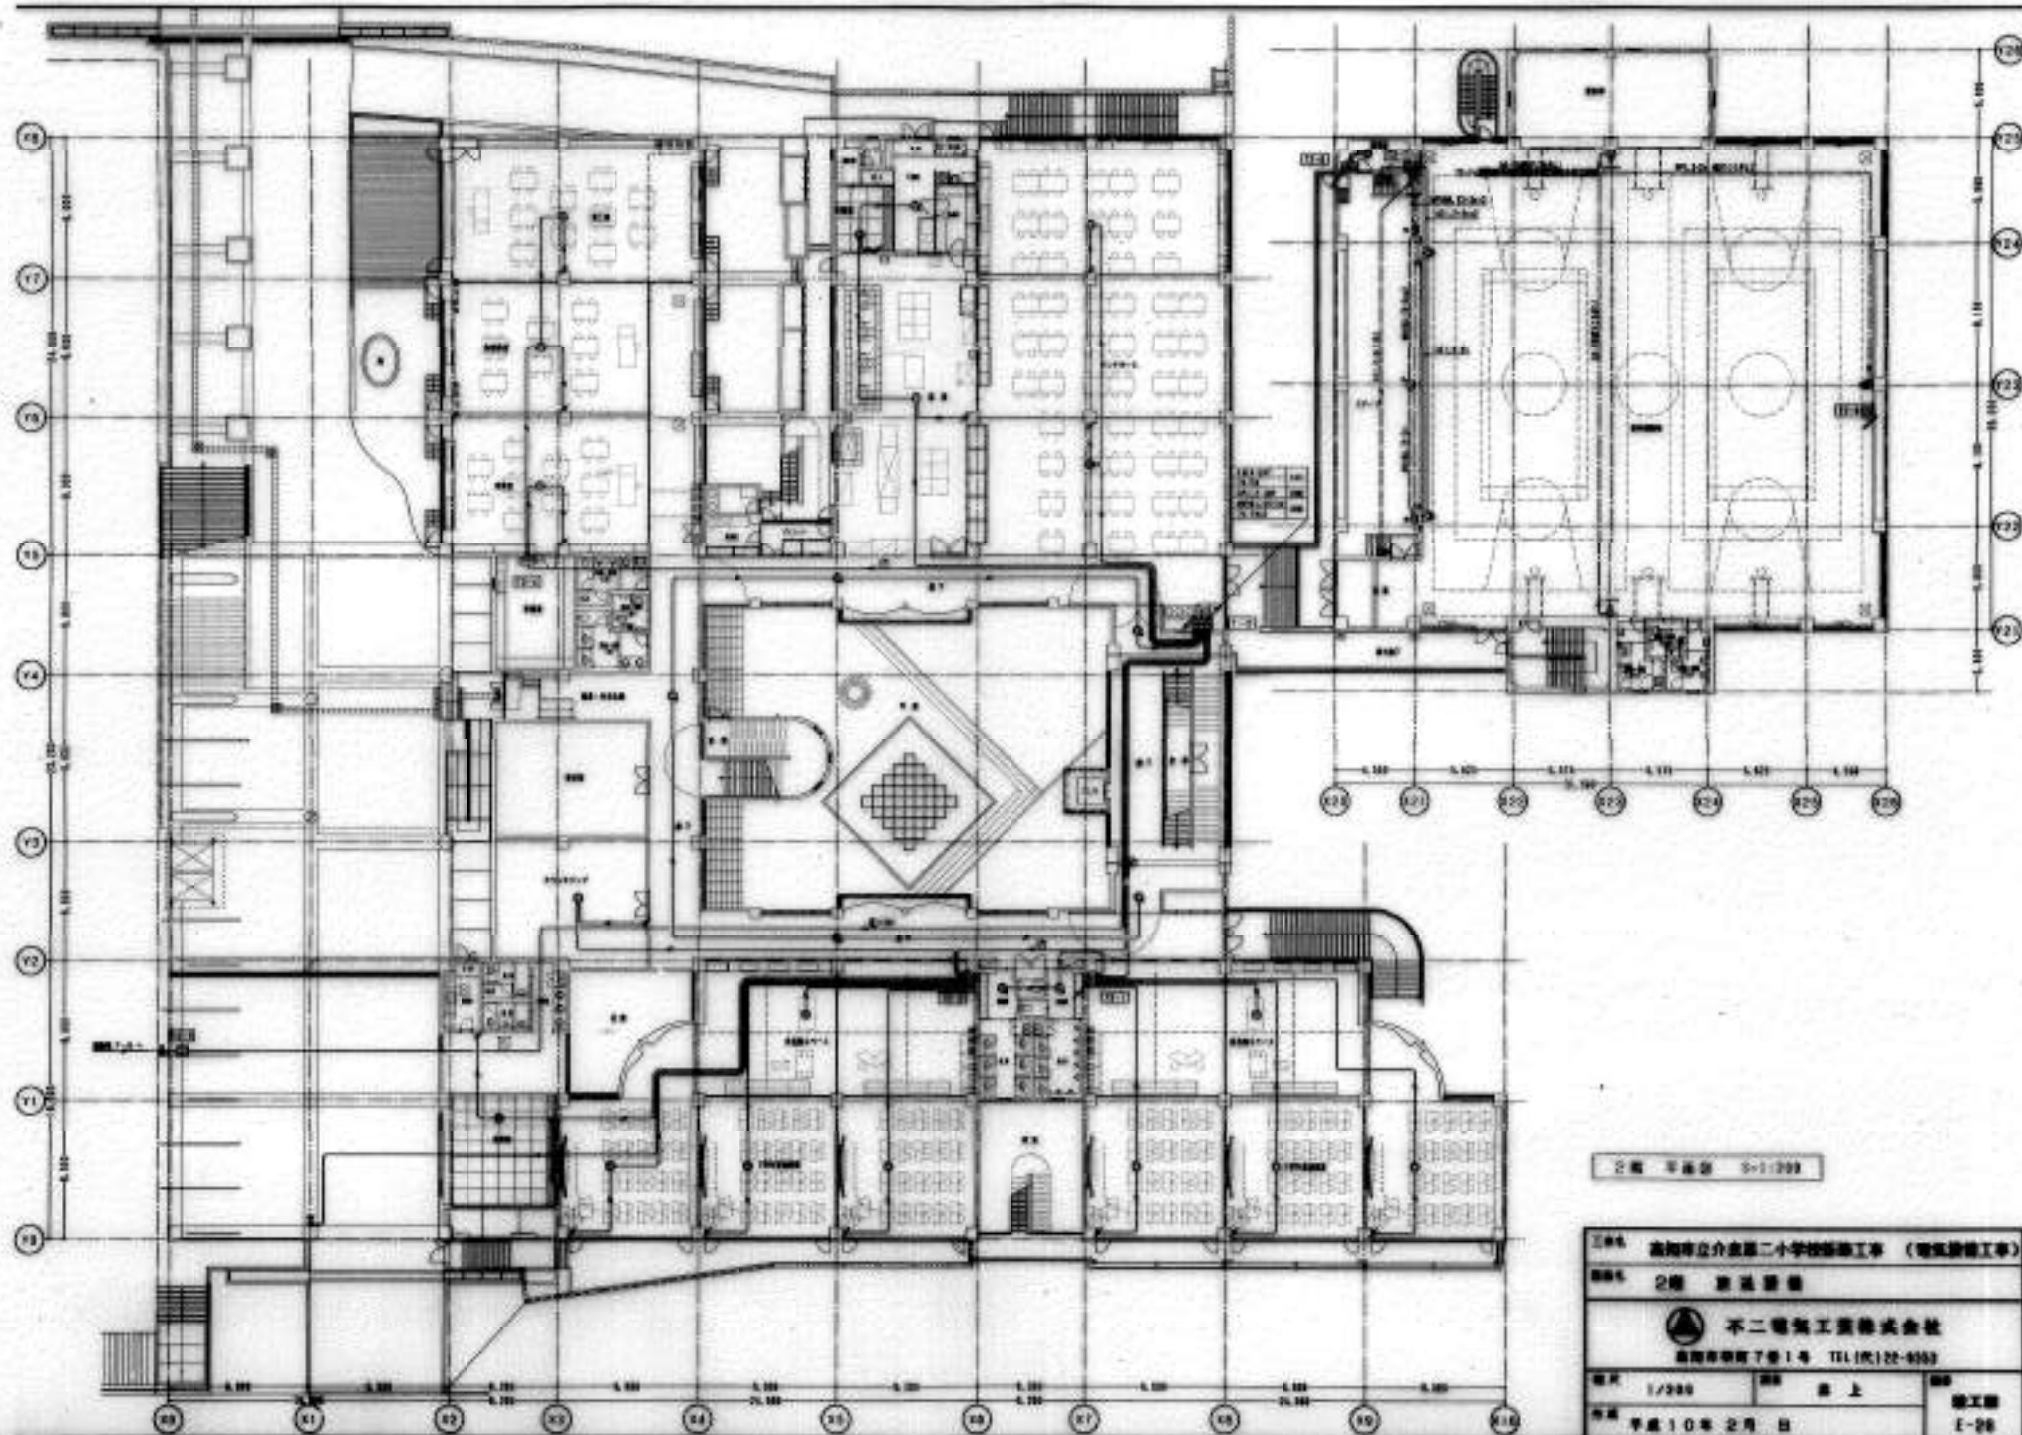

2階 平面図 5-1(200)

工事名 高知市立介良第二小学校新築工事（電気設備工事）			
 不二電気工務株式会社 高知市東町7番1号 TEL(0972)22-9353			
縮尺 1/200	図上	竣工日	
平成10年2月 日		E-28	

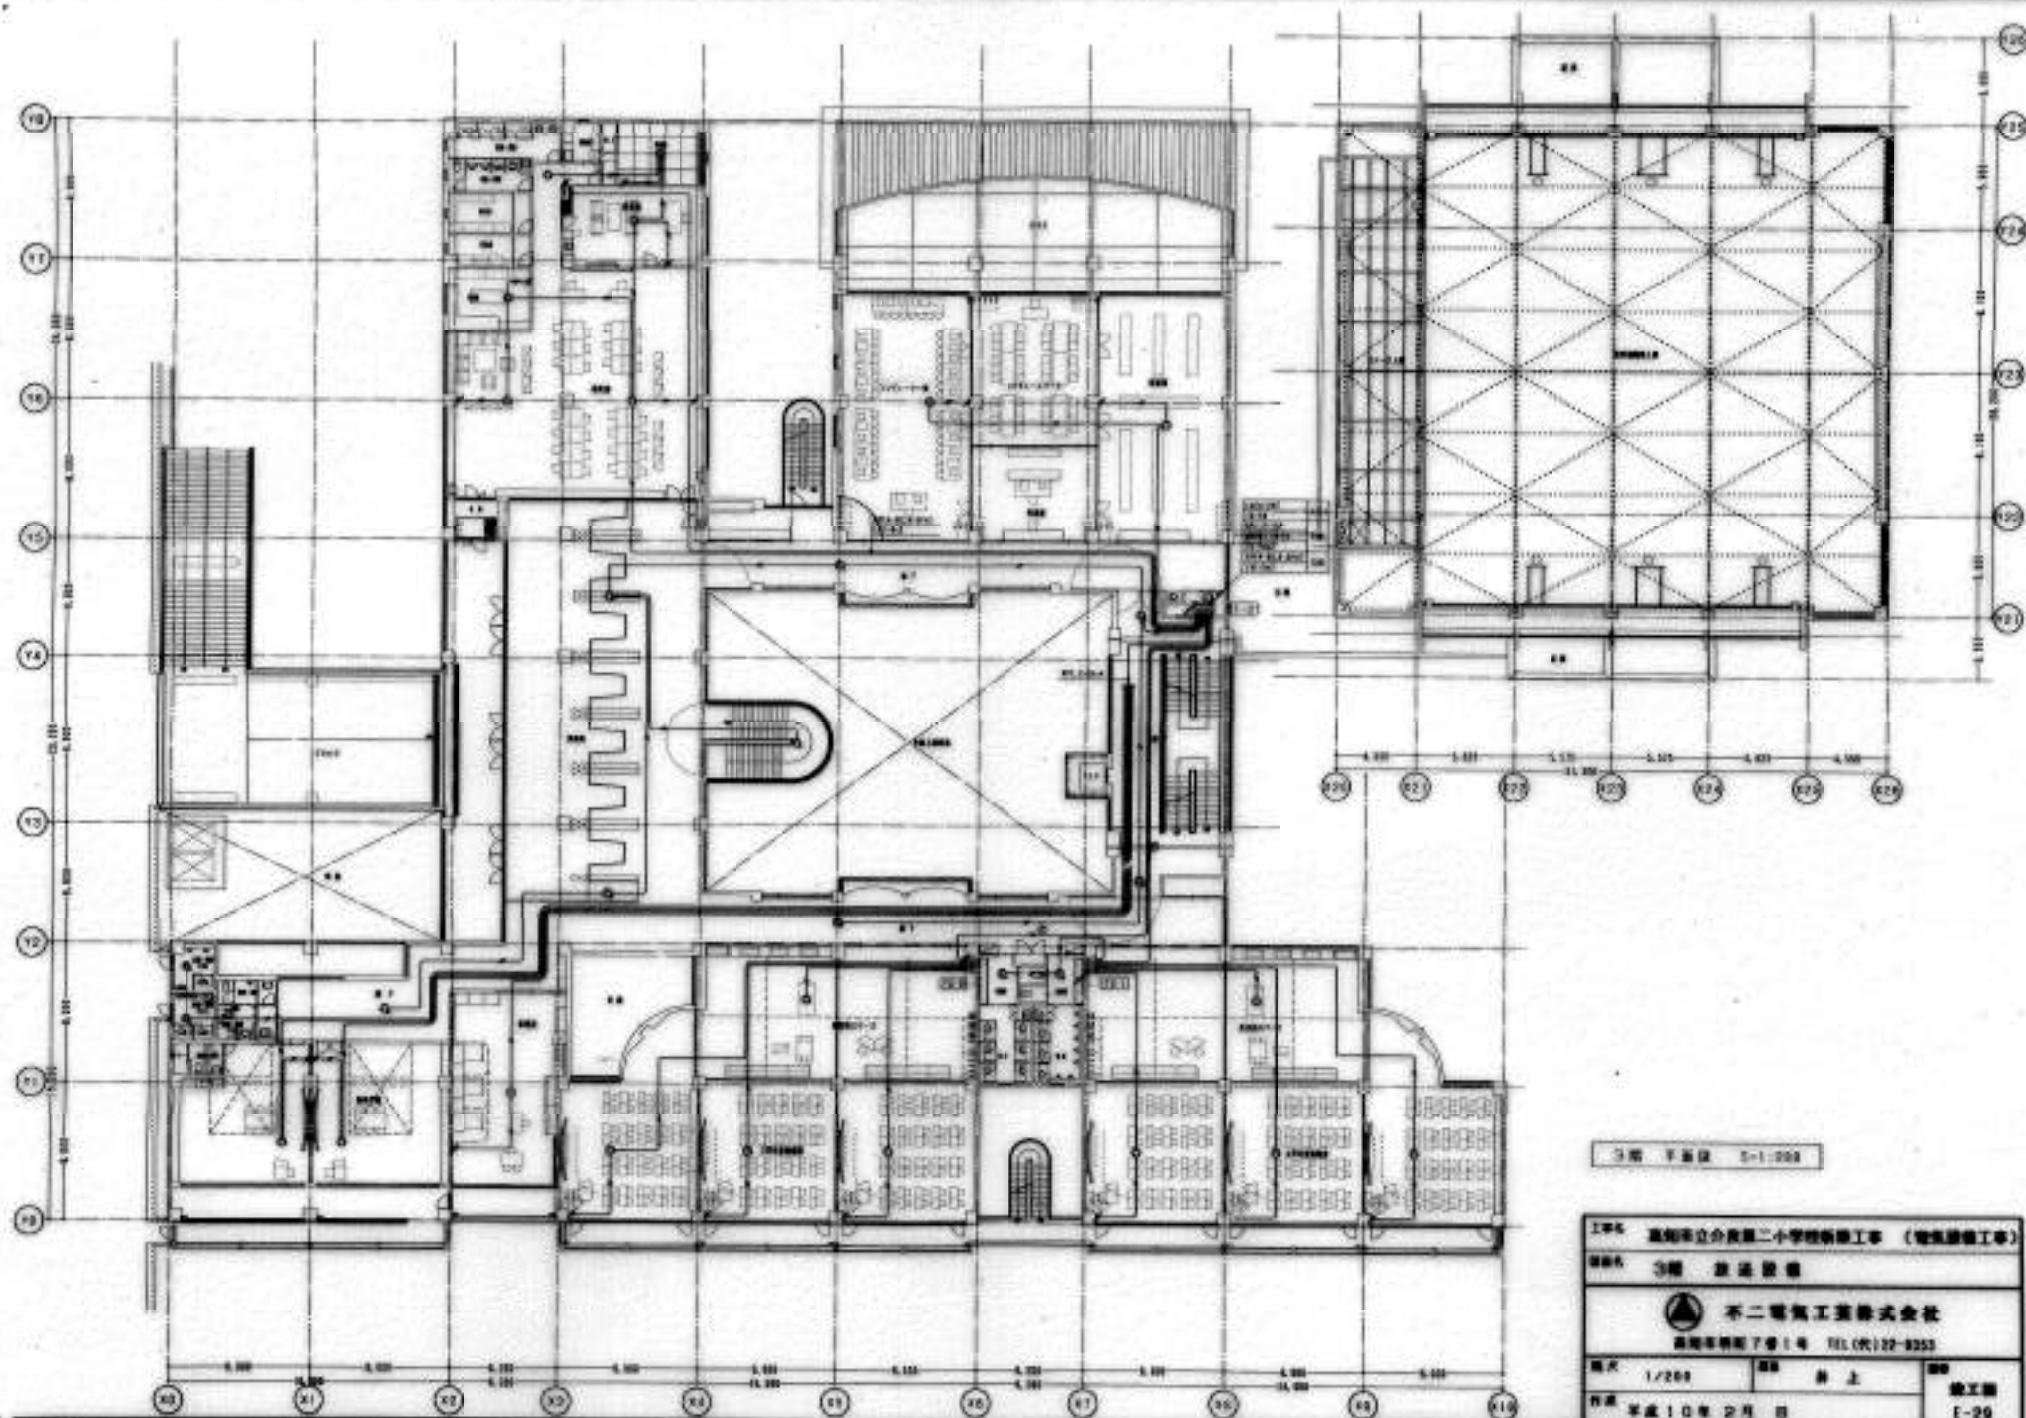

3階 平面図 5-1-203





不二電気工業株式会社

高知市南門下番1号 TEL(代)72-9353


図尺 1/200


図上


竣工図

作成 平成10年2月 日

1-20

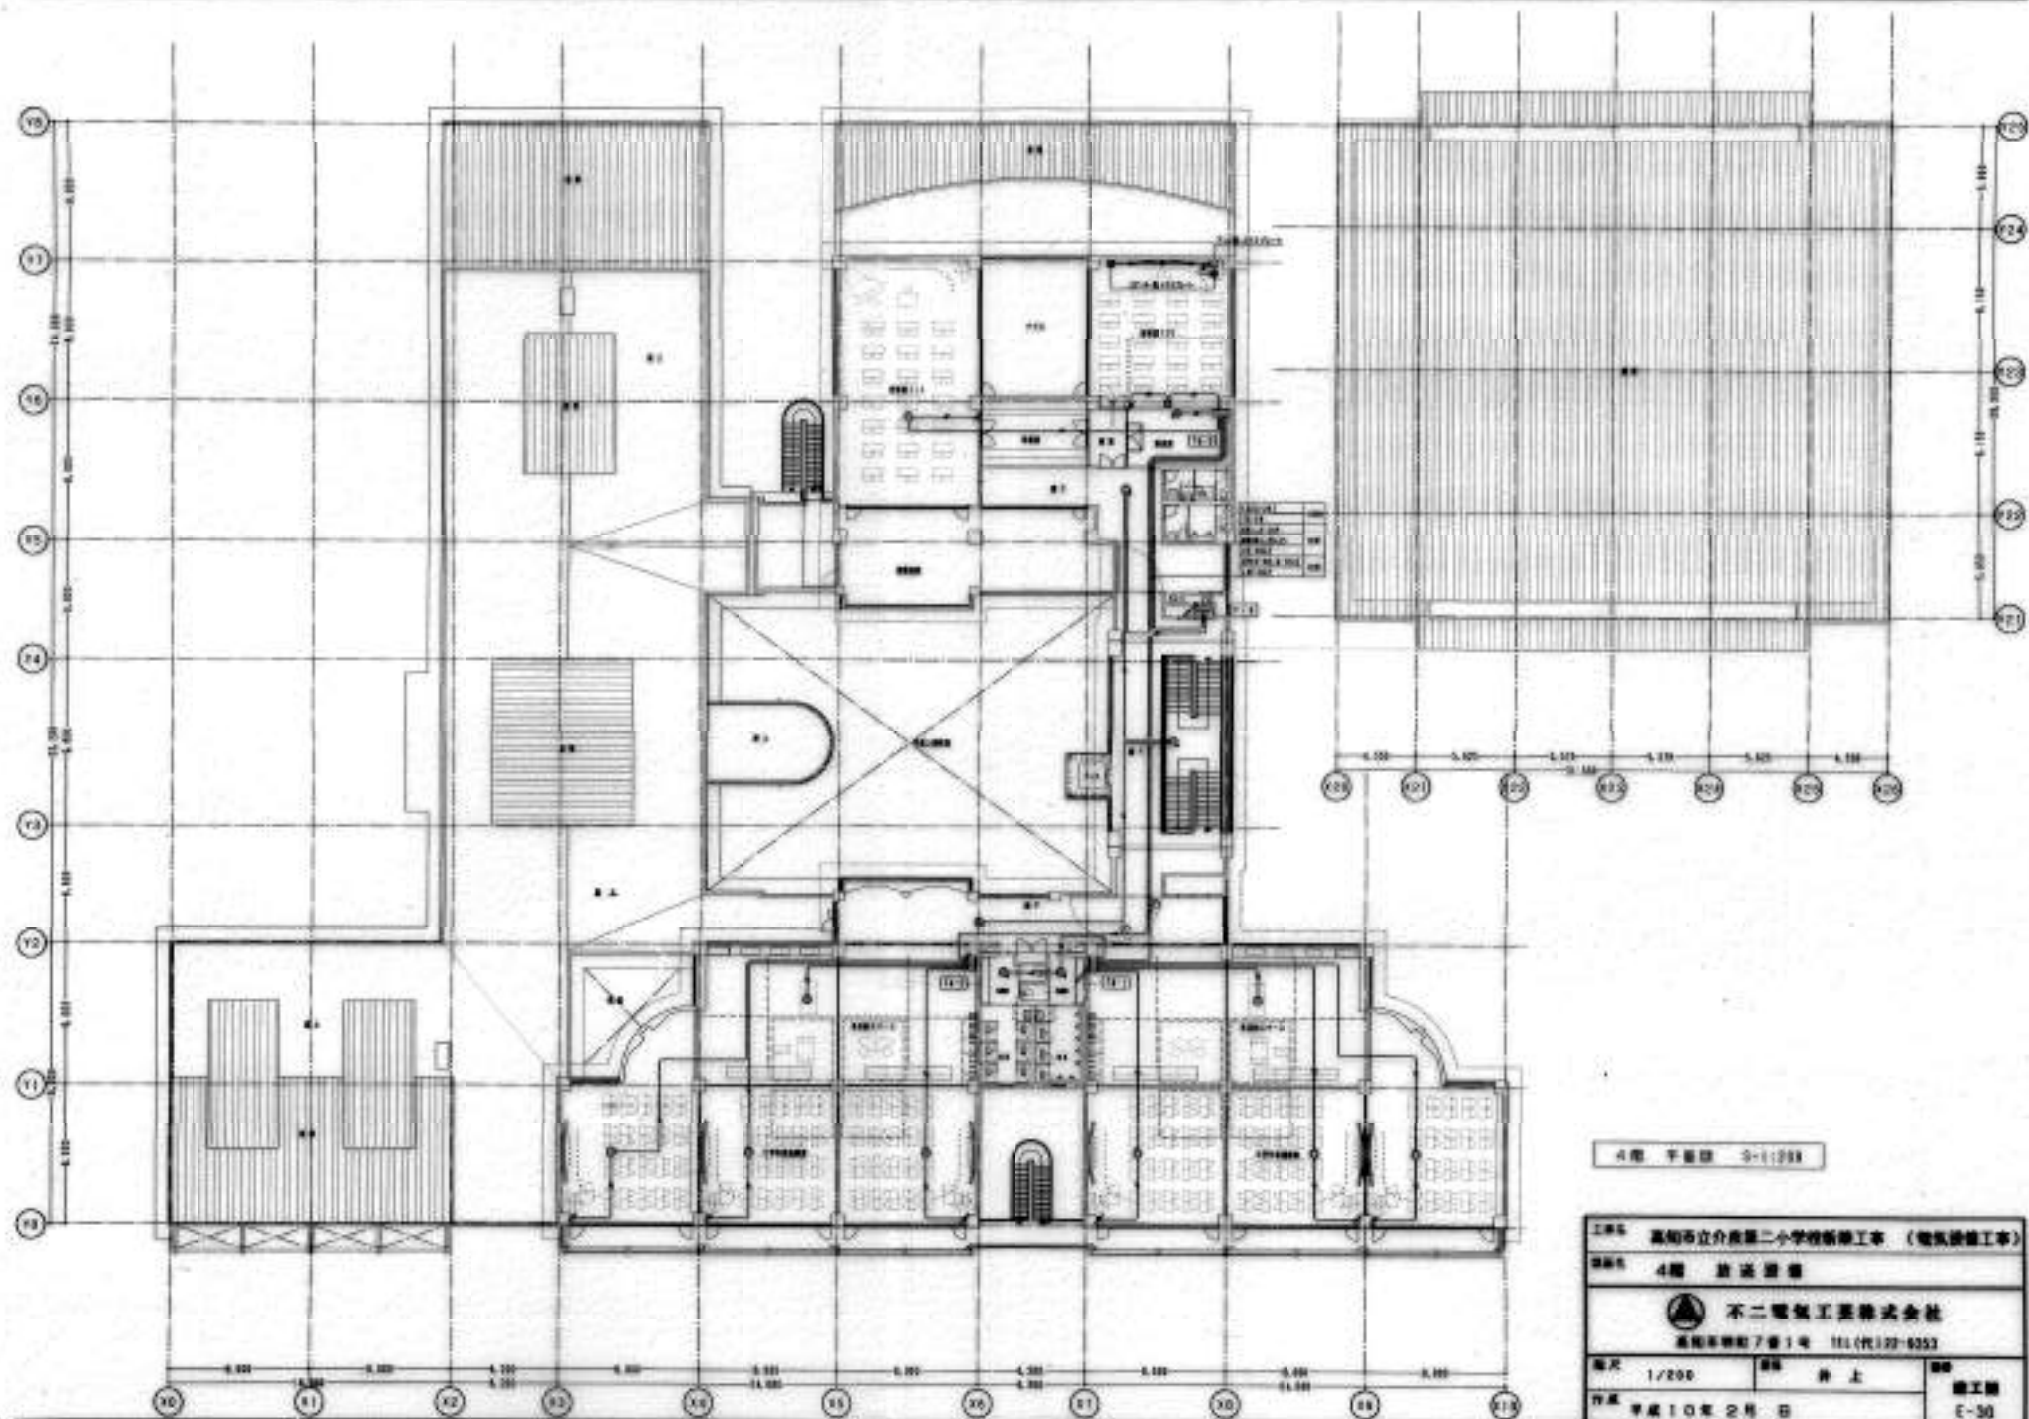

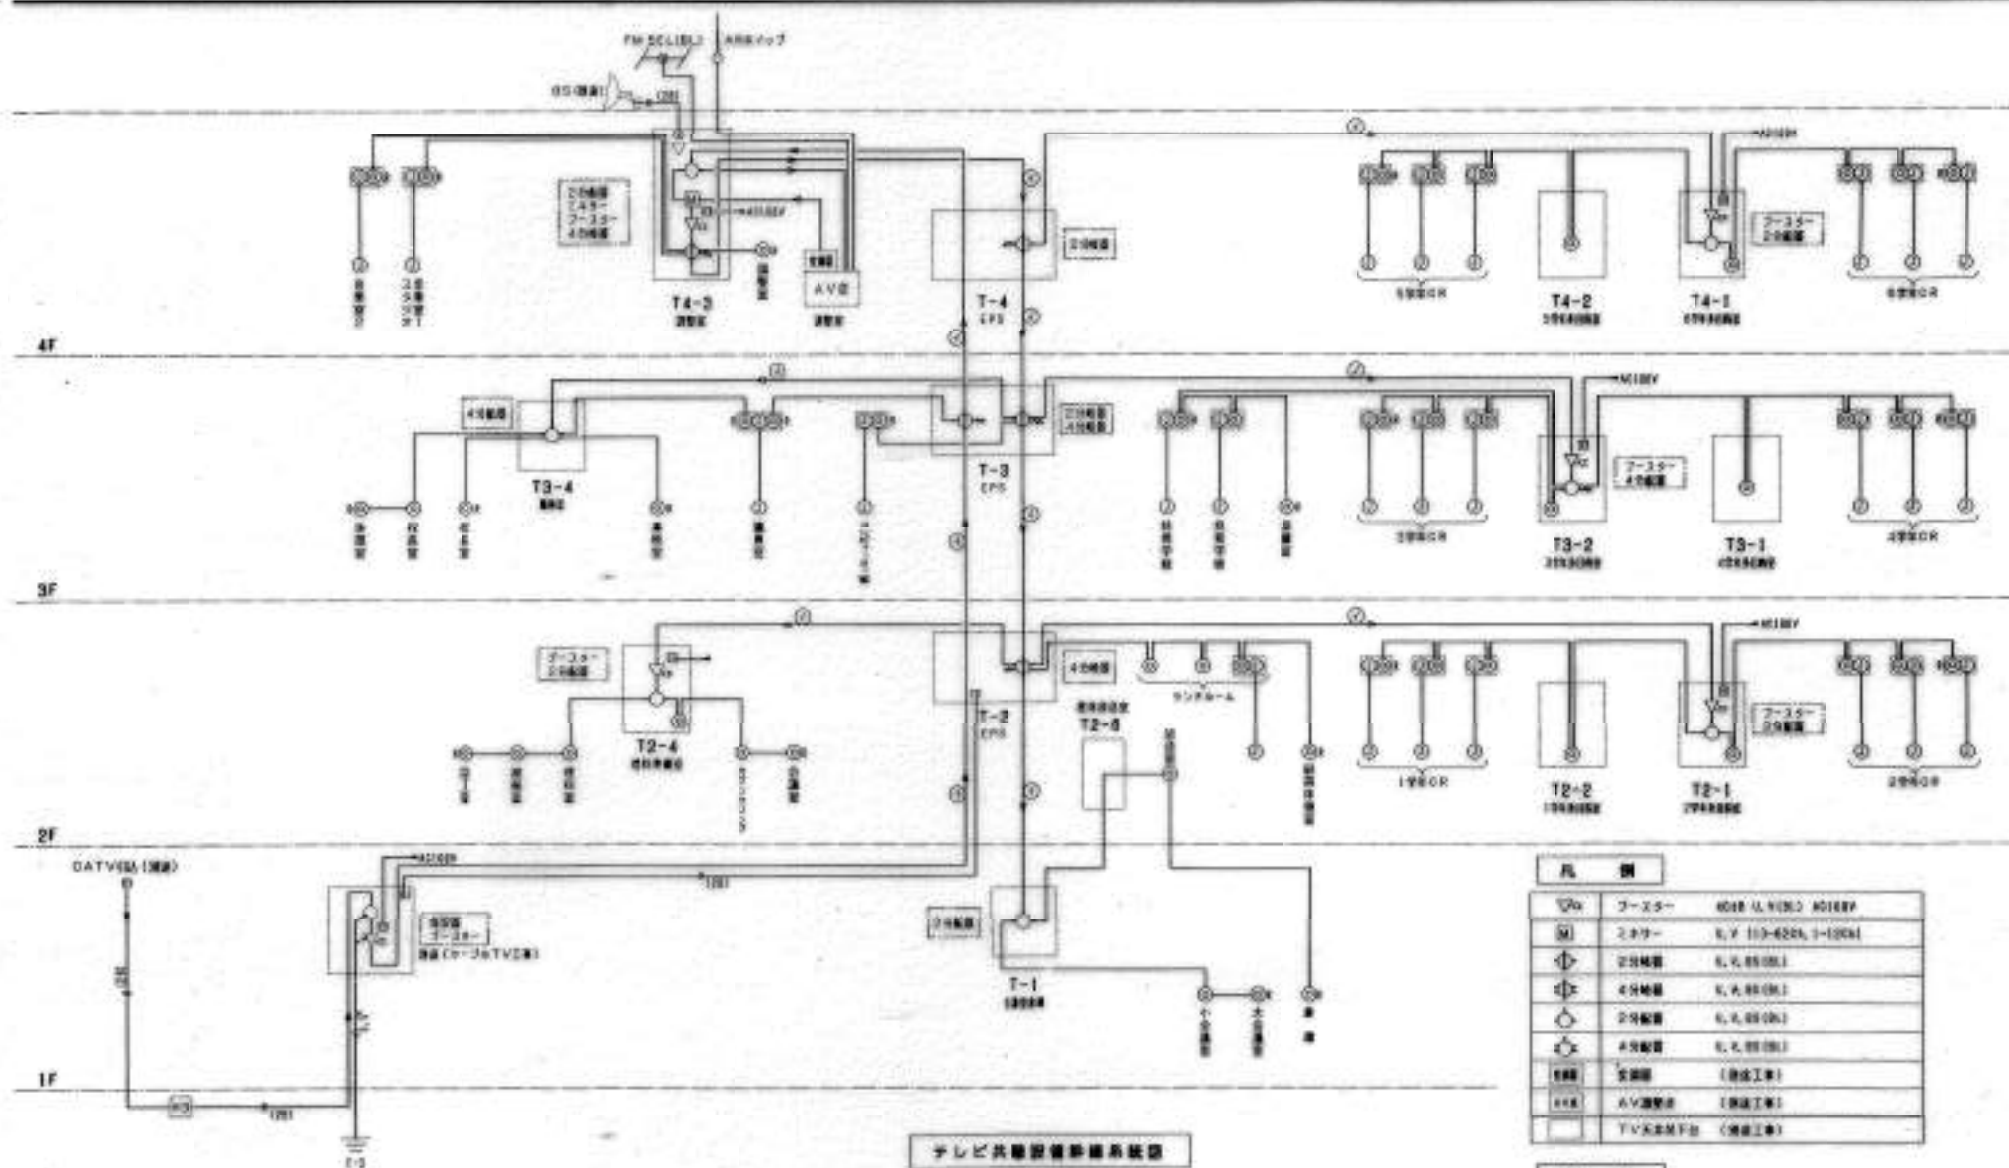


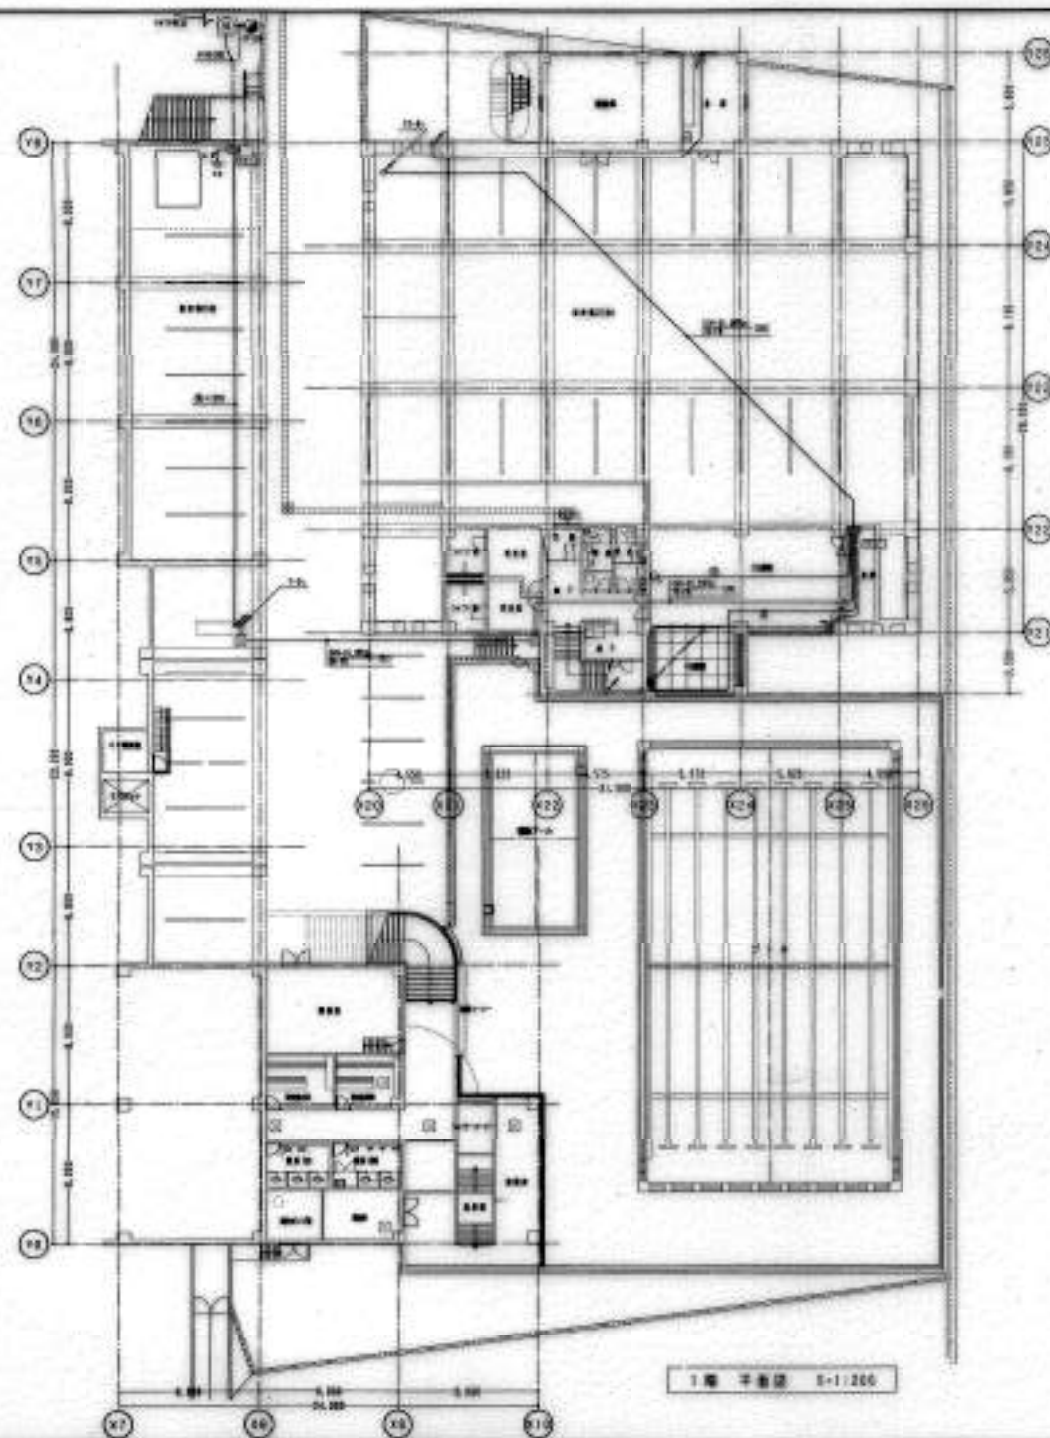



①	50-18	PR (18)
②	50-18	PR (18)
③	50-18	2.4SL
④	75-18	PR (21)
⑤	75-18	2.4SL
⑥	75-18	PR (21)
⑦	75-18	2.4SL
⑧	75-18	PR (21)
⑨	75-18	PR (21)

1. 工事名 高知市立介良第二小学校新築工事 (電気設備工事)		
2. 図名 1階 テレビ設備・電気設備		
3. 設計者 不二電気工業株式会社		
高知市南門下1号 TEL (代) 22-6253		
4. 図尺 1/200	5. 図上	6. 図工 1-22
7. 作成 平成10年 2月 日		

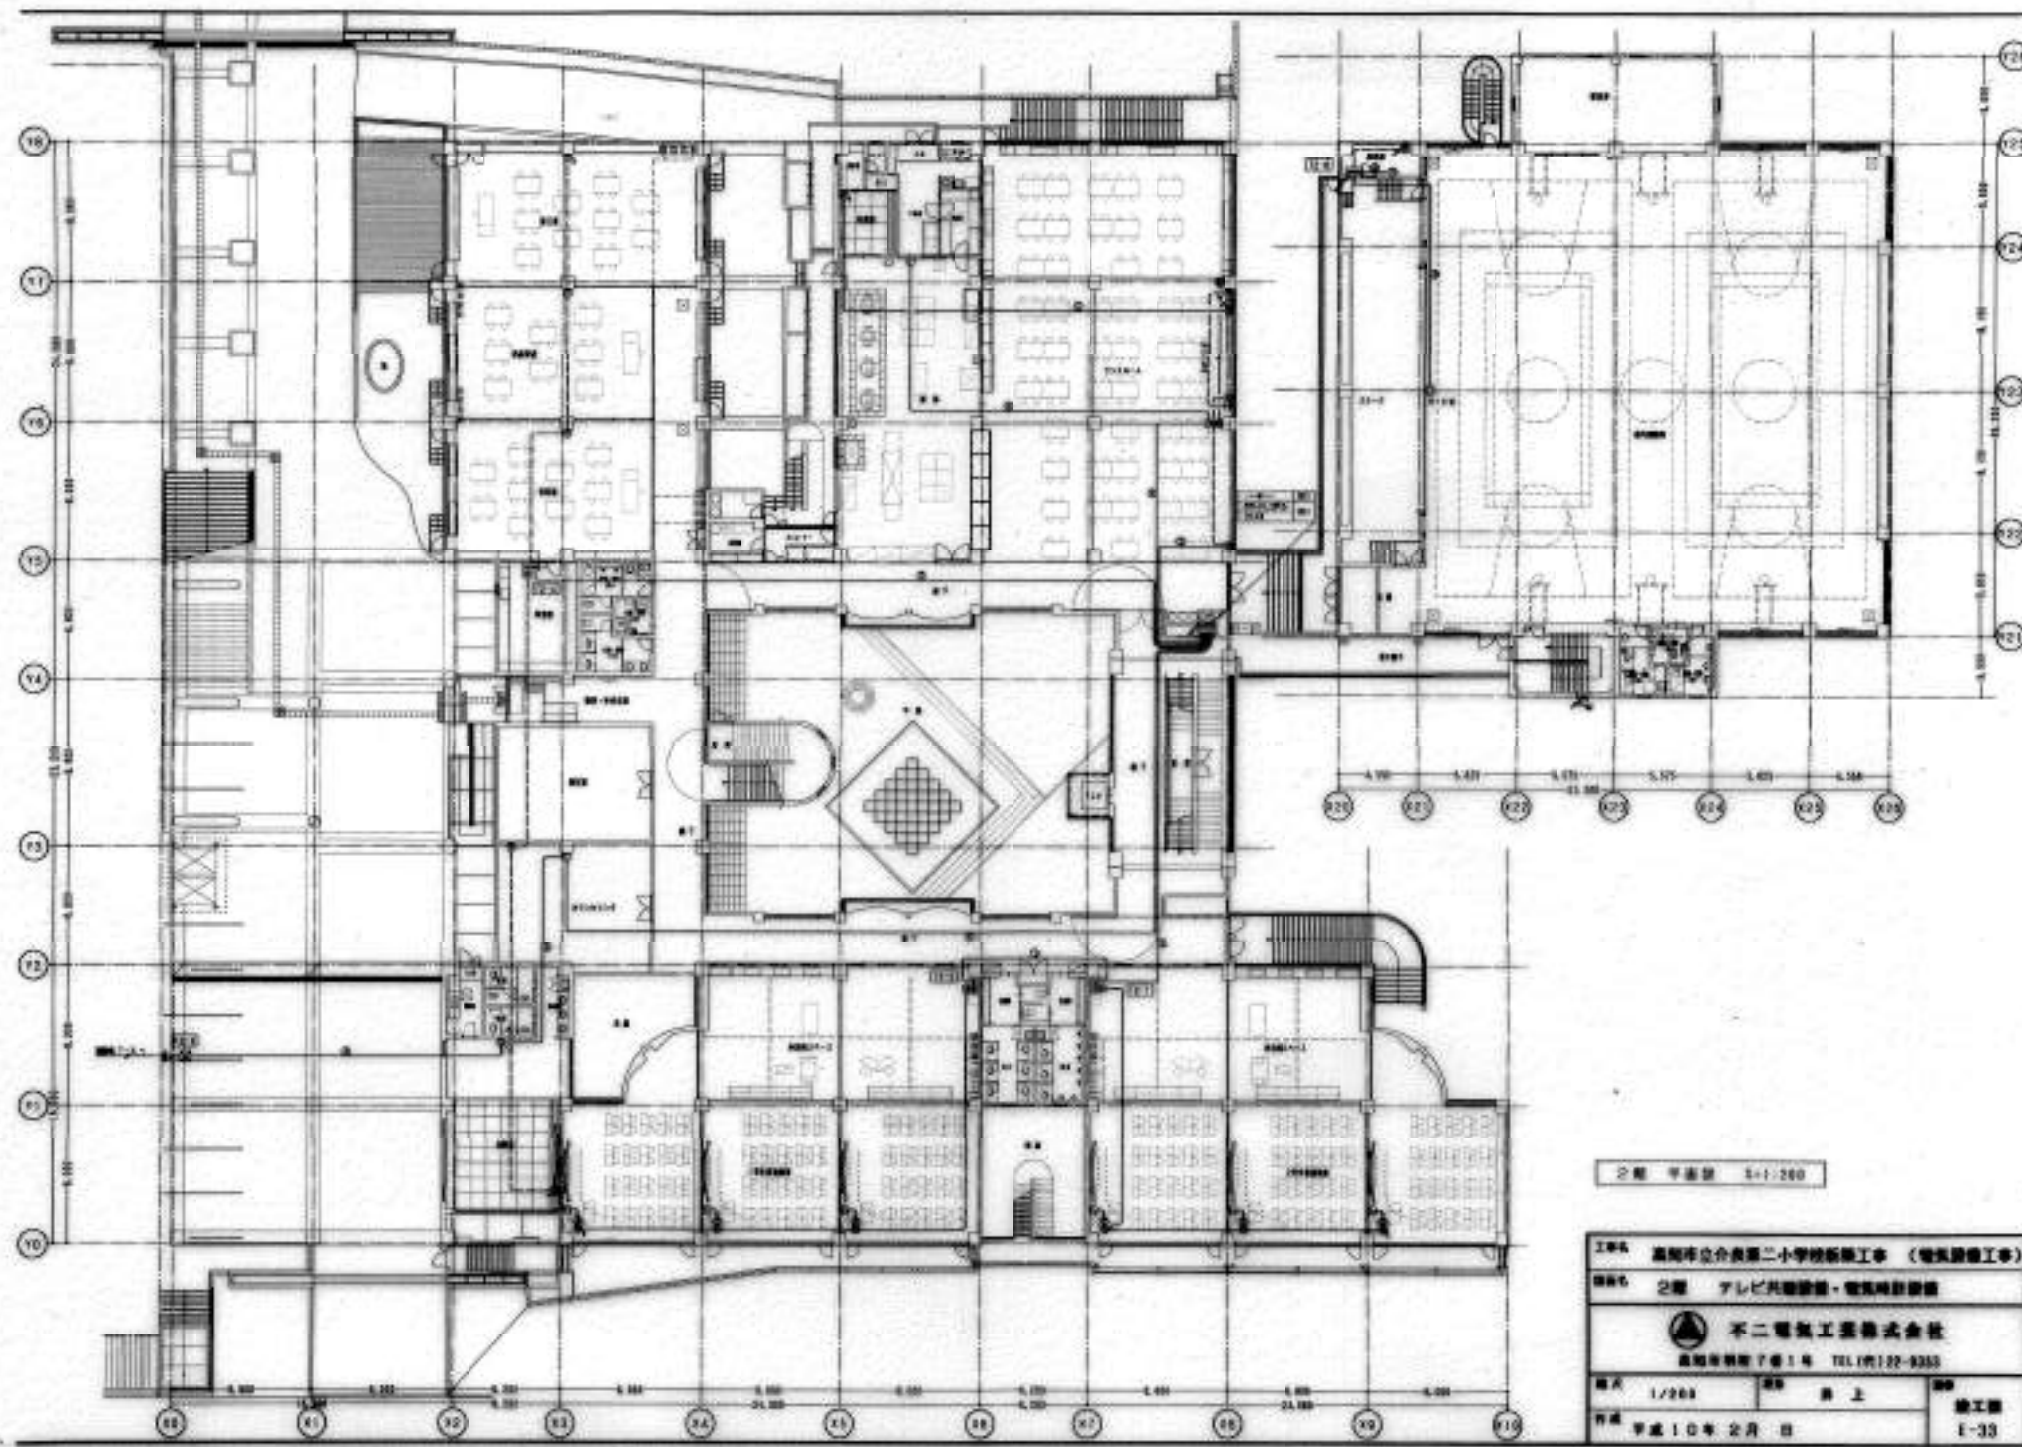


2階 平面図 5-1/260

工事名 高知市立合衆第二小学校新築工事 (電気設備工事)		
図名 2階 アレビ共聴設備・電気時計設備		
 不二電気工務株式会社 高知市神門下番1号 TEL 191-22-9353		
縮尺 1/200	図上	竣工図
作成 平成10年2月 日		1-33

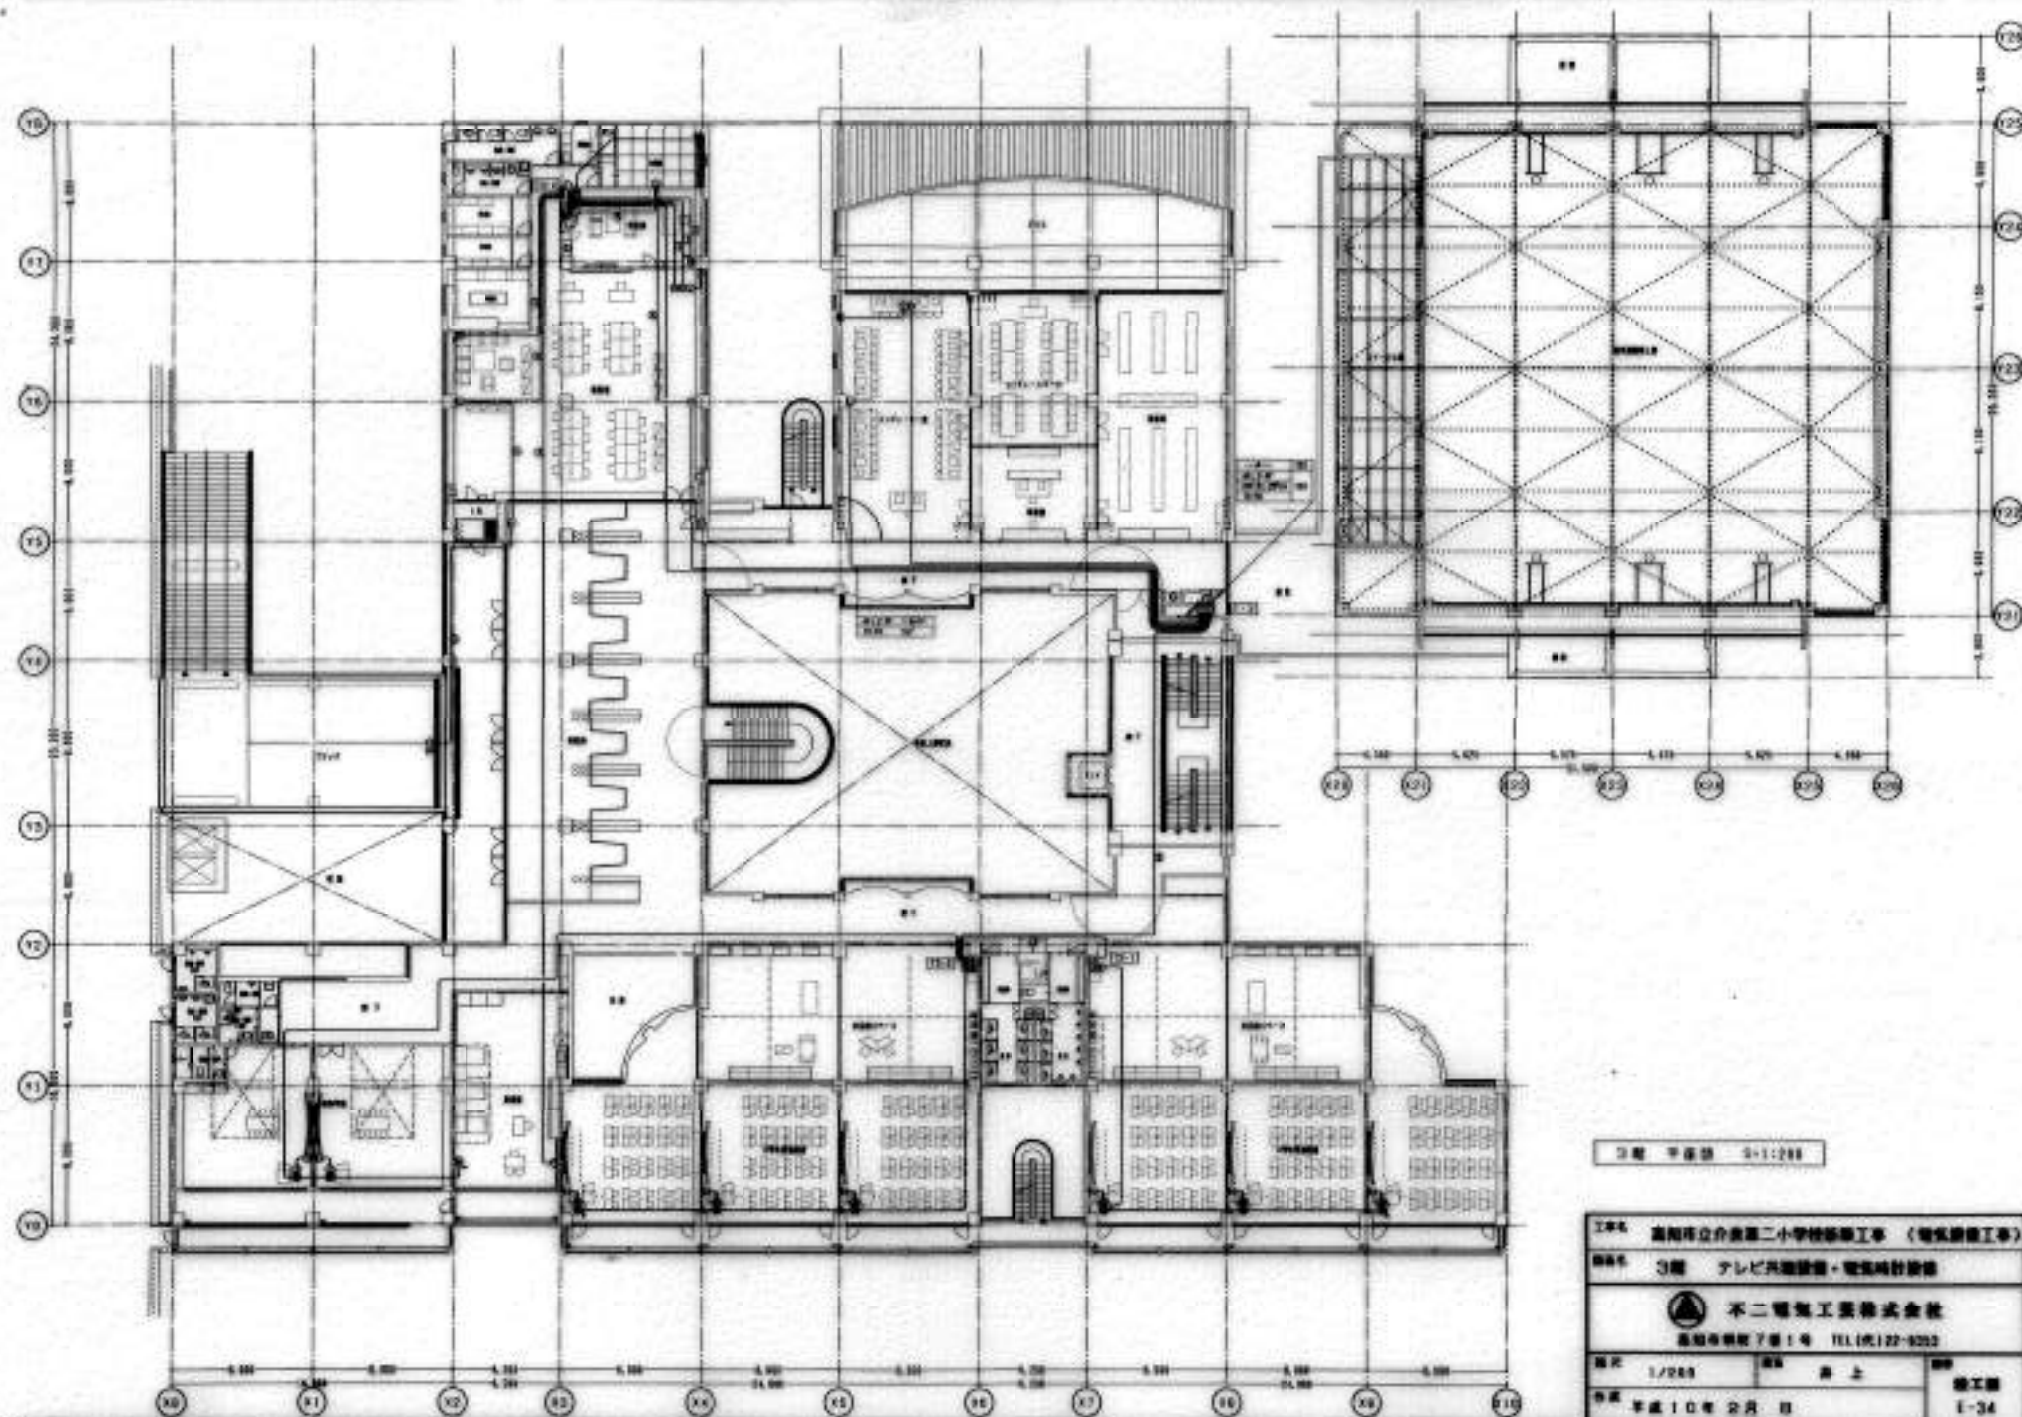


3階 平面図 3-1:200

工事名 高知市立介良第二小学校修繕工事（電気設備工事）		
図名 3階 テレビ放送設備・電気時計設備		
 不二電気工務株式会社 高知市横町7番1号 TEL(0872)22-9253		
図尺 1/200	図上 森上	竣工日
作成 平成10年2月 日		E-34

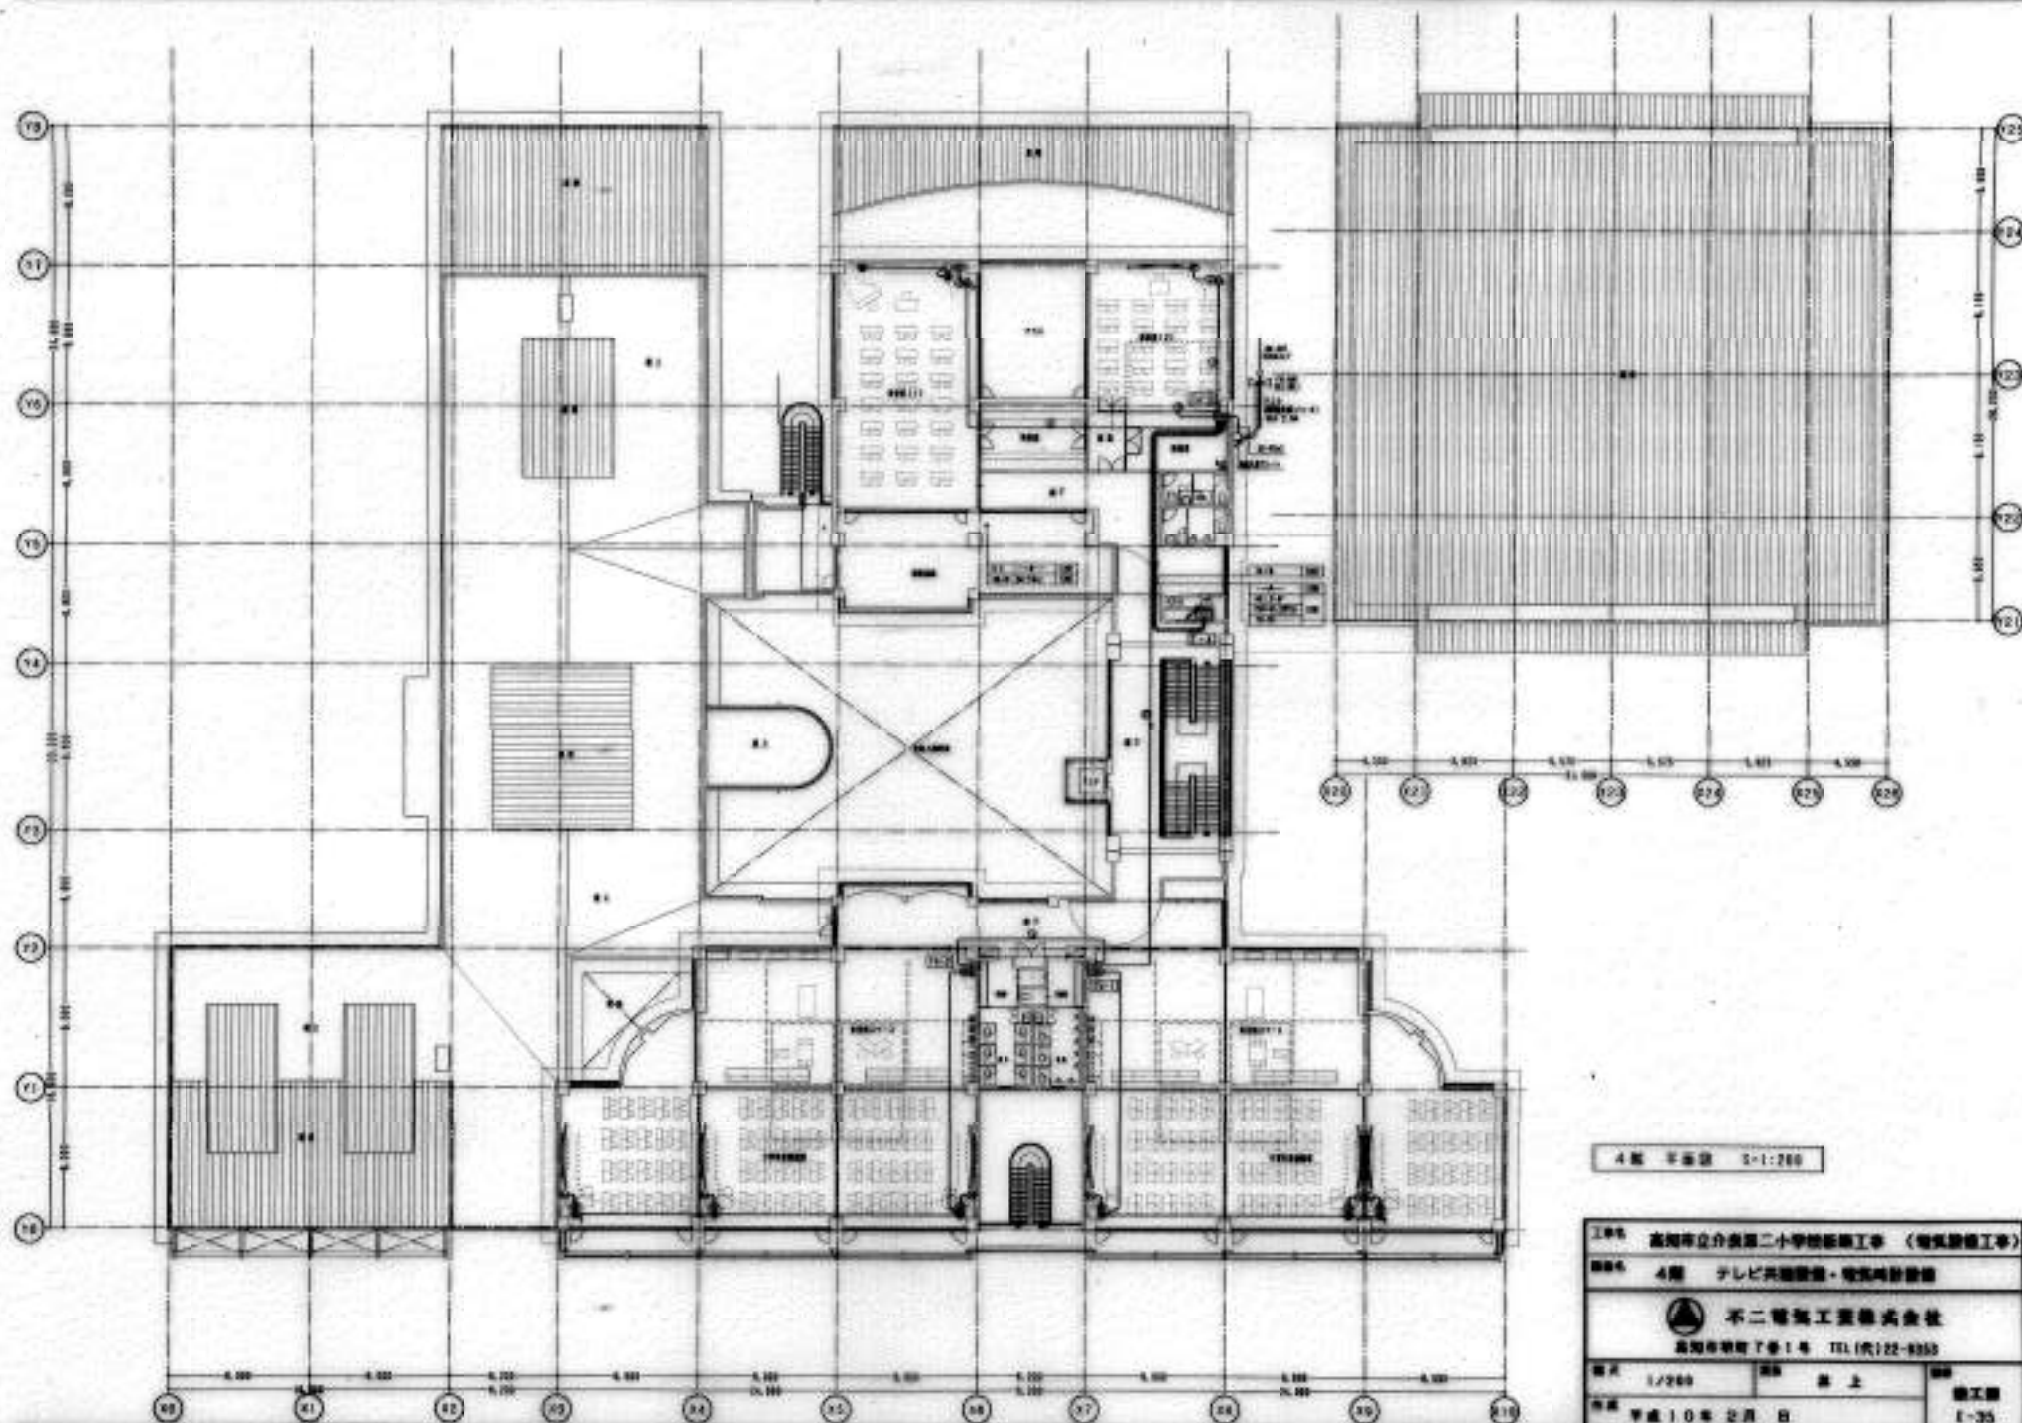

4階 平面図 5:1/260

縮尺	1/260	図番	第 5
作成	平成10年 2月 日	竣工	1-35

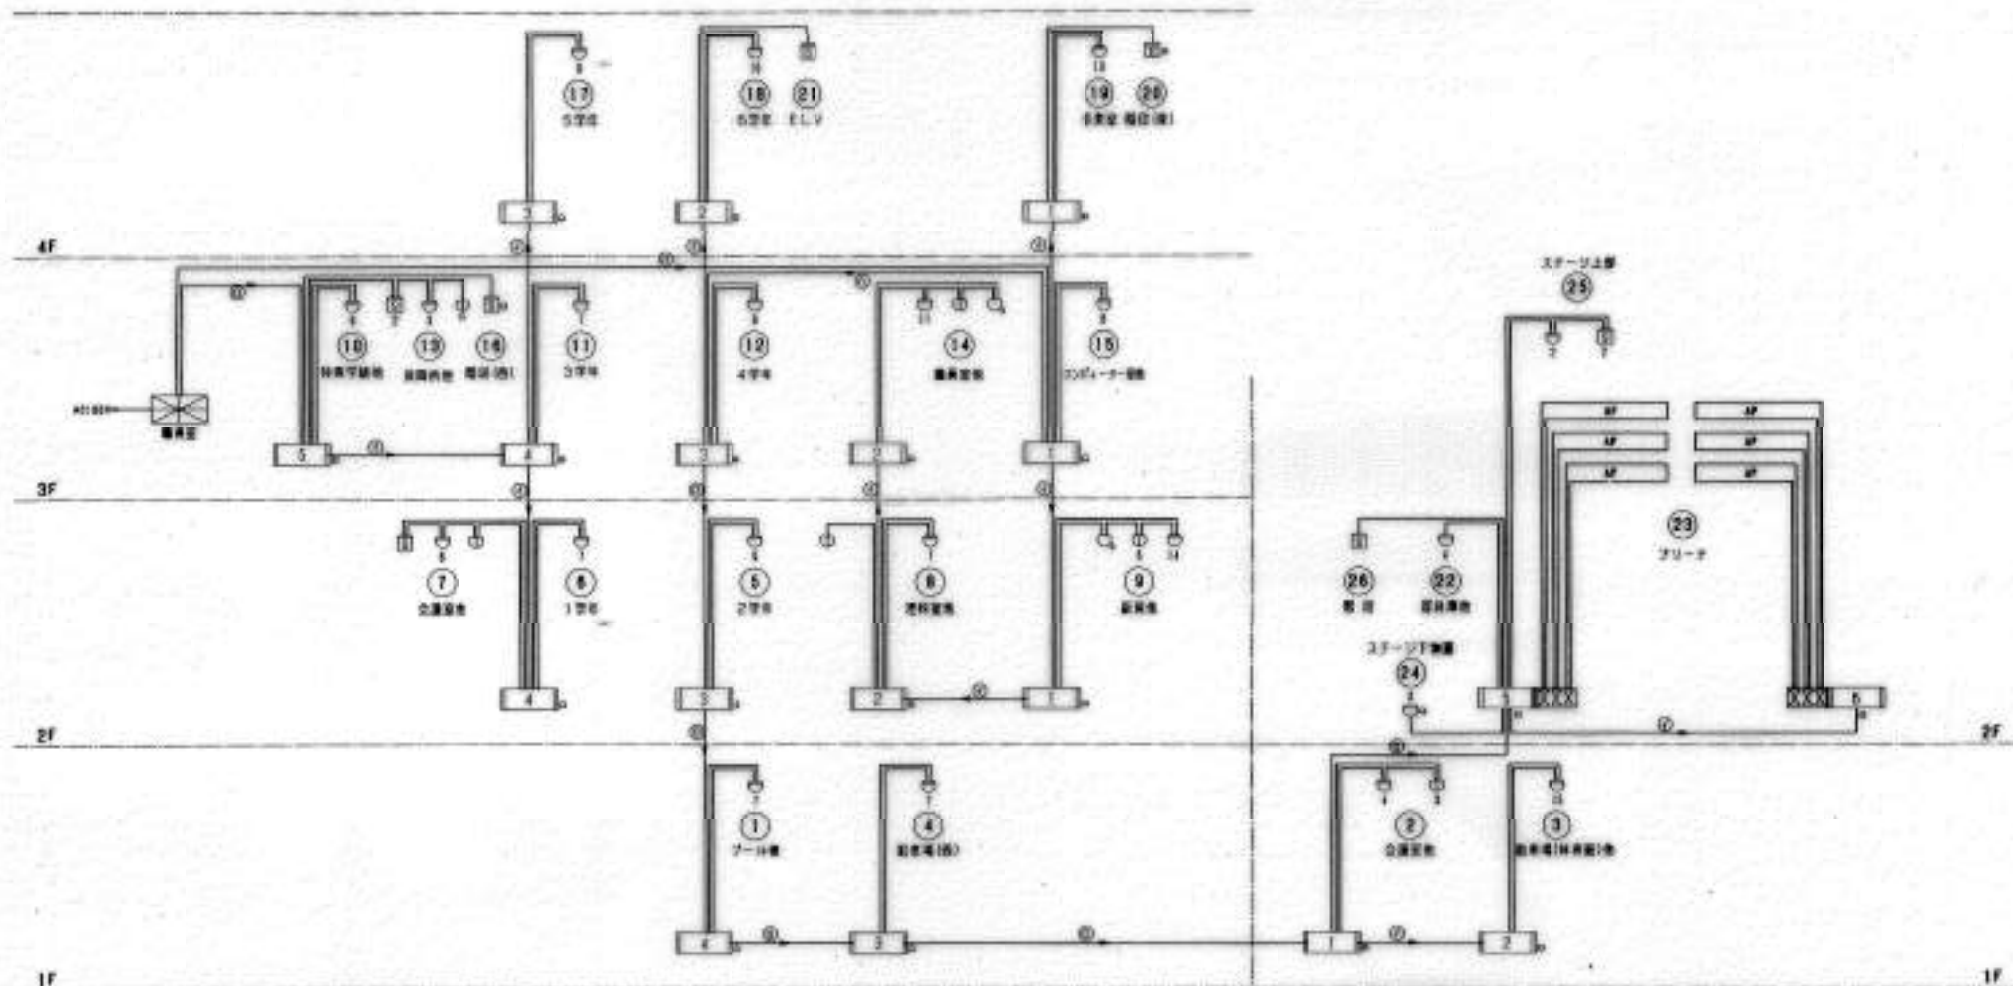


火災報知設備系統図


---------------------------	--	---------------------------	---	------------

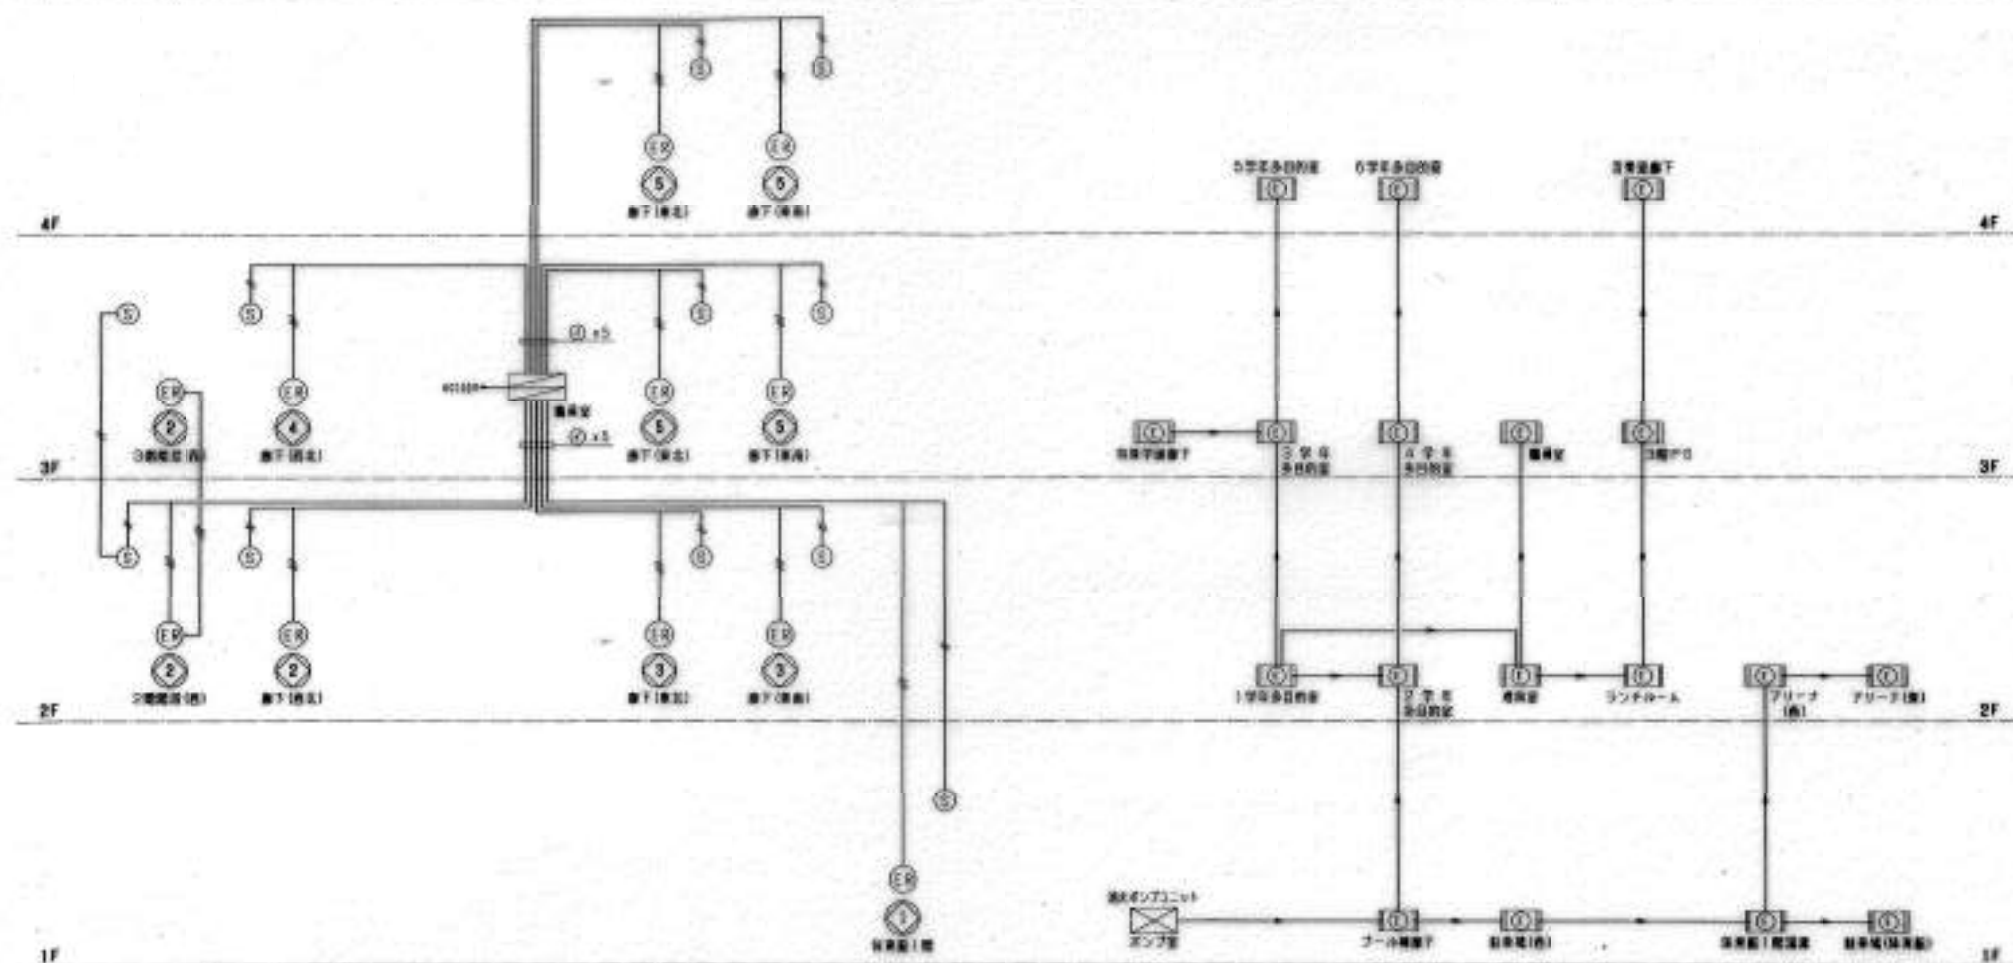


図面番号 429 433 443	不二電気工務株式会社 高知市明和7番1号 TEL(097)22-5253	竣工 高知市立介良第二小学校新築工事 (電気設備工事) 平成10年2月 日	内容 防火戸自動閉鎖装置・消火ポンプ系統図	竣工 E-37
---------------------------	---	---	--------------------------	------------





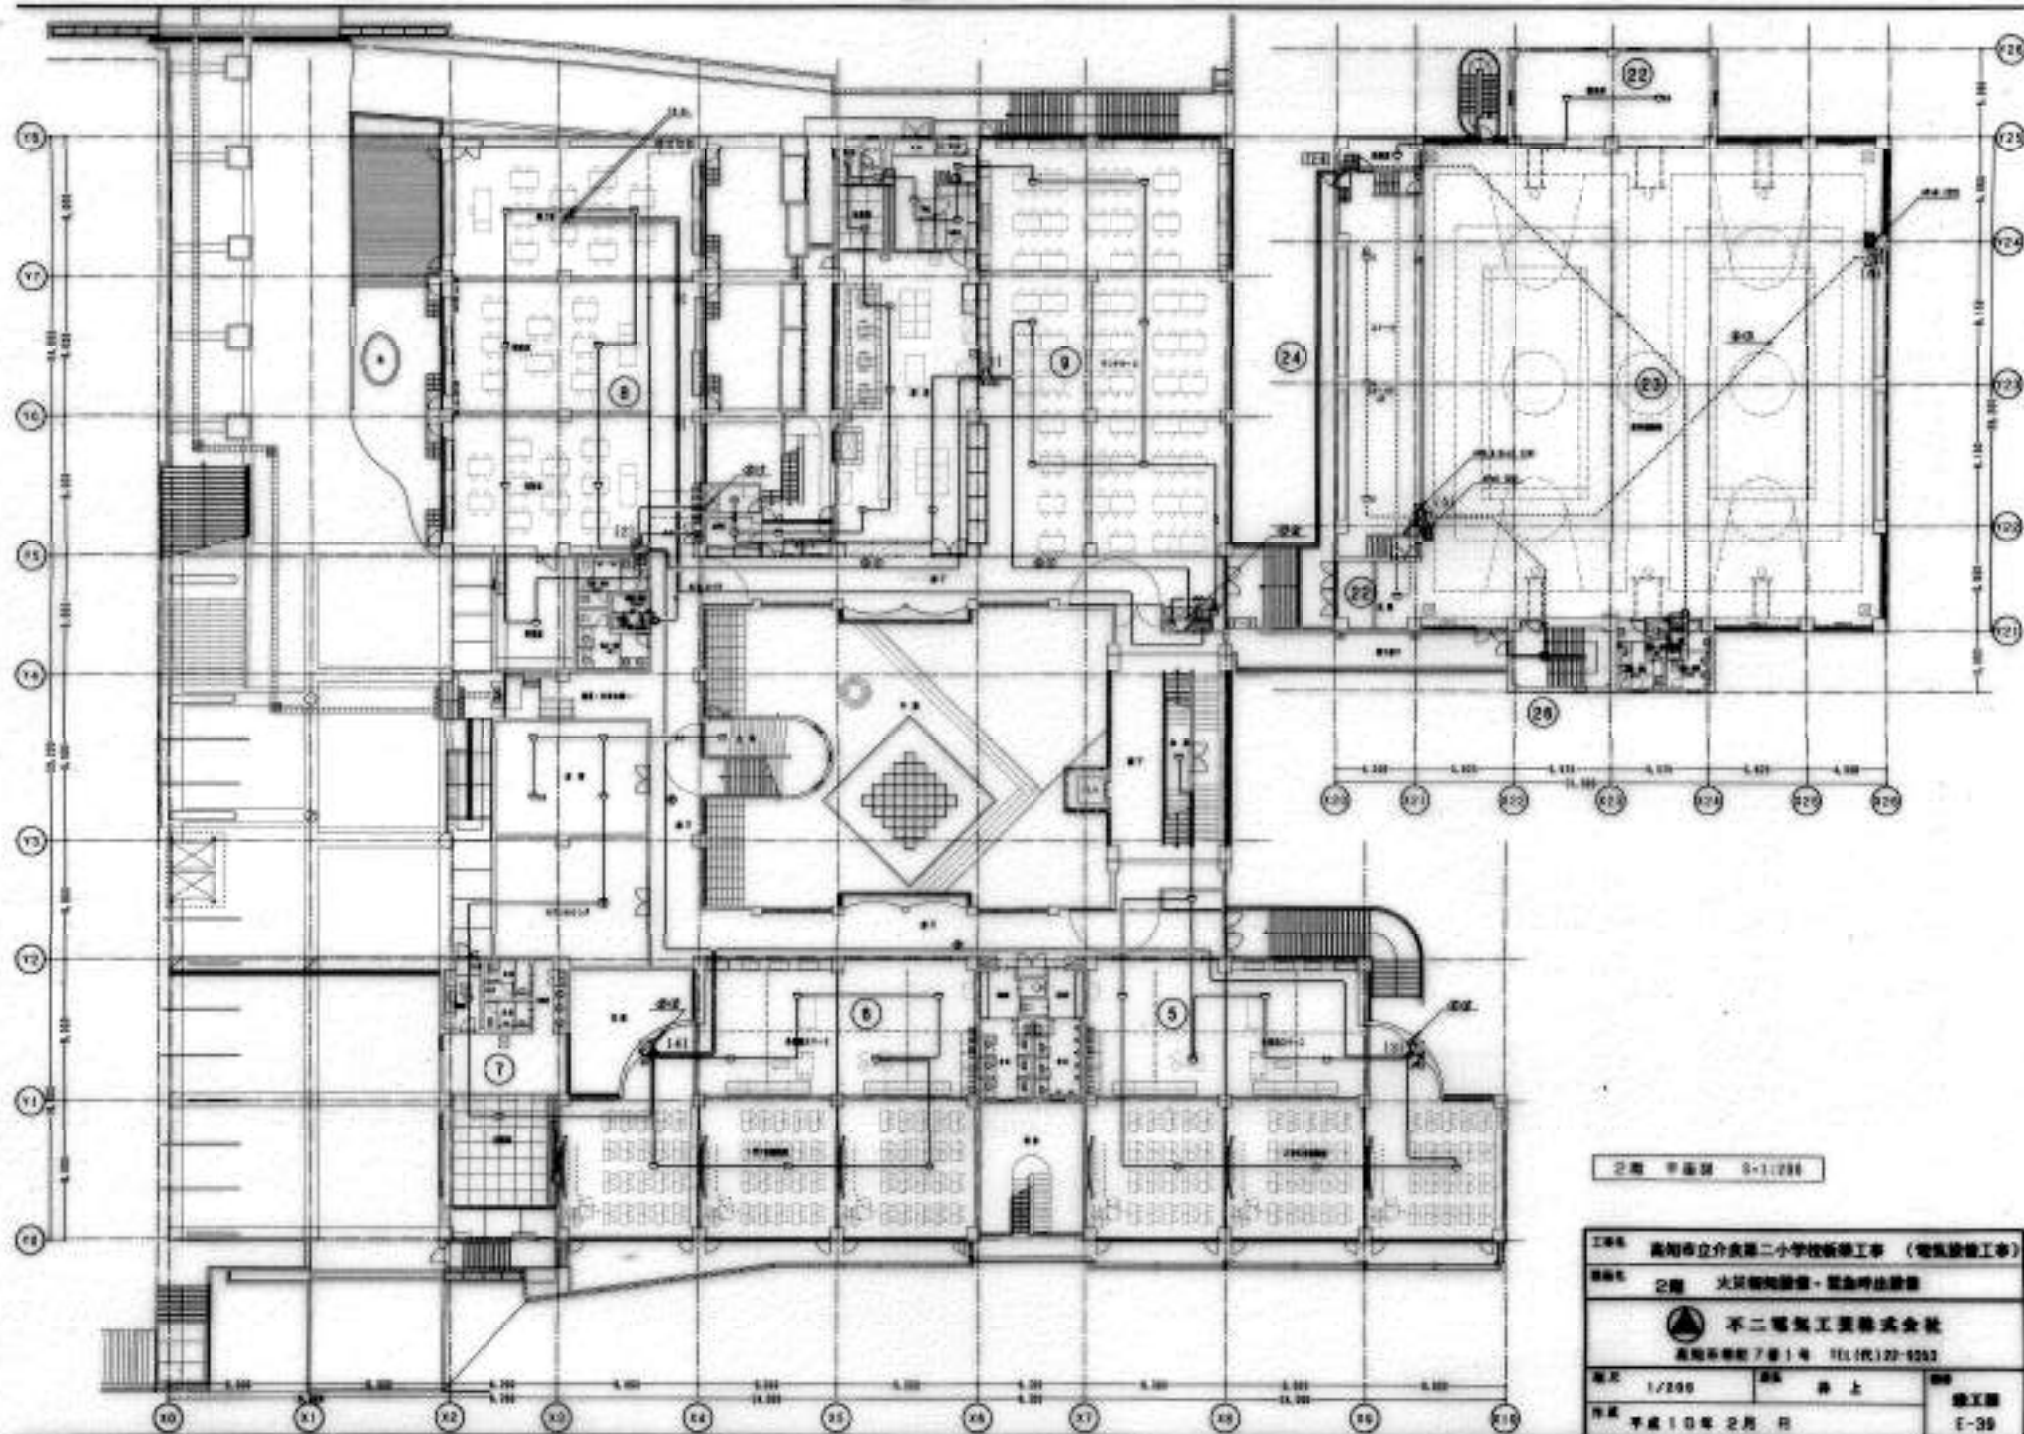

2階 平面図 8-1/236

縮尺 1/250	図上	竣工図
作成 平成10年 2月 日		E-39

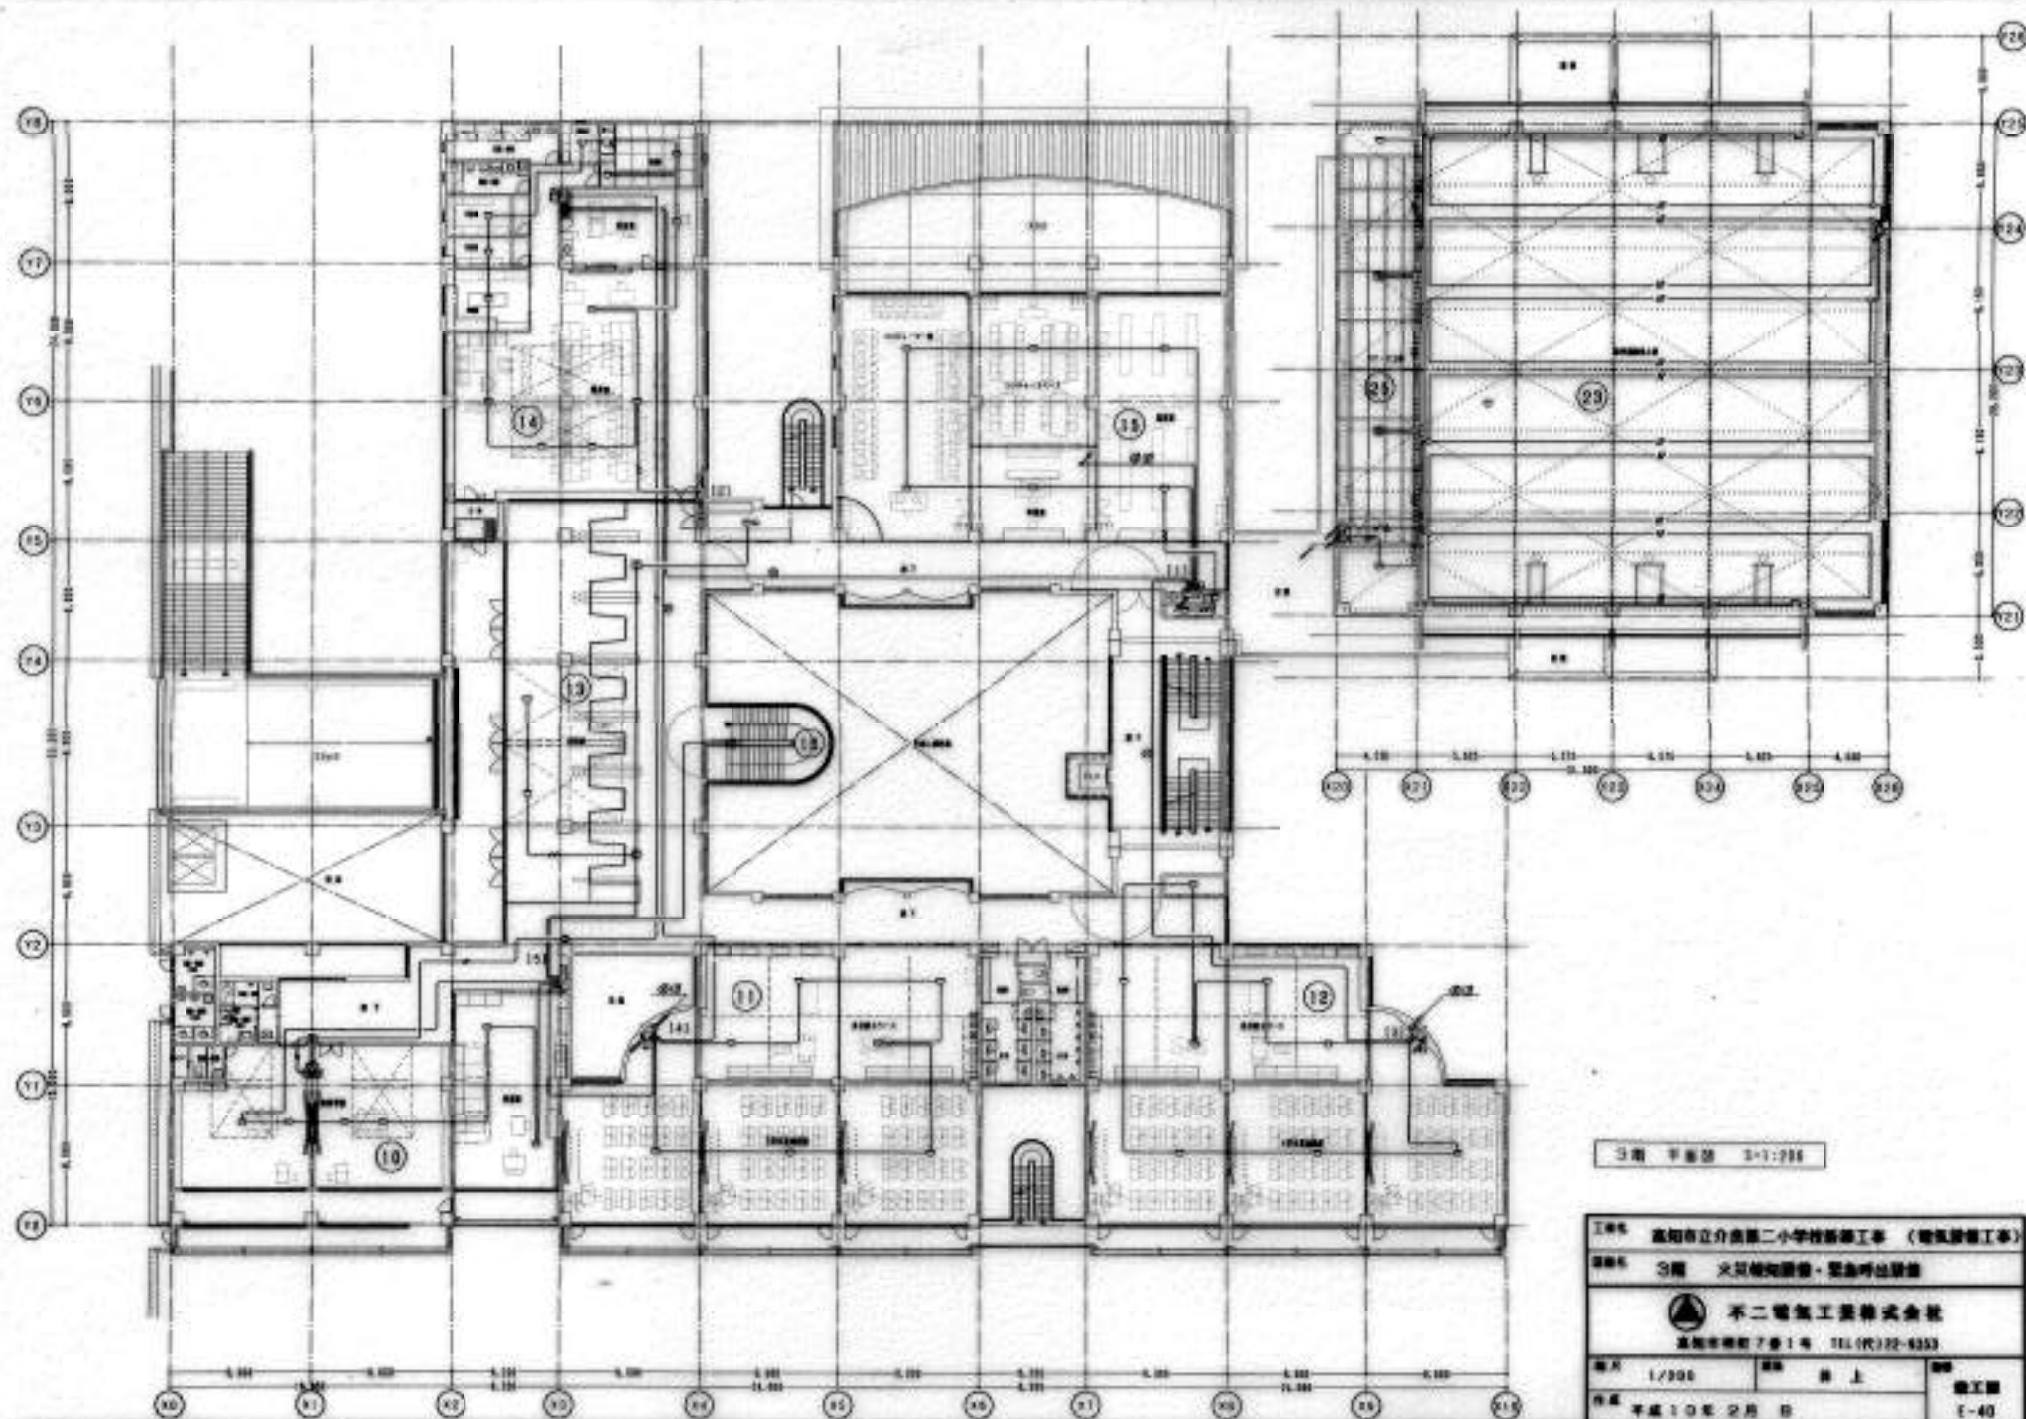

3階 平面図 1/300


縮尺 1/300


製図 井上


E-40

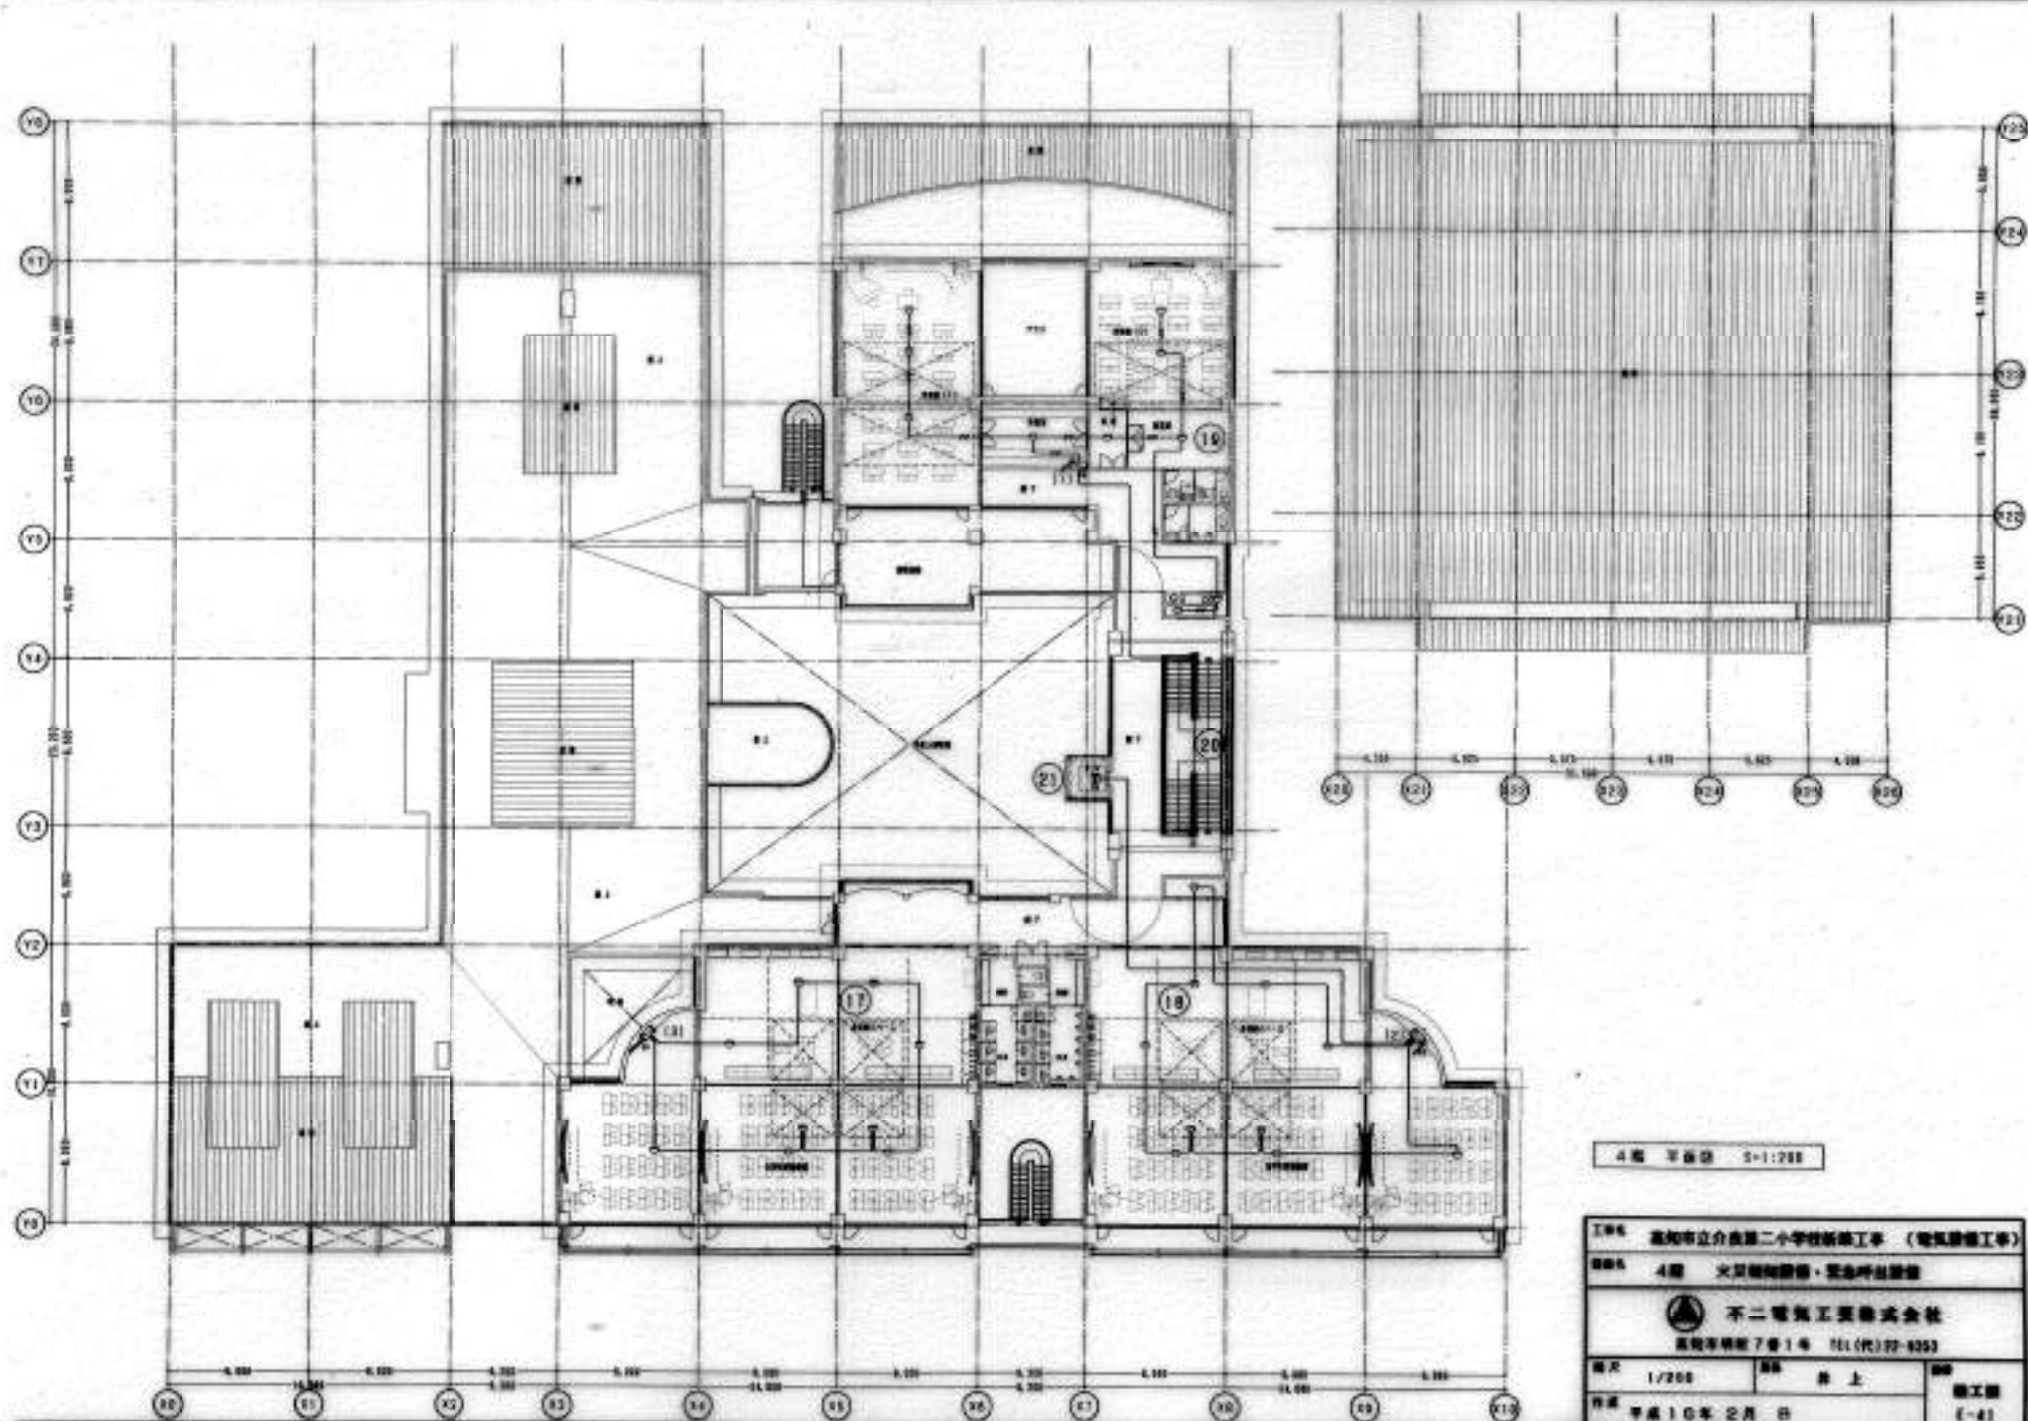

4階 平面図 S-1:200

工事名 高知市立倉田第二小学校新築工事（電気設備工事）			
図面名 4階 火災報知設備・緊急呼出設備			
 不二電気工務株式会社 高知市橘町7番1号 TEL(代)09-8353			
縮尺 1/200	図上	施工図	
作成 平成10年 2月 日		図工 41	

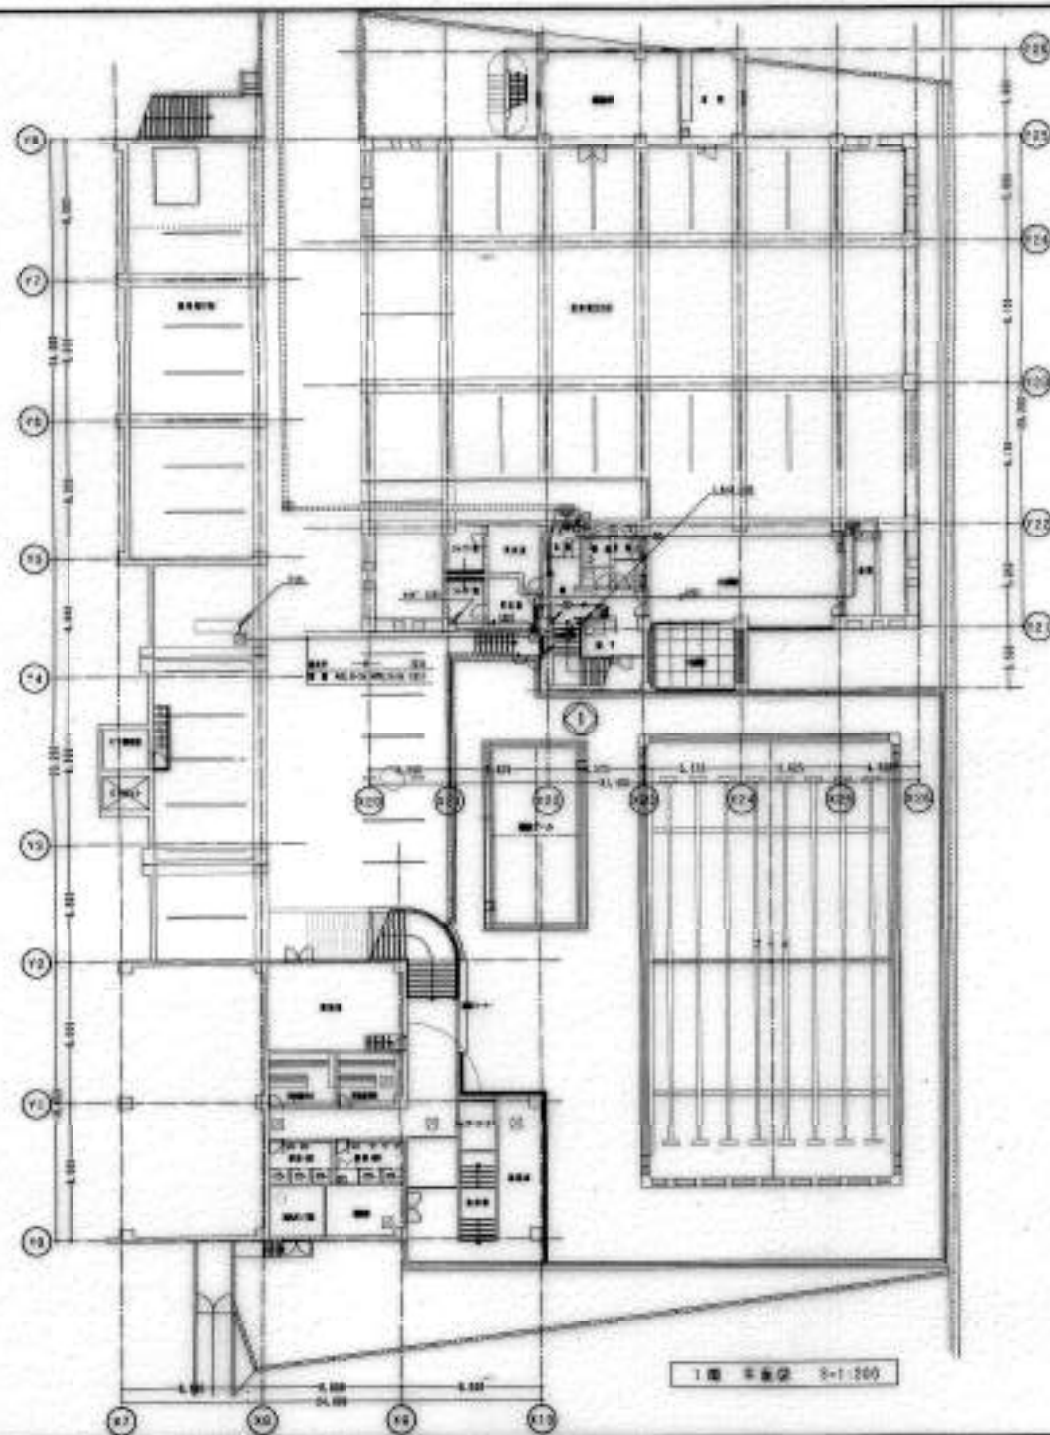



図尺 1/200	図名 第 1 図	図番	竣工図
作成 平成10年 2月 日			E-42

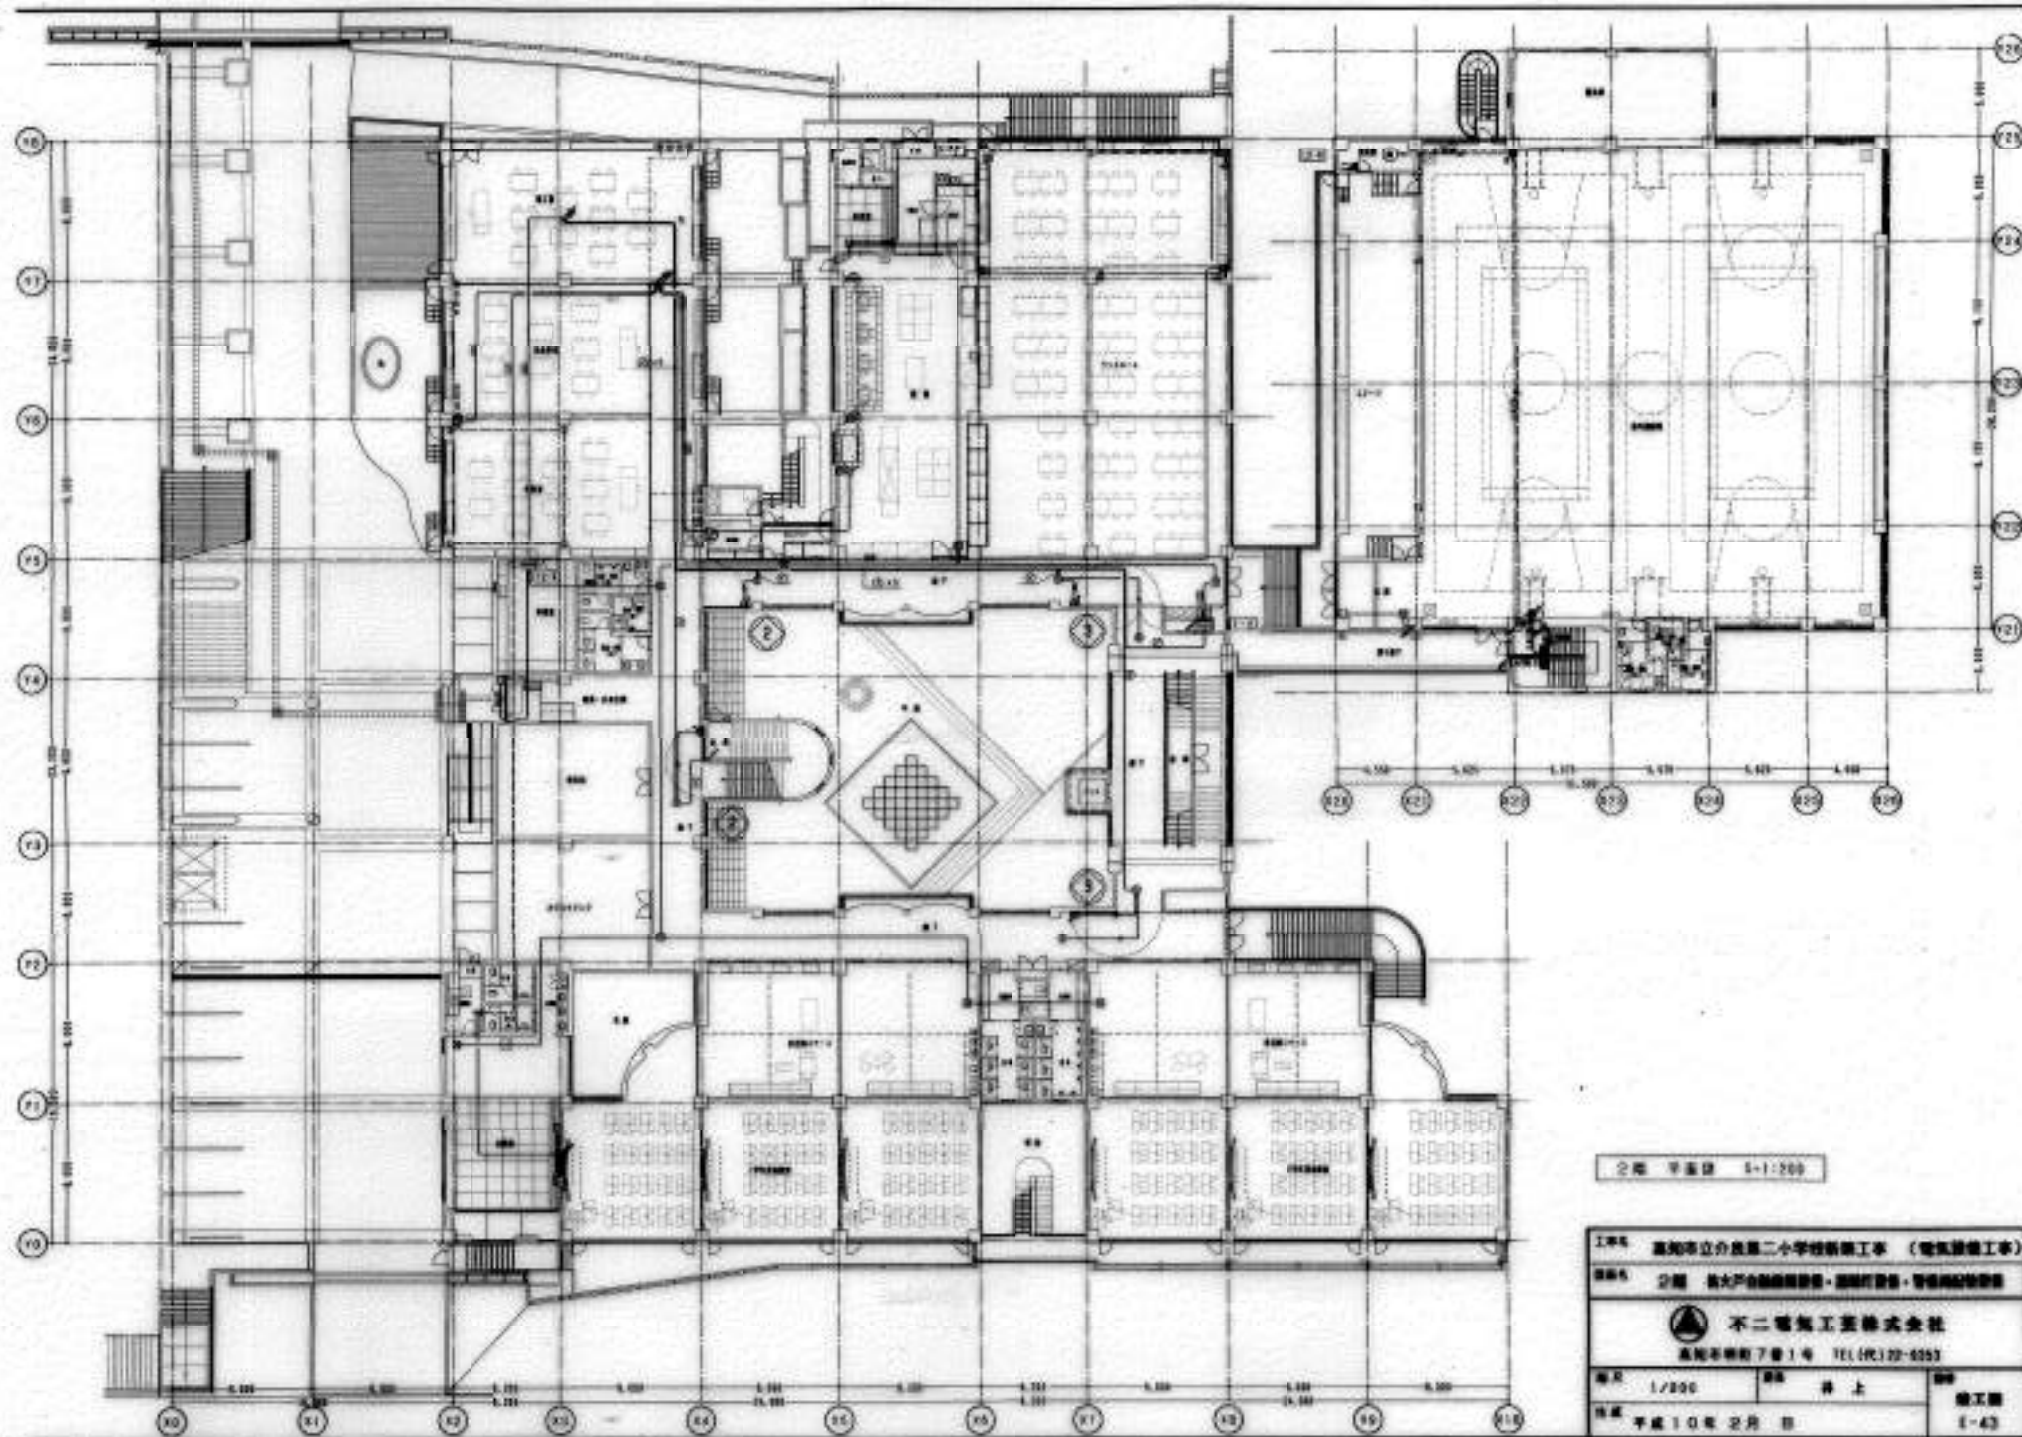


2階 平面図 1/200

工事名 高知市立小島第二小学校新築工事（電気設備工事）		
図名 2階 最大戸数設備図・照明設備・警備用設備図		
 不二電工株式会社 高知市南町下番1号 TEL(代)22-0353		
縮尺 1/200	図上 井上	竣工 竣工
作成 平成10年2月 日		1-43

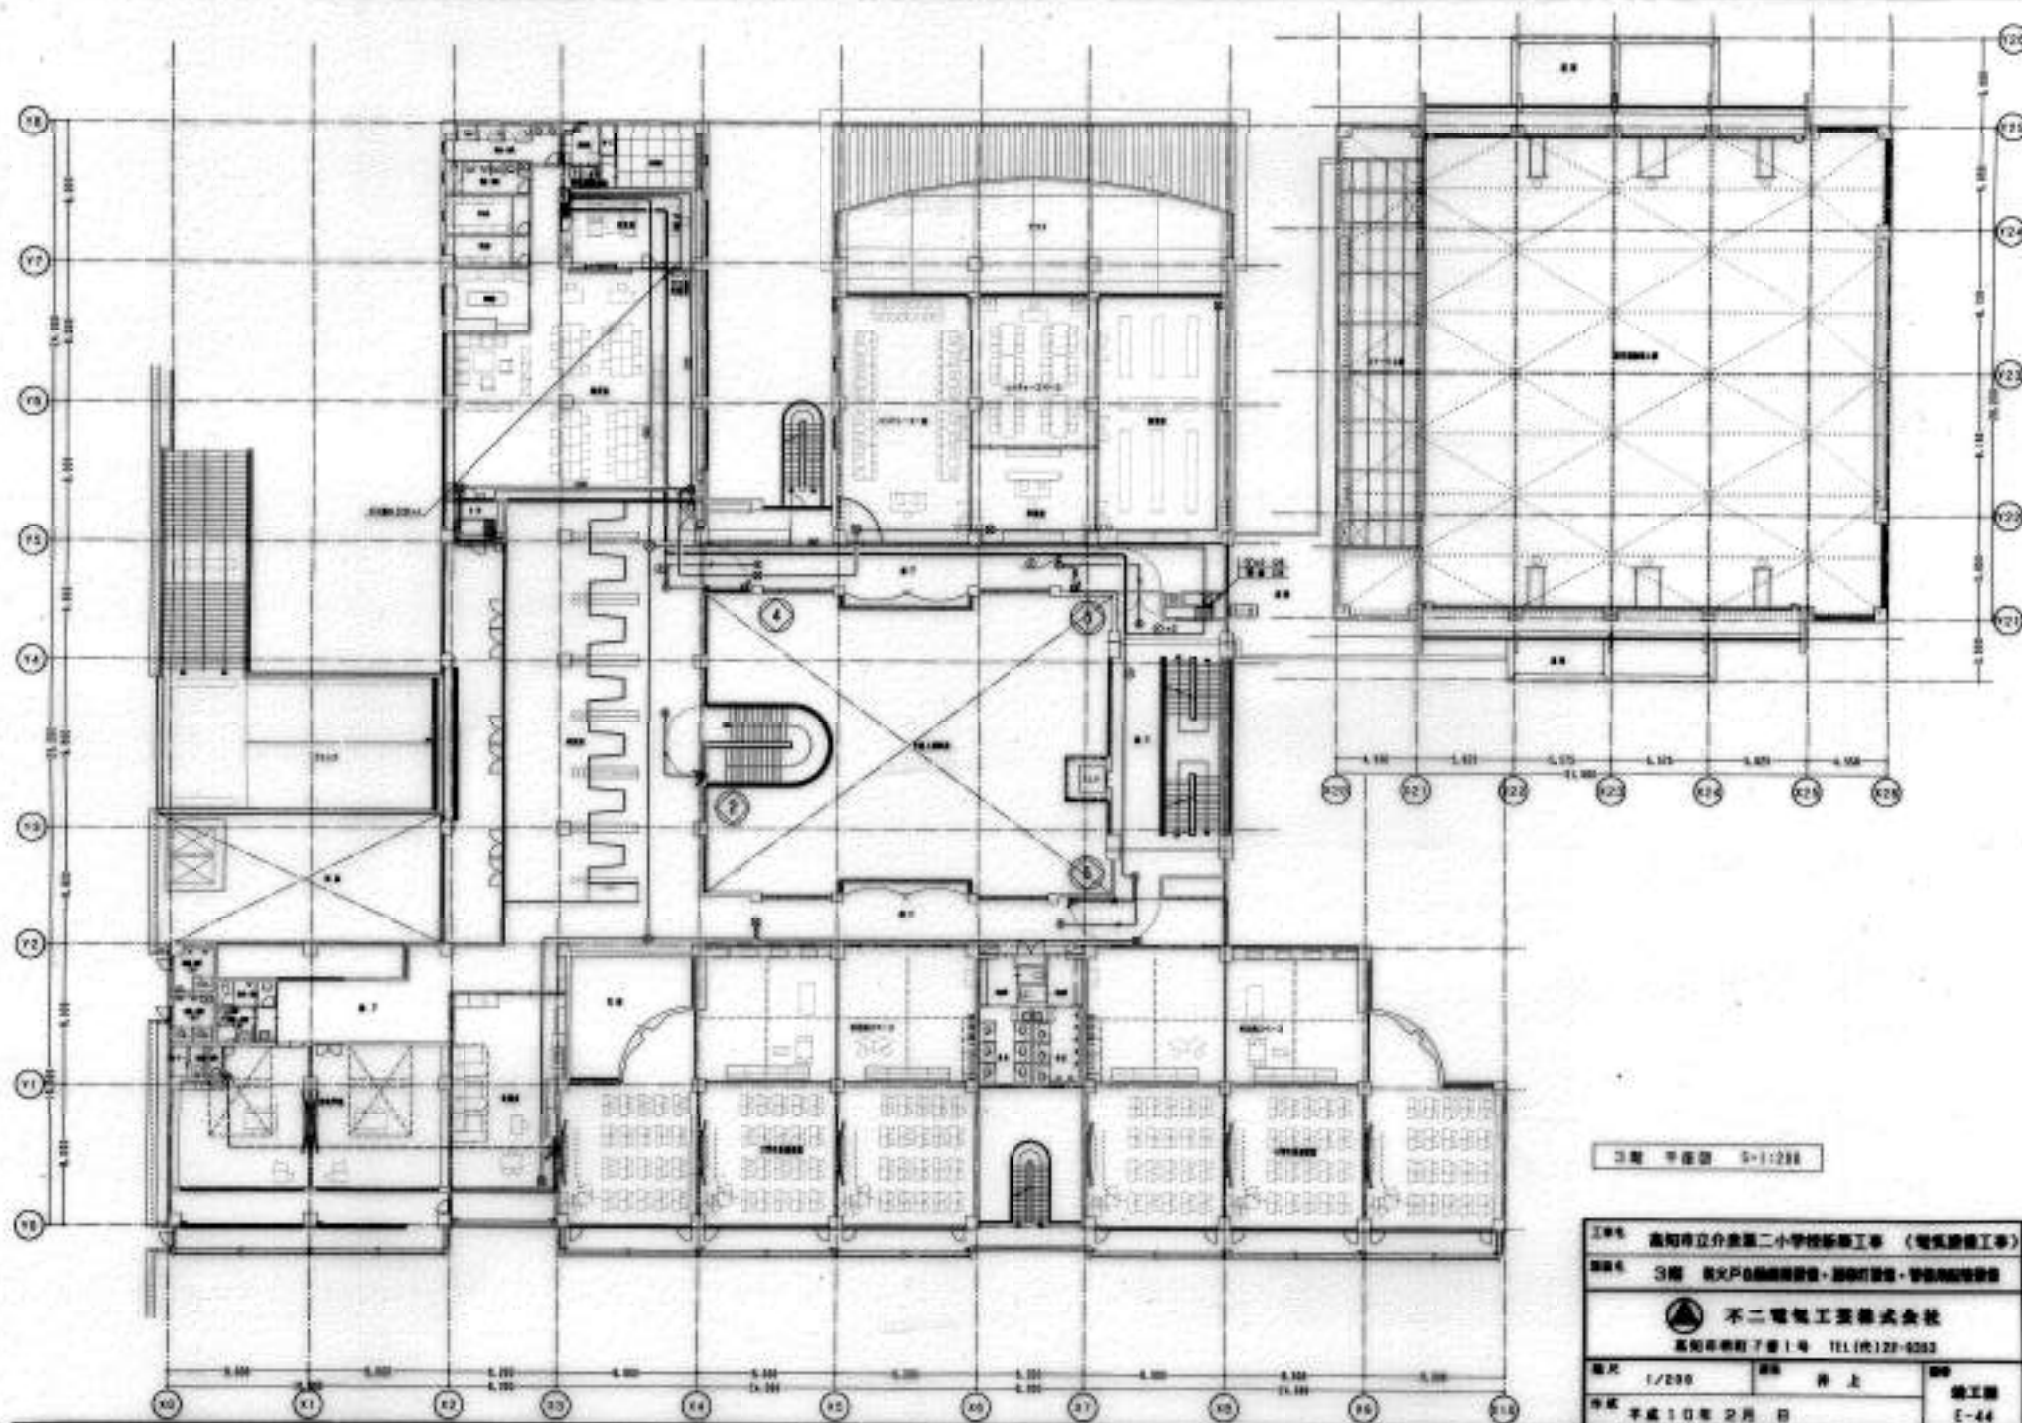





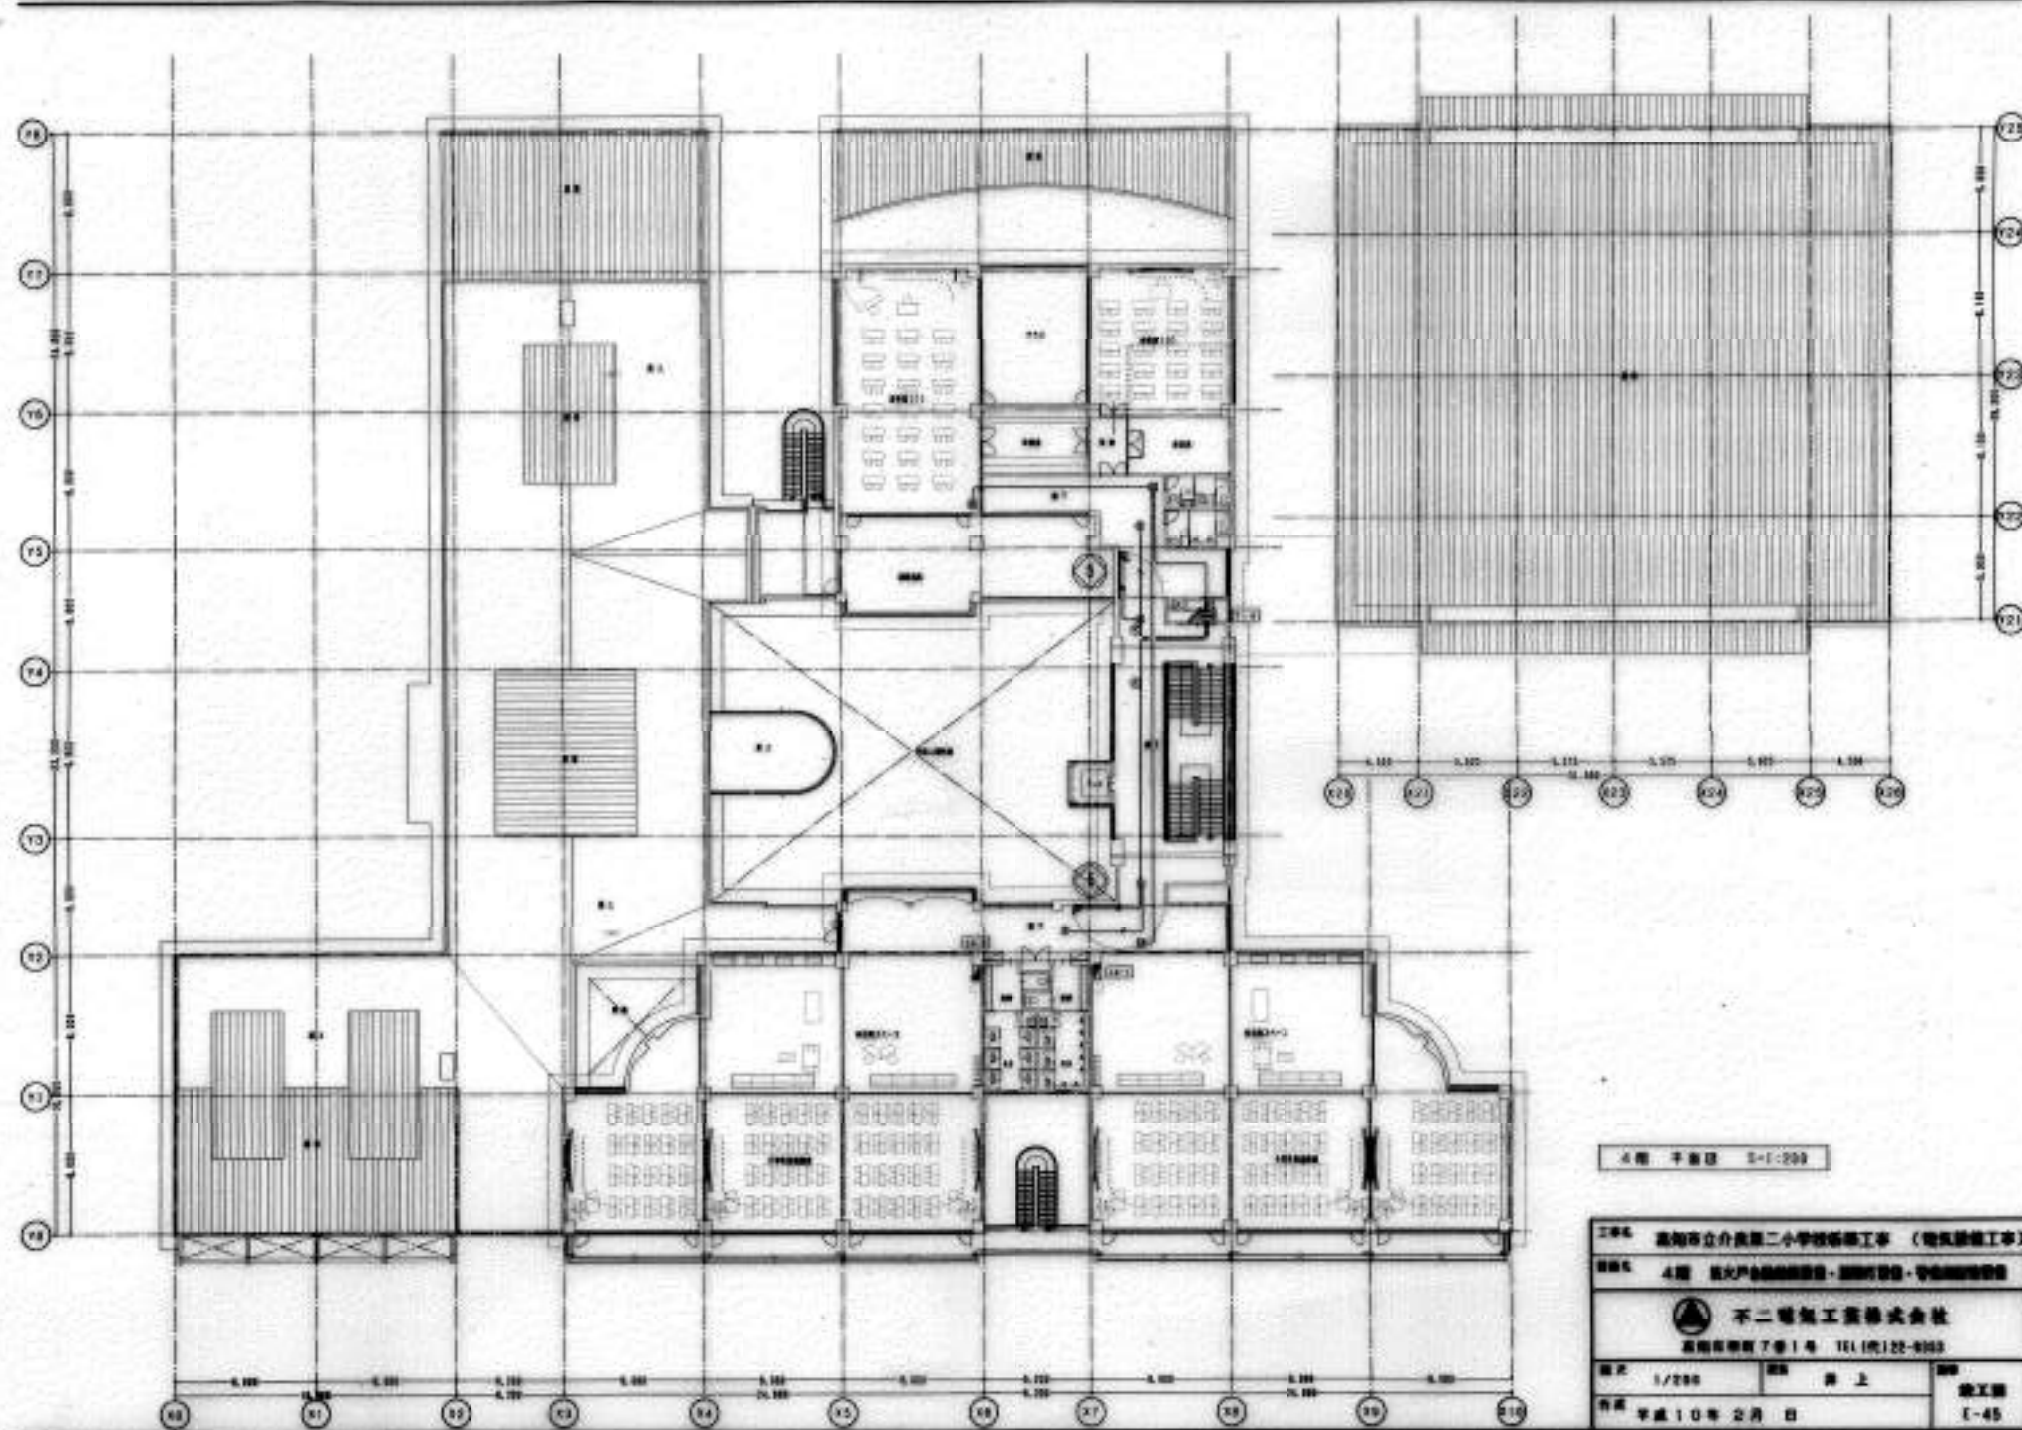





3階 平面図 0-1:200




工事名 高知市立介良第二小学校新築工事 (電気設備工事)		
 不二電気工務株式会社 高知市南町子番1号 TEL(0872)22-0283		
図次 1/200	図上 井上	竣工日
作成 平成10年2月 日		E-44



4階 平面図 5-1-203

縮尺 1/200	図上	竣工図
作成 平成10年2月 日		E-45


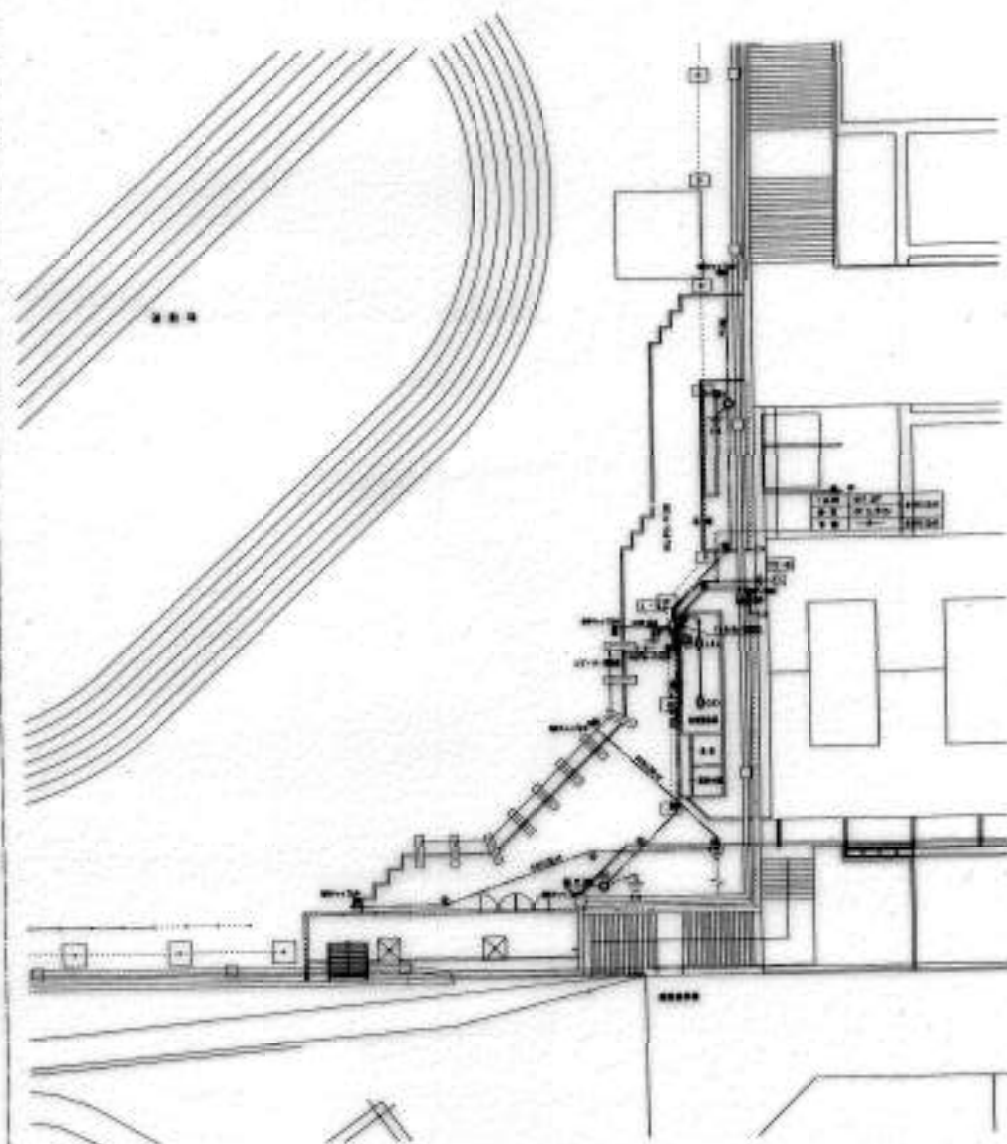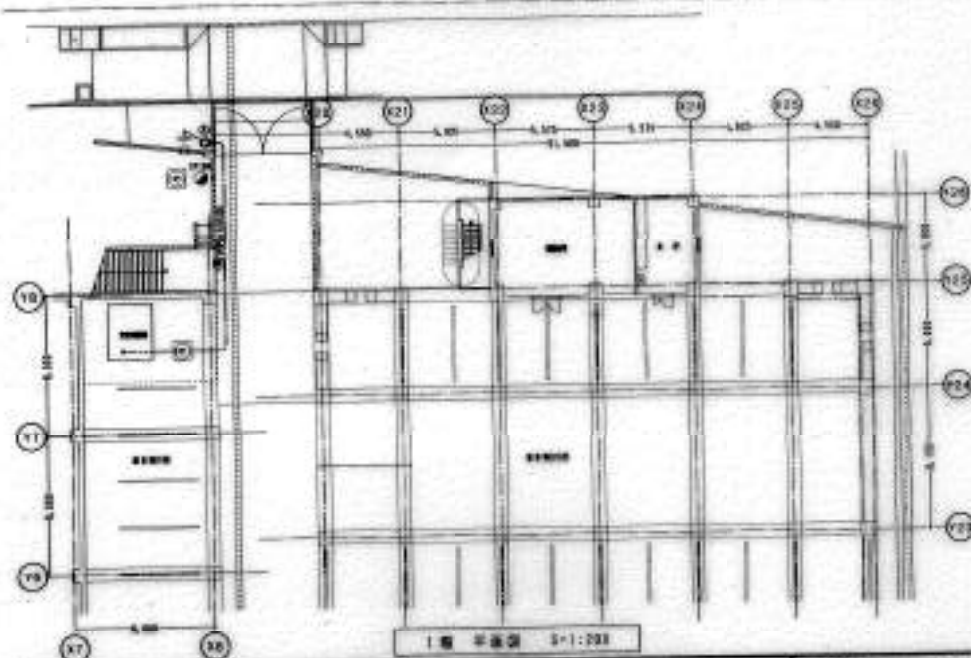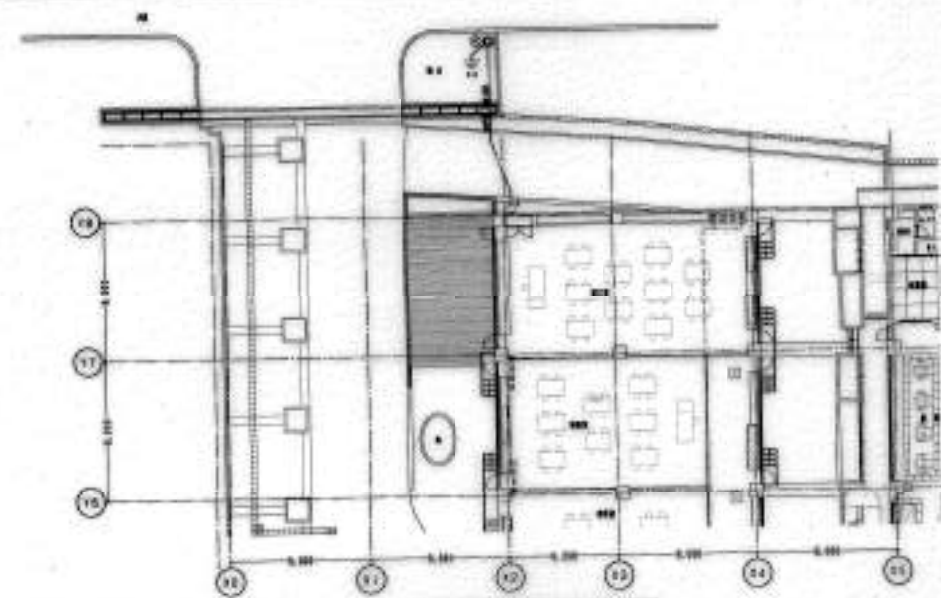

図号	429
430	
431	
432	





縮尺 1/200
作成 平成10年2月 日

工事名 高知市立合資第二小学校新築工事 (電気設備工事)
内容 屋外・外灯設備・運動場・教員図書

施工者
E-47

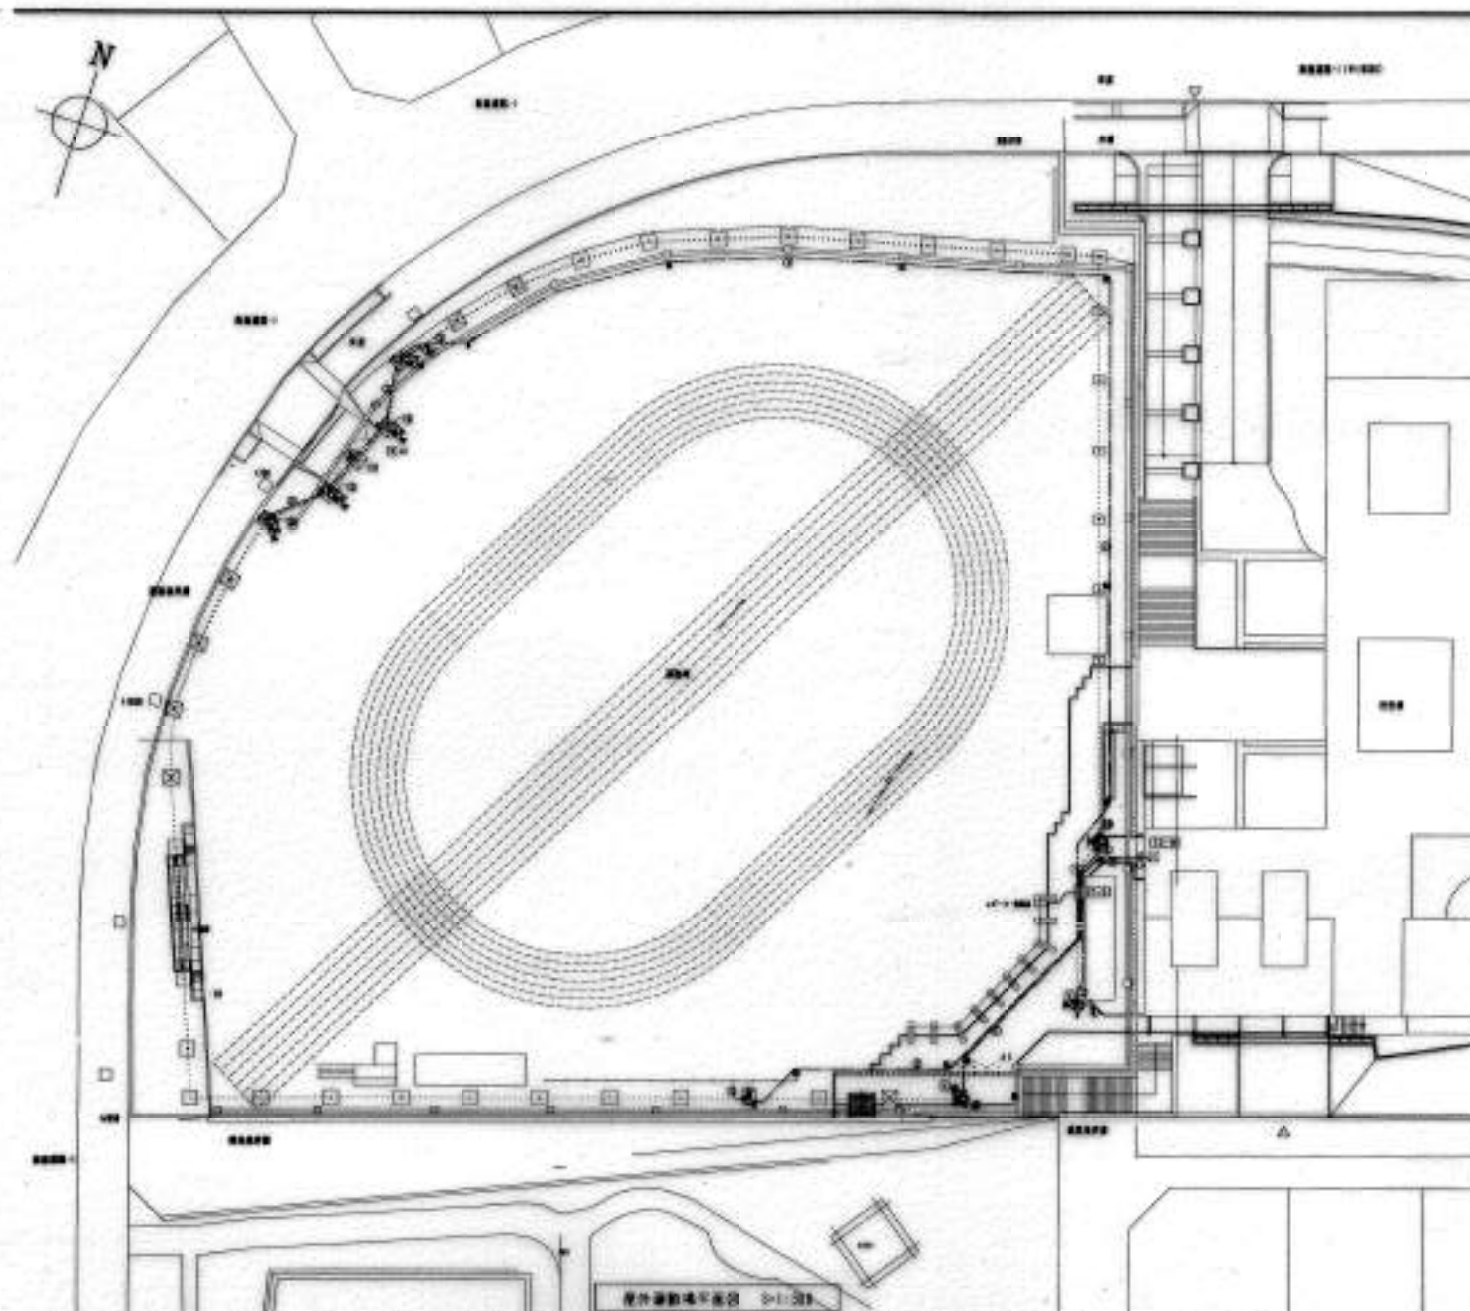

記号	名称	設置場所
①	ワイヤレスアンテナ	運動場中央部



屋外運動場平面図 0-1-200