

松田改良住宅新築電気設備工事

竣工図

備考

工事名

工事

縮尺

図番

承認

年月日


担当



中央電気工業株式会社


高知市美南町2丁目8-6 TEL 23-4138




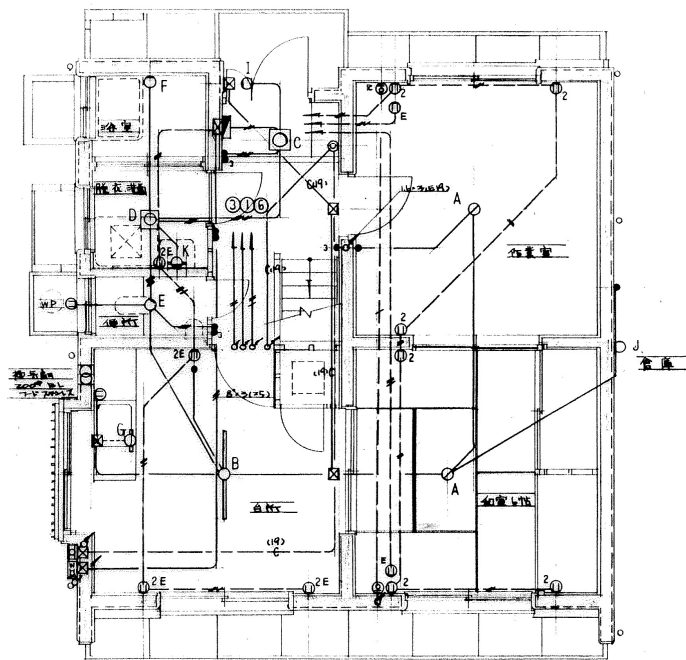

1. 外回線 50-2(E19), 50-2(E19)
 2. 電灯回線 50-2(E19), 16-2(E19), 16-2(E19)
 3. TV回線 50-2(E19), 50-2(E19)

シンボルマ-7	江 橋
WHM	積算電力計取付板(1*3) 日東MBK-131 200x115(FRP)
	保安器取付板 日東MP-21 262x222x25(FRP)
	電灯配線 ELB 3P40AT.NS EP20A-6 兼用TFH8064E-4-2 300x110x68
	分配器 Box(5B3P) フット箱 FRP 分配器 DX-D-77CS
	4x14ボ-7入 フット箱(FRP) 屋外ステンレスフット
	遮断ユニット 中国 DX DMC-37-TWB フット FRP
	請求 DX DMC-37-RWP
	スイッチ、コンセントは大角通用型、フット FRP
マ-7取付台 マ-7	取付台 SUS DXMH-98 マスト SUS Z17% -CM
	遮断式換気扇 200*(BL) リ-タ-カバ- SUS 兼用VFH20SB
	電話用12ル フット FRP

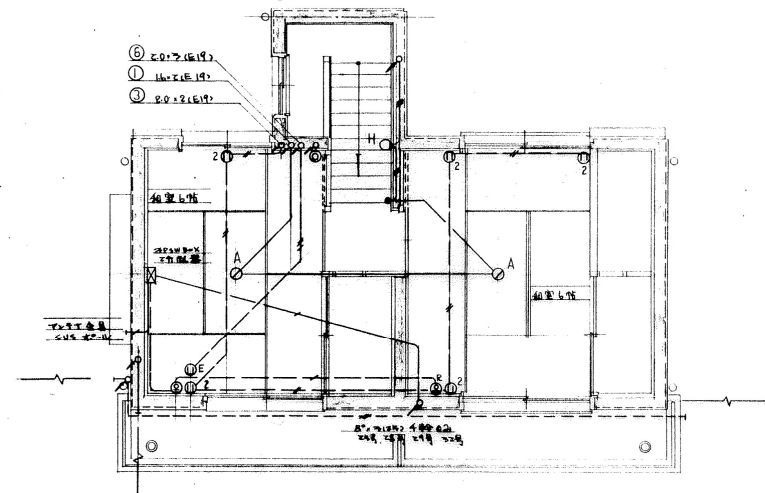


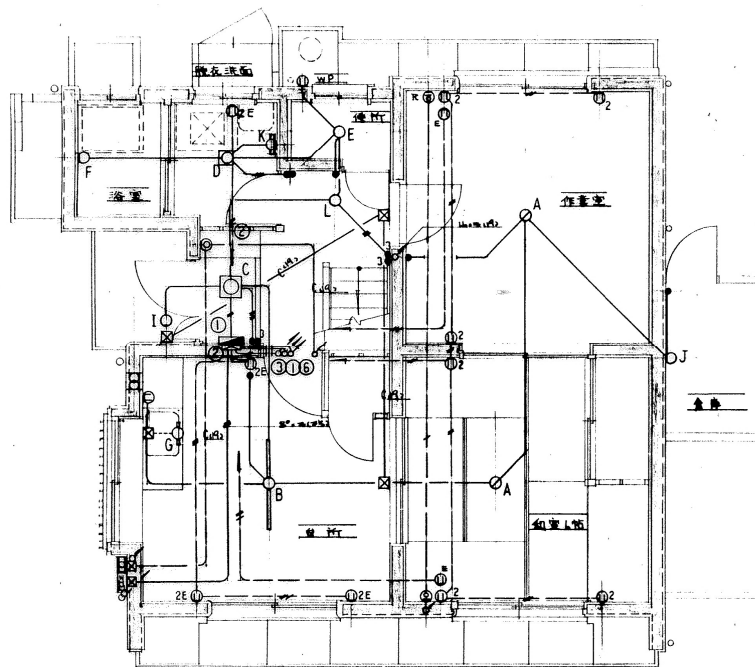

特殊事項

1. コット回路 ———— 200V(100V) ———— 200V(100V)
2. 電灯回路 ———— 200V(100V) ———— 100V(100V)
3. TV回路 ———— 50-FR(100V) ———— 50-FR(100V)

シンボルマ-7		仕 様	
(A)	○	IL-60 ^W	東芝 DH 4228
(B)	○	FL-40 ^W NH	ET 4135 N
(C)	□	FCL-30 ^W	FC 3885
(D)	□	FCL-15 ^W	松下 HW 6085
(E)	○	IL-40 ^W	東芝 14 2039
(F)	○	IL-60 ^W 防塵	IB 3116
(G)	○	FL-20 ^W	FB 2193PN
(H)	○	IL-40 ^W	松下 LB 86730
(I)	○	IL-40 ^W	東芝 IB 3202
(J)	○	IL-40 ^W	東芝 14 2203
(K)	○	FL-15 ^W	FB 1652
(L)	○	IL-40 ^W	14 2401W

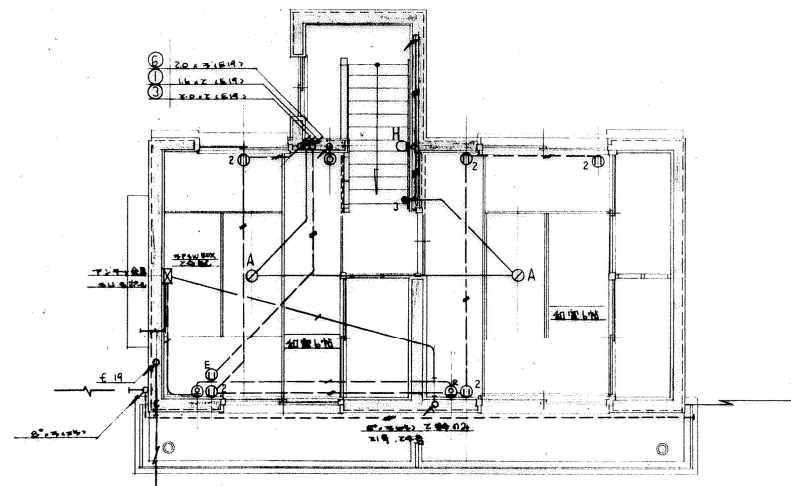

備考

工事名
図面名称

松田地区改良住宅新築工事
B-TYPE 竣工図

縮 1/50
図 番 E-2

承 認

58年2月4日
担当 中 澤



中央電気工業株式会社
高知市美南町2丁目8-6 TEL 23-4138