






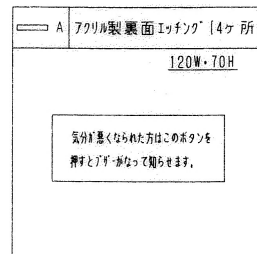


A	Hf32W-2 FSS9-MPA-322	E	FL8W NF11436 EL
FHW42U21K SUS製,全光束9000lm 			
B	FL40W-1 JF41580	F	FDL18W-1 NF11956 EL
厨房高温用 SUS防湿型 			
C	FCL30W HW8975 EL	H	FL13W-1 HLW6020 EL
防湿防雨型 		防湿防雨型 	
D	IL60W LB56071K		
			




アクリル銘板仕様


配線、配線器具仕様特記

配線凡例		
電灯回路	VVF 2.0-3C	天井隠蔽
"	" 1.6-2C	"
"	" 1.6-3C	"
"	" 1.6-2CX2	"
"	" 1.6-2C+3C	"
電灯回路	" 1.6-3CX3	天井隠蔽
コンセント回路	" 2.0-3C	土間隠蔽
"	" 2.0-3C	天井隠蔽
センサー電源回路	" 2.0-3C	土間隠蔽
緊急呼出回路	AE1, 2-2C	天井隠蔽
埋込コンセント	2P-15A	新金プレート
埋込コンセント	2P-15AX2	"
埋込コンセント	2P-15AX2 ET	"
埋込コンセント	2P-15/20AE ET	"
防水コンセント	2P-15AX2 ET	"
埋込スイッチ	1P-15A	"
埋込スイッチ	1P-0.5A [ONE'カ]	"
埋込スイッチ	3W-15A	"
ノズルプレート	[OB102X44 C付]	新金プレート
ガス漏れ警報器	[OB102X44 C付]	[YP-416]
防雨入線カバー	[OB102X44 C付]	
給湯リモコン用	[OB102X44 C付]	
ガス遮断弁コントローラ	[OB102X44 C付]	[YCB-120]
非常用押釦 [壁埋込プラススイッチ付] [防沫型]		[WS65771]
防犯用ドアスイッチ	[AC24V]	[EK60]
ランプ付警報アリカブザー	[別図参照]	[EA5424]
非常用押釦取扱銘板		

図号	工事名	SCALE	図章
	海老川老人福祉センター増改築電気設備工事	1:100	有限会社 早川電設
	図面名	DATE	高知市南万・162番地33
	照明器具姿図、配線、配線器具仕様特記 完成図	H12.3	TBL10881824-1414
			2/9

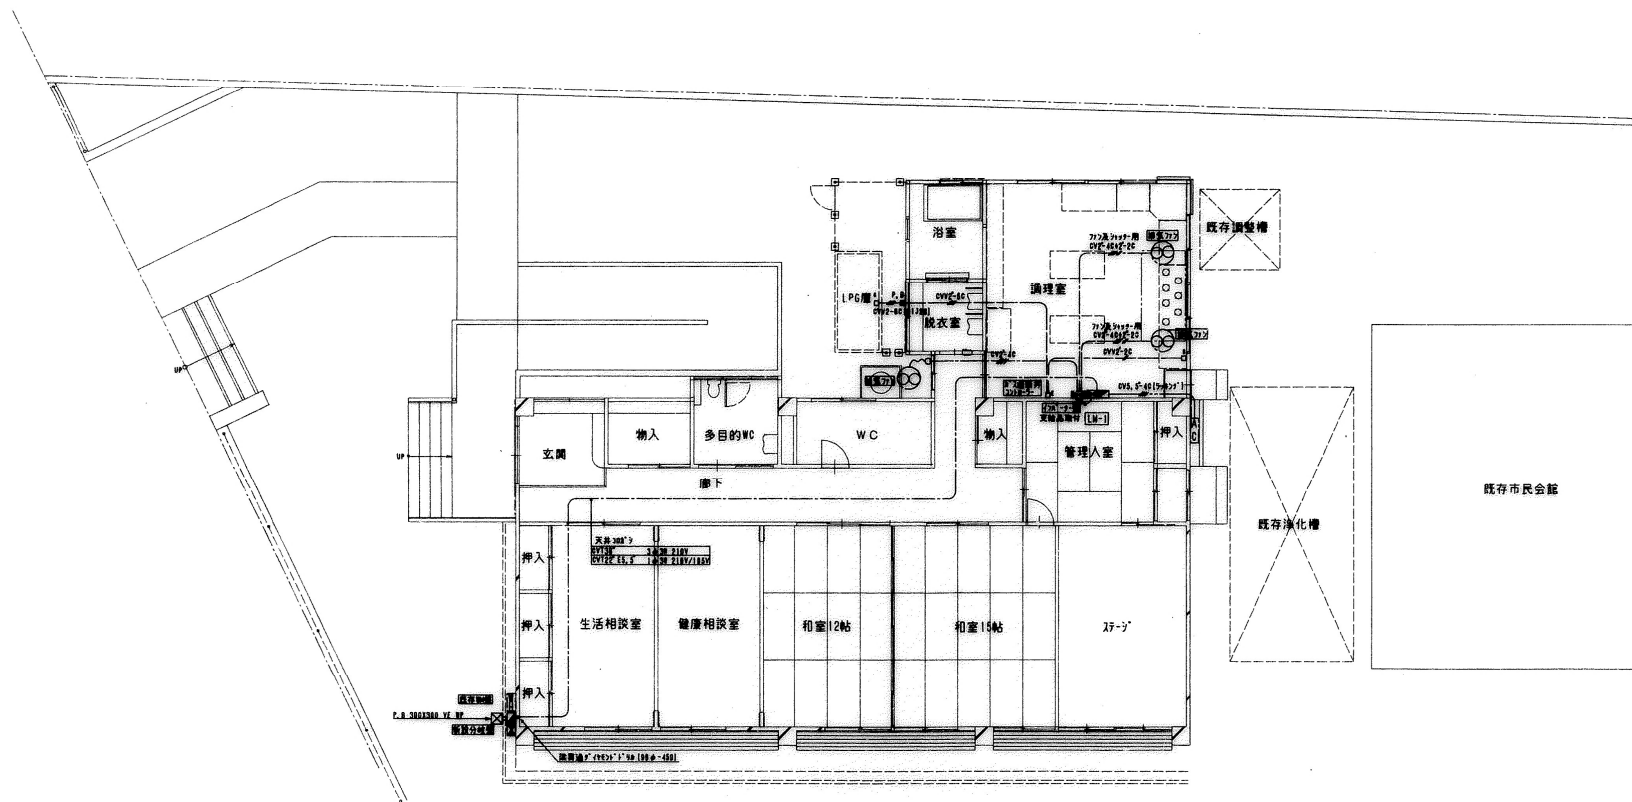


<div>図号</div>	<div>工事名</div> <div>海老川老人福祉センター増改築電気設備工事</div> <div>図名</div> <div>幹線動力設備図 完成図</div>	<div>SCALE</div> <div>1:100</div> <div>DATE</div> <div>H12.3</div>	<div>有限会社 早川電設</div> <div>高知市南万・162番地33</div> <div>Tel.09851024-1414</div>	<div>図番</div> <div>3/9</div>
---------------	---	--	--	------------------------------

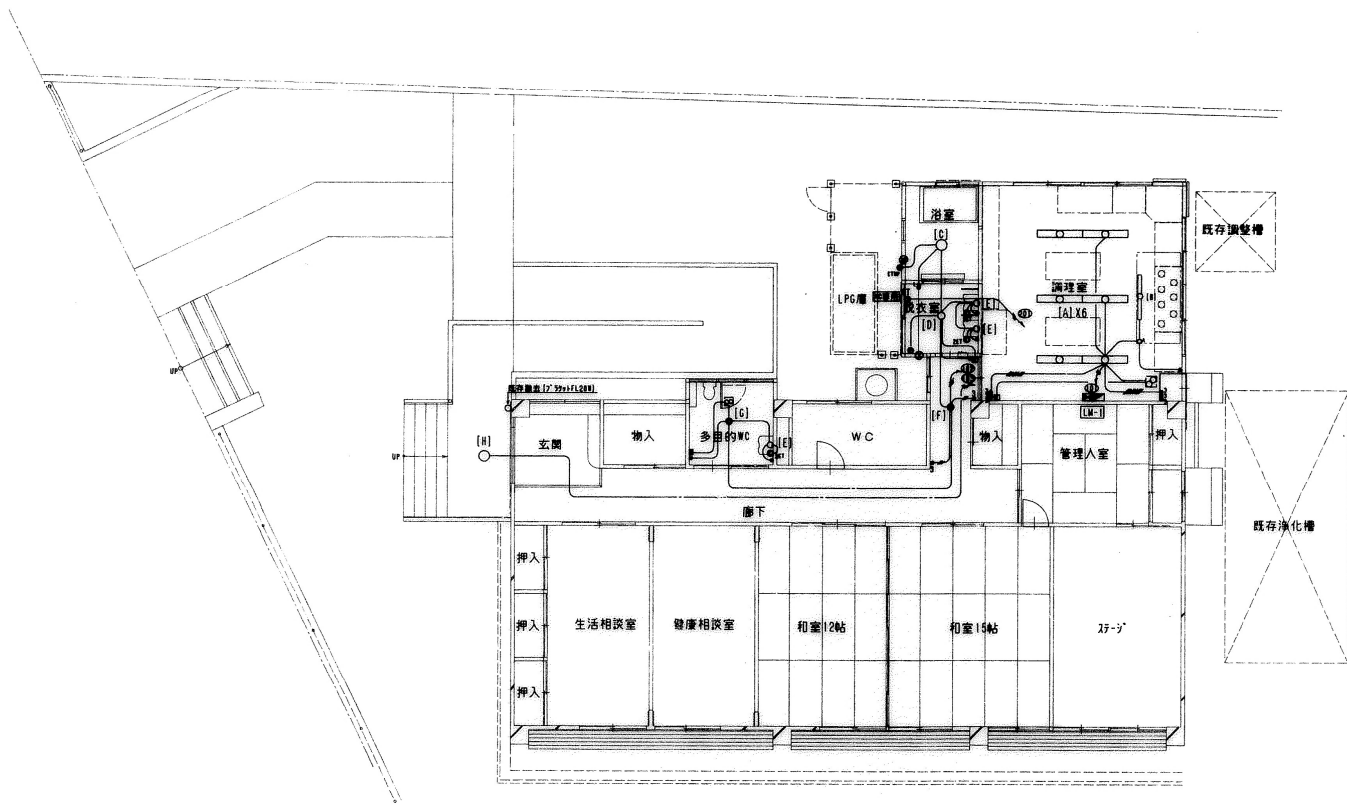

平面図 S=1:100

<p>備考</p>	<p>工事名 海老川老人福祉センター増改築電気設備工事</p> <p>図面名 照明設備図 完成図</p>	<p>SCALE 1:100</p> <p>DATE H12.3</p>	<p>有限会社 早川電設</p> <p>高知市南万・162番地33</p> <p>TEL00801024-1414</p>	<p>図番</p> <p>4</p> <p>9</p>
-----------	--	--------------------------------------	---	-----------------------------



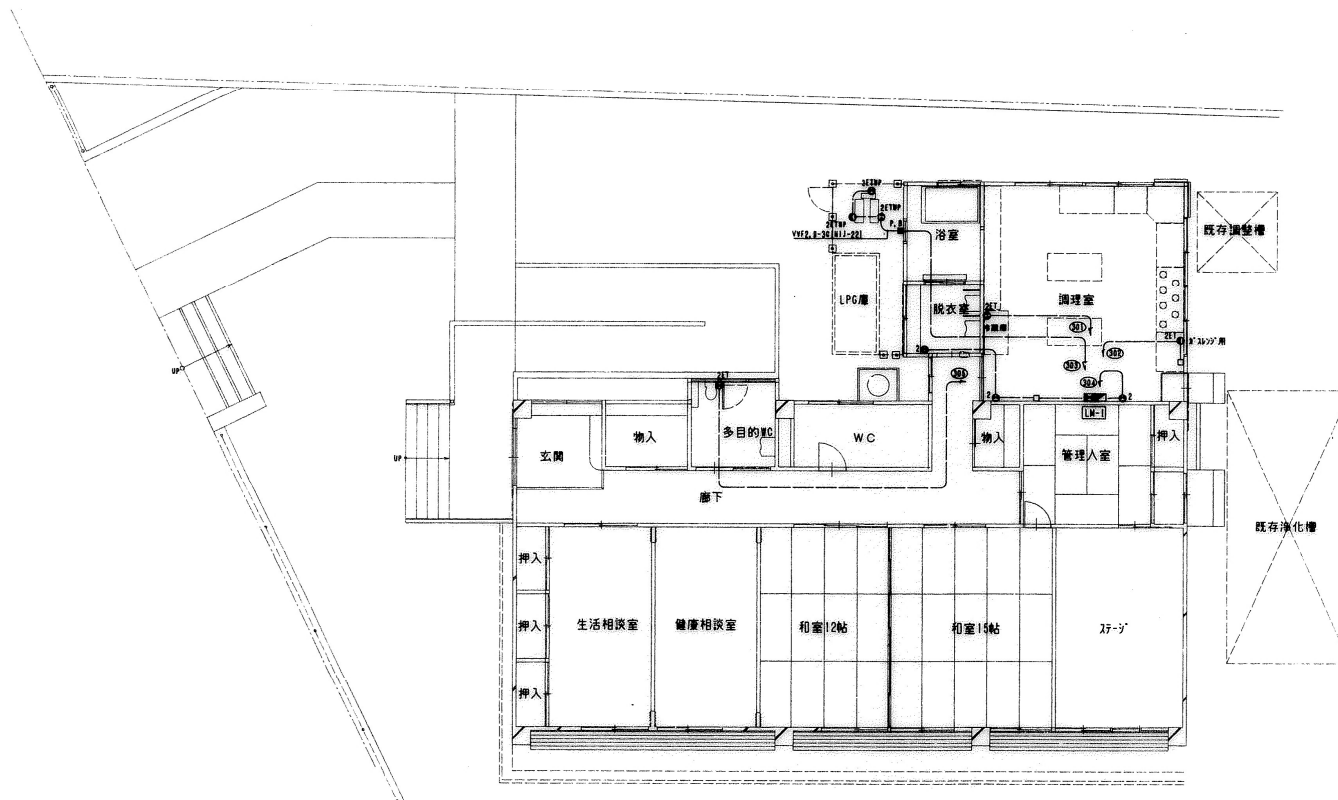


図号	
工事名	海老川老人福祉センター増改築電気設備工事
図名	コンセント設備図

図名	コンセント設備図
完成図	

SCALE	1:100
DATE	H12.3


有限会社 早川電設	図番
高知市南万・102番地33	5
TEL0861024-1414	9



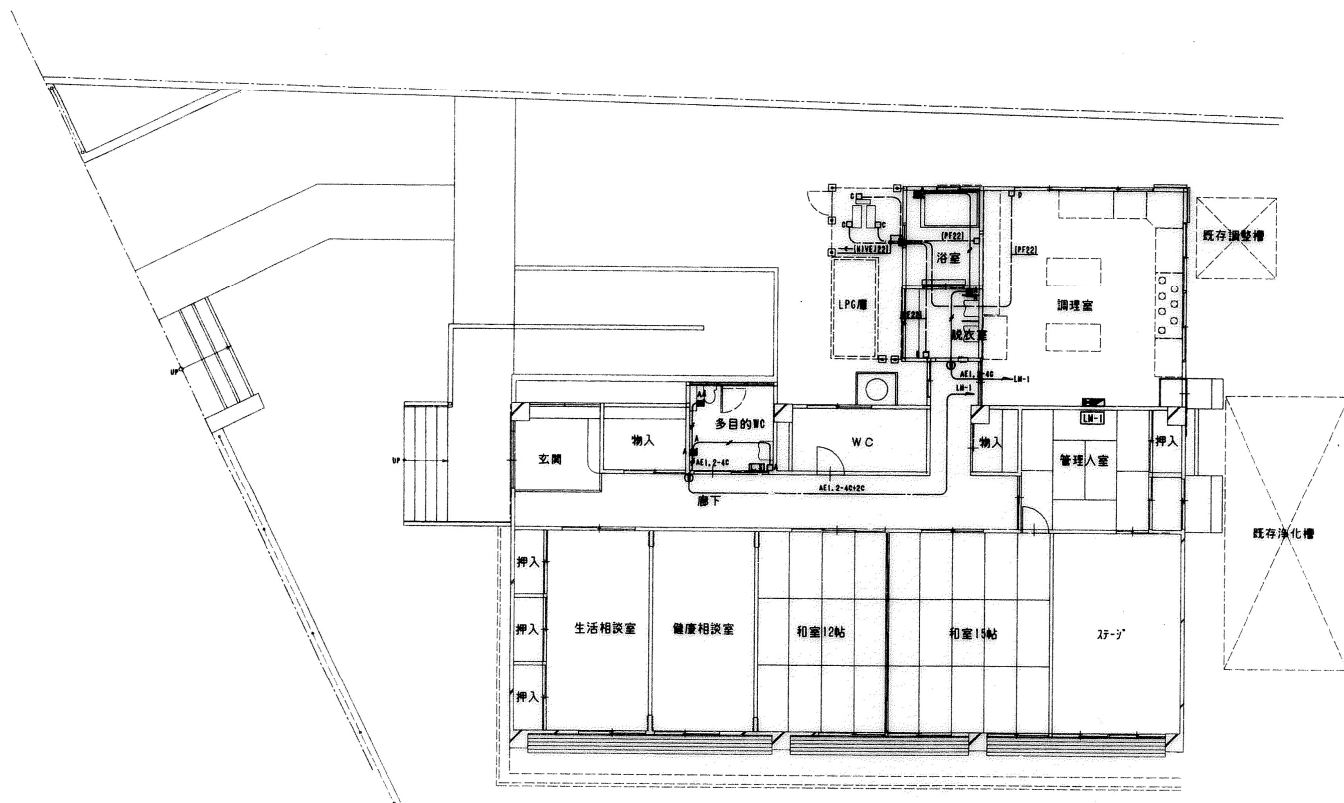


平面図 S=1:100

図号 	工事名 海老川老人福祉センター増築電気設備工事 図面名 緊急呼出、給湯用設備図 完成図	SCALE 1:100 DATE H12.3	有限会社 早川電設 高知市南万・143番地33 TEL10001024-1414	図番 6 9
--------	--	---------------------------------	--	--------------

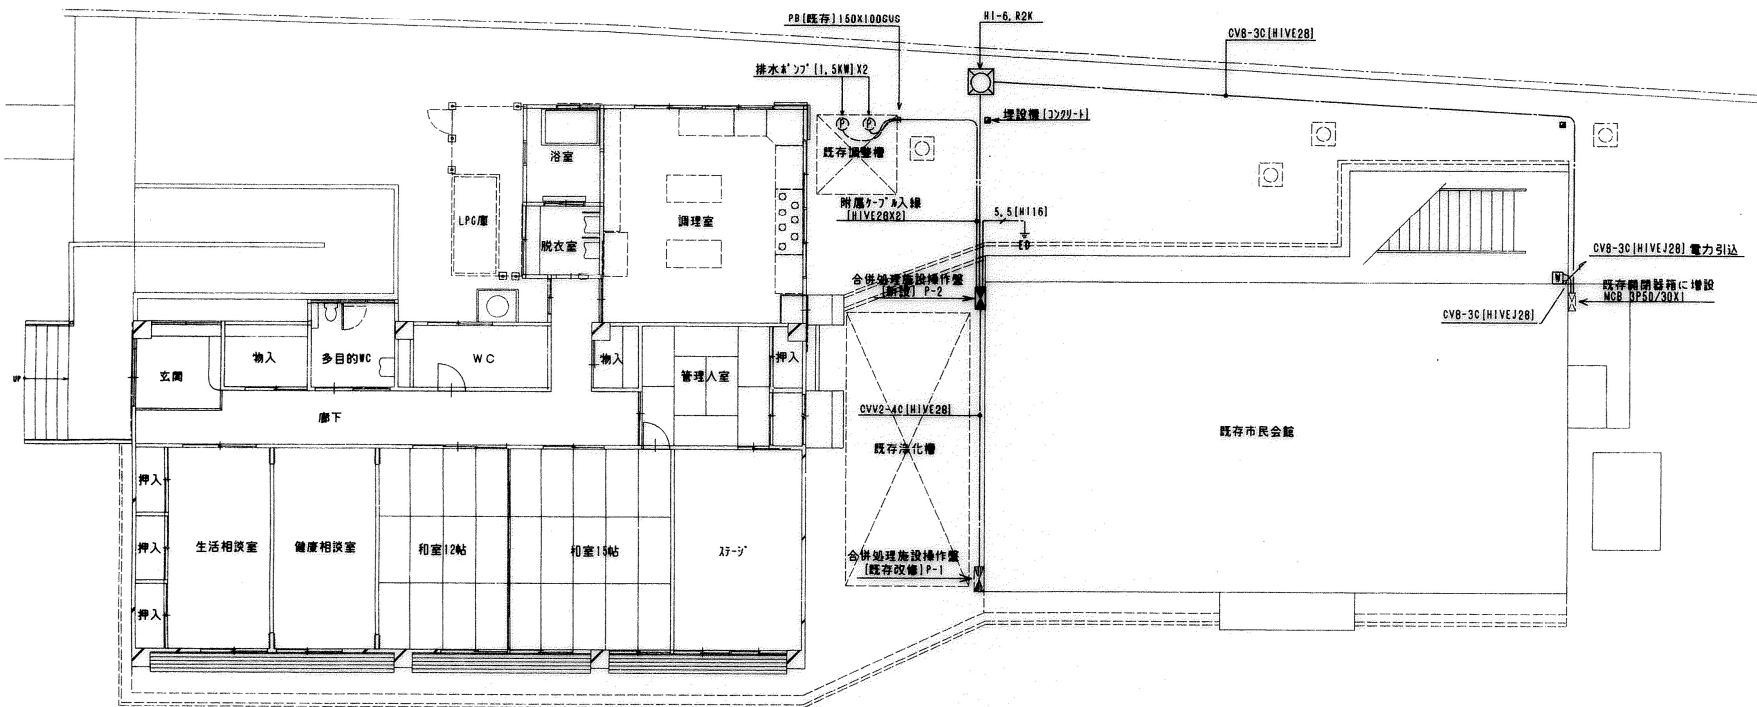

平面図 S=1:100

<p>備考</p>	<p>工事名 海老川老人福祉センター増改築電気設備工事</p> <p>図名 動力設備図 完成図</p>	<p>SCALE 1:100</p> <p>DATE H12.3</p>	<p>有限会社 早川電設</p> <p>高知市南万・161番地33</p> <p>TEL(088)824-1414</p>	<p>図番</p> <p>7/9</p>
-----------	---	--------------------------------------	---	----------------------

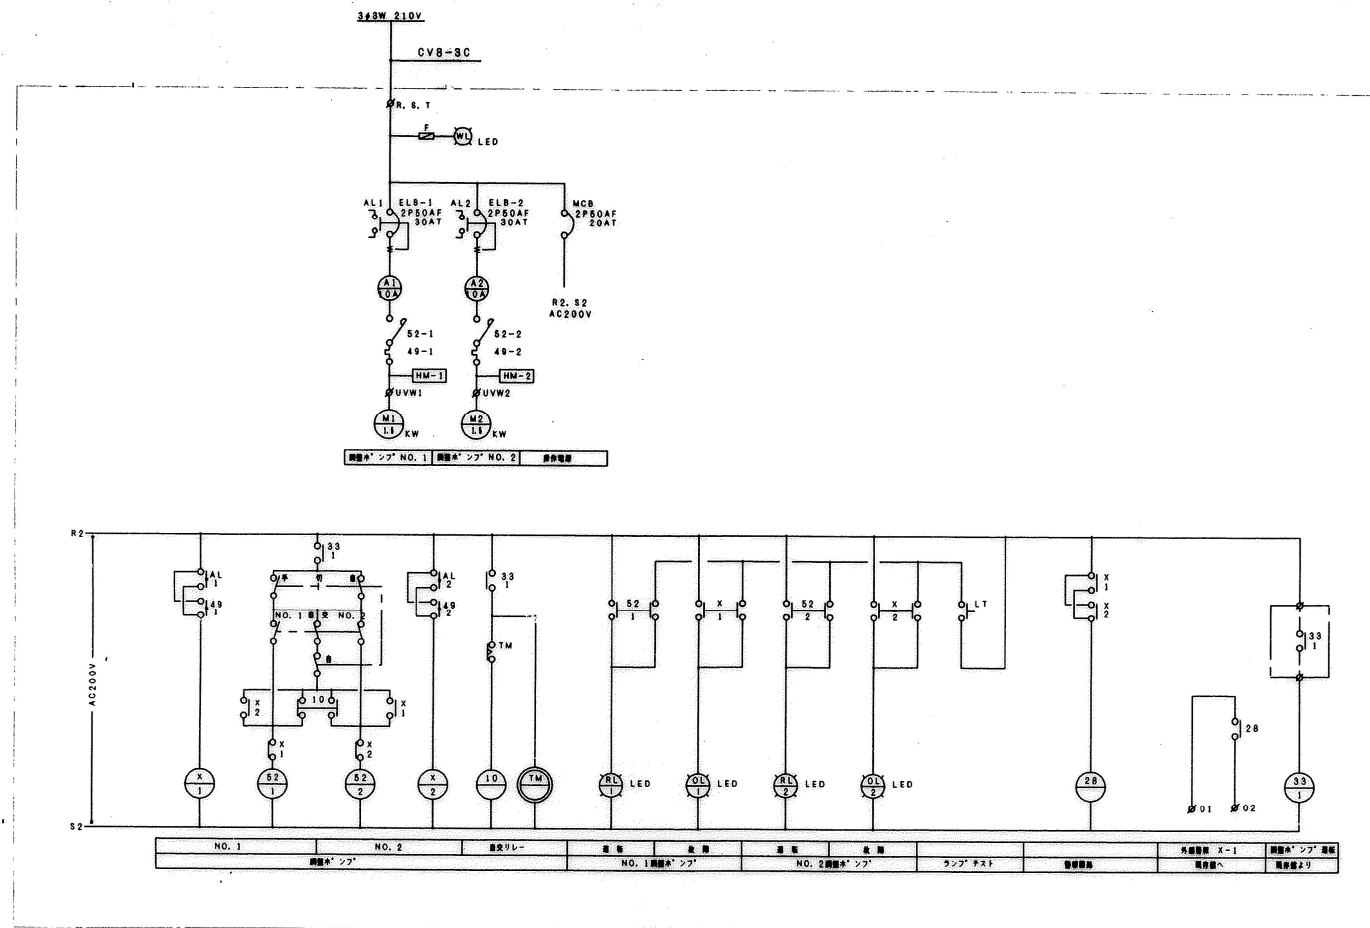

P-2

- 図面仕様
 1・形状 屋外設置用
 2・材質 SUS304
 3・扉 樹脂右開
 4・塗装 (海藍色)

図 号		工事名 海老川老人福祉センター増設電気設備工事 図 名 新設ポンプ盤(P-2) 完成図	SCALE 1:100 DATE H12.3	有限会社 早川電設 高知市南万・112番地33 TEL1001024-1414	図 号 8 9
-----	--	--	---------------------------	---	---------------

