


配水池構造図その1

S=1:100

配水池止水材設置図

S=1:20

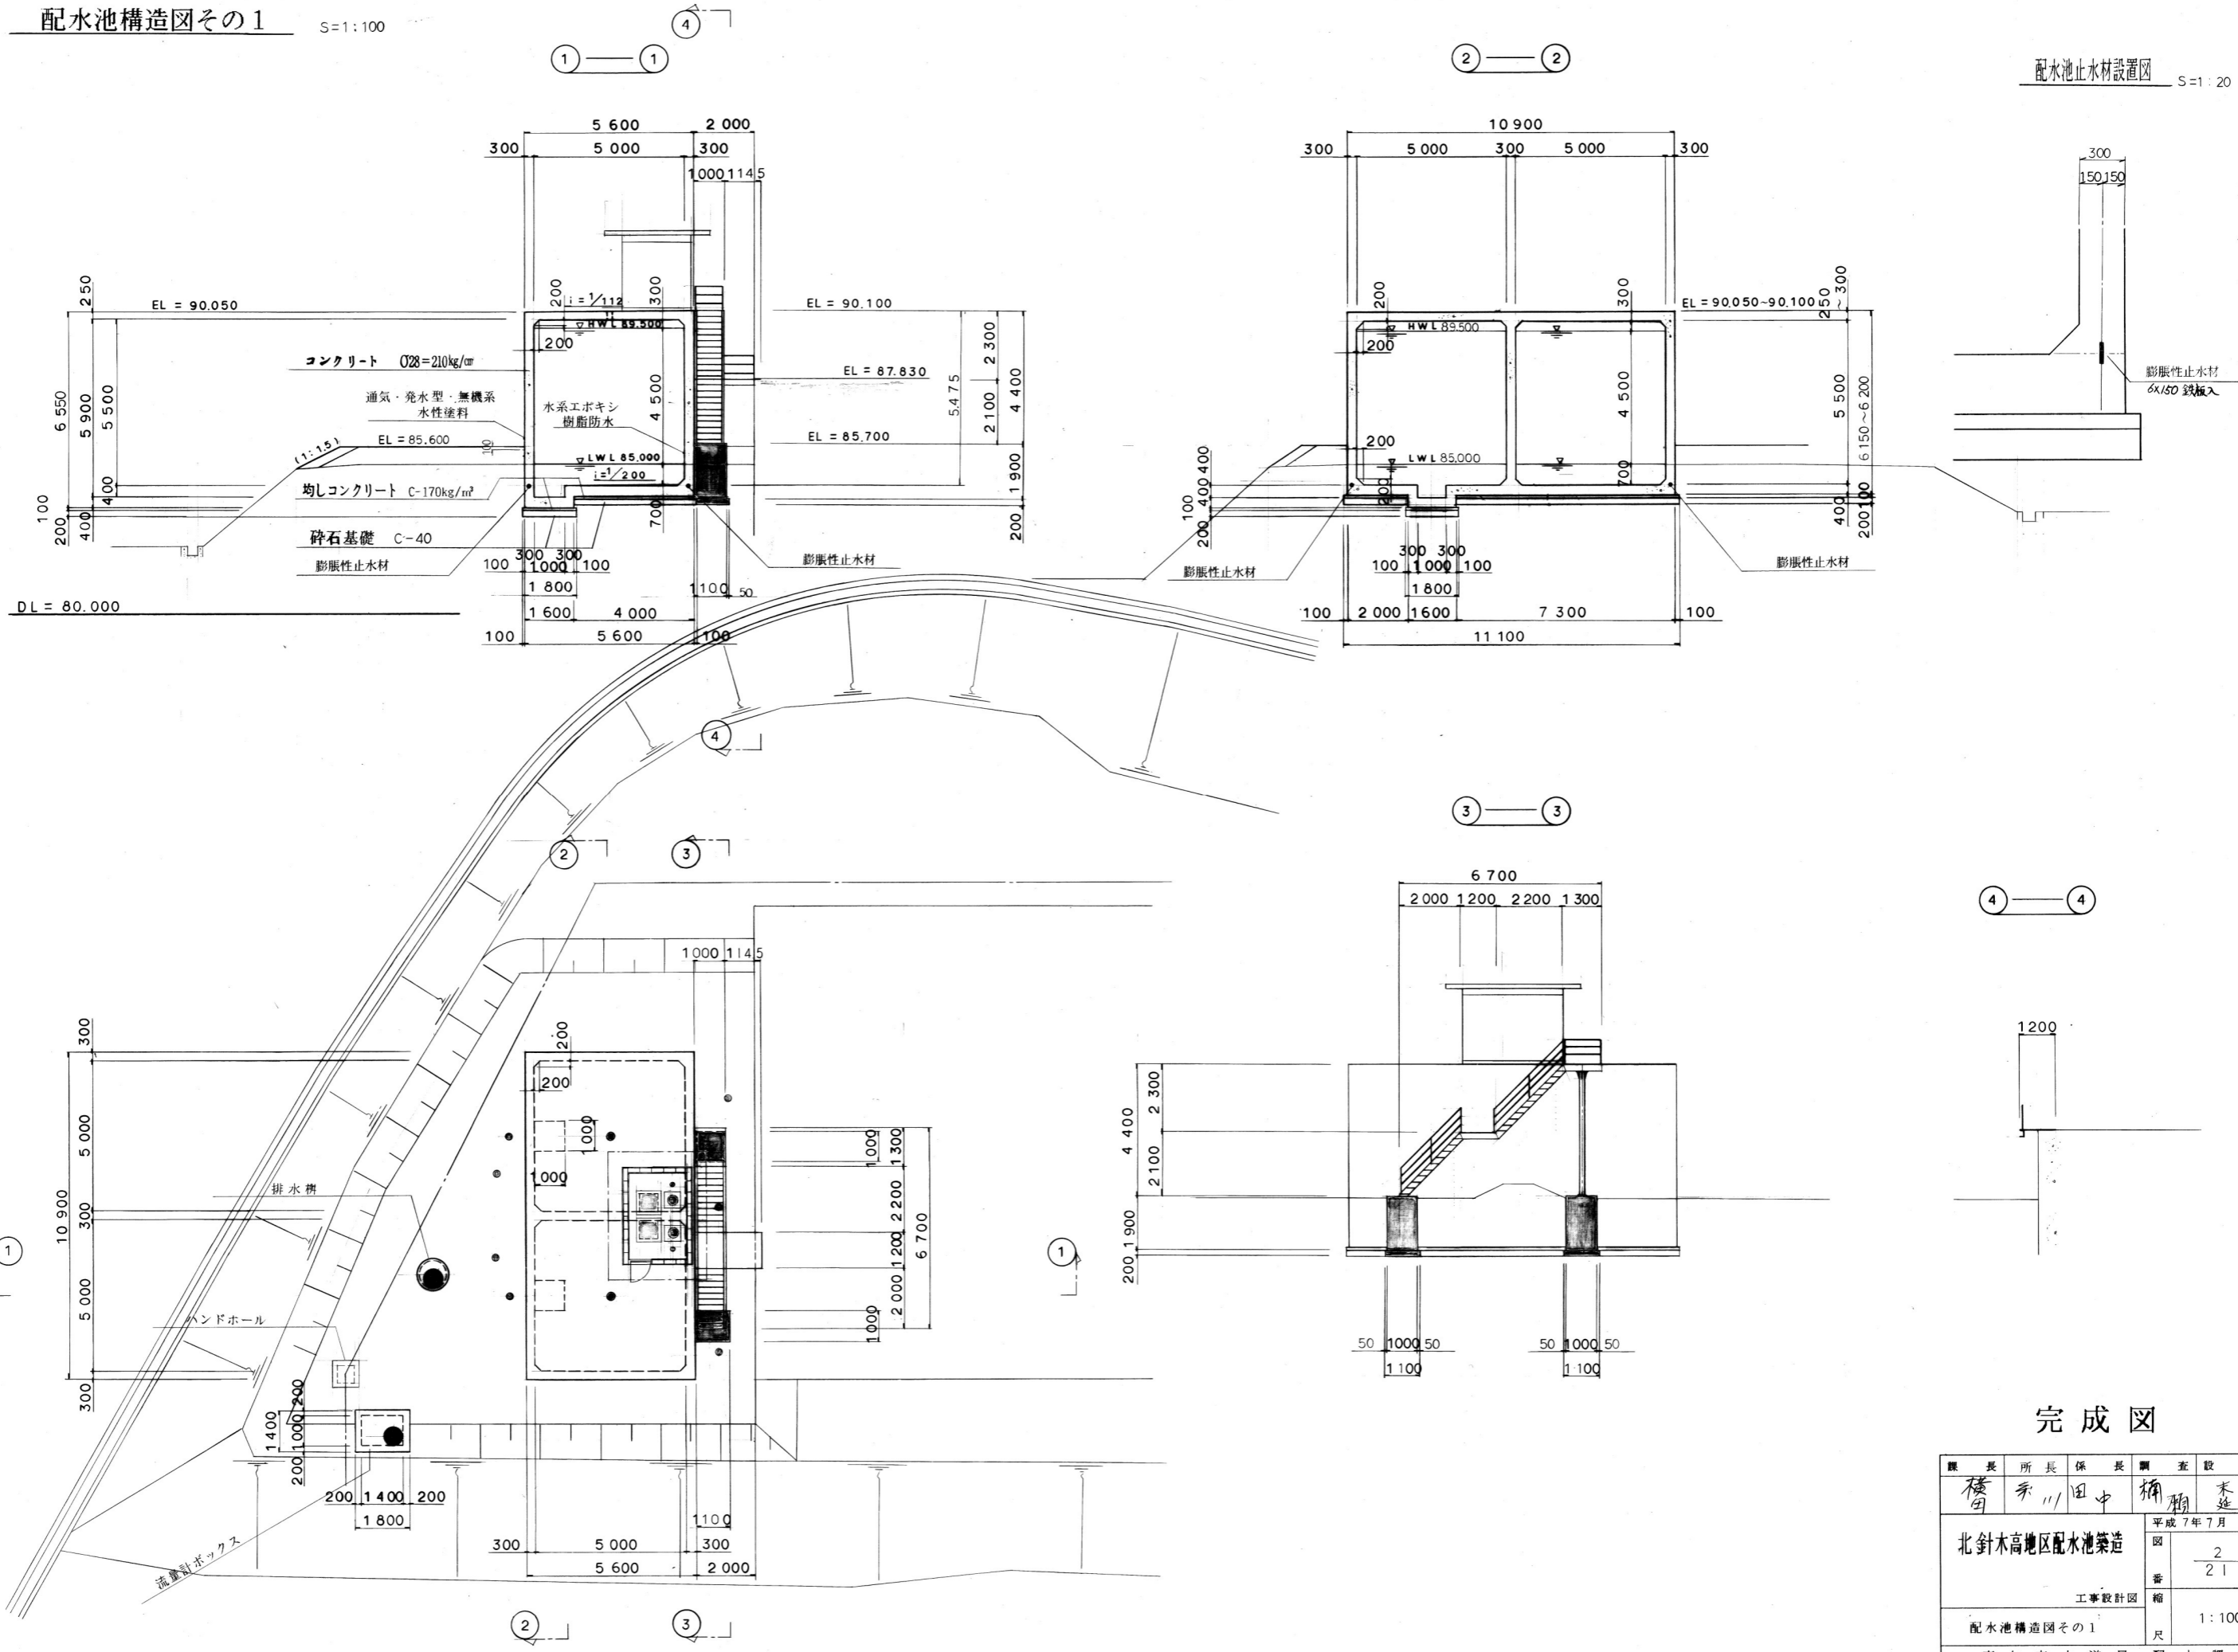

完成図

| | | | | |
|-------------|----|----|----|----------|
| 課長 | 所長 | 係長 | 調査 | 設計 |
| 橋田 | 栗川 | 田中 | 橋本 | 木延 |
| 北針木高地区配水池築造 | | | | 平成7年7月 日 |
| 工事設計図 | | | | 2/21 |
| 配水池構造図その1 | | | | 1:100 |
| 高知市水道局 配水課 | | | | |