

たかじょう庁舎新築 給排水衛生設備工事 完成図

図面番号	図 面 内 容	縮 尺
0 1	図面リスト	——
0 2	主要機器表	——
0 3	主要機器表	——
0 4	衛生器具付属品表、排水樹表	——
0 5	消火配管揚程計算	——
0 6	配管 系統図	——
0 7	給水管・給湯管 系統図	——
0 8	給水管・給湯管 系統図（立面図）	——
0 9	配置，屋外配管図（給排水）	1 / 2 0 0
1 0	1 階 平面図（給排水）	1 / 1 0 0
1 1	2 階 平面図（給排水）	1 / 1 0 0
1 2	3 階 平面図（給排水）	1 / 1 0 0
1 3	4 階 平面図（給排水）	1 / 1 0 0
1 4	5 階 平面図（給排水）	1 / 1 0 0
1 5	6 階 平面図（給排水）	1 / 1 0 0
1 6	7 階 平面図（給排水）	1 / 1 0 0
1 7	屋根 平面図（給排水）	1 / 1 0 0
1 8	1 階 平面詳細図， 1 （給排水）	1 / 5 0
1 9	1 階 平面詳細図， 2 （給排水）	1 / 5 0
2 0	1 階 平面詳細図， 3 （給排水）	1 / 5 0
2 1	2 階～6 階 便所廻り平面詳細図（給排水）	1 / 5 0
2 2	6， 7 階 平面詳細図（給排水）	1 / 5 0
2 3	屋上 平面詳細図（給排水）	1 / 5 0
2 4	7 階 太陽温水器用架台及び歩廊図	1 / 3 0

工事名 たかじょう庁舎新築 給排水衛生設備工事	図面名 図面リスト	SCALE	SHEET NO 0 1	① (有) 宮 崎 設 備 高知市大津乙 2432-1 TEL 866 - 5950 FAX 866 - 0282
	工 期 着 工 平成 11 年 12 月 25 日 完 成 平成 13 年 3 月 15 日	現場代理人 (有) 宮崎設備 宮崎達司	DATE	


主 要 機 器 表 (建設省仕様適合品)			
記 号	仕 様	台数	備 考
(TPW)	<p>ポンプ室付受水槽 日立化成工業株式会社 HRT-5.625SGT 受水槽 1,500×1,500×2,500H ポンプ室 1,500×1,500×2,500H 受水槽部 FRP製サンドイッチパネルタンク 実容量4,000L 耐腐1.0G 附属品 梯子(内 PVC製、外 溶融亜鉛メッキ) 波防防止筒 通気口、マンホール600φ (溶融亜鉛メッキ)、電極座(5P) ポンプ室 FRP製サンドイッチパネルタンク(受水槽面以外) 附属品 アルミ製扉(900W×1800H) ガフリ付(給気用)、 排気口(換気扇取付枠250cm用) パネル組立て用ボルト、ナットはステンレス製 鉄骨平架台(溶融亜鉛メッキ仕上げ)メーカー標準品。 電極保持器及び電極棒(5P)は本工事、配管、配線は電気設備工事 コンクリート基礎(建築工事)H=600上にステンレス製アンカーボルト、ナットにて据付け。</p>	1	1階 屋外設置
(TWH)	<p>高架水槽(高知市型) 日立化成工業株式会社 STP-200S-08 FRP製球形サンドイッチタンク 呼称容量 2,000L 耐腐 1.5G 付属品 梯子(内 PVC製、外 溶融亜鉛メッキ) 湯水管、電極座(5P)、通気口、 マンホール600φ(溶融亜鉛メッキ)、外梯子転倒防止枠付、頂部管理用踏板。 鉄骨架台(溶融亜鉛メッキ)H=800 メーカー標準品 電極保持器及び電極棒(5P)は本工事、配管、配線は電気設備工事 コンクリート基礎(建築工事)上にステンレス製アンカーボルト、ナットにて据付け。</p>	1	屋根 空調機械置場
(PW)	<p>揚水ポンプ(建設省仕様) 株式会社川本製作所 KR4-406-C1.5 多段タービンポンプ(SUS製) 40φ×100L/min×33.0mH×1.5Kw(3φ200V) 自動交互運転 メカニカルシール 絶縁種別(F種) 防振架台共 圧力計及び遠成計(隔膜式)、他 制御盤は電気設備工事(高架水槽電極5Pは本工事、配管、配線は電気設備工事) 制御盤へ積算時間計取付け(電気設備工事) コンクリート基礎(建築工事)H=150上に防振架台を設置しステンレス製アンカーボルト、ナットにて 据付け。 製造番号 1号:005039835 2号:9N757010</p>	2	1階 屋外設置ポンプ室内
(PFU)	<p>消火ポンプユニット(消防認定品) 株式会社川本製作所 KTK-50X406X3S-C7.5 タービンポンプ 50φ×150L/min×73.0mH×7.5kw(2P)3φ200V メカニカルシール 附属品 制御盤(自動点検装置付、直入起動、外部警報端子付、消火水槽満減水警報付) 流量試験装置 FJ, SV, CV、遠成計共、呼水機(SUS製)、消火栓起動リレー付 消火水槽満減水警報付 電極保持器、電極棒3P、(配管配線共本工事) 1次電源供給は電気設備工事 コンクリート基礎(建築工事)上に鉄骨架台H=400(別図参照)を設置し据付け 据付け用アンカーボルト、ナットはステンレス製 製造番号 000091482</p>	1	1階 消火ポンプ室
(PHW)	<p>給湯循環ポンプ(建設省仕様) 株式会社川本製作所 PSS-256-0.15S SUS製ラインポンプ 25A×60L/min×5.0mH×0.15Kw(1φ100V) 自動交互運転 圧力計(隔膜式)×1個 電気工事盤へ積算時間計取付け(電気設備工事) 製造番号 1号:011131596 2号:011140871</p>	2	7階 給湯機械置場
(PO)	<p>オイルポンプ(建設省仕様) 株式会社川本製作所 OC-406-M1.5 自吸うず流ポンプ 40A×50L/min×34mH×1.5Kw(3φ200V) 自動交互運転 圧力計及び遠成計(隔膜式)、他 コンクリート基礎(建築工事)上に鉄骨架台H=400(別図参照)を設置し防振ゴム敷き上据付け 据付け用アンカーボルト、ナットはステンレス製 運転制御は電気設備工事 製造番号 01954002</p>	1	1階 オイルポンプ室
(WTC)	<p>ウォータークーラー 株式会社北栄 M8SCPM 壁埋込型二段式 プレッシュアタイプ(自動洗浄機能付) 吐出量 24.0cc/s~36.0cc/s (水圧0.2MPa) チラーユニット 0.2kw 定格消費電力340w(1φ100V) 冷水能力 30L/h パネル ステンレス鋼板(ヘアライン仕上げ) 電源コード1.5m(3芯プラグ)</p>	1	EVホール

主 要 機 器 表 (建設省仕様適合品)			
記 号	仕 様	台数	備 考
(TWR)	<p>貯湯槽 株式会社小笠原工業所 SUS製(SUS444)保温型 実容量200L 一体型 700×700×750H 鉄骨架台 500H(溶融亜鉛メッキ) 附属品 梯子(SUS製)、通気口、マンホール、電極座(5P)、温度計及び温度計取付口 電極保持器、電極5Pは本工事、配管配線及び電動弁、給湯循環ポンプ送停制御は電気設備工事。 コンクリート基礎(建築工事)H=200上にステンレス製アンカーボルト、ナットにて据付け。</p>	1	7階 給湯用機械置場
(SHP)	<p>太陽熱温水機 矢崎産業株式会社 SP-W420-PS 集熱器(平板型) 有功採熱量 200L 集熱方式(強制循環、直接集熱方式) ステンレス製集熱板 外形寸法 2,100×2,300×690H 外装 溶融亜鉛メッキ鋼板 集熱ポンプ内蔵(太陽電池駆動) 集熱板表面処理(選択吸収塗装) 採湯管、スプレーサ共。 本体組立て用ボルトナットはSUS製 専用鉄骨架台(溶融亜鉛メッキ)平地面用 メーカー標準品 鉄骨架台上に専用架台を設置し据付け、ステンレス製ボルト、ナットにて取付け。</p>	3	7階 屋外
(PH)	<p>太陽熱温水機加圧給水ポンプ 株式会社川本製作所 N-406SH 定圧給水ポンプ 32φ×50L/min×23mH×0.4Kw(1φ100V) 定圧給水 縦型カスケードポンプ モーターは開放防滴保護形 製造番号 012013LL</p>	1	7階 給湯用機械置場
(WHE1)	<p>電気昇温器 株式会社日本イットミック EIL-30 ライン瞬間型 ヒーター容量 30.0Kw(3φ200v) 発生熱量 25,800Kcal/h (17.2号相当) 鋼体(SUS444) 最高使用圧0.1Mpa 電子サーモスタット制御(過昇温防止・空焚防止機能)、漏電ブレーカー、温度計付 鉄骨架台H=300(L=5×65×65、溶融亜鉛メッキ)上に据付け、ステンレス製 アンカーボルト、ナットにて取付け。 製造番号 A:103211035-001 B:103211035-002</p>	2	7階 給湯用機械置場
(WHE2)	<p>電気給湯器 株式会社日本イットミック ES-20DW2R 台下設置式貯湯型(飲料用) ヒーター容量 2.0Kw(1φ200v) 貯湯量 20L ウィークリータイマー、サーモスタット、安全装置、電源プラグ付、他 製造番号 104221038-003</p>	1	1階 清掃員控室(湯沸)
(WHE3)	<p>電気給湯器 株式会社日本イットミック ES-35DW2L 台下設置式貯湯型(飲料用) ヒーター容量 2.0Kw(1φ200v) 貯湯量 35L ウィークリータイマー、サーモスタット、安全装置、電源プラグ付、他 製造番号 2F:104221015-005 3F:104221015-002 4F:104221015-004 5F:104221015-001 6F:104221015-003</p>	5	2階~6階 湯沸室
(GT)	<p>ガソリントラップ 下田機工株式会社 SK-70G-D SUS製 土間埋込型 本体容量 75L ※ SUS製鋼板 t=3.5 ドラップ管ワンタッチ着脱式 周囲、底板部コンクリート t=120</p>	1	1階 屋外洗車場
(HB-1A)	<p>屋内消火栓箱 株式会社横井製作所 YN49N-103A-HPB 易操作性1号消火栓 2段式 埋込型 750W×200D×1,400H 収納品 消火栓弁(認定弁30Aアングル型ボール弁取付部40A) 定圧定流量弁付 ノズル(認定品30A、噴霧型 開閉機能付) ホース30A×30m</p>	2	1階 EVホール 2階 EVホール
(HB-11A)	<p>屋内消火栓箱 株式会社横井製作所 YN49N-10103A-HPB 易操作性1号消火栓 2段式 埋込型 750W×230D×1,400H 収納品 消火栓弁(認定弁30Aアングル型ボール弁取付部40A) 定圧定流量弁付 ノズル(認定品30A、噴霧型 開閉機能付) ホース30A×30m 放水口(認定品65A)</p>	4	3階~6階 EVホール
(HB-11A)	<p>屋内消火栓箱 株式会社横井製作所 YN49N-10103A-HPB 易操作性1号消火栓 2段式 放水口併設 露出型 750W×230D×1,400H 収納品 消火栓弁(認定弁30Aアングル型ボール弁取付部40A) 定圧定流量弁付 ノズル(認定品30A、噴霧型 開閉機能付) ホース30A×30m 放水口(認定品65A)</p>	1	7階 電気室

工 事 名 たかじょう庁舎新築 給排水衛生設備工事	図 面 名 完成図 主要機器表	S C A L E 現 場 代 理 人 (有)宮崎設備 宮崎 基 司	S H E E T N O 0 2	DATE	(M) (有) 宮 崎 設 備 高知市大津乙 2432-1 TEL 866 - 5950 FAX 866 - 0282


階	記号	設置場所	品名	形名	製造番号	メーカー名
1階	(TPW)	屋外 西階段 南側	日立パネル組立式給水タンク	HRT-5.625SGT		日立化成工業株式会社
	(PW)	屋外 西階段 南側 (TPW) 内	多段タービンポンプ 1号	KR4-406-CN1.5	005039835	株式会社川本製作所
	(PW)	屋外 西階段 南側 (TPW) 内	多段タービンポンプ 2号	KR4-406-CN1.5	9N757010	株式会社川本製作所
	(PFU)	消火ポンプ室	消火ポンプユニット	KTK-50X406X3S-C7.5	000091482	株式会社川本製作所
	(PO)	オイルポンプ室	自吸うず流ポンプ	OC-406-M1.5	01954002	株式会社川本製作所
	(WTC)	EVホール	ウォータークーラー	M8SCPM		株式会社北栄
	(GT)	屋外 駐車兼洗車場	ガソリントラップ	SK-70G-D		下田機工株式会社
	(WHE2)	清掃員室	電気給湯器	ES-20DW2R	104221038-003	株式会社日本イトミック
2階	(HB-1A)	EVホール	屋内消火栓箱	YN49N-103A-HPB		株式会社横井製作所
	(WHE3)	湯沸室	電気給湯器	ES-35DW2L	104221015-005	株式会社日本イトミック
3階	(HB-1A)	EVホール	屋内消火栓箱	YN49N-103A-HPB		株式会社横井製作所
	(WHE3)	湯沸室	電気給湯器	ES-35DW2L	104221015-002	株式会社日本イトミック
4階	(HB-1A)	EVホール	屋内消火栓箱	YN49N-10103A-HPB		株式会社横井製作所
	(WHE3)	湯沸室	電気給湯器	ES-35DW2L	104221015-004	株式会社日本イトミック
5階	(HB-1A)	EVホール	屋内消火栓箱	YN49N-10103A-HPB		株式会社横井製作所
	(WHE3)	湯沸室	電気給湯器	ES-35DW2L	104221015-001	株式会社日本イトミック
6階	(HB-1A)	EVホール	屋内消火栓箱	YN49N-10103A-HPB		株式会社横井製作所
	(WHE3)	湯沸室	電気給湯器	ES-35DW2L	104221015-003	株式会社日本イトミック
7階	(HB-1A)	電気室	屋内消火栓箱	YN49N-10103A-HPB		株式会社横井製作所
	(WHE1)	電気室	電気昇温器 A	EIL-30	103211035-001	株式会社日本イトミック
	(WHE1)	電気室	電気昇温器 B	EIL-30	103211035-002	株式会社日本イトミック
	(PH)	電気室	定圧給水ポンプ	N-406SH	012013LL	株式会社川本製作所
	(PHW)	電気室	SUS製ラインポンプ 1号	PSS-256-0.15S	011131596	株式会社川本製作所
	(PHW)	電気室	SUS製ラインポンプ 1号	PSS-256-0.15S	011140871	株式会社川本製作所
	(TWR)	電気室	貯湯槽			株式会社小笠原工業所
	(SHP) X3台	屋外 電気室 南側	太陽熱温水機	SP-W420-PS		矢崎総業株式会社
屋上	(TWH)	空調機置場 西側	H立FRP水槽	STP-200S-08		日立化成工業株式会社

工事名

たかじょう庁舎新築 給排水衛生設備工事

図面名

主要機器表

SCALE

SHEET NO

03

Ⓜ (有) 宮崎設備

高知市大津乙 2432-1

TEL 866 - 5950 FAX 866 - 0282

現場代理人 (有) 宮崎設備 宮崎康司

DATE

工 期 平成11年12月25日
完 成 平成13年3月15日

衛生器具附属品表			
名 称	品 番	仕 様 (附属品明細)	メーカー名
和風大便器	C755VF	TV152NCRV8 (押ボタン*50), T82C32, T53FWA75, YH120M, USH-290-120	東陶機器株式会社
脚踏大便器(男子)	C48AS	TV152NRV52 (押ボタン*50), T82C32R, T53FWA100, TC254N (前部便座) + TC50N (幼児用便座) TS165, T53DSAY, YH120M	#
脚踏大便器(女子)	C48AS	TV152NRV52 (押ボタン*50), T82C32R, T53FWA100, TC272N (前部便座) + TC50N (幼児用便座) TS165, T53DSAY, YH120M	#
身体着脱便器	C111	TEF66LX, TES22BFTR, TS40, T82C32, TC111Z, T53WR75V2, TA1SAYV5X2, TS116MDX2, EWC410	#
ストール小便器	U830C	TEA100X, T61B13, T62-16, T64PA40	#
#	U116	TEA100X, T61B13, T62-16, T64P40	#
手 洗 器	L21	TEL20DV2X, TL60NP, TA2SAYX2	#
#	L60N	TEL20DV2X, TL60NP, TA2SAYX2	#
#	L833A	TEL833BPX, TL590BP, TL347C, TL833DX2, TA3NX2	#
洗 面 器	L237D	TEL30ARX, T7PLRR, T9RAY, T8CAY	#
#	L237	T705X, T7PLRR, T4B, T9R, T8C, TS126AR	#
はめ込み洗面器	L581CMQ	TEL51ARX, TL306B16R, T236ARX, TL316C6UV1, TL516G	#
身体着脱洗面器	L103A	TEL50ARX, TF103D, L220DAY	#
掃除用蓋し	SK22AT8	T23BE13V9, T37SE, T9RAY, TK22	#

衛生陶器の色は、パステルアイボリー (#SC1)

雨水排水表 (現場打コンクリート制)						
記号	寸 法	種 別	深 さ	蓋	備 考	メ ー カ ー 名
1	450×450	SC-2	ZO-620	CMHL-1K450		株式会社中部コーポレーション
2	#	#	660	#		#
3	#	#	690	#		#
4	600×600	SC-3	730	CMHL-1K600		#
5	#	#	770	#		#
6	#	#	830	#		#
7	#	#	860	#		#
8	#	RC-3	940	MID-1HS600	トラップ制	#
9	350×350	SC-1	570	MID-1HS350		#
10	#	#	750	#		#
11	600×600	RC-3	830	MID-1HS600	トラップ制	#

トラップ制以外はインバート制

側面へ排水用伸縮管(ヤリトリフケット)を取付

汚水・雑排水排水表 (現場打コンクリート制)						
記号	寸 法	種 別	深 さ	蓋	備 考	メ ー カ ー 名
A	600×600	RC-3	ZO-800	MID-1HS600	トラップ制	株式会社中部コーポレーション
B	#	SC-3	820	#		#
C	#	#	830	#		#
D	#	#	850	#	最終制	#
E	#	RC-3	980	#	トラップ制	#
F	#	SC-3	1000	#	最終制	#

トラップ制以外はインバート制


側面へ排水用伸縮管(ヤリトリフケット)を取付

電線測量計仕様
一体式防雨型、フランジ挟込みタイプ
材質 ライニング(ポリウレタン)、電極(SUS316)、アースリング(SUS316)
消費電力 12w (1Φ 100v) 配線接続口 (ユニオン付水防グランド付)
変換部仕様
変換部ケーシング: アルミニウム合金
接続方式: 矩形低周波接続方式
出力信号: 電流出力(DC4~20mA)
: パルス出力(オープンコレクタ)
パルス出力: 積算定数の設定により積算パルスを出力
電圧表示、電流表示、異常診断、ゼロ点調整
接 地: D種接地(100Ω以下)

給水量算定
給水人口 210人
1日使用量 1人1日使用水量を80L/人・日(官公署) 210人×80L/人・日=16,800L
受水槽容量 1日を10時間とし3時間分 16,800L/10=1,680L 6,000Lとなるが設置スペース等により4,000Lとする。
高圧水槽容量 1日を10時間とし1時間分 16,800L/10=1,680L 2,000Lとする。
流入管口径 $q=3.0 \times [16,800 - (5,000 + 1,680)] \div 10h = 3.93m^3/h$ 30mmとなるが、受水槽を4,000Lとするため40mmとする。

工事名	図面名	SCALE	SHEET NO	(M) (有) 宮 崎 設 備 高知市大津乙 2432-1 TEL 866 - 5950 FAX 866 - 0282
たかじょう庁舎新築 給排水衛生設備工事	衛生器具附属品表、排水排水表		04	
	工 期	現場代理人	DATE	
	着 工 平成11年12月25日 完 成 平成13年 3月15日	(有)宮崎設備 宮崎雄司		



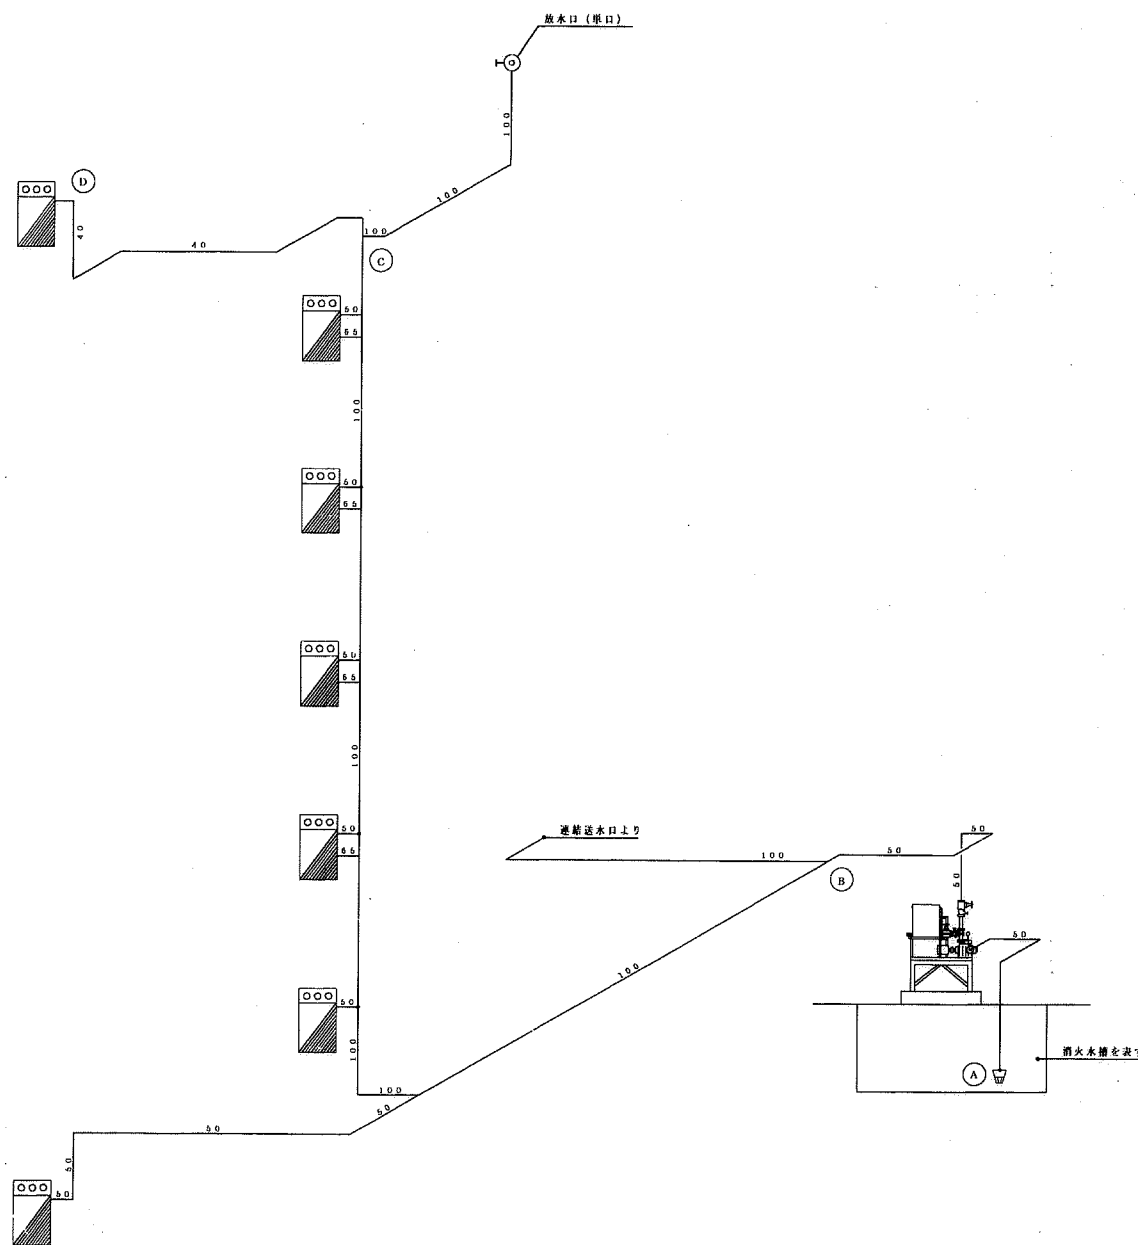

屋内消火栓揚程計算, 1 (A ~ D 間)

$$H1 = h1 + h2 + h3 + h4$$

$h1$: 配管の摩擦損失水頭 1.8 mH₂O

$h2$: 実揚程 (吸込実揚程 + 吐出実揚程) 27.5 m

$h3$: ノズルの放水圧力損失水頭 (1号消火栓 17.0 mH₂O)

$h4$: 易操作性1号消火栓の摩擦損失水頭 20.0 mH₂O

$$H1 = 1.8 + 27.5 + 17 + 20.0 = 66.3 \text{ mH}_2\text{O}$$

$$H1 = 66.3 \text{ mH}_2\text{O} \times 1.1 = 72.9 \text{ mH} \therefore 73.0 \text{ mH}$$

$h1$: 配管の摩擦損失水頭 mH₂O

区間	器具	流量	流速	管径	局部抵抗の相当長L'			実長	換算長	単位抵抗	区間抵抗
	単位数	L / m min	m / sec		局部抵抗 の種類	一個当りの 相当長	数量	計 m	L m	L' m	R mH ₂ O / 100
A-B		130		50	直管				8.1		
					エルボ	2.0	7	14.0			
					GV	0.4	1	0.4			
					CV	5.6	1	5.6			
					フート弁	8.9	1	8.9			
					FJ	0.3	2	0.6			
							29.5		37.6	3	112.8
B-C		130		100	直管				25.2		
					エルボ	3.2	4	12.8			
					チーヅ	6.3	11	69.3			
					計			82.1			
								107.3	0.15	16.1	
C-D		130		50	直管				8.3		
					エルボ	1.3	6	7.8			
					計			7.8			
									16.1	3	48.3

$$h1 = 177.2 / 100 = 1.8 \text{ mH}_2\text{O}$$

工事名
たかじょう庁舎新築 給排水衛生設備工事

図面名
消火配管揚程計算

SCALE

SHEET NO
05

工 期
着 工 平成11年12月26日
完 成 平成13年 3月15日

現場代理人 (有)宮崎設備 宮崎達司


DATE

Ⓜ (有)宮崎設備

高知市大津乙 2432-1
TEL 866 - 5950 FAX 866 - 0282




記号	管種凡例	配管材料
VD	(C)	内外面ライニング鋼管 SGP-VD
TEX	(D)	排水用ケルボシキ断熱鋼管
TP	(K)	耐火二層管
CIP	(P)	排水用断熱管
SUS	(R)	配管用ステンレス鋼管
WHL	(W)	内外面断熱電線ライニング鋼管 WHL-P

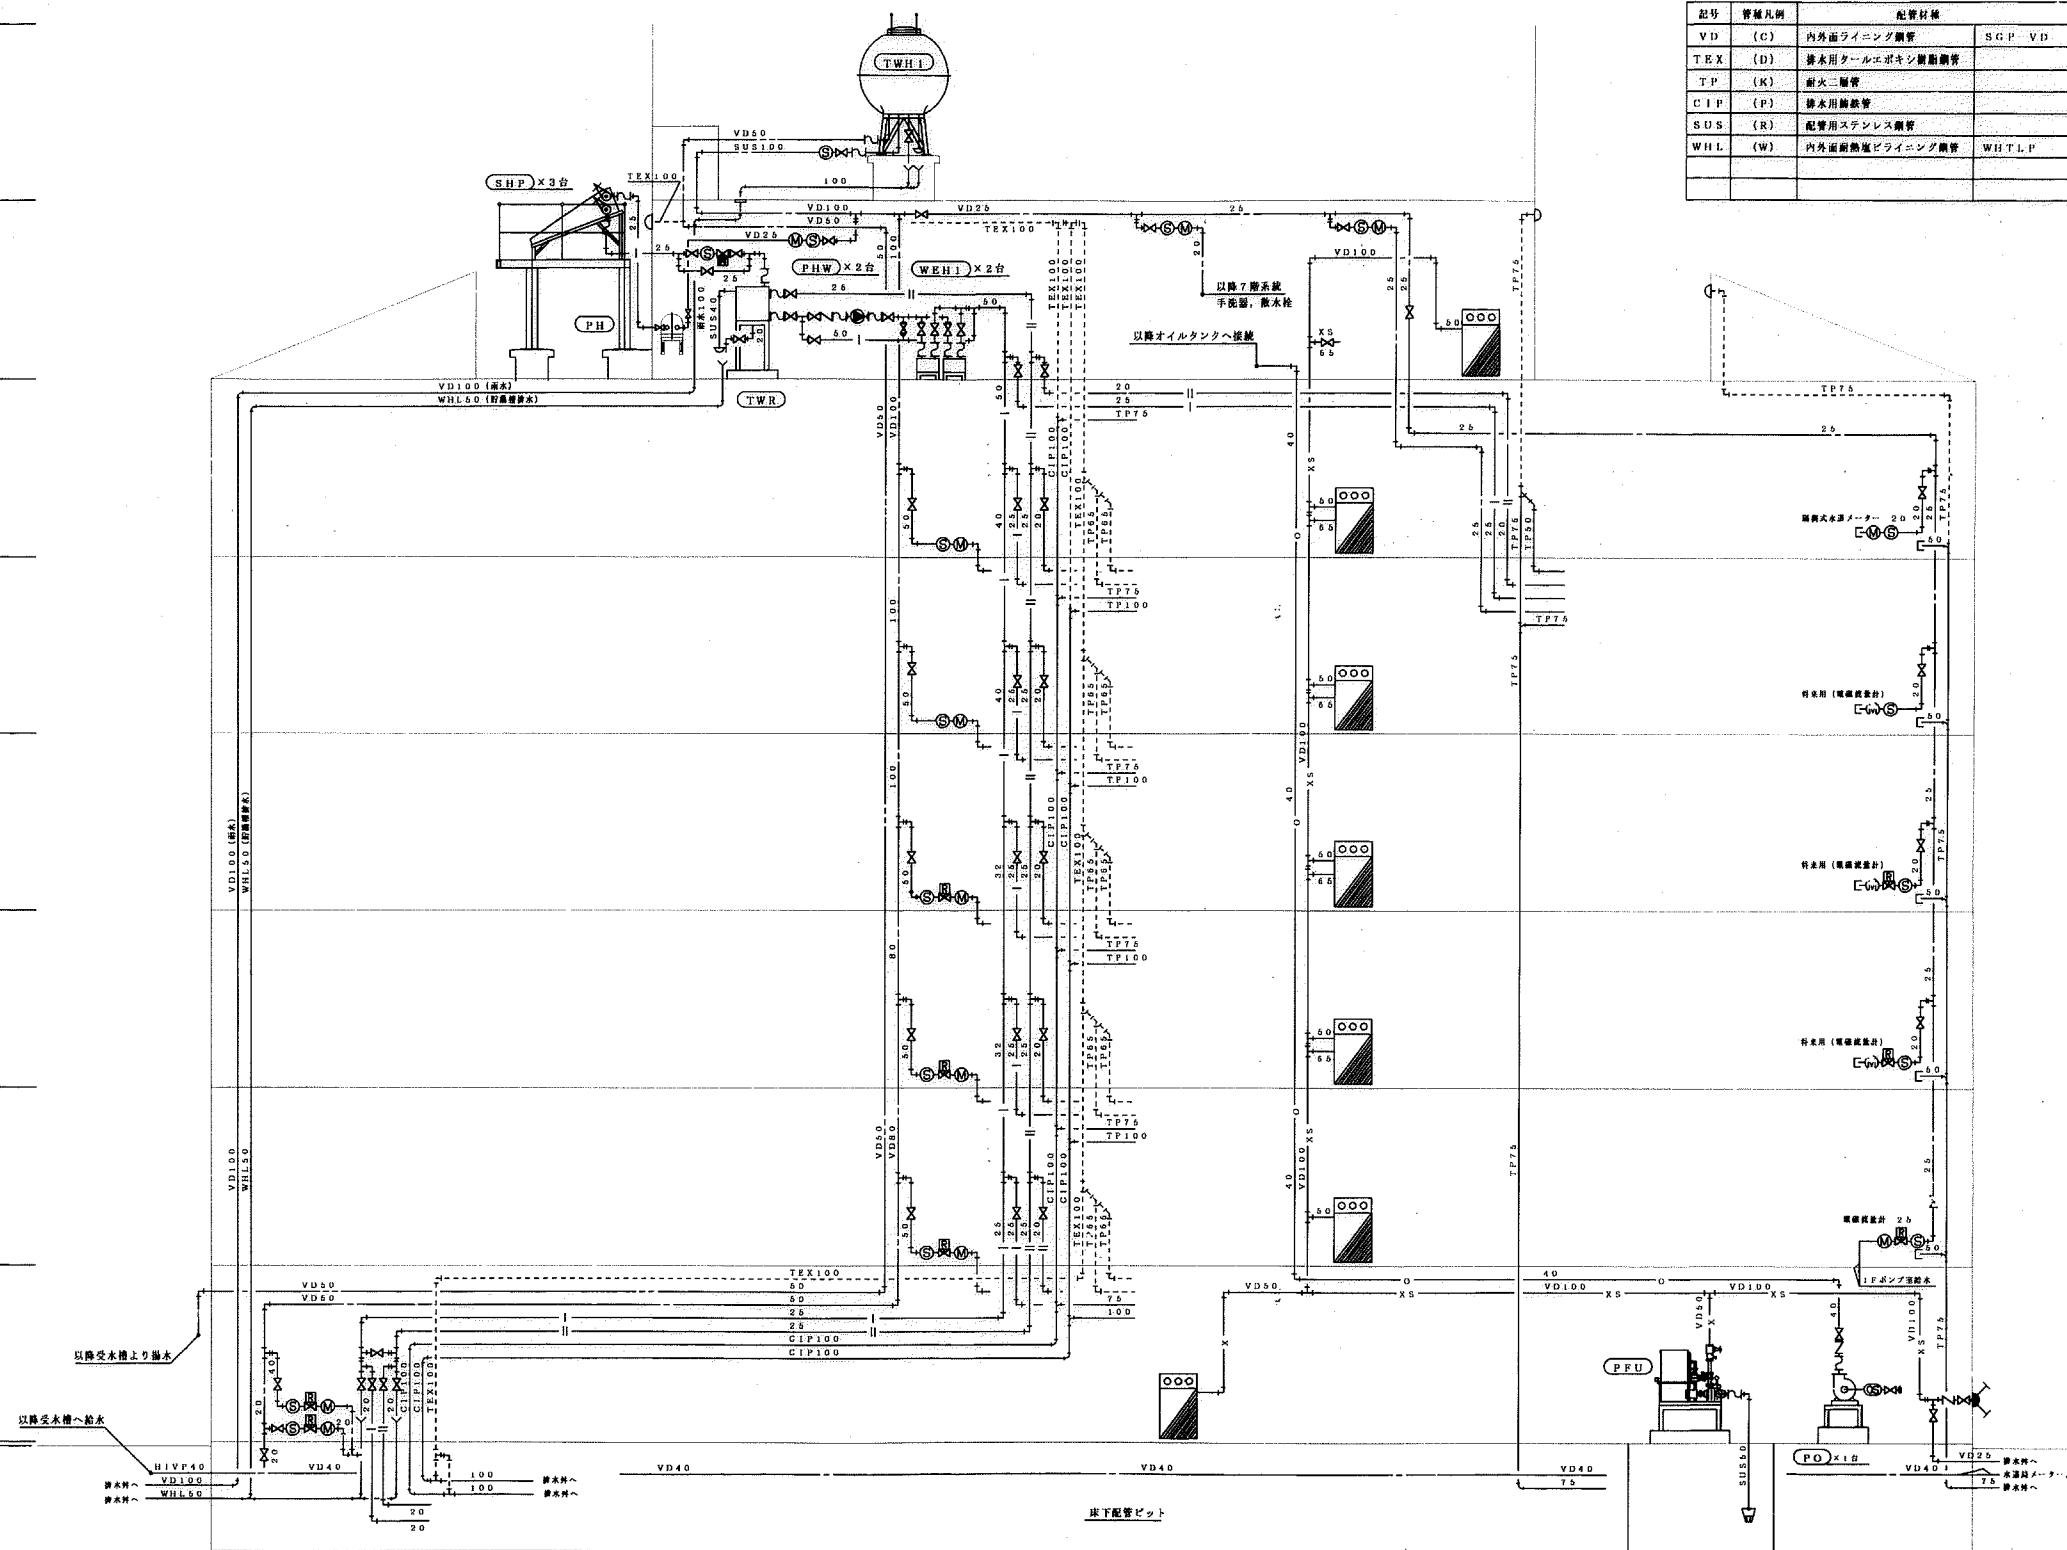


<p>工事名 たかじょう庁舎新築 給排水衛生設備工事</p>	<p>図面名 配管系統図</p> <p>工 期 者 工 平成11年12月25日 完 成 平成13年 3月15日</p>	<p>SCALE S = 1 / 100</p> <p>現場代理人 (有)宮崎設備 宮崎雄司</p>	<p>SHEET NO 06</p> <p>DATE</p>	<p>(M) (有)宮崎設備 高知市大津乙 2432-1 TEL 866 - 5950 FAX 866 - 0282</p>
------------------------------------	---	--	------------------------------------	--



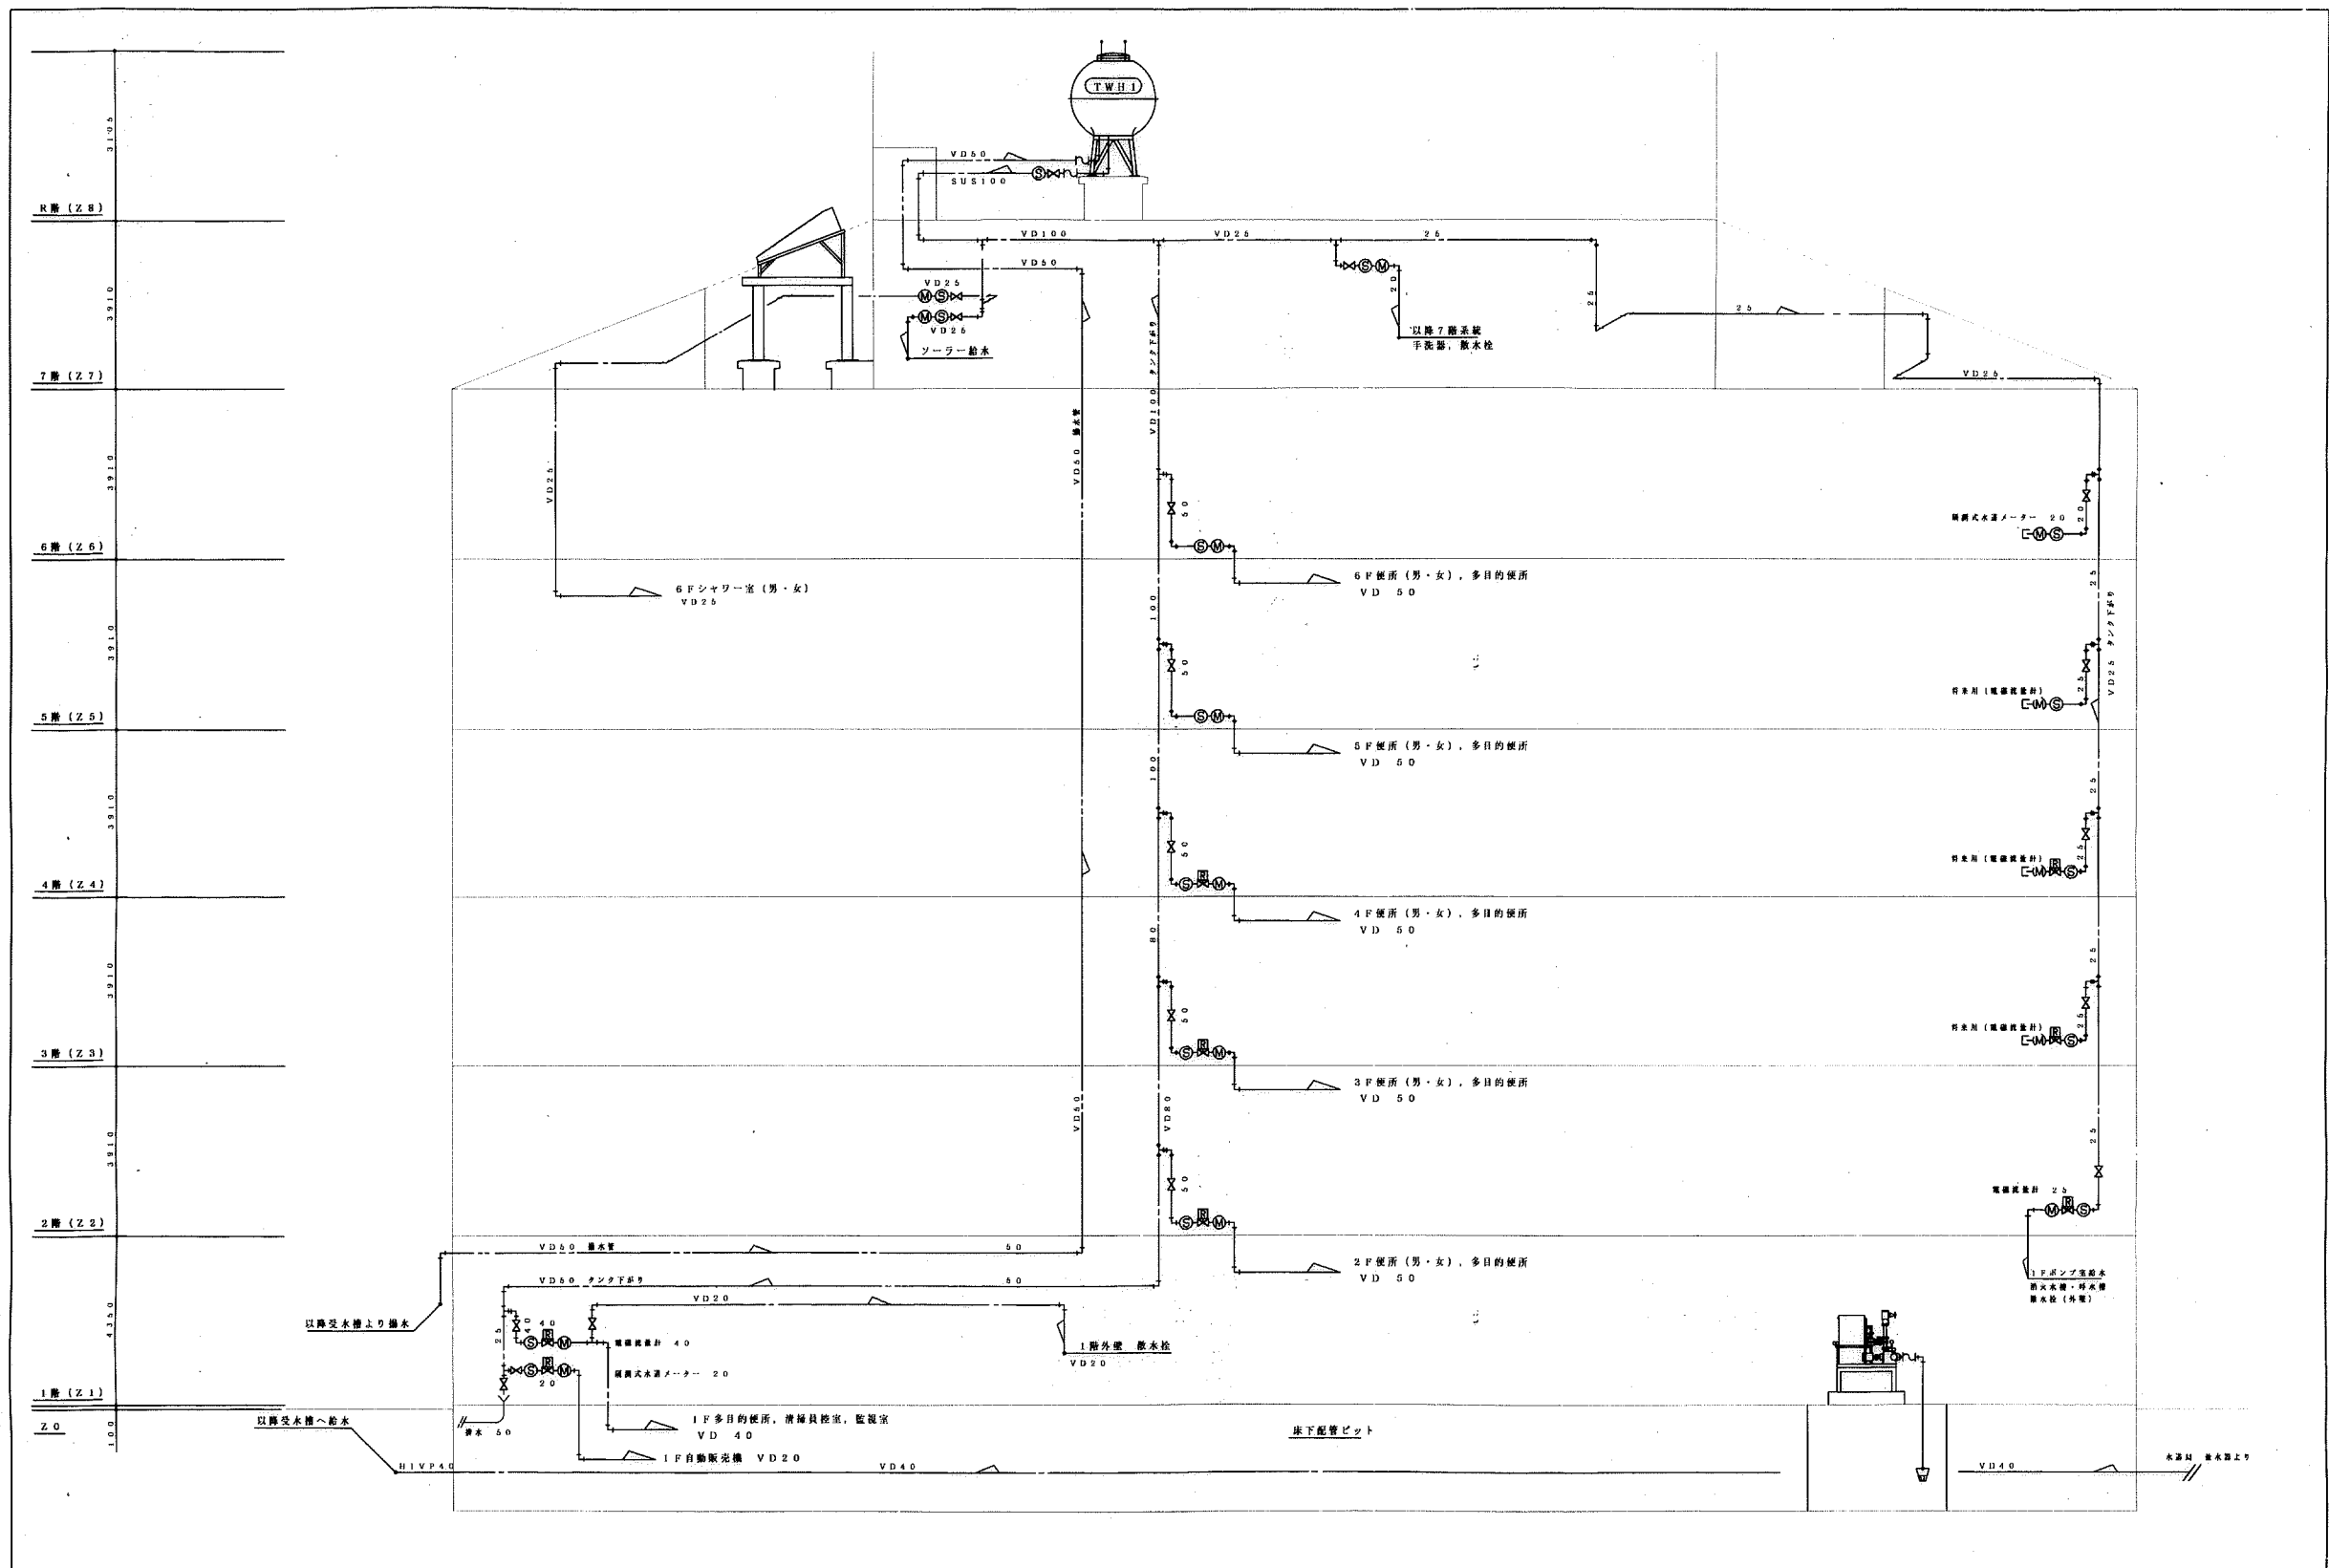

<p>工事名</p> <p>たかじょう庁舎新築 給排水衛生設備工事</p>	<p>図面名</p> <p>完成図 給水管 系統図</p>	<p>SCALE</p> <p>現場代理人 (有)宮崎設備 宮崎雄司</p>	<p>SHEET NO</p> <p>07</p> <p>DATE</p>	<p>Ⓜ (有)宮崎設備</p> <p>高知市大津乙 2432-1</p> <p>TEL 866 - 5950 FAX 866 - 0282</p>
<p>工 期</p> <p>完 成</p>	<p>平 成 11 年 12 月 25 日</p> <p>平 成 13 年 3 月 15 日</p>			



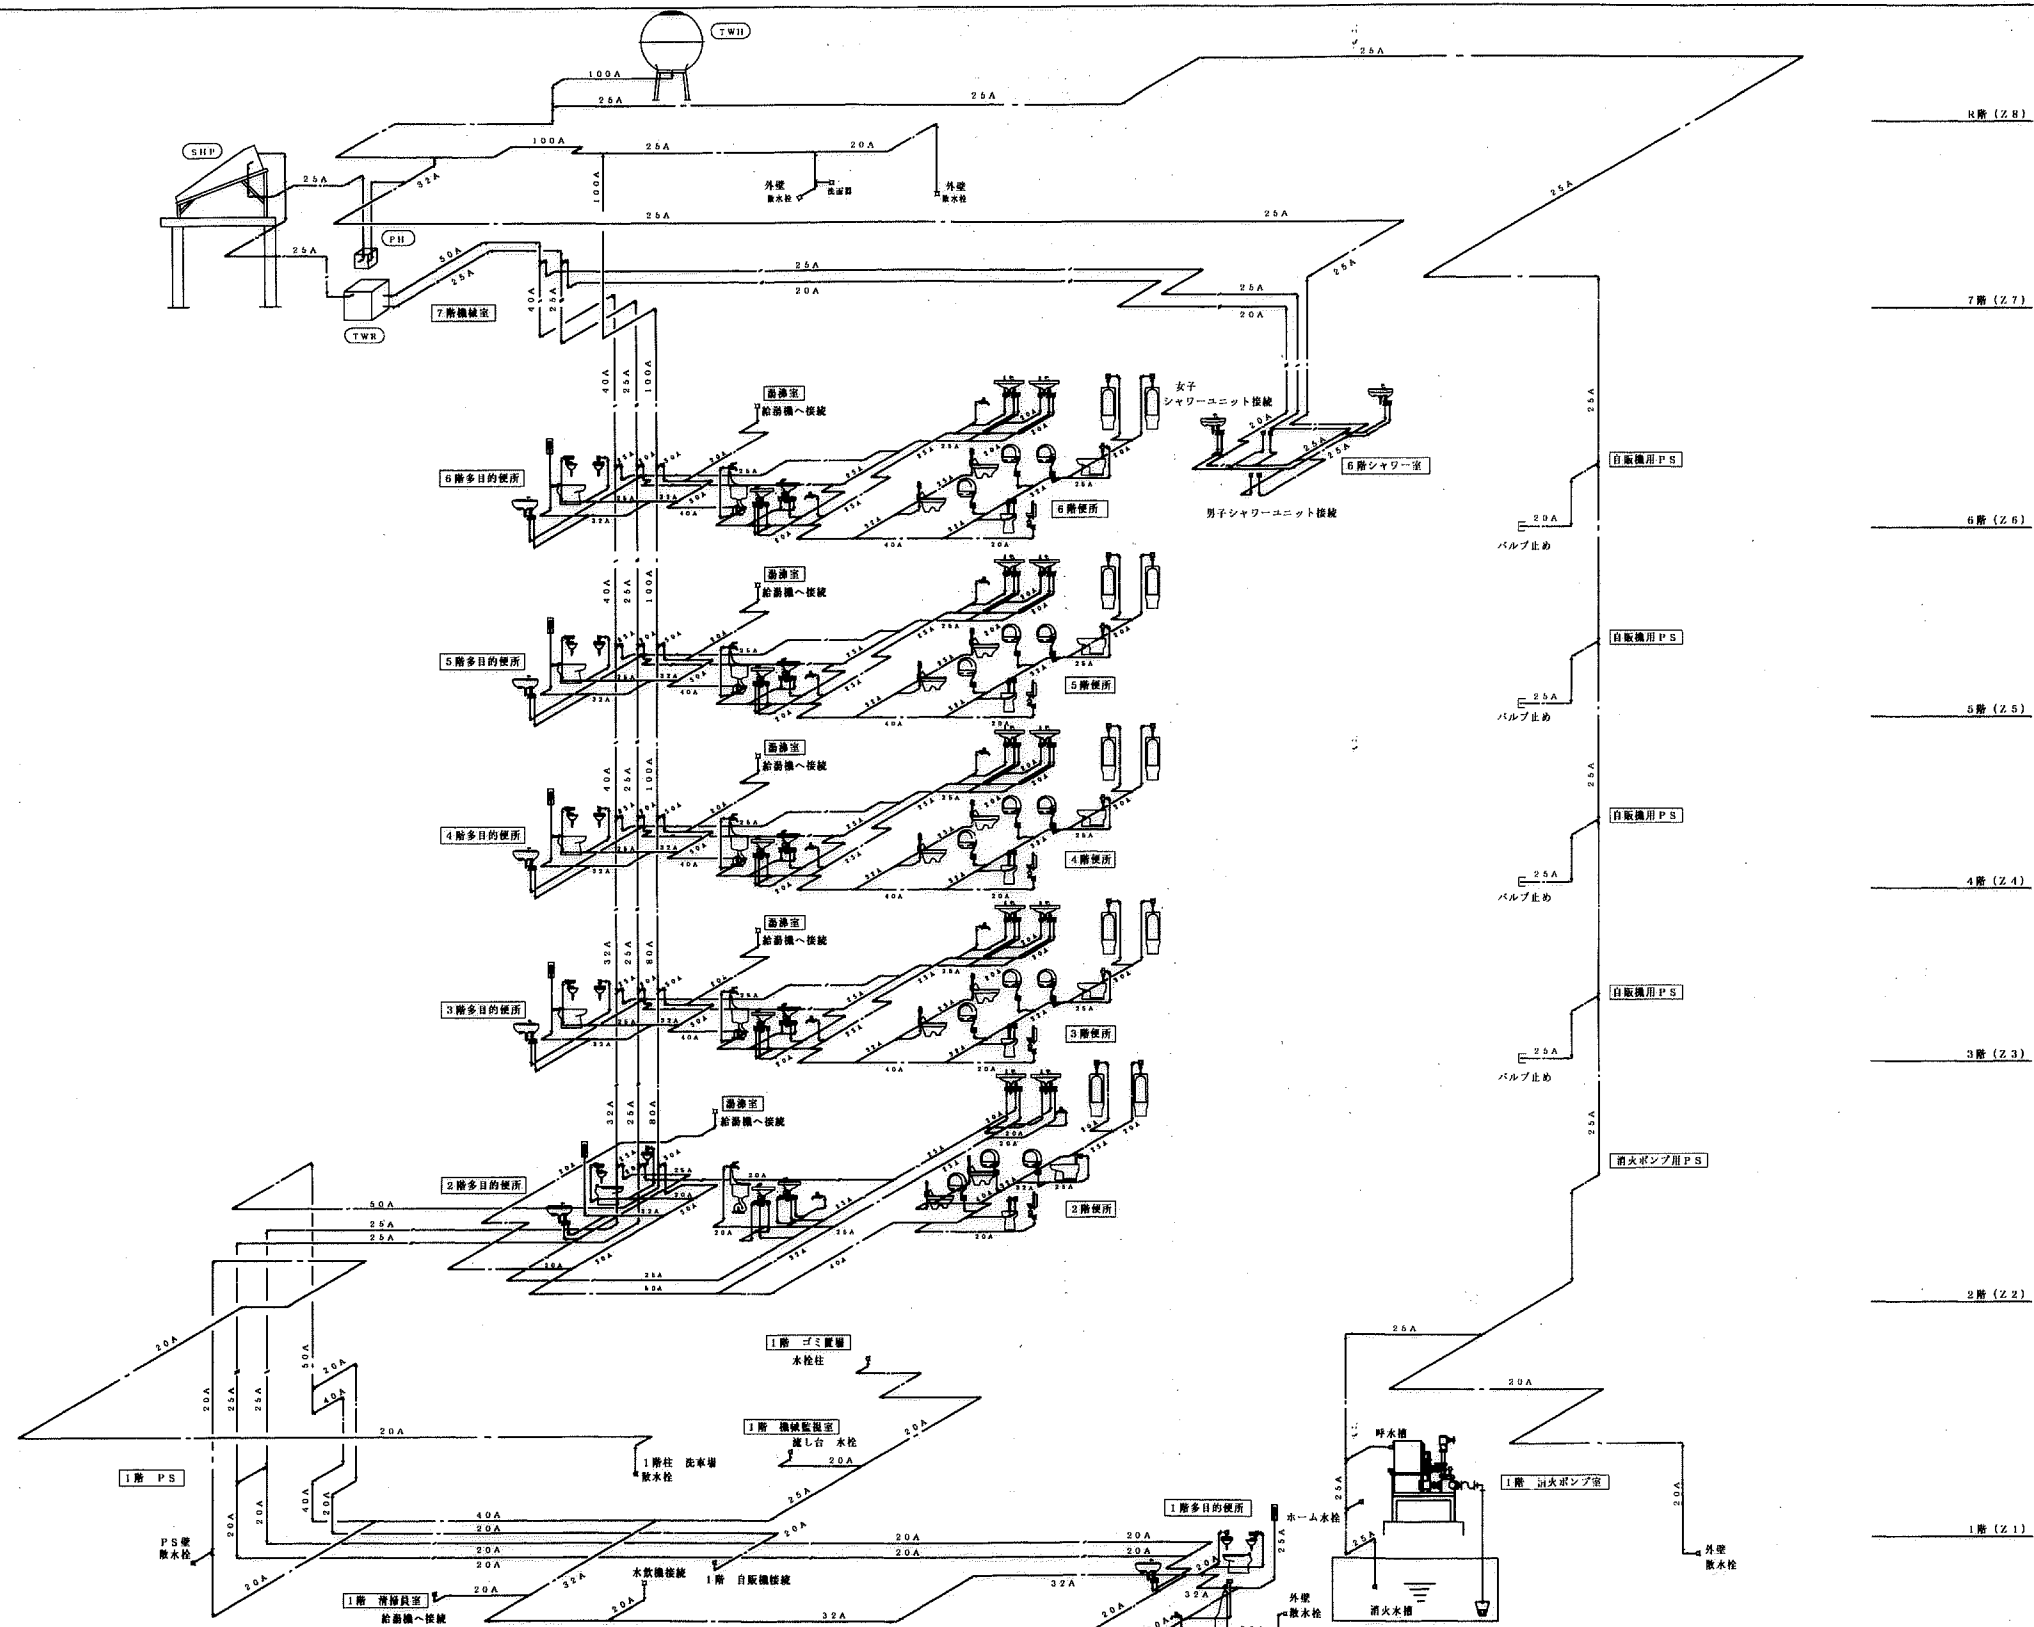

工事名
たかじょう庁舎新築 給排水衛生設備工事

図面名
給水管 系統図 (立断面図)

工 業 者 工 平成11年12月25日
完 成 平成13年 3月15日

SCALE

現場代理人 (有)宮崎設備 宮崎雄司


SHEET NO
08

DATE

Ⓜ (有)宮崎設備
高知市大津乙 2432-1
TEL 866 - 5950 FAX 866 - 0282

Y4
Y3
Y2
Y1

10480
26380
5420
10480
425

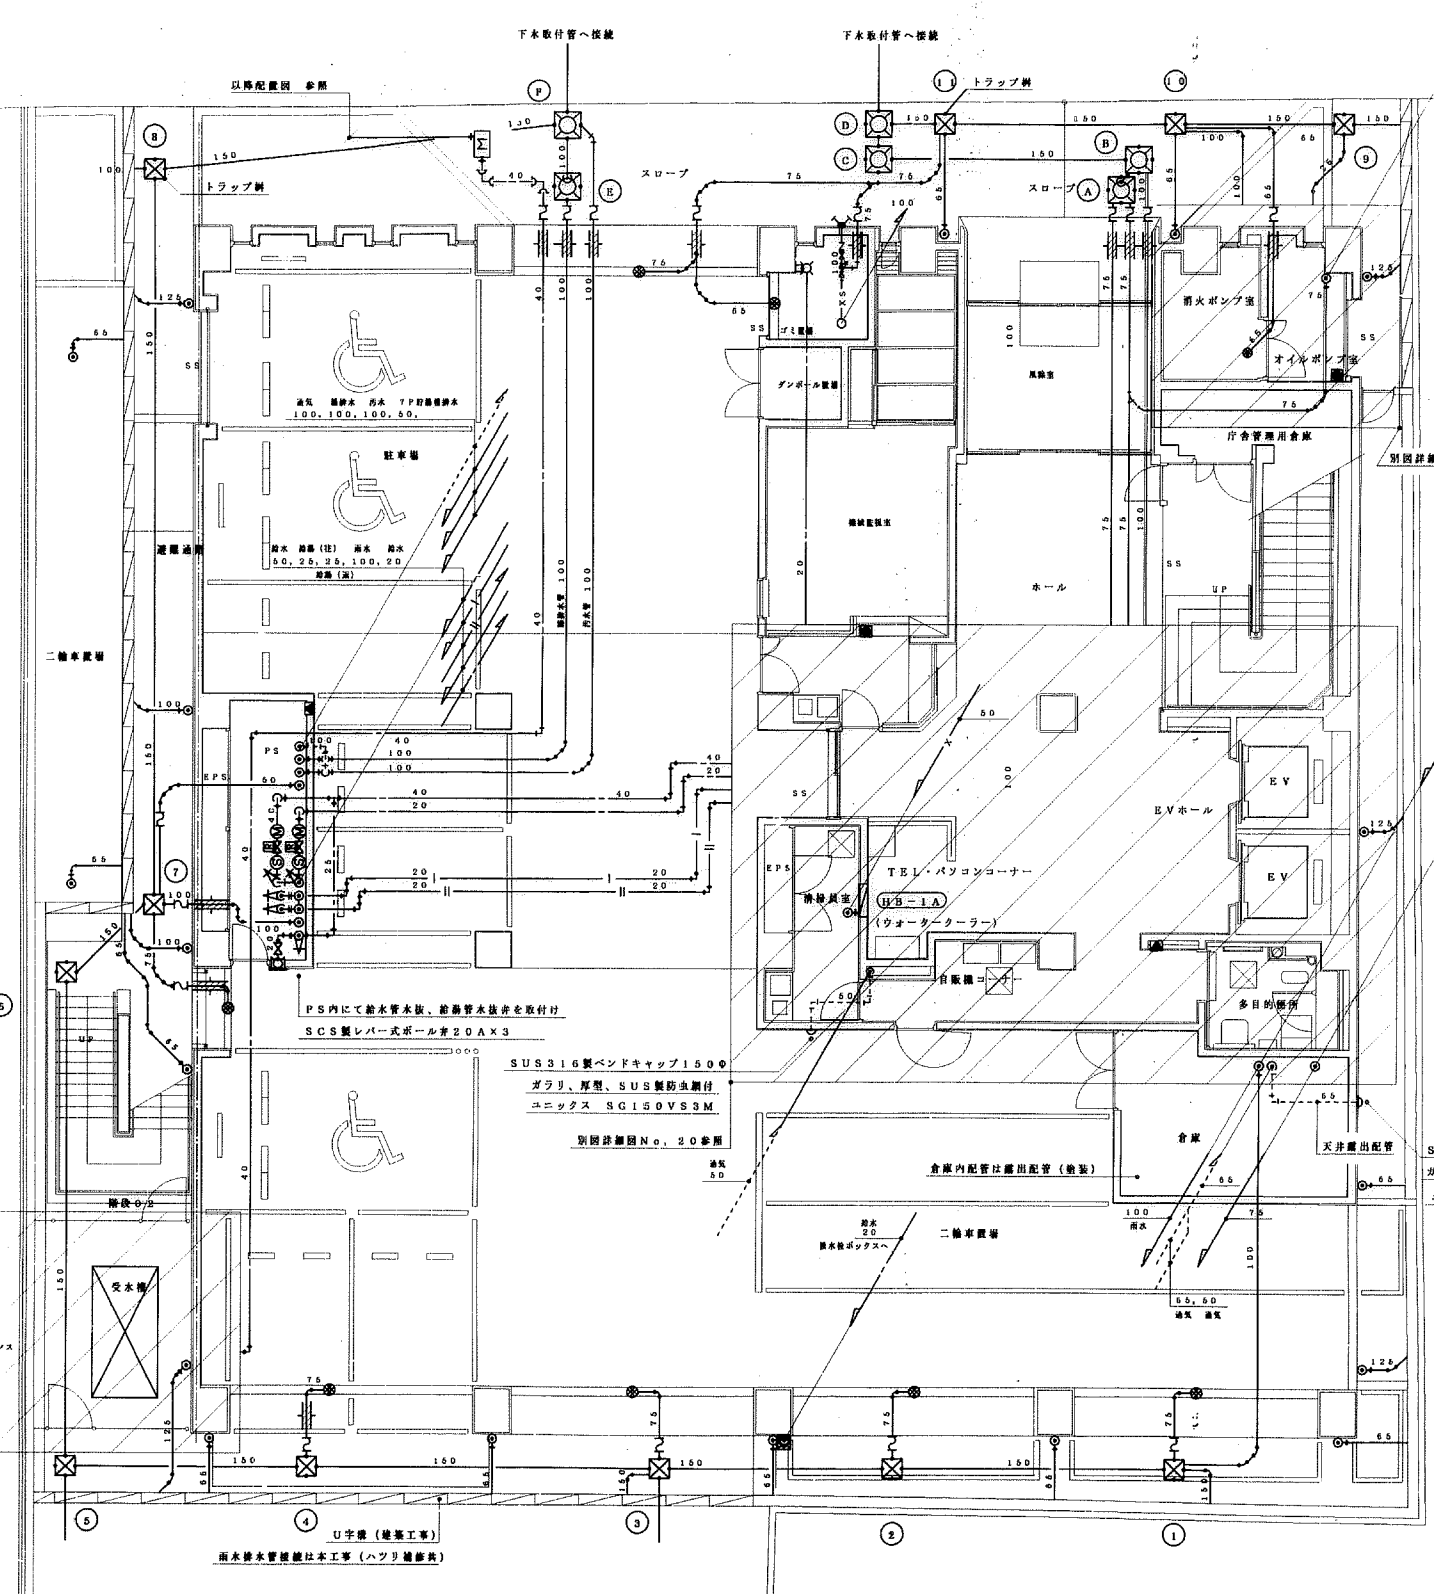

PS内(ビット内)	
ボール弁(フルボア)	給湯
20A SUS製 レバー式	4
ボール弁(フルボア)	給湯
20A SUS製 レバー式	4
ボール弁(フルボア)	給湯
40A SUS製 レバー式	1
U型ストレーナー	給湯
20A F付 SUS製	1
U型ストレーナー	給湯
40A F付 SUS製	1
簡便式水道メーター (洗)金門製作所	20A
20A	1
電線測量計 (洗)金門製作所	40A
40A	1
減圧弁	20A 非体SUS製 圧力計付
減圧弁	40A 非体SUS製 圧力計付
カップリング付排水栓	T28AH 13
カップリング付排水栓	増設型排水栓ボックス
SF-BWK-1	1

オイルポンプ室	
排水目録	1
D-75	1
洗濯機用ドレントラップ	1
KW-75 (洗)東栄工業	1

排水設備、屋外	
排水目録	6
D-75	1
カップリング付排水栓	1
T28H 20	1
増設型排水栓ボックス	1
SF-BWK-2	1

増設設備	
SUS製ベンドキャップ	1
150A ガラリ、防虫網付	1

倉庫	
SUS製丸型フード	1
175A ガラリ、防虫網付	1

ゴミ置場	
ホーム水栓(送り床付)	1
T200ES13V3	1
水栓柱(ウレタン保護)	1
SUS製 1200L YT-3	1
排水目録	1
D-75	1
取付用排水口	1
流込式 100×65×65	1
バクフライ	1
実用SUS製 100A	1
ボール弁(水使用)	1
SUS製 25A	1
ゲッキキ	1
CV-100A F付 SUS製	1

注) 排水栓D、Fへの流入排水管へ逆流防止用フラップ弁(塩ビ製)を取り付け
150A×3ヶ所、100A×2ヶ所

SUS製丸型フード175φ
ガラリ、ワイド水切板、SUS製防虫網付
ユニタス


消防ポンプ室を示す(給湯ABC消防ポンプ10型)×2部
消防ポンプ室は建築工事
消防ポンプ室を示す(給湯ABC消防ポンプ10型)×2部 専用置台付

給湯は埋設用ゴム製フレキシブルジョイント(幅300mm)を示しサイズは管径
排水は埋設用排水ゴム製ジョイント(幅100mm)を示しサイズは管径
接続フランジは、SUS製

1階平面図 S=1/100

工事名	たかじょう庁舎新築 給排水衛生設備工事	図面名	1階 平面図 (給排水)	SCALE	S=1/100	SHEET NO	10	M (有) 宮崎設備 高知市大津乙 2432-1 TEL 866 - 5950 FAX 866 - 0282
工 期	平成11年12月25日 完 成 平成13年 3月15日	現番代理人	(有)宮崎設備 宮崎隆司	DATE				



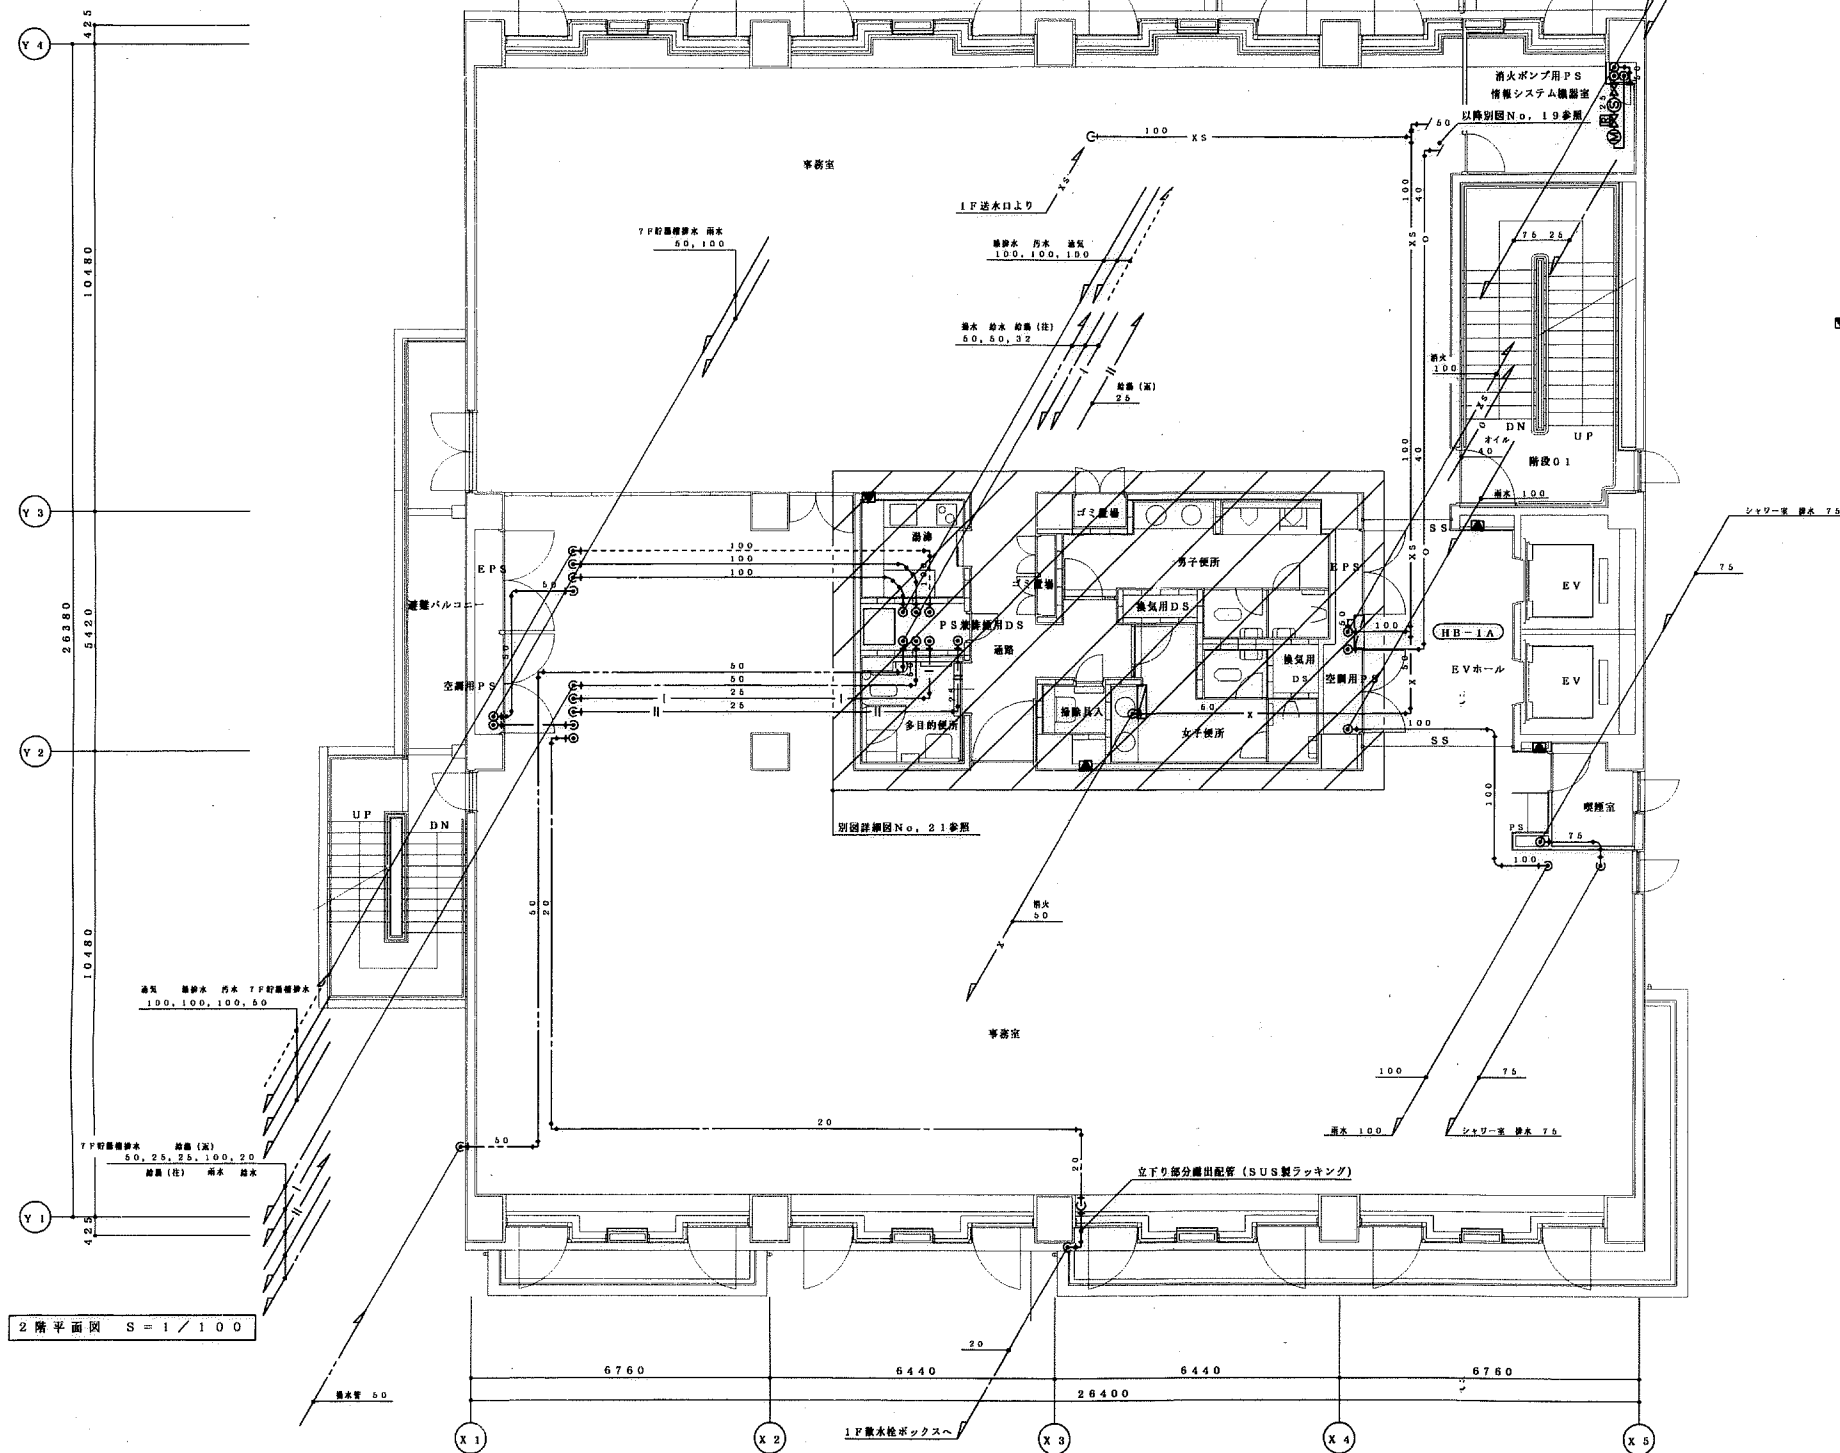

消火ポンプ用PS内	
ボール弁 (フルボア)	1
20A SUS製 レバー式	1
U型ストレーナー	1
20A F付 SUS製	1
電線導管 (1F消火ポンプ室系統)	1
25A	1
減圧弁	1
20A 弁体SUS製 圧力計付	1

消火器位置を示す (粉末ABC消火器10型) × 4個
消火器ボックスは建築工事

2階平面図 S=1/100

工事名
たかじょう庁舎新築 給排水衛生設備工事

図面名
2階平面図 (給排水)

工 期
I 平成11年12月25日
完 成 平成13年 3月15日

SCALE
S=1/100



現場代理人 (有)宮崎設備 宮崎 雄司

SHEET NO
11

DATE

① (有) 宮 崎 設 備

高知市大津乙 2432-1
TEL 866 - 5950 FAX 866 - 0282

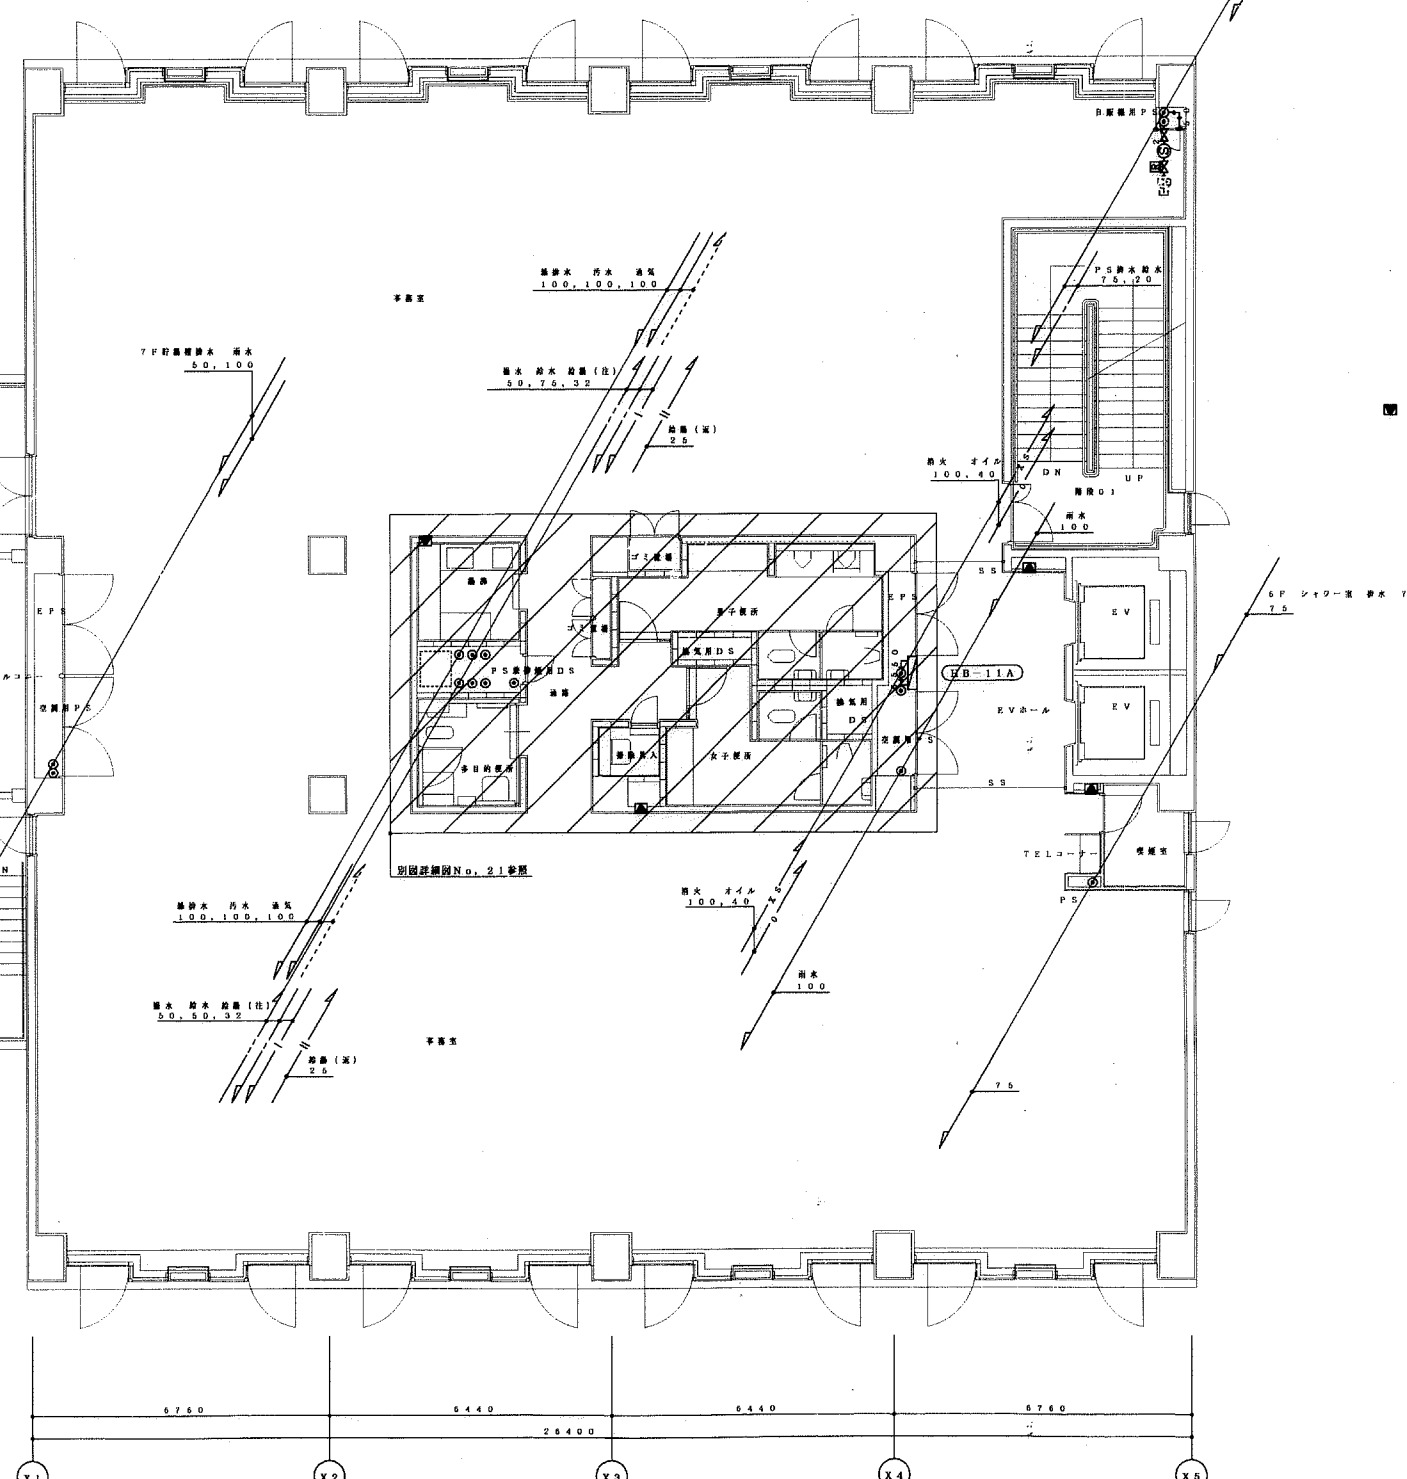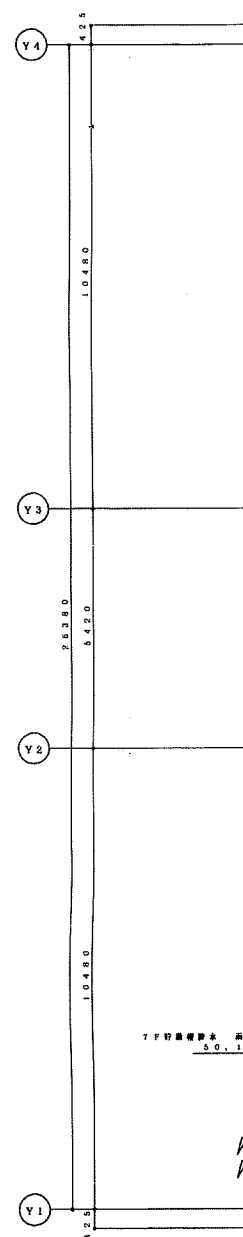

自衛機PS内	
ボール弁(フルボア)	
20A SUS製レバー式	1
U型ストレーナー	
20A F付 SUS製	1
減圧弁	
20A 非体SUS製 圧力計付	1
電線測定器	(1)
25A 意付け用短管	



電線測定器は付帯取付け、電線及び信号線は別途電気設備工事

図 消火器位置を示す(粉末ABC消火器10型)×4個
消火器ボックスは建築工事

3階平面図 S=1/100

工事名 たかじょう庁舎新築 給排水衛生設備工事	図面名 3階 平面図 (給排水)	SCALE	SHEET NO 12	(M) (有) 宮崎設備 高知市大津乙 2432-1 TEL 866 - 5950 FAX 866 - 0282
	工 期 着 工 平成11年12月25日 完 成 平成13年 3月15日			
		現番代理人 (有)宮崎設備 宮崎雄司	DATE	



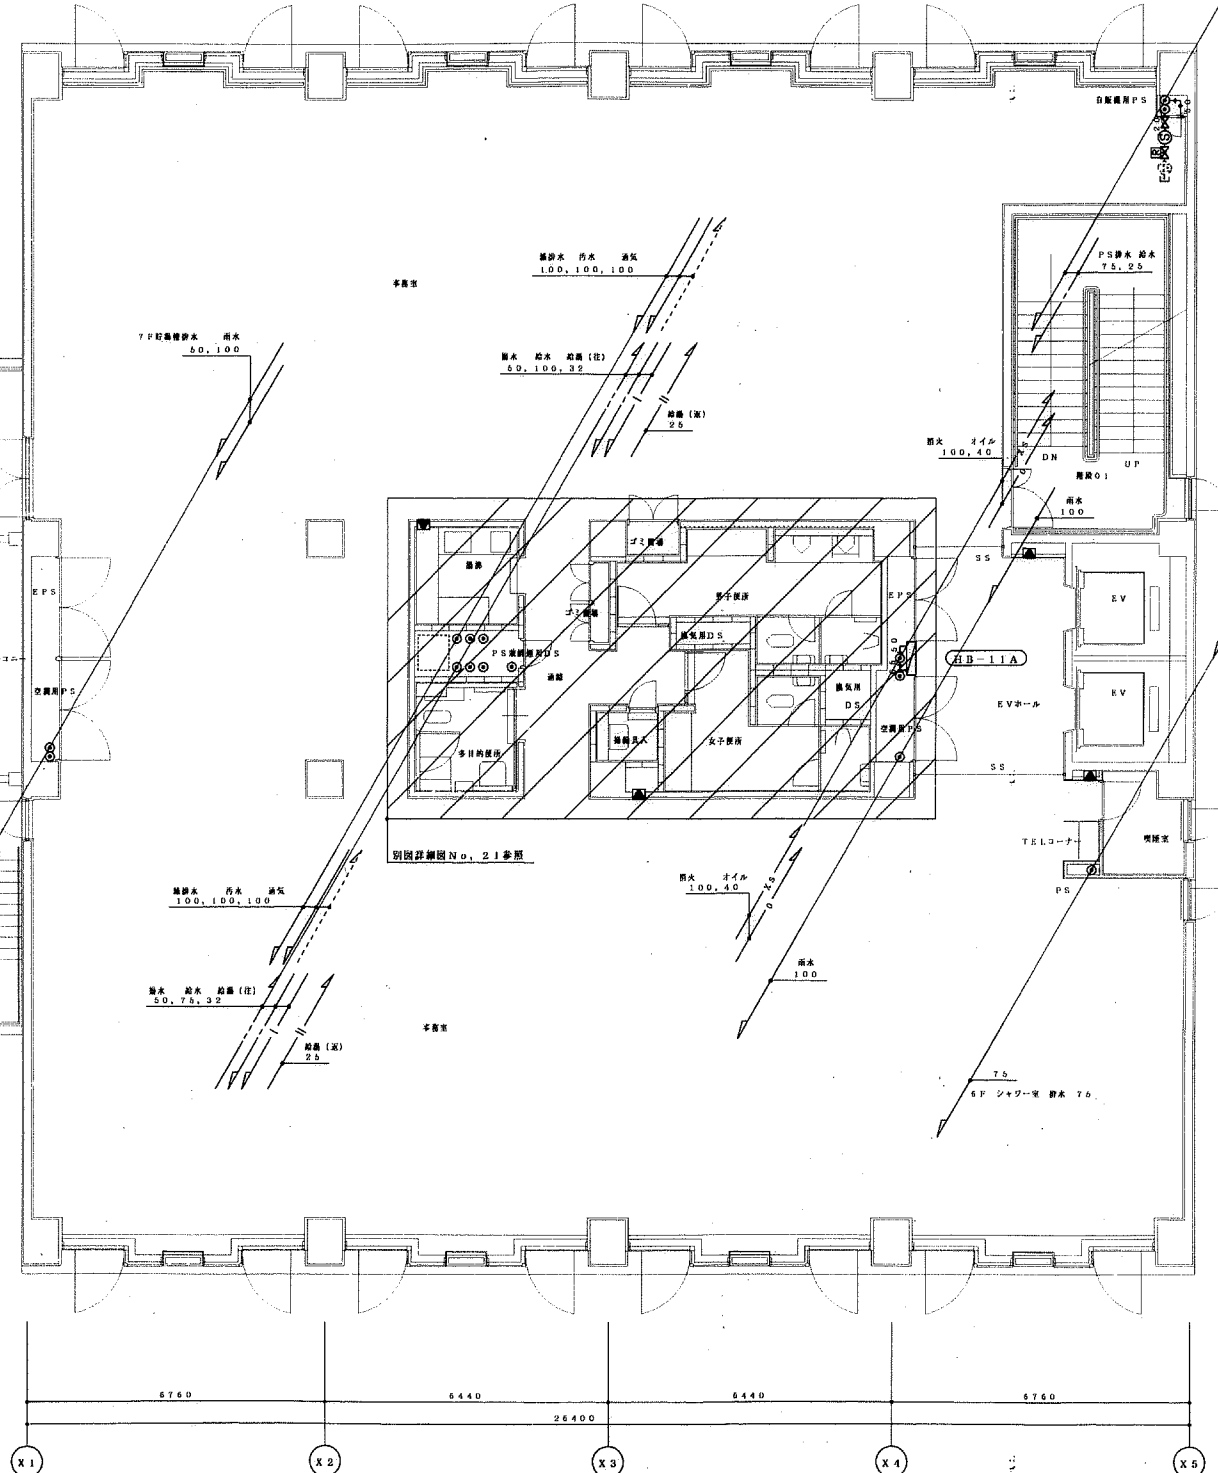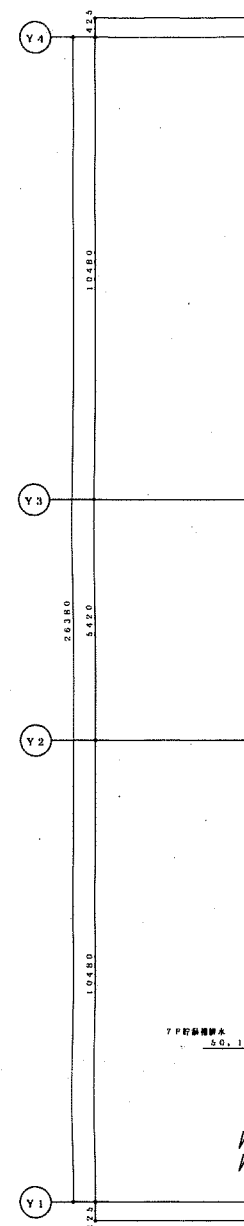

自販機PS内	
ボール弁(フルボア)	1
20A SUS製 レバー式	
ヒートストレーナー	1
20A F付 SUS製	
電磁流計	(1)
25A 取付け用配管	

電磁流計は将来取付けとし、電線及び信号線は別途電気設備工事

■ 消火器位置を示す(粉末ABC消火器10型)×4個

消火器ボックスは建築工事とする

4階平面図 S=1/100

工事名
たかじょう庁舎新築 給排水衛生設備工事

図面名
4階 平面図(給排水)
工 期
着 工 平成11年12月25日
完 成 平成13年 3月15日

SCALE
S=1/100
現場代理人 (有)宮崎設備 宮崎雄司

SHEET NO
13
DATE


Ⓜ (有)宮崎設備

高知市大津乙 2432-1
TEL 866 - 5950 FAX 866 - 0282



Y 4
10180
Y 3
26380
5420
Y 2
10480
Y 1
422

5階平面図面 S=1/100

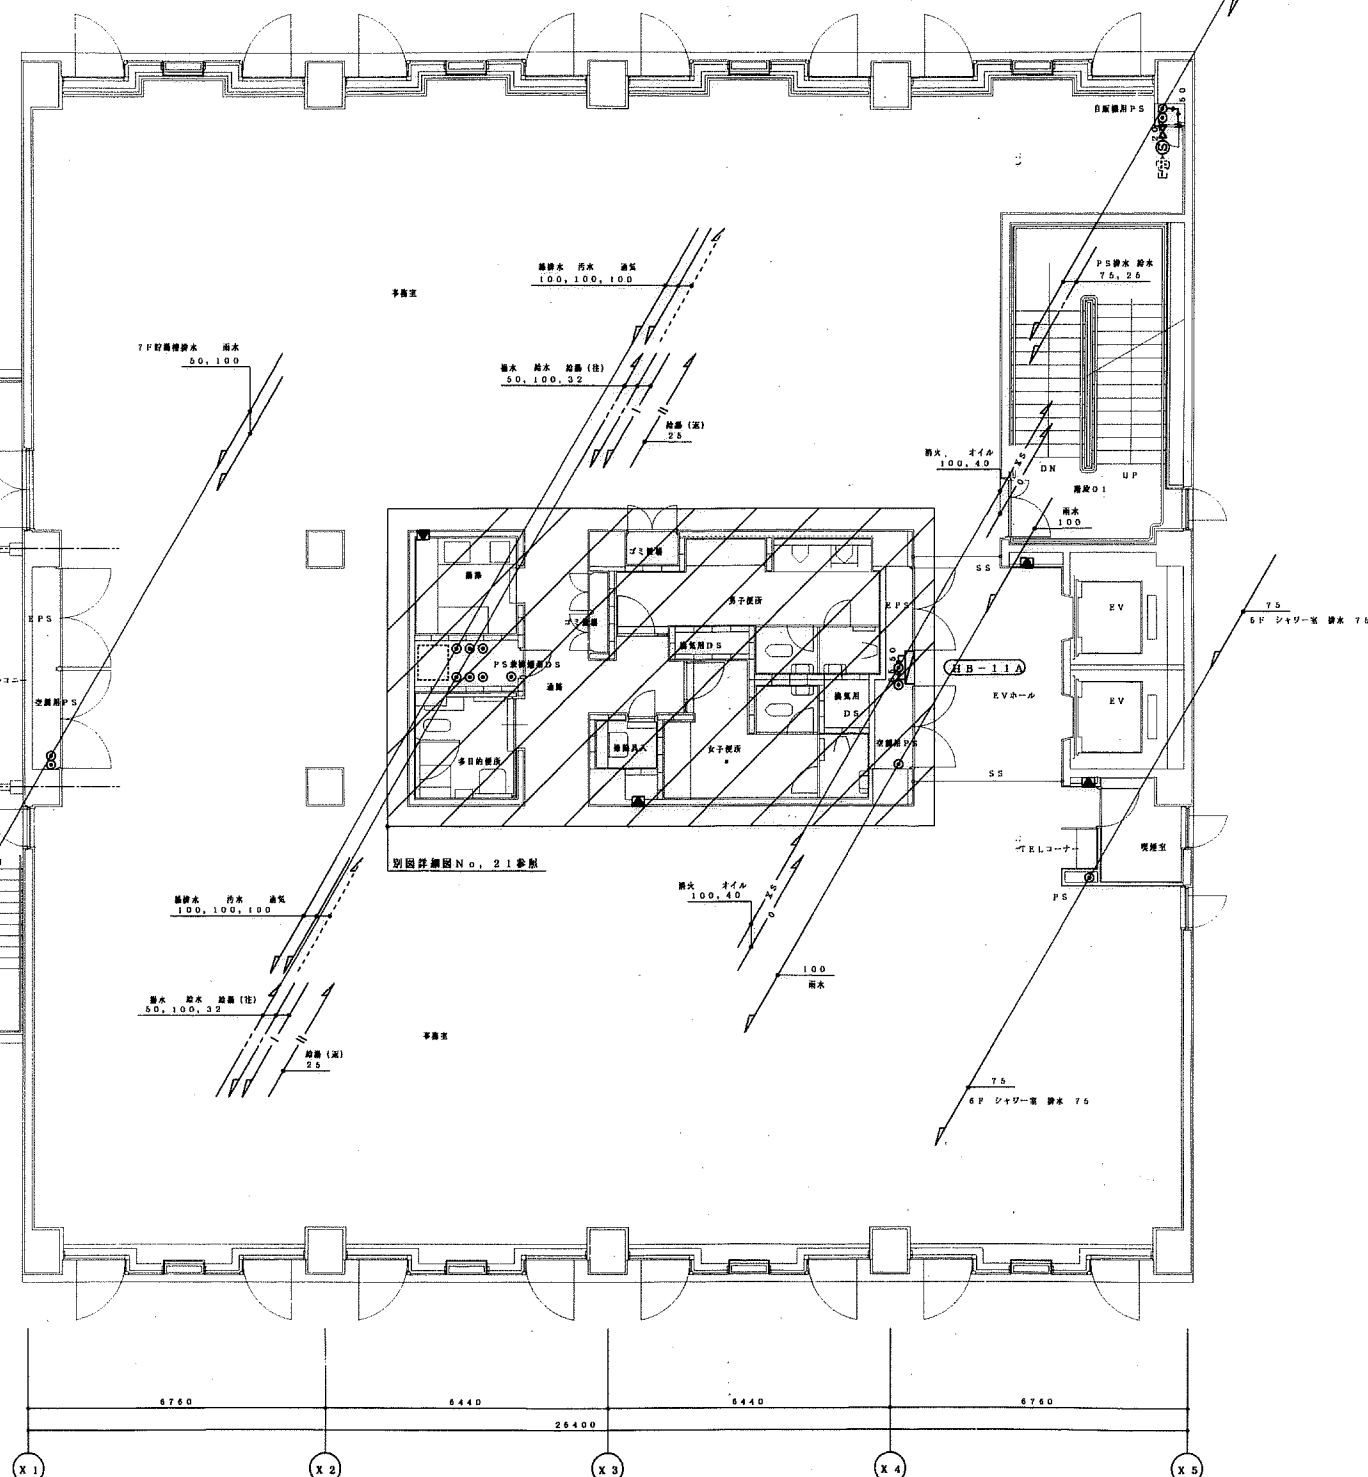

自販機P.S.内	
ボール弁(フルボア)	1
20A SUS製 レバー式	
U型ストレーナー	1
20A F付 SUS製	
電線保護管	(1)
25A 取付用短管	

電線保護管は付帯取付、電線及び信号線は別途電気設備工事

消火器位置を示す(粉末ABC消火器10型)×4個
消火器ボックスは建築工事

工事名
たかじょう庁舎新築 給排水衛生設備工事

図面名
5階平面図(給排水)
工 業 者 工 平成11年12月25日
完 成 平成13年 3月15日


SCALE
S=1/100
現場代理人 (有)宮崎設備 宮崎雄司
SHEET NO
14
DATE

Ⓜ (有)宮崎設備
高知市大津乙 2432-1
TEL 866 - 5950 FAX 866 - 0282


Y4
420
10480
Y3
26380
5420
Y2
10480
Y1
25

6 階平面図 S=1/100


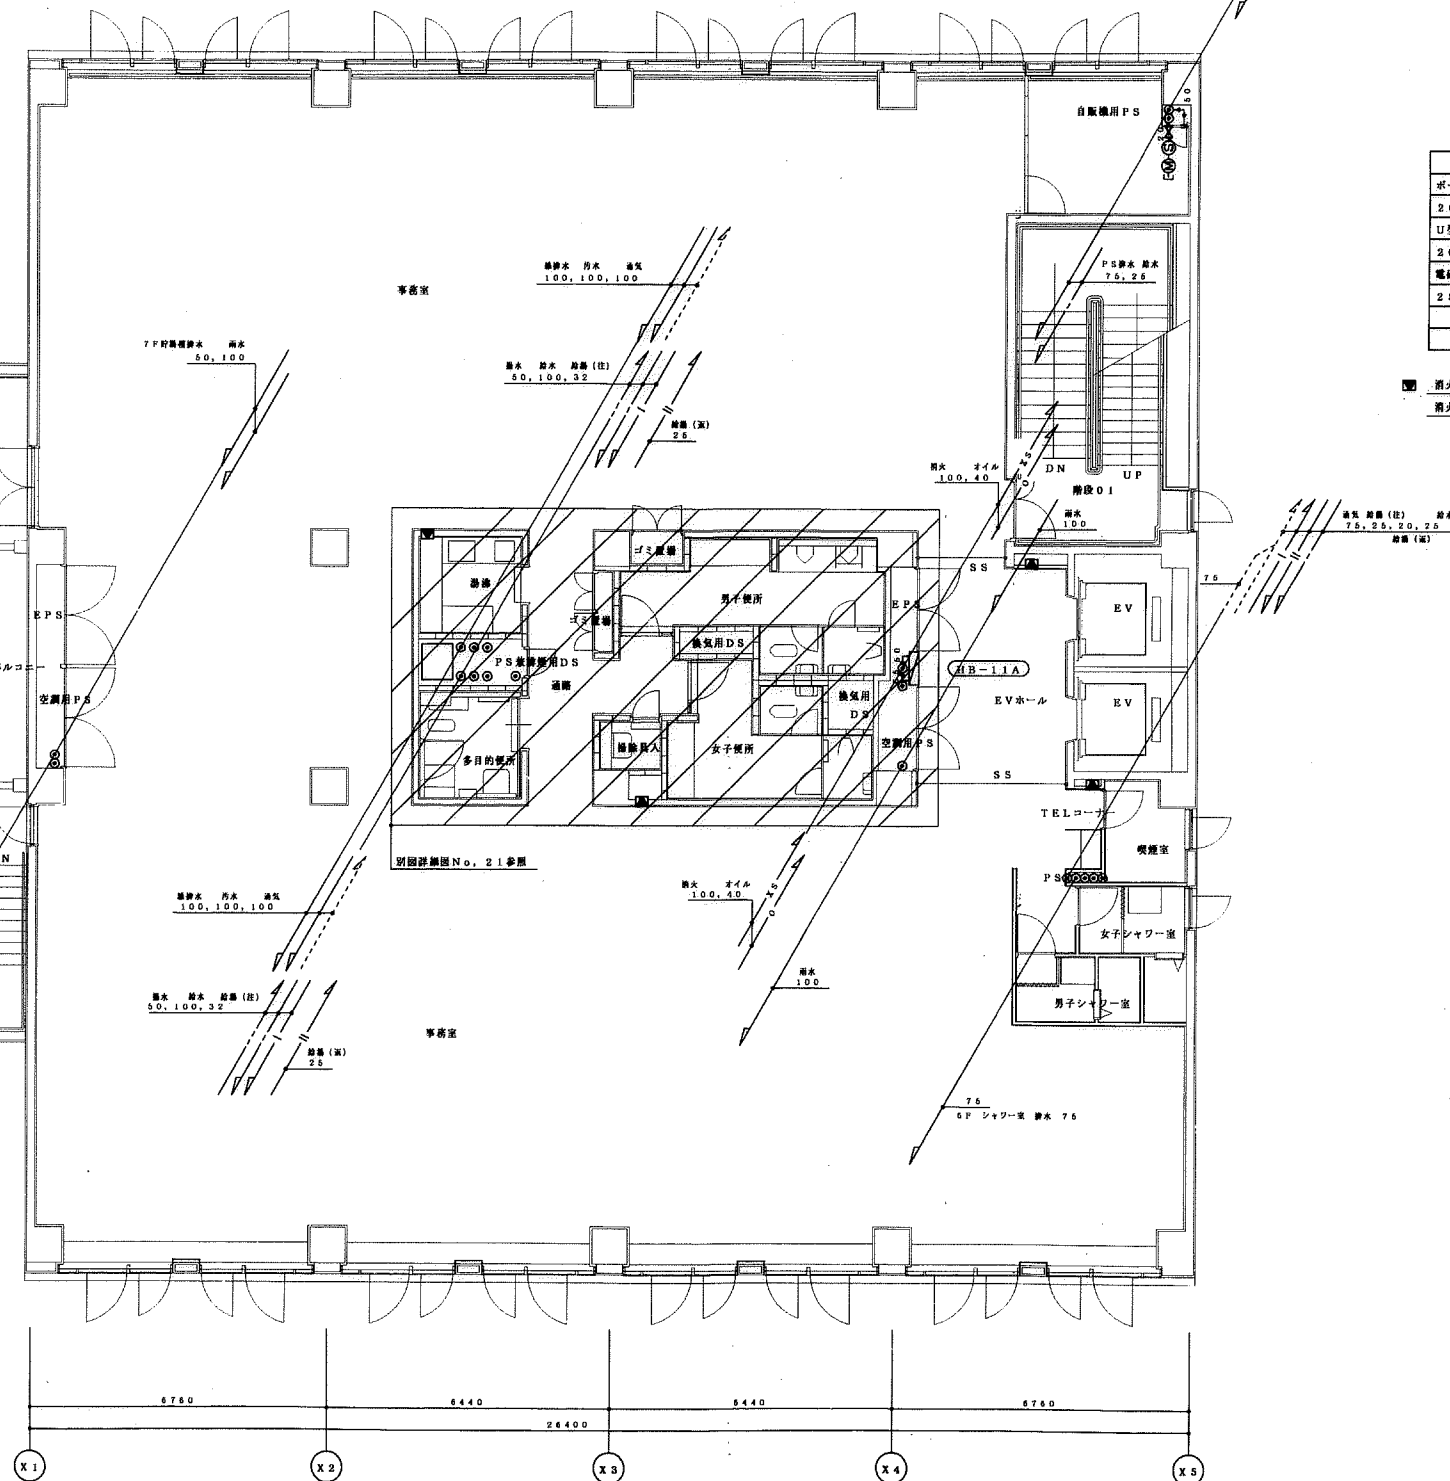


自販機PS内	
ボール弁 (フルボア)	1
20A SUS製 レバー式	1
U型ストレーナー	1
20A F付 SUS製	1
電線保護管	1
25A 4~20mA出力式	1

消火器位置を示す (粉末ABC消火器10型) X4個
消火器ボックスは建築工事

工事名 たかじょう庁舎新築 給排水衛生設備工事	図面名 6 階 平面図 (給排水)	SCALE S=1/100	SHEET NO 15	(M) (有) 宮崎設備 高知市大津乙 2432-1 TEL 866 - 5950 FAX 866 - 0282
	工 期 着 工 平成11年12月26日 完 成 平成13年 3月16日	現番代理人 (有)宮崎設備 宮崎雄司	DATE	



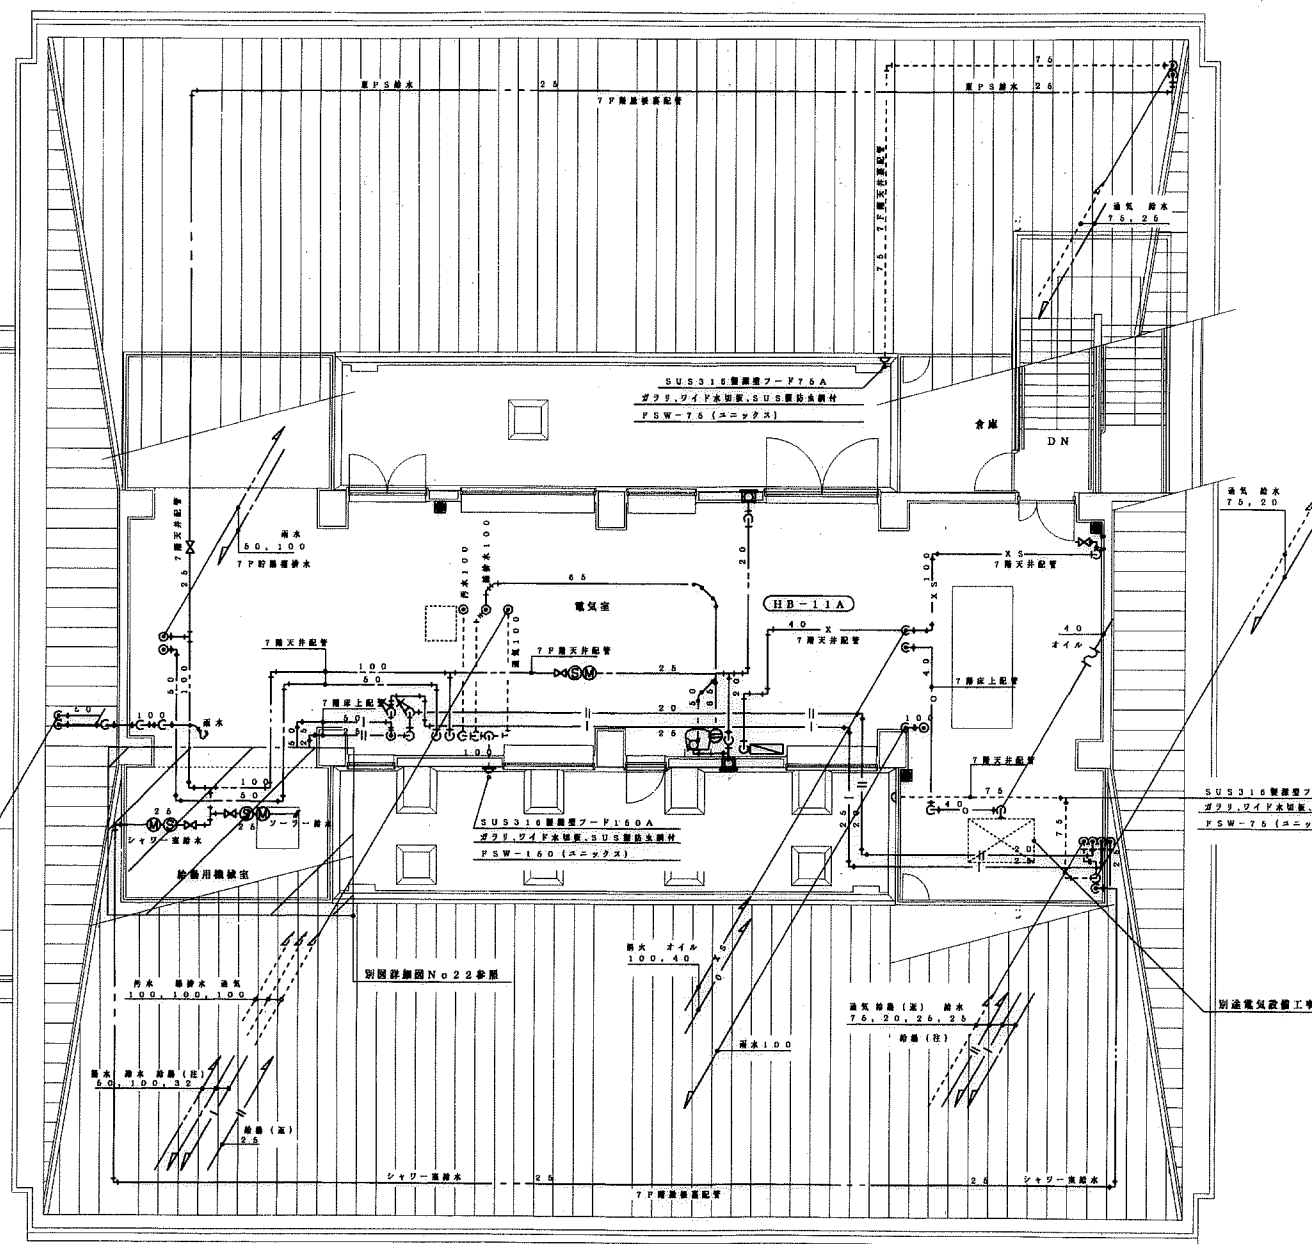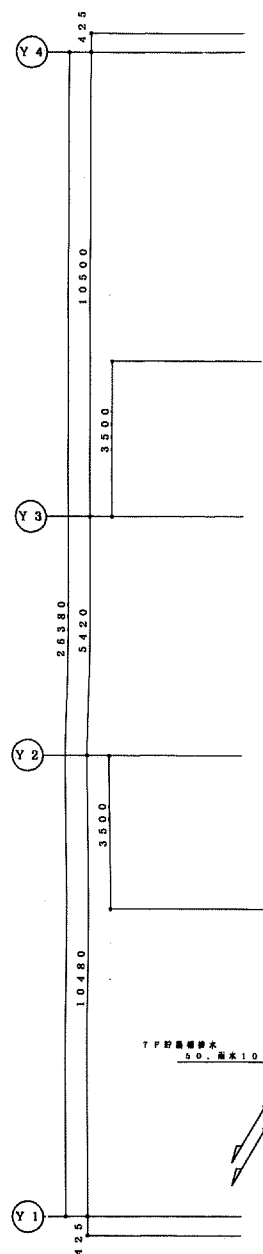



電気室	
ボール弁(フルボア) 給水	1
20A SUS製 レバー式	1
ボール弁(フルボア) 給水	1
20A SUS製 レバー式	1
ボール弁(フルボア) 給水	2
25A SUS製 レバー式	1
ボール弁(フルボア) 給水	1
32A SUS製 レバー式	1
U型ストレーナー	1
20A F付 SUS製	1
U型ストレーナー	1
25A F付 SUS製	1
電圧計	2
25A	1
フレキシブルジョイント	1
SS製 40A×500L	1
洗面器	1
L237, T705X	1
カップリング付止水栓	2
T28AH 13	2
埋込型止水栓ボックス	1
SF-BWK-1	1
床土着脱口	1
COA-65	1
SUS製標準型フード(通気用)	2
75A ガラリ、防虫網付	1
SUS製標準型フード(通気用)	1
150A ガラリ、防虫網付	1

図 消火器位置を示す (粉末ABC消火器10型)×3個 専用置台付
標準型フードは指定色鏡付塗装

7階平面図 S=1/100


工事名 たかじょう庁舎新築 給排水衛生設備工事	図面名 7階 平面図 (給排水)	SCALE S=1/100	SHEET NO 16	(M) (有) 宮崎設備 高知市大津乙 2432-1 TEL 866-5950 FAX 866-0282
	工 期 平 成 11 年 12 月 25 日 完 成 平 成 13 年 3 月 15 日	現場代理人 (有) 宮崎設備 宮崎雄司	DATE	



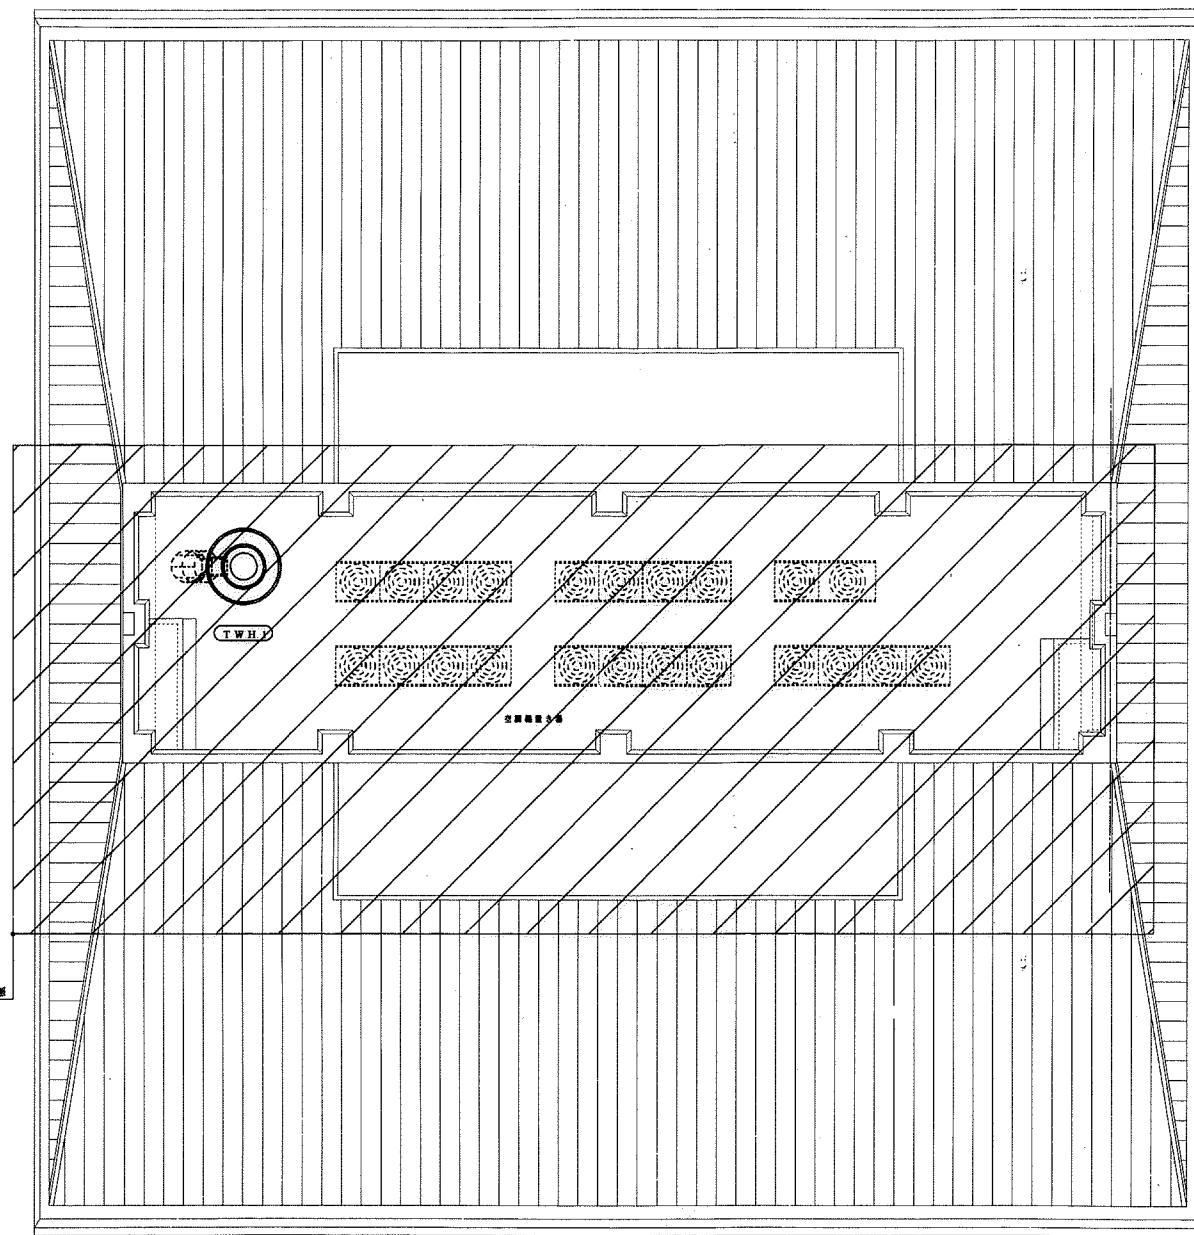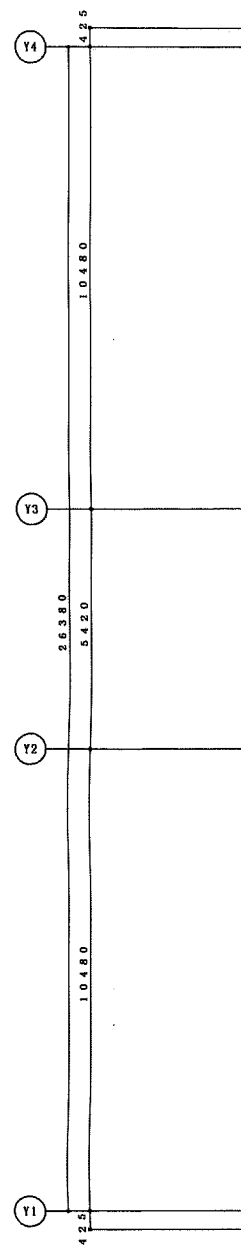


別紙図面No. 23参照

屋根平面図 S=1/100

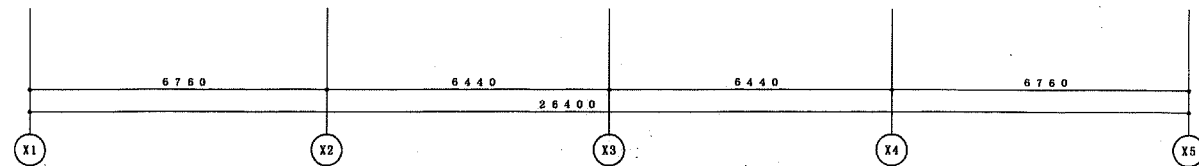

工事名 たかじょう庁舎新築 給排水衛生設備工事	図面名 屋根 平面図 (給排水) 工 期 着 工 平成11年12月25日 完 成 平成13年 3月15日	SCALE S = 1 / 100 現番代理人 (有)宮崎設備 宮崎雄司	SHEET NO 17 DATE	<div data-bbox="1989 1671 2387 1787"> (M) (有) 宮 崎 設 備 高知市大津乙 2432-1 TEL 866 - 5950 FAX 866 - 0282 </div>
----------------------------	---	--	------------------------	--






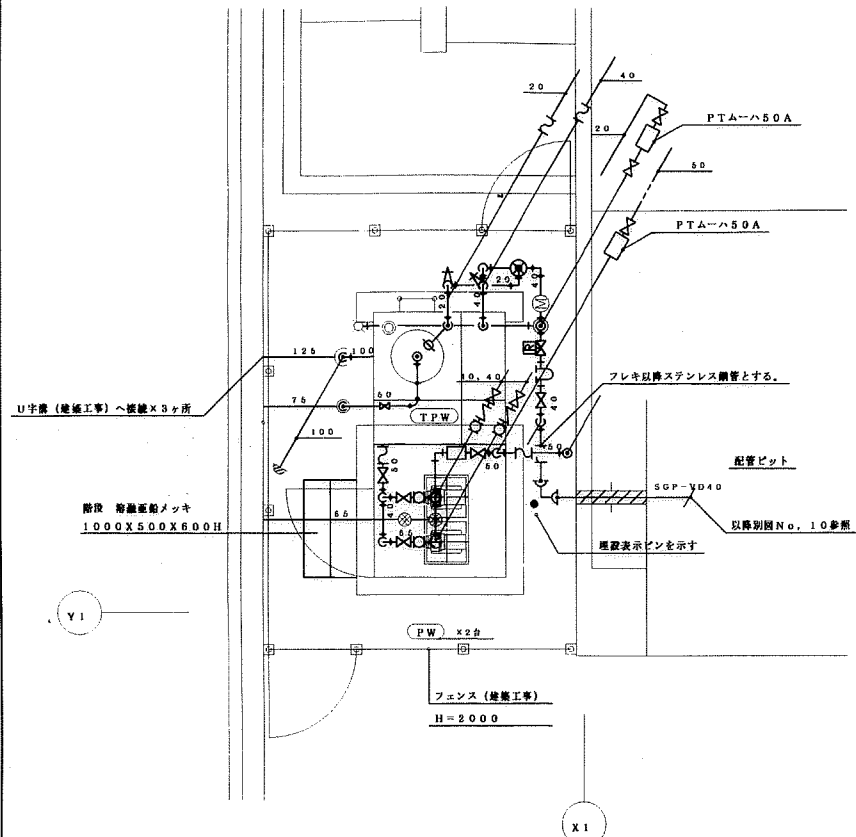

受水ポンプ室図 S=1/50
注) 指定圧力配水管はステンレス鋼管


受水ポンプ室図	
ボール弁 (フルボア) 10UT (キップ)	1
20A SCS製 レバー式	
ボール弁 (フルボア) 10UT (キップ)	4
32A SCS製 レバー式	
ボール弁 (フルボア) 10UTB (キップ)	2
40A SCS製 レバー式	
ボール弁 (フルボア) 10UTB (キップ)	2
50A SCS製 レバー式	
ボール弁 (フルボア) 10UTB (キップ)	1
50A SCS製 レバー式	
両端取付チャッキ弁 (石崎製作所)	2
SM-G-103 40A SCS製	
テフロン製フレキシブルジョイント (トーゼン産業)	1
ポリフレックス 20A×300L 高圧用	SUSブレード付
テフロン製フレキシブルジョイント (トーゼン産業)	1
ポリフレックス 40A×500L 高圧用	SUSブレード付
テフロン製フレキシブルジョイント (トーゼン産業)	2
ポリフレックス 50A×500L 高圧用	SUSブレード付
テフロン製フレキシブルジョイント (トーゼン産業)	4
ユーフレックス 球形 32A ゴム緩衝	
埋設フレキシブルジョイント (トーゼン産業)	1
LSコネクタG 40A 鋼芯300mm	
電線保護管 (金門製作所)	1
40A 4~20mA出力式	防雨カバー
U型ストレーナー (ベン)	1
KU-2 40A SCS製	

受水ポンプ室図	
減圧弁 (ベン)	1
RD-36F 40A SUS製 圧力計付	
定水位弁 (東海機器)	1
YF51A 40N 40A	
減速ボールタップ (東海機器)	1
T55CUN20 20A 単式	
PTA-H (トーゼン産業)	2
MH-50 50A SUS製F	
キー式ホーム水栓 (東海機器)	1
T200ES13	
メカ型小管 (川西水道機器)	1
S-MVB-S90° 40A	
排水目皿 (長谷川興工所)	2
D-65A	
防虫網 (長谷川興工所)	1
CNP-100	

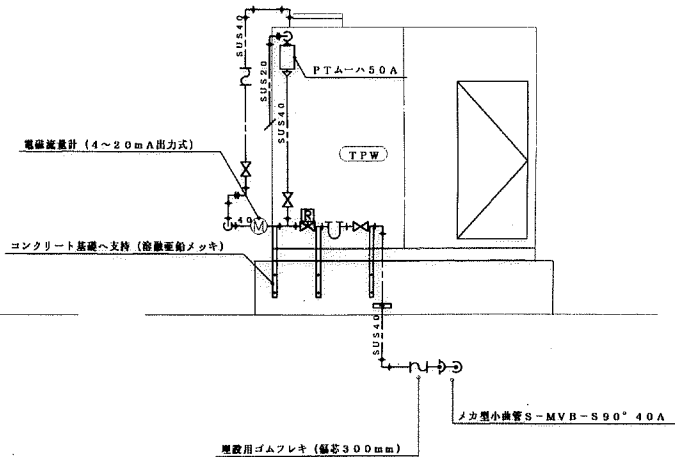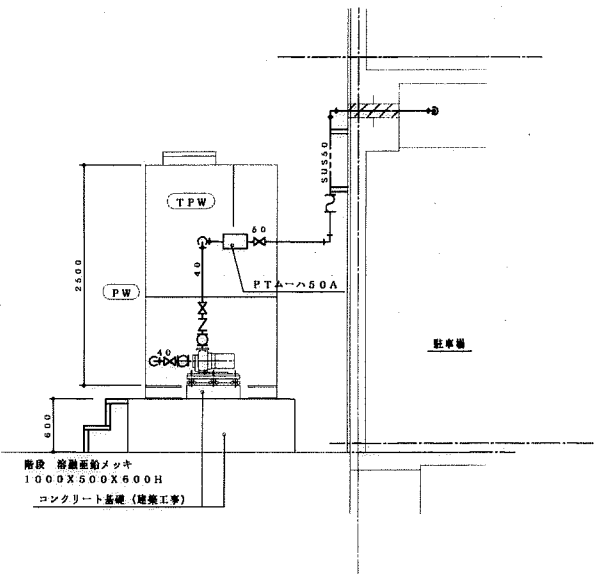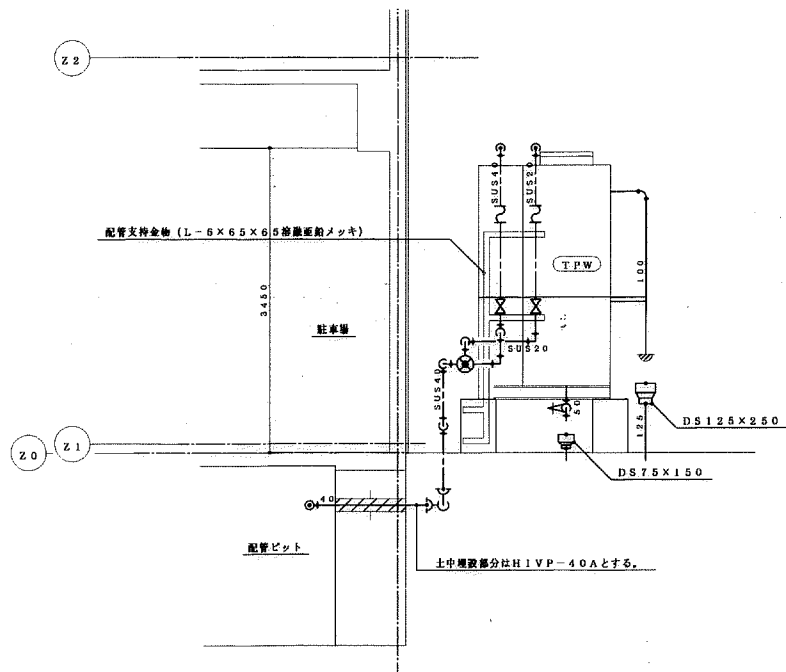

工事名 たかじょう庁舎新築 給排水衛生設備工事	図面名 1階 平面詳細図, 1 (給排水)	SCALE S=1/50	SHEET NO 18	<div> <div> </div> <div> <div>(有) 宮崎設備</div> <div>高知市大津乙 2432-1</div> <div>TEL 866 - 5950 FAX 866 - 0282</div> </div> </div>
	工 期 着 工 平成11年12月25日 完 成 平成13年 3月15日	現場代理人 (有)宮崎設備 宮崎雄司	DATE	



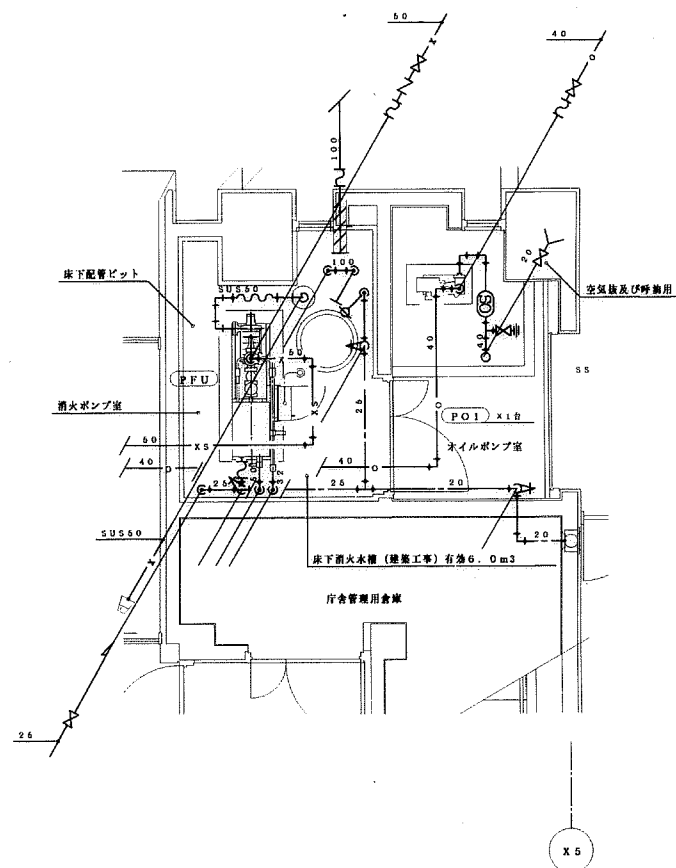


消火ポンプ室平面図 S=1/50

消火水槽 1号消火栓同時1ヶ所×2.6m3×1.2=有効3.2m3以上
 消火水槽用マンホールMH A-600 (本工事)
 注) サクション配管はステンレス鋼管
 消火ポンプユニット排水管はSGP-V D
 オイル用フレキシブルジョイントはテフロン製3山ベローズ形継手 (FCDフランジ)

消火ポンプ室	
フレキシブルジョイント (ゼンシン)	1
Z-5000 SUS製 50A×500L	
ボール弁 (フルボア) 10UT (キッツ)	1
20A SCS製 レバー式	
ボール弁 (フルボア) 10UT (キッツ)	2
25A SCS製 レバー式	
テフロン製フレキシブルジョイント (トーゼン産業)	1
ポリフレックス 20A×300L 高圧用	
鋼製ボールタップ (東海機器)	1
25A 様式	
防虫網 (通気管) (長谷川精工)	1
NVP-100	
防虫網 (オーバーフロー管) (長谷川精工)	1
NVP-V-100	
埋設型排水ポンプジョイント (トーゼン産業)	1
フレキシドレン 100A	

消火ポンプユニットPFUの弁フレキシブルは付属品とし機器リスト参照


SUSブレード付

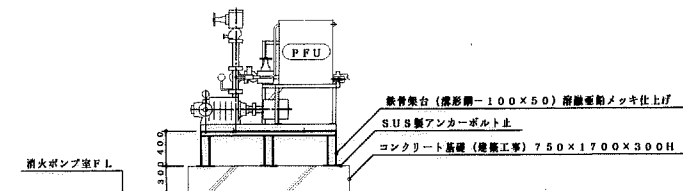

消火ポンプ (PFU) 鉄骨梁台施工図

オイルポンプ室	
グローブ弁 (FCD) (キッツ)	1
10SP 20A	
ボール弁 (FCD) (キッツ)	2
10STBF 40A	
ボール弁 (FCD) (キッツ)	1
10STBF 25A	
テフロン製フレキシブルジョイント (トーゼン産業)	2
ポリフレックス 40A×500L 高圧用	
オイルストレーナー (ベン)	1
KW-1 40A	
ホースニップル 40A	1
カップリング付継水栓 (東海機器)	1
T28AH 13	
埋込型排水ポンプボックス (福西機器)	1
SF-BWK-1	


オイルポンプ、吸込及び吐出側へ取付付

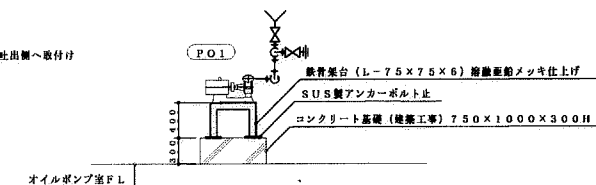


オイルポンプ室F.L.

工事名 たかじょう庁舎新築 給排水衛生設備工事	図面名 1階 平面詳細図, 2 (給排水)	SCALE S=1/50	SHEET NO 19	㊤ (有) 宮崎設備 高知市大津乙 2432-1 TEL 866-5950 FAX 866-0282
	工 期 着 工 平成11年12月26日 完 成 平成13年 3月16日	発注代理人 (有) 宮崎設備 宮崎基司	DATE	



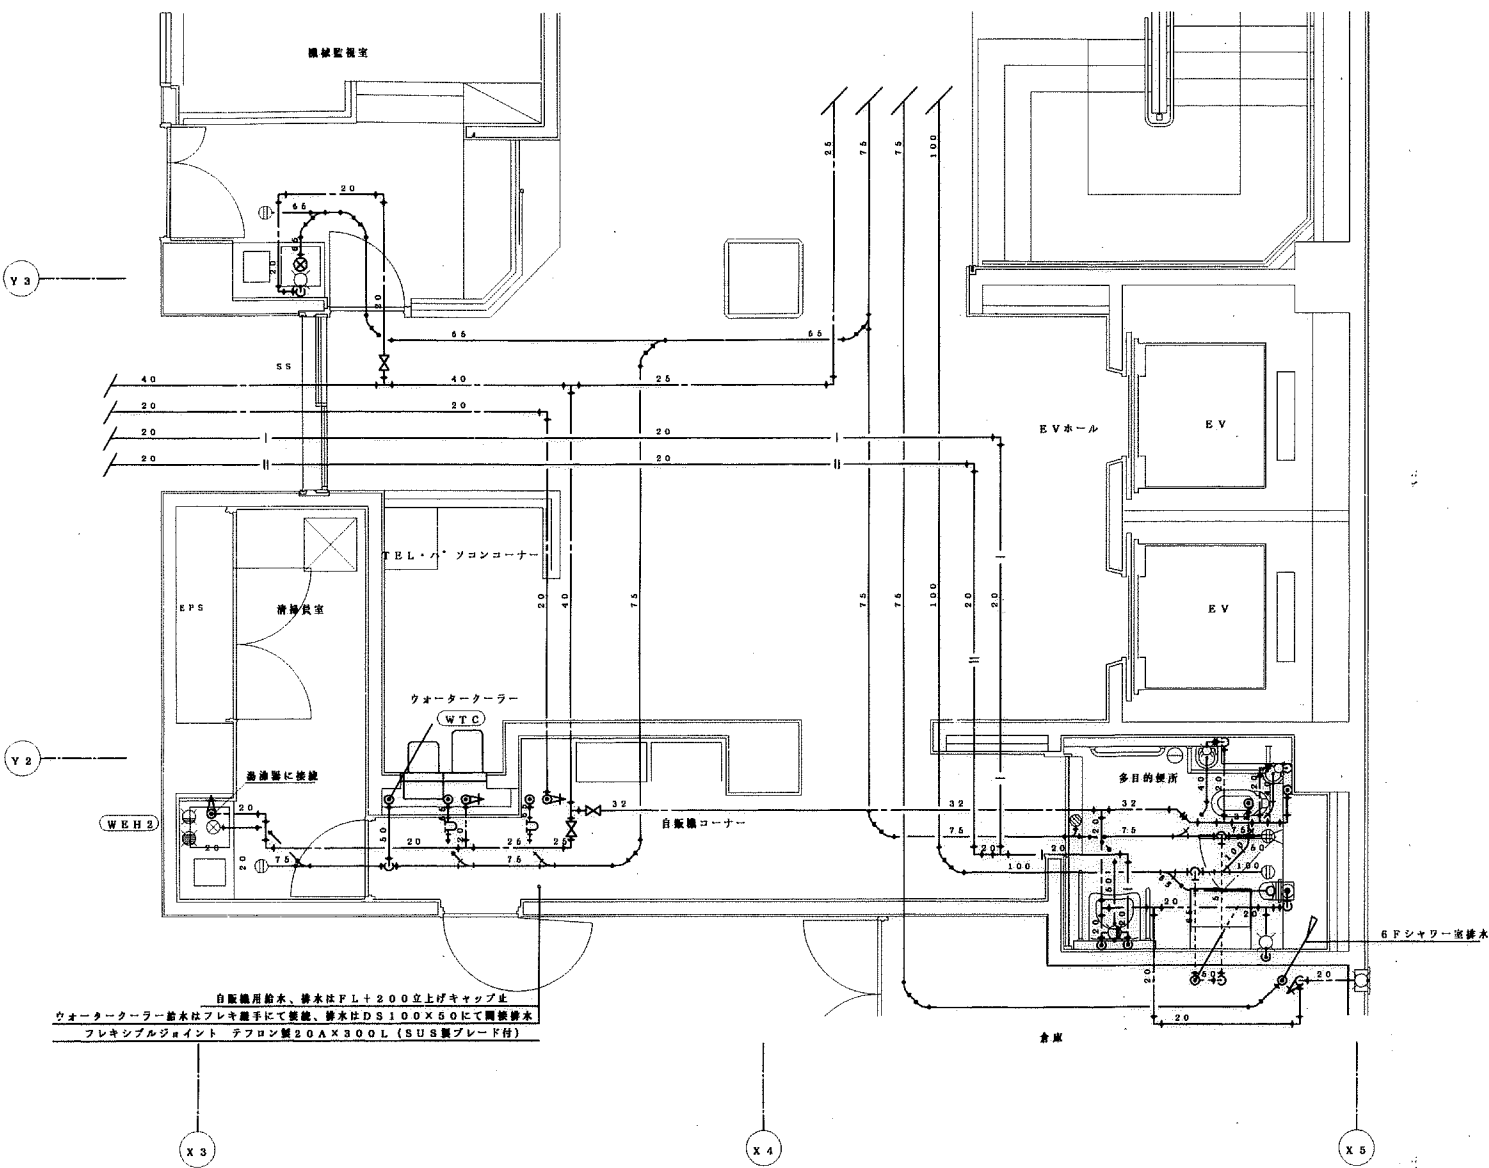

自販機用給水、排水はFL+200立上げキャップ止
 ウォータークーラー給水はフレキシブルにて接続、排水はDS100X50にて間接排水
 フレキシブルジョイント、テフロン製20A×300L (SUSブレード付)

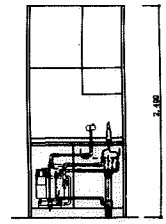

給湯器所廻り詳細図 S=1/50

1階 便所廻り平面詳細図 S=1/50

多目的便所、大便秘器浄用二枚板電気工事は本工事
 配管部分は全て床下ピット内配管

機械設備室	
流し台 (建築工事)	(1)
BL品 L=1100	
流し排水金物 (建築工事)	(1)
配管接続は本工事	
スワン自在水栓 (KAKUDAI)	1
T291	
水栓取付脚 (東南機器)	1
TN52AE13V1X	
ボール弁 (フルボア)	1
20A SUS製 レバー式	
床下掃除口	1
COA- 65	

清掃員控室	
流し台 (建築工事)	(1)
BL品 L=1100	
流し排水金物 (建築工事)	(1)
配管接続は本工事	
組合水栓 (東南機器)	1
TKJ31UFRX	
熱源性 (イトミック)	1
NT-1	
フレキシブルジョイント 給水	1
テフロン製 20A×300L	
フレキシブルジョイント 給湯	1
テフロン製 20A×300L	
床下掃除口	1
COA- 75	

自販機コーナー	
ボール弁 (フルボア)	2
20A SUS製 レバー式	
ボール弁 (フルボア)	1
25A SUS製 レバー式	
ボール弁 (フルボア)	1
32A SUS製 レバー式	
Uトラップ	2
UT-50A	
フレキシブルジョイント	1
テフロン製 20A×300L	

多目的便所	
身障者用便器	1
C111, TEF66LX	
身障者用洗面器	1
L103A, TEL50ARX	
ストール小便器 (カバー付)	1
U116, TEA99X	
手洗器	1
L21N, TEL20DV2X	
手洗器	1
L60L, TEL20DV2X	
可動式鏡側板	1
YM630T1	
可動手すり (45° 停止)	1
T110BCR2V2	
手すり (身障者便器用) (三栄水栓製作所)	1
W94-71 (特-200)	
手すり (三栄水栓製作所)	1
W91-32X800	
手すり (身障者洗面器用) (三栄水栓製作所)	1
W96-1	
手すり (身障者洗面器用) (三栄水栓製作所)	1
W96-6-1-WJ (特番)	
ベビーシート	1
YKA22	
床洗浄用水栓 (キー式送水)	1
T200ES13V30	
チャームボックス	1
UTR-420	
床排水金物	1
T5A-50A	
床下掃除口	1
COA- 75	
床下掃除口	1
COA-100	

倉庫	
ボール弁 (フルボア)	1
20A SUS製 レバー式	
カップリング付排水栓	1
T28AH 13	
埋込型排水栓ボックス	1
SF-BWK-1	

工事名
 たかじょう庁舎新築 給排水衛生設備工事


図面名
 1階 平面詳細図, 3 (給排水)
 工 期 着 工 平成11年12月26日
 完 成 平成13年 3月16日

SCALE
 S=1/50
 現場代理人 (有)宮崎設備 宮崎基司

SHEET NO
 20
 DATE

Ⓜ (有)宮崎設備
 高知市大津乙 2432-1
 TEL 866-5950 FAX 866-0282



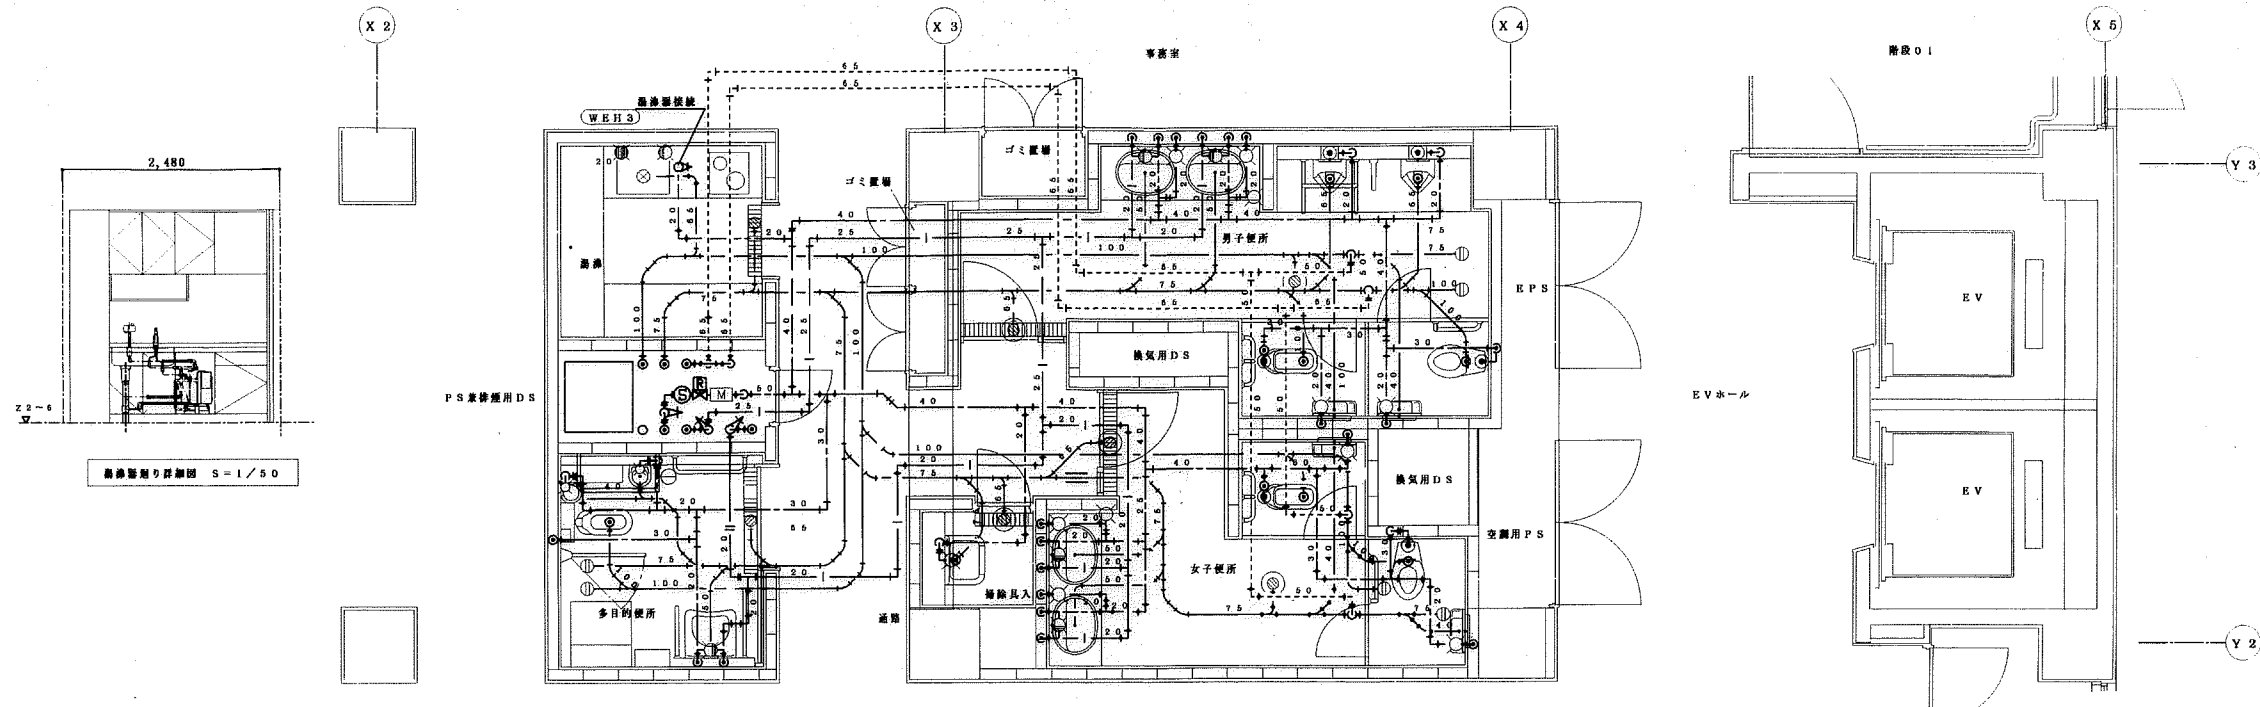

PS内 (2階~4階) 各種	
ボール弁 (フルボア) 給湯	1
20A SUS製 レバー式	1
ボール弁 (フルボア) 給湯	1
25A SUS製 レバー式	1
ボール弁 (フルボア) 給湯	1
50A SUS製 レバー式	1
U型ストレーナー	1
50A F付 SUS製	1
電線量計 (金門製作所)	1
50A	1
減圧弁	1
50A 弁体SUS製 圧力計付	1

PS内 (5階~6階) 各種	
ボール弁 (フルボア) 給湯	1
20A SUS製 レバー式	1
ボール弁 (フルボア) 給湯	1
25A SUS製 レバー式	1
ボール弁 (フルボア) 給湯	1
50A SUS製 レバー式	1
U型ストレーナー	1
50A F付 SUS製	1
電線量計 (金門製作所)	1
50A	1

給湯	
シングルレバー混合栓 (東陶機器)	1
TKJ31UFRX	1
断熱栓 (イトミック)	1
NT-1	1
ボール弁 (フルボア) 給湯	1
20A SUS製 レバー式	1
フレキシブルジョイント 給湯	1
テフロン製 20A×300L	1
フレキシブルジョイント 給湯	1
テフロン製 20A×300L	1
床排水金物	1
T5A-50A	1

多目的便所	
身障者用便器	1
C111, TEF66LX	1
身障者用洗面器	1
L103A, TEL50ARX	1
手洗器	1
L21N, TEL20DV2X	1
手洗器	1
L60L, TEL20DV2X	1
可動式鏡棚	1
YM630T1	1
荷物置場 (建築工事)	(1)
200×400程度	
可動手すり (45° 停止)	1
T110RCR2V2	1
手すり (身障者便器用) (三栄水栓製作所)	1
W94-71 (特-200)	1
手すり (三栄水栓製作所)	1
W91-32×600	1
ペーパーシート	1
YKA22	1
手すり (身障者洗面器用) (三栄水栓製作所)	1
W96-1	1
手すり (身障者洗面器用) (三栄水栓製作所)	1
W96-1-1-WJ	1
チャームボックス	1
UTR-420	1
床排水金物	1
T5A-50A	1
床上げ開口	1
COA-100	1


掃除員入	
掃除機	1
SK22AT8, T23BE13V9	1
床排水金物	1
T5B-50A	1

2階~6階便所廻り詳細図 S=1/50
 注) 陶器水栓、排水金物等は1階分の数量とする。
 排水用換気扇手 (ヤリトリネット) を示す。
 1階ホール天井内は日通しのため 配管は黒色塗装 (保護外装)
 多目的便所、大規模洗浄用二次側電気工事は本工事

女子便所	
和風大便器	1
C755VF, TV152NCRV8	1
耐火カバー	1
HGS755V	1
断熱便器	1
C48AS, TV152NRV52	1
シートペーパーホルダー	1
YR30+YR3F	1
鏡台設置	2
YES113	2
チャームボックス (INAX)	2
KF-49	2
はめ込み洗面器	2
LS81C, TEL51ARX	2
同上マーブライツカウンター	(1)
(建築工事)	(1)
水石けん入れ	1
TS125DLV1	1
化粧鏡	(1)
(建築工事)	(1)
埋込手洗器 (大便器ブース内)	2
L833A, TEL833BPX	2
手すり (和風大便器用) (三栄水栓製作所)	2
W91-32×600	2
手すり (断熱便器用) (三栄水栓製作所)	1
W92 (500L/R)	1
床排水金物	2
T5B-50A	2
床上げ開口	1
COB-75	1
床上げ開口	1
COB-100	1
ホーム水栓 (送り継付)	1
T200ES13V3	1

男子便所	
和風大便器	1
C755VF, TV152NCRV8	1
耐火カバー	1
HGS755V	1
断熱便器	1
C48AS, TV152NRV52	1
シートペーパーホルダー	1
YR30+YR3F	1
小便器	2
U830C, TEA99X	2
仕切扉	1
A100AY	1
はめ込み洗面器	2
LS81C, TEL51ARX	2
同上マーブライツカウンター	(1)
(建築工事)	(1)
水石けん入れ	1
TS125DLV1	1
化粧鏡	(1)
(建築工事)	(1)
埋込手洗器 (大便器ブース内)	2
L833A, TEL833BPX	2
手すり (和風大便器用) (三栄水栓製作所)	2
W91-32×600	2
手すり (断熱便器用) (三栄水栓製作所)	1
W92 (500L/R)	1
手すり (小便器用) (三栄水栓製作所)	1
W96-2 (32φ)	1
床排水金物	2
T5B-50A	2
床上げ開口	1
COB-75	1
床上げ開口	1
COB-100	1
ホーム水栓 (送り継付)	1
T200ES13V3	1


工事名	図面名	SCALE	SHEET NO	(有) 宮崎設備 高知市大津乙 2432-1 TEL 866 - 5950 FAX 866 - 0282
たかじょう庁舎新築 給排水衛生設備工事	2階~6階便所廻り平面詳細図 (給排水)	S=1/50	21	
工 期	工 期	発注代理人	DATE	
平成11年12月25日	平成13年3月15日	(有) 宮崎設備 宮崎雄司		

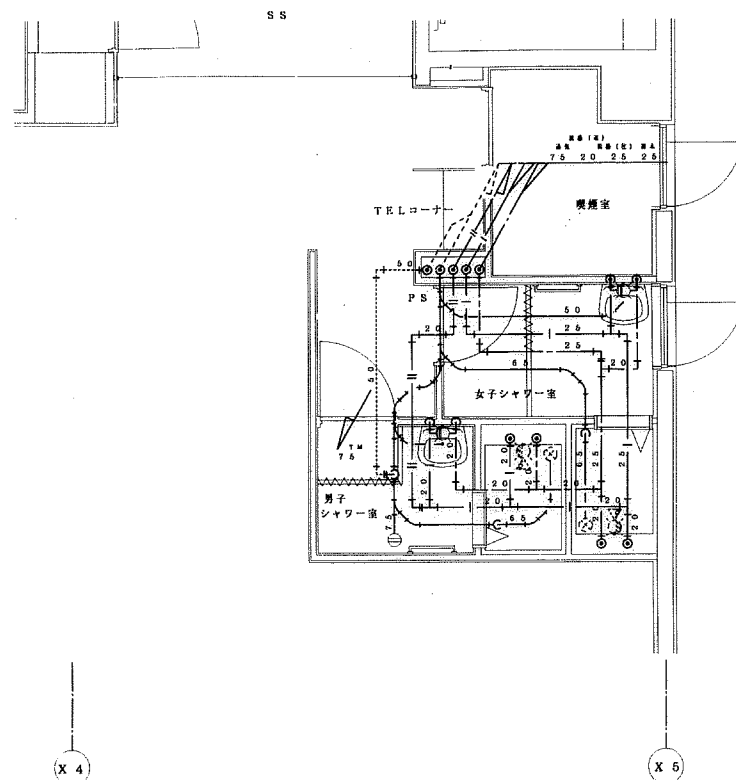

6階 男女シャワー廻り平面詳細図 S=1/50

男女シャワー室床スラブ部分は防水有りスラブ貫通部はSUS製ツバ付スリーブを使用

女子、男子シャワー室	
洗面器	2
L23T, TEL30ARX	
化粧鏡	2
TS119FR5 (455X608)	
タオル機	2
TS113P2 (500L)	
石けん受 (INAX)	2
NH-901A	
シャワーユニット(建築工事)	(2)
0812 配管接続は本工事	
化粧鏡(シャワーユニット内)	2
TS119FR5 (455X608)	
床土留除口	1
COA-75	

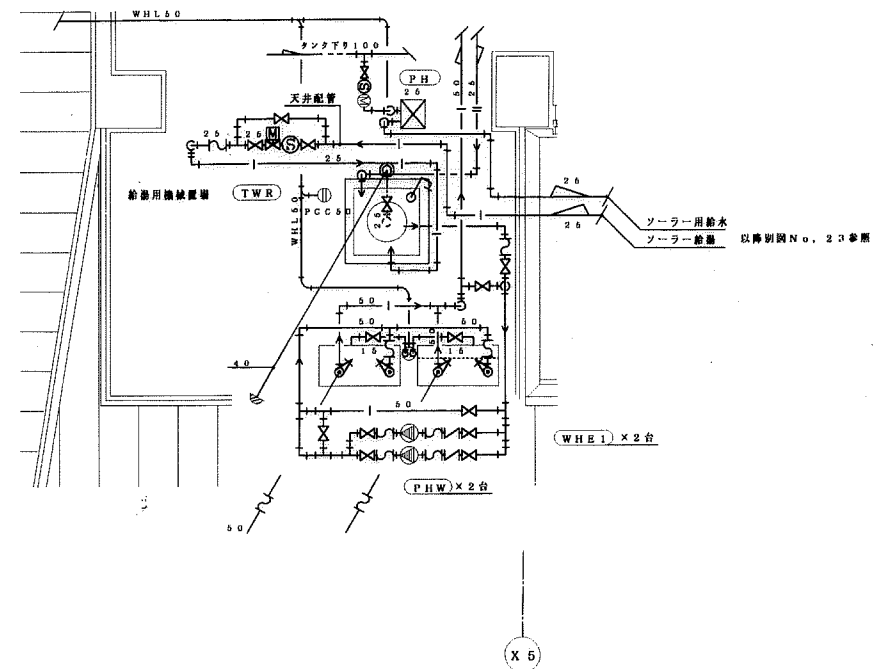

7階 給湯用機械室廻り平面詳細図 S=1/50

給湯用機械室	
ボール弁(フルボア) 10UT (キップ)	2
15A SCS製 レバー式	
ボール弁(フルボア) 10UT (キップ)	1
20A SCS製 レバー式	
ボール弁(フルボア) 10UT (キップ)	5
25A SCS製 レバー式	
ボール弁(フルボア) 10UTB (キップ)	11
50A SCS製 レバー式	
スイング逆止め弁 10UOAT (キップ)	2
50A SCS製	
U型ストレーナー (ベン)	2
KU-2 25A SCS製	
電動弁 (ベン)	1
WF-12 25A	
テフロン製フレキシブルジョイント (トーゼン産業)	2
ポリフレックス 25A X 300L 高圧用	
テフロン製フレキシブルジョイント (トーゼン産業)	9
テフロン製 50A X 300L	
防虫網 (長谷川機工所)	2
CNP-40	
電線保護管 (金門製作所)	1
25A 4~20mA出力式	

SUSブレード付
SUSブレード付

工事名
たかじょう庁舎新築 給排水衛生設備工事

図面名
6, 7階 平面詳細図 (給排水)

工 期
着 工 平成11年12月25日
完 成 平成13年 3月16日

SCALE
S=1/50

現場代理人 (有)宮崎設備 宮崎雄司

SHEET NO
22

DATE

Ⓜ (有)宮崎設備

高知市大津乙 2432-1
TEL 866-5950 FAX 866-0282


高圧水機 TWH1 部材		
ボール弁 (フルボア) 給水 10UTB (キップ)	1	
50A SCS製 レバー式		
ボール弁 (フルボア) 給水 10UTB (キップ)	1	
100A SCS製 レバー式		
U型ストレーナー (ベン)	1	
KU-2 100A SCS製		
テフロン製フレキシブルジョイント (トーゼン産業)	1	SUSブレード付
ポリフレックス 50A X 500L 高圧用		
テフロン製フレキシブルジョイント (トーゼン産業)	1	SUSブレード付
テフロン製 100A X 750L		
防虫網 (長谷川精工)	1	
CNP-65		
ホーム水栓 (東陶機器)	1	
T200S 20		

太陽熱温水器 SHP 部材		
ボール弁 (フルボア) 給水 10UT (キップ)	3	
20A SCS製 レバー式		
ボール弁 (フルボア) 給水 10UT (キップ)	3	
20A SCS製 レバー式		
テフロン製フレキシブルジョイント 給水 (トーゼン産業)	3	SUSブレード付
ポリフレックス 20A X 300L 高圧用		
テフロン製フレキシブルジョイント 給水 (トーゼン産業)	3	SUSブレード付
ポリフレックス 20A X 300L 高圧用		

Y 3

Y 2

雨水 給水タンク下がり
50, 100

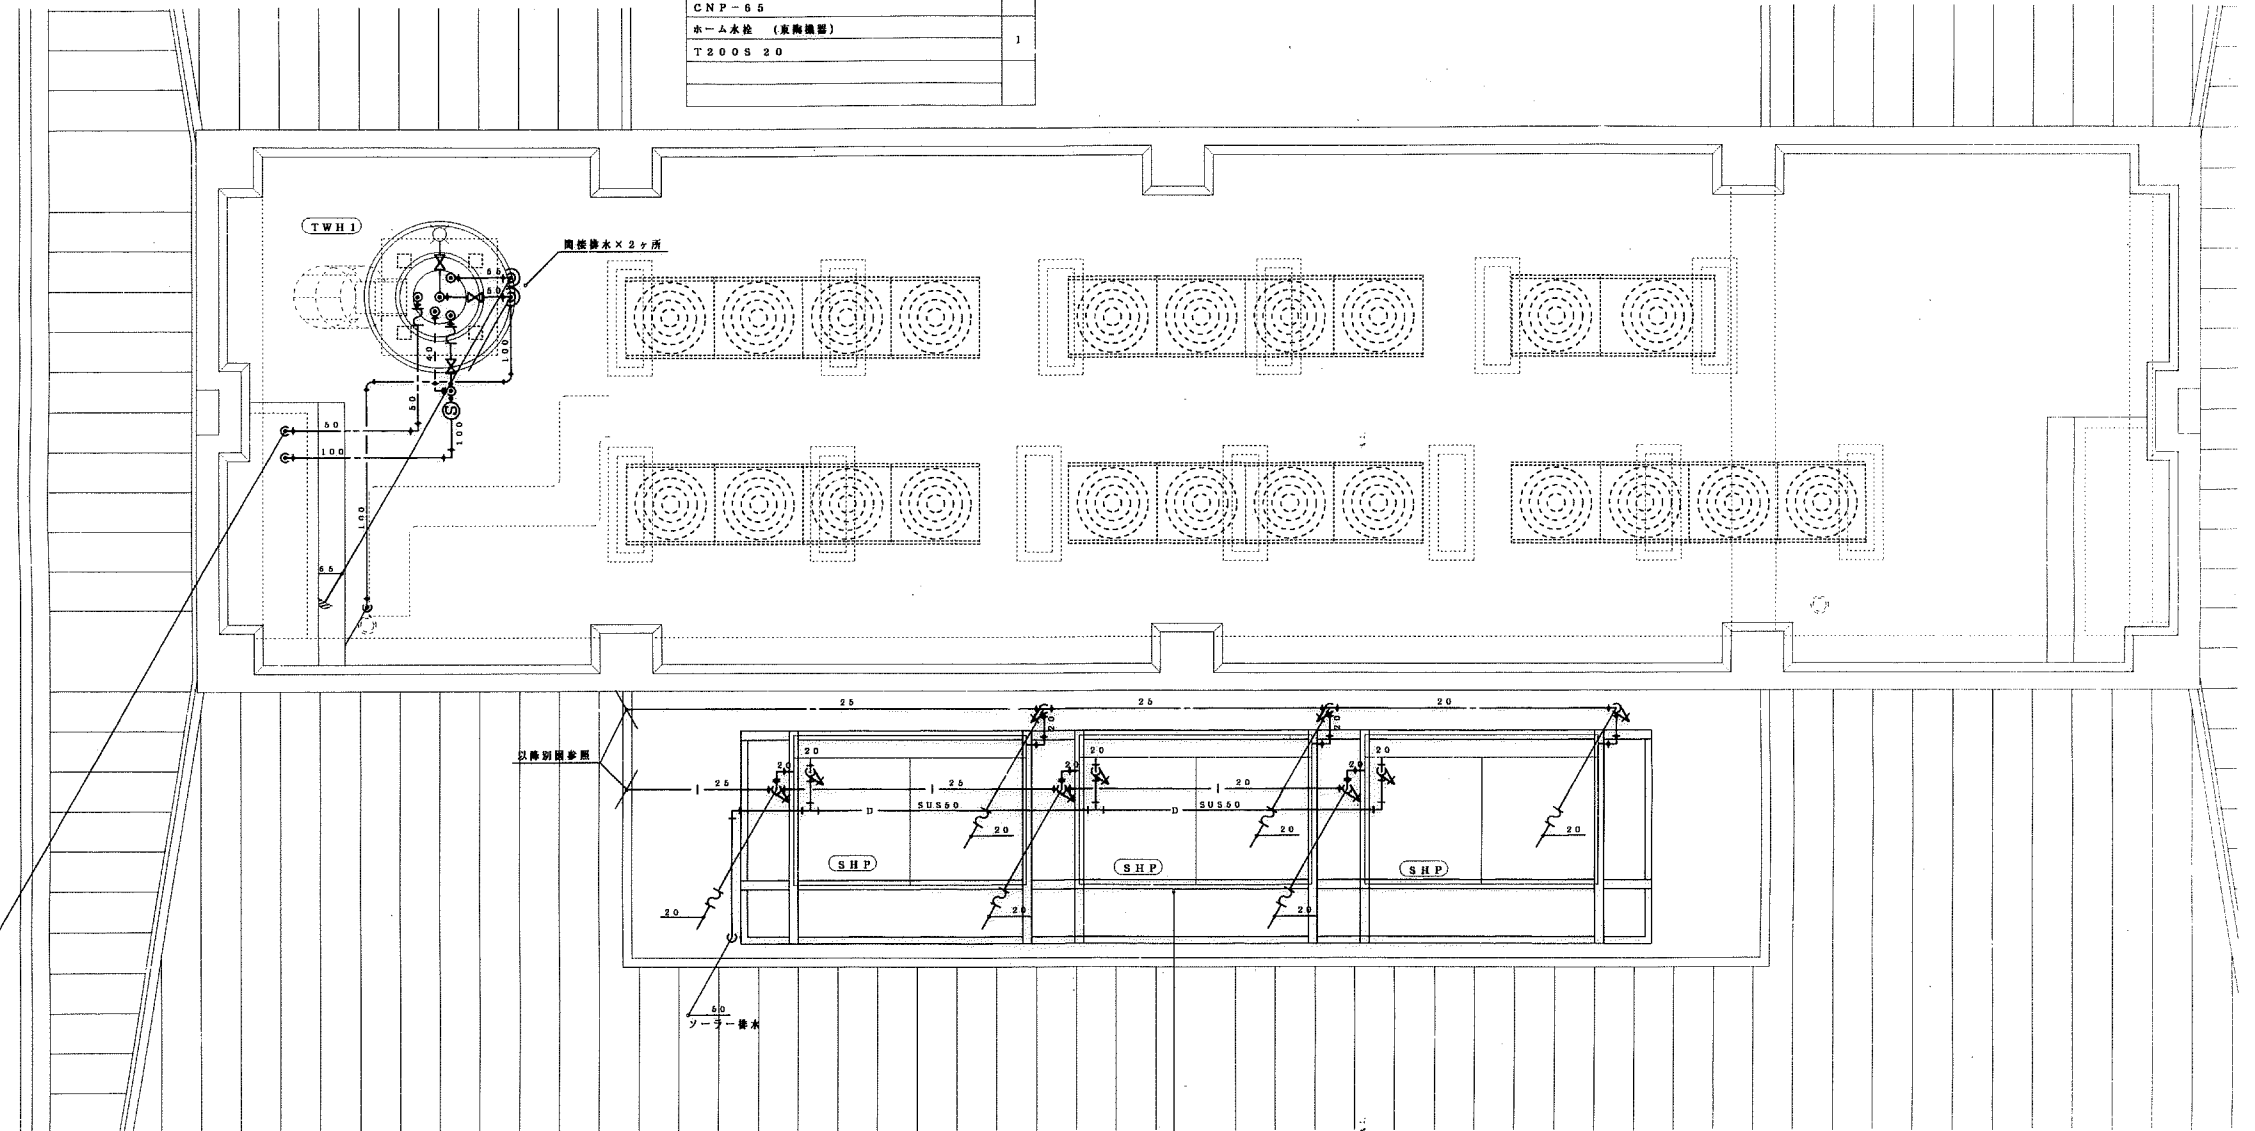

太陽熱温水器用敷設基台 (別図詳細図参照)


X 1

X 2


X 3

X 4

工事名 たかじょう庁舎新築 給排水衛生設備工事	図面名 屋上 平面詳細図 (給排水)	SCALE S = 1 / 50	SHEET NO 23	(M) (有) 宮崎設備 高知市大津乙 2432-1 TEL 866 - 5950 FAX 866 - 0282
	工 期 著 工 平成11年12月25日 完 成 平成13年 3月15日	現番代理人 (有) 宮崎設備 宮崎雄司	DATE	

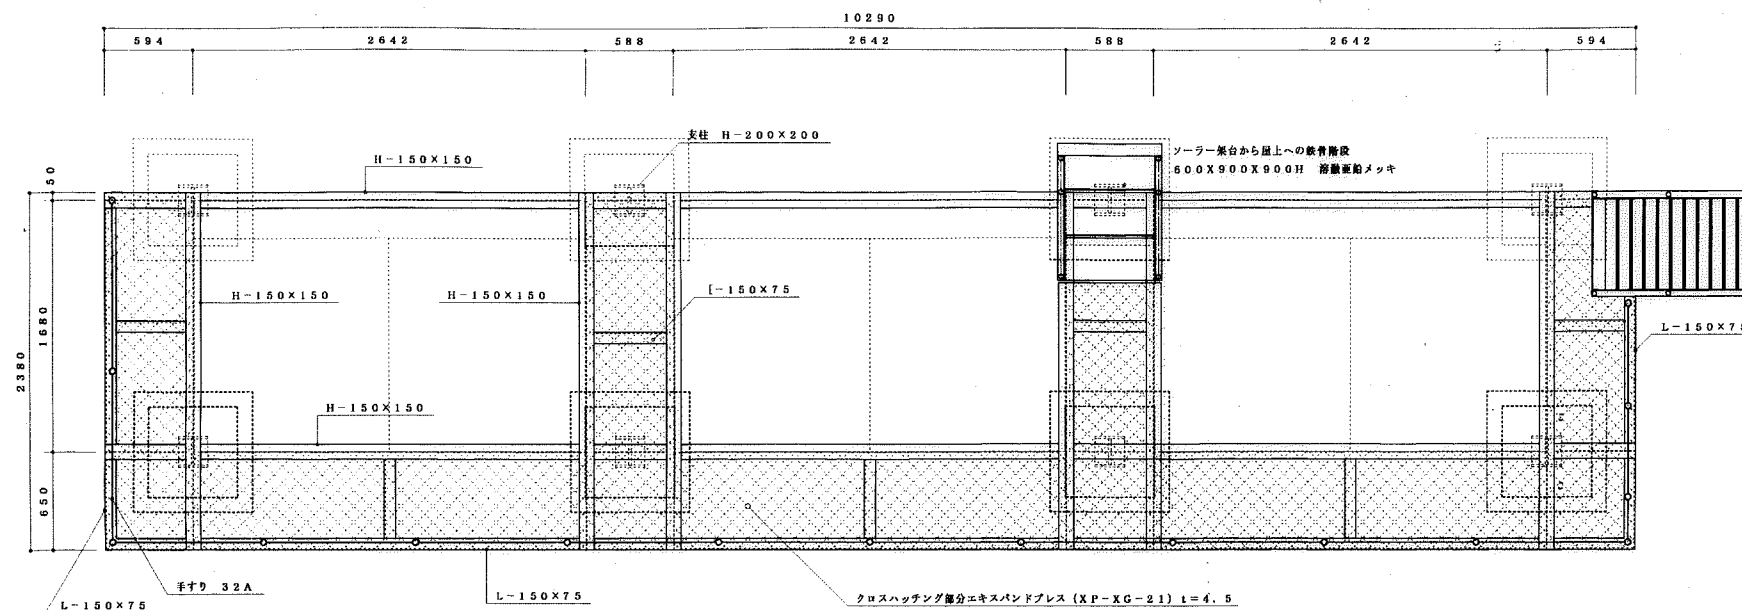


ソーラーパネル用架台鉄骨階段
600X1000X2800H
溶融亜鉛メッキ

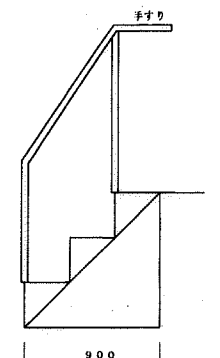

ソーラーパネル用架台鉄骨階段 S=1/30

溶融亜鉛メッキ

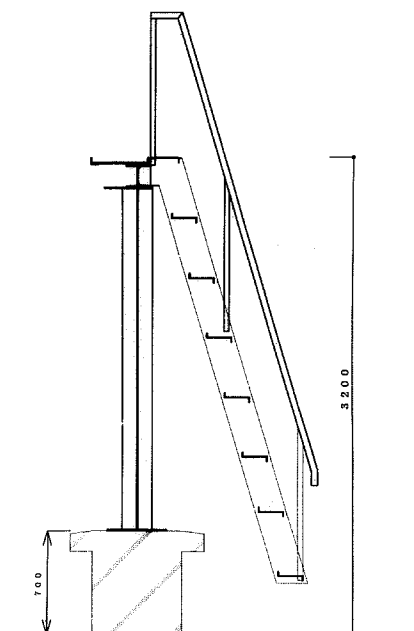

ソーラーパネル用架台鉄骨階段 S=1/30

ソーラーパネル用架台及び管理用歩廊
溶融亜鉛メッキ
質量 ソーラーパネル500Kg x 3基

注) ターンバックルを取付け
長辺側2ヶ所(中央)、短辺側2ヶ所(両端)

工事名
たかじょう庁舎新築 給排水衛生設備工事

図面名
7階 太陽温水器用架台及び歩廊図
工 期 着 工 平成11年12月25日
完 成 平成13年 3月15日

SCALE
S=1/30
現場代理人 (有)宮崎設備 宮崎雄司

SHEET NO
24 (END)
DATE

㊟ (有) 宮 崎 設 備
高知市大津乙 2432-1
TEL 866 - 5950 FAX 866 - 0282

