




日建・上田特定設計委託業務 高知市都市建設部公共建築課 高知市新庁舎建設衛生設備工事
共同企業体

消火設備 地下1階平面図

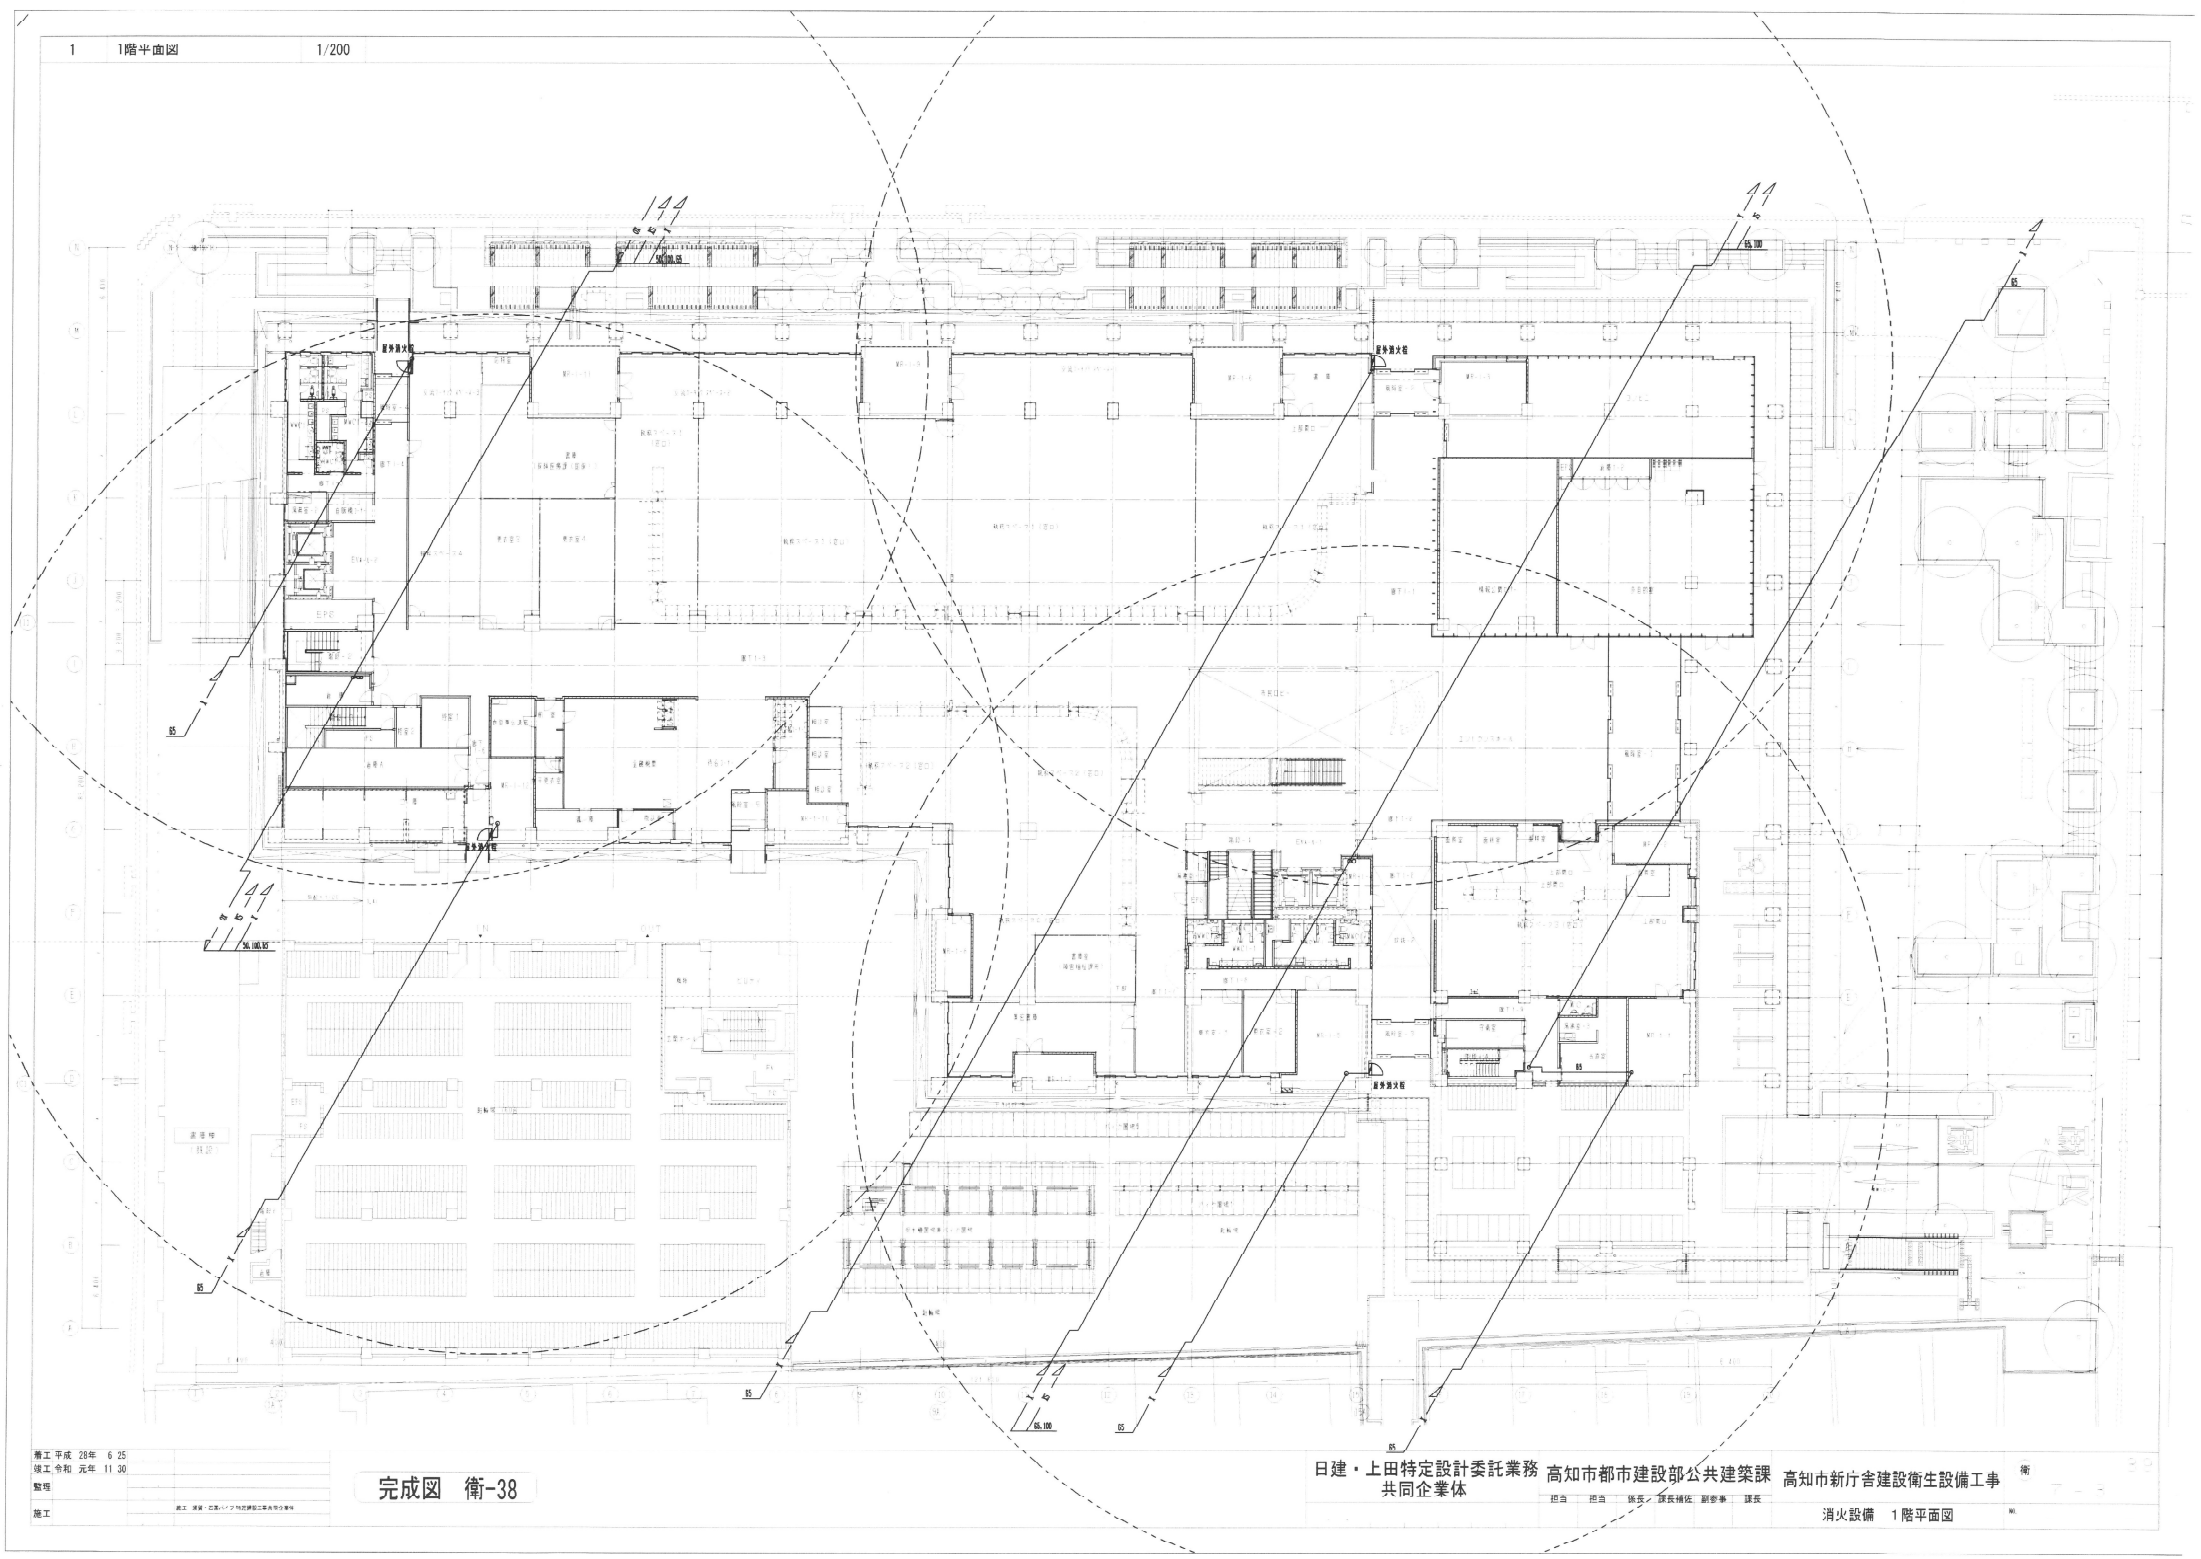


施工 平成 28年 6 25
 竣工 令和 元年 11 30
 監理
 設計

完成図 衛-38

日建・上田特定設計委託業務 高知市都市建設部公共建築課 高知市新庁舎建設衛生設備工事
 共同企業体

消火設備 1階平面図

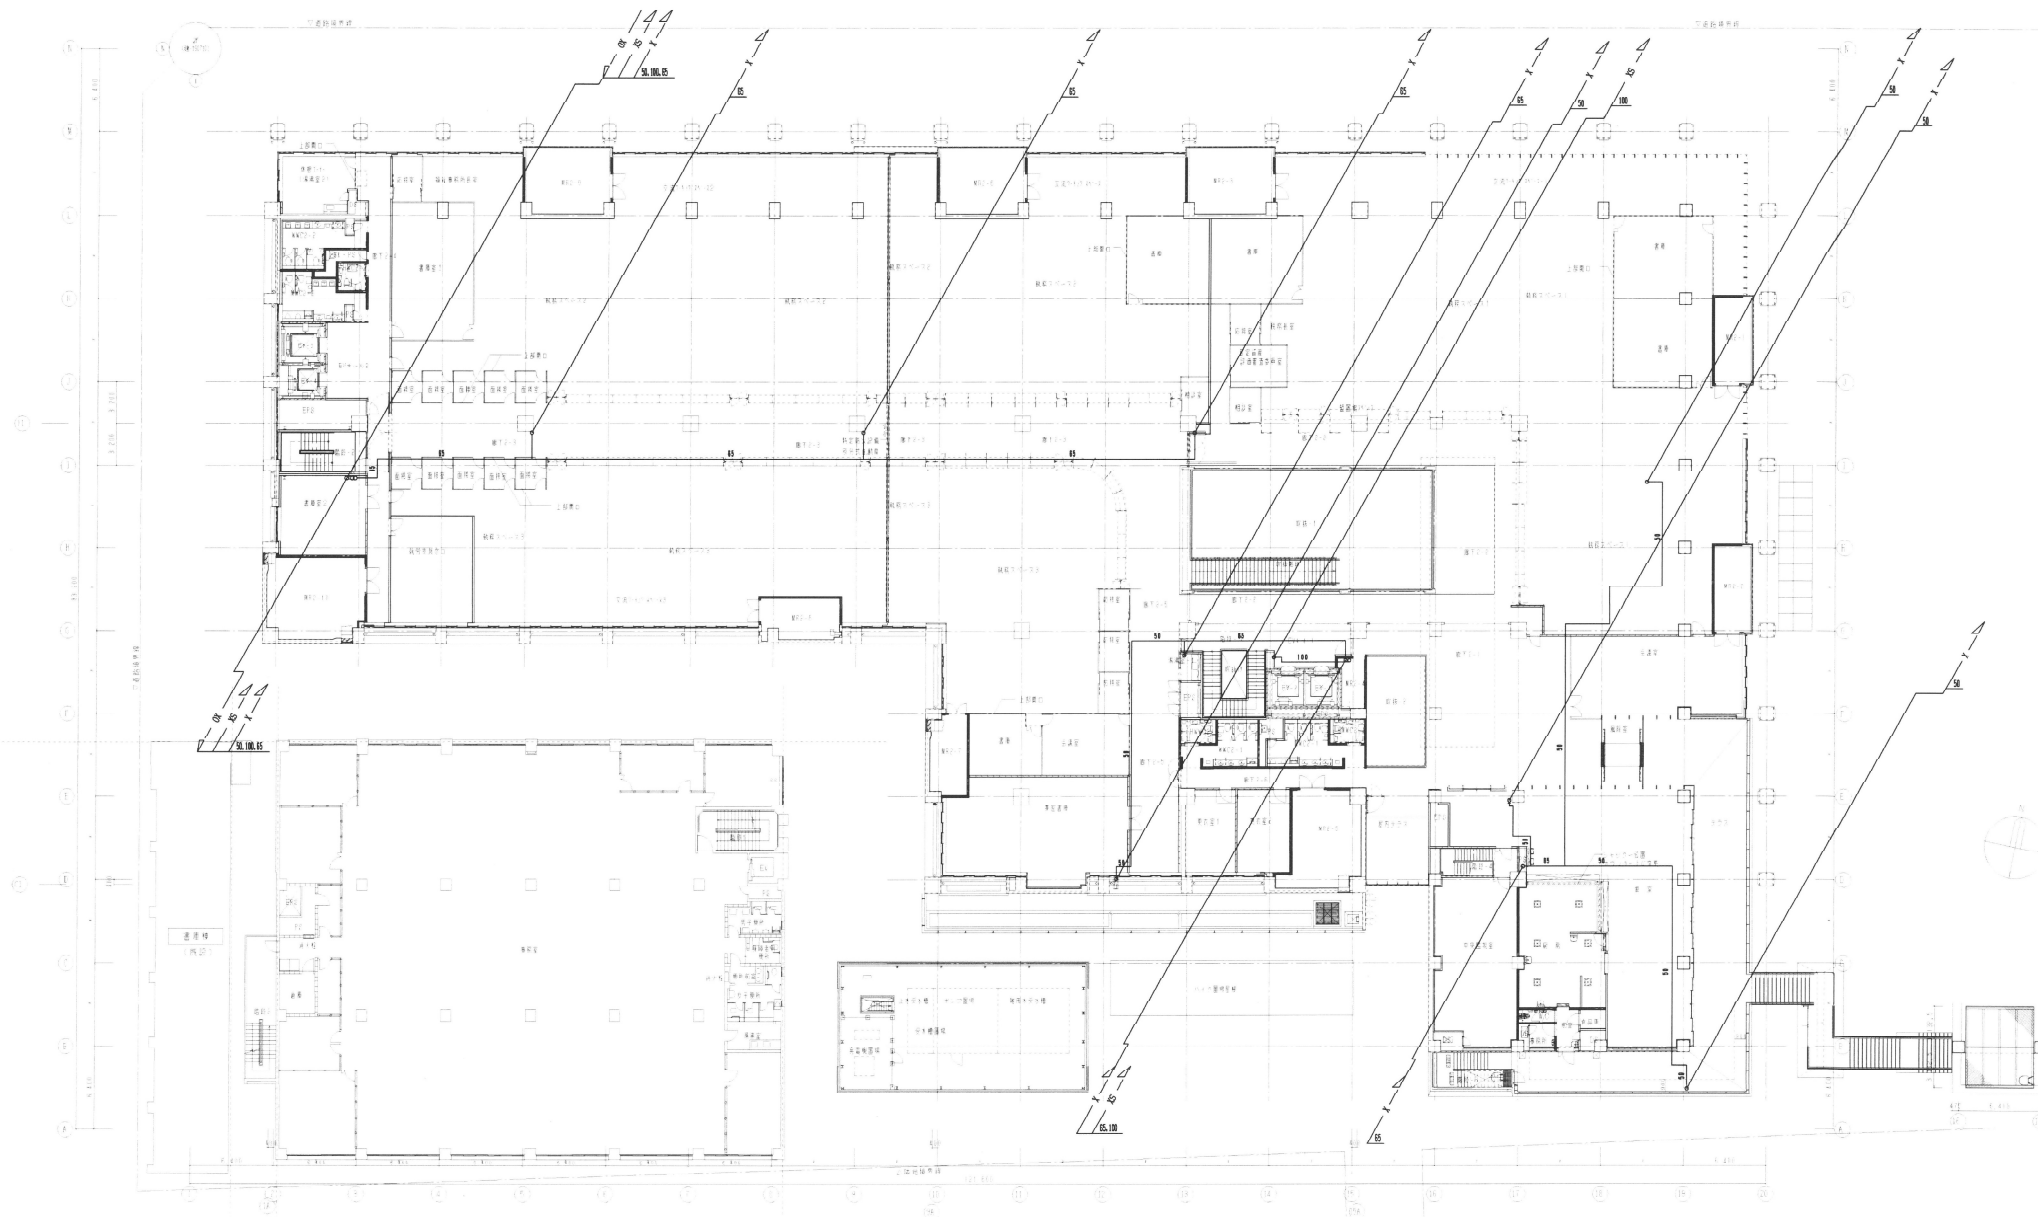


竣工 平成 28年 6 25
竣工 令和 元年 11 30
監理
竣工

完成図 衛 39

日建・上田特定設計委託業務
共同企業体

高知市都市建設部公共建築課 高知市新庁舎建設衛生設備工事

消火設備 2階平面図

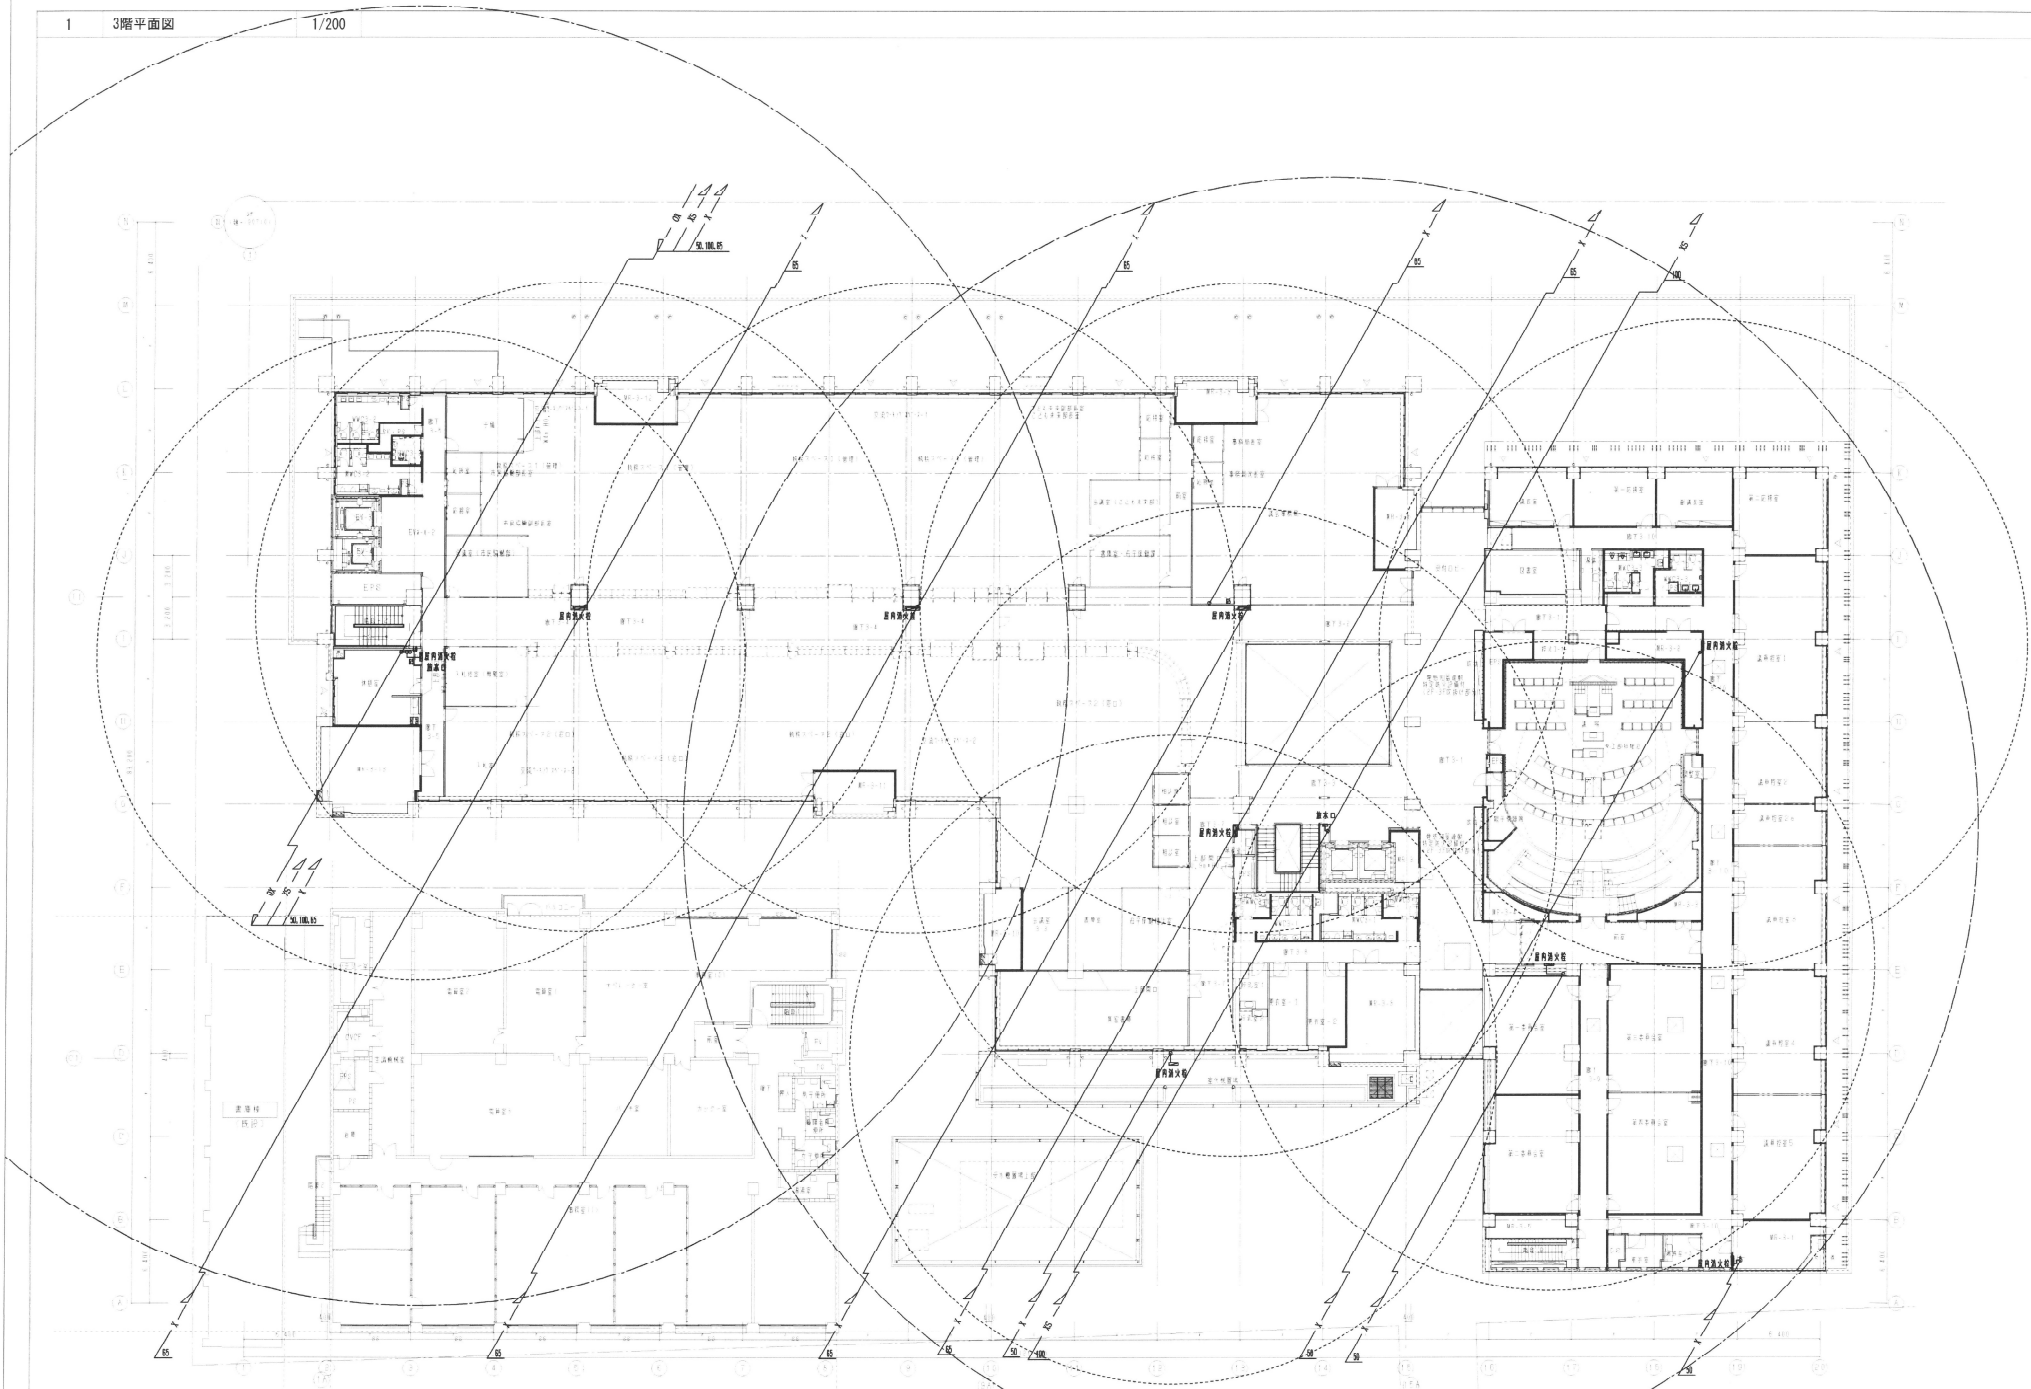

・屋外露出の配管は床貫通により揺れを防止し、機械室内で形鋼振れ止の支持をとり意匠に配慮すること。
 ※外、外装ラッキングについても要所に配慮すること。

完成図 衛-40

日建・上田特定設計委託業務 高知市都市建設部公共建築課 高知市新庁舎建設衛生設備工事
 共同企業体

担当 担当 担当 課長補佐 副参事 課長


消火設備 3階平面図

施工 平成 28年 6 25
 竣工 令和 元年 11 30
 監理
 施工


衛

4

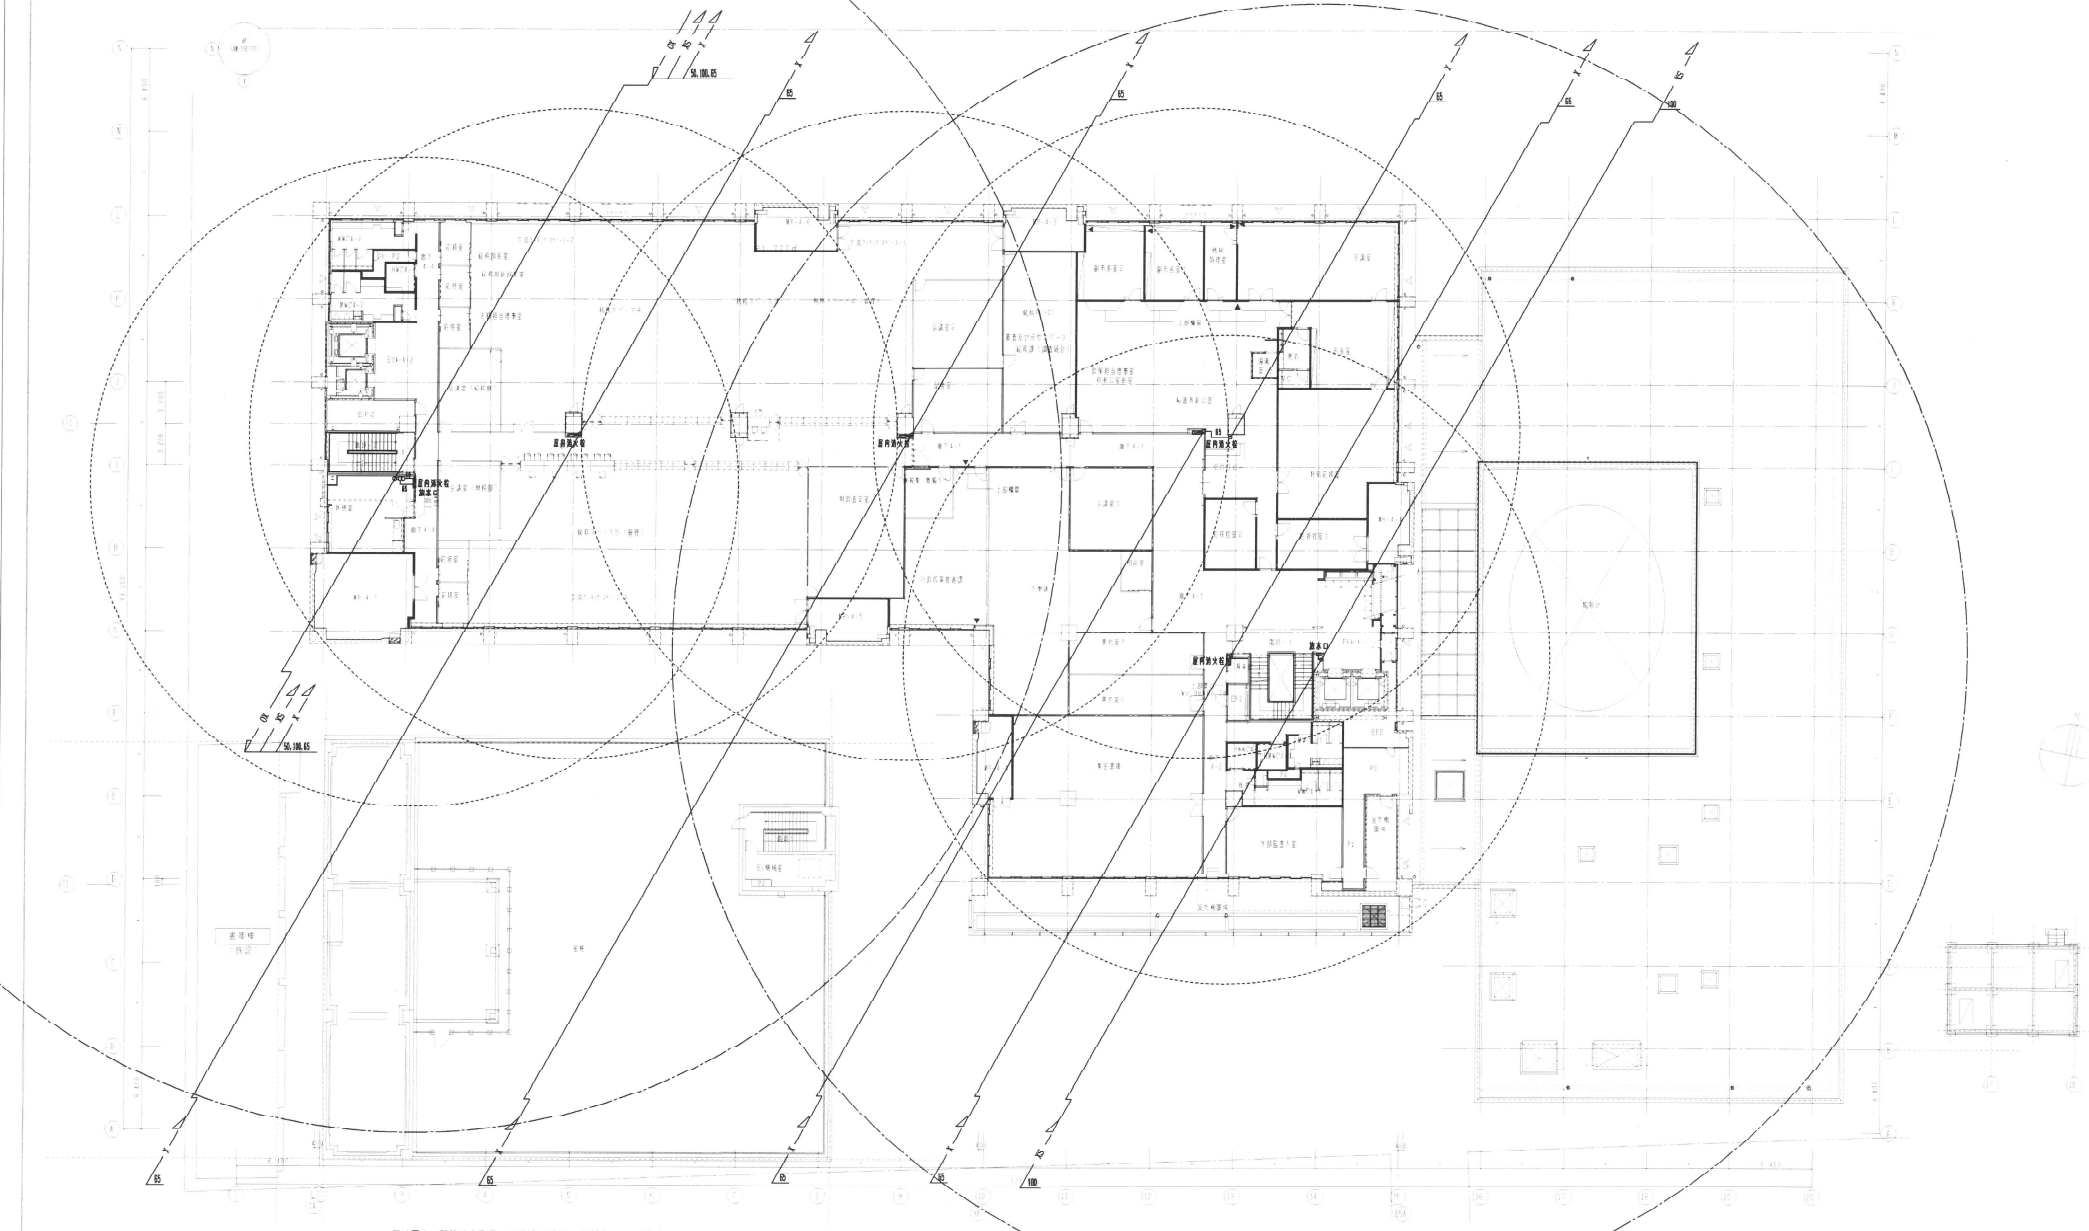

・屋外露出の配管は床貫通により揺れを防止し、機械室内で形鋼架れ止の支持をとり意匠に配慮すること。
また、外装ラッキングについても意匠に配慮すること。

施工 平成 28年 6 25
竣工 令和 元年 11 30
監理
竣工



完成図 衛-41

日建・上田特定設計委託業務 高知市都市建設部公共建築課 高知市新庁舎建設衛生設備工事 衛

担当 担当 部長 課長補佐 副参事 課長

消火設備 4階平面図

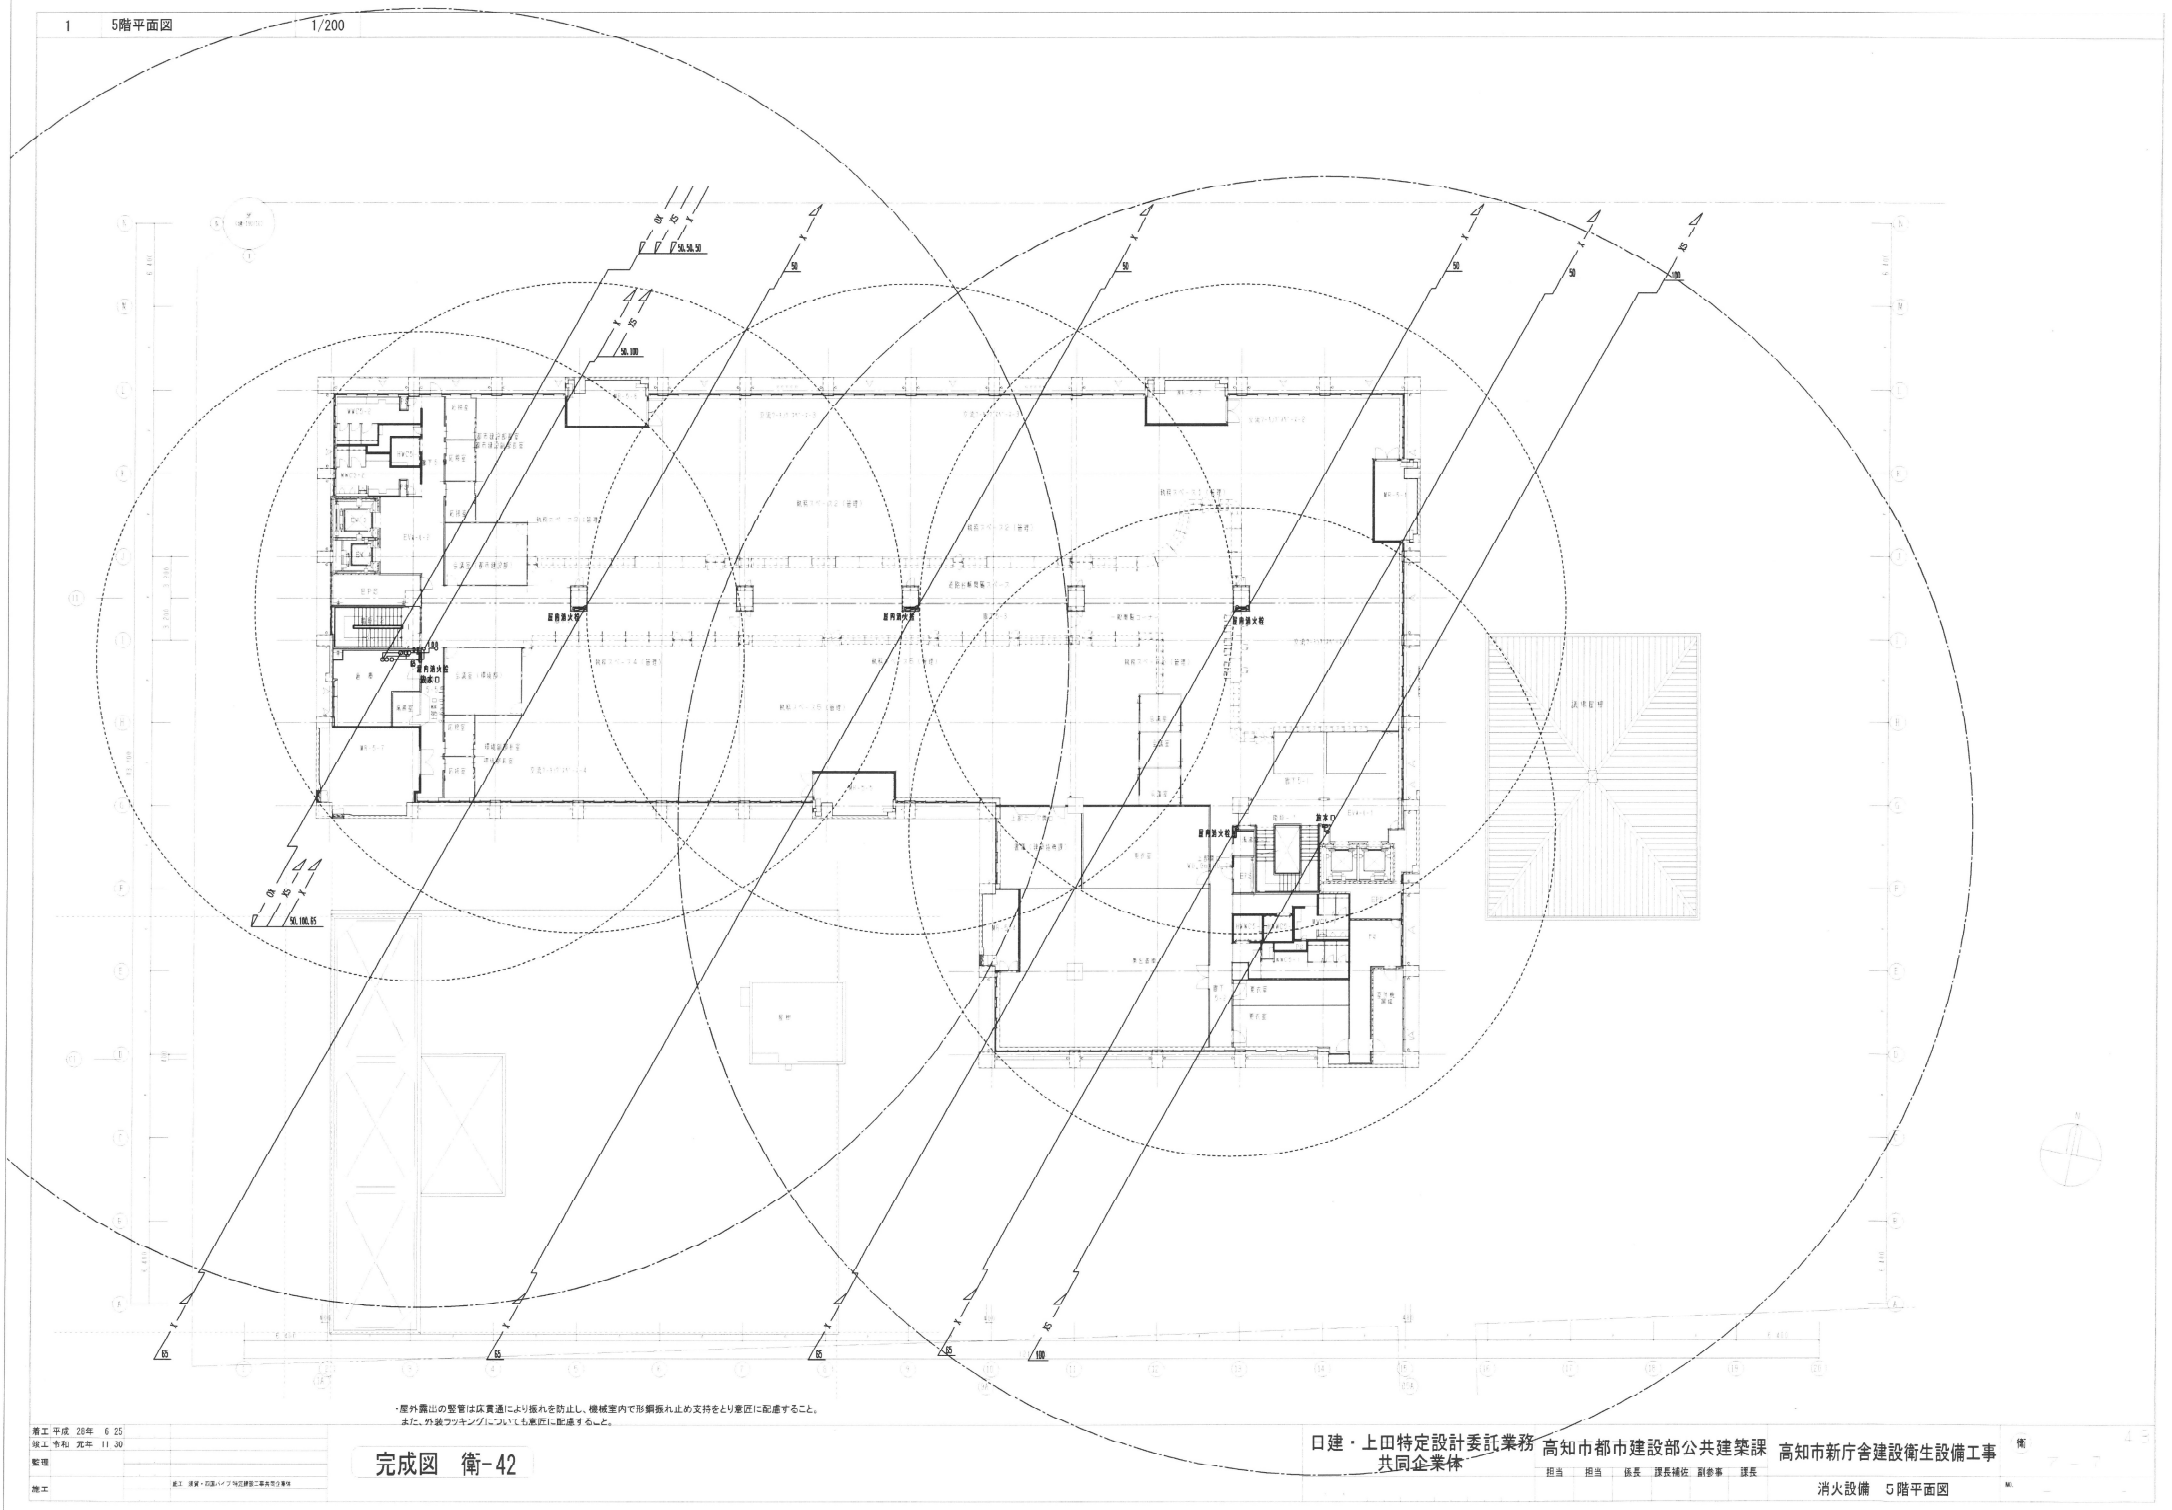

・屋外露出の配管は床貫通により振れを防止し、機械室内で形鋼振れ止め支持をとり意匠に配慮すること。
また、外装ファングにについても意匠に配慮すること。

竣工 平成 28 年 6 月 25 日
竣工 令和 元年 11 月 30 日
監理
施工


完成図 衛-42

口建・上田特定設計委託業務 高知市都市建設部公共建築課 高知市新庁舎建設衛生設備工事
共同企業体

担当 担当 部長 課長補佐 副参事 課長

消火設備 5階平面図

完成圖 衛-43

高知市新庁舎建設衛生設備工事

消火設備 6階平面図

