


●=外部ブラケット

	変更後
駐車場	9台
2階ホール	17台
外部ブラケット	19台
トイレブラケット	2台
1階トイレ	2台
2階事務室埋込	25台
2階事務室等	14台
2階和室	1台
2階トイレ	2台
2階電算室	1台
2階事務室棚	1台
2階事務室書庫	2台
合計	95台

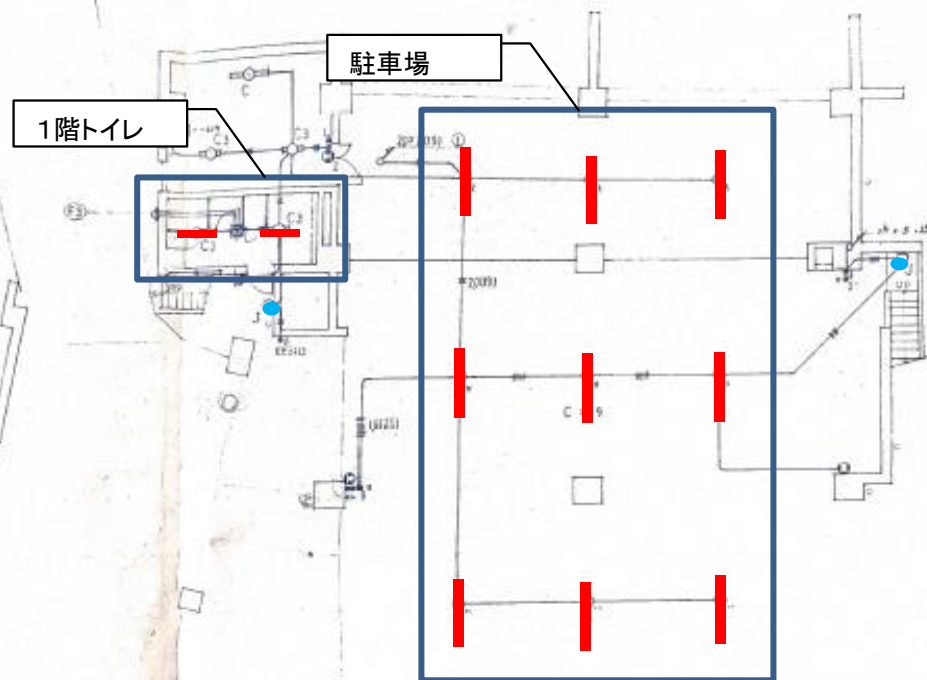




竣工図

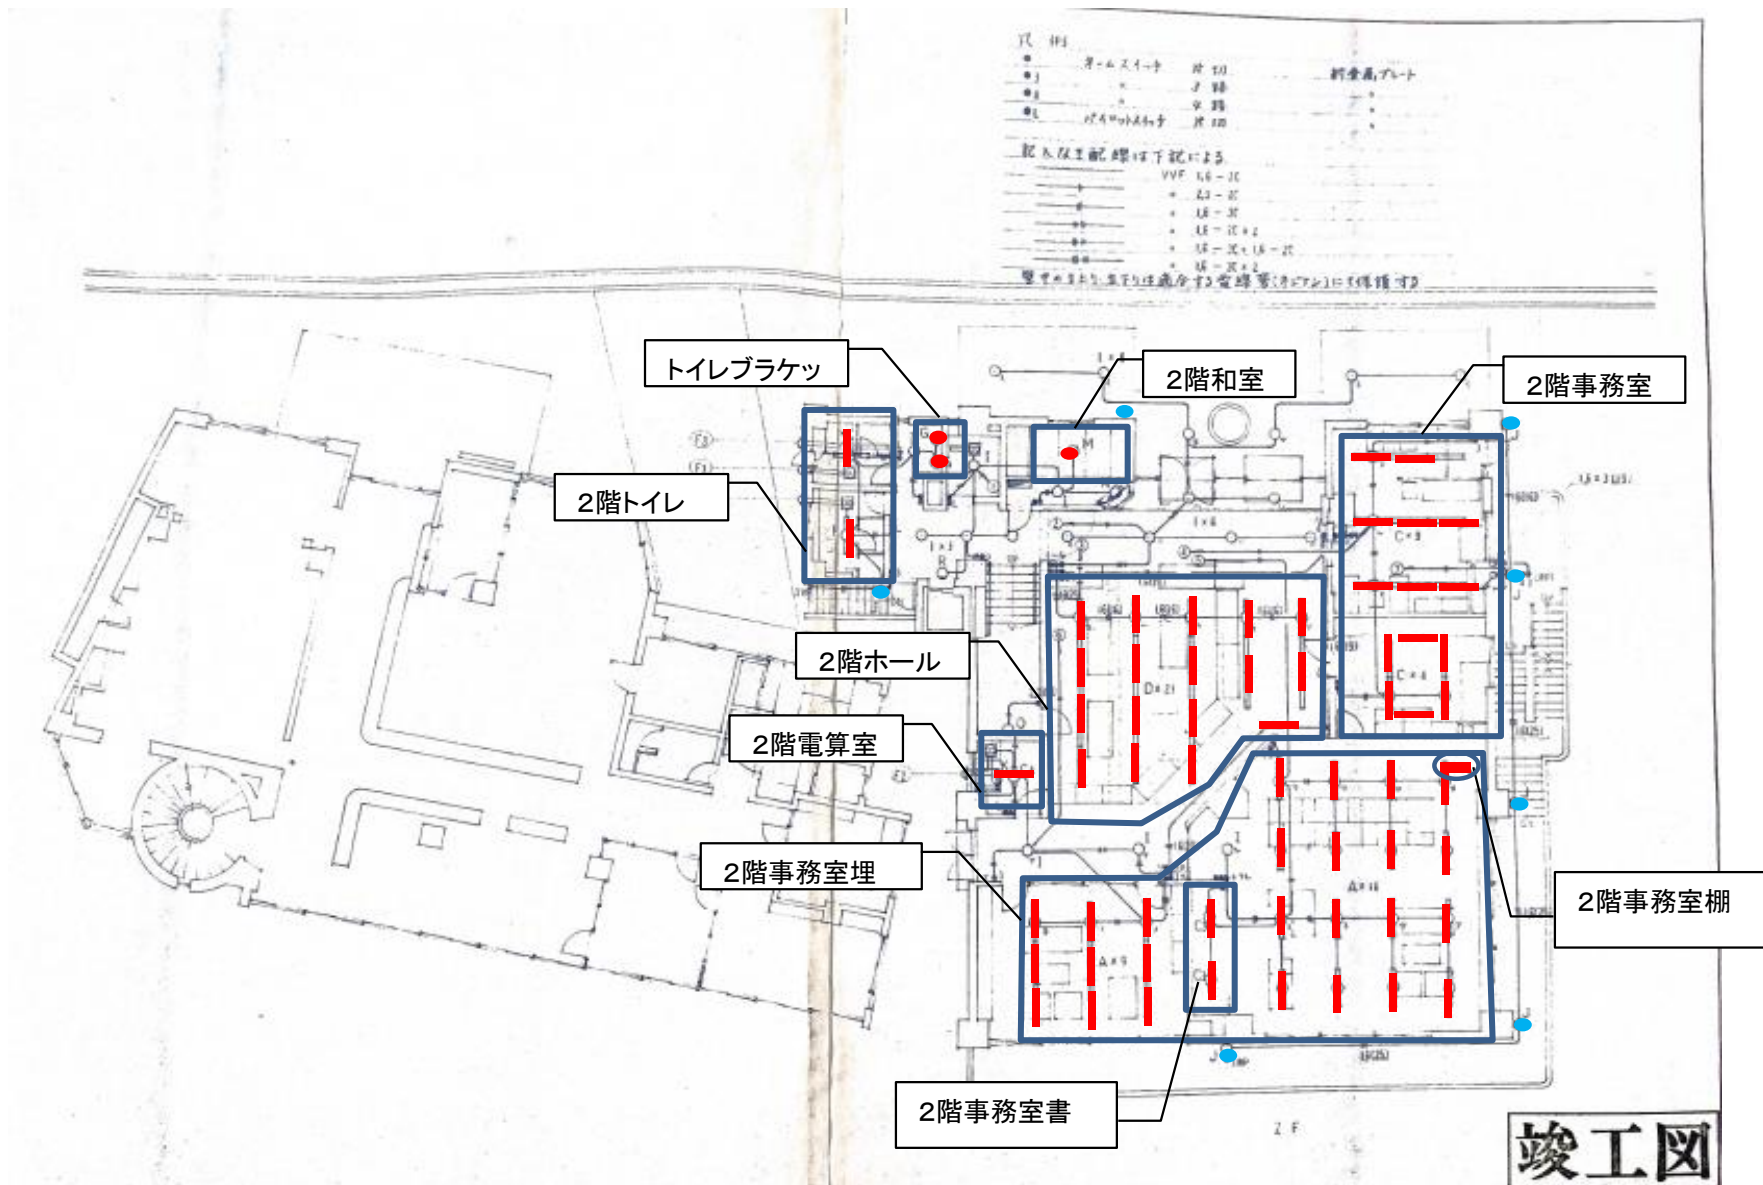

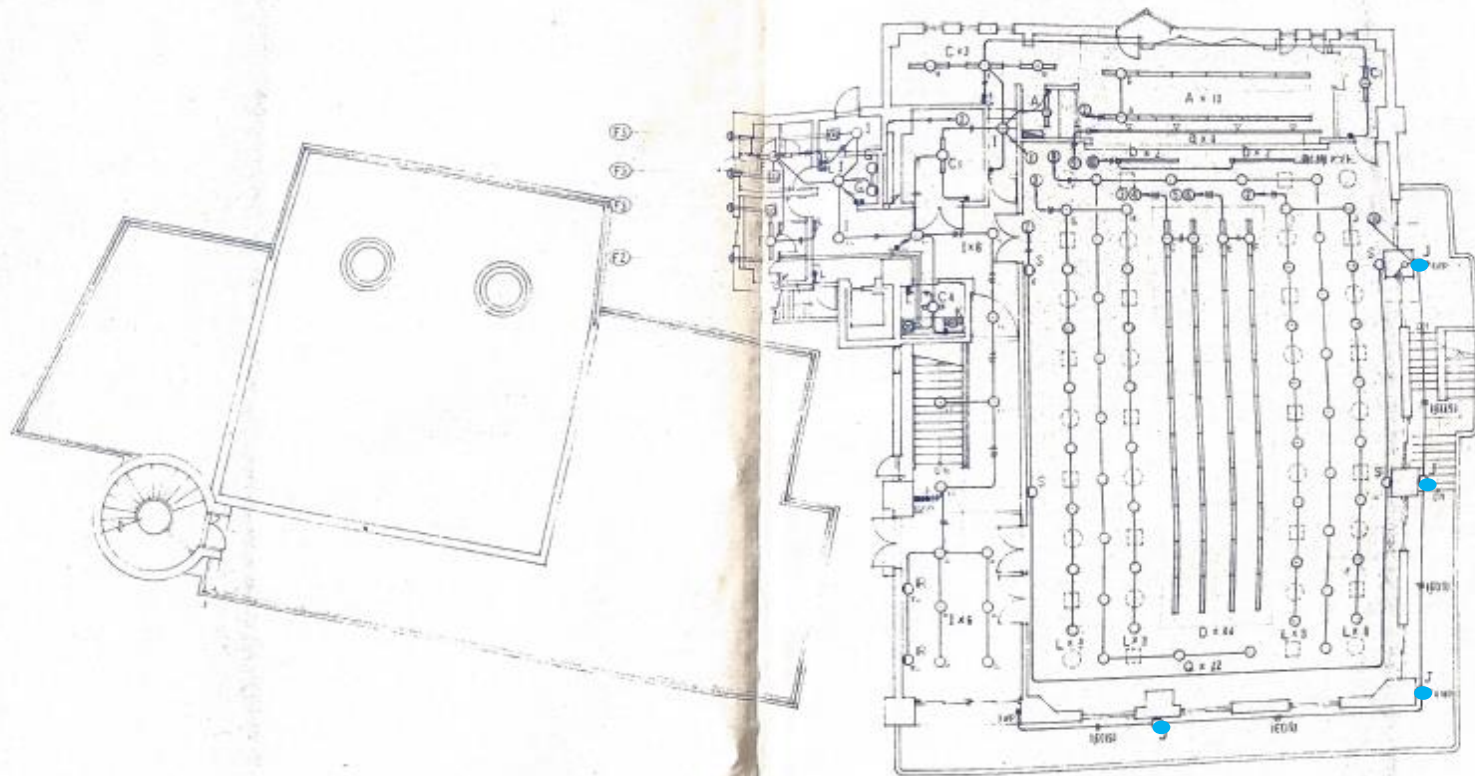

4 F

竣工図

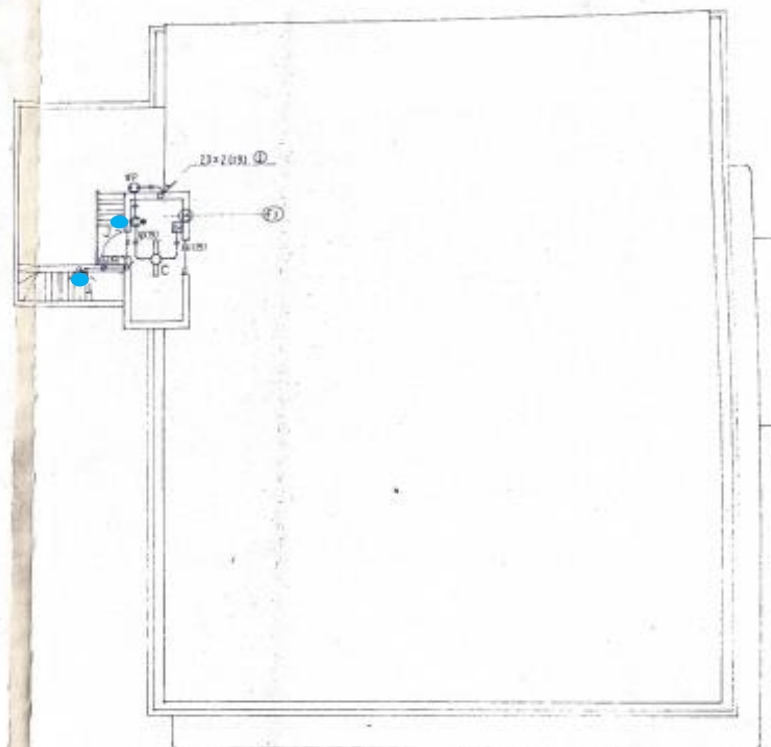

P. H.

竣工図