


- = ブラケット
- ◆ = ダウンライト

1階機械室

	数量
1階機械室	3台

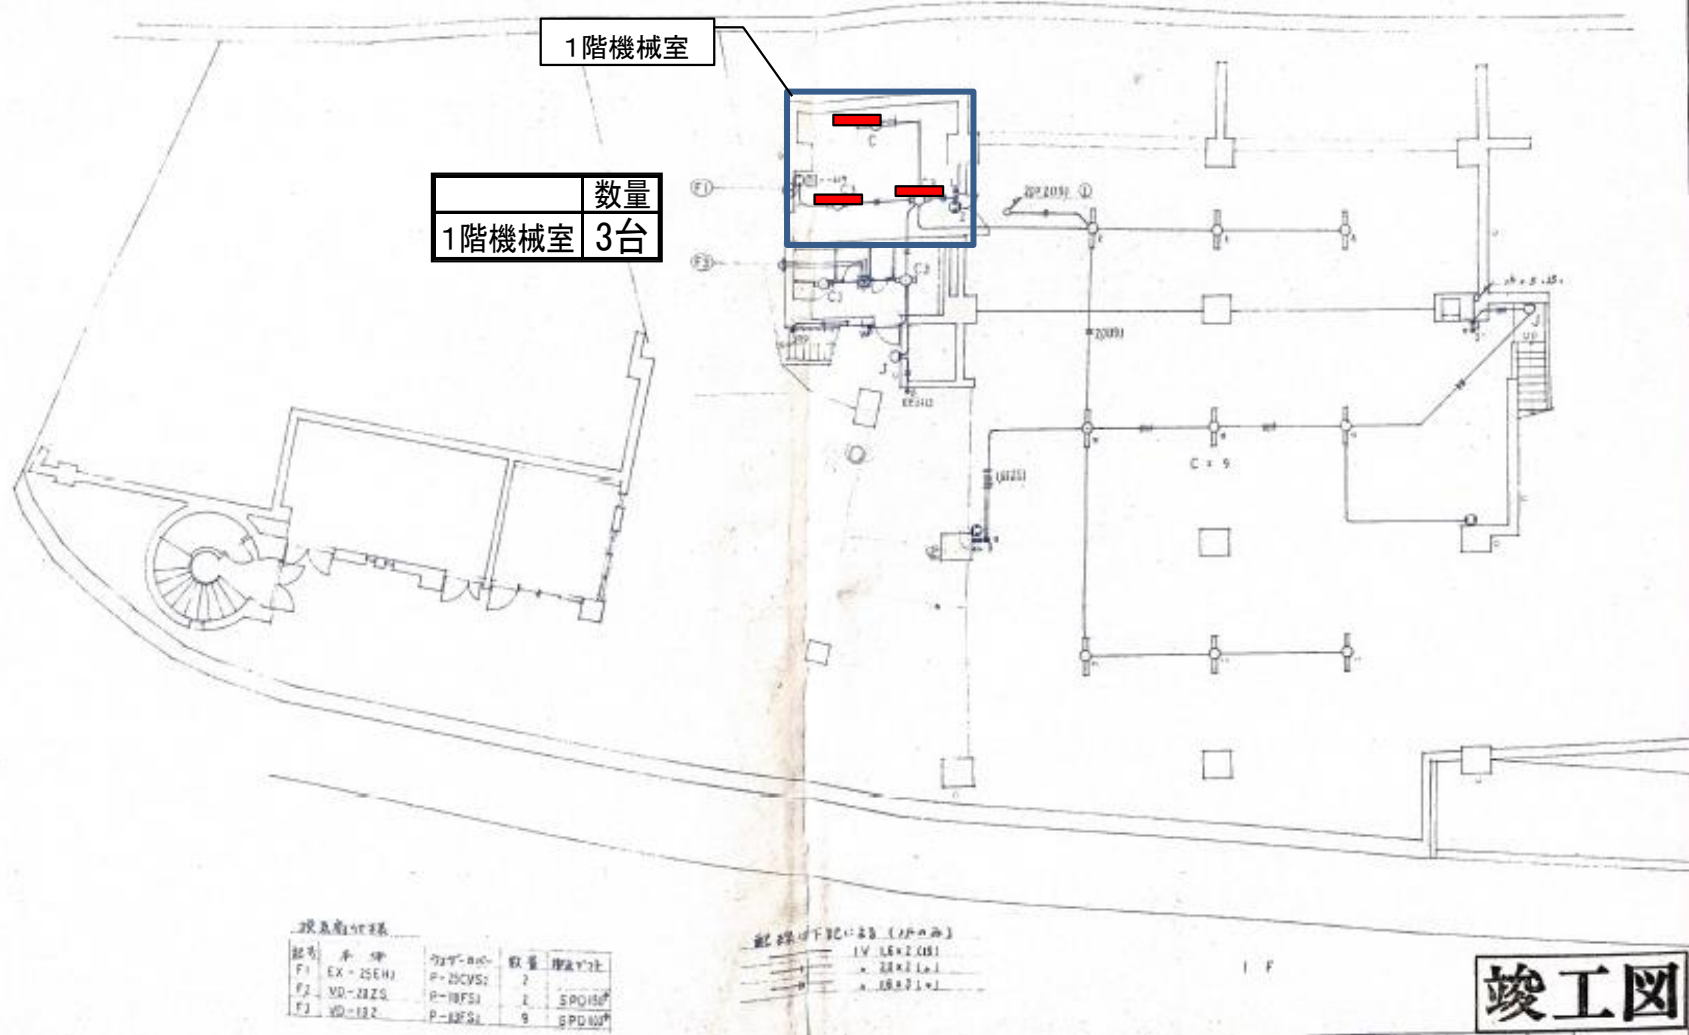



竣工図

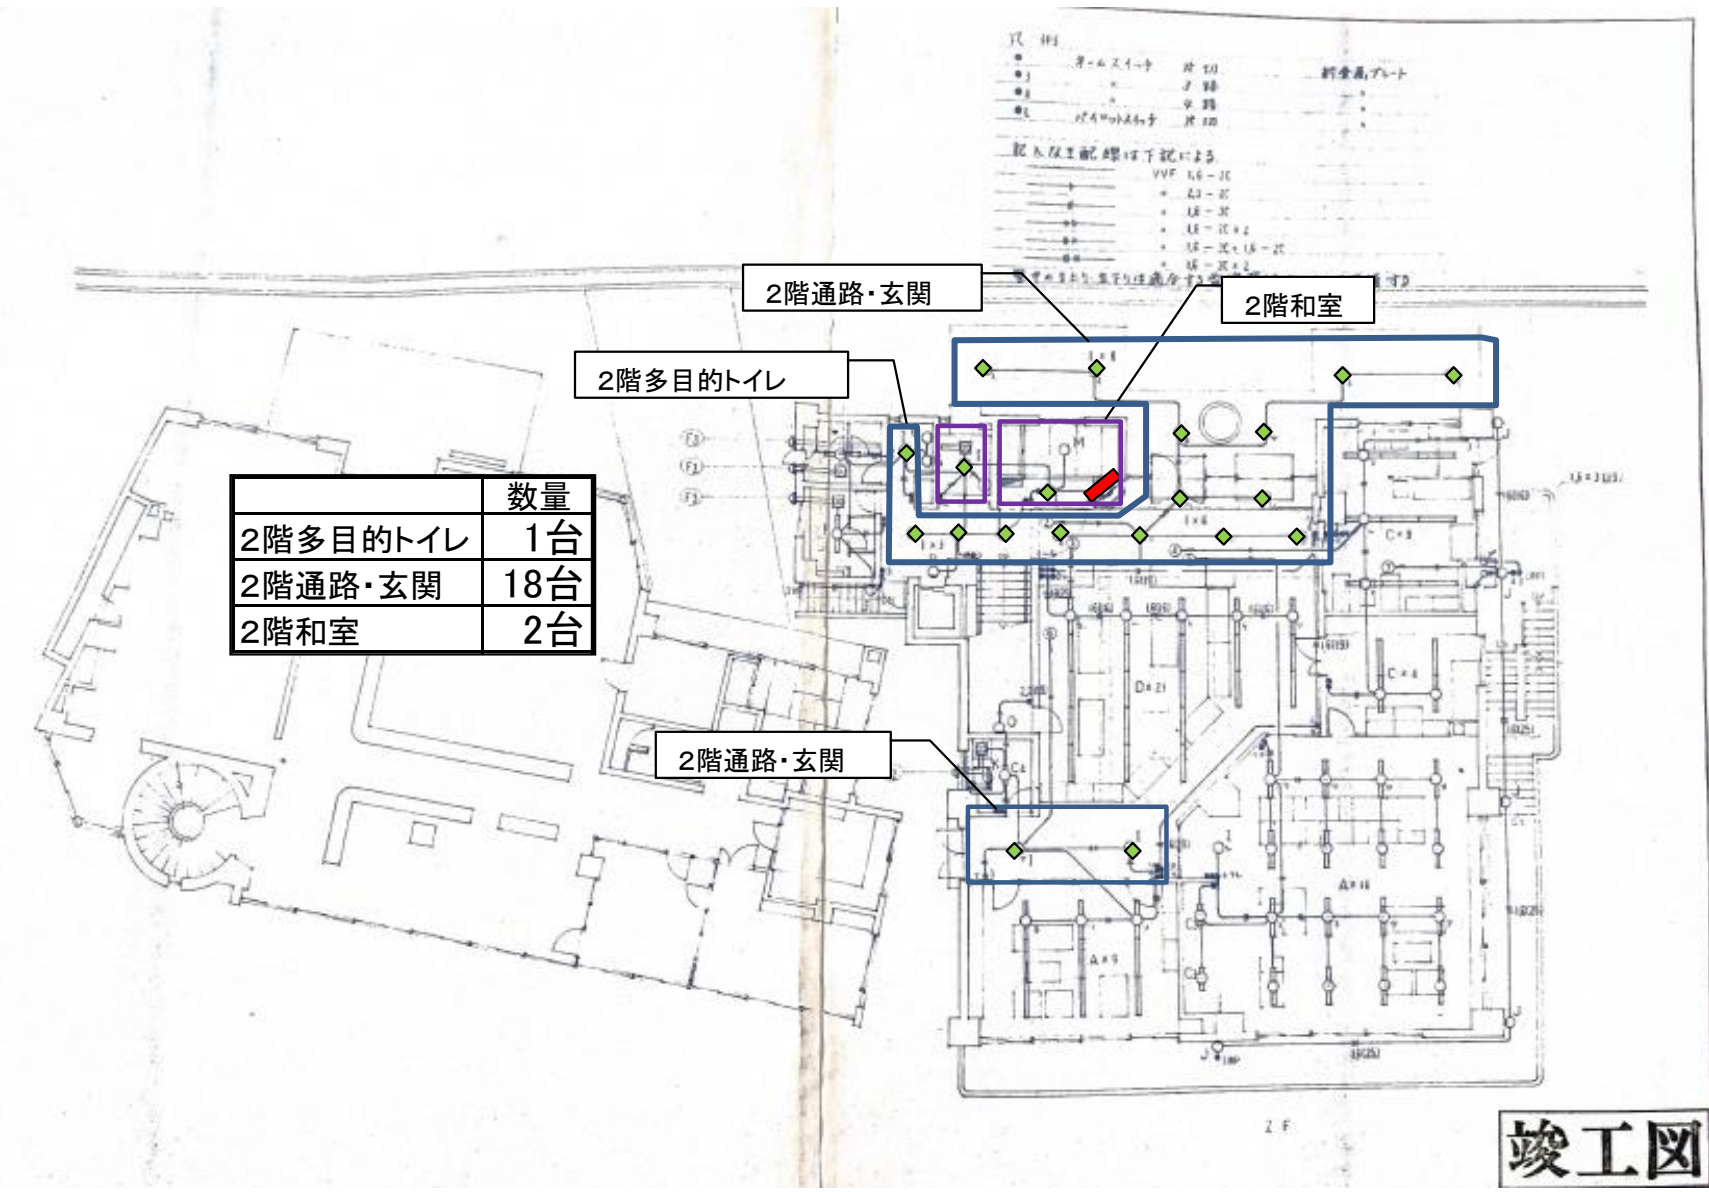

凡例

	数量
2階多目的トイレ	1台
2階通路・玄関	18台
2階和室	2台

2階通路・玄関

2階和室

2階多目的トイレ

2階通路・玄関

竣工図

■ = ベースライト

3階洗面ブラケット

旧営農指導室

調理実習室

3階トイレ


	数量
3階会議室	23台
旧営農指導室	7台
和室研修室	29台
3階洗面ブラケット	3台
調理実習室	13台
3階通路	14台
3階トイレ	2台

3階通路


和室研修室

3階会議室

竣工図

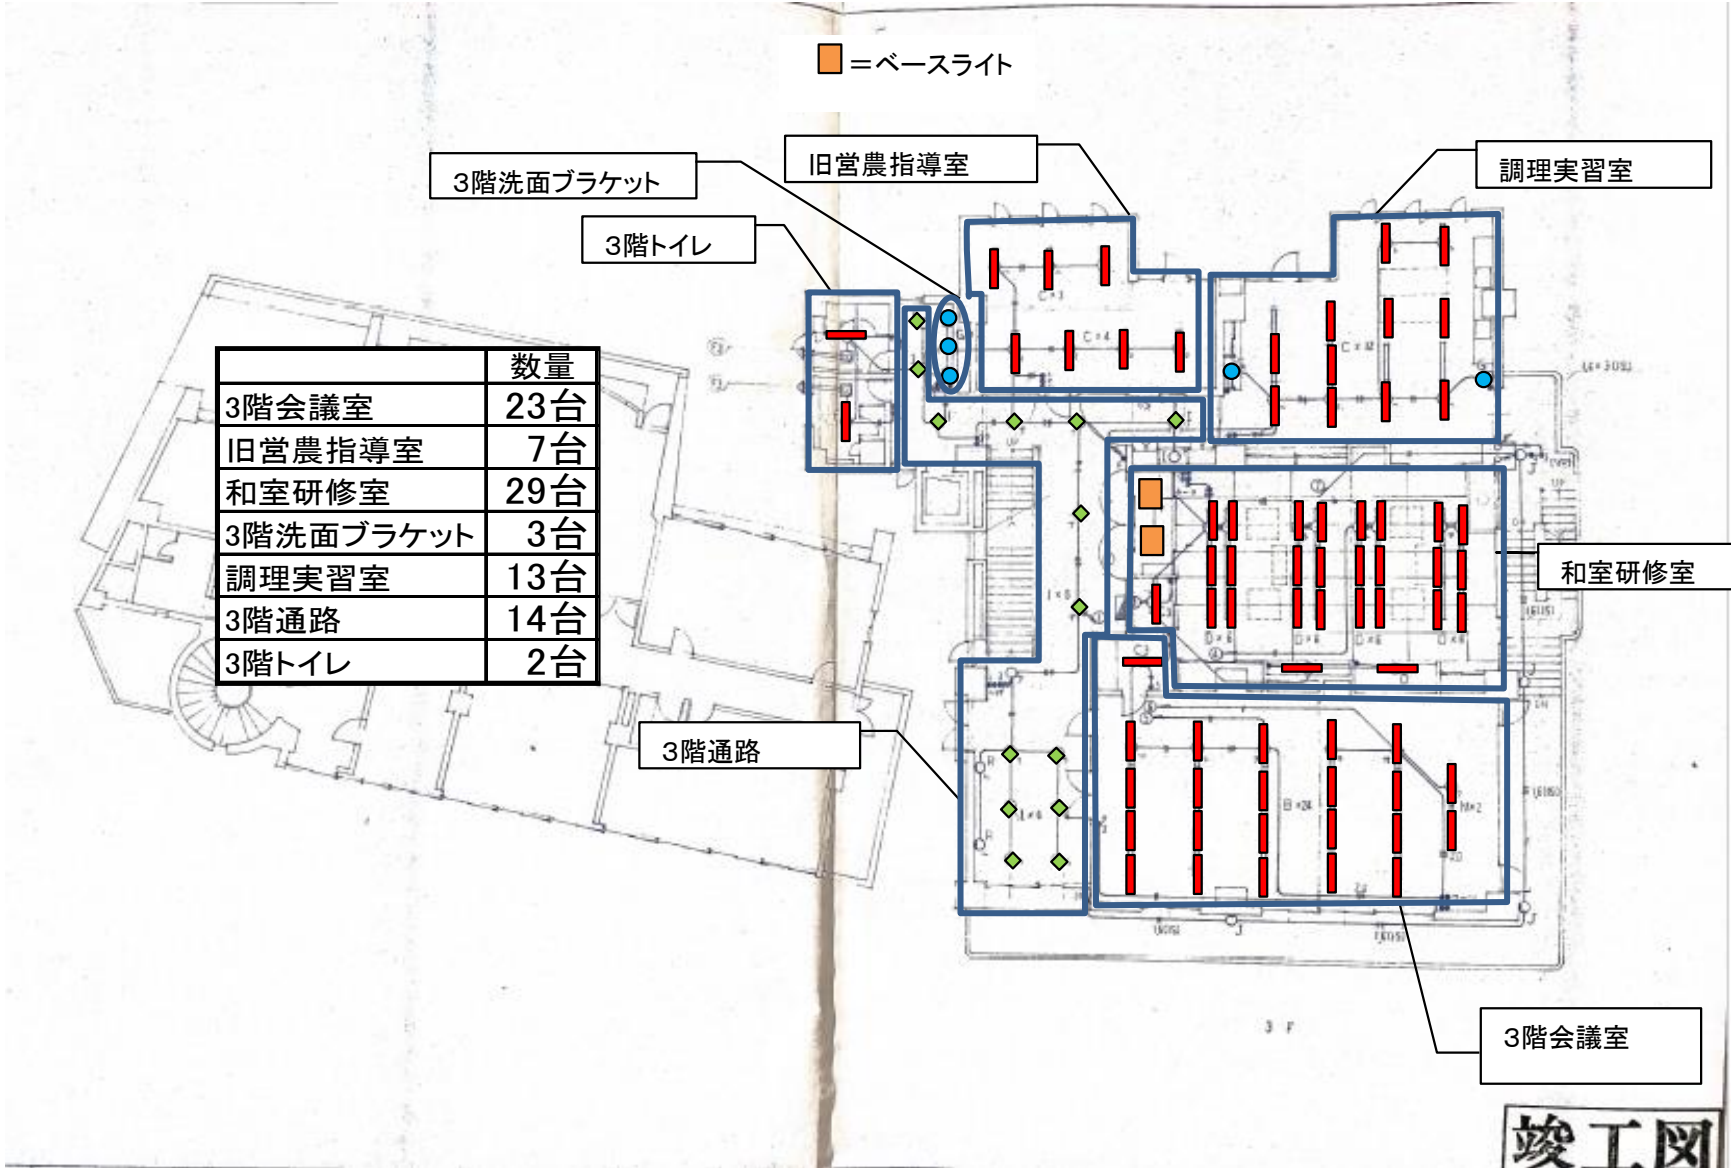

▲ = スポットライト

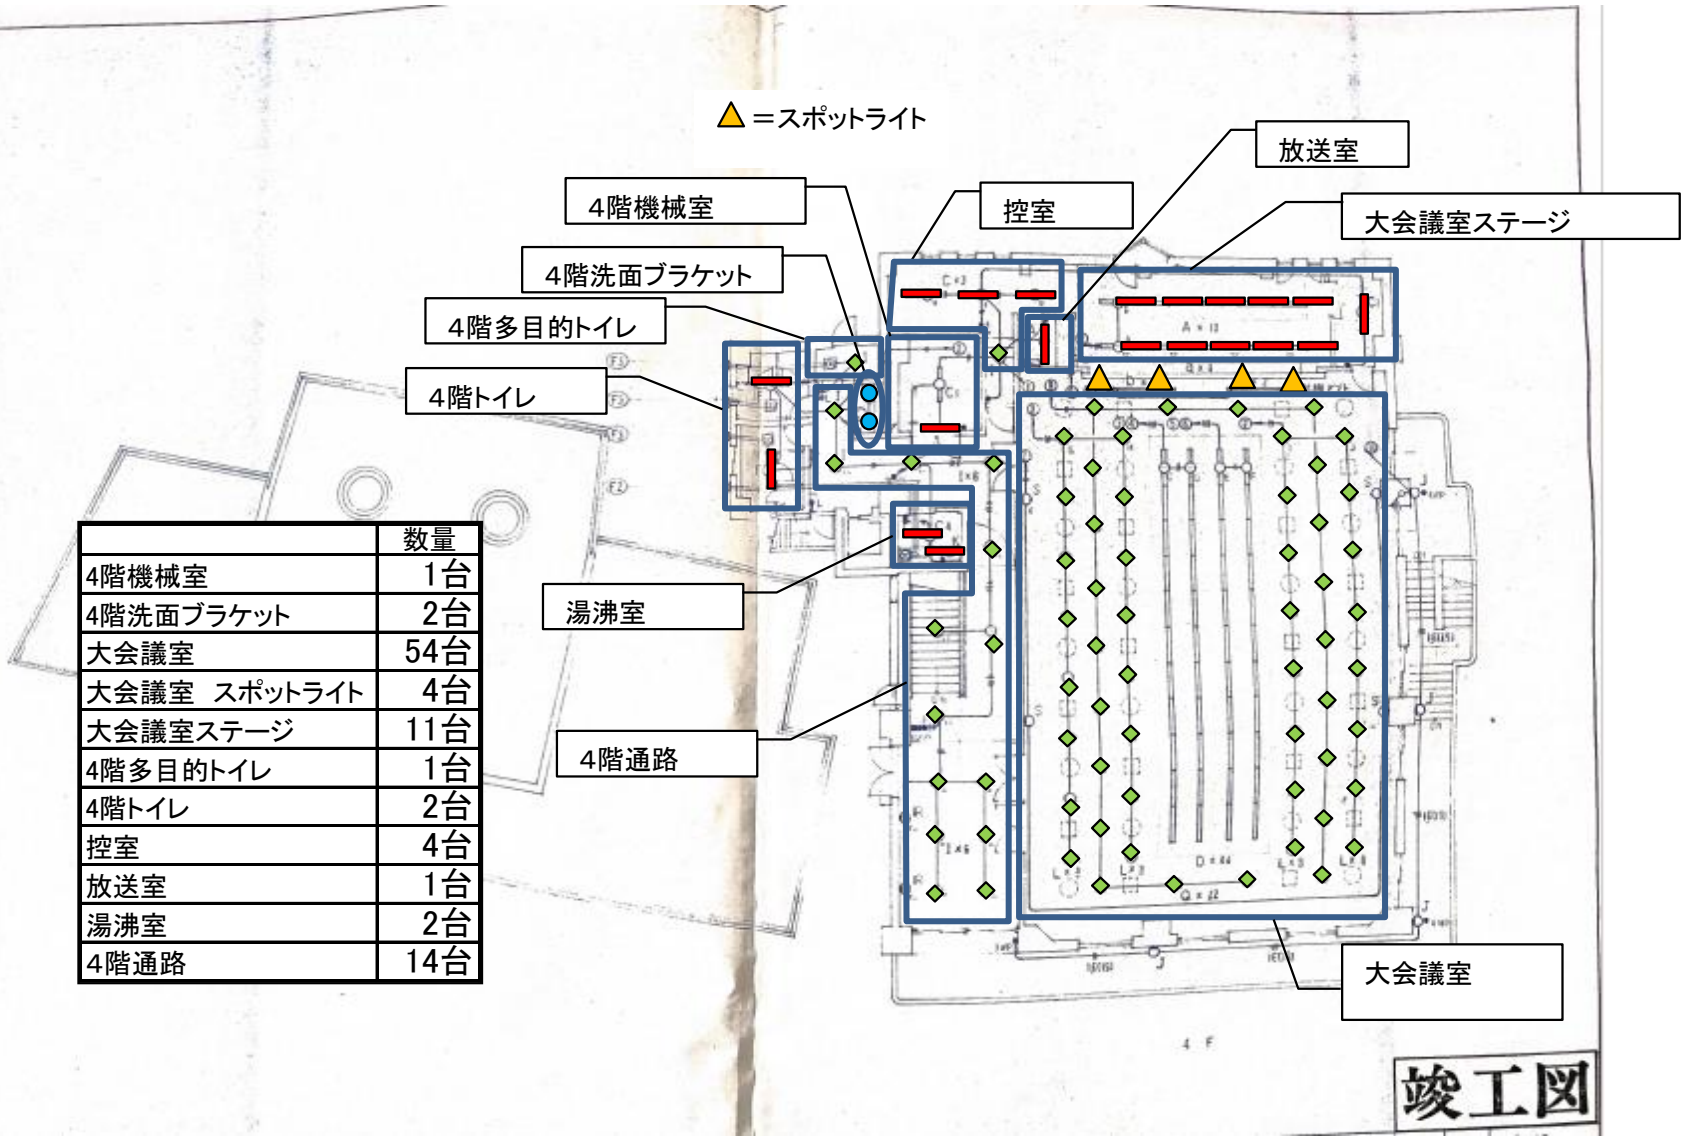


	数量
4階機械室	1台
4階洗面ブラケット	2台
大会議室	54台
大会議室 スポットライト	4台
大会議室ステージ	11台
4階多目的トイレ	1台
4階トイレ	2台
控室	4台
放送室	1台
湯沸室	2台
4階通路	14台

竣工図



	数量
屋上機械室	1台

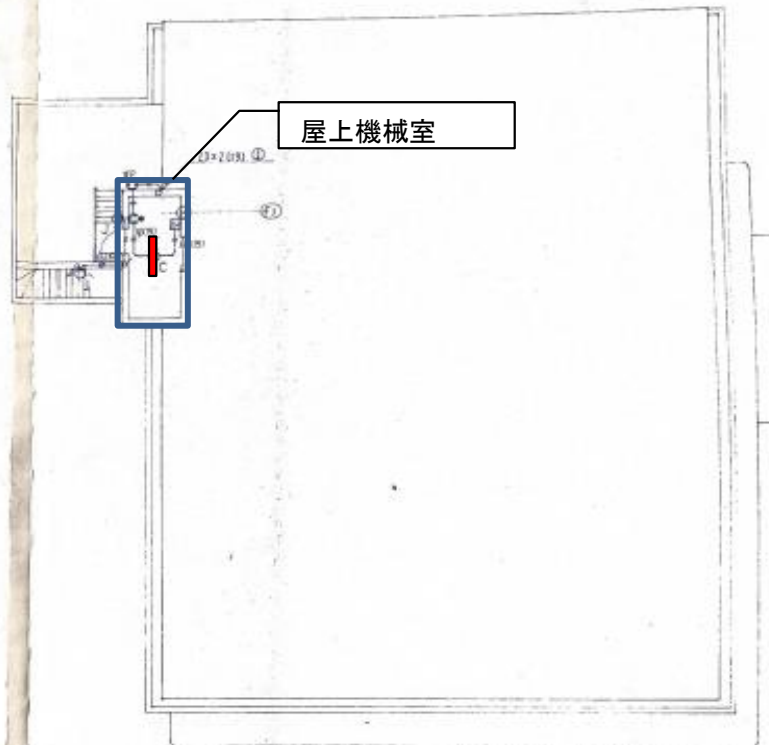

竣工図