コア部床梁伏図・軸組図　A1：1/200　A3：1/400

1FL−1930 床梁伏図

注）特記なき限り、下記による。
1. 吊柱はHW20とする。

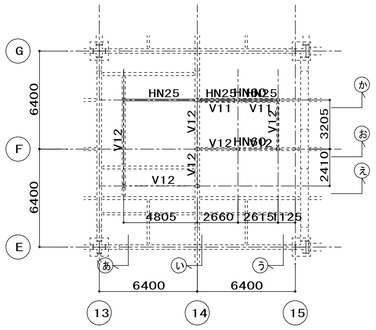

B1FL 床梁伏図

注）特記なき限り、下記による。
1. 吊柱はHW20とする。
2. 梁の継手位置はセンタージョイントとする。
3. 図中═╪═印は、梁剛接合を示す。
4.‥‥‥印は、鉛直ブレース
V12とする。

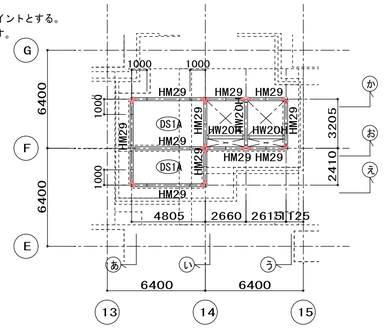

BFL−1550 床梁伏図

注）特記なき限り、下記による。
1. 吊柱はHW20とする。
2. 梁の継手位置はセンタージョイントとする。
3. 図中═╪═印は、梁剛接合を示す。
4.‥‥‥印は、鉛直ブレース
V11とする。

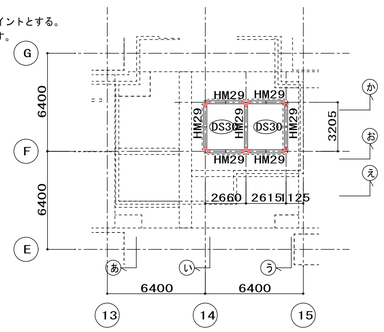

軸組図

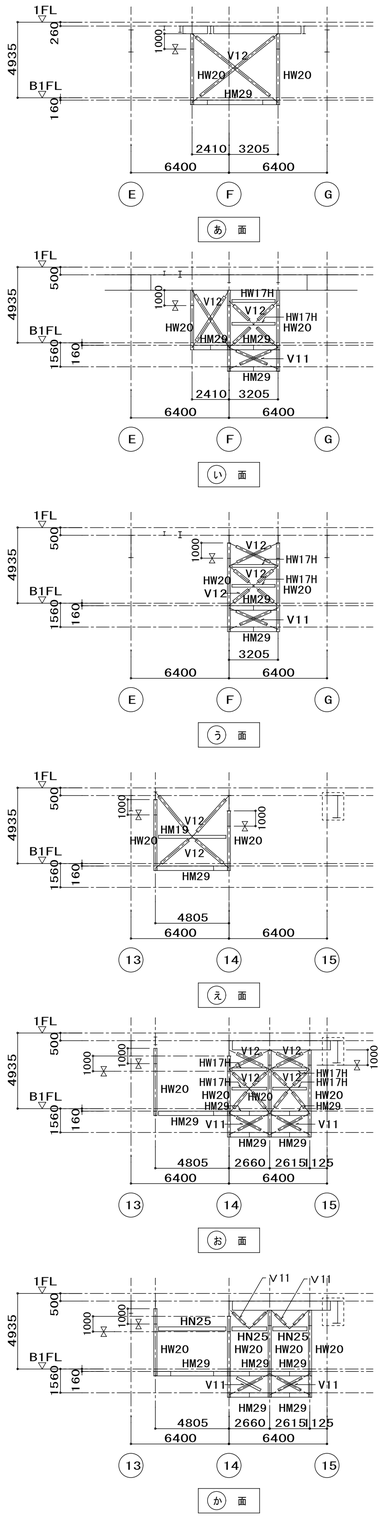

1FL 床梁伏図

注）特記なき限り、下記による。
1. 吊柱はHW20とする。
2. 梁の継手位置はセンタージョイントとする。
3. 図中═╪═印は、梁剛接合を示す。
4.‥‥‥印は、鉛直ブレース
V12とする。

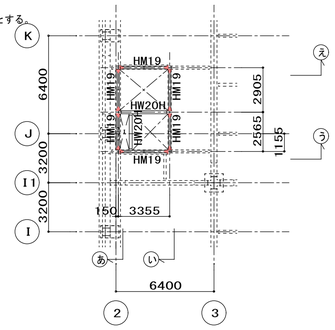

B1FL 床梁伏図

注）特記なき限り、下記による。
1. 吊柱はHW20とする。
2. 梁の継手位置はセンタージョイントとする。
3. 図中═╪═印は、梁剛接合を示す。
4.‥‥‥印は、鉛直ブレース
V11とする。

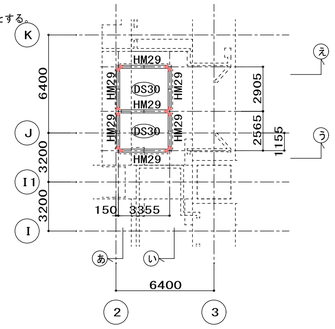

軸組図

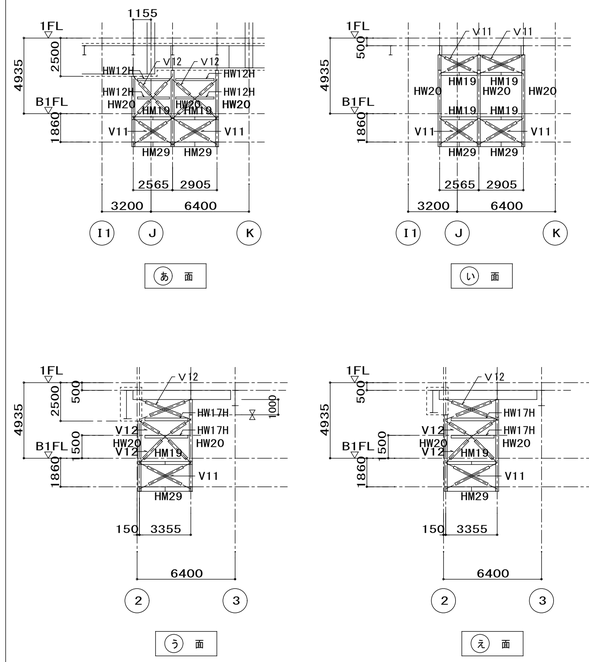

B1FL 床梁伏図

注）特記なき限り、下記による。
1. 吊柱はHW20とする。
2. 梁の継手位置はセンタージョイントとする。
3. 図中═╪═印は、梁剛接合を示す。
4.‥‥‥印は、鉛直ブレースV12とする。

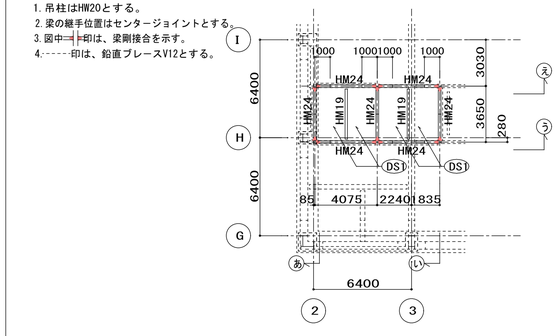

軸組図

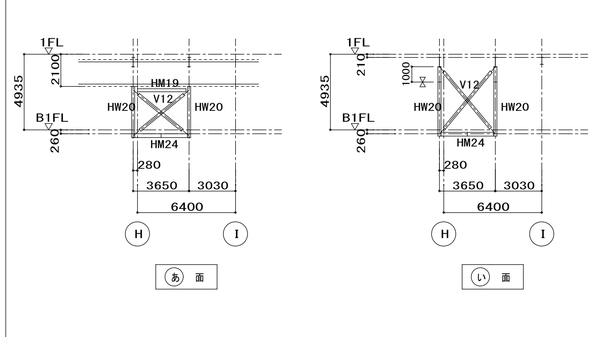

着工	平成 28年 6 25						
竣工	令和 元年 11 30						
監理		監理　日建・上田特定監理業務等共同企業体					
施工		施工　大成・大旺新洋特定建設工事共同企業体					

完成図　構−47

日建・上田特定設計委託業務
共同企業体

高知市都市建設部公共建築課					
担当	担当	係長	課長補佐	副参事	課長

高知市新庁舎建設工事

コア部床梁伏図・軸組図

構 47
4 − 23

NO. 0−140004−B