② 通り軸組図

A1：1／200
A3：1／400

注） 1.─⧖─ 印は 柱梁現場継手位置を示す。
2. ▨ は Fc60の範囲を示す。
3. ◀印は 耐震スリットを示す。
4. ⁞ は 支保工位置を示す。存置期間は最上階躯体コンクリートの設計基準強度発現までとする。

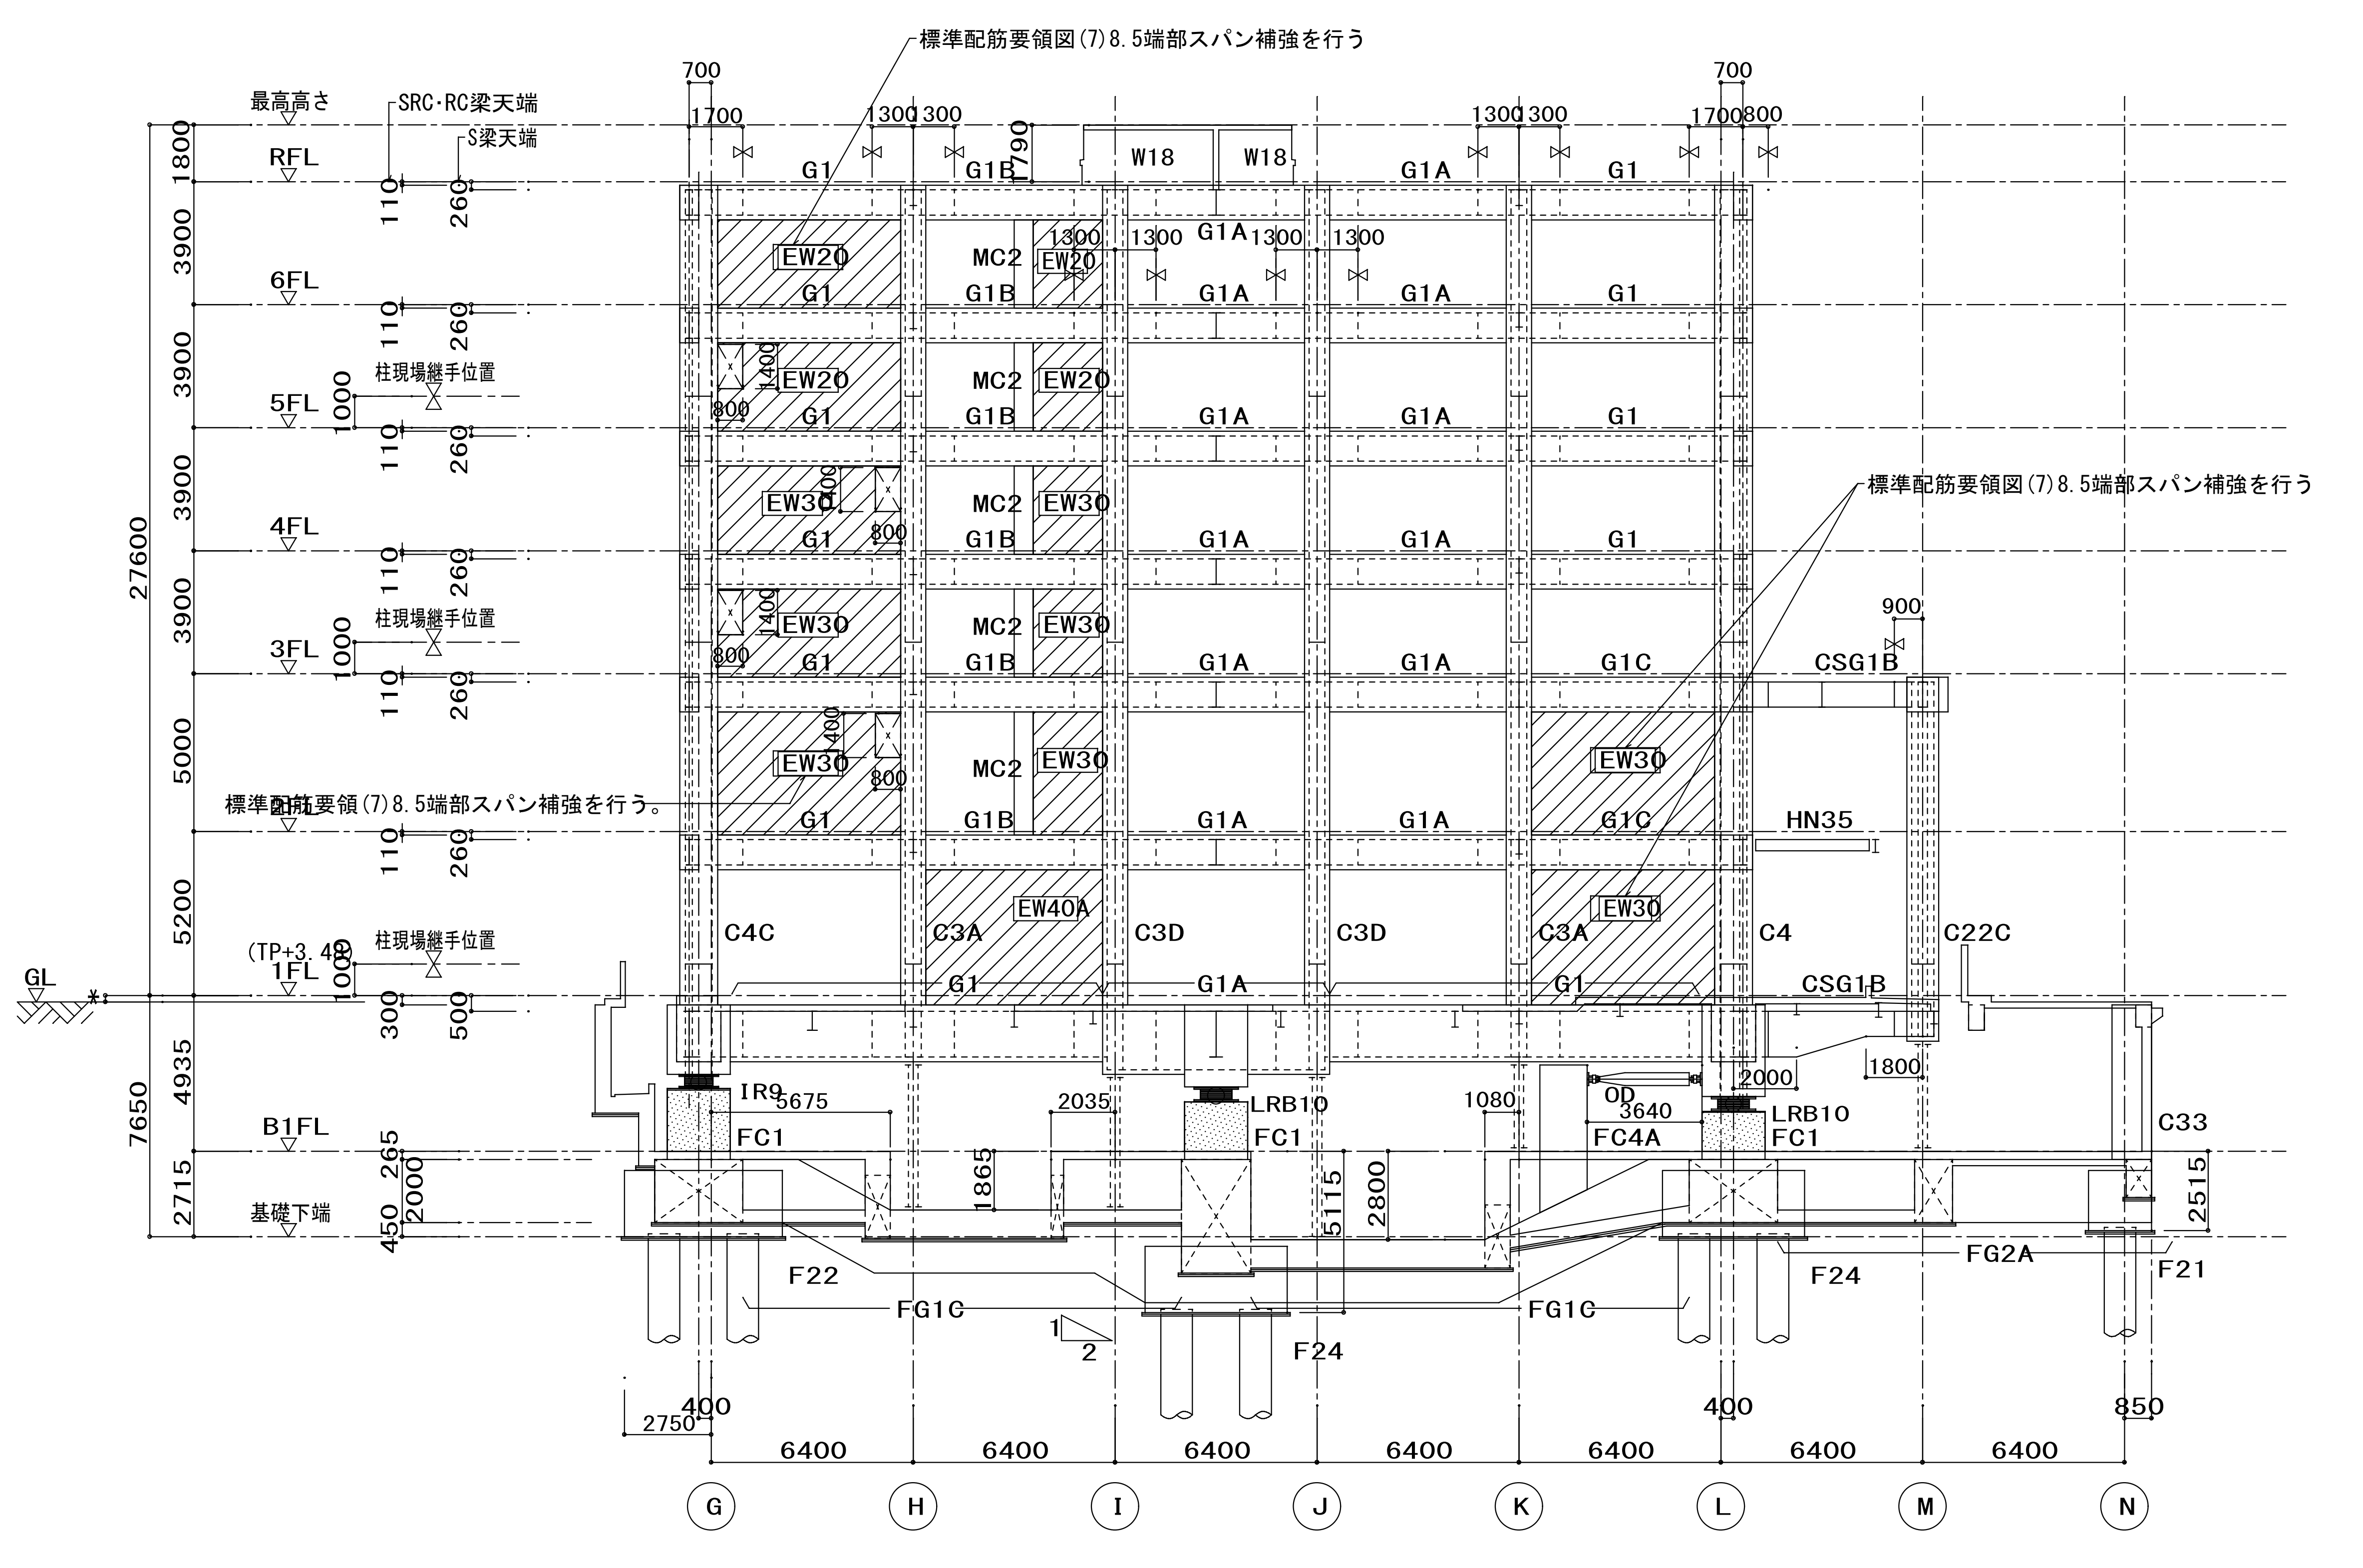
標準配筋要領図(7)8.5端部スパン補強を行う
最高高さ
SRC・RC梁天端
S梁天端
RFL
6FL
5FL
4FL
3FL
2FL
1FL
B1FL
基礎下端
GL
(TP+3.45)
柱現場継手位置
27600
7650
3900
5000
5200
4935
2715
G1
G1A
G1B
G1C
MC2
W18
EW20
EW30
EW40A
C4C
C3A
C3D
C4
C22C
CSG1B
HN35
LRB10
IR9
FC1
FC4A
C33
F22
F24
F21
FG1C
FG2A
6400
G
H
I
J
K
L
M
N

⑥ 通り軸組図

A1：1／200
A3：1／400

注） 1. ─⧖─ 印は 柱梁現場継手位置を示す。
2. ⁞ は 支保工位置を示す。存置期間は最上階躯体コンクリートの設計基準強度発現までとする。

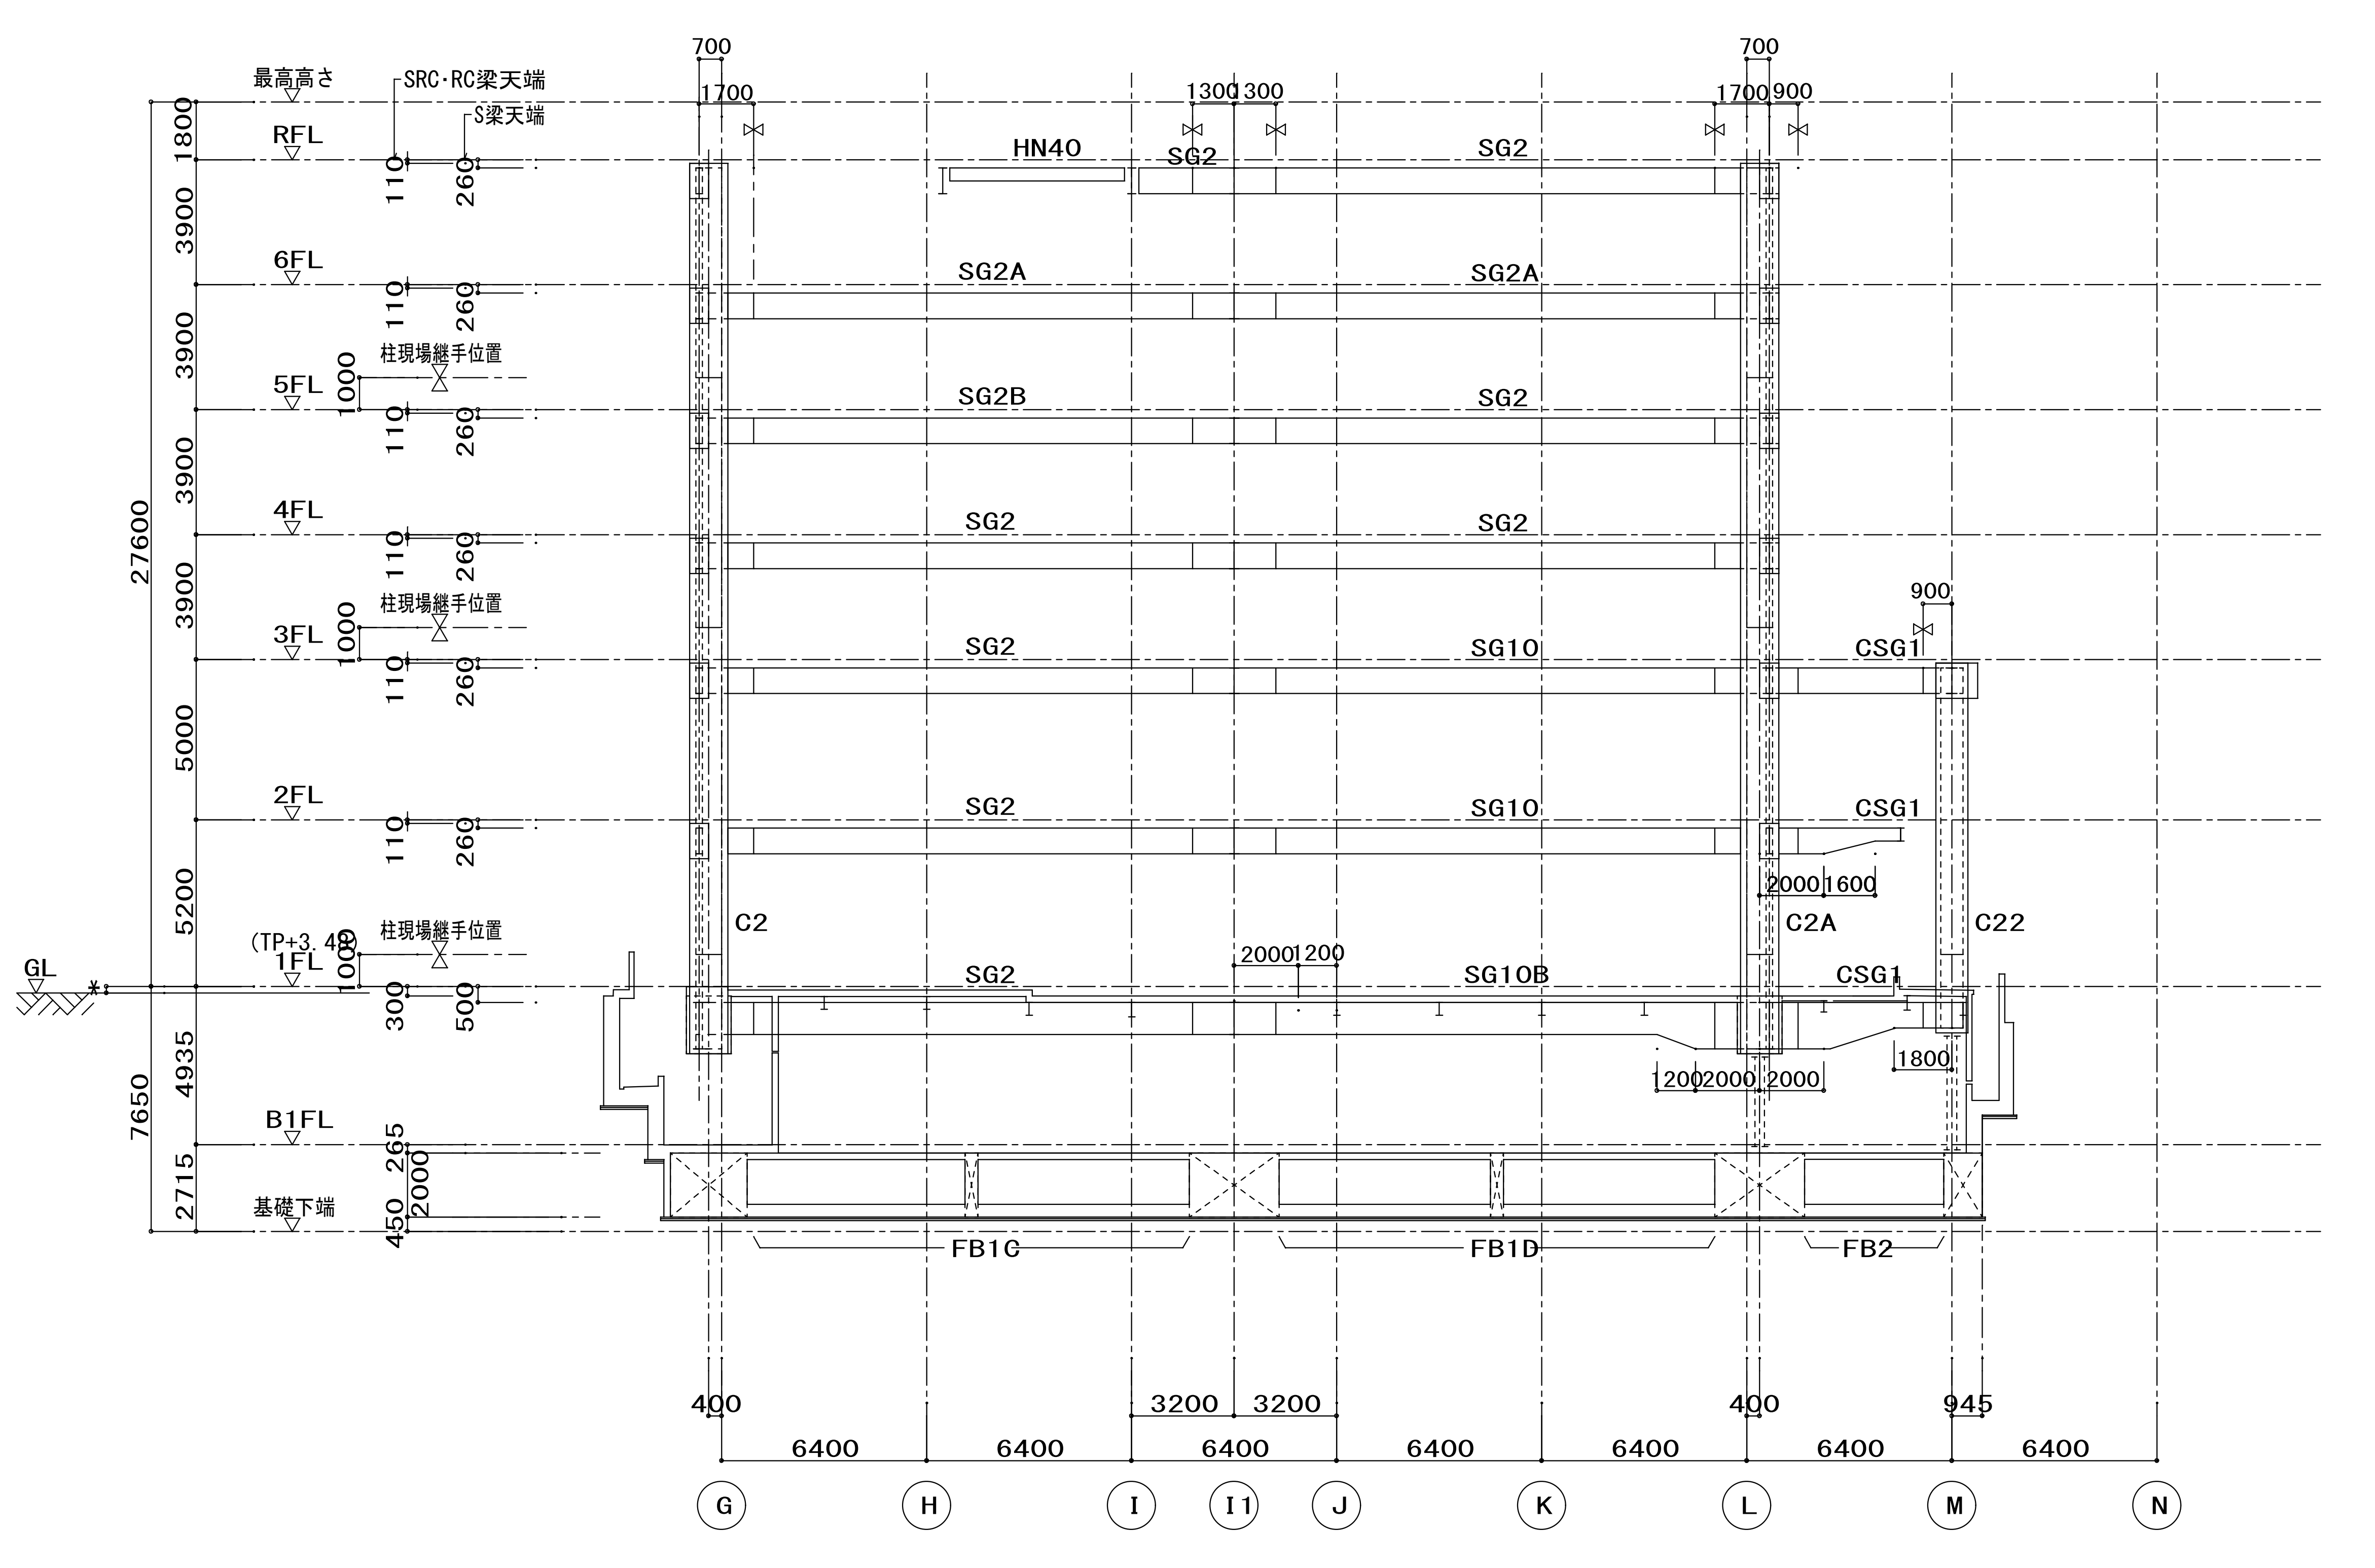
最高高さ
SRC・RC梁天端
S梁天端
RFL
6FL
5FL
4FL
3FL
2FL
1FL
B1FL
基礎下端
GL
柱現場継手位置
27600
7650
HN40
SG2
SG2A
SG2B
SG10
SG10B
CSG1
C2
C2A
C22
FB1C
FB1D
FB2
6400
3200
G
H
I
I1
J
K
L
M
N

③ 通り軸組図

A1：1／200
A3：1／400

注） 1.─⧖─ 印は 柱梁現場継手位置を示す。
2. ▨ は Fc60の範囲を示す。
3. ⁞ は 支保工位置を示す。存置期間は最上階躯体コンクリートの設計基準強度発現までとする。

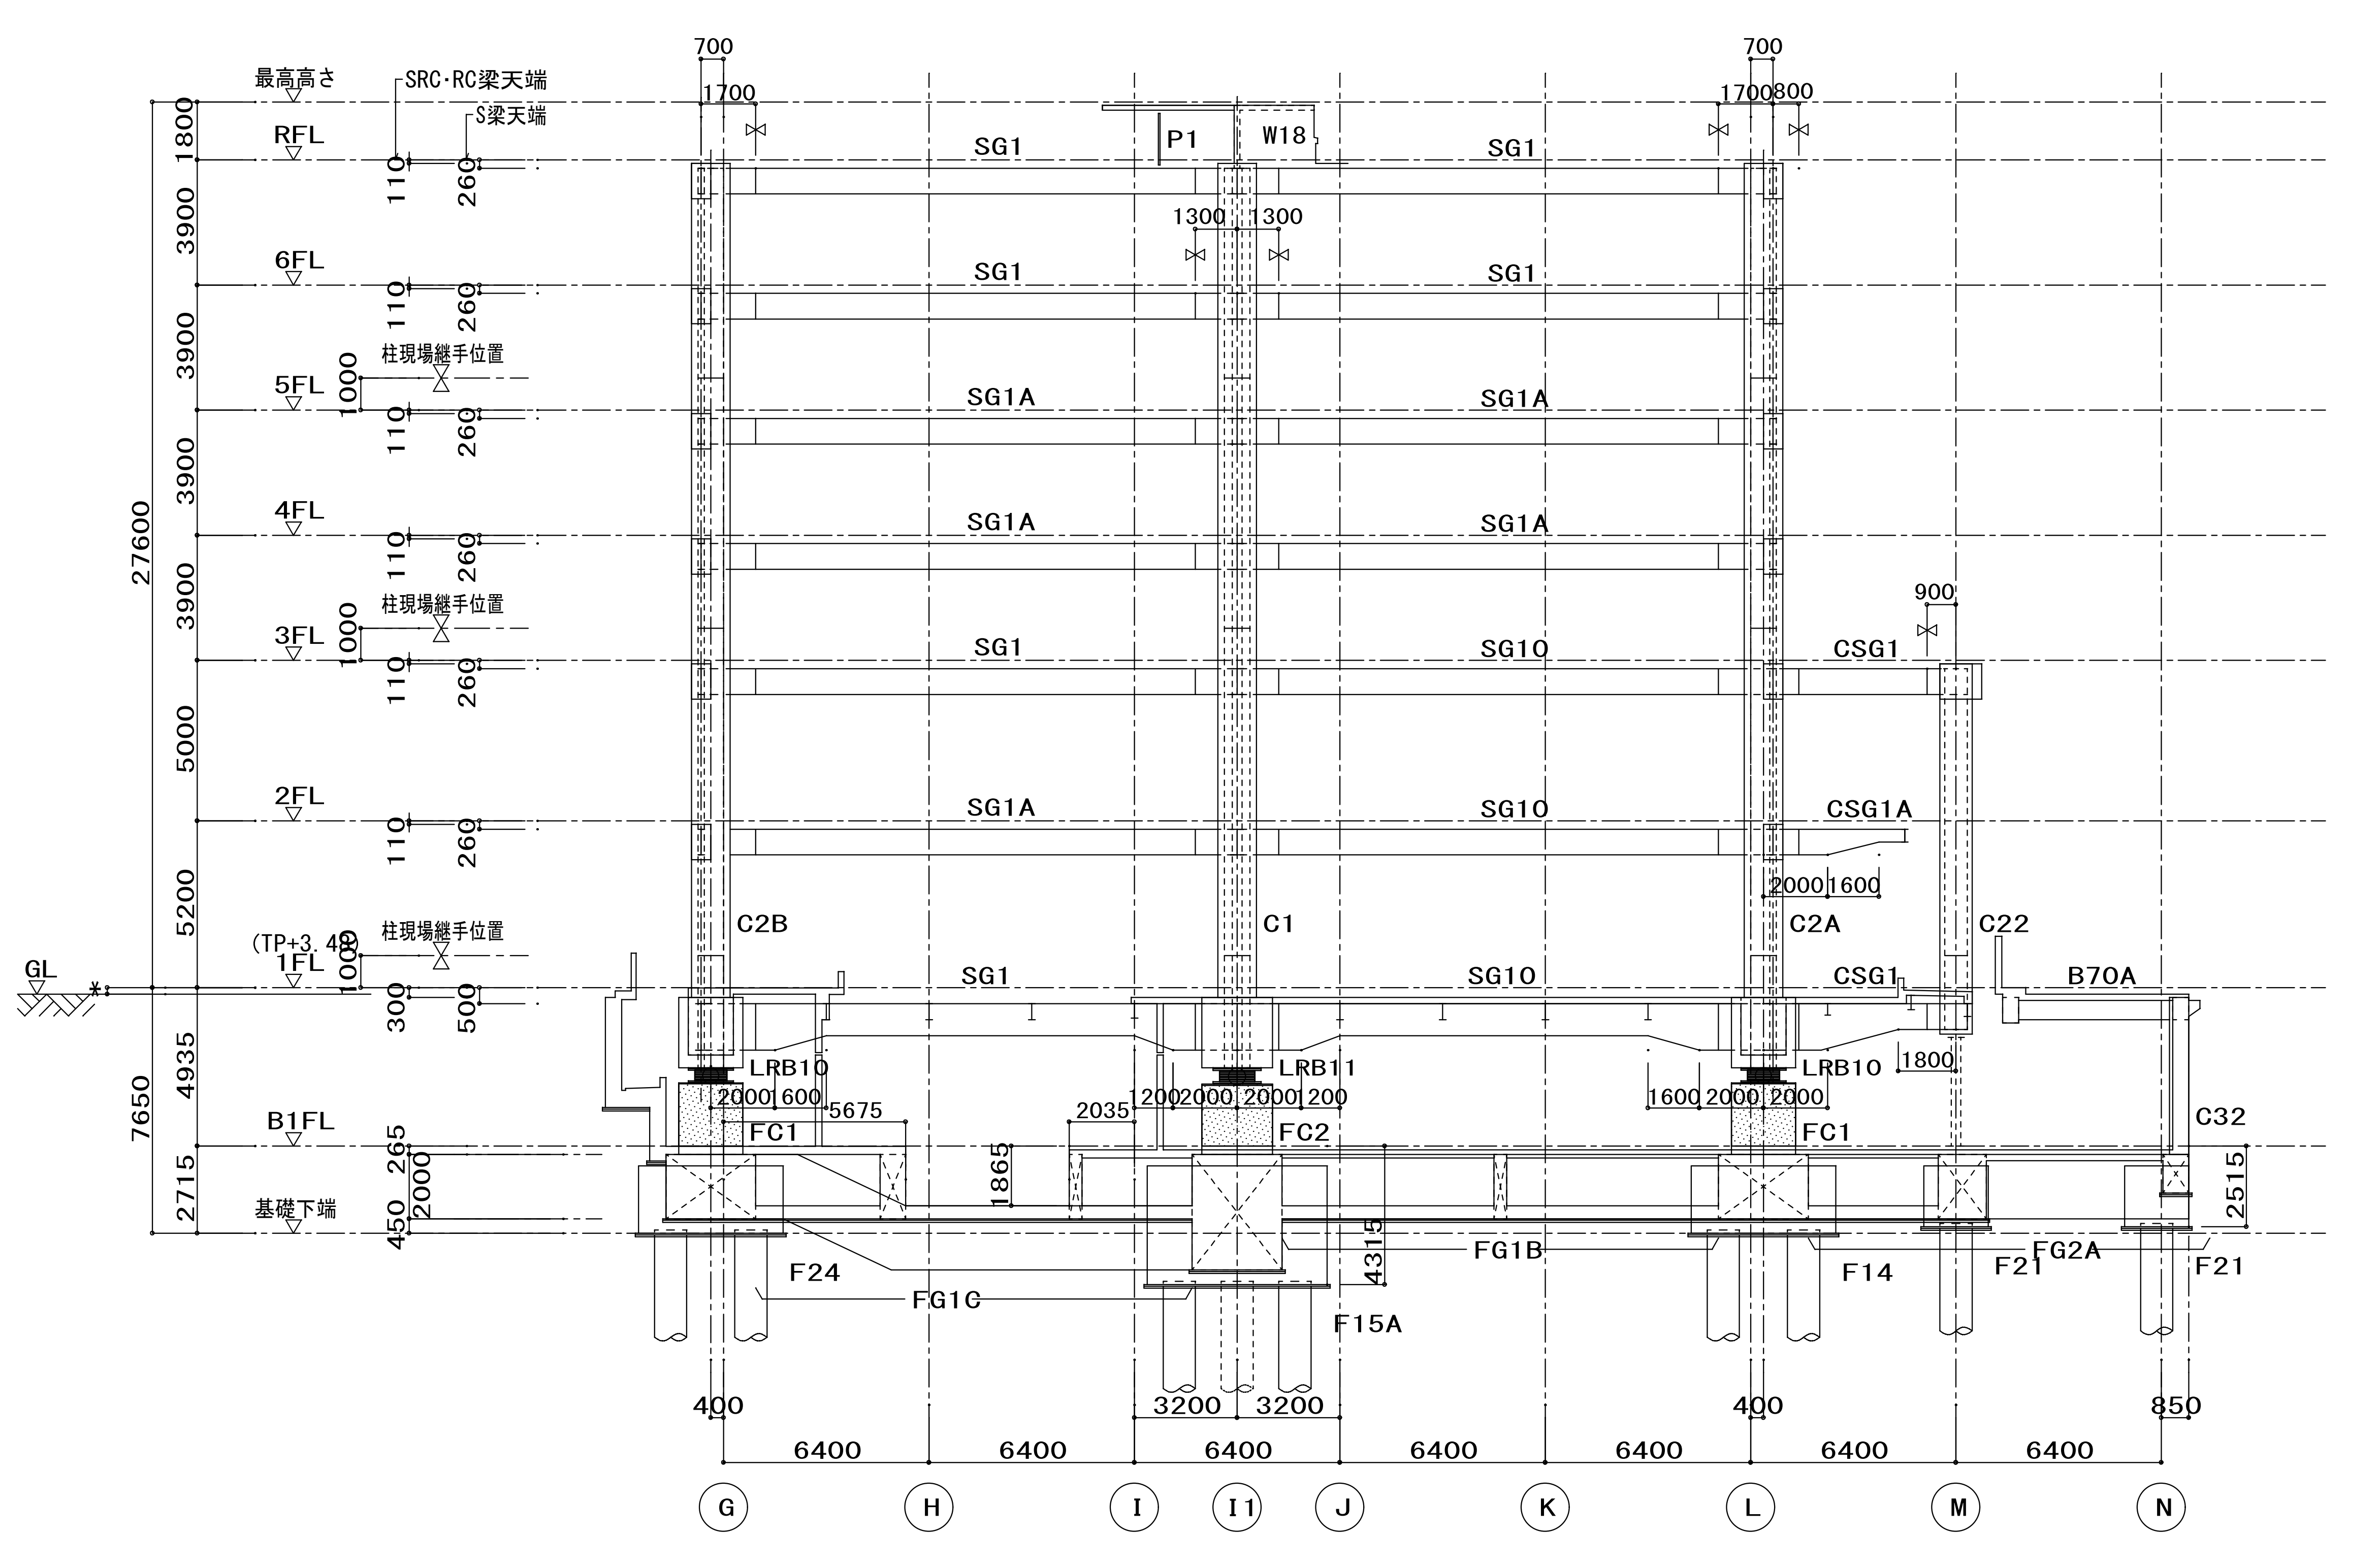
最高高さ
SRC・RC梁天端
S梁天端
RFL
6FL
5FL
4FL
3FL
2FL
1FL
B1FL
基礎下端
GL
柱現場継手位置
27600
7650
SG1
SG1A
SG10
P1
W18
CSG1
CSG1A
C2B
C1
C2A
C22
B70A
LRB10
LRB11
FC1
FC2
C32
F24
F14
F15A
F21
FG1B
FG1C
FG2A
6400
3200
G
H
I
I1
J
K
L
M
N

⑦ 通り軸組図

A1：1／200
A3：1／400

注） 1.─⧖─ 印は 柱梁現場継手位置を示す。
2. ▨ は Fc60の範囲を示す。
3. ⁞ は 支保工位置を示す。存置期間は最上階躯体コンクリートの設計基準強度発現までとする。

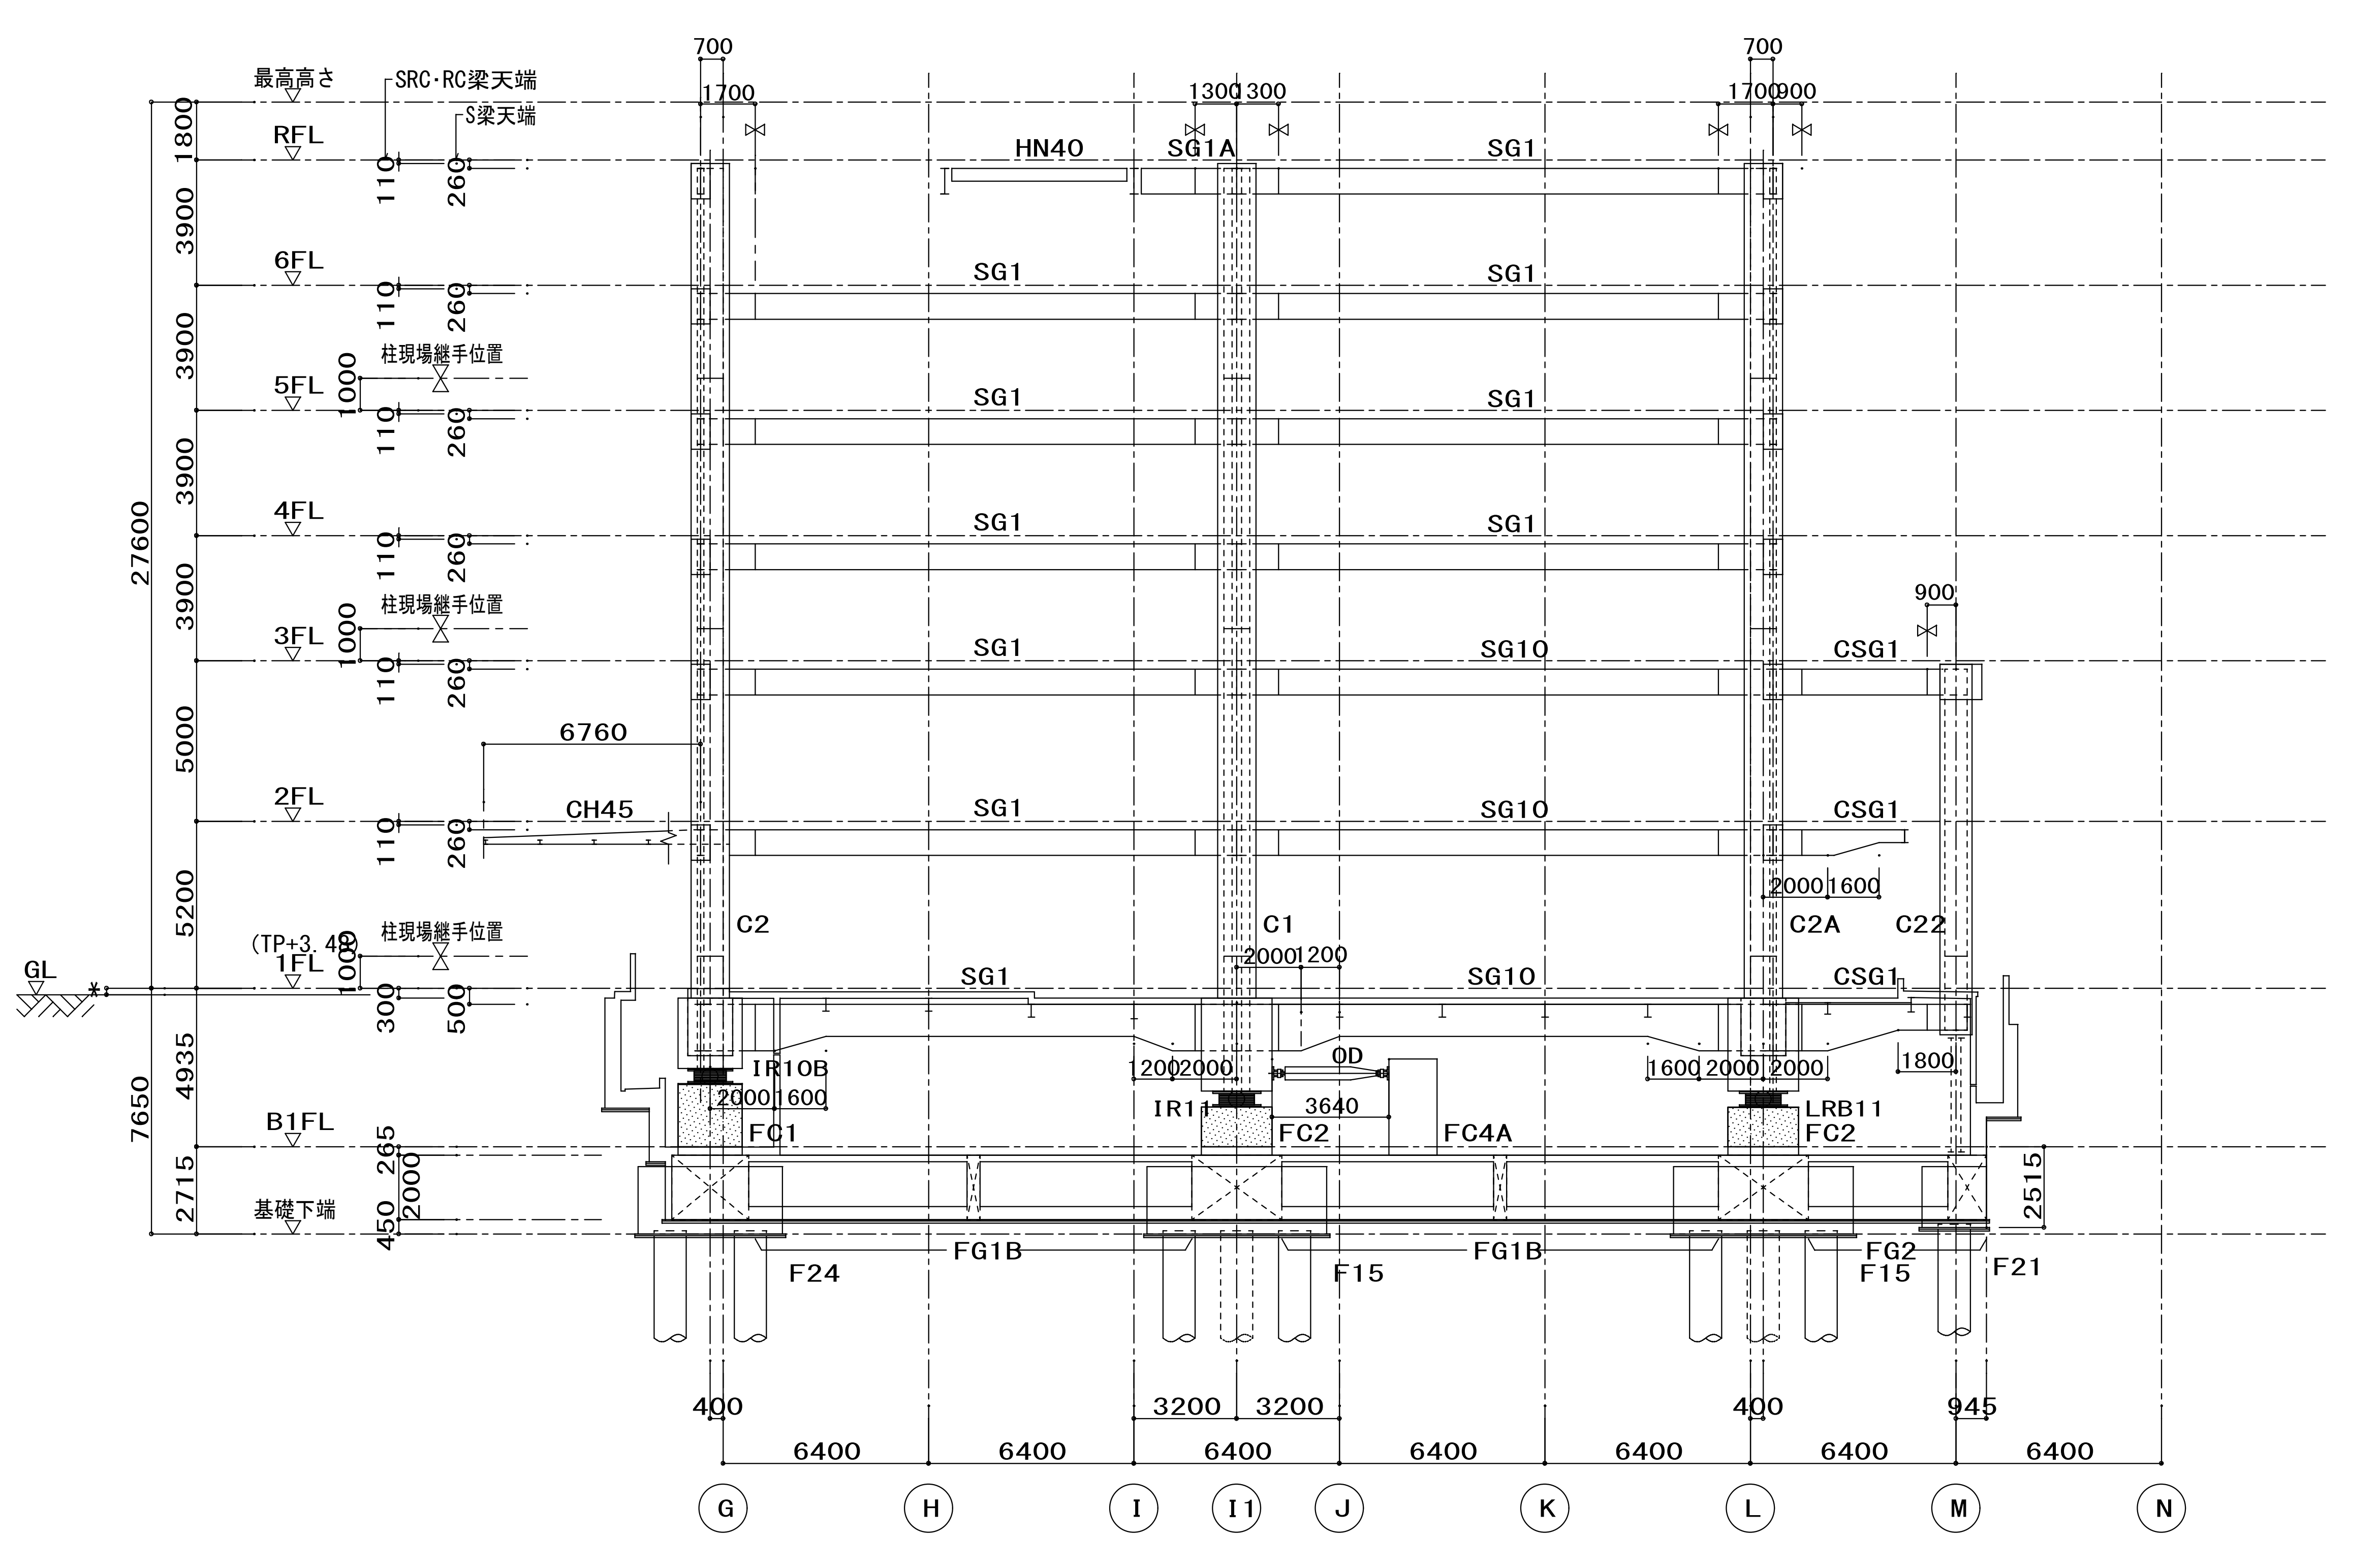
最高高さ
SRC・RC梁天端
S梁天端
RFL
6FL
5FL
4FL
3FL
2FL
1FL
B1FL
基礎下端
GL
柱現場継手位置
27600
7650
HN40
SG1
SG1A
SG10
CSG1
CH45
6760
C2
C1
C2A
C22
IR10B
IR11
LRB11
FC1
FC2
FC4A
F24
F15
F21
FG1B
FG2
6400
3200
G
H
I
I1
J
K
L
M
N

着工	平成 28年 6 25	. .	
竣工	令和 元年 11 30	. .	
監理		. . . .	監理 日建・上田特定監理業務等共同企業体
施工		. . . .	施工 大成・大旺新洋特定建設工事共同企業体

完成図 構-41

日建・上田特定設計委託業務
共同企業体

高知市都市建設部公共建築課

担当	担当	係長	課長補佐	副参事	課長

高知市新庁舎建設工事

軸組図 (4)

構 41
4－17

No. 0－140004－B