⑪ 通り軸組詳細図	A1：1/30 A3：1/60	注）特記なき限り、下記による。 1. 現場継手部 ⋈ 印はフランジウェブ共HTB接合、⋈ 印はフランジ現場溶接ウェブHTB接合、⋈ 印はフランジ, ウェブ共現場溶接とする。　2. 大梁SPLと柱帯筋又は梁主筋が干渉する場合は、フランジ, ウェブ共現場溶接継手とする。

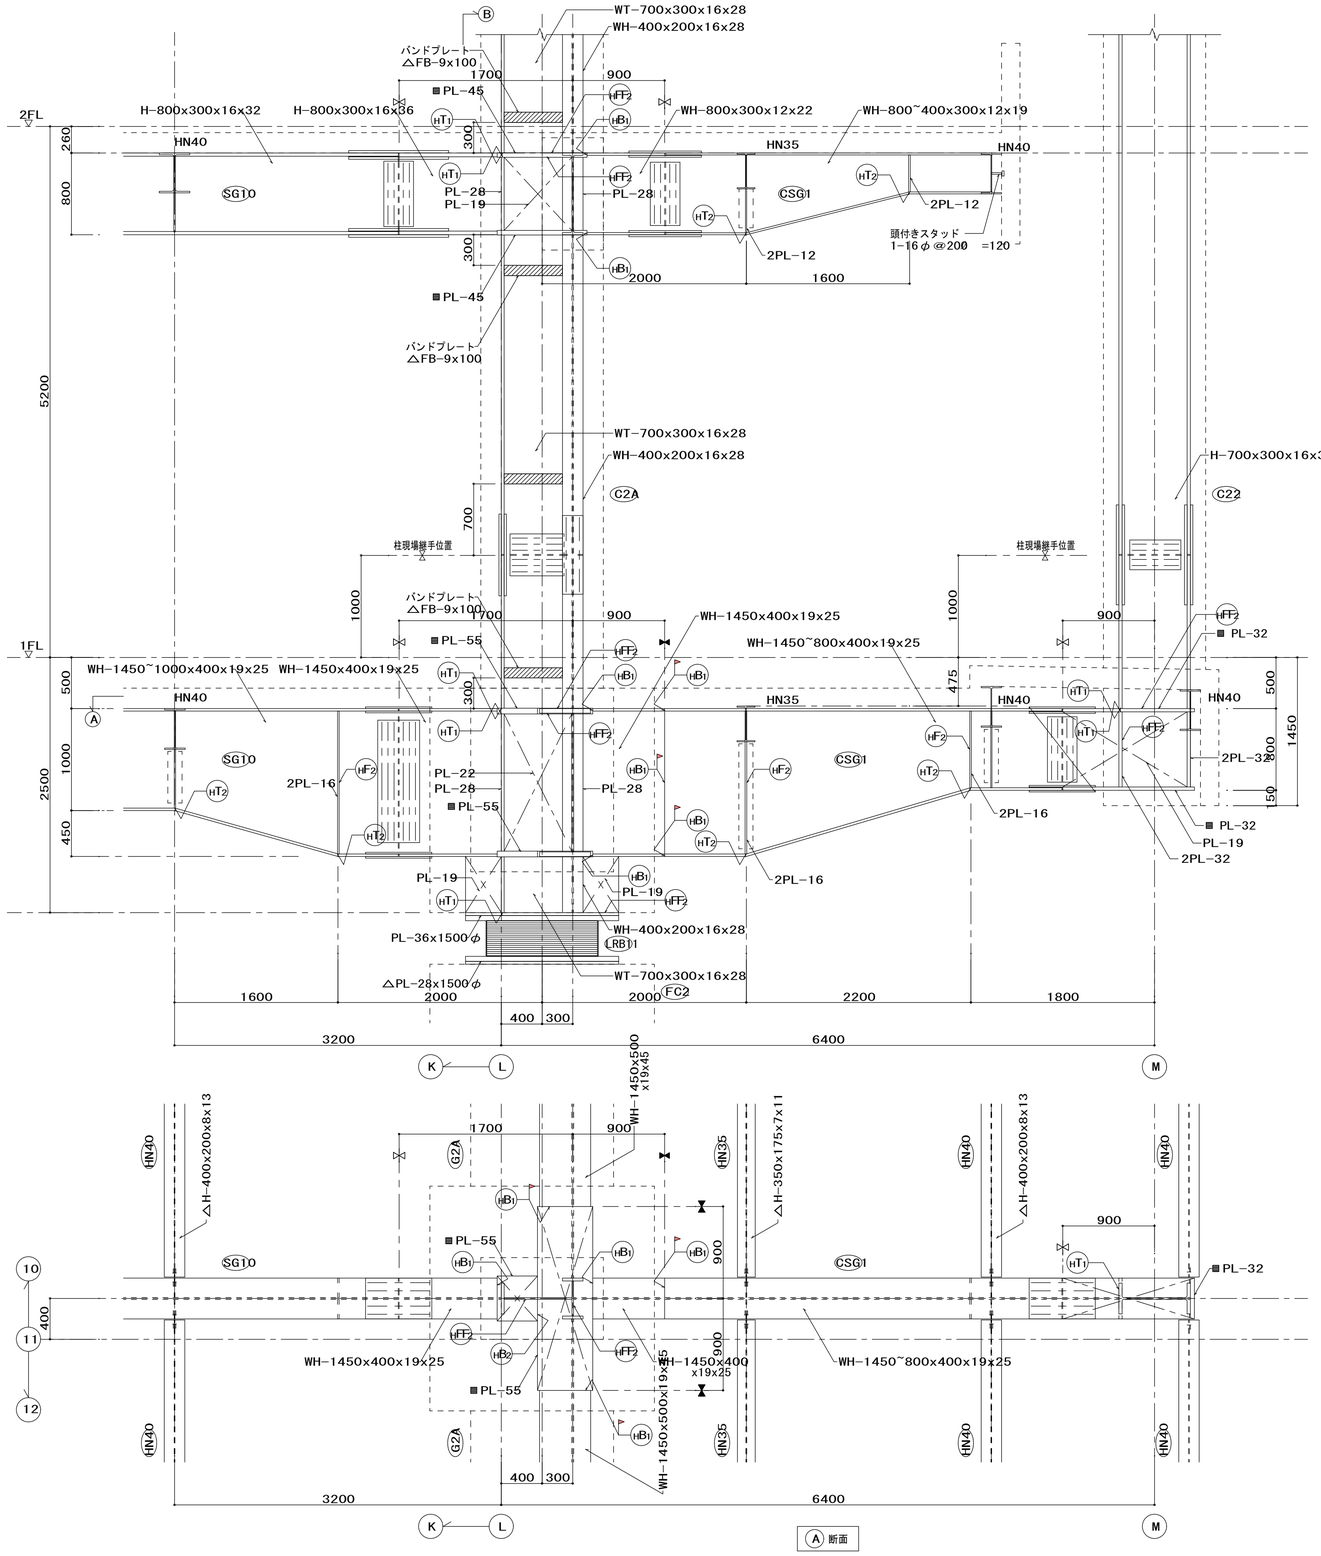

着工	平成 28年 6 25			注）1. 鉄骨材種共通事項
竣工	令和 元年 11 30			
監理			監理　日建・上田特定監理業務等共同企業体	
施工			施工　大成・大旺新洋特定建設工事共同企業体	

印	鋼板及びH形鋼	鋼 管	備 考
無印	SM490A	STKN490B	t>40はTMCP鋼
○	SM400A	STKN400B	t>40はTMCP鋼
△	SS400	—	—
■	SM490C	—	—

完成図　構-71

日建・上田特定設計委託業務
共同企業体

高知市都市建設部公共建築課						高知市新庁舎建設工事	構	71 6 − 8
担当	担当	係長	課長補佐	副参事	課長	鉄骨詳細図（1）	NO.	0−140004−B