4階床梁伏図	A1：1/200 A3：1/400

注）特記なき限り、下記による。

1. 床スラブ天端レベルは 下記による。
□内の数値は、FLからの床スラブ天端レベルを示す。

凡 例	床スラブ天端レベル
無印	4FL−110
▨	4FL−10
░	水勾配

2. 鉄骨梁天端は 下記による。
鉄骨小梁は、原則としてスラブ下端に合わせる。

符号	SRC梁天端レベル	S梁天端レベル
特記なし	4FL−110	4FL−260
（イ）	4FL−	4FL−
（ロ）	4FL−	4FL−
（ハ）	4FL−	4FL−

3. ═╪═で示す記号は梁の継手位置を示し、
特記なき限り継手位置は通芯より 1300 とする。
4. 図中 ═╪═印は、鉄骨小梁剛接合を示す。
5. 壁符号は W18 とする。
6. 床スラブの符号は (DS1) とする。
7. ═══は横補剛位置を示す。
8. ▼印は、耐震スリット位置を示す。

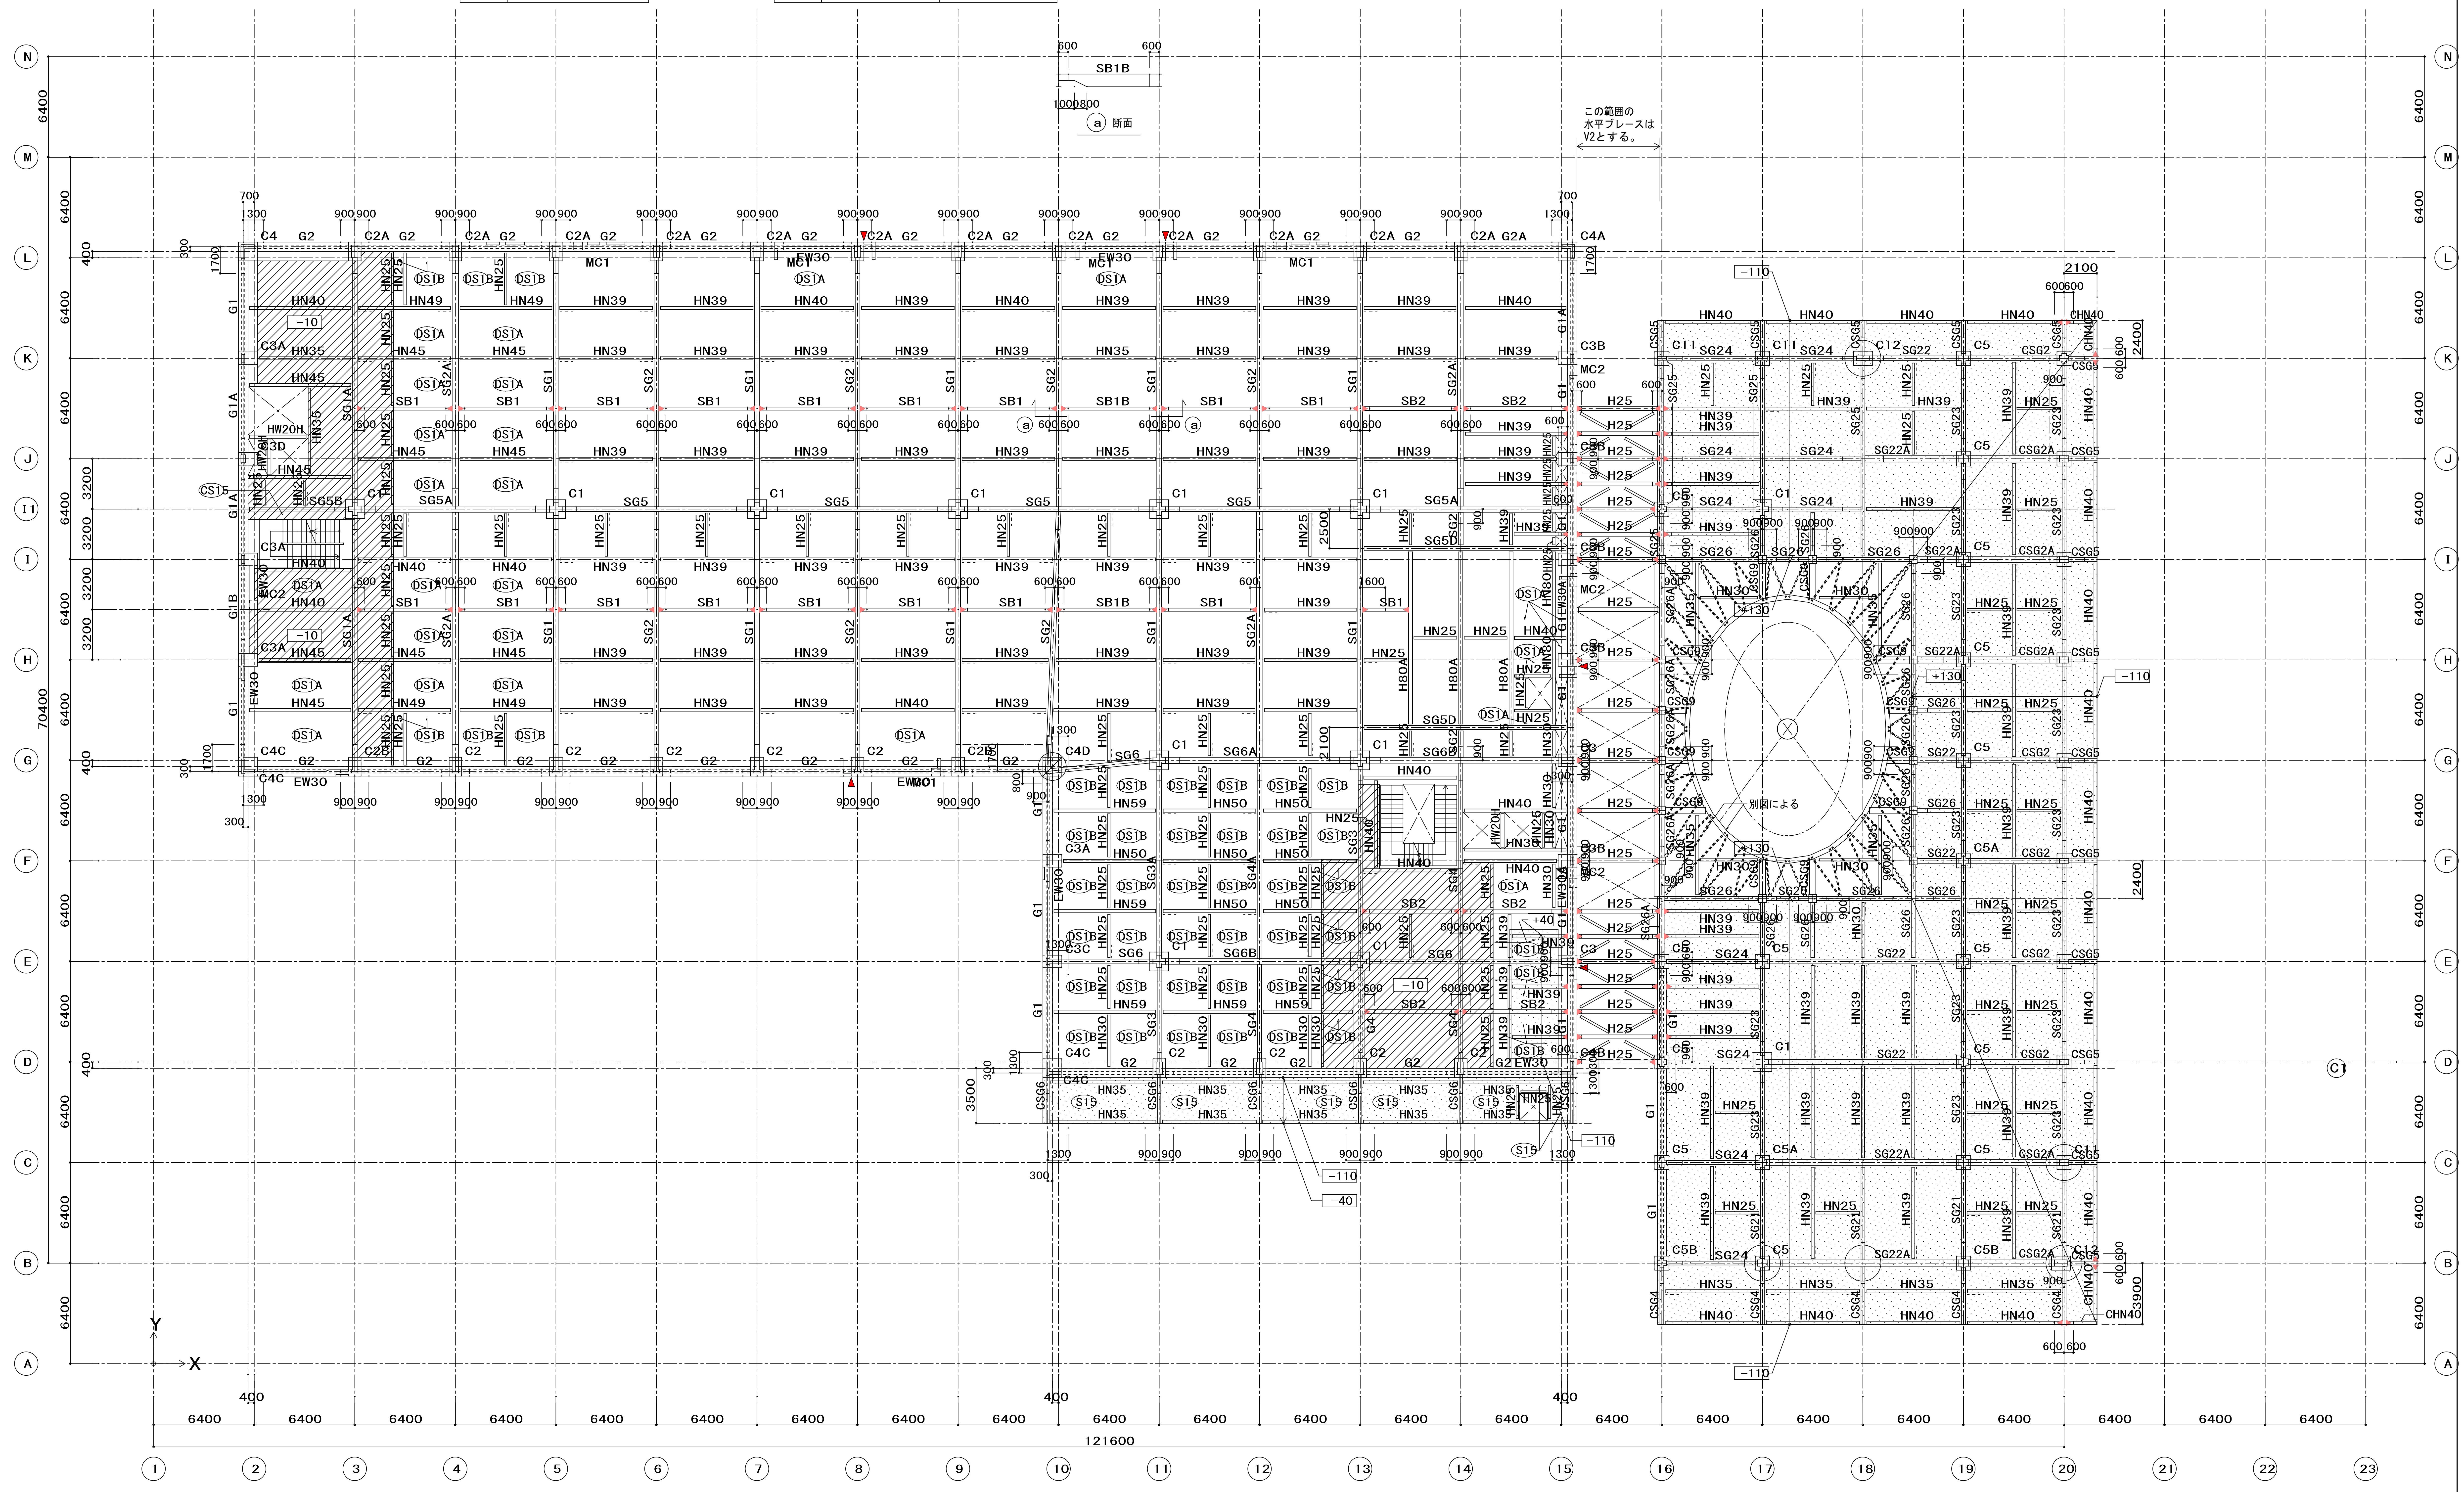

N
M
L
K
J
I1
I
H
G
F
E
D
C
B
A
1
2
3
4
5
6
7
8
9
10
11
12
13
14
15
16
17
18
19
20
21
22
23
6400
70400
121600
400
SB1B
600
1000
800
ⓐ 断面
この範囲の水平ブレースはV2とする。
別図による
Y
X
G1
G2
C1
C2A
C4A
HN39
HN40
HN25
SB1
SG1
DS1A
DS1B
S15
CSG5
−110
−10
+130
+40
−40

着工	平成 28年 6 25		
竣工	令和 元年 11 30		
監理		監理 日建・上田特定監理業務等共同企業体	
施工		施工 大成・大旺新洋特定建設工事共同企業体	

凡例

コンクリート壁	コンクリート壁開口	床開口部	階 段	下部2重スラブ	スラブリブ
基準FLよりの上り下り	土間コンクリート	捨てコンクリート	鉄骨階段	床水勾配（水下 水上）	

−川元. も

完成図 構-33

日建・上田特定設計委託業務
共同企業体

高知市都市建設部公共建築課

担当	担当	係長	課長補佐	副参事	課長

高知市新庁舎建設工事

4階床梁伏図

構 33
4 − 9

NO. 0−140004−B