15・I1通り軸組詳細図

A1：1/30
A3：1/60

注）特記なき限り、下記による。
1. 現場継手部 ⋈ 印はフランジウェブ共HTB接合、▶◀ 印はフランジ現場溶接ウェブHTB接合、▶◀ 印はフランジ，ウェブ共現場溶接とする。　2. ◯B符号は、フランジ下面をグラインダー等で平滑に仕上げる。

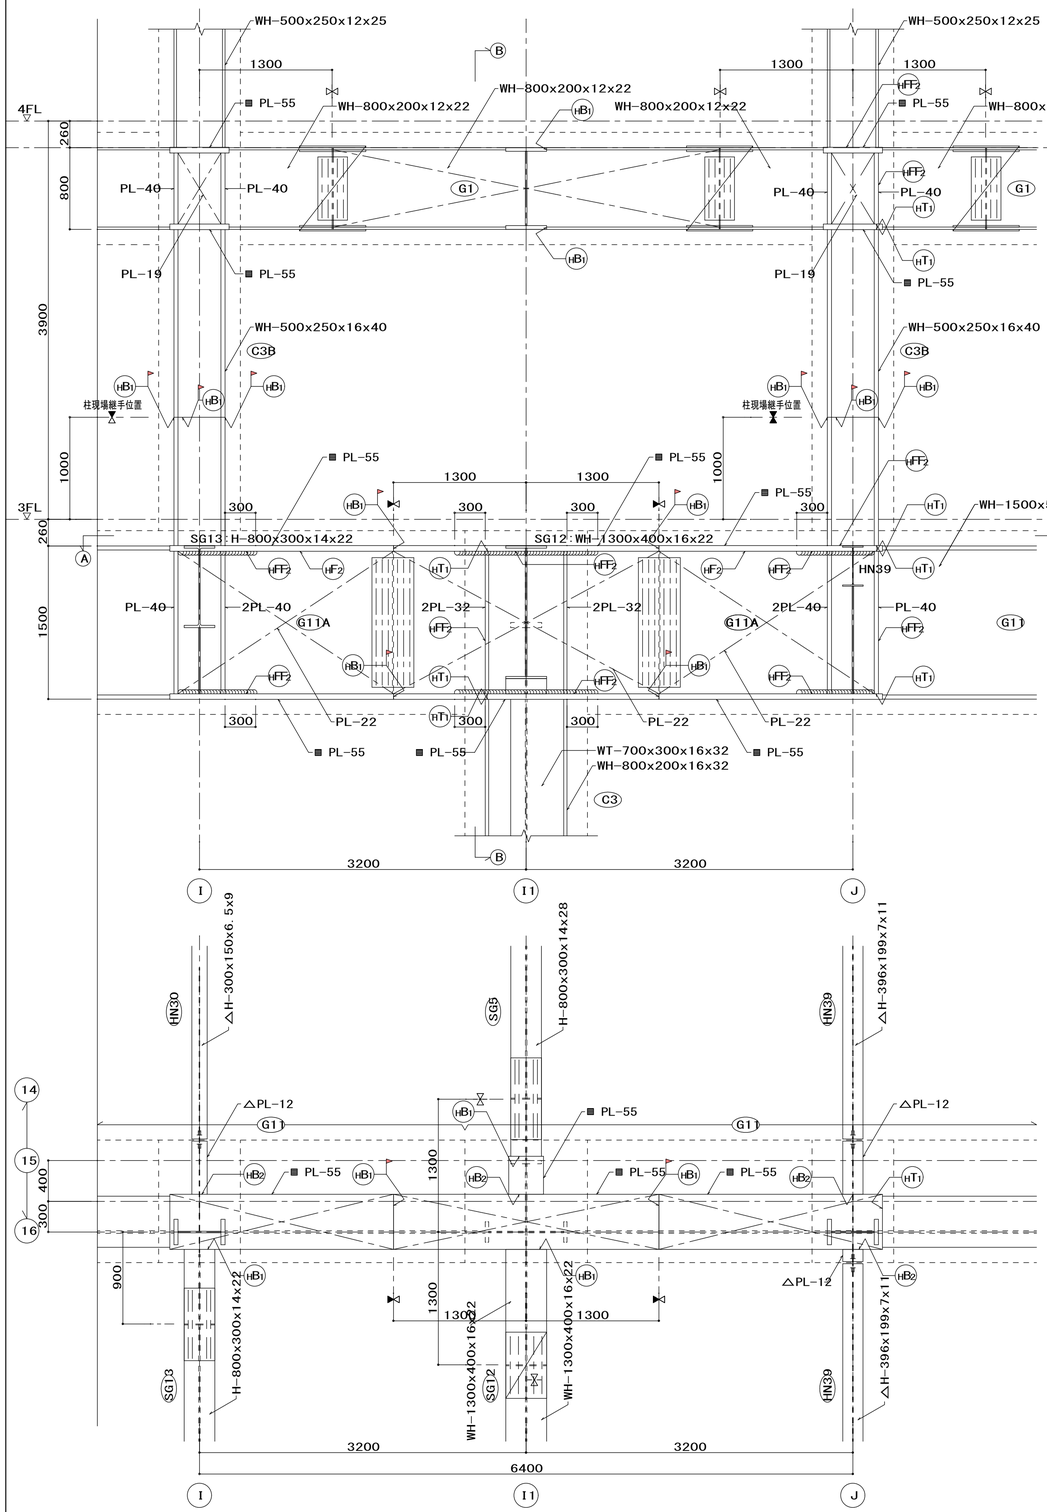

Ⓐ - Ⓐ面

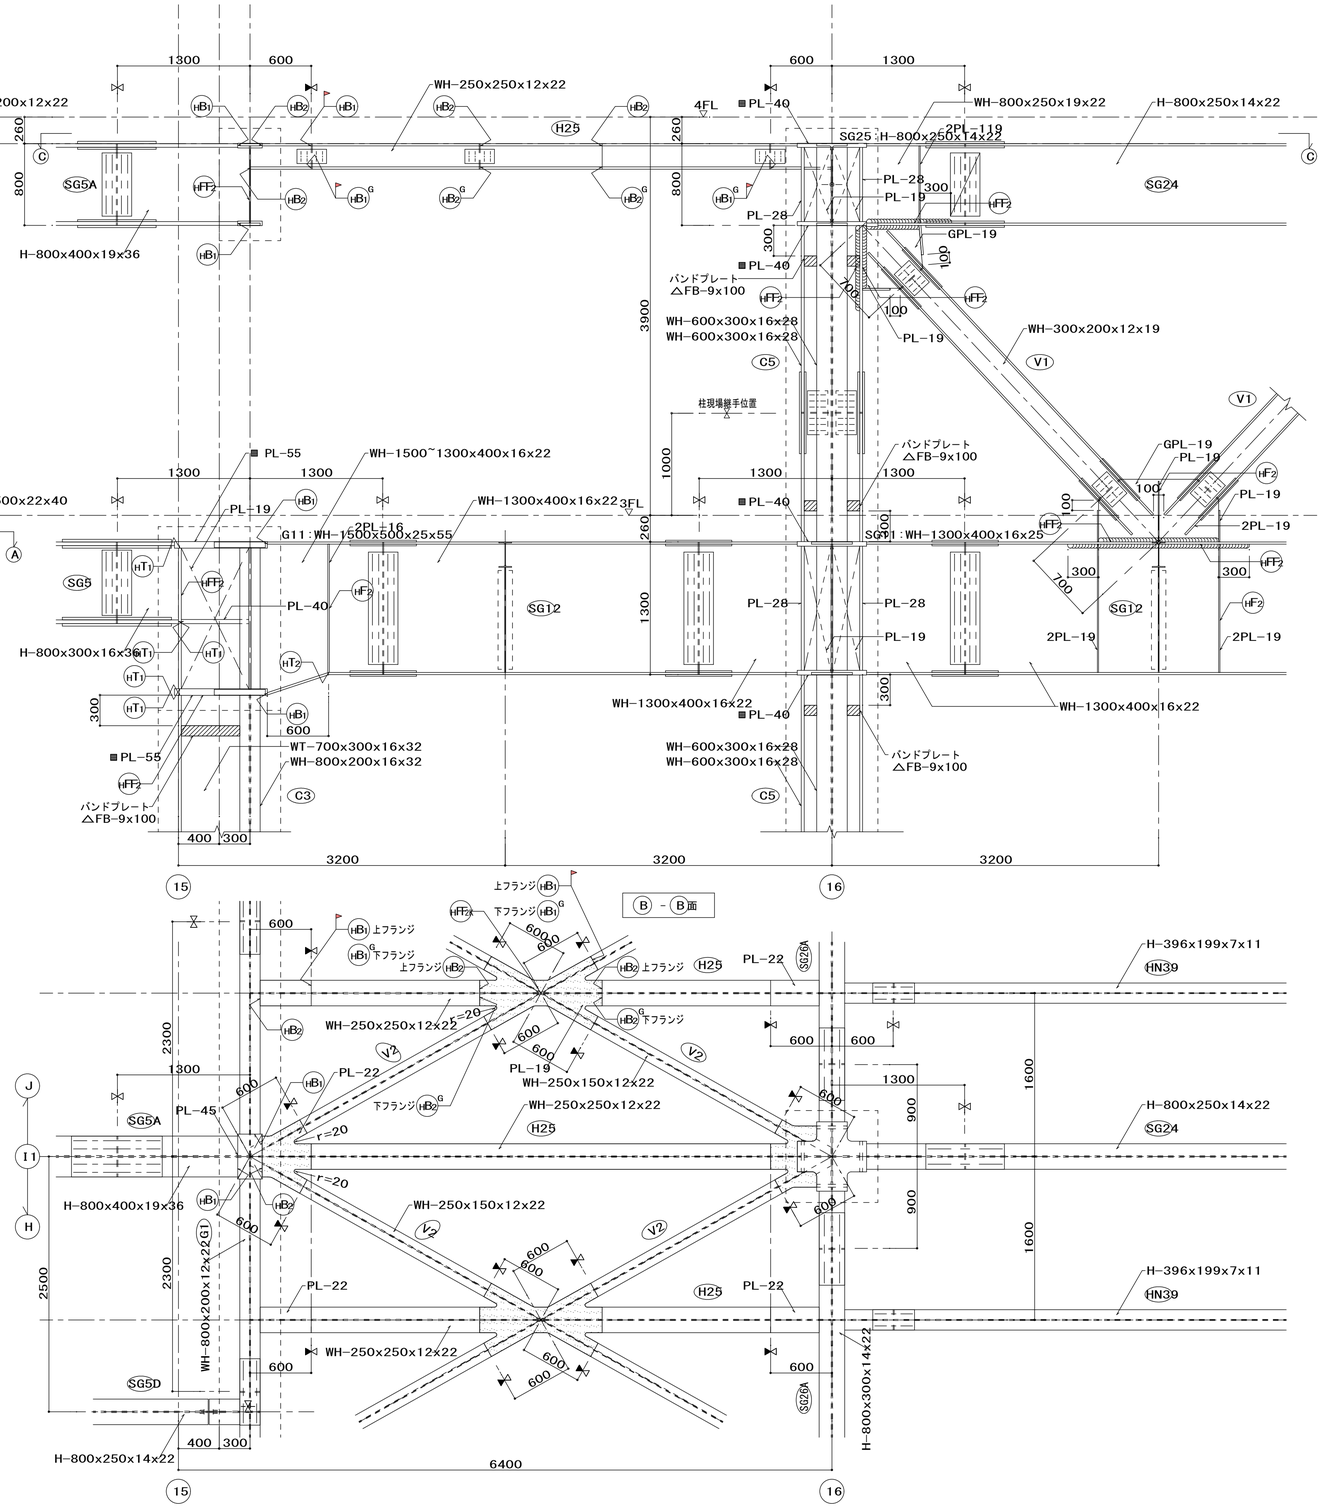

Ⓒ - Ⓒ面

着工	平成 28年 6 25			注）1.鉄骨材種共通事項	印	鋼板及びH形鋼	鋼 管	備 考
竣工	令和 元年 11 30				無印	SM490A	STKN490B	t>40はTMCP鋼
監理			監理 日建・上田特定監理業務等共同企業体		○	SM400A	STKN400B	t>40はTMCP鋼
					△	SS400	―	―
施工			施工 大成・大旺新洋特定建設工事共同企業体		■	SN490C	―	―

完成図　構-72

日建・上田特定設計委託業務
共同企業体

高知市都市建設部公共建築課

担当	担当	係長	課長補佐	副参事	課長

高知市新庁舎建設工事

鉄骨詳細図（2）

構 72
6 - 9

NO. 0－140004－B