	1~6階以上 柱位置図	A1：1/200 注）特記なき限り、下記による。 A3：1/400 1. 柱位置は、通芯振り分けとする。

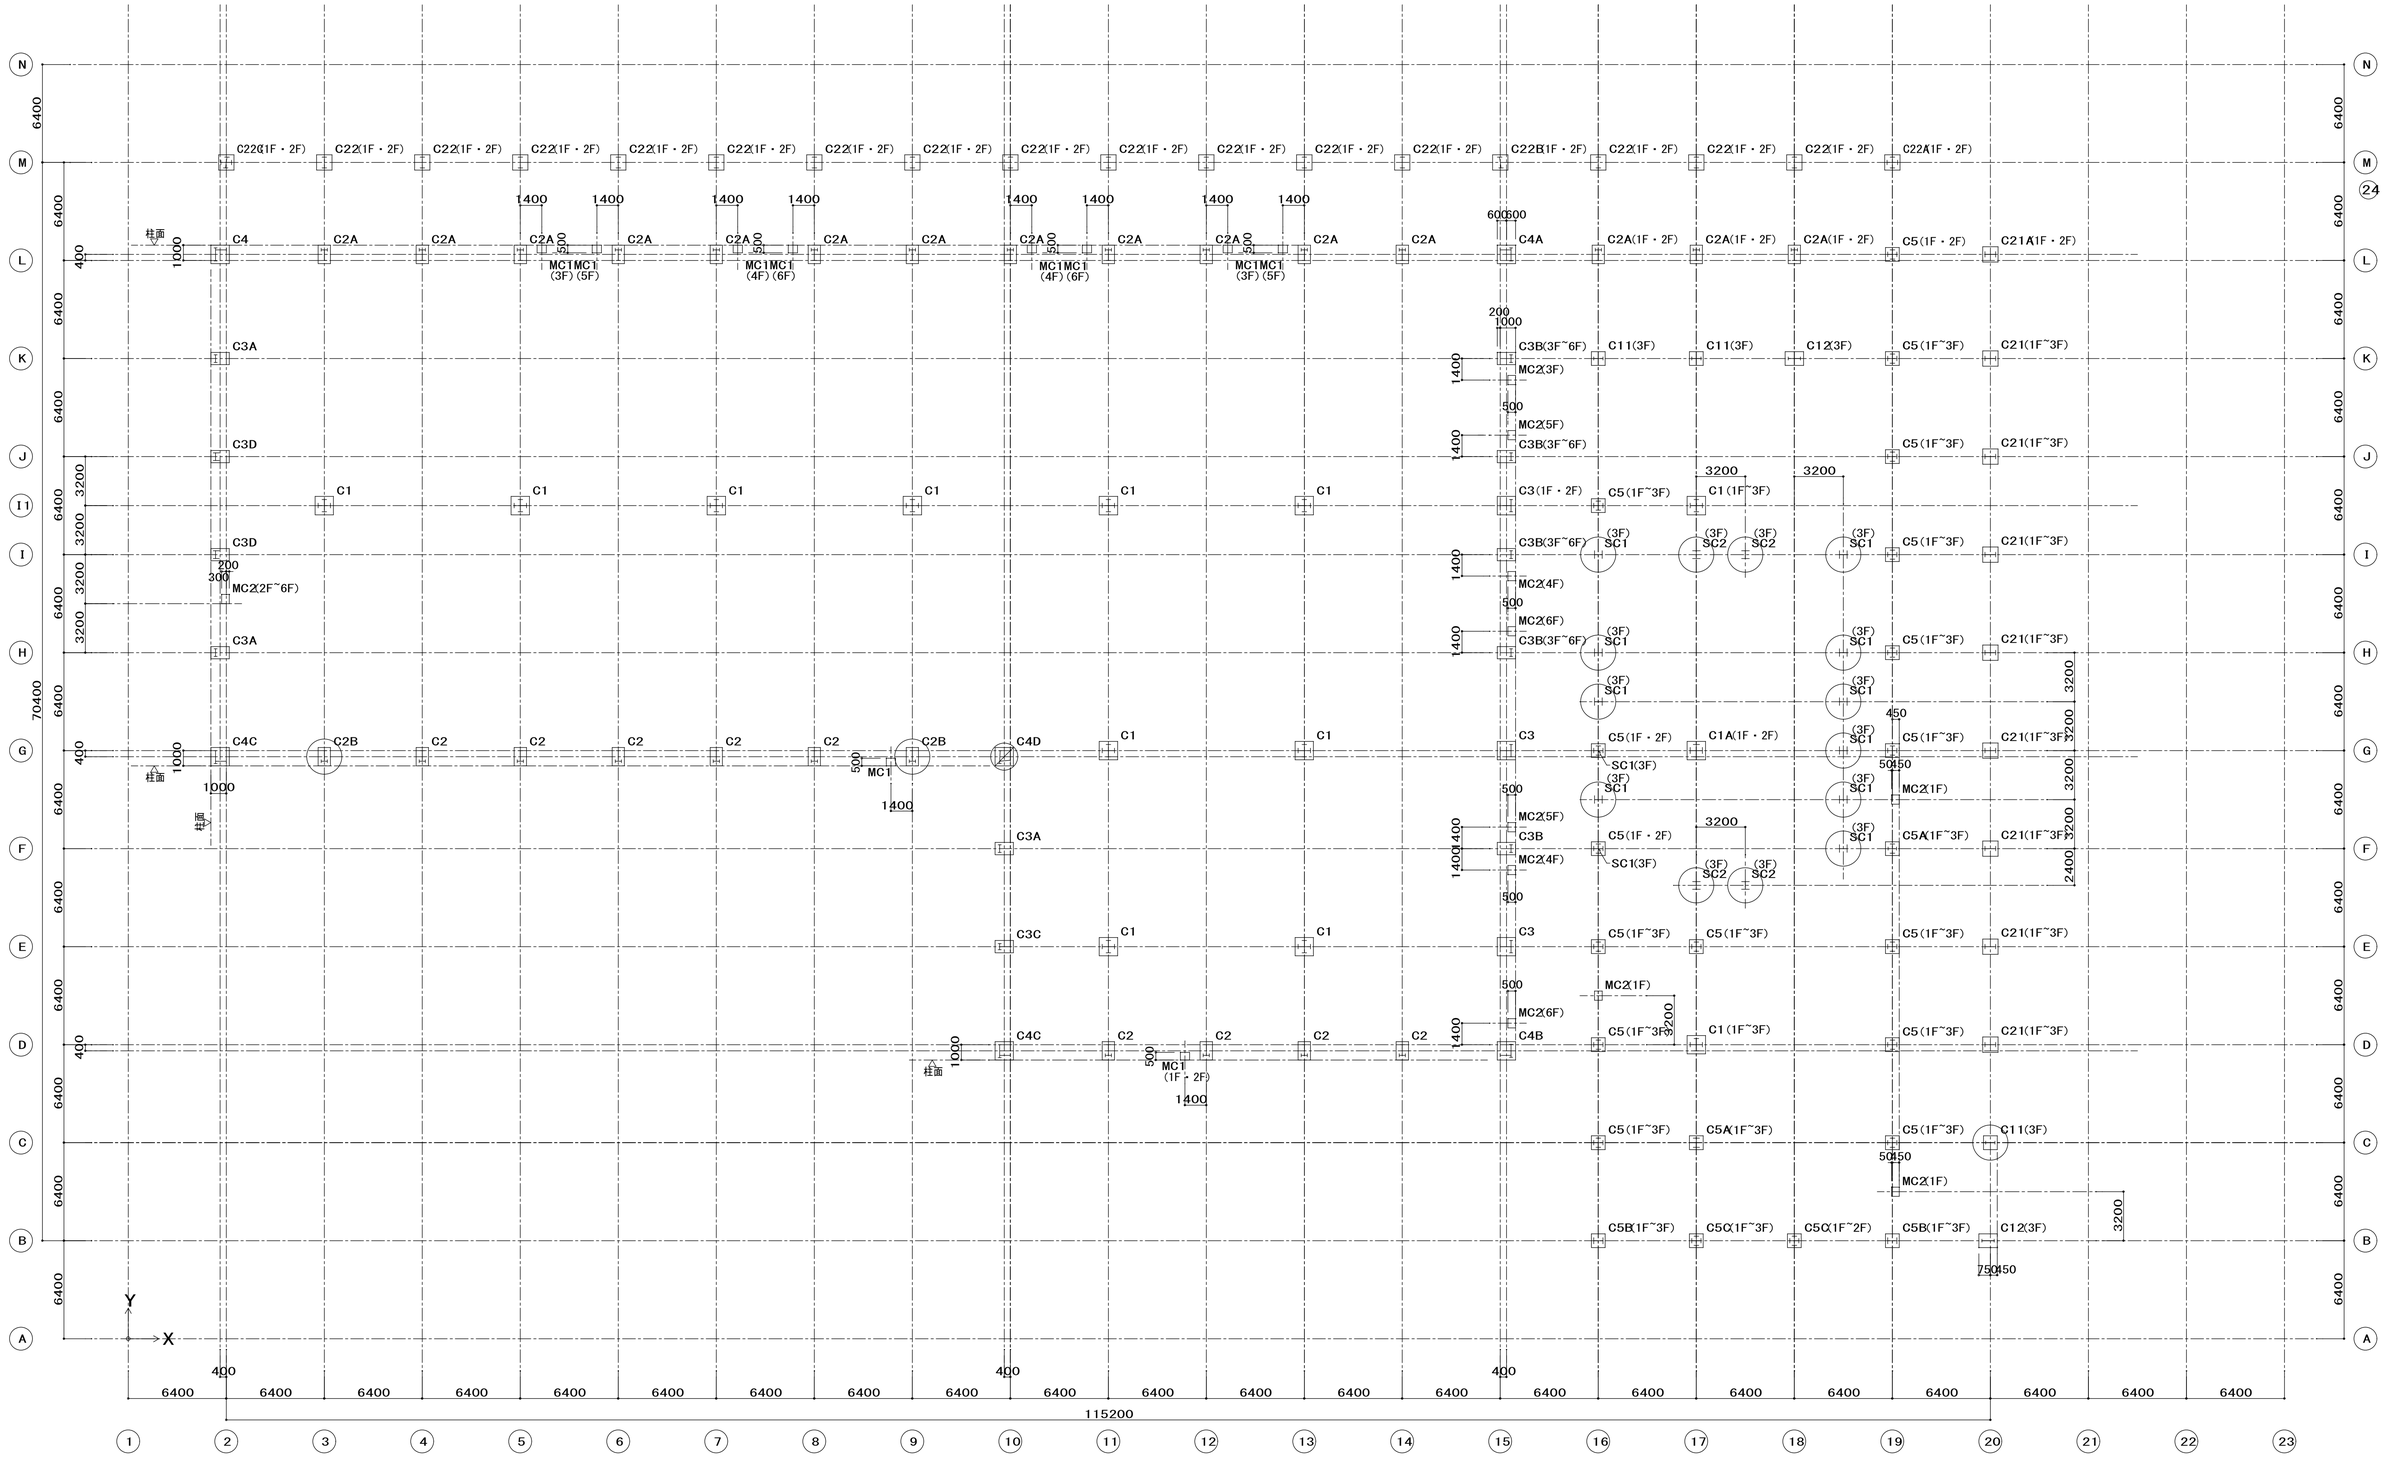

着工	平成 28年 6 25								
竣工	令和 元年 11 30								
監理		監理 日建・上田特定監理業務等共同企業体							
施工		施工 大成・大旺新洋特定建設工事共同企業体							

完成図 構-52

日建・上田特定設計委託業務
共同企業体

高知市都市建設部公共建築課					
担当	担当	係長	課長補佐	副参事	課長

高知市新庁舎建設工事

柱位置図（2）

構 52
5－5

NO. 0－140004－B