Ⓒ 通り軸組図

A1：1/200
A3：1/400

注）1. ─X─ 印は 柱梁現場継手位置を示す。
2. ┆┆ は 支保工位置を示す。存置期間は最上階躯体コンクリートの設計基準強度発現までとする。

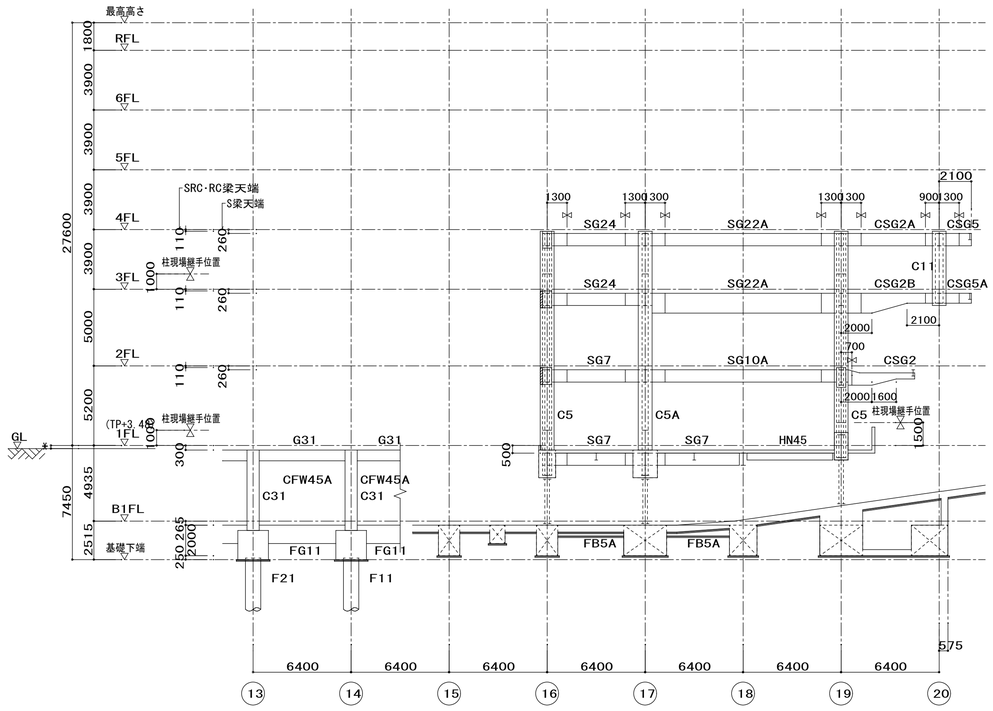

Ⓑ 通り軸組図

A1：1/200
A3：1/400

注）1. ─X─ 印は 柱梁現場継手位置を示す。
2. ▭ は Fc60の範囲を示す。
3. ┆┆ は 支保工位置を示す。存置期間は最上階躯体コンクリートの設計基準強度発現までとする。

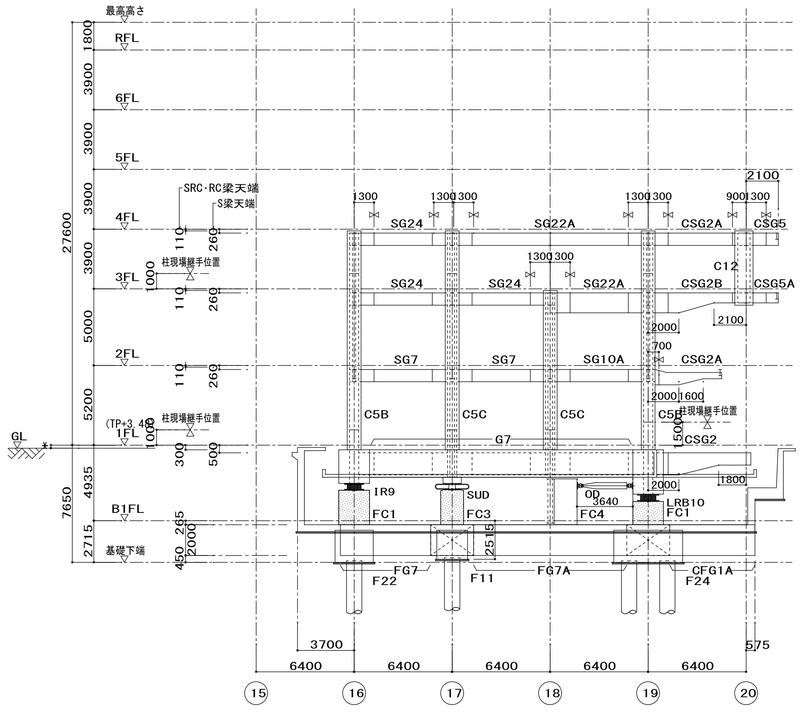

Ⓔ 通り軸組図

A1：1/200
A3：1/400

注）1. ─X─ 印は 柱梁現場継手位置を示す。
2. ▭ は Fc60の範囲を示す。
3. ┆┆ は 支保工位置を示す。存置期間は最上階躯体コンクリートの設計基準強度発現までとする。

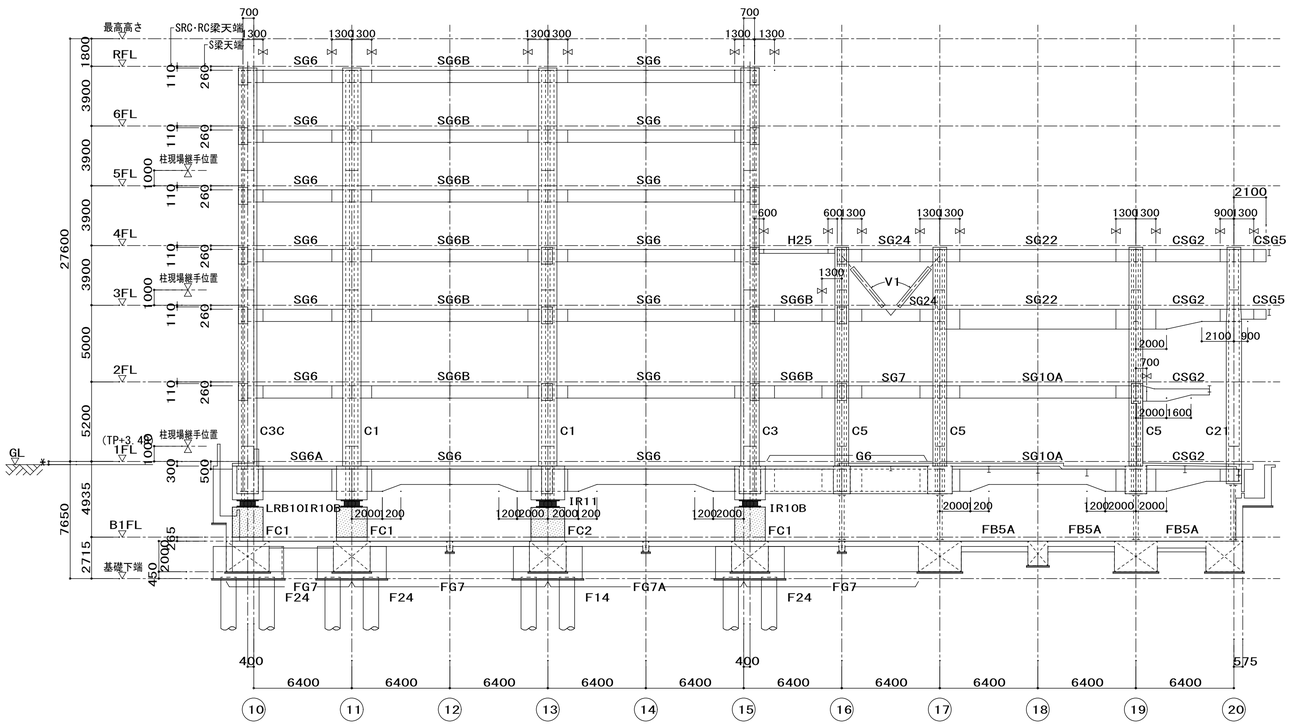

Ⓓ 通り軸組図

A1：1/200
A3：1/400

注）1. ─X─ 印は 柱梁現場継手位置を示す。
2. ▭ は Fc60の範囲を示す。
3. ┆ 印は 耐震スリットを示す。
4. ┆┆ は 支保工位置を示す。存置期間は最上階躯体コンクリートの設計基準強度発現までとする。

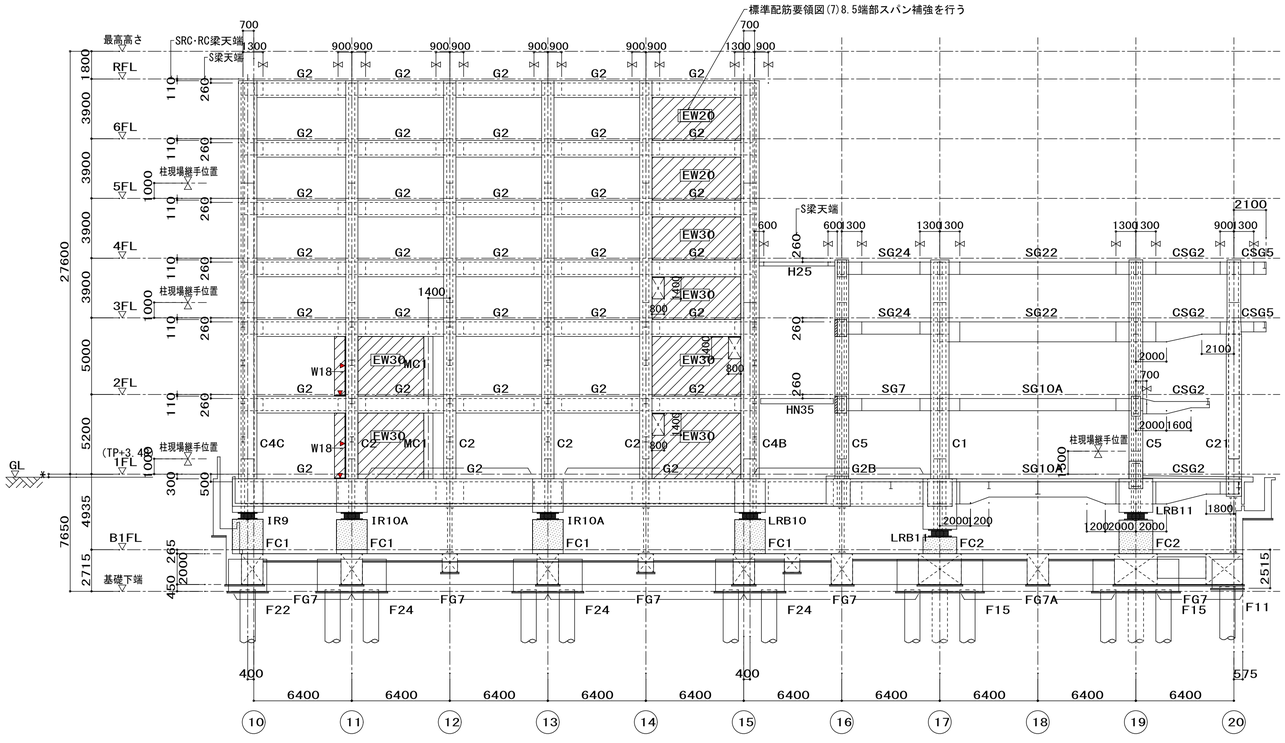

着工	平成 28年 6 25		
竣工	令和 元年 11 30		
監理		監理 日建・上田特定監理業務等共同企業体	
施工		施工 大成・大旺新洋特定建設工事共同企業体	

完成図 構-38

日建・上田特定設計委託業務
共同企業体

高知市都市建設部公共建築課					
担当	担当	係長	課長補佐	副参事	課長

高知市新庁舎建設工事

軸組図 (1)

構 38
4 － 14

NO. 0－140004－B