調査位置平面図

A1：1/600
A3：1/1200

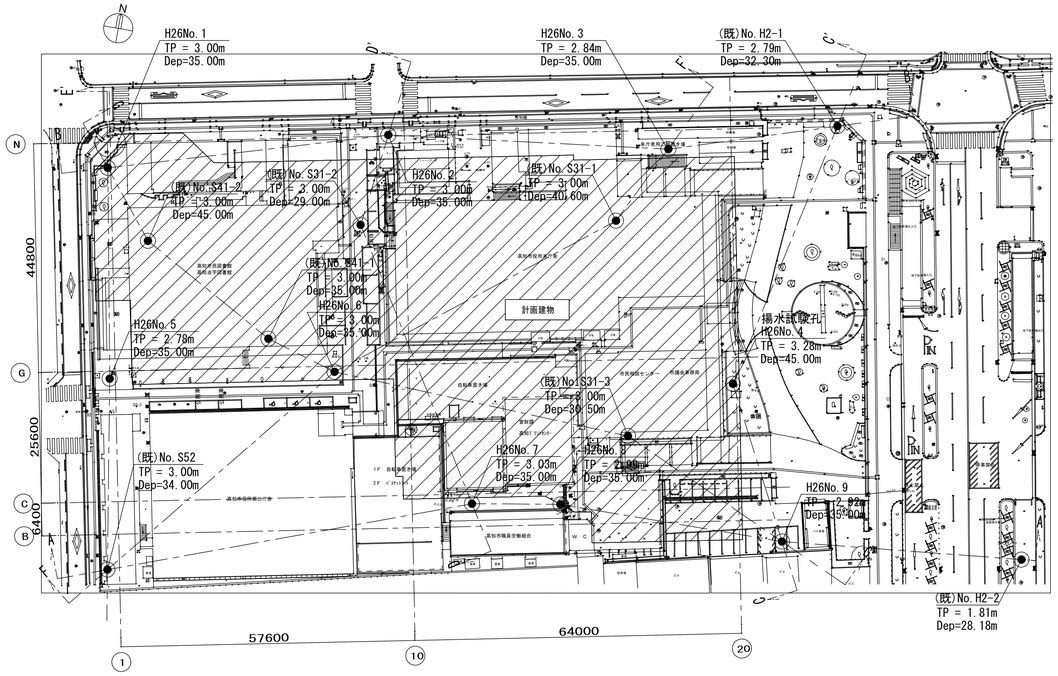

地質断面図

1FL=TP+3．48

C—C´断面

縦縮尺1/400
横縮尺1/200

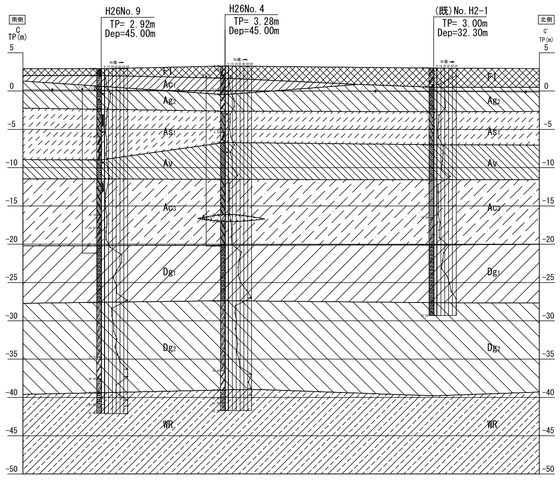

A—A´断面

縦縮尺1/400
横縮尺1/200

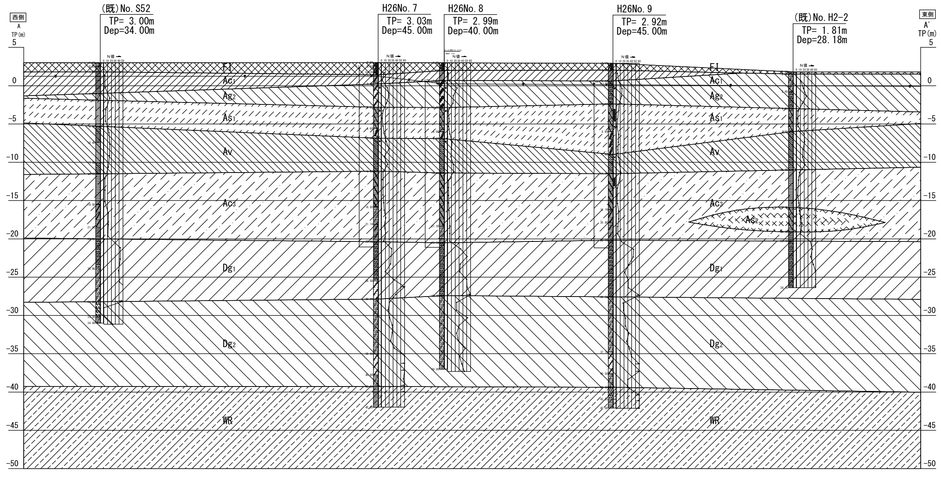

B—B´断面

縦縮尺1/400
横縮尺1/200

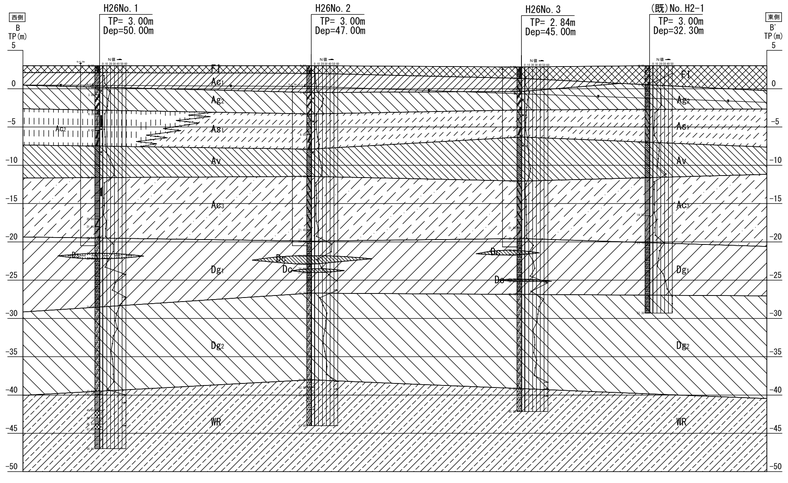

着工	平成 28年 6 25								
竣工	令和 元年 11 30								
監理			監理 日建・上田特定監理業務等共同企業体						
施工			施工 大成・大旺新洋特定建設工事共同企業体						

完成図 構-07

日建・上田特定設計委託業務
共同企業体

高知市都市建設部公共建築課

担当	担当	係長	課長補佐	副参事	課長

高知市新庁舎建設工事

地質断面図 (1)

構 07
2 － 1

NO. 0－140004－B