Ⓜ 通り軸組図

A1：1/200
A3：1/400

注）1. ─⧖─ 印は 柱梁現場継手位置を示す。
2. ¦¦ は 支保工位置を示す。存置期間は最上階躯体コンクリートの設計基準強度発現までとする。

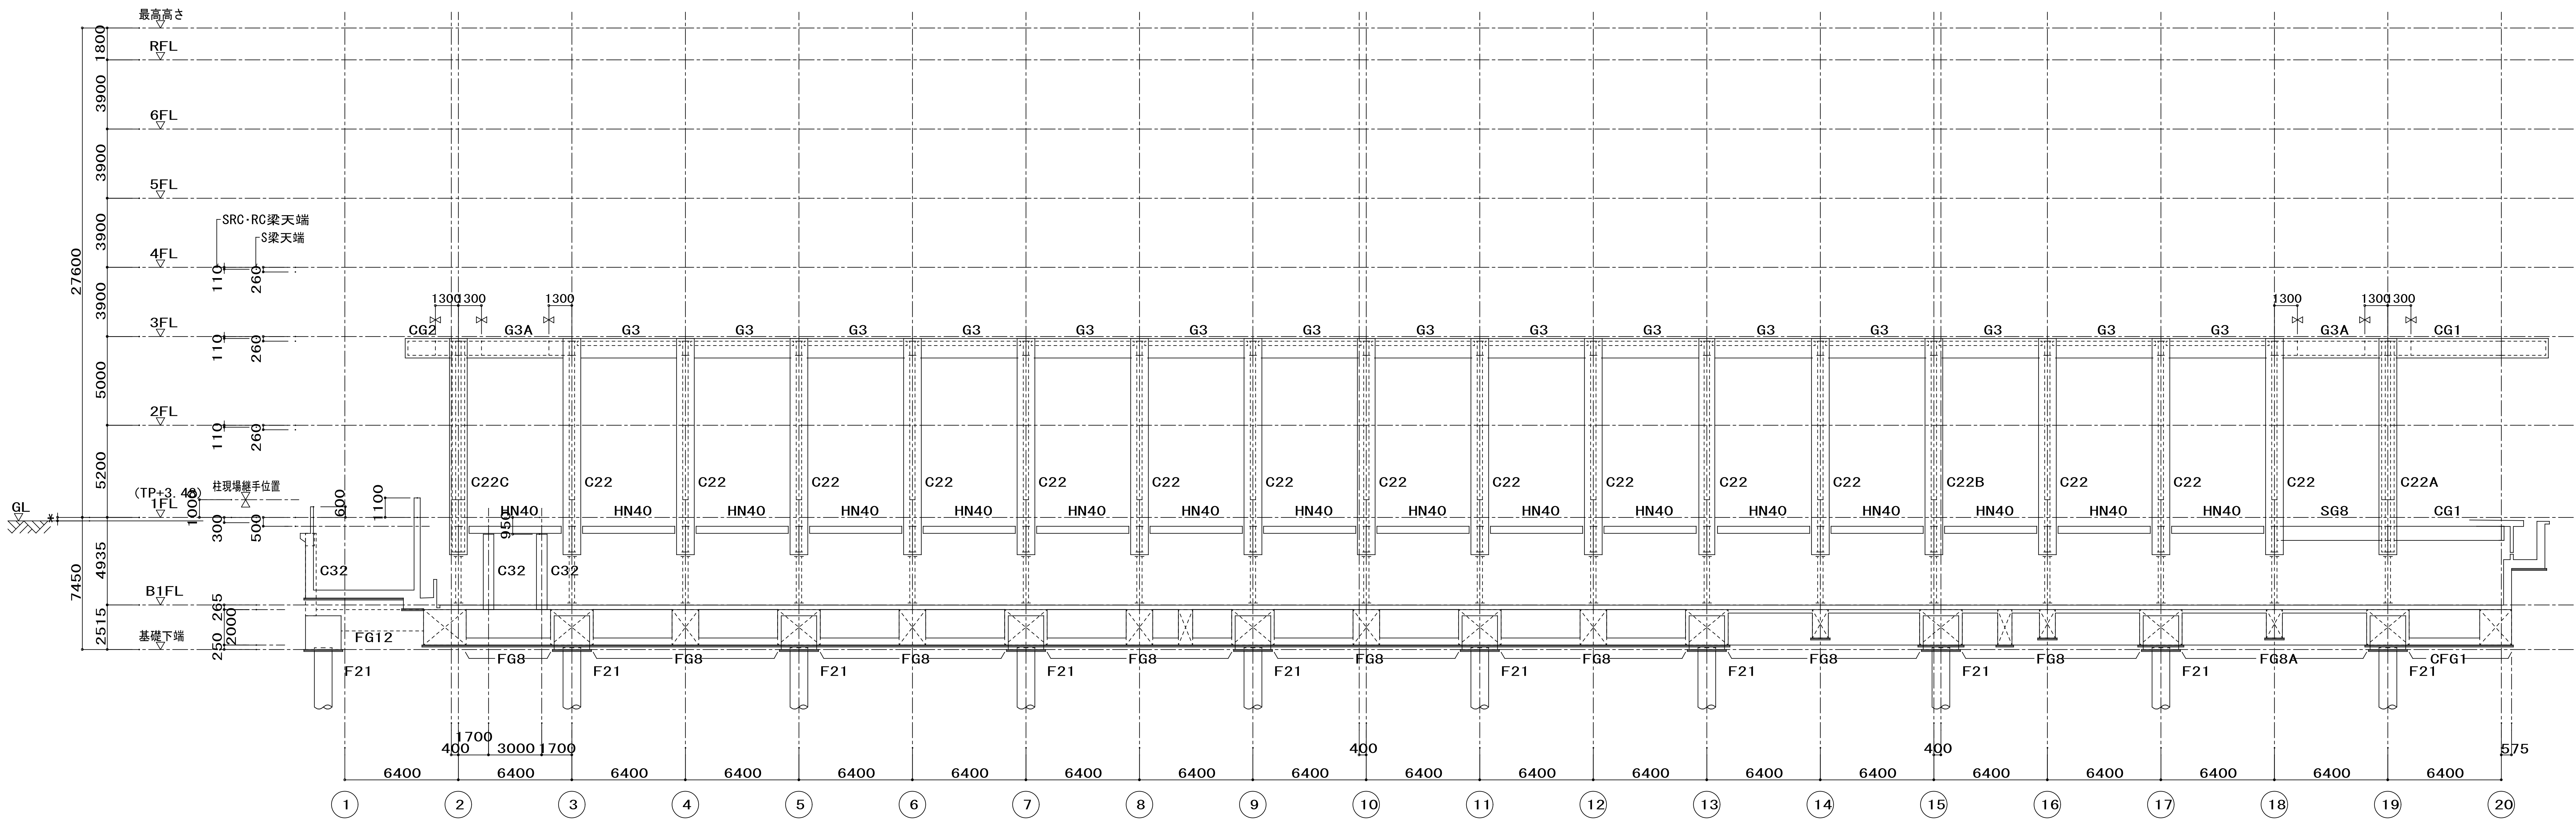
最高高さ
RFL
6FL
5FL
4FL
3FL
2FL
1FL
B1FL
基礎下端
GL
(TP+3.40)
SRC・RC梁天端
S梁天端
柱現場継手位置
1800
3900
27600
5000
5200
4935
7450
2515
CG2
G3A
G3
CG1
C22C
C22
C22B
C22A
HN40
SG8
C32
FG12
FG8
FG8A
CFG1
F21
6400
575
① ② ③ ④ ⑤ ⑥ ⑦ ⑧ ⑨ ⑩ ⑪ ⑫ ⑬ ⑭ ⑮ ⑯ ⑰ ⑱ ⑲ ⑳

Ⓛ 通り軸組図

A1：1/200
A3：1/400

注）1. ─⧖─ 印は 柱梁現場継手位置を示す。
2. ▨ は Fc60の範囲を示す。
3. ┃◀印は 耐震スリットを示す。
4. ¦¦ は 支保工位置を示す。存置期間は最上階躯体コンクリートの設計基準強度発現までとする。

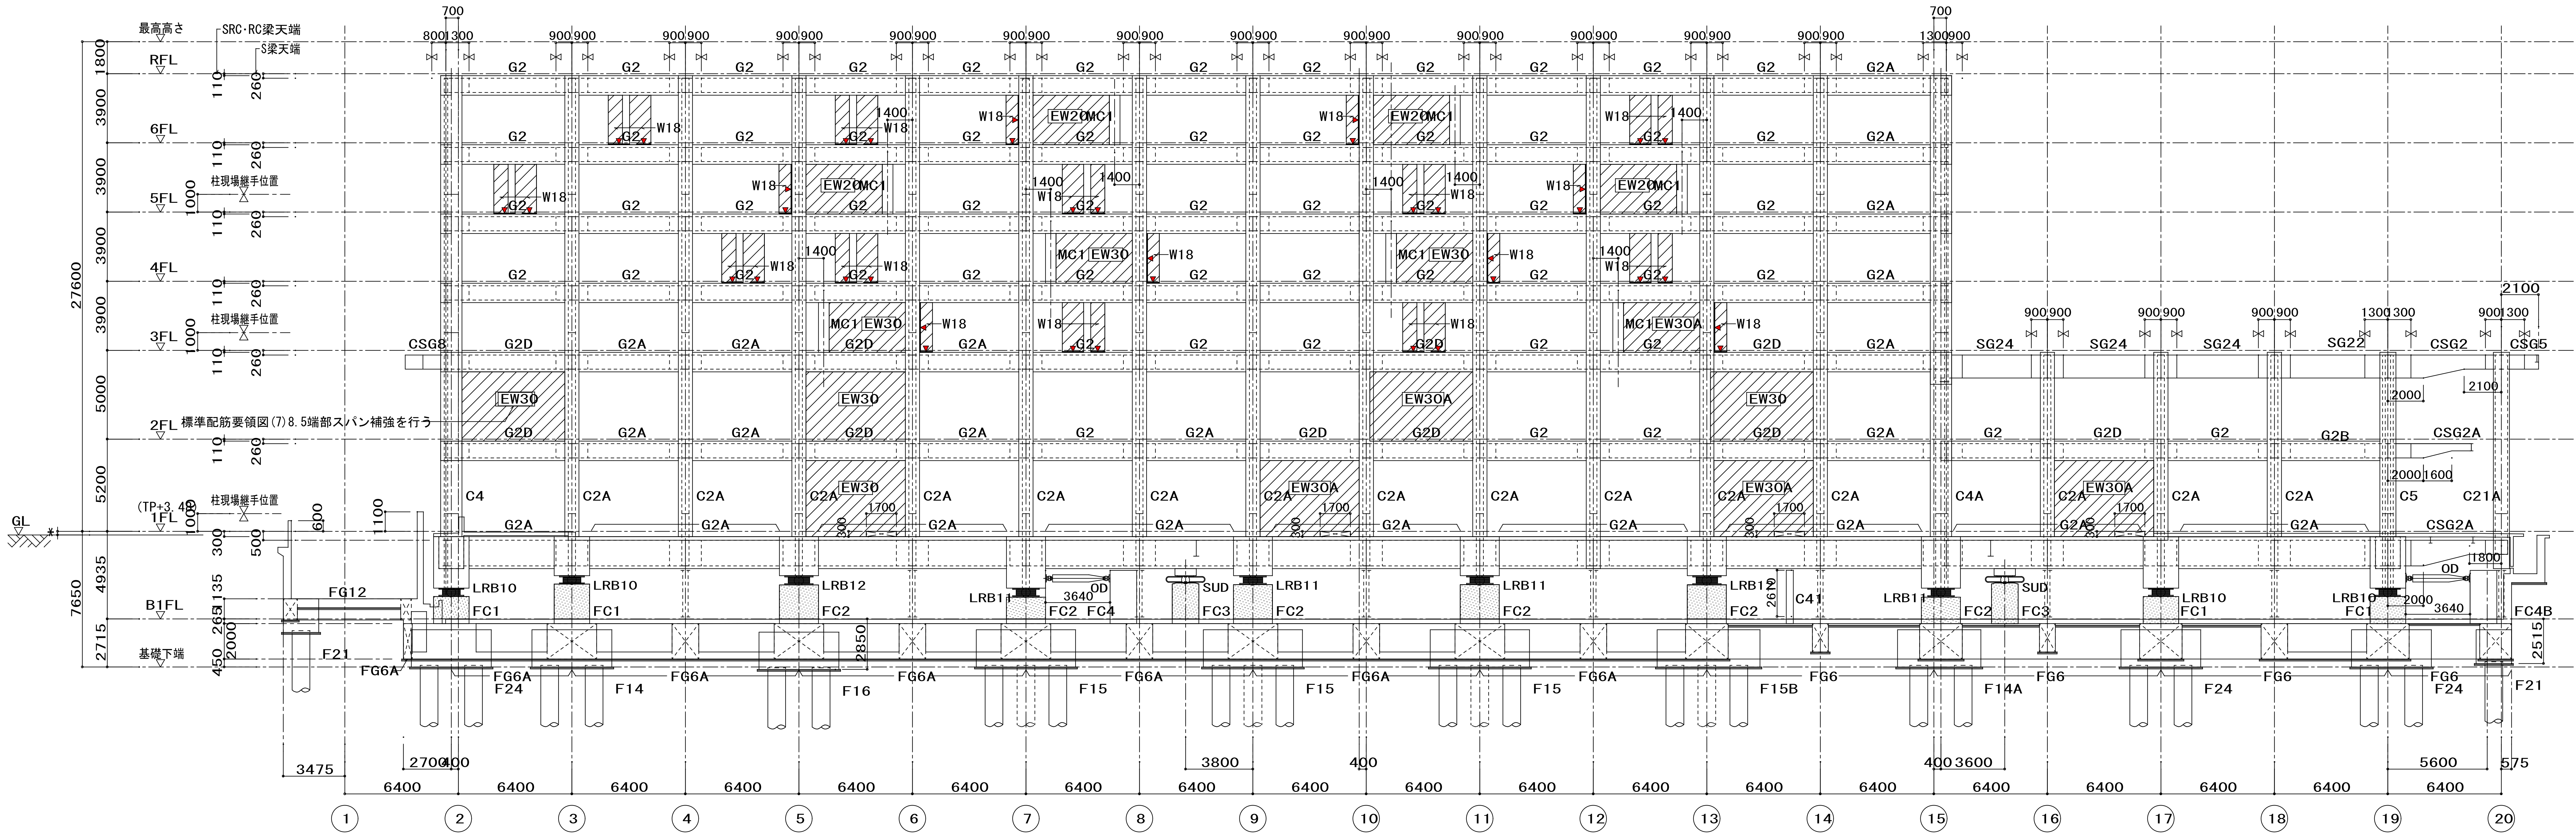
最高高さ
RFL
6FL
5FL
4FL
3FL
2FL
1FL
B1FL
基礎下端
GL
(TP+3.40)
SRC・RC梁天端
S梁天端
柱現場継手位置
標準配筋要領図(7)8.5端部スパン補強を行う
27600
7650
2715
G2
G2A
G2D
G2B
CSG8
CSG2
CSG5
CSG2A
SG24
SG22
W18
EW20
EW30
EW30A
MC1
C4
C2A
C4A
C5
C21A
C41
LRB10
LRB11
LRB12
SUD
OD
FC1
FC2
FC3
FC4
FC4B
FG12
FG6
FG6A
F14
F14A
F15
F15B
F16
F21
F24
3475
6400
575
① ② ③ ④ ⑤ ⑥ ⑦ ⑧ ⑨ ⑩ ⑪ ⑫ ⑬ ⑭ ⑮ ⑯ ⑰ ⑱ ⑲ ⑳

着工 平成 28年 6 25
竣工 令和 元年 11 30
監理　監理 日建・上田特定監理業務等共同企業体
施工　施工 大成・大旺新洋特定建設工事共同企業体

完成図　構-40

日建・上田特定設計委託業務
共同企業体

高知市都市建設部公共建築課
担当　担当　係長　課長補佐　副参事　課長

高知市新庁舎建設工事

軸組図 (3)

㊅ 40
4－16

No. 0－140004－B