オイルダンパ-取付ボルト貫通に対するフランジ補強　A1：1/30　A3：1/60

C1，C5系

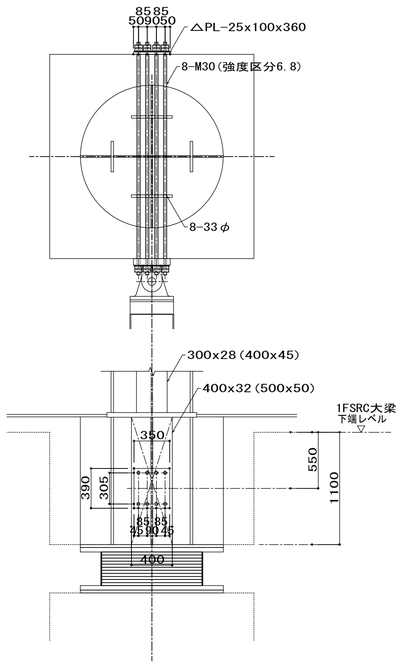

オイルダンパ-MVBR-0407の場合

注）1.（ ）内は、C5Bの場合を示す。

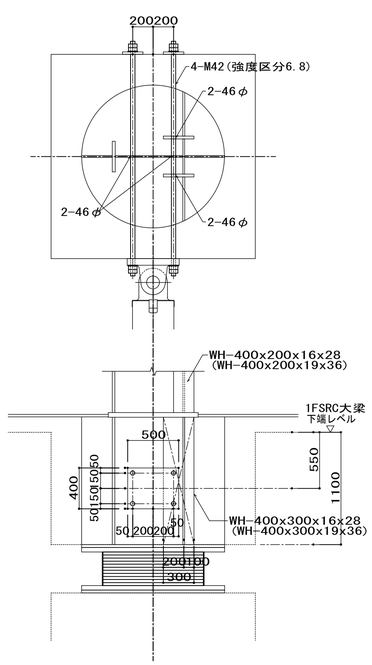

オイルダンパ-MVBR-0326の場合

注）1.（ ）内は、C2Bの場合を示す。

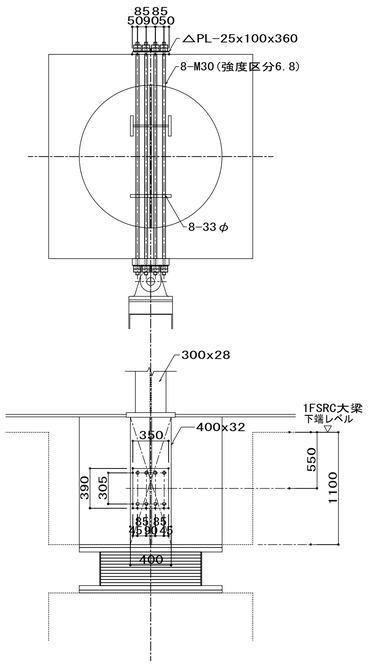

オイルダンパ-MVBR-0407の場合

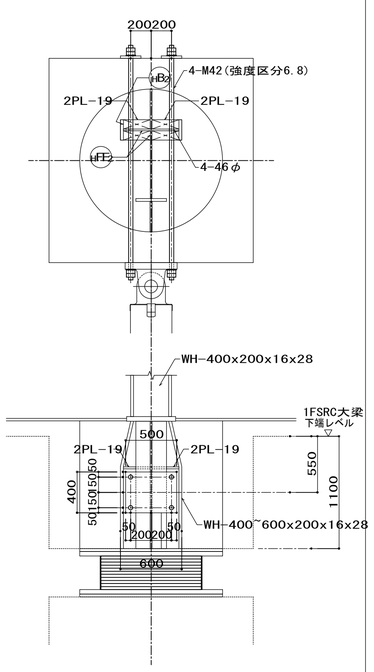

オイルダンパ-MVBR-0326の場合

C4系

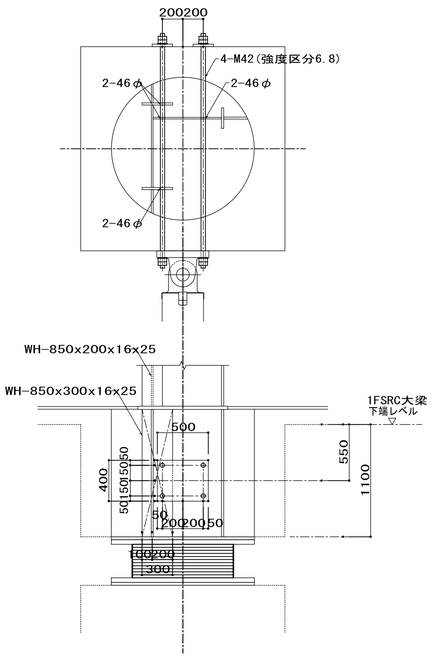

オイルダンパ-MVBR-0326の場合

外部階段接続詳細図　A1：1/20　A3：1/40

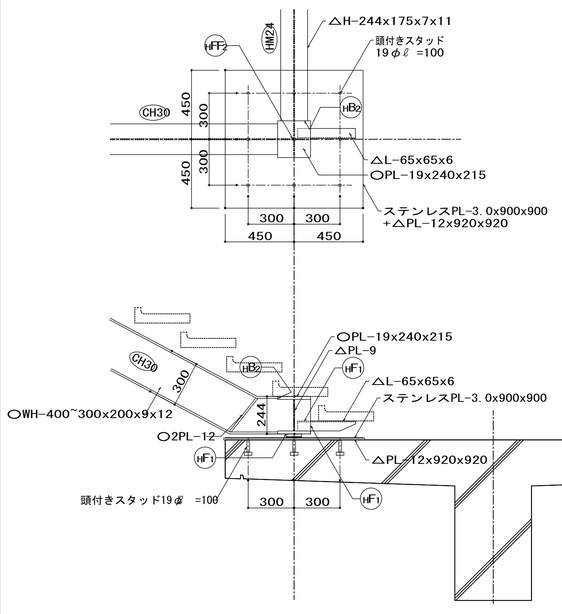

15・16通り間トップライト鉄骨詳細図　A1：1/20　A3：1/40

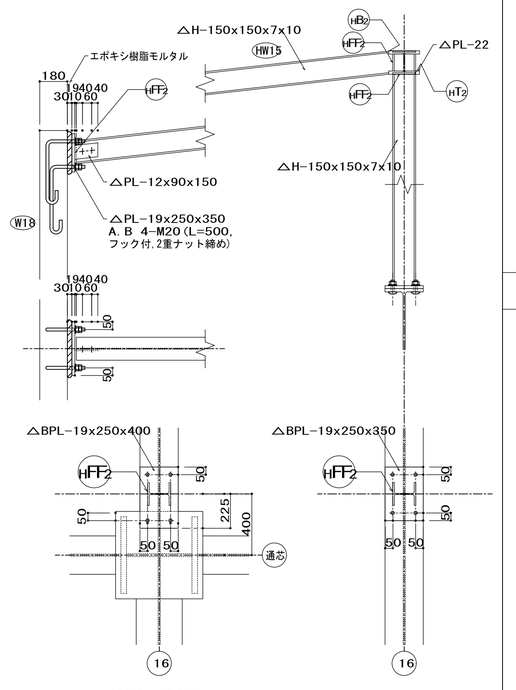

〈柱と近接する場合〉

コア部 SRC取合　A1：1/30　A3：1/60

注）特記なき限り、下記による。
1.現場継手部 ⋈ 印はフランジウェブ共HTB接合とする。

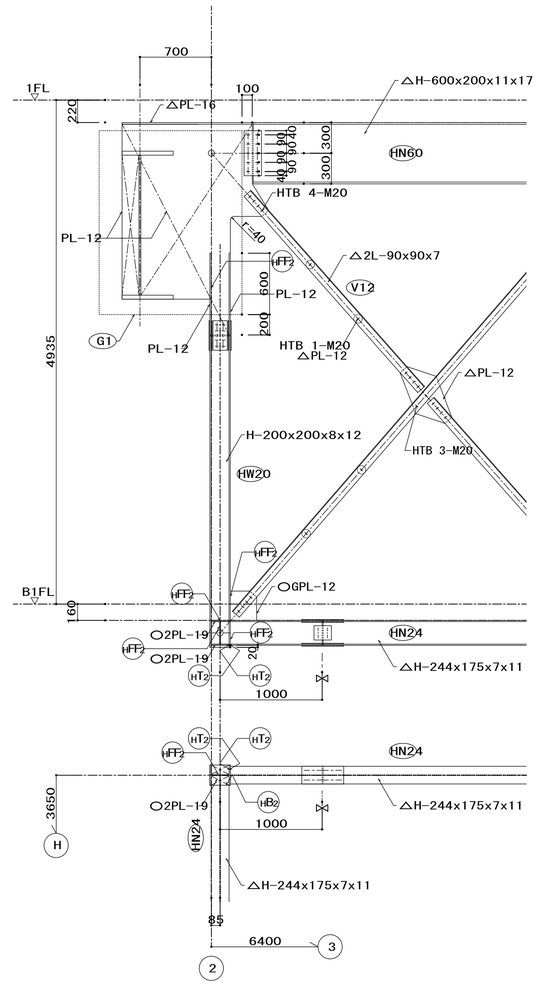

天井内間仕切壁受け鉄骨詳細図　A1：1/20　A3：1/40

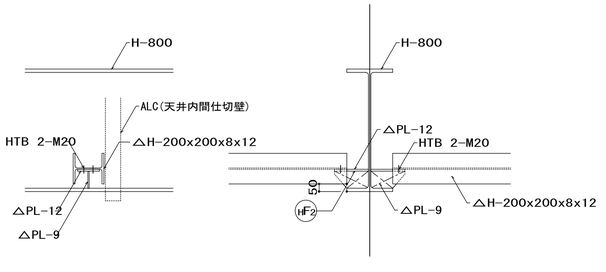

注）1.鉄骨材種共通事項

印	鋼板及びH形鋼	鋼管	備考
無印	SM490A	STKN490B	t>40はTMCP鋼
○	SM400A	STKN400B	t>40はTMCP鋼
△	SS400	―	―
■	SN490C	―	t>40はTMCP鋼

着工	平成 28年 6月25日		
竣工	令和 元年 11月30日		
監理		監理 日建・上田特定監理業務等共同企業体	
施工		施工 大成・大旺新洋特定建設工事共同企業体	

完成図　構-77

日建・上田特定設計委託業務
共同企業体

高知市都市建設部公共建築課

担当	担当	係長	課長補佐	副参事	課長

高知市新庁舎建設工事

鉄骨詳細図（7）

構 77
6－14

NO. 0－140004－B