01 北立面図

A1：1/200
A3：1/400

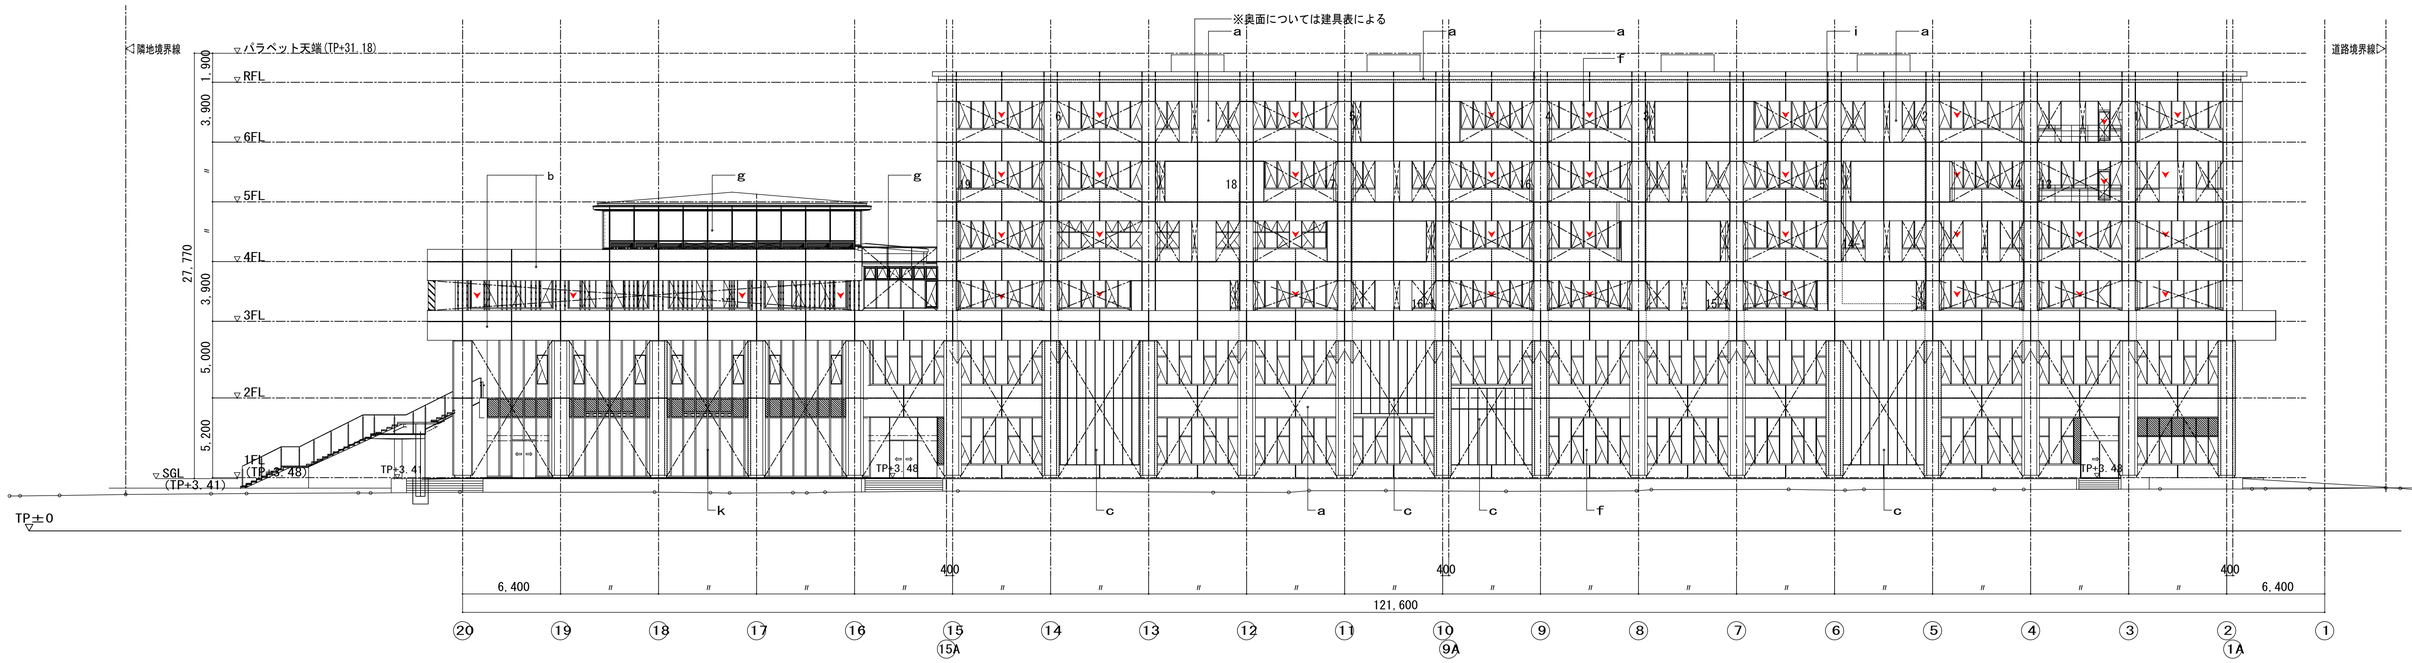

02 東立面図

A1：1/200
A3：1/400

15通り 3・4階立面図

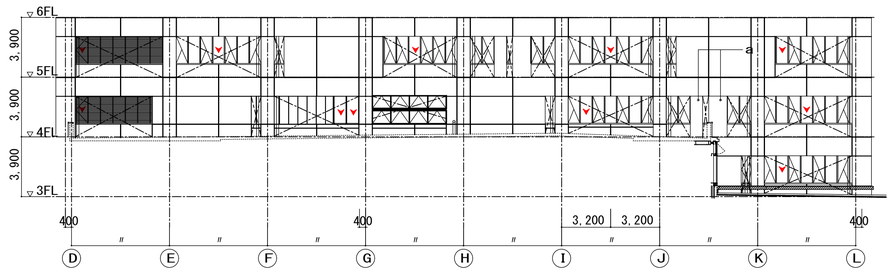

着工	平成 28年 6.25		
竣工	令和 元年 11.30		
監理		監理 日建・上田特定監理業務等共同企業体	
施工		施工 大成・大旺新洋特定建設工事共同企業体	

凡例

a	コンクリート化粧打放し 水溶性シリカコーティング	g	ガラスカーテンウォール	m	アルミガラリ
b	コンクリート化粧打放し ピーリング工法 水溶性シリカコーティング	h	ガラスカーテンウォール（木製マリオン）	n	欠番
c	押出成形セメント板 水溶性シリカコーティング	i	竪樋（アルミ製）	o	アルミルーバー
d	石灰石	j	スチールルーバー		
e	アルミカットパネル	k	アルミサッシ(木製バックマリオン)		
f	アルミサッシ	l	欠番		

完成図 意-35

日建・上田特定設計委託業務共同企業体

高知市都市建設部公共建築課

担当	担当	係長	課長補佐	副参事	課長

高知市新庁舎建設工事

立面図－1

意 4 － 10

NO. 0－140004－B