780×500

01	敷地求積図	1/300

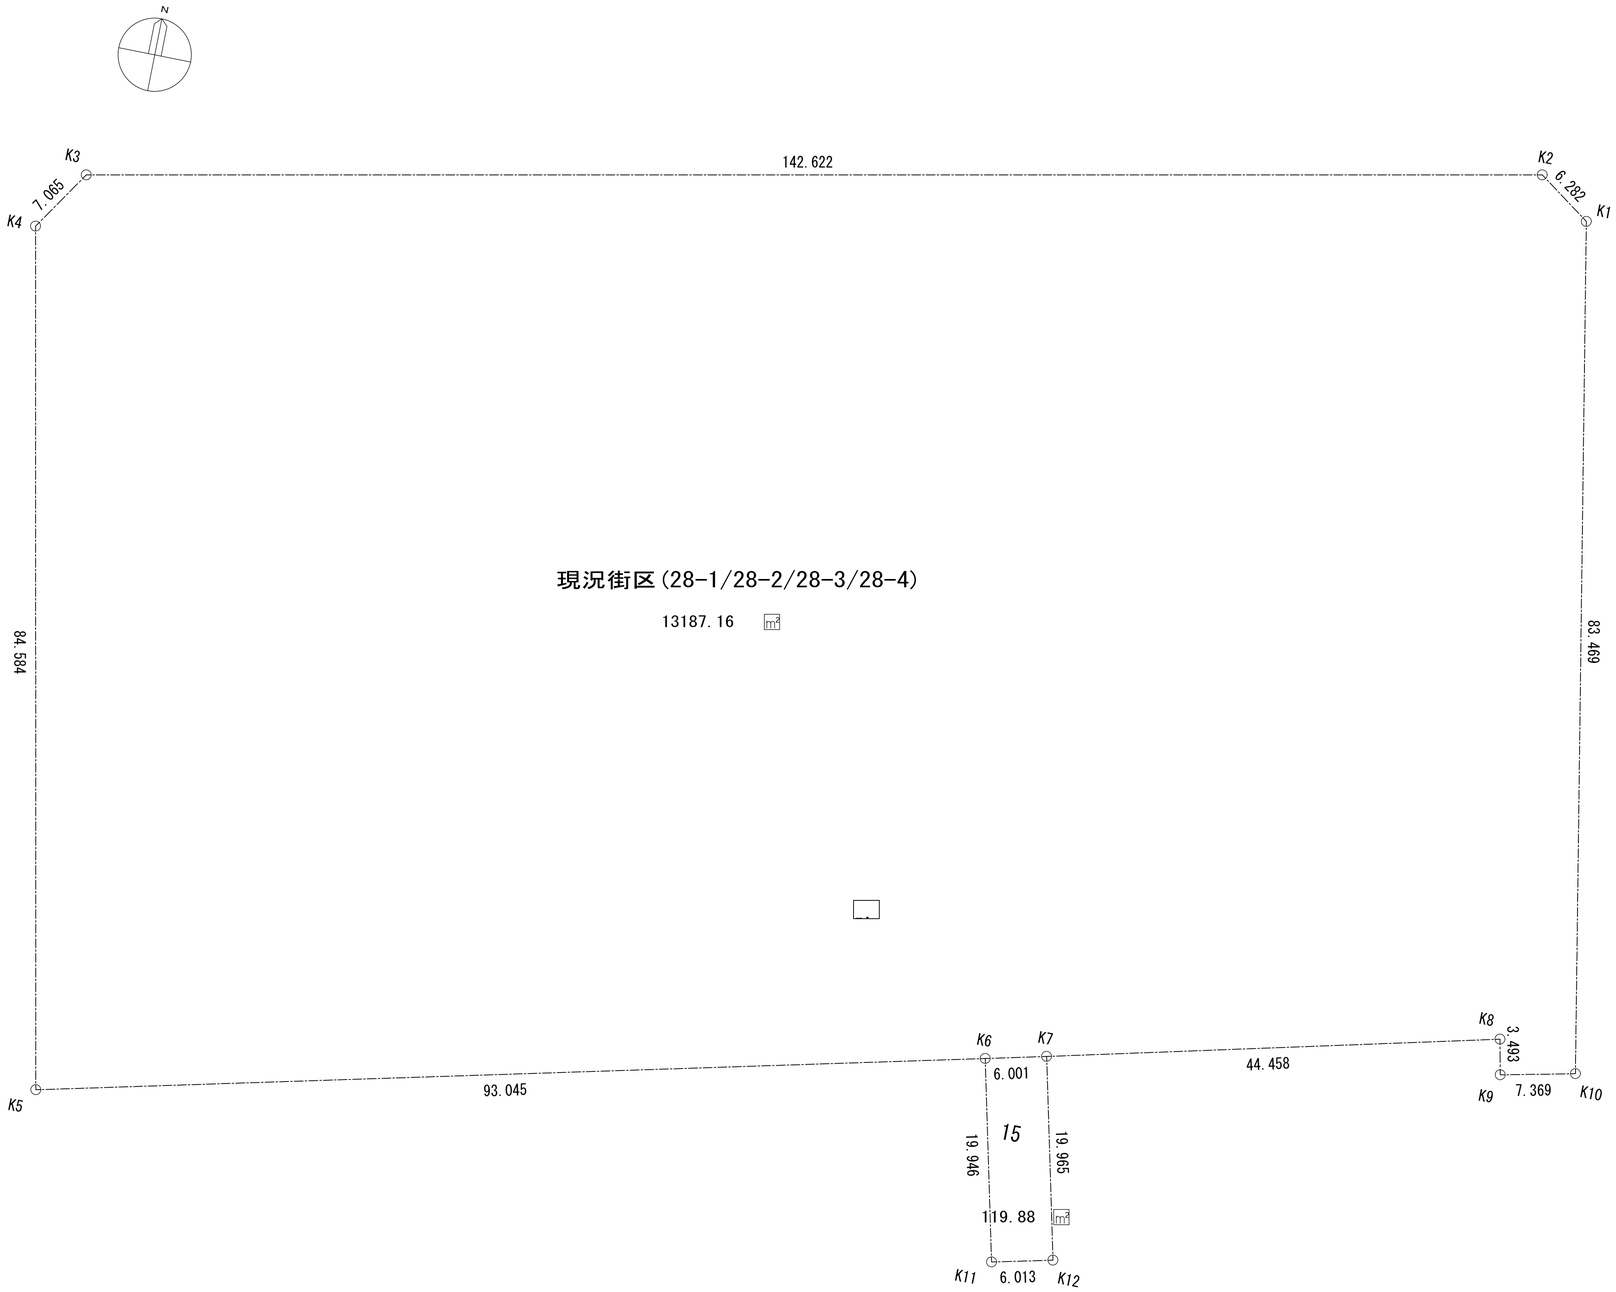

求積表

地番	街区		地目
所有者			
NO	X	Y	辺　長
K1	62007.084	2951.874	6.282
K2	62010.717	2946.748	142.622
K3	61982.925	2806.860	7.065
K4	61977.030	2802.965	84.584
K5	61894.073	2819.476	93.045
K6	61915.203	2910.090	6.001
K7	61916.568	2915.934	44.458
K8	61926.879	2959.180	3.493
K9	61923.459	2959.892	7.369
K10	61925.014	2967.096	83.469
合計	-26374.324572		
1/2	13187.162286		
地積	13187.16 ㎡		
坪数	3989.11 坪		

地番	15		地目
所有者			
NO	X	Y	辺　長
K6	61915.203	2910.090	19.946
K11	61895.768	2914.579	6.013
K12	61897.117	2920.439	19.965
K7	61916.568	2915.934	6.001
合計	-239.765730		
1/2	119.882865		
地積	119.88 ㎡		
坪数	36.26 坪		

総合計面積	13307.04 ㎡

地　番	面　積
1　街区	13187.162286 ㎡
2　15	119.882865 ㎡

着工	平成 28年 6月 25日
竣工	令和 元年 11月 30日
監理	監理　日建・上田特定監理業務等共同企業体
施工	施工　大成・大旺新洋特定建設工事共同企業体

完成図　意-18

日建・上田特定設計委託業務共同企業体

高知市都市建設部公共建築課					
担当	担当	係長	課長補佐	副参事	課長

高知市新庁舎建設工事

敷地求積図

意 2－2

NO. 0－140004－B