720 × 500

01 第二庁舎面積算定図 1/300

①高知市役所第二庁舎

	容積対象床面積	容積対象外面積 駐車場	発電機室	EV	延べ床面積
PH階	45.84	–	–	–	45.84
3階	1,237.40	–	–	7.94	1,245.34
2階	1,226.51	–	–	7.94	1,234.45
1階	100.69	1,102.51	–	7.88	1,211.08
地下1階	38.16	–	–	8.99	47.15
合計	2,648.60	1,102.51	–	32.75	3,783.86
容積対象床面積					2,648.60
延べ床面積					3,783.86
建築面積					1,287.90

PH階 延べ床面積

①	7.130 x	6.430	45.846
		計（㎡）	45.84

3階 床面積

①	39.000 x	31.705	1236.495
②	13.130 x	0.470	6.171
③	6.875 x	0.470	3.231
④	3.030 x	0.470	1.424
⑤	0.505 x	5.840	2.949
⑥	-（ 9.795 x	0.295）	-2.890
⑦	-（ 0.395 x	5.160）	-2.038
		計（㎡）	1,245.342
			1,245.34

3階 EV面積

8	3.205 x	2.480	7.948
			7.94

2階 延べ床面積

①	39.000 x	31.640	1,233.960
②	0.505 x	5.840	2.949
③	-（ 0.395 x	4.980）	-1.967
④	-（ 0.015 x	10.820） x 3	-0.487
		計（㎡）	1,234.455
			1,234.45

2階 EV面積

5	3.205 x	2.480	7.948
			7.94

1階 延べ床面積

①	3.930 x	5.010	19.689
②	7.230 x	5.840	42.223
③	3.300 x	6.490	21.417
④	6.750 x	1.450	9.788
⑤	3.000 x	4.000	12.000
⑥	1.115 x	0.500	0.558
⑦	2.415 x	1.200	2.898
⑪	28.925 x	10.850	313.836
⑫	25.950 x	4.000	103.800
⑬	3.300 x	3.350	11.055
⑭	32.250 x	6.000	193.500
⑮	6.750 x	8.550	57.713
⑯	38.950 x	10.850	422.608
		計（㎡）	1,211.085
			1,211.08

1階 容積対象外面積(駐輪場)

⑪	28.925 x	10.850	313.836
⑫	25.950 x	4.000	103.800
⑬	3.300 x	3.350	11.055
⑭	32.250 x	6.000	193.500
⑮	6.750 x	8.550	57.713
⑯	38.950 x	10.850	422.608
		計（㎡）	1,102.512
			1,102.51

1階 EV面積

3	3.180 x	2.480	7.886
			7.88

地下1階 延べ床面積

①	7.380 x	6.390	47.158
		計（㎡）	47.15

地下1階 EV面積

2	3.180 x	2.830	8.999
			8.99

建築面積

①	19.500 x	32.455	632.873
②	6.500 x	32.685	212.453
③	13.000 x	32.455	421.915
④	0.505 x	5.840	2.949
⑤	1.500 x	11.100	16.650
⑥	0.890 x	1.200	1.068
			1,287.908
		計（㎡）	1,287.90

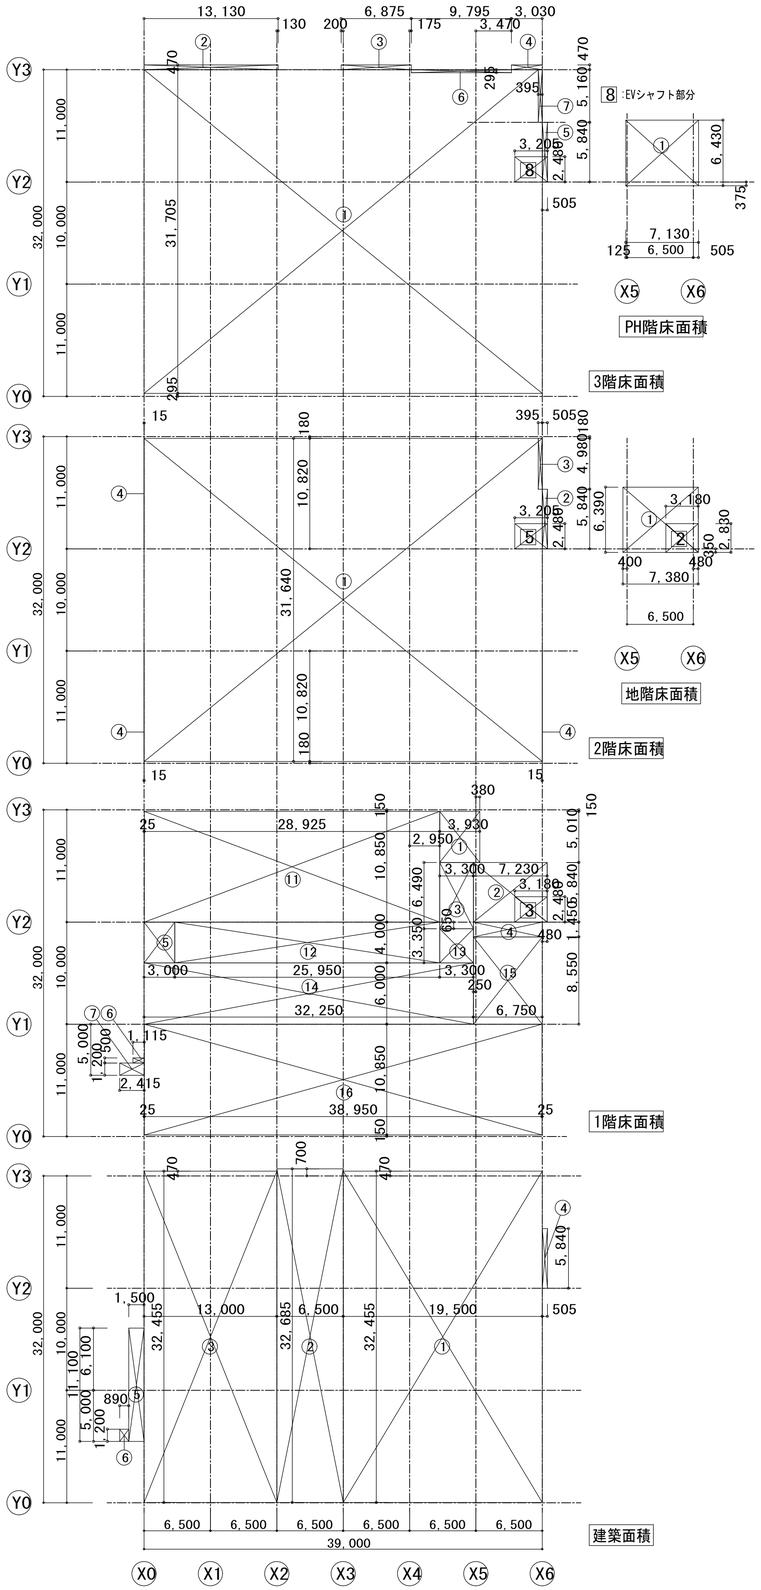

02 書庫棟面積算定図 1/300

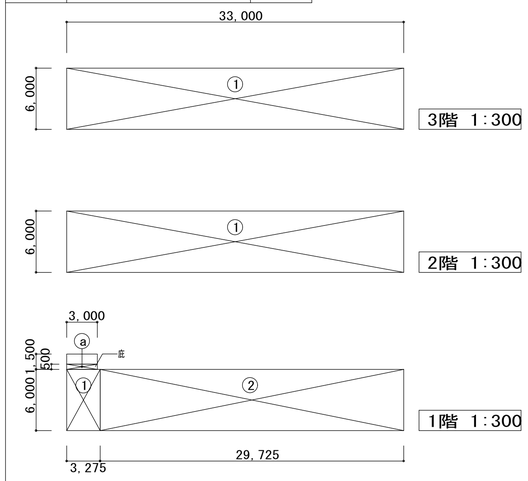

⑫書庫棟

	容積対象床面積	容積対象外面積 駐車場	発電機室	EV	延べ床面積
3階	198.00	–	–	–	198.00
2階	198.00	–	–	–	198.00
1階	19.65	178.35	–	–	198.00
合計	415.65	178.35	–	–	594.00
容積対象床面積					415.65
延べ床面積					594.00
建築面積					199.50

3階 延べ床面積

①	6.000 x	33.000	198.000
		計（㎡）	198.00

2階 延べ床面積

①	6.000 x	33.000	198.000
		計（㎡）	198.00

1階 延べ床面積

①	6.000 x	3.275	19.650
②	6.000 x	29.725	178.350
		計（㎡）	198.000
			198.00

駐車場1階延べ床面積

②	6.000 x	29.725	178.350
		計（㎡）	178.35

庇

ⓐ	0.500 x	3.000	1.500
		計（㎡）	1.50

建築面積

①	6.000 x	3.275	19.650
②	6.000 x	29.725	178.350
ⓐ	0.500 x	3.000	1.500
			199.500
		計（㎡）	199.50

03 駐輪場・守衛所面積算定図 1/300

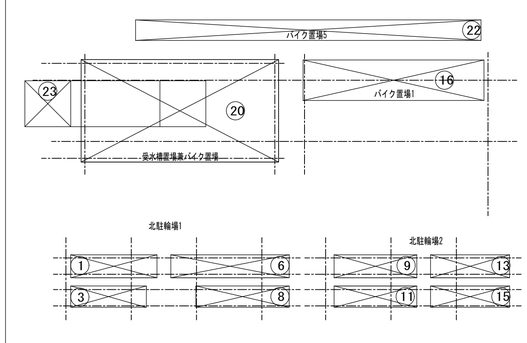

②受水槽置場兼バイク置場

	容積対象床面積	容積対象外面積 駐車場	発電機室	EV	延べ床面積
PH	20.25	–	–	–	20.25
1階	–	178.60	–	–	178.60
合計	20.25	178.60	–	–	198.65
容積対象床面積					20.25
延べ床面積					198.85
建築面積					178.60

バイク置場1

⑳	9.500 x	18.800	178.600
㉓	4.500 x	4.500	20.250
			198.850
		計（㎡）	198.85

③バイク置場1

	容積対象床面積	容積対象外面積 駐車場	発電機室	EV	延べ床面積
1階	–	70.375	–	–	70.37
合計	–	70.375	–	–	70.37
容積対象床面積					00.00
延べ床面積					70.37
建築面積					70.37

バイク置場1

⑯	17.718 x	3.972	70.375
		計（㎡）	70.37

⑨守衛所

	容積対象床面積	容積対象外面積 駐車場	発電機室	EV	延べ床面積
1階	5.61	–	–	–	5.61
合計		–	–	–	5.61
容積対象床面積					5.61
延べ床面積					5.61
建築面積					8.06

21-1	2.550 x	2.200	5.610
21-2	1.425 x	1.725	2.458
		計（㎡）	8.06

⑲バイク置場5

	容積対象床面積	容積対象外面積 駐車場	発電機室	EV	延べ床面積
1階	–	67.68	–	–	67.68
合計	–	67.68	–	–	67.68
容積対象床面積					00.00
延べ床面積					67.68
建築面積					67.68

㉒	33.840 x	2.000	67.680
		計（㎡）	67.68

⑬北駐輪場1-1

	容積対象床面積	容積対象外面積 駐車場	発電機室	EV	延べ床面積
1階	00.00	19.01	–	–	19.01
合計	00.00	19.01	–	–	19.01
容積対象床面積					00.00
延べ床面積					19.01
建築面積					19.01

①	8.450 x	2.250	19.012

⑭北駐輪場1-2

	容積対象床面積	容積対象外面積 駐車場	発電機室	EV	延べ床面積
1階	00.00	15.54	–	–	15.54
合計	00.00	15.54	–	–	15.54
容積対象床面積					00.00
延べ床面積					15.54
建築面積					15.54

③	7.400 x	2.100	15.540

⑮北駐輪場1-3

	容積対象床面積	容積対象外面積 駐車場	発電機室	EV	延べ床面積
1階	00.00	26.10	–	–	26.10
合計	00.00	26.10	–	–	26.10
容積対象床面積					00.00
延べ床面積					26.10
建築面積					26.10

⑥	11.600 x	2.250	26.100

⑯北駐輪場1-4

	容積対象床面積	容積対象外面積 駐車場	発電機室	EV	延べ床面積
1階	00.00	19.21	–	–	19.21
合計	00.00	19.21	–	–	19.21
容積対象床面積					00.00
延べ床面積					19.21
建築面積					19.21

⑧	9.150 x	2.100	19.215

⑰北駐輪場2-1

	容積対象床面積	容積対象外面積 駐車場	発電機室	EV	延べ床面積
1階	00.00	18.22	–	–	18.22
合計	00.00	18.22	–	–	18.22
容積対象床面積					00.00
延べ床面積					18.22
建築面積					18.22

⑨	8.100 x	2.250	18.225

⑱北駐輪場2-2

	容積対象床面積	容積対象外面積 駐車場	発電機室	EV	延べ床面積
1階	00.00	17.01	–	–	17.01
合計	00.00	17.01	–	–	17.01
容積対象床面積					00.00
延べ床面積					17.01
建築面積					17.01

⑪	8.100 x	2.100	17.010

⑲北駐輪場2-3

	容積対象床面積	容積対象外面積 駐車場	発電機室	EV	延べ床面積
1階	00.00	17.43	–	–	17.43
合計	00.00	17.43	–	–	17.43
容積対象床面積					00.00
延べ床面積					17.43
建築面積					17.43

⑬	7.750 x	2.250	17.437

⑳北駐輪場2-4

	容積対象床面積	容積対象外面積 駐車場	発電機室	EV	延べ床面積
1階	00.00	16.27	–	–	16.27
合計	00.00	16.27	–	–	16.27
容積対象床面積					00.00
延べ床面積					16.27
建築面積					16.27

⑮	7.750 x	2.100	16.275

着工	平成 28年 6月 25日		
竣工	令和 元年 11月 30日		
監理			監理 日建・上田特定監理業務等共同企業体
施工			施工 大成・大旺新洋特定建設工事共同企業体

完成図 意-21

日建・上田特定設計委託業務共同企業体

高知市都市建設部公共建築課					
担当	担当	係長	課長補佐	副参事	課長

高知市新庁舎建設工事

求積図-3

意 2－5

NO. 0－140004－B