01 1階求積図

A1:1/400
A3:1/800

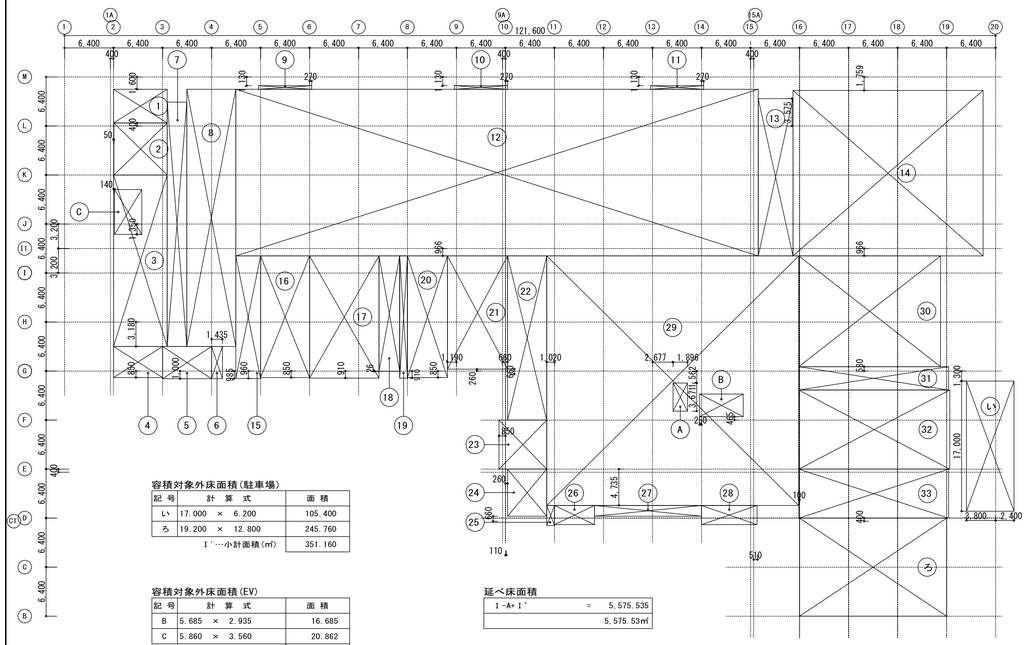

記号	計算式	面積
1	7.010 × 4.400	30.844
2	6.960 × 6.800	47.328
3	7.010 × 22.380	156.884
4	6.400 × 4.070	26.048
5	6.400 × 4.220	27.008
6	1.435 × 4.205	6.034
7	2.565 × 31.907	81.841
8	6.400 × 33.580	214.912
9	6.940 × 0.470	3.262
10	6.940 × 0.470	3.262
11	6.940 × 0.470	3.262
12	68.220 × 21.766	1484.877
13	4.544 × 20.541	93.338
14	24.817 × 21.607	536.221
15	3.225 × 15.994	51.581
16	6.400 × 15.884	101.658
17	9.075 × 15.944	144.692
18	2.705 × 15.060	40.737
19	1.020 × 15.944	16.263
20	5.210 × 15.884	82.756
21	7.850 × 14.774	115.976
22	5.120 × 21.434	109.742
23	6.230 × 6.400	39.872
24	5.120 × 6.140	31.437
25	1.020 × 2.635	2.688
26	5.210 × 2.515	13.103
27	13.990 × 1.405	19.656
28	7.250 × 2.515	18.234
29	32.920 × 32.569	1072.171
30	18.500 × 14.454	267.399
31	19.550 × 3.055	59.725
32	19.700 × 10.333	203.560
33	19.550 × 6.392	124.964
	Ⅰ…小計面積(㎡)	5231.335

A	1.896 × 3.671	-6.960
B	5.685 × 2.935	-16.685
C	5.860 × 3.560	-20.862
	Ⅱ…小計面積(㎡)	-44.507
	Ⅰ-Ⅱ…合計面積(㎡)	5186.828

容積対象外床面積(駐車場)

記号	計算式	面積
い	17.000 × 6.200	105.400
ろ	19.200 × 12.800	245.760
	Ⅰ'…小計面積(㎡)	351.160

容積対象外床面積(EV)

記号	計算式	面積
B	5.685 × 2.935	16.685
C	5.860 × 3.560	20.862
	Ⅱ'…小計面積(㎡)	37.547

延べ床面積

Ⅰ-A+Ⅰ'	=	5,575.535
		5,575.53㎡

03 2階求積図

A1:1/400
A3:1/800

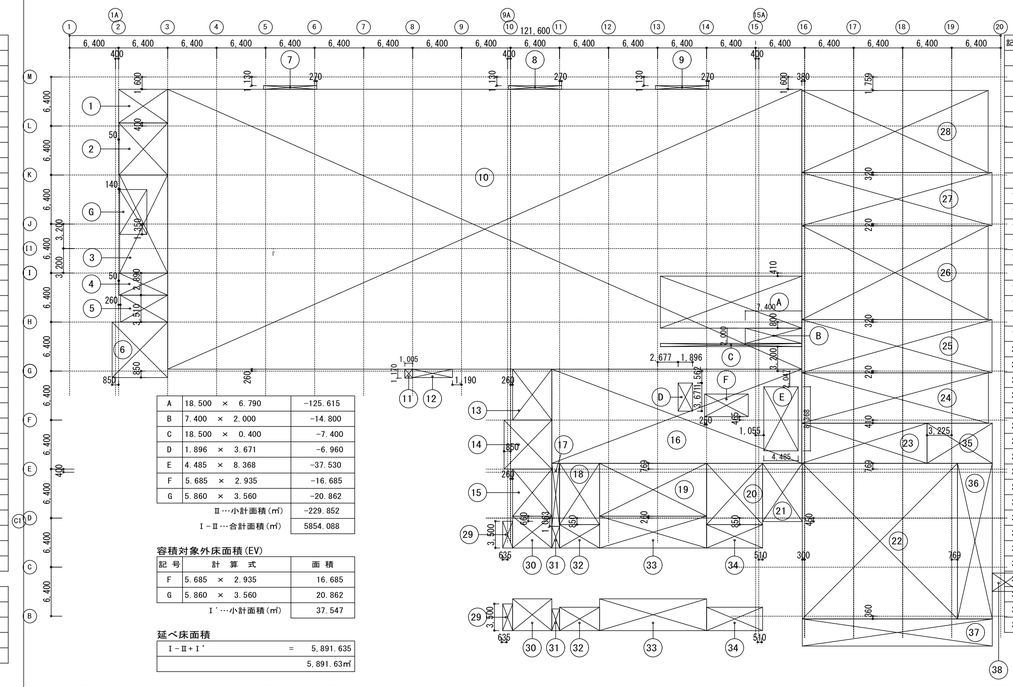

記号	計算式	面積
1	6.400 × 4.400	28.160
2	6.350 × 6.800	43.180
3	6.260 × 12.800	80.128
4	6.350 × 2.890	18.352
5	6.140 × 3.510	21.551
6	7.250 × 7.250	52.563
7	6.940 × 0.470	3.262
8	6.940 × 0.470	3.262
9	6.940 × 0.470	3.262
10	82.820 × 36.540	3026.243
11	1.005 × 1.170	1.176
12	5.210 × 1.110	5.783
13	5.120 × 6.660	34.099
14	6.230 × 6.400	39.872
15	5.120 × 6.140	31.437
16	32.640 × 12.291	401.178
17	1.020 × 8.232	8.397
18	5.210 × 8.019	41.779
19	13.990 × 6.909	96.657
20	7.310 × 8.019	58.619
21	5.190 × 7.619	39.543
22	20.269 × 20.329	412.049
23	16.355 × 5.221	85.389
24	24.380 × 6.590	160.664
25	24.850 × 6.940	172.459
26	24.336 × 12.260	298.359
27	24.850 × 6.940	172.459
28	24.336 × 10.721	260.906
29	1.295 × 3.500×2	9.065
30	5.120 × 4.160×2	42.598
31	1.020 × 2.838×2	5.790
32	5.210 × 3.050×2	31.781
33	13.990 × 4.160×2	116.397
34	7.310 × 3.050×2	44.591
35	8.525 × 5.220	44.501
36	4.531 × 20.329	92.111
37	24.800 × 3.545	87.916
38	3.501 × 2.400	8.402
	Ⅰ…小計面積(㎡)	6083.940

A	18.500 × 6.790	-125.615
B	7.400 × 2.000	-14.800
C	18.500 × 0.400	-7.400
D	1.896 × 3.671	-6.960
E	4.485 × 8.368	-37.530
F	5.685 × 2.935	-16.685
G	5.860 × 3.560	-20.862
	Ⅱ…小計面積(㎡)	-229.852
	Ⅰ-Ⅱ…合計面積(㎡)	5854.088

容積対象外床面積(EV)

記号	計算式	面積
F	5.685 × 2.935	16.685
G	5.860 × 3.560	20.862
	Ⅰ'…小計面積(㎡)	37.547

延べ床面積

Ⅰ-Ⅱ+Ⅰ'	=	5,891.635
		5,891.63㎡

02 建築面積

A1:1/400
A3:1/800

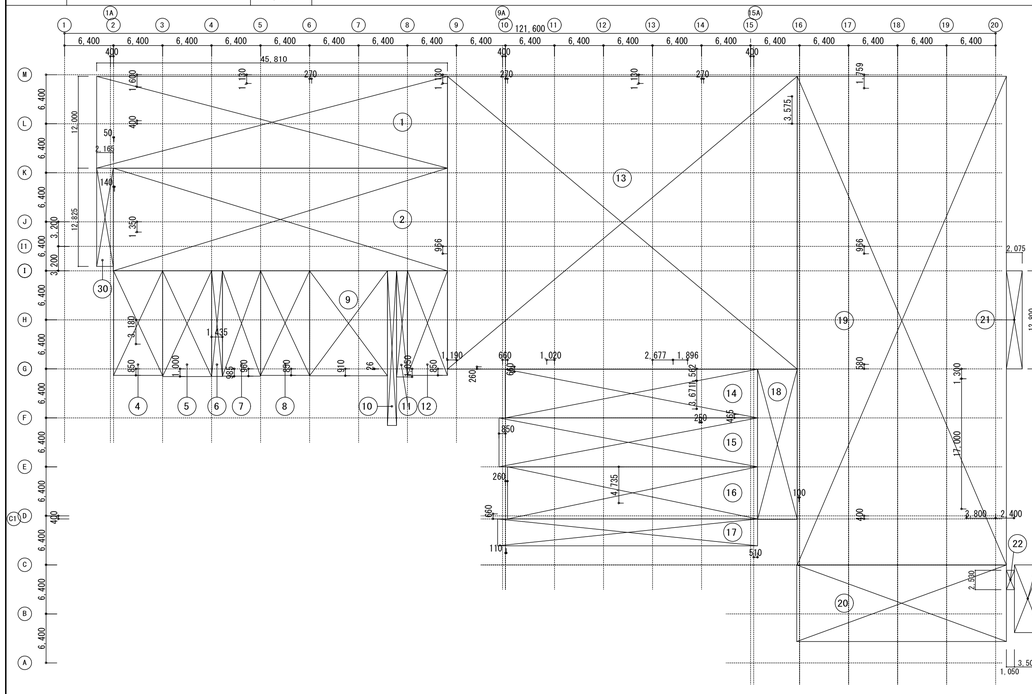

建築面積

記号	計算式	面積
1	45.810 × 12.000	549.720
2	43.645 × 13.400	584.843
3		
4	6.400 × 13.650	87.360
5	6.400 × 13.800	88.320
6	1.435 × 13.785	19.781
7	4.965 × 13.760	68.318
8	6.400 × 13.650	87.360
9	10.175 × 13.710	139.499
10	1.200 × 20.198	24.238
11	1.425 × 13.850	19.736
12	5.210 × 13.650	71.117
13	45.690 × 38.235	1746.957
14	32.945 × 6.365	209.695
15	33.760 × 6.400	216.064
16	32.650 × 6.800	222.020
17	33.945 × 3.500	118.808
18	5.190 × 19.615	101.802
19	27.300 × 63.808	1741.958
20	27.375 × 9.993	273.558
21	2.075 × 12.800	26.560
22	1.050 × 2.530	2.657
23	3.500 × 8.835	30.923
24	4.105 × 2.530	10.386
25	4.345 × 3.130	13.600
26		
27		
28		
29		
30	2.165 × 12.825	27.766
	合計面積(㎡)	6483.046

04 B1階求積図

A1:1/400
A3:1/800

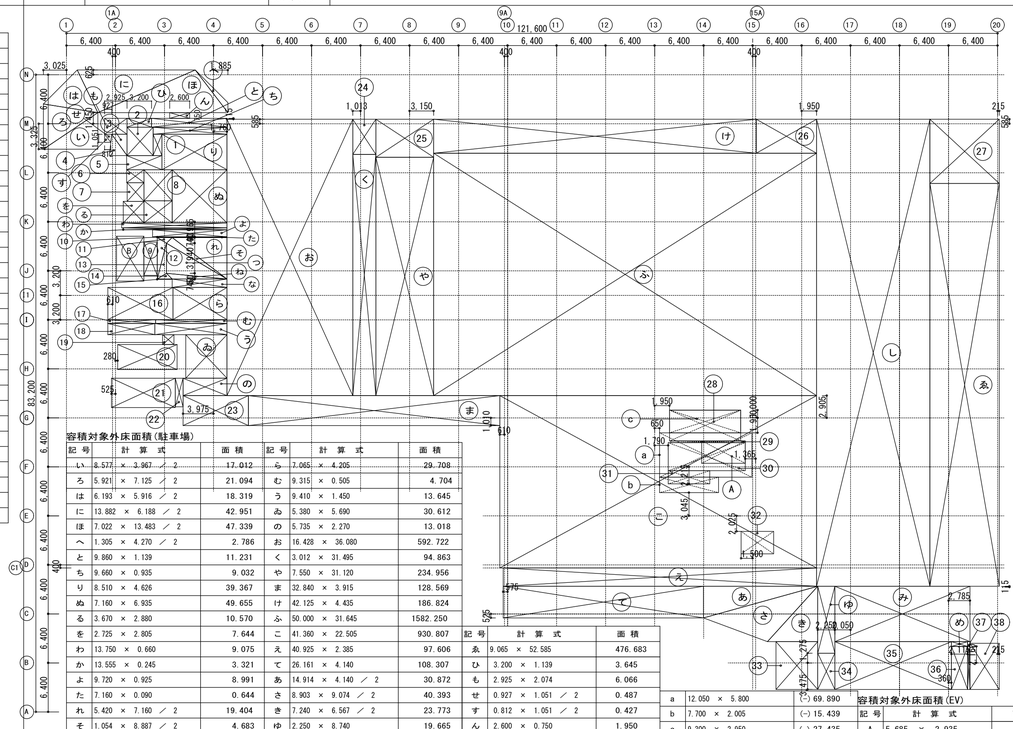

記号	計算式	面積
1	1.150 × 2.776	3.192
2	3.400 × 3.711	12.617
3	2.776 × 1.998 ／ 2	2.773
4	2.310 × 2.776 ／ 2	3.206
5	4.600 × 1.850	8.510
6	2.280 × 1.695	3.865
7	2.210 × 2.435	5.381
8	3.670 × 4.055	14.882
9	1.743 × 4.360	7.599
10	1.958 × 0.090	0.176
11	1.416 × 1.023 ／ 2	0.724
12	4.833 × 1.354 ／ 2	3.272
13	3.940 × 1.207 ／ 2	2.378
14	1.958 × 0.740 ／ 2	0.724
15	1.958 × 0.050	0.098
16	8.505 × 4.205	35.764
17	6.255 × 0.505	3.159
18	6.160 × 1.450	8.932
19	1.500 × 1.290	1.935
20	7.760 × 3.260	25.298
21	8.330 × 3.835	31.946
22	1.020 × 3.735	3.810
23	8.525 × 3.915	33.375
24	3.012 × 4.585	13.810
25	7.550 × 4.960	37.448
26	7.875 × 4.435	34.926
27	9.065 × 8.385	76.010
28	9.300 × 4.000	37.200
29	9.720 × 0.240	2.333
30	10.060 × 3.660	36.820
31	5.420 × 1.715	9.295
32	4.250 × 2.925	12.431
33	5.450 × 6.250	34.063
34	2.250 × 4.750	10.688
35	15.210 × 6.250	95.063
36	2.115 × 5.635	11.918
37	0.310 × 6.250	1.938
38	3.830 × 6.038	23.126
	Ⅰ…小計面積(㎡)	650.685

延べ床面積

Ⅰ+Ⅰ'-Ⅱ'+B(EV)	=	6,579.464
		6,579.46㎡

容積対象外床面積(駐車場)

記号	計算式	面積	記号	計算式	面積
い	8.577 × 3.967 ／ 2	17.012	ら	7.065 × 4.205	29.708
ろ	5.921 × 7.125 ／ 2	21.094	む	9.315 × 0.505	4.704
は	6.193 × 5.916 ／ 2	18.319	う	9.410 × 1.450	13.645
に	13.882 × 6.188 ／ 2	42.951	あ	5.380 × 5.690	30.612
ほ	7.022 × 13.483 ／ 2	47.339	の	5.735 × 2.270	13.018
へ	1.305 × 4.270 ／ 2	2.786	お	16.428 × 36.080	592.722
と	9.860 × 1.139	11.231	く	3.012 × 31.495	94.863
ち	9.660 × 0.935	9.032	や	7.550 × 31.120	234.956
り	8.510 × 4.626	39.367	ま	32.840 × 9.515	128.569
ぬ	7.160 × 6.935	49.655	け	42.125 × 4.435	186.824
る	3.670 × 2.880	10.570	ふ	50.000 × 31.645	1582.250
を	2.725 × 2.805	7.644	こ	41.360 × 22.505	930.807
わ	13.750 × 0.660	9.075	え	40.925 × 2.385	97.606
か	13.555 × 0.245	3.321	て	26.161 × 4.140	108.307
よ	9.720 × 0.925	8.991	あ	14.914 × 4.140 ／ 2	30.872
た	7.160 × 0.090	0.644	さ	8.903 × 9.074 ／ 2	40.393
れ	5.420 × 7.160 ／ 2	19.404	き	7.240 × 6.567 ／ 2	23.773
そ	1.054 × 8.887 ／ 2	4.683	ゆ	2.250 × 8.740	19.665
つ	3.940 × 7.910 ／ 2	15.583	め	2.115 × 0.615	1.301
ね	7.160 × 0.740 ／ 2	2.649	み	17.635 × 7.240	127.677
な	7.160 × 1.100	7.876	し	14.800 × 60.970	902.356

記号	計算式	面積
永	9.065 × 52.585	476.683
ひ	3.200 × 1.139	3.645
も	2.925 × 2.074	6.066
せ	0.927 × 1.051 ／ 2	0.487
す	0.812 × 1.051 ／ 2	0.427
ん	2.600 × 0.750	1.950
	Ⅰ'…小計面積(㎡)	6033.112

a	12.050 × 5.800	(-) 69.890
b	7.700 × 2.005	(-) 15.439
c	9.300 × 2.950	(-) 27.435
32	4.250 × 2.925	(-) 12.431
	Ⅱ'…小計面積(㎡)	(-)125.195
	Ⅰ'-Ⅱ'…小計面積(㎡)	5907.919

容積対象外床面積(EV)

記号	計算式	面積
A	5.685 × 2.935	16.685
B	5.860 × 3.560	20.862
	Ⅲ'…小計面積(㎡)	37.547

着工	平成 28年 6 25	. .	
竣工	令和 元年 11 30	. .	
監理		. .	監理 日建・上田特定監理業務等共同企業体
施工		. .	施工 大成・大旺新洋特定建設工事共同企業体

完成図 意-19

日建・上田特定設計委託業務共同企業体

高知市都市建設部公共建築課					
担当	担当	係長	課長補佐	副参事	課長

高知市新庁舎建設工事

求積図-1

意 2 - 3

NO. 0-140004-B