01	西立面図	A1:1/200 A3:1/400

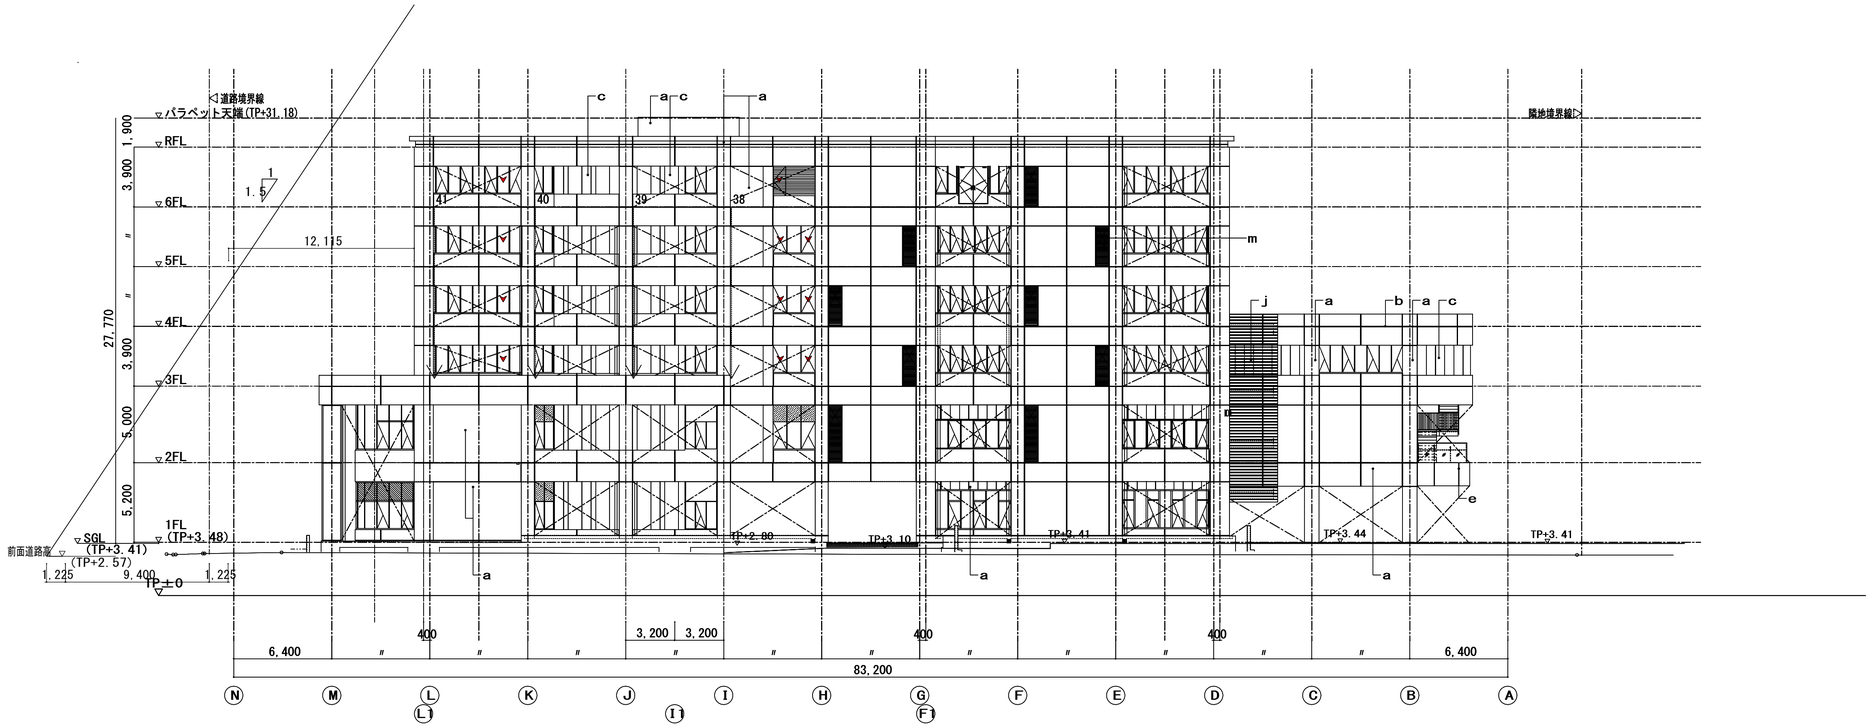

02	南立面図	A1:1/200 A3:1/400

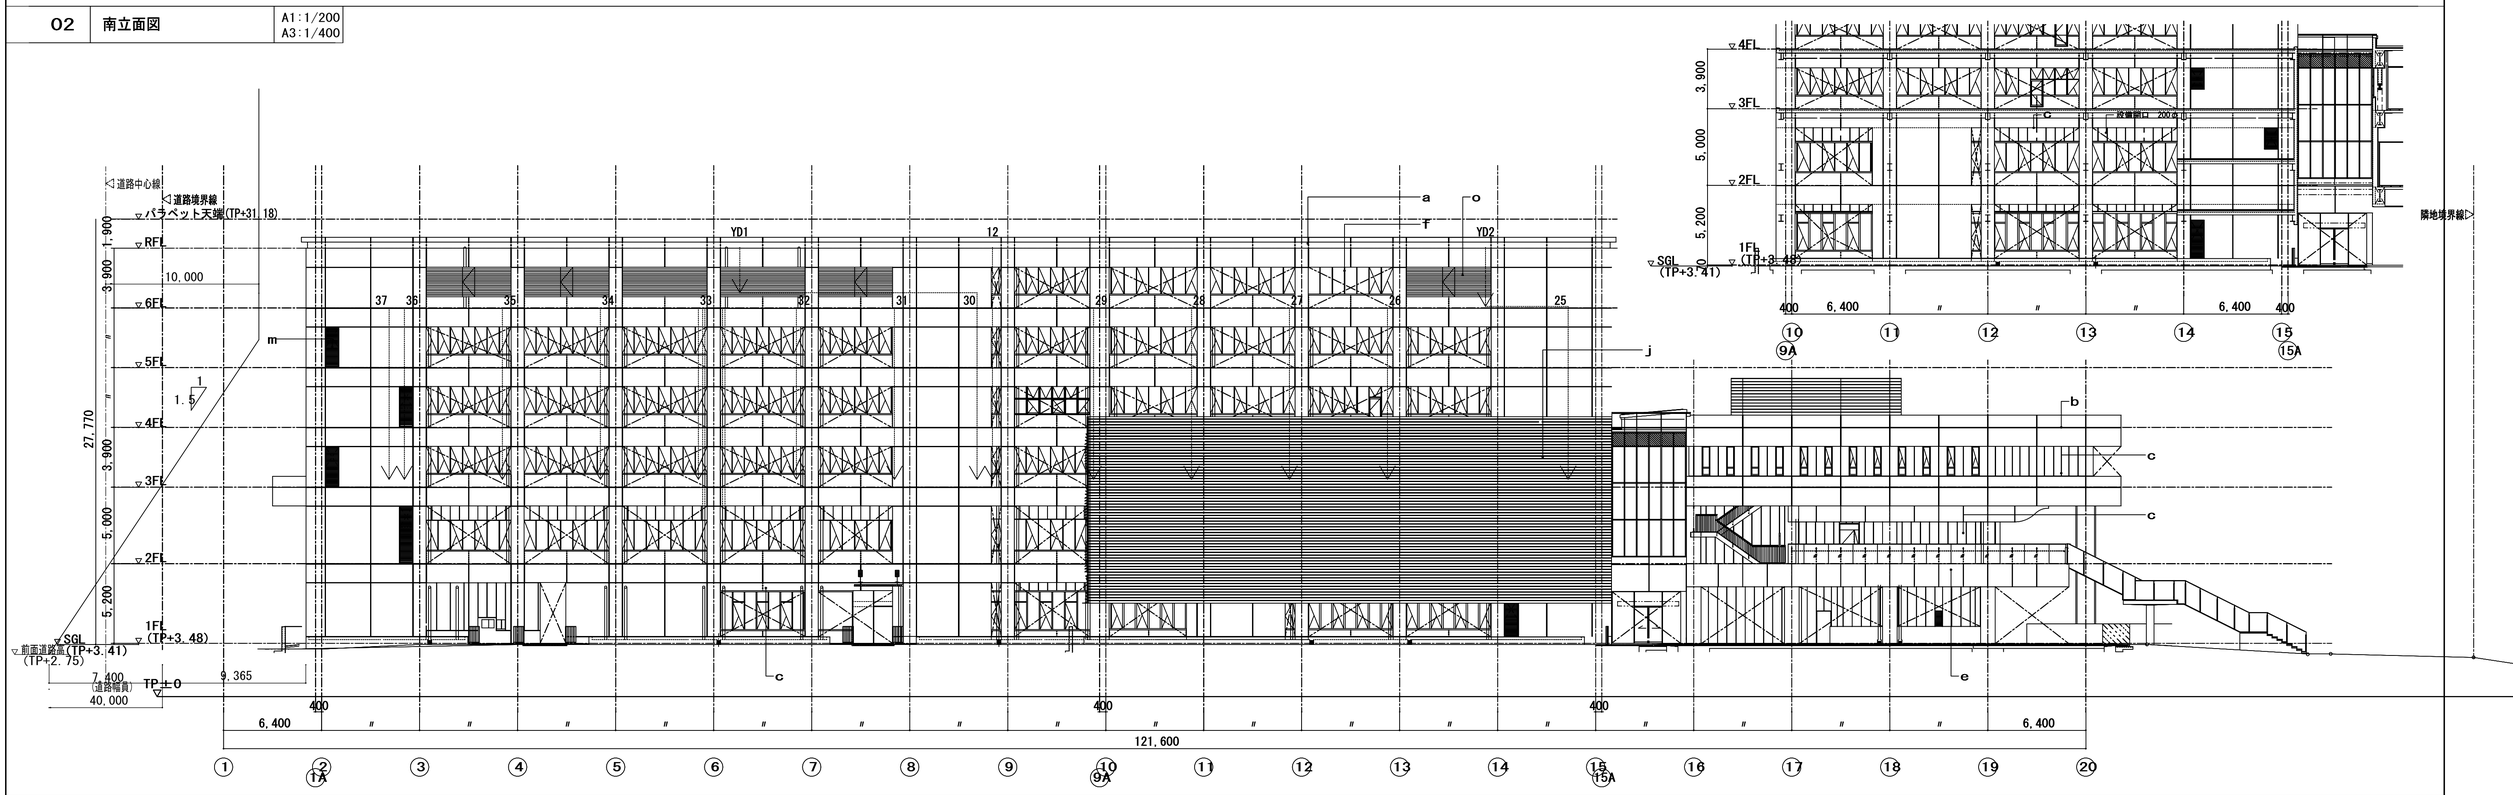

着工	平成 28年 6 25			a	コンクリート化粧打放し 水溶性シリカコーティング	g	ガラスカーテンウォール
竣工	令和 元年 11 30			b	コンクリート化粧打放し ビーリング工法 水溶性シリカコーティング	h	ガラスカーテンウォール（木製マリオン）
監理			監理 日建・上田特定監理業務等共同企業体	c	押出成形セメント板 水溶性シリカコーティング	i	竪樋（アルミ製）
				d	石灰石	j	スチールルーバー
施工			施工 大成・大旺新洋特定建設工事共同企業体	e	アルミカットパネル	k	アルミサッシ(木製バックマリオン)
				f	アルミサッシ	l	欠番

凡例

m	アルミガラリ
n	欠番
o	アルミルーバー

完成図　意-36

日建・上田特定設計委託業務共同企業体

高知市都市建設部公共建築課

担当	担当	係長	課長補佐	副参事	課長

高知市新庁舎建設工事

立面図－2

意 4 － 11

NO. 0－140004－B