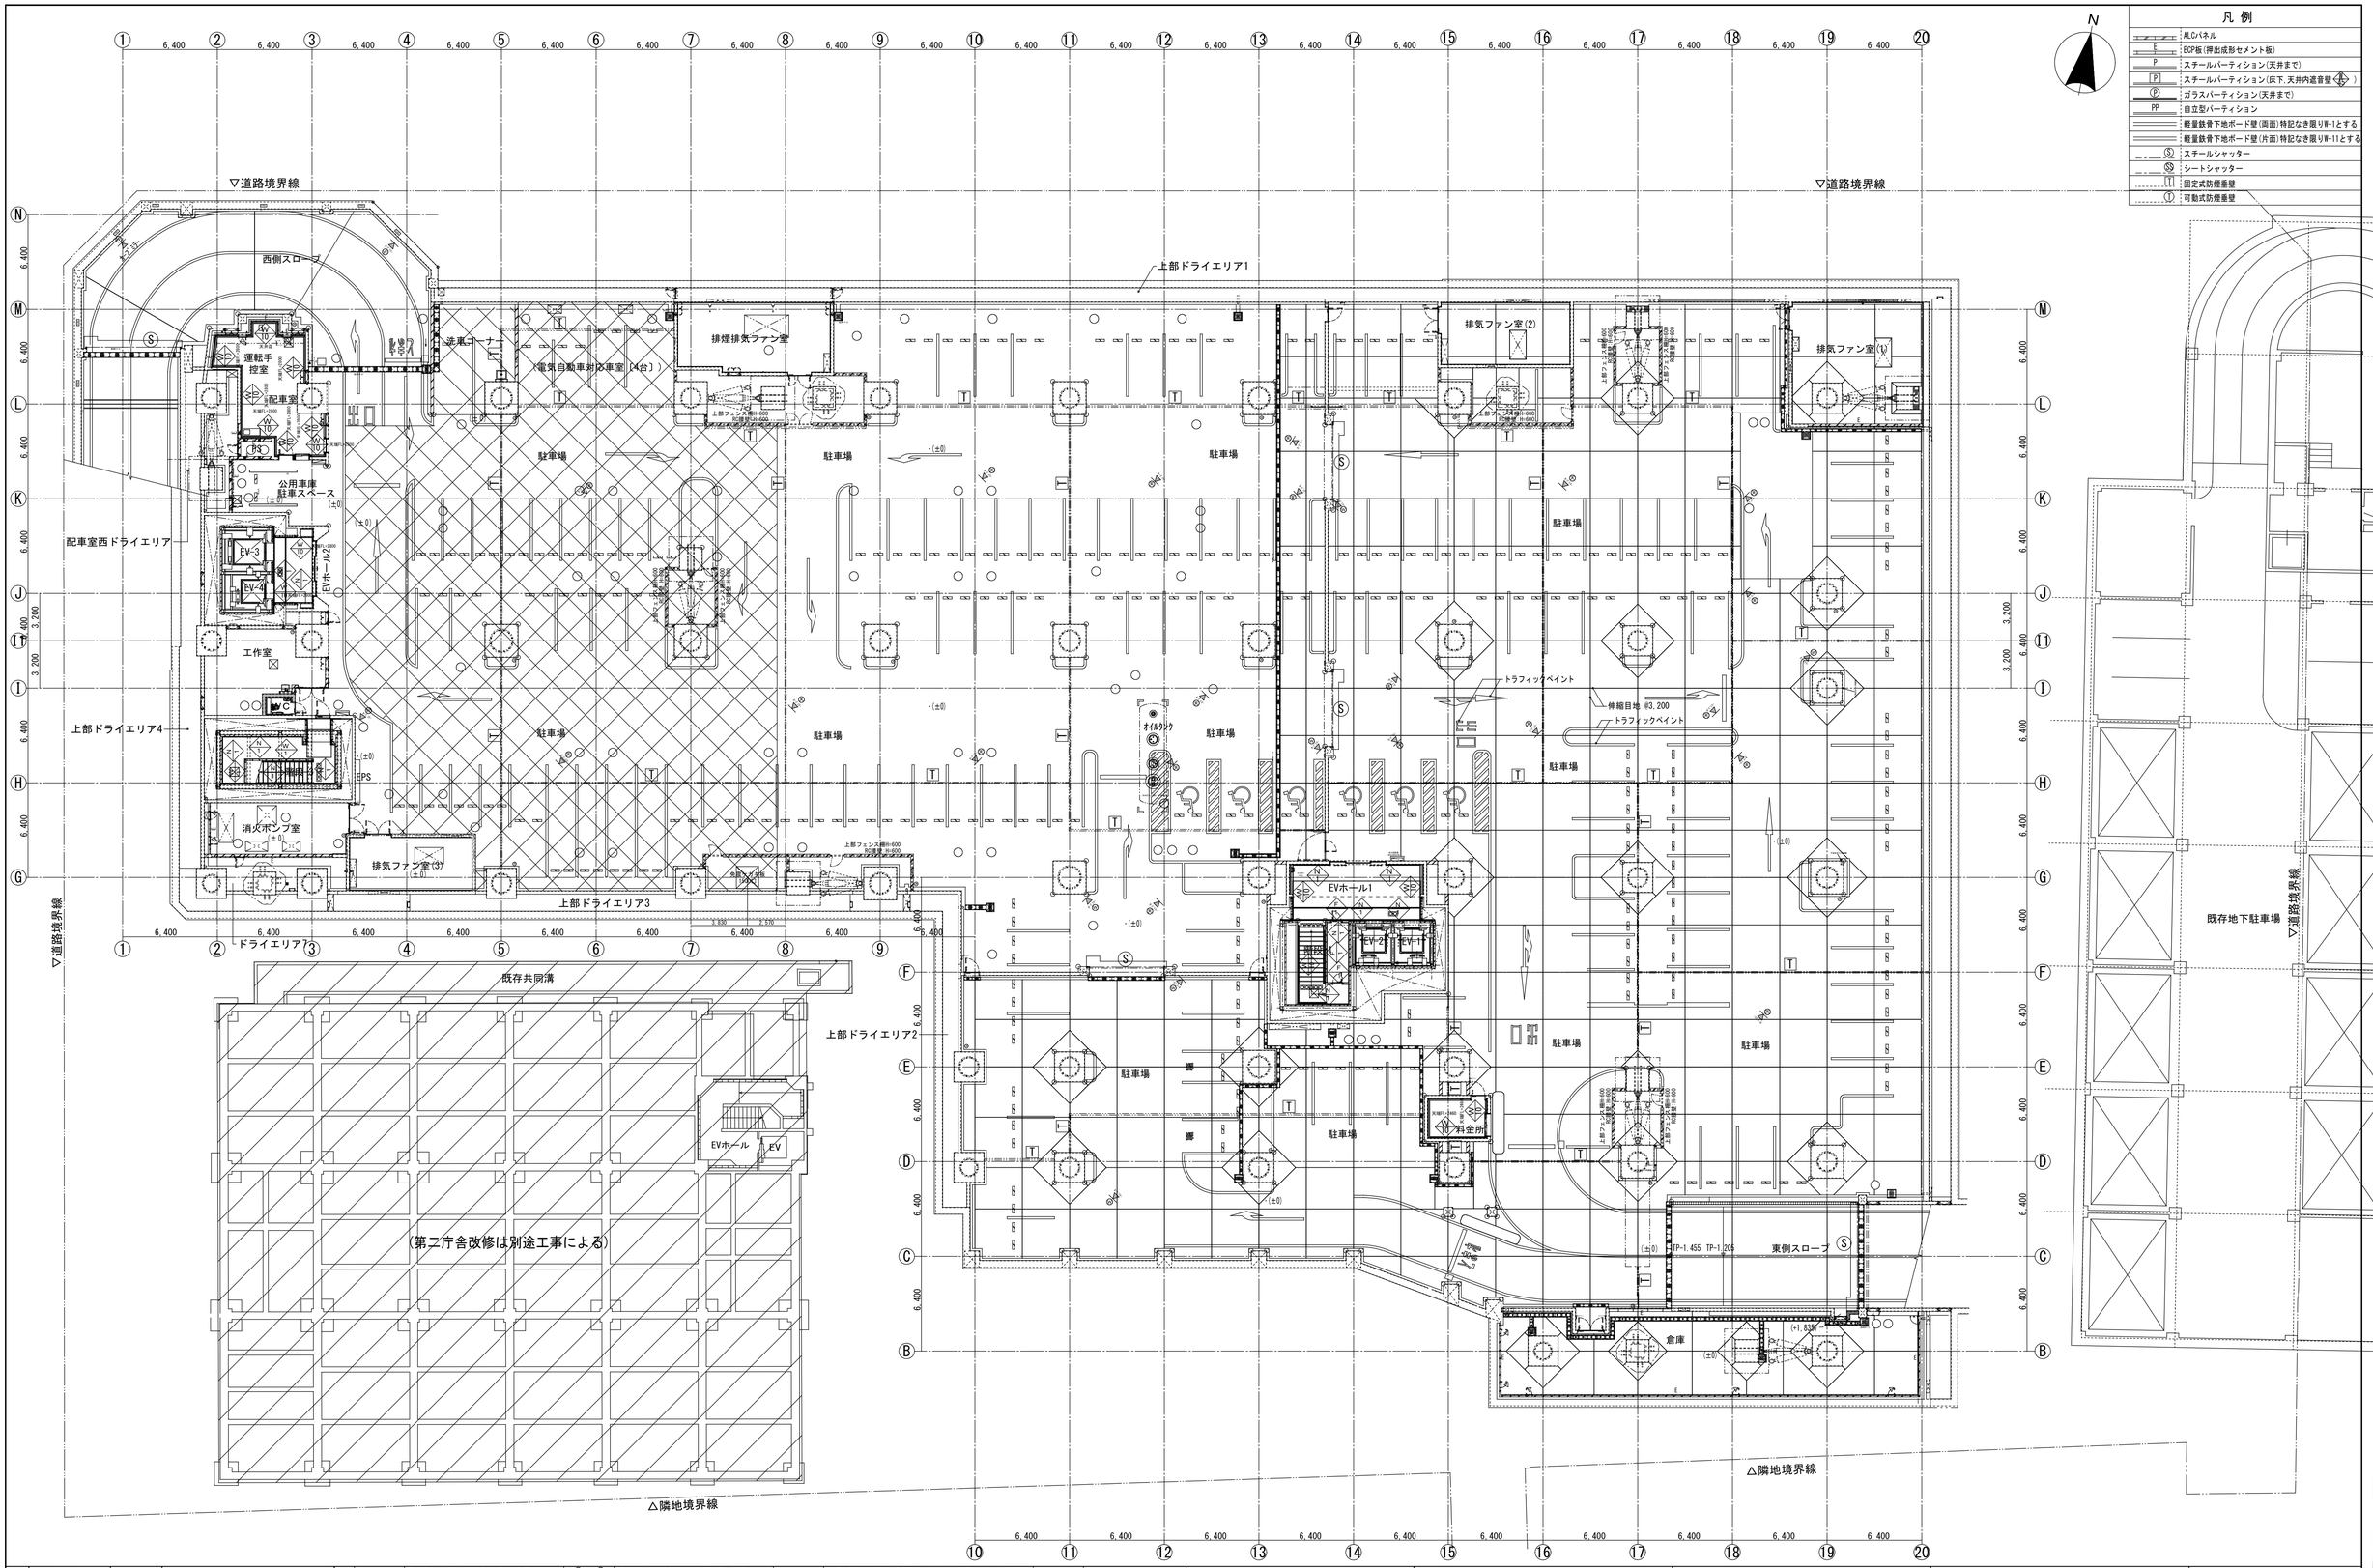

着工	平成 28年 6月25日		
竣工	令和 元年 11月30日		
監理		監理 日建・上田特定監理業務等共同企業体	
施工		施工 大成・大旺新洋特定建設工事共同企業体	

凡例

FLからのレベルを示す(特記なき限り±0)	消火栓、連結送水管(設備工事)	会所450(特記なき限りスチールグレーチング蓋)	ｸﾞﾚｰﾁﾝｸﾞ蓋付排水溝
コンクリート壁,柱	消火器置場	C:CPL-t3 溶融亜鉛めっきのまま	
鉄骨柱	注意喚起・誘導用床材	カーブミラー(図示+10ケ所見込む)	公用車ゾーン
ALC板 t100	スラブ下横引管(特記なき限り竪線のワンサイズアップ)(コーナー部は掃除口を設ける)	コーナーガード	
ECP板(押出成形セメント板)		水栓(設備)	車止め
固定式防煙垂壁 下端:B1FL+2,510	地下二重壁点検口 スチール製400□	マンホール(特記なき限り鋳鉄製マンホール600φ 密閉型)	タラップ

完成図 意-27

日建・上田特定設計委託業務共同企業体

高知市都市建設部公共建築課					
担当	担当	係長	課長補佐	副参事	課長

高知市新庁舎建設工事

地下１階平面図

意 4－2

NO. 0－140004－B