780×500

01	付近見取図	A1:1/4000 A3:1/8000	

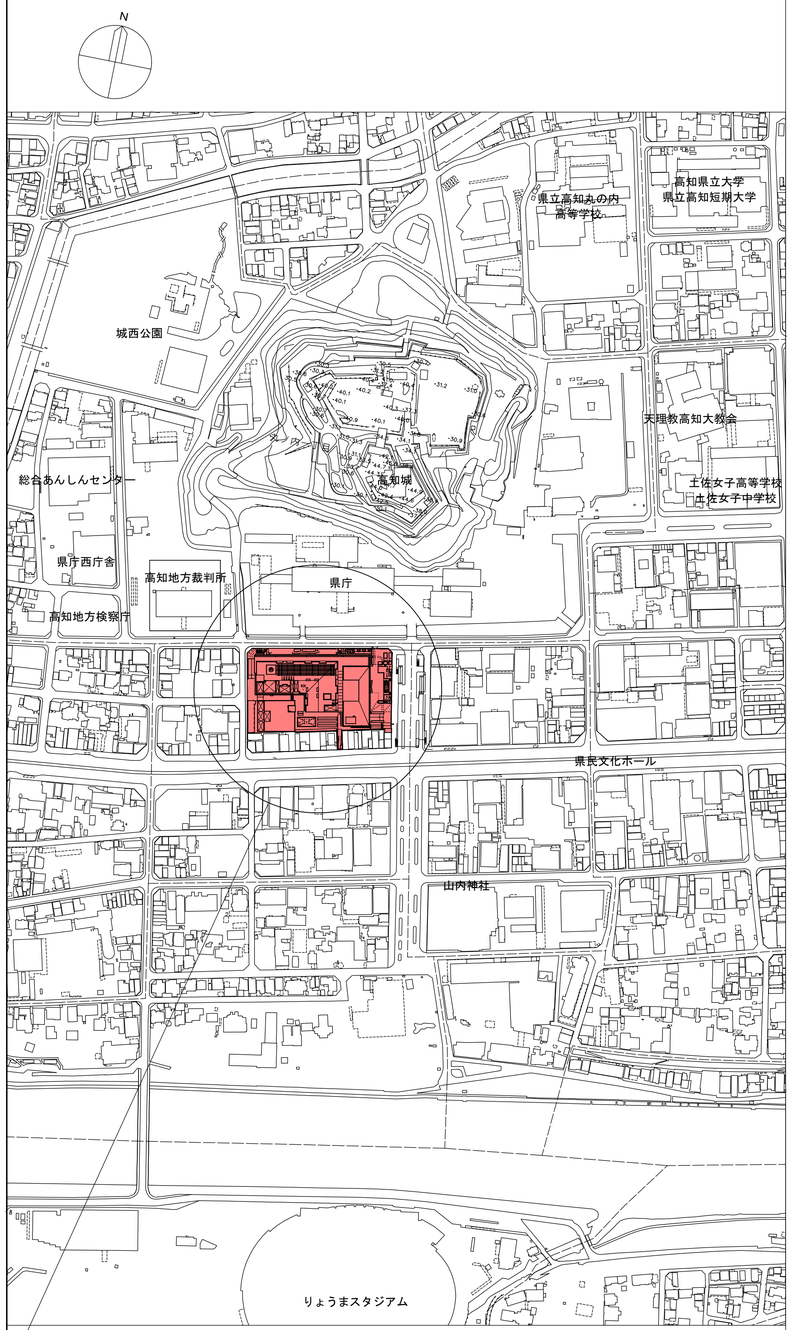

計画地：高知市本町5丁目1番45号

28-1/28-2/28-3/28-4/15

02	配置図	A1:1/400 A3:1/800	

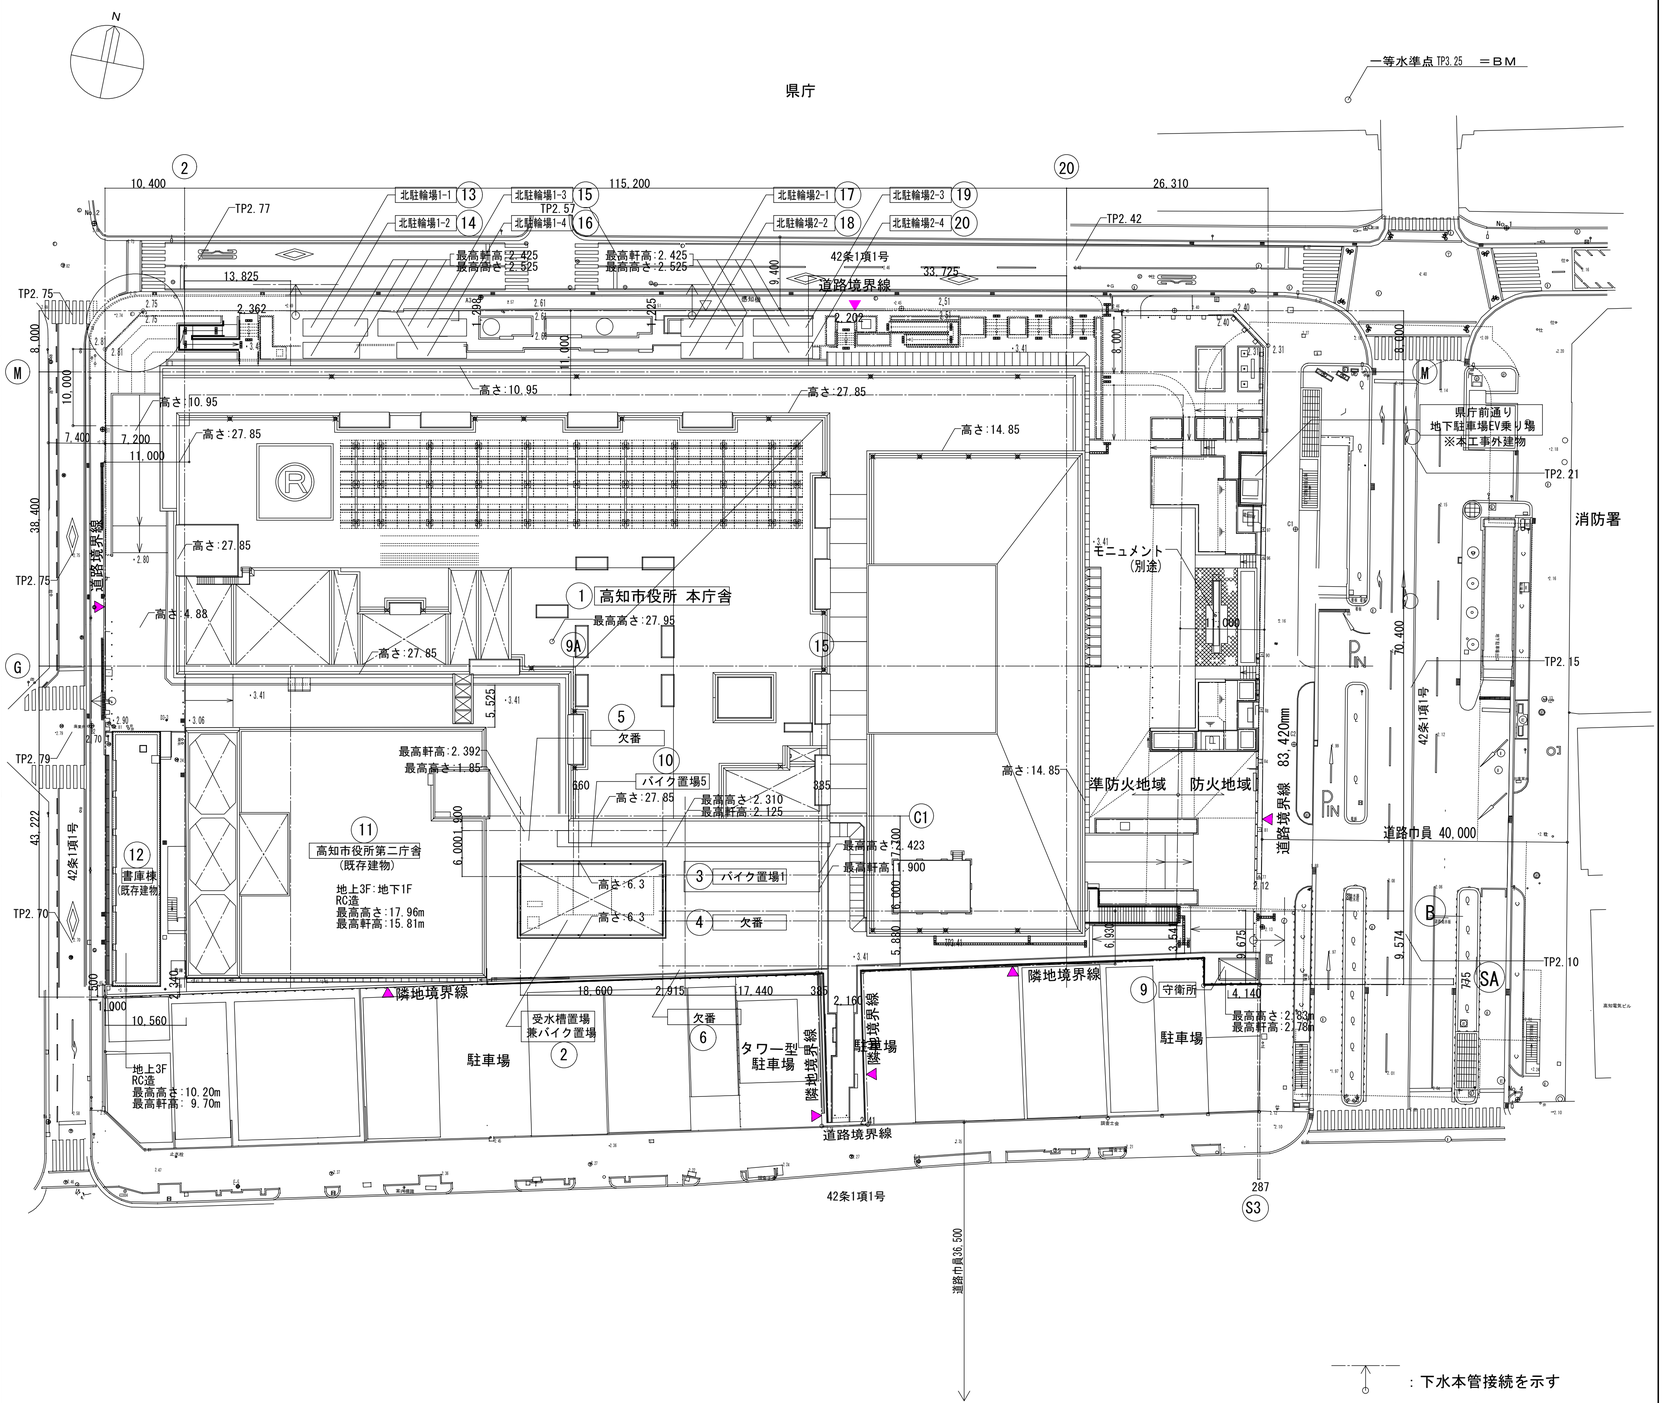

：下水本管接続を示す

※周辺地盤レベルは全てTP表示

平均地盤面=TP3.23=BM-0.02
1FL=TP+3.48=平均地盤面+0.25

着工	平成 28年 6 25			
竣工	令和 元年 11 30			
監理			監理 日建・上田特定監理業務等共同企業体	
施工			施工 大成・大旺新洋特定建設工事共同企業体	

完成図 意-17

日建・上田特定設計委託業務 共同企業体	高知市都市建設部公共建築課						高知市新庁舎建設工事	意
	担当	担当	係長	課長補佐	副参事	課長	付近見取図・配置図	2－1
								NO. 0－140004－B