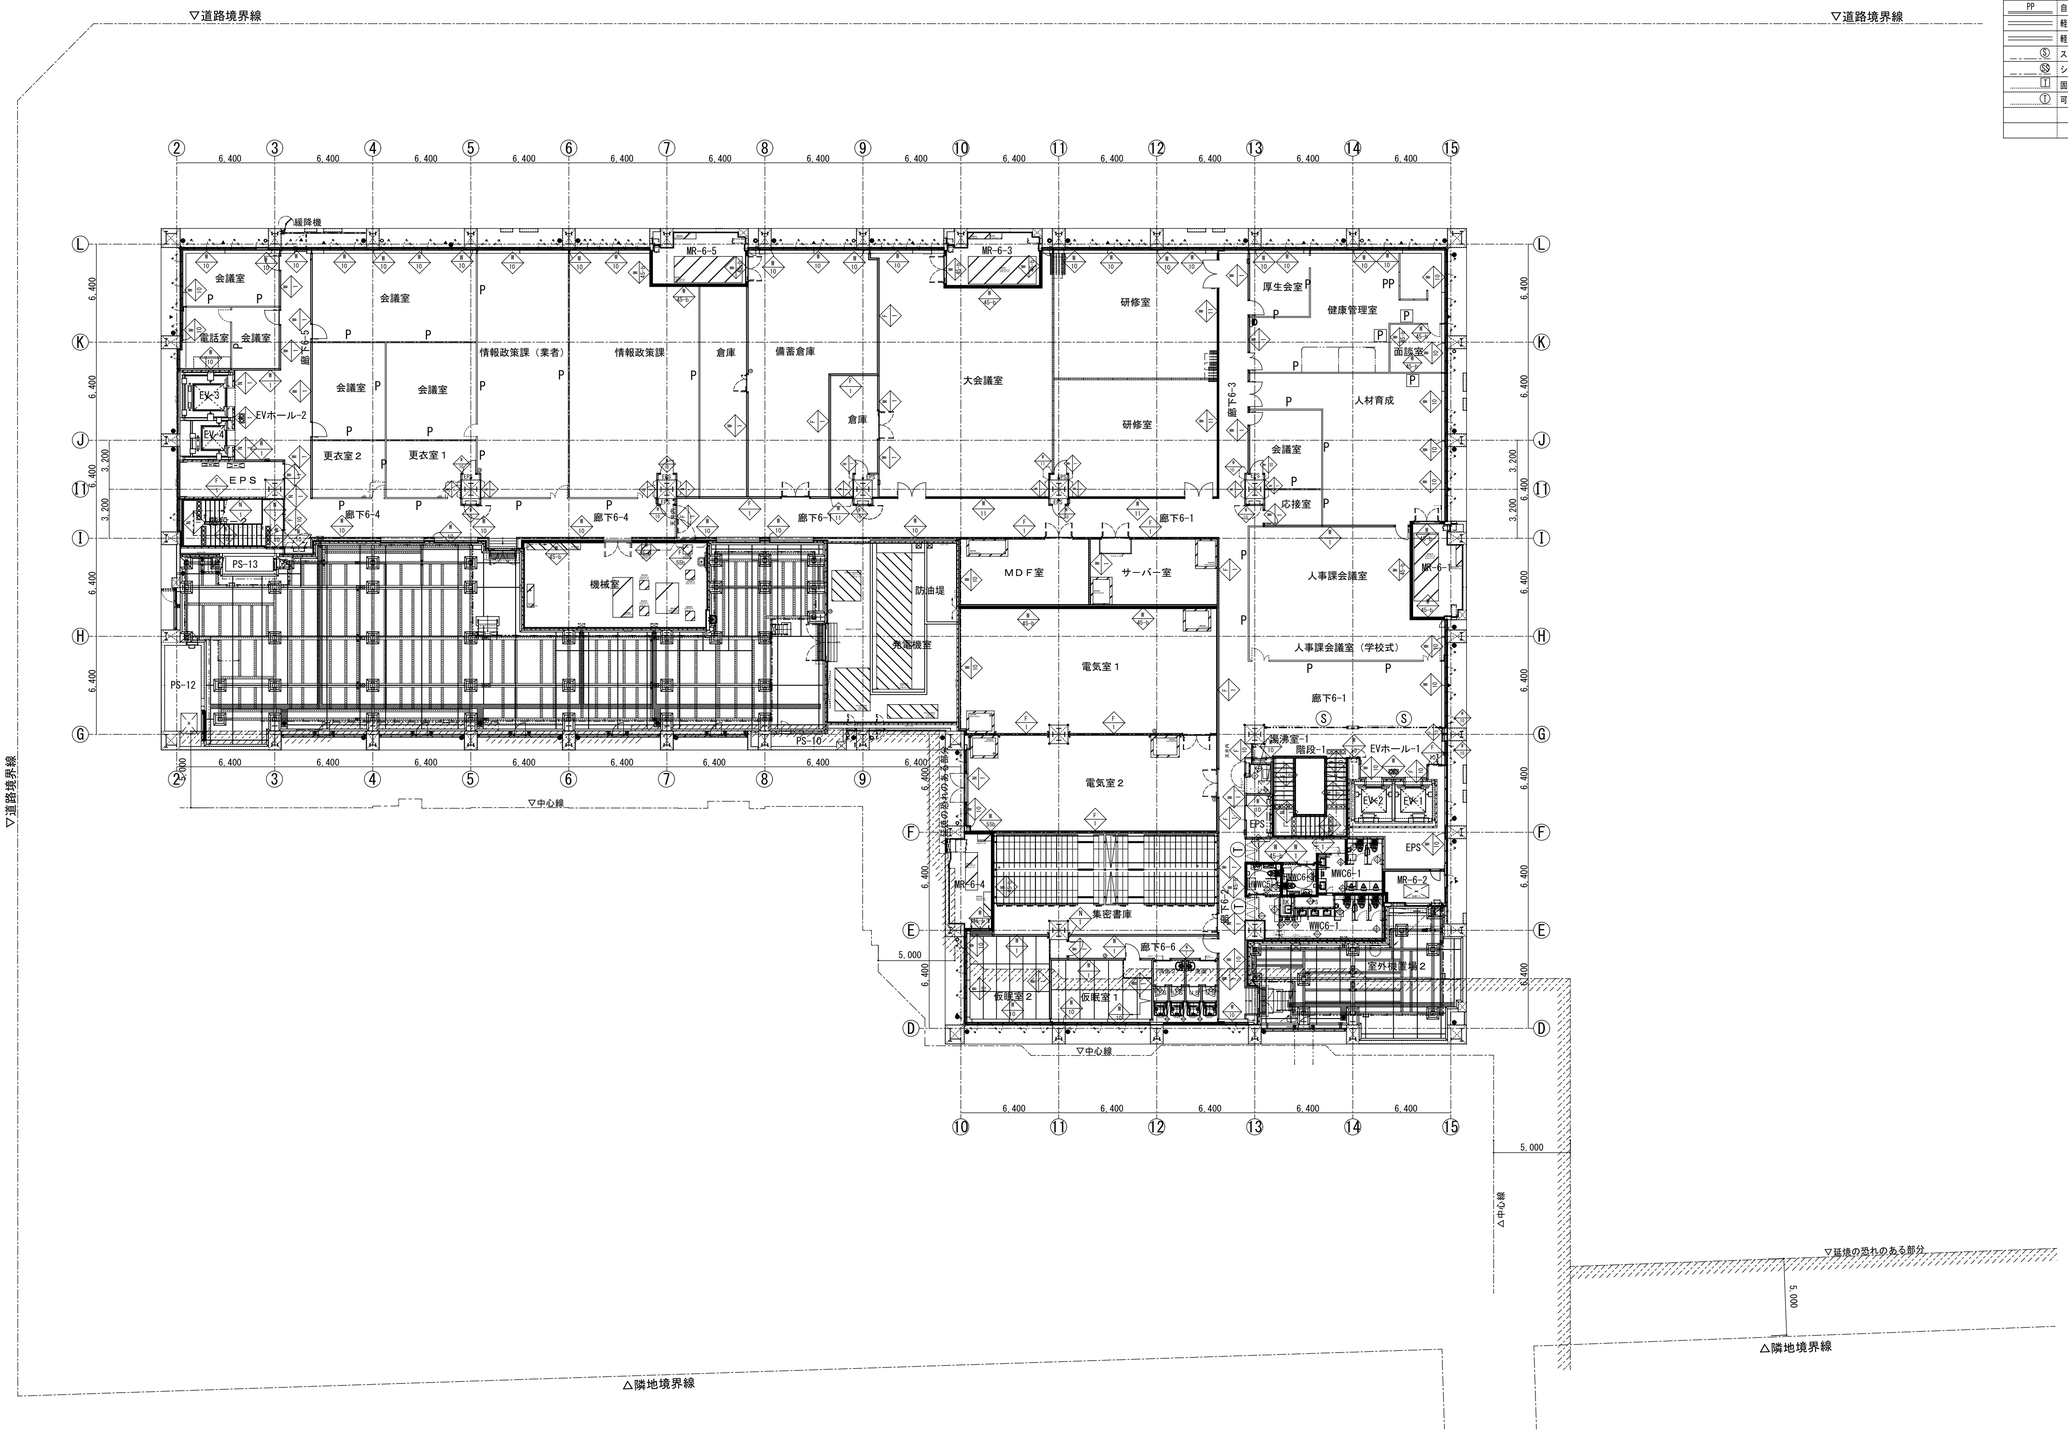

凡例

	ALCパネル
E	ECP板(押出成形セメント板)
P	スチールパーティション(天井まで)
P	スチールパーティション(床下,天井内遮音壁)
Ⓟ	ガラスパーティション(天井まで)
PP	自立型パーティション
	軽量鉄骨下地ボード壁(両面)特記なき限りW-1とする
	軽量鉄骨下地ボード壁(片面)特記なき限りW-11とする
Ⓢ	スチールシャッター
Ⓢ	シートシャッター
1	固定式防煙垂壁
1	可動式防煙垂壁

着工	平成 28年 6 25	. .	
竣工	令和 元年 11 30	. .	
監理		. .	監理 日建・上田特定監理業務等共同企業体
		. .	
施工		. .	施工 大成・大旺新洋特定建設工事共同企業体
		. .	

完成図 意-33

日建・上田特定設計委託業務共同企業体

高知市都市建設部公共建築課					
担当	担当	係長	課長補佐	副参事	課長

高知市新庁舎建設工事

6階平面図 1/200

意 4 － 8

NO. 0－140004－B