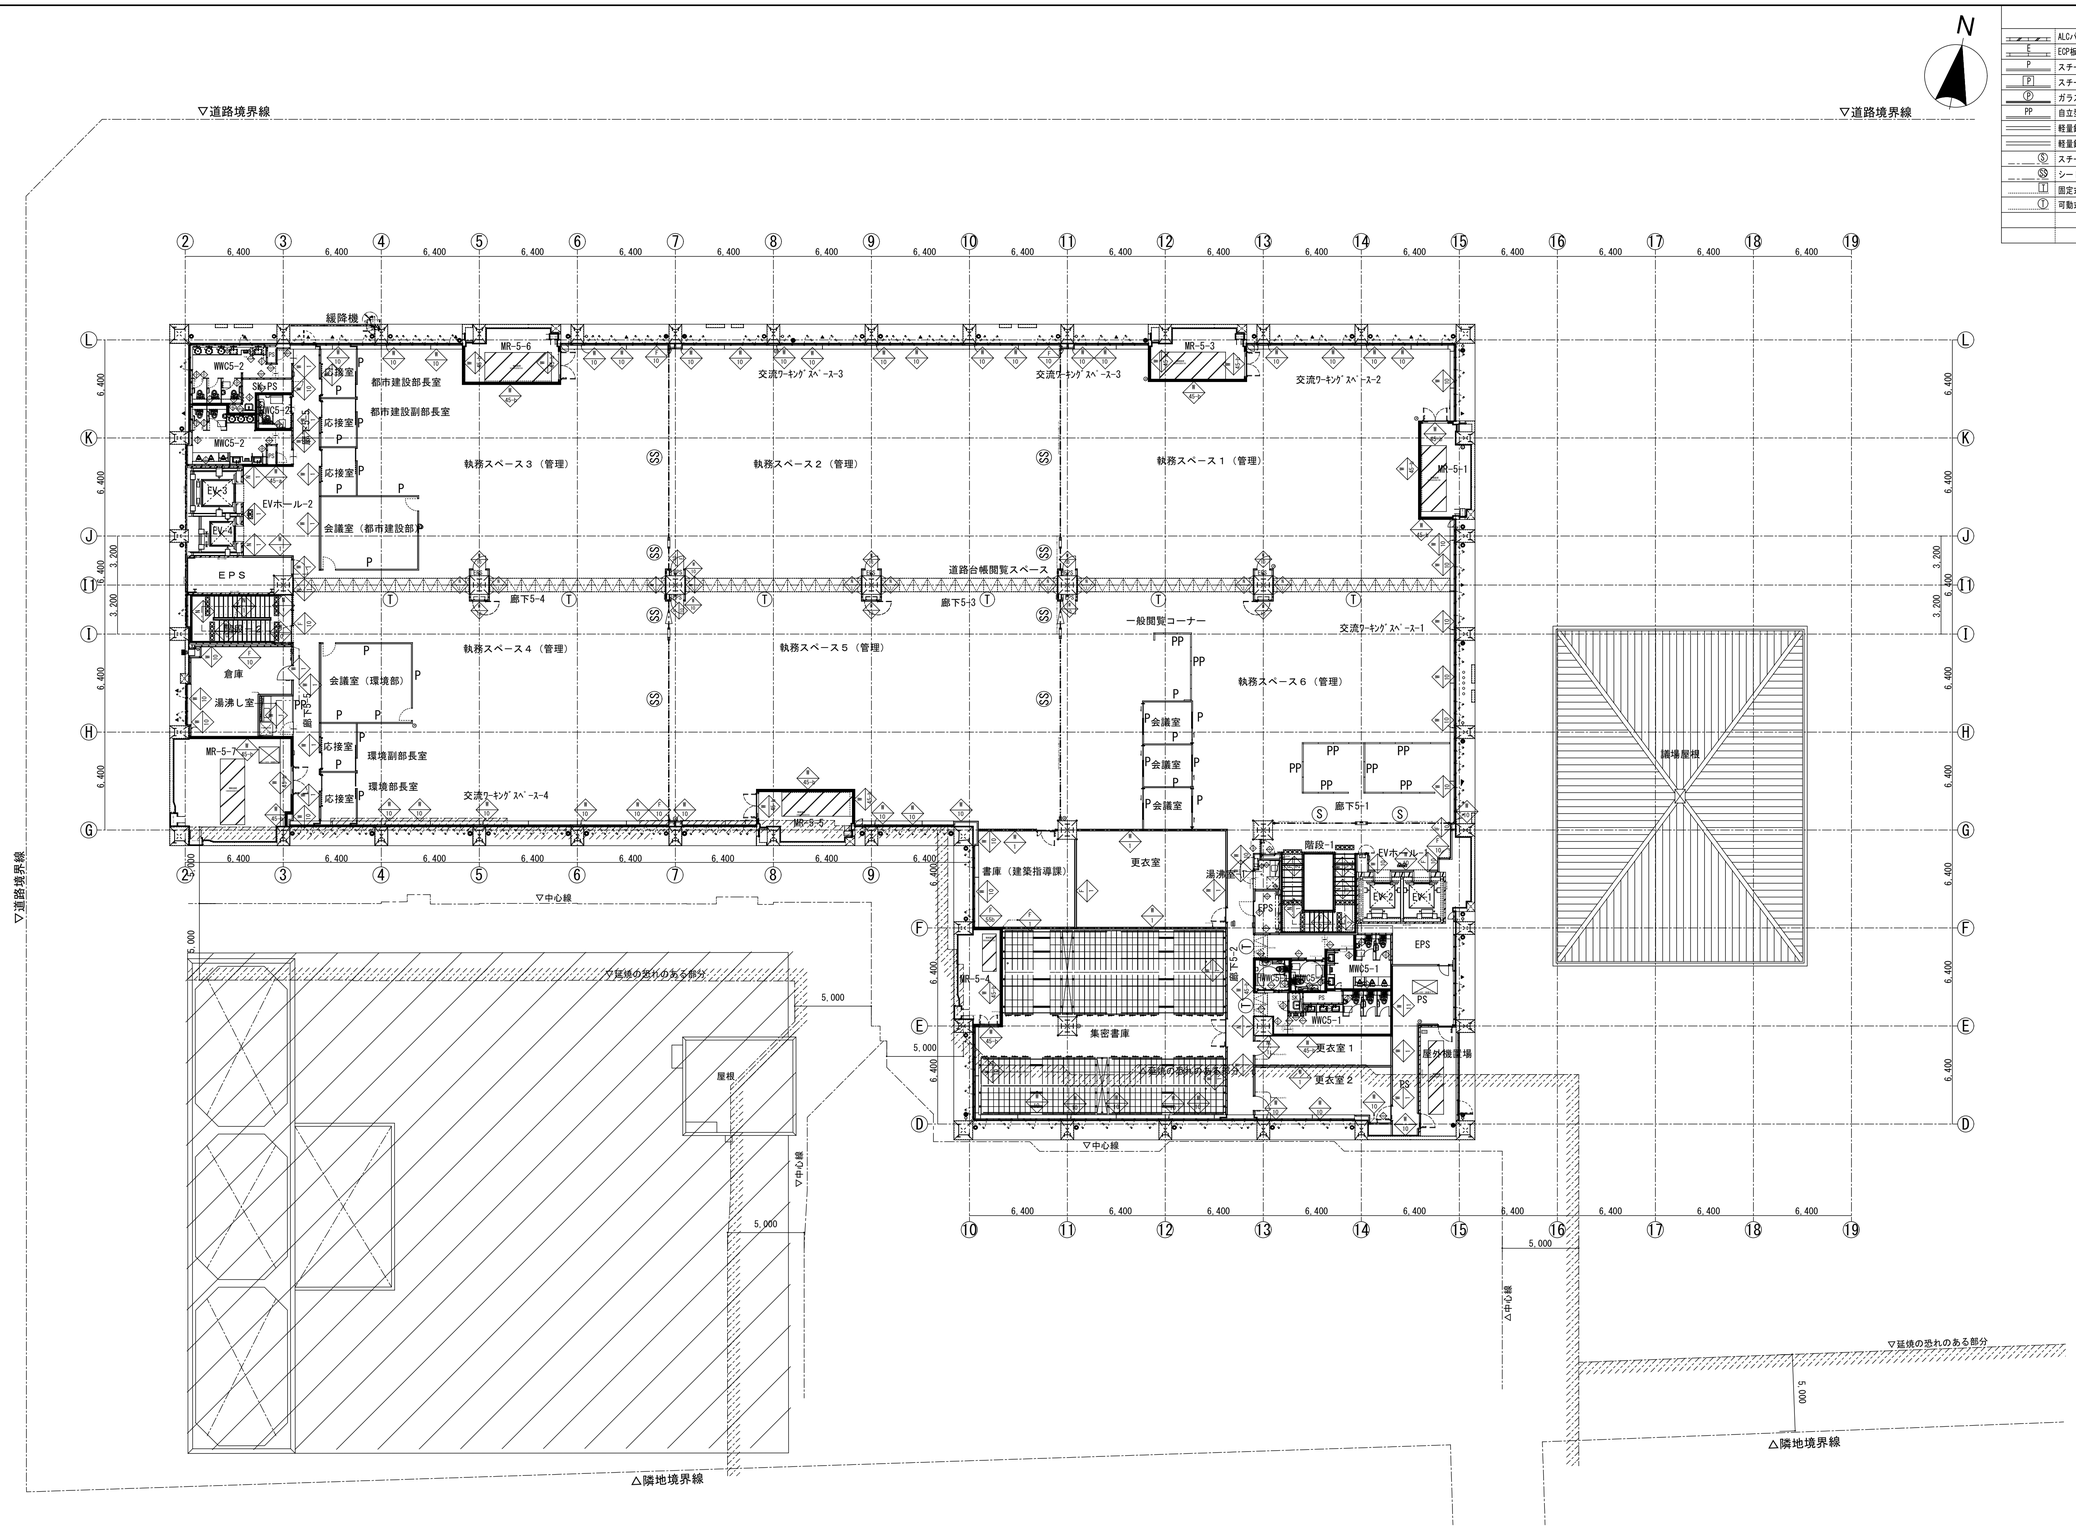

着工	平成 28年 6 25	. .	
竣工	令和 元年 11 30	. .	
監理		. .	監理 日建・上田特定監理業務等共同企業体
施工		. .	施工 大成・大旺新洋特定建設工事共同企業体

完成図 意-32

日建・上田特定設計委託業務共同企業体

高知市都市建設部公共建築課					
担当	担当	係長	課長補佐	副参事	課長

高知市新庁舎建設工事

5階平面図 1/200

意 4 － 7

NO. 0－140004－B