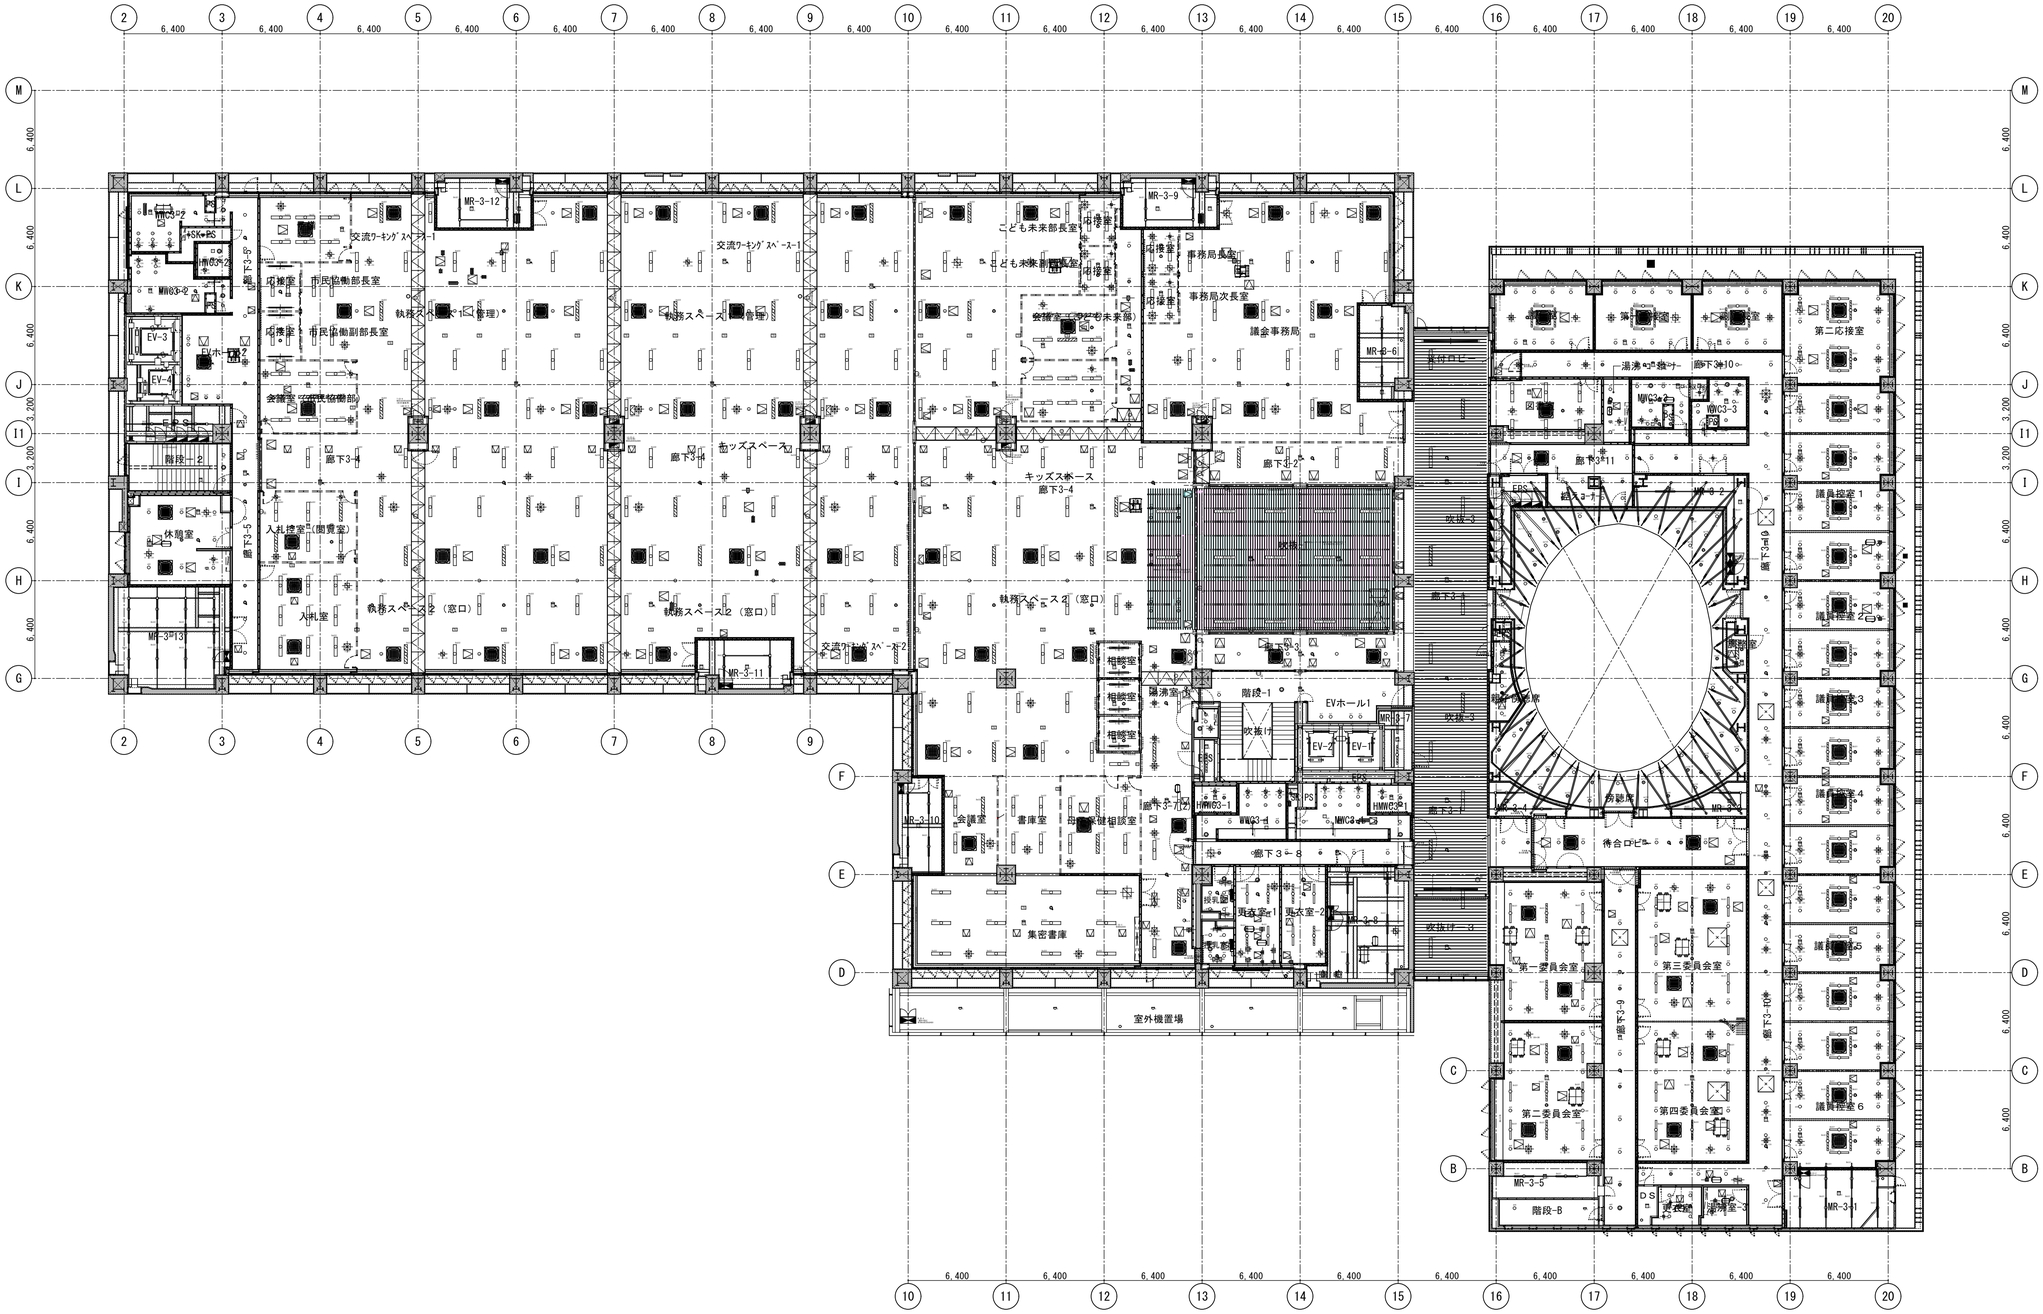

着工	平成 28年 6 25	. .	
竣工	令和 元年 11 30	. .	
監理		. .	
施工		. .	施工　大成・大旺新洋特定建設工事共同企業体
		. .	

完成図　意-41

日建・上田特定設計委託業務共同企業体

高知市都市建設部公共建築課					
担当	担当	係長	課長補佐	副参事	課長

高知市新庁舎建設工事

3階天井伏図

意　5 － 4

NO. 0－140004－B