符号(材質)	使用場所	形式・機構		内法寸法(WxH)	ガラス	材質程度・仕上げ	金物類 支持金物+自閉機構	金物類 ハンドル類	金物類 錠	性能	備考(枠・付属品等)
SS 8	2階 執務ｽﾍﾟｰｽ	2,915 / 15,480 900 900 11,360	手動防火防煙ｼｰﾄｼｬｯﾀｰ くぐり扉付 中間パネル付	31,555 × 2,800		耐火クロス	ﾚｰﾙﾀｲﾌﾟ2 中間ﾊﾟﾈﾙﾀｲﾌﾟ				特定防火設備 煙感知器連動装置
SS 9	3階 吹抜-1	200 9,450 200	手動防火防煙ｼｰﾄｼｬｯﾀｰ 袖パネル付	9,850 × 2,700		耐火クロス	袖ﾊﾟﾈﾙﾀｲﾌﾟ				特定防火設備 煙感知器連動装置
SS 10	3階 吹抜-1	1,000 11,210 580	手動防火防煙ｼｰﾄｼｬｯﾀｰ 袖パネル付	12,410 × 2,700		耐火クロス	袖ﾊﾟﾈﾙﾀｲﾌﾟ				特定防火設備 煙感知器連動装置
SS 11	3階 吹抜-1	190 9,455 190	手動防火防煙ｼｰﾄｼｬｯﾀｰ 袖パネル付	9,835 × 2,700		耐火クロス	袖ﾊﾟﾈﾙﾀｲﾌﾟ				特定防火設備 煙感知器連動装置
SS 12	3階 吹抜-1	1,000 11,210 290	手動防火防煙ｼｰﾄｼｬｯﾀｰ 袖パネル付	12,410 × 2,700		耐火クロス	袖ﾊﾟﾈﾙﾀｲﾌﾟ				特定防火設備 煙感知器連動装置
SS 13	3階 執務ｽﾍﾟｰｽ	15,085 900 15,215	手動防火防煙ｼｰﾄｼｬｯﾀｰ くぐり扉付 中間パネル付	31,200 × 2,700		耐火クロス	ﾚｰﾙﾀｲﾌﾟ2 中間ﾊﾟﾈﾙﾀｲﾌﾟ				特定防火設備 煙感知器連動装置
SS 14	3階 廊下3-5		手動防火防煙ｼｰﾄｼｬｯﾀｰ くぐり扉付	5,070 × 2,700		耐火クロス	軽量鉄骨壁端部納りタイプ				特定防火設備 煙感知器連動装置
SS 15	5階 執務ｽﾍﾟｰｽ	285 14,410	手動防火防煙ｼｰﾄｼｬｯﾀｰ くぐり扉付 袖パネル付	14,645 × 2,700		耐火クロス	ﾚｰﾙﾀｲﾌﾟ1 袖ﾊﾟﾈﾙﾀｲﾌﾟ				特定防火設備 煙感知器連動装置
SS 16	5階 執務ｽﾍﾟｰｽ		手動防火防煙ｼｰﾄｼｬｯﾀｰ くぐり扉付	14,390 × 2,700		耐火クロス	ﾚｰﾙﾀｲﾌﾟ1 ﾚｰﾙﾀｲﾌﾟ2				特定防火設備 煙感知器連動装置
SS 17	5階 執務ｽﾍﾟｰｽ	285 14,410	手動防火防煙ｼｰﾄｼｬｯﾀｰ くぐり扉付 袖パネル付	14,645 × 2,700		耐火クロス	ﾚｰﾙﾀｲﾌﾟ1 袖ﾊﾟﾈﾙﾀｲﾌﾟ				特定防火設備 煙感知器連動装置
SS 18	3階 吹抜-3		手動防火防煙ｼｰﾄｼｬｯﾀｰ	4,870 × 2,700		耐火クロス	ﾚｰﾙﾀｲﾌﾟ1				特定防火設備 煙感知器連動装置 シャッターボックス現し　下地共EP-G
SS 19	2階	4,550 320	手動防火防煙ｼｰﾄｼｬｯﾀｰ くぐり扉付	4,870 × 2,700		耐火クロス	ﾚｰﾙﾀｲﾌﾟ1 袖ﾊﾟﾈﾙﾀｲﾌﾟ				特定防火設備 煙感知器連動装置
SS 20	2階 食堂	3,190 200	手動防火防煙ｼｰﾄｼｬｯﾀｰ 袖パネル付	3,390 × 2,800		耐火クロス	ﾚｰﾙﾀｲﾌﾟ1 袖ﾊﾟﾈﾙﾀｲﾌﾟ				特定防火設備
SS 21	1階 廊下1-2		手動防火防煙ｼｰﾄｼｬｯﾀｰ くぐり扉付	4,490 × 3,400		耐火クロス	ﾚｰﾙﾀｲﾌﾟ2				
SS 22	2階 吹抜-1	5,700 870	手動防火防煙ｼｰﾄｼｬｯﾀｰ 袖パネル付	6,570 × 2,800		耐火クロス	袖ﾊﾟﾈﾙﾀｲﾌﾟ				

符号(材質)	使用場所	形式・機構		内法寸法(WxH)	ガラス	材質程度・仕上げ	性能	備考(枠・付属品等)
AW 1	1階 書庫	925 6,100 300 / 815 3,000 / 6,400 / FL / 15 14		7,025 × 3,000		アルミ押出型材 二次電解着色 FL6+A12+FL6(Low-e複層)		ブラインド W1,600xH2,800x4 W 500xH2,800x1
AW 1-1				図示		アルミ押出型材 二次電解着色 木製方立		ブラインド W1,600xH2,800x70 衝突防止フィルム(1階部分のみ)
AW 2	1階 交流ワーキングスペース	300 6,100 6,400 6,100 300 / 815 3,000 / 18,600 / FL / 35 35 35 35		18,600 × 3,000		アルミ押出型材 二次電解着色 FL6+A12+FL6(Low-e複層)		ブラインド W1,600xH2,800x11 W 800xH2,800x1
AW 2-1	2階 食堂			図示		アルミ押出型材 二次電解着色 木製方立		衝突防止フィルム
AW 2-2	吹抜-3	3FL 2,320 2,320 2,320 9,280 / 5,600 / 2FL / 1,115 4,740 545 / 140 / 15 16		図示		アルミ押出型材 二次電解着色 木製方立 PW6.8+A12+FL6(Low-e複層)		詳細図参照 電動ロールブラインド W1,600xH8,000x3 防火設備
AW 2-3	3階 受付ロビー	3FL 3,280 / 545 4,740 115 850 / 16 15		図示		アルミ押出型材 二次電解着色 木製方立 FL6+A12+FL6(Low-e複層)		電動ロールブラインド W1,580xH3,280x3
AW 3	1階 交流ワーキングスペース	300 6,100 3,225 / 3,000 / 6,400 / 4		図示		アルミ押出型材 二次電解着色 FL6+A12+FL6(Low-e複層)		ブラインド W1,600xH2,800x6
				5,550 × 3,000		アルミ押出型材 二次電解着色 FL6+A12+FL6(Low-e複層)		
AW 5	1階 執務ｽﾍﾟｰｽ	柱型裏面 / 6,000 400 / 815 3,000 / 800 425 4,915 460 / 9 9A 10		図示		アルミ押出型材 二次電解着色 FL6+A12+FL6(Low-e複層)		ブラインド W1,600xH2,800x3 W 800xH2,800x1
AW 6	1階 執務ｽﾍﾟｰｽ	6,400 / 815 3,000 / FL / 1,000 4,915 425 / G F		4,915 × 3,000		アルミ押出型材 二次電解着色 FL6+A12+FL6(Low-e複層)		ブラインド W1,600xH2,800x3
AW 7	1階 書庫・倉庫	10 11 / 6,400 / 815 / 5,350 / 5,055 1,345 / FL 2,400 / 815 / E D		図示	FIX窓	アルミ押出型材 二次電解着色 PW6.8+A12+FL8(Low-e複層)		ブラインド W1,600xH2,800x6 W 800xH2,800x1 化粧フィルム貼(ぼかし)(10 - 11 通り間のみ) 防火設備
AW 8	1階 執務ｽﾍﾟｰｽ	柱型裏面 / 6,400 / 815 2,400 / FL / 425 5,550 425 / 650 425 / 12 13		図示	FIX窓	アルミ押出型材 二次電解着色 PW6.8+A12+FL8(Low-e複層)		ブラインド W1,600xH2,800x3 W 800xH2,800x2 化粧フィルム貼(ぼかし) 防火設備
AW 9	1階 喫煙室	柱型裏面 / 6,400 / 815 2,400 / FL / 425 5,550 425 / 55 / 13 14		6,030 × 2,400	FIX窓	アルミ押出型材 二次電解着色 PW6.8+A12+FL8(Low-e複層)		ブラインド W1,600xH2,800x3 W 800xH2,800x1 化粧フィルム貼(ぼかし) 防火設備
AW 10	1階 執務ｽﾍﾟｰｽ (窓口)	6,400 / 815 2,500 / FL / 590 5,220 590 / E F		5,220 × 2,500		アルミ押出型材 二次電解着色 FL6+A12+FL6(Low-e複層)		ブラインド W1,600xH2,800x3 W 800xH2,800x1

SS-002,003,004,005,006,007
1～6階 シャッター製作図(三和シャッター)　参照
AW-004,005,006
1～3階 AW製作図(三協立山)　参照
AW-003 AW1-1製作図(ニューストー)　参照

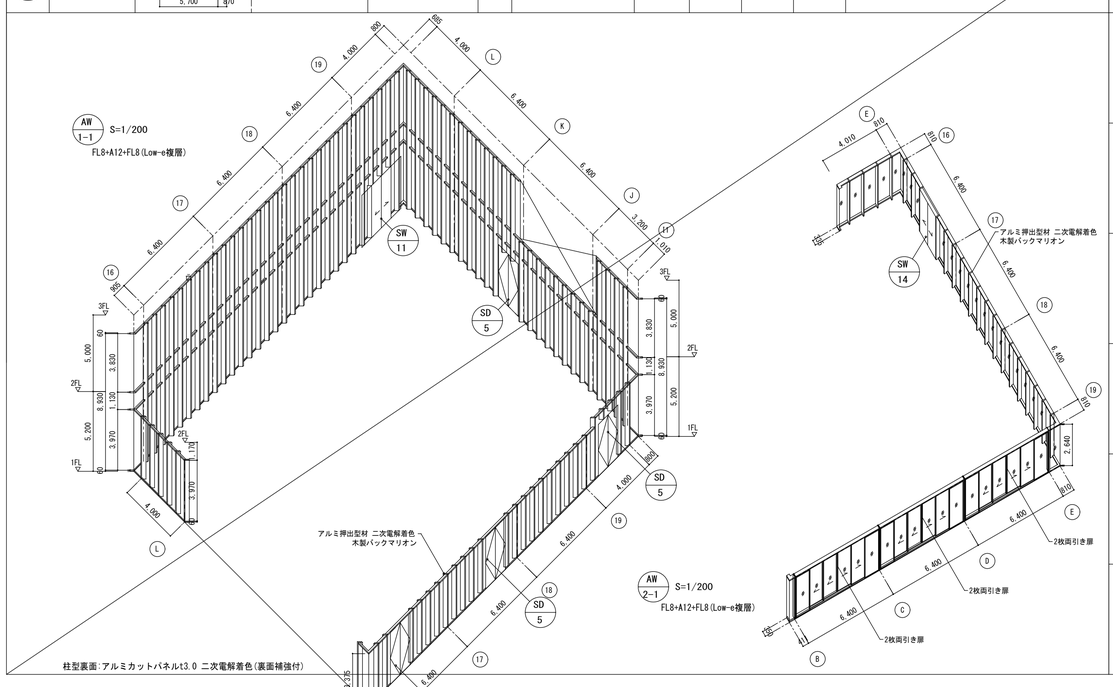

着工	平成 28年 6 25		
竣工	令和 元年 11 30		
監理			監理　日建・上田特定監理業務等共同企業体
施工			施工　大成・大旺新洋特定建設工事共同企業体

完成図　意-65

日建・上田特定設計委託業務共同企業体

高知市都市建設部公共建築課					
担当	担当	係長	課長補佐	副参事	課長

高知市新庁舎建設工事

建具表－3

意 6 － 21

NO. 0－140004－B