01	西コア廻り3階展開図	1/100

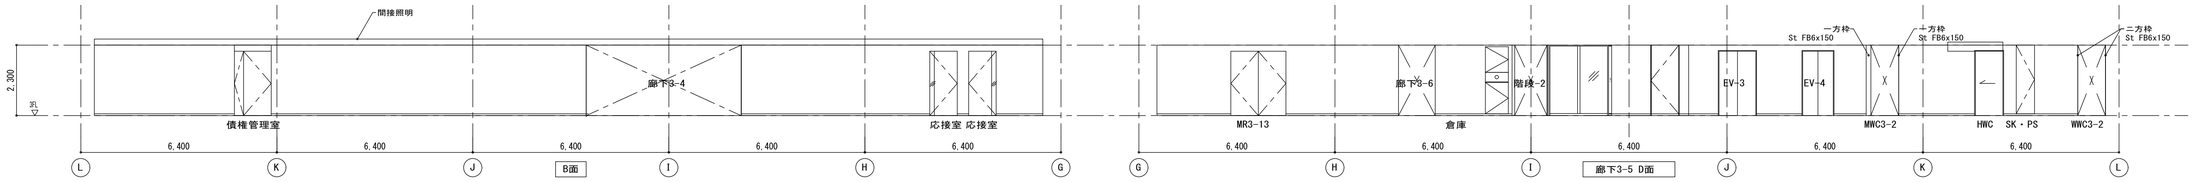

02	待合ロビー３階展開図	1/100

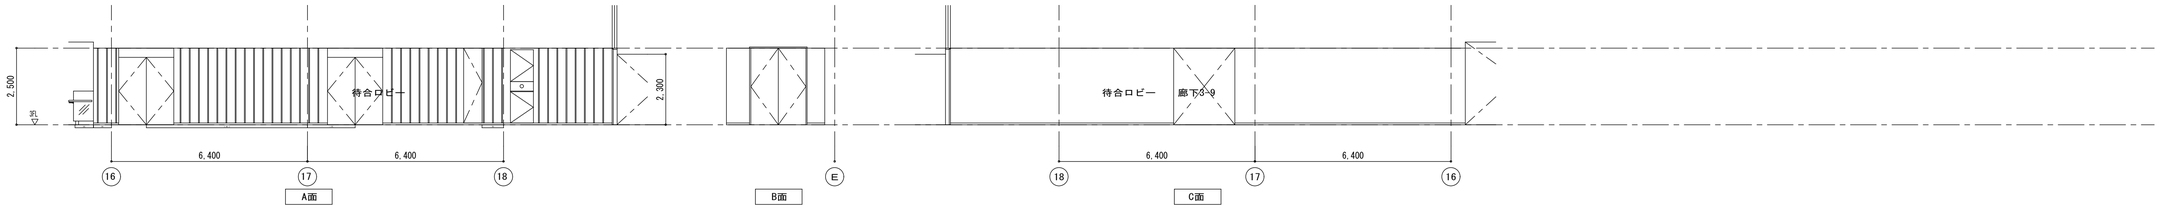

03	控えコーナー廻り３階展開図	1/100

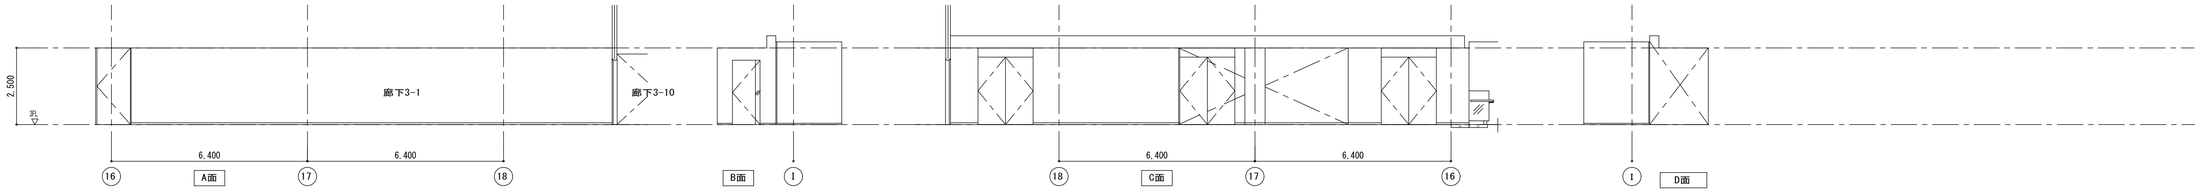

04	廊下3-10	1/100

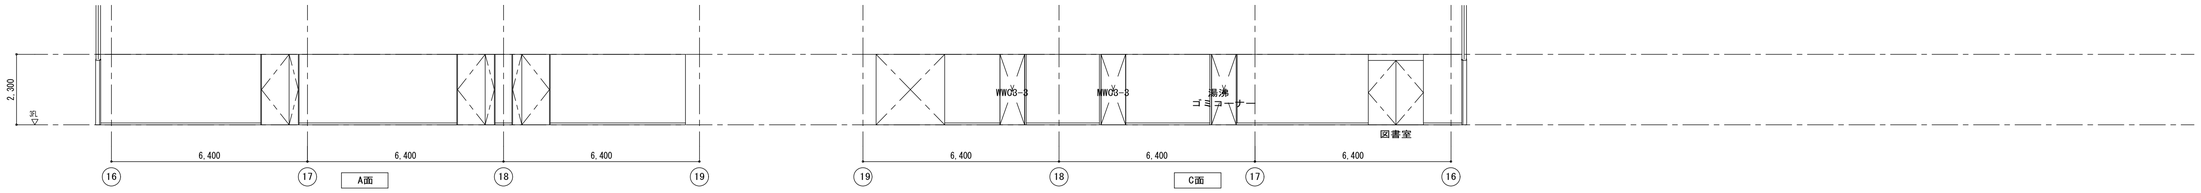

05	廊下3-10	1/100

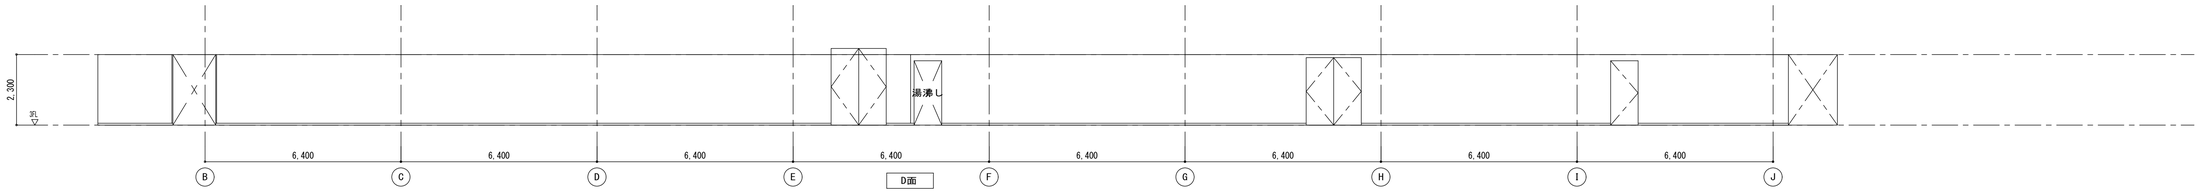

06	廊下3-10	1/100

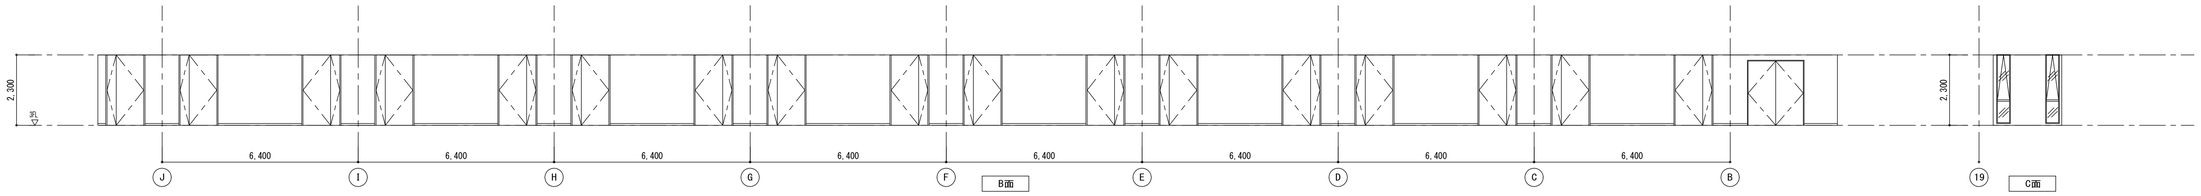

着工	平成 28年 6 25	. .	
竣工	令和 元年 11 30	. .	
監理		. .	監理 日建・上田特定監理業務等共同企業体
		. .	
施工		. .	施工 大成・大旺新洋特定建設工事共同企業体
		. .	

完成図 意-101

日建・上田特定設計委託業務
共同企業体

高知市都市建設部公共建築課

担当	担当	係長	課長補佐	副参事	課長

高知市新庁舎建設工事

展開図－２

意 7 － 30

NO. 0－140004－B