符号 (材質)	使用場所	形式・機構	内法寸法(WxH)	ガラス	材質程度・仕上げ	性能	備考 (枠・付属品等)
AW 18	2階 事務室 (窓口)	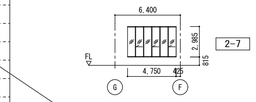	4,750 × 2,985		アルミ押出型材 U-BE		ブラインド W1,600xH2,800x3
AW 19	2階 集密書庫	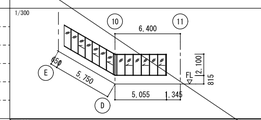	**** × 2,100		アルミ押出型材 U-BE		ブラインド W1,600xH2,100x6 W 800xH2,100x1 化粧フィルム貼(ぼかし)(10)-(11)通り間のみ) 防火設備
AW 3-1 AW 2-3		トップライト 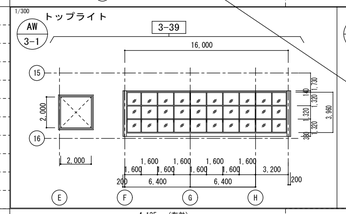		AW3-1			
				PWC	アルミ押出型材 U-BE		防火設備
				→	FL-8+A12+PWC-6.8		手動開放用オペレータ装置
					自然排煙窓付		詳細図参照
		カーテンウォール 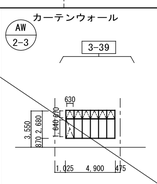		AW2-3	FL-6+A12+FL-6		手動開放用オペレータ装置
AW 3-2	排煙窓	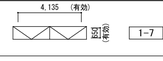	4,500 × 840	7mm	自然排煙窓付		手動開放用オペレータ装置
					アルミ押出型材 U-BE		
AW 23	3階	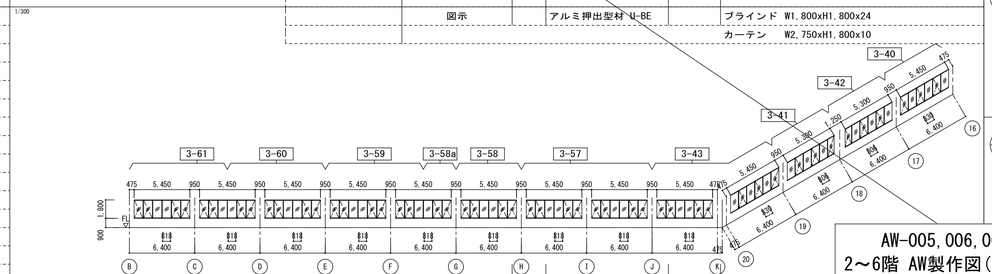	図示		アルミ押出型材 U-BE		ブラインド W1,800xH1,800x24 カーテン W2,750xH1,800x10
AW 24	3階 執務ｽﾍﾟｰｽ (管理)	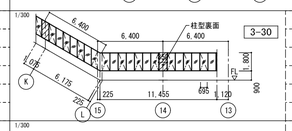	図示		アルミ押出型材 U-BE		ブラインド W1,600xH1,800x9 W 800xH1,800x3
AW 25	3階 執務ｽﾍﾟｰｽ (管理)	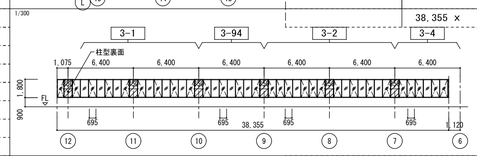	38,355 × 1,800		アルミ押出型材 U-BE		ブラインド W1,600xH1,800x18 W 800xH1,800x6
AW 26	3階	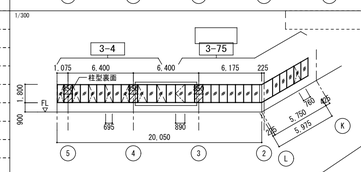	図示		アルミ押出型材 U-BE		ブラインド W1,600xH1,800x12 W 800xH1,800x5
AW 27	3階	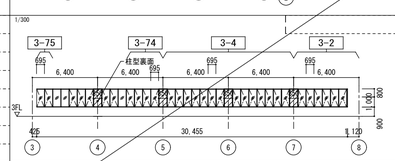	30,455 × 1,800		アルミ押出型材 U-BE		ブラインド W1,600xH1,800x15 W 800xH1,800x4 手動開放用オペレーター装置 防火設備
AW 27	4階	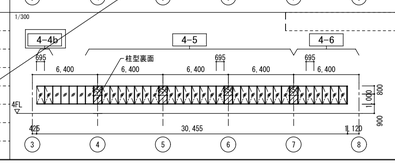	30,455 × 1,800		アルミ押出型材 U-BE		ブラインド W1,600xH1,800x15 W 800xH1,800x4 手動開放用オペレーター装置 防火設備

AW-005,006,007,008,009
2～6階 AW製作図(三協立山) 参照

符号 (材質)	使用場所	形式・機構	内法寸法(WxH)	ガラス	材質程度・仕上げ	性能	備考 (枠・付属品等)
AW 27	5階	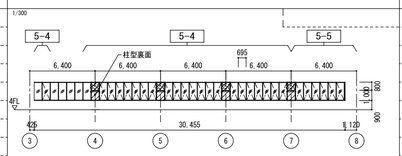	30,455 × 1,800		アルミ押出型材 U-BE		ブラインド W1,600xH1,800x15 W 800xH1,800x4 手動開放用オペレーター装置 防火設備
AW 28	3階	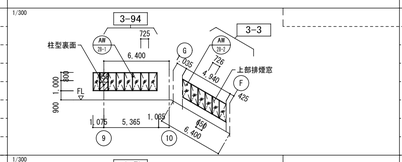	図示		アルミ押出型材 U-BE		AW 3-1 ブラインド W1,600xH1,800x3 W 800xH1,800x1 AW 3-1 ブラインド W1,600xH1,800x3 手動開放用オペレーター装置 防火設備(28-1のみ)
AW 28	4階	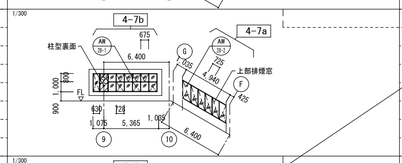	図示		アルミ押出型材 U-BE		AW 3-1 ブラインド W1,600xH1,800x3 W 800xH1,800x1 AW 3-1 ブラインド W1,600xH1,800x3 手動開放用オペレーター装置 防火設備(28-1のみ)
AW 28	5階	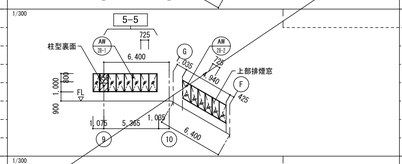	図示		アルミ押出型材 U-BE		AW 3-1 ブラインド W1,600xH1,800x3 W 800xH1,800x1 AW 3-1 ブラインド W1,600xH1,800x3 手動開放用オペレーター装置 防火設備(28-1のみ)
AW 28	6階	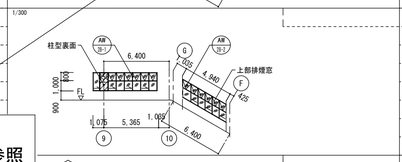	図示		アルミ押出型材 U-BE		AW 3-1 ブラインド W1,600xH1,800x3 W 800xH1,800x1 AW 3-1 のみ防火設備 AW 3-1 ブラインド W1,600xH1,800x3 手動開放用オペレーター装置 防火設備
AW 29		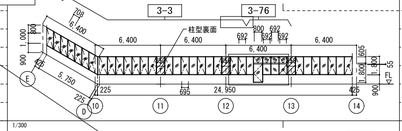	図示		アルミ押出型材 U-BE		ブラインド W1,600xH1,800x15 W 800xH1,800x5 手動開放用オペレーター装置 化粧フィルム貼(ぼかし)(10)-(14)通り間のみ) 防火設備
AW 29	4階	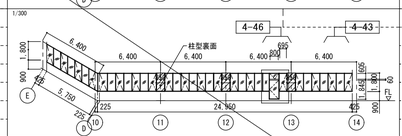	図示		アルミ押出型材 U-BE		ブラインド W1,600xH1,800x15 W 800xH1,800x5 手動開放用オペレーター装置 化粧フィルム貼(ぼかし)(10)-(14)通り間のみ) 防火設備
AW 29	5階	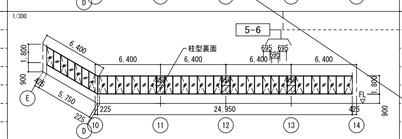	図示		アルミ押出型材 U-BE		ブラインド W1,600xH1,800x15 W 800xH1,800x5 手動開放用オペレーター装置 化粧フィルム貼(ぼかし)(10)-(14)通り間のみ) 防火設備
AW 30	4階	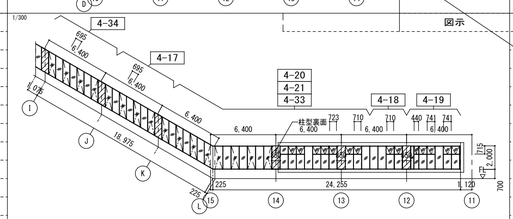	図示		アルミ押出型材 U-BE		カーテン W2,750xH2,000x10 W1,850xH2,000x4 W1,600xH2,000x2
AW 31	4階 執務ｽﾍﾟｰｽ	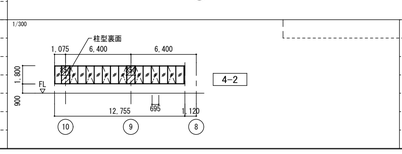	12,755 × 1,800		アルミ押出型材 U-BE		ブラインド W1,600xH1,800x6 W 800xH1,800x2

着工	平成 28年 6 25		
竣工	令和 元年 11 30		
監理			監理 日建・上田特定監理業務等共同企業体
施工			施工 大成・大旺新洋特定建設工事共同企業体

完成図 意-70

日建・上田特定設計委託業務共同企業体

高知市都市建設部公共建築課					
担当	担当	係長	課長補佐	副参事	課長

高知市新庁舎建設工事

建具表－8

意 6 － 26

NO. 0－140004－B