符号(材質)	使用場所	形式・機構	内法寸法(WxH)	ガラス	材質程度・仕上げ	性能	備考(枠・付属品等)
AW 11	1階 執務ｽﾍﾟｰｽ (窓口)	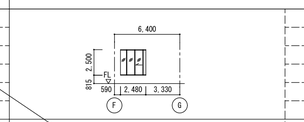	2,480 × 2,500		アルミ押出型材 二次電解着色 FL6+A12+FL6(Low-e複層)		ブラインド W2,480xH2,800x1
AW 12	2階 執務ｽﾍﾟｰｽ (窓口)	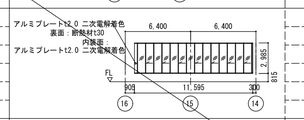	11,595 × 2,985		アルミ押出型材 二次電解着色 FL6+A12+FL6(Low-e複層)		ブラインド W1,800xH2,800x7
AW 13	2階 執務ｽﾍﾟｰｽ (窓口)	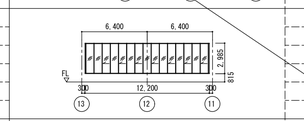	12,200 × 2,985		アルミ押出型材 二次電解着色 FL6+A12+FL6(Low-e複層)		ブラインド W1,600xH2,800x7 W 800xH2,800x1
AW 14	2階 執務ｽﾍﾟｰｽ (窓口)	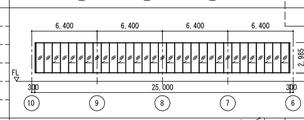	25,000 × 2,985		アルミ押出型材 二次電解着色 FL6+A12+FL6(Low-e複層)		ブラインド W1,600xH2,800x15 W 800xH2,800x1
AW 15	2階 執務ｽﾍﾟｰｽ	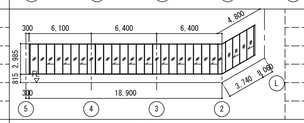			アルミ押出型材 二次電解着色 FL6+A12+FL6(Low-e複層)		ブラインド W1,600xH2,800x11 W2,100xH2,800x2 W 800xH2,800x1
AW 16	2階 事務室 (窓口)	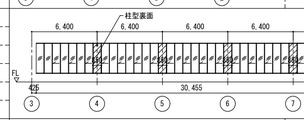	30,455 × 2,985		アルミ押出型材 二次電解着色 PWC6.8+A12+FL8(Low-e複層)		ブラインド W1,600xH2,800x15 W 800xH2,800x4 防火設備
AW 17	2階 事務室 (窓口)	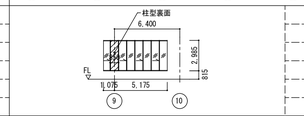	6,250 × 2,985		アルミ押出型材 二次電解着色 PWC6.8+A12+FL8(Low-e複層)		ブラインド W1,600xH2,800x3 W 800xH2,800x1 防火設備
AW 18	2階 事務室 (窓口)	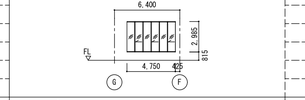	4,750 × 2,985		アルミ押出型材 二次電解着色 FL6+A12+FL6(Low-e複層)		ブラインド W1,600xH2,800x3
AW 19	2階 集密書庫	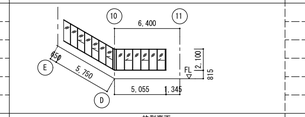	図示		アルミ押出型材 二次電解着色		ブラインド W1,600xH2,100x6 W 800xH2,100x1 化粧フィルム貼(ぼかし)(10 - 11 通り間のみ) 防火設備
AW 20	2階 事務室 (窓口)	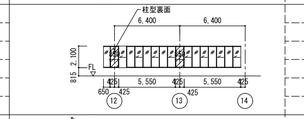	13,450 × 2,100		アルミ押出型材 二次電解着色 PWC6.8+A12+FL8(Low-e複層)		ブラインド W1,600xH2,100x6 W 800xH2,100x3 化粧フィルム貼(ぼかし) 防火設備
AW 21	2階 会議室	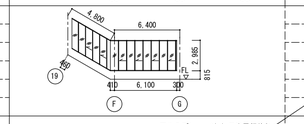	10,850 × 2,985		アルミ押出型材 二次電解着色 FL6+A12+FL6(Low-e複層)		ブラインド W1,600xH2,800x6 W 800xH2,800x1
AW 22	2階 執務ｽﾍﾟｰｽ (窓口)	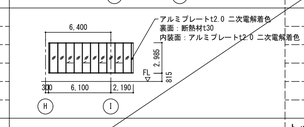	8,290 × 2,985		アルミ押出型材 二次電解着色 FL6+A12+FL6(Low-e複層)		ブラインド W1,600xH2,800x5
AW 3-1		トップライト 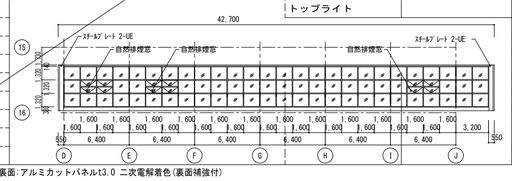		PWC FL8+A12+PWC6.8(Low-e複層)	アルミ押出型材 二次電解着色 自然排煙窓付		防火設備 手動開放用オペレータ装置(ワイヤー式) 詳細図参照

符号(材質)	使用場所	形式・機構	内法寸法(WxH)	ガラス	材質程度・仕上げ	性能	備考(枠・付属品等)
AW 3-2	排煙窓		4,500 × 840	ﾌﾛｰﾄ#12	自然排煙窓付 アルミ押出型材 二次電解着色		手動開放用オペレータ装置
AW 23	3階	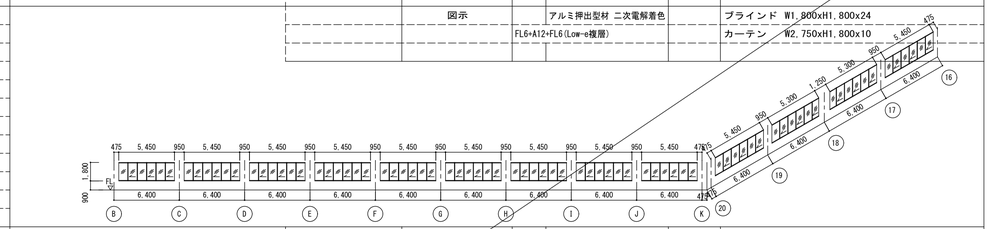	図示		アルミ押出型材 二次電解着色 FL6+A12+FL6(Low-e複層)		ブラインド W1,800xH1,800x24 カーテン W2,750xH1,800x10
AW 24	3階 執務ｽﾍﾟｰｽ (管理)	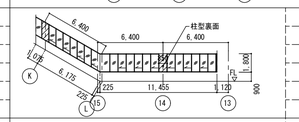	図示		アルミ押出型材 二次電解着色 FL6+A12+FL6(Low-e複層)		ブラインド W1,600xH1,800x9 W 800xH1,800x3
AW 25	3階 執務ｽﾍﾟｰｽ (管理)	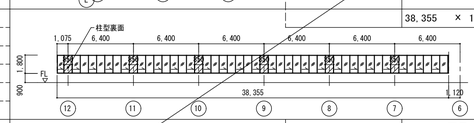	38,355 × 1,800		アルミ押出型材 二次電解着色 FL6+A12+FL6(Low-e複層)		ブラインド W1,600xH1,800x18 W 800xH1,800x6
AW 26	3階	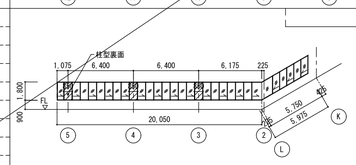	図示		アルミ押出型材 二次電解着色 FL6+A12+FL6(Low-e複層)		ブラインド W1,600xH1,800x12 W 800xH1,800x5
		AW-004,005,006,007,008,009 1～6階 AW製作図(三協立山) 参照					
		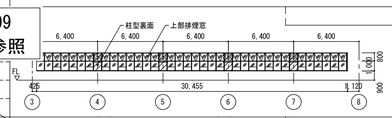	30,455 × 1,800		アルミ押出型材 二次電解着色 PWC6.8+A12+FL6(Low-e複層)		ブラインド W1,600xH1,800x15 W 800xH1,800x4 手動開放用オペレーター装置 防火設備
AW 28	3~6階	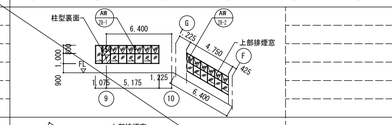	図示		アルミ押出型材 二次電解着色 AW 02-1 :PWC6.8+A12+FL6(Low-e複層) AW 02-2 :FL6+A12+FL6(Low-e複層)		AW 02-1 ブラインド W1,600xH1,800x3 W 800xH1,800x1 AW 02-2 ブラインド W1,600xH1,800x3 手動開放用オペレータ装置(ワイヤー式) AW 02-2 のみ防火設備
AW 29	3~5階	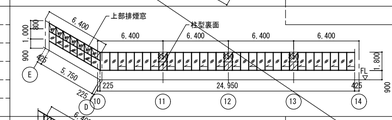	図示		アルミ押出型材 二次電解着色 PWC6.8+A12+FL6(Low-e複層)		ブラインド W1,600xH1,800x15 W 800xH1,800x5 手動開放用オペレータ装置(ワイヤー式) 化粧フィルム貼(ぼかし)(10 - 14 通り間のみ) 防火設備
AW 30	4階	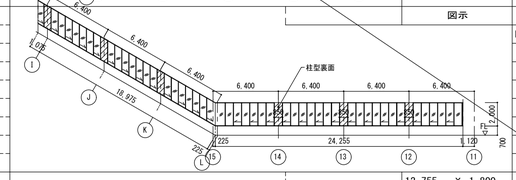	図示		アルミ押出型材 二次電解着色 FL6+A12+FL6(Low-e複層)		カーテン W2,750xH2,000x10 W1,850xH2,000x4 W1,600xH2,000x2
AW 31	4階 執務ｽﾍﾟｰｽ	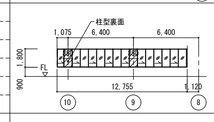	12,755 × 1,800		アルミ押出型材 二次電解着色 FL6+A12+FL6(Low-e複層)		ブラインド W1,600xH1,800x6 W 800xH1,800x2
AW 32	4階 執務ｽﾍﾟｰｽ	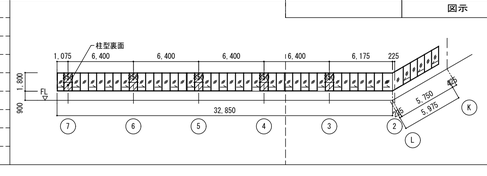	図示		アルミ押出型材 二次電解着色 FL6+A12+FL6(Low-e複層)		ブラインド W1,600xH1,800x18 W 800xH1,800x7

柱型裏面:アルミカットパネルt3.0 二次電解着色(裏面補強付)

着工	平成 28年 6 25		
竣工	令和 元年 11 30		
監理			監理 日建・上田特定監理業務等共同企業体
施工			施工 大成・大旺新洋特定建設工事共同企業体

完成図 意-66

日建・上田特定設計委託業務共同企業体

高知市都市建設部公共建築課					
担当	担当	係長	課長補佐	副参事	課長

高知市新庁舎建設工事

建具表－4

意 6 － 22

NO. 0－140004－B