01 東側トイレ詳細図(1階) 1/50

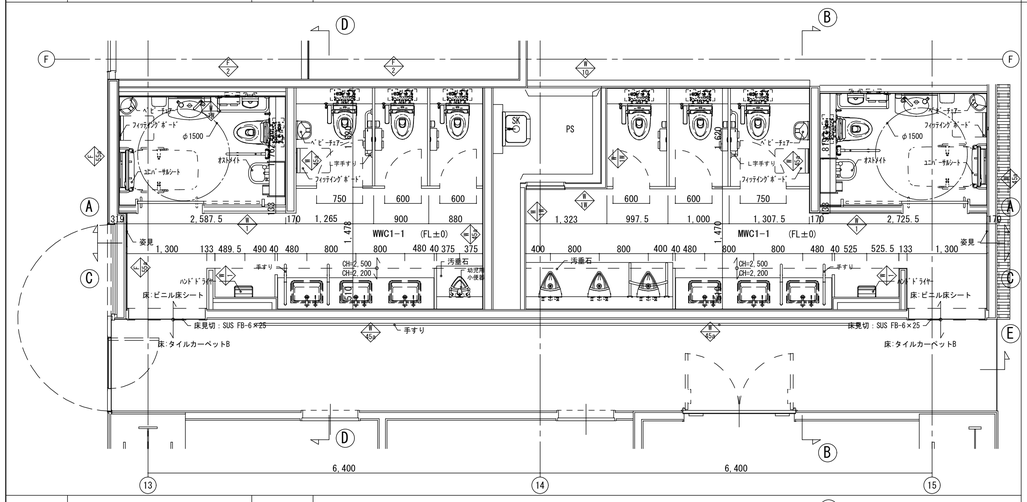

02 東側トイレ展開図 1/100

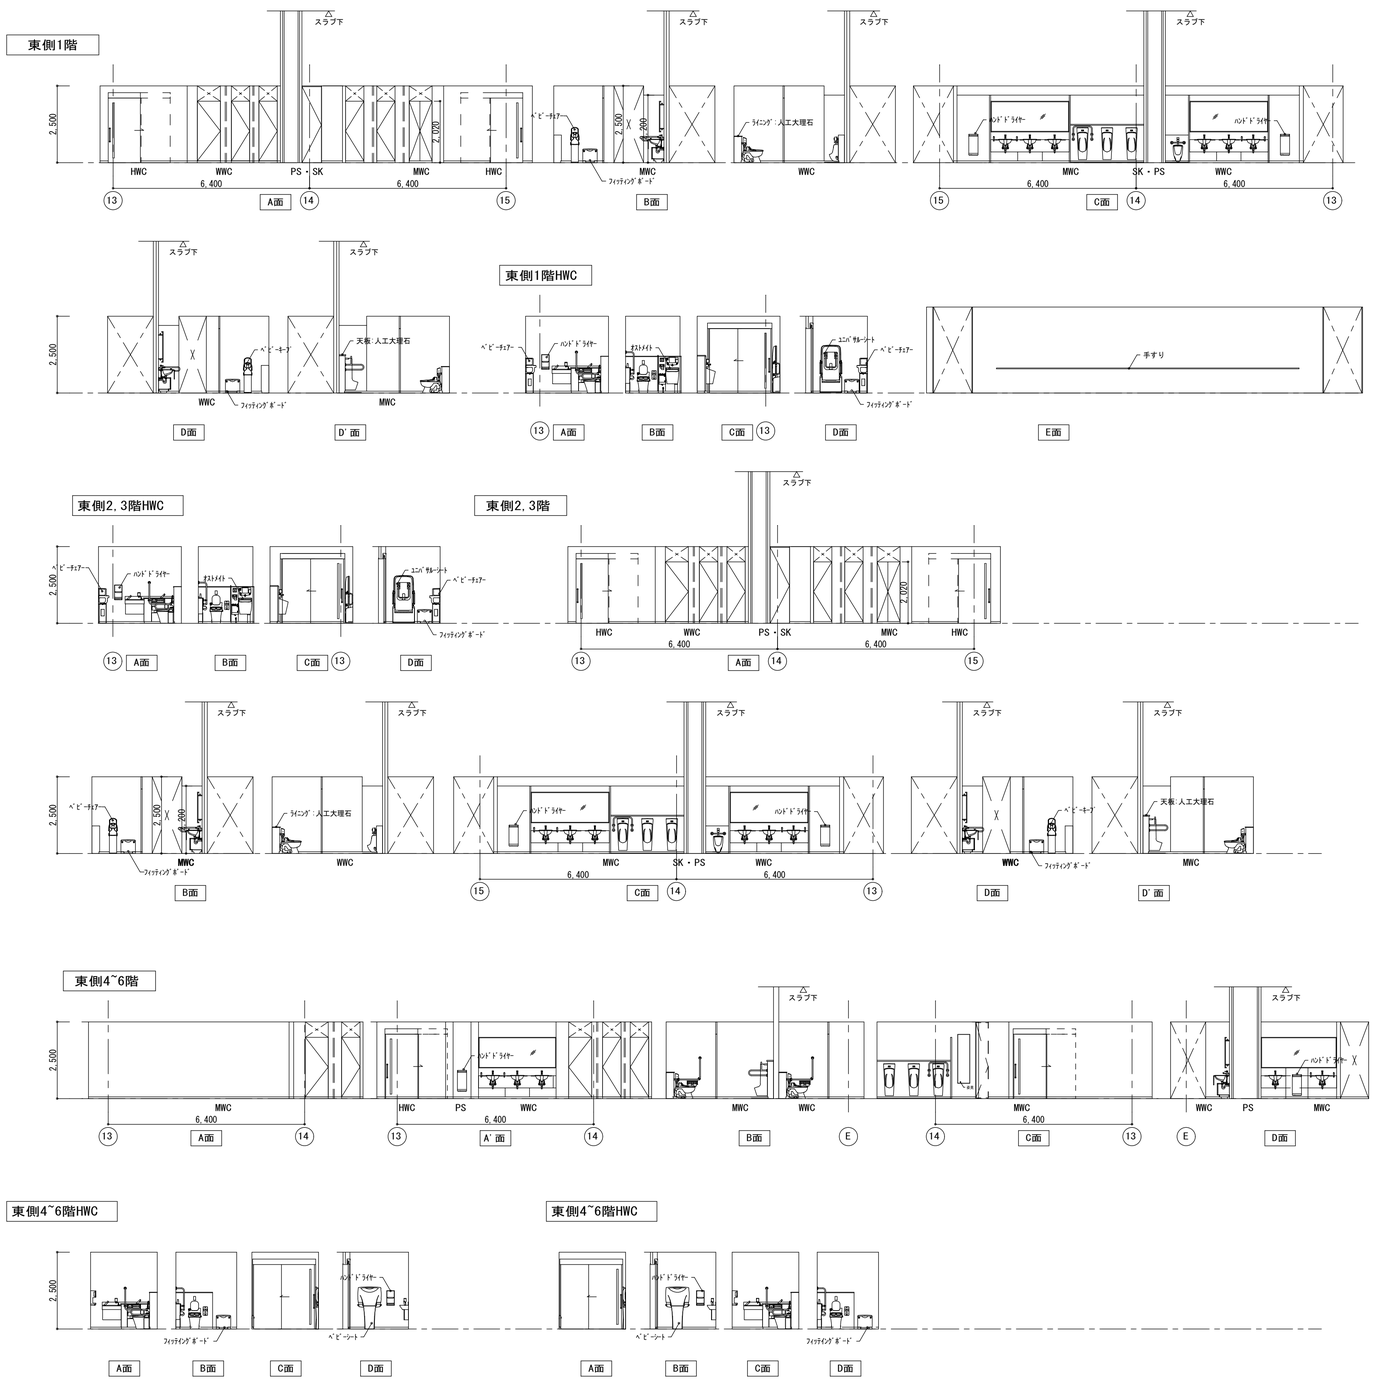

03 東側トイレ詳細図(2・3階) 1/50

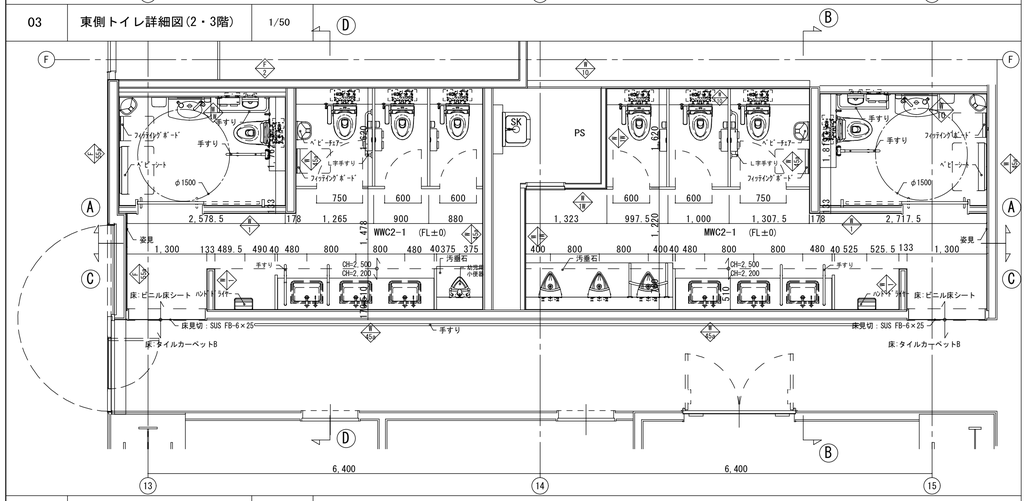

04 東側トイレ詳細図(4~6階) 1/50

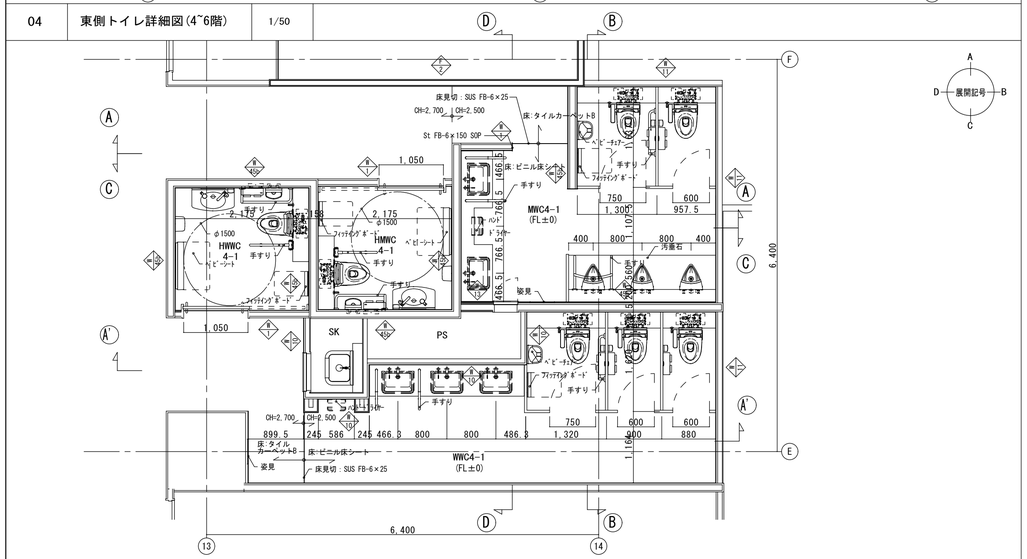

着工	平成 28年 6 25		
竣工	令和 元年 11 30		
監理			監理 日建・上田特定監理業務等共同企業体
施工			施工 大成・大旺新洋特定建設工事共同企業体

完成図 意-109

日建・上田特定設計委託業務共同企業体

高知市都市建設部公共建築課					
担当	担当	係長	課長補佐	副参事	課長

高知市新庁舎建設工事

トイレ詳細図ー1

意 8 − 7

NO. 0 − 140004 − B