01	クランク式移動棚	1/50 1/3

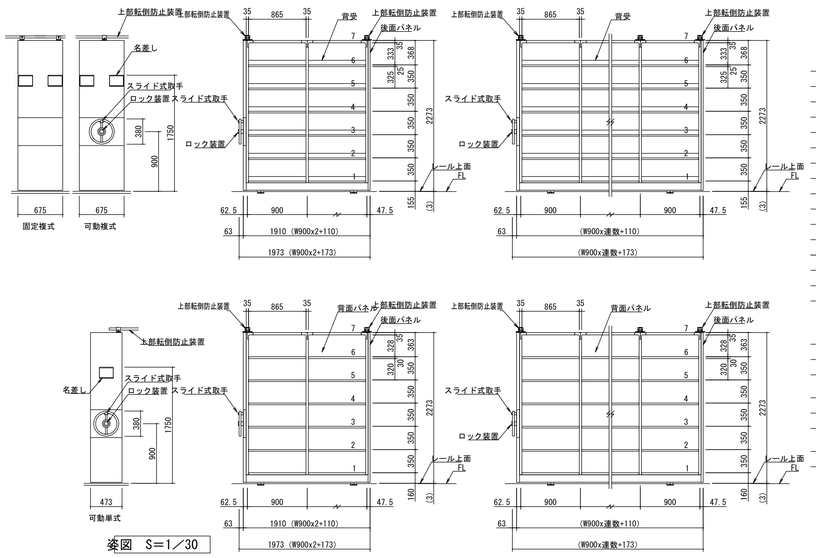

※単式は後面板付

姿図 S=1／30

移動棚　仕様

附属品	：後面パネル・背受（単式は背面パネル）
安全装置	：下部転倒防止金具・上部転倒防止装置・免震装置（※）
操作	：円形ハンドル（+2205380）スライド式取手付、センターロック方式
台枠	：溶接構造、支柱落し込み式
車輪	：機械構造用炭素鋼（+0306118）
車輪軸	：磨棒鋼（+0306625）、両車輪軸（駆動、従動軸）共に通し軸
駆動方式	：中間シャフトを介する後輪駆動方式
レール	：OAフロア用埋込レール（H300）
棚構造	：天板（単式の見付補強付）・支柱・台枠によるブレースを用いないフレーム構造（耐震ガセット方式）
棚板	：可動式（側受兼用棚受式）で互換性のあるものとし、可動ピッチを25mm
支柱	：形状はコー35x30、複柱式、複式は3本柱、単式は2本柱／単式の内3本柱形状は、2段 但し、中支柱（前面パネル部）の形状は、□-40+000740+0007t1.6
耐荷重	：33タイプ　～　1段あたり　60kg／段・複式1連あたり　470kg／複式1連（棚板見付～25mm） 43タイプ　～　1段あたり　100kg／段・単式1連あたり　400kg／単式1連（棚板見付～30mm）
製作	：ISO9001　及び　ISO14001　認証取得工場

※免震装置説明

1～ロック解除装置

ロック装置がロック状態時に、震度5以上の揺れが発生した場合、自動的にロックが解除され、車輪が拘束された状態から自由に回転できる状態にする装置とします。

2～エンドストッパー接触防止装置

常にレールのエンドストッパーと棚の間に、適当なスペースを自動的に作る装置で、地震時にエンドストッパーにより棚が押されて走ることを防止するものとします。

3～エンドストッパー接近防止機能

地震発生中、棚がレールのエンドストッパーに接近しないよう、中央部へ逃げる機構とします。

・埋込み方式　1階：木軸下地300Hの場合

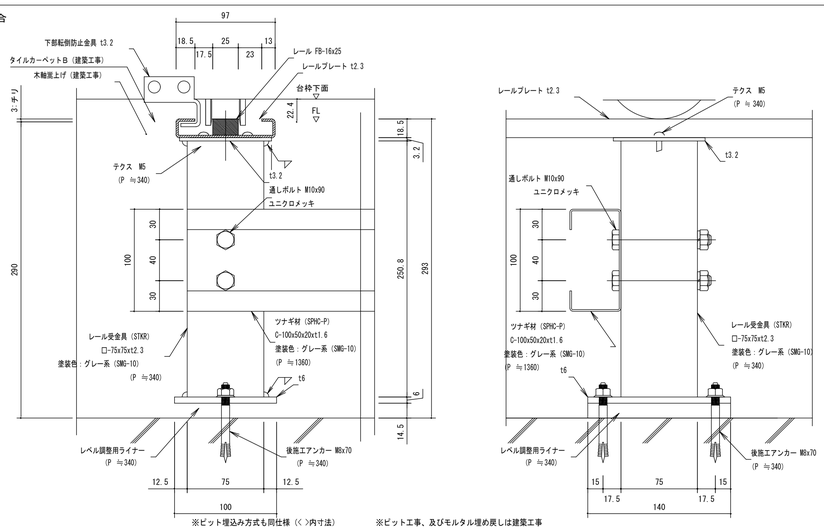

※ピット埋込み方式も同仕様（＜ ＞内寸法）　※ピット工事、及びモルタル埋め戻しは建築工事

・埋込み方式　フリーアクセスフロア100Hの取合

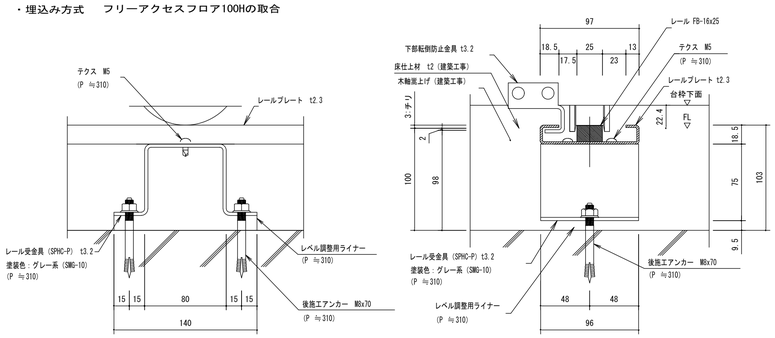

・棚板

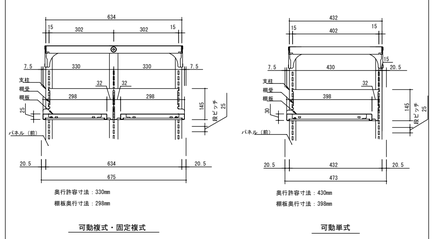

可動複式・固定複式　可動単式

集密書架　1/300

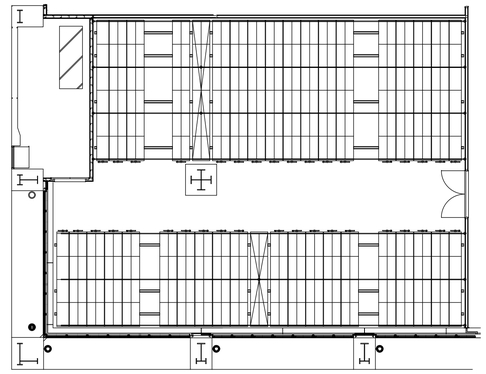

平面図　S=1/300

5階

数量表（基本連W900）

型　式	台数	延段数 W900
6連複式　可動棚　6段	15	1,080
4連複式　可動棚　6段	18	864
6連単式　可動棚　6段	2	72
4連単式　可動棚　6段	2	48
6連複式　固定棚　6段	1	72
4連複式　固定棚　6段	1	48
合　計	39	2,184

ファイルメーター‥ 1,889.16fm

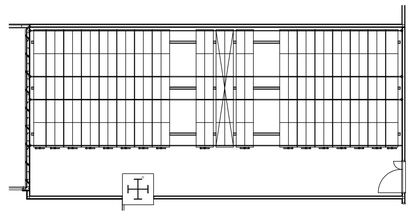

平面図　S=1/300

6階

数量表（基本連W900）

型　式	台数	延段数 W900
5連複式　可動棚　6段	15	900
5連単式　可動棚　6段	2	60
5連複式　固定棚　6段	1	60
合　計	18	1,020

ファイルメーター‥ 882.30fm

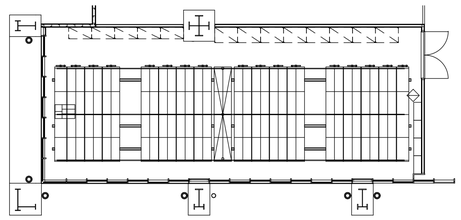

平面図　S=1/300

3階

数量表（基本連W900）

型　式	台数	延段数 W900
4連複式　可動棚　6段	15	720
4連単式　可動棚　6段	2	48
4連複式　固定棚　6段	1	48
合　計	18	816

ファイルメーター‥ 705.84fm

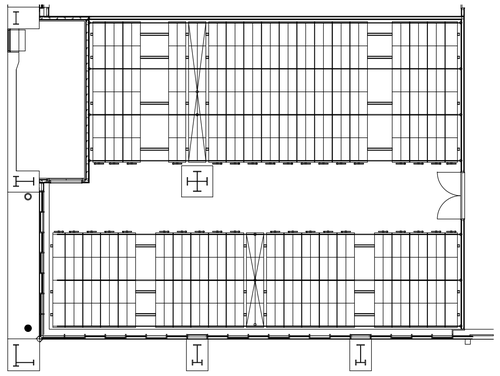

平面図　S=1/300

4階

数量表（基本連W900）

型　式	台数	延段数 W900
6連複式　可動棚　6段	15	1,080
4連複式　可動棚　6段	18	864
6連単式　可動棚　6段	2	72
4連単式　可動棚　6段	2	48
6連複式　固定棚　6段	1	72
4連複式　固定棚　6段	1	48
合　計	39	2,184

ファイルメーター‥ 1,889.16fm

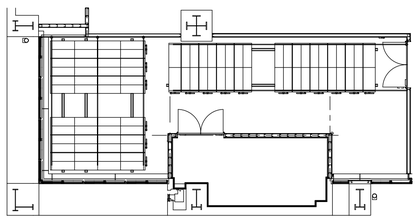

平面図　S=1/300

1階

数量表（基本連W900）

型　式	台数	延段数 W900
4連複式　可動棚　6段	6	288
2連複式　可動棚　6段	9	216
2連単式　可動棚　6段	2	24
合　計	17	528

ファイルメーター‥ 456.72fm

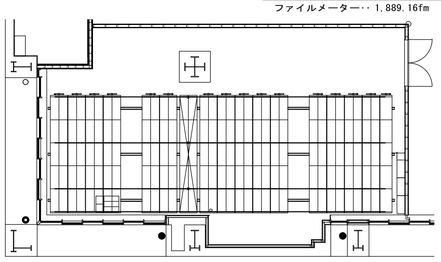

平面図　S=1/100

2階

数量表（基本連W900）

型　式	台数	延段数 W900
5連複式　可動棚　6段	15	900
5連単式　可動棚　6段	1	30
5連複式　固定棚　6段	1	60
合　計	17	990

ファイルメーター‥ 856.35fm

着工	平成 28年 6月 25日		
竣工	令和 元年 11月 30日		
監理		監理　日建・上田特定監理業務等共同企業体	
施工		施工　大成・大旺新洋特定建設工事共同企業体	

完成図　意-129

日建・上田特定設計委託業務共同企業体

高知市都市建設部公共建築課					
担当	担当	係長	課長補佐	副参事	課長

高知市新庁舎建設工事

部分詳細図－１３

意　１０－１３

NO. ０－１４０００４－Ｂ