AW
2-1

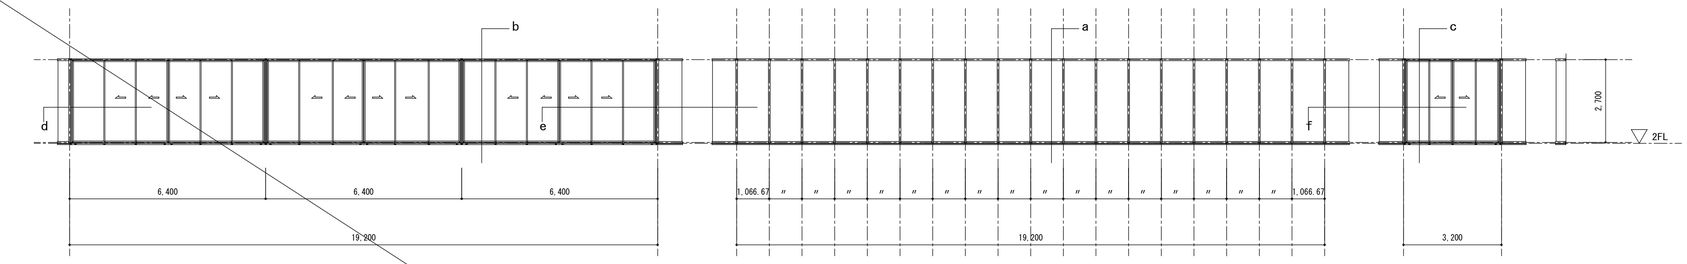

木・アルミ複合断熱スクリーン	
耐風圧性	273kgf/m²
層間変位	1/150：主要部が破損しない程度
仕上げ	外部アルミ材：U-BE
	内部集成材：高知県産スギ集成材　（ウレタン塗装） （F☆☆☆☆）
形　式	断熱材：グラスファイバー入りポリアミド樹脂
	嵌　合：加締め方式（PA66GF25）

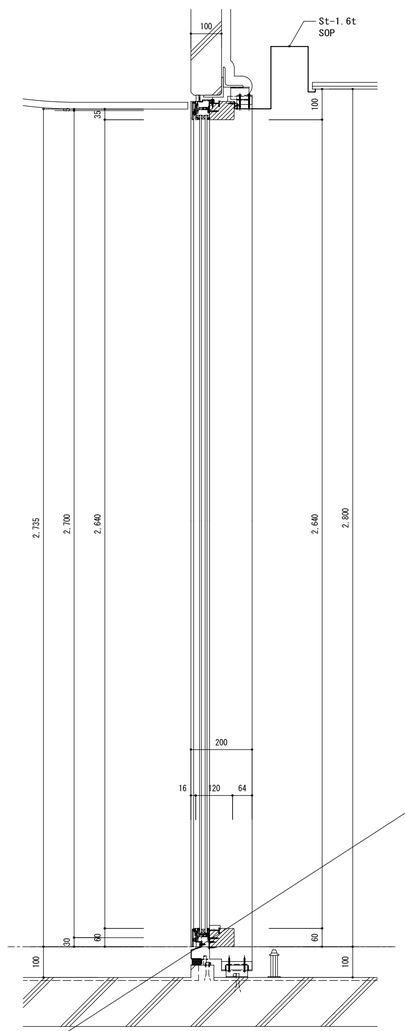

a　平面詳細図 S=1/10

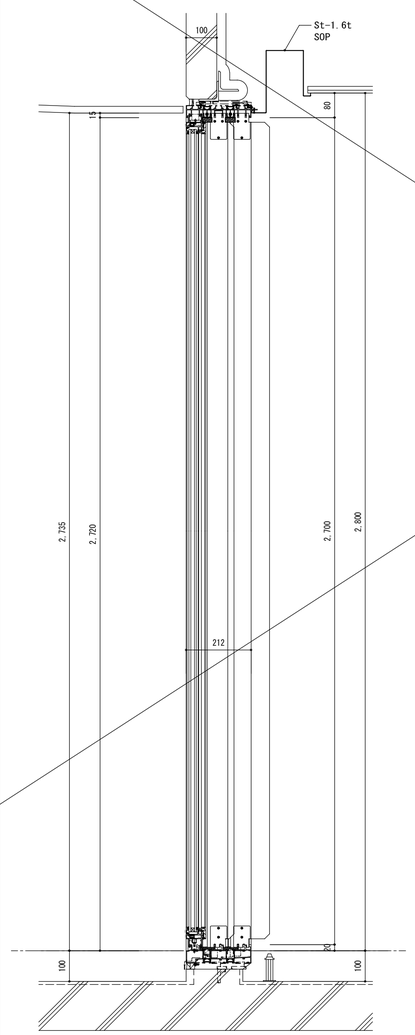

b　平面詳細図 S=1/10

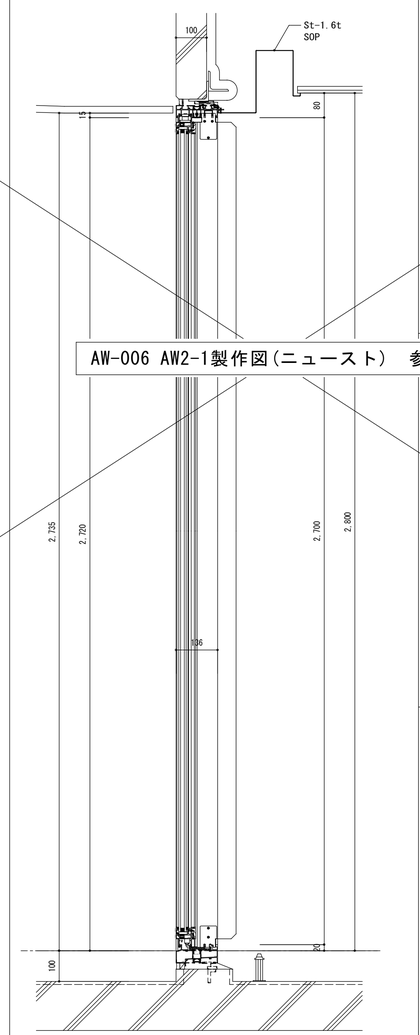

c　平面詳細図 S=1/10

AW-006 AW2-1製作図（ニューストー）　参照

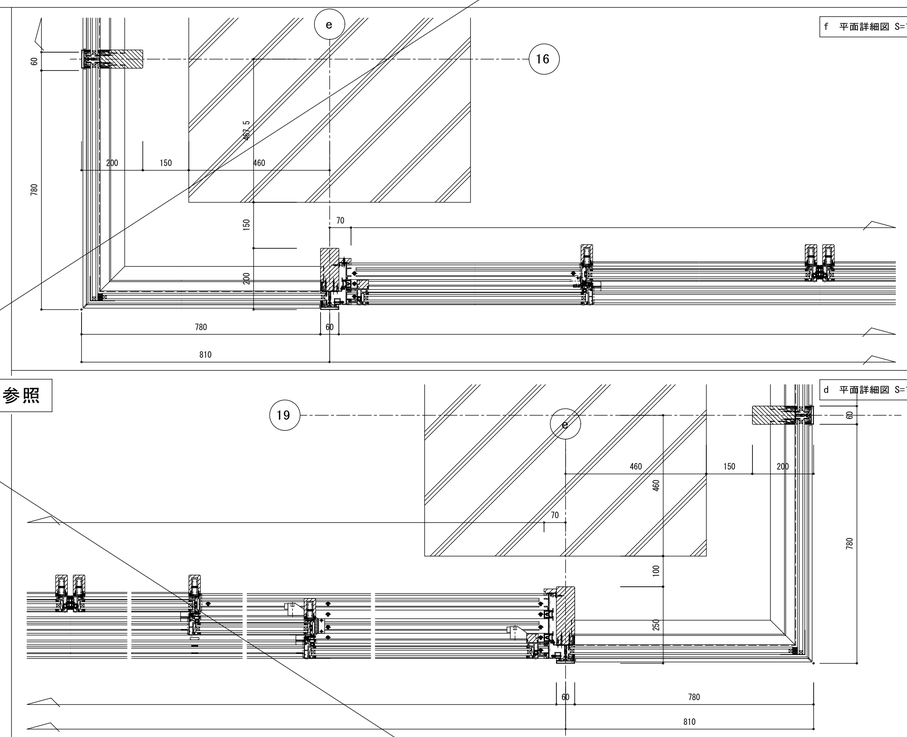

f　平面詳細図 S=1/10

d　平面詳細図 S=1/10

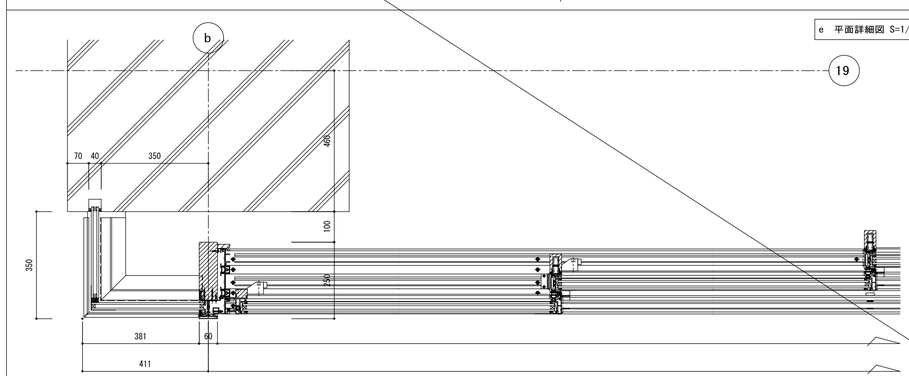

e　平面詳細図 S=1/10

着工	平成 28年 6 25	. .	
竣工	令和 元年 11 30	. .	
監理		. .	監理　日建・上田特定監理業務等共同企業体
		. .	
施工		. .	施工　大成・大旺新洋特定建設工事共同企業体
		. .	

完成図　意-53

日建・上田特定設計委託業務
共同企業体

. .

高知市都市建設部公共建築課					
担当	担当	係長	課長補佐	副参事	課長

高知市新庁舎建設工事

建具詳細図－９（AW建具）

意
６ － ９

NO.
０－１４０００４－Ｂ