AW
1-1

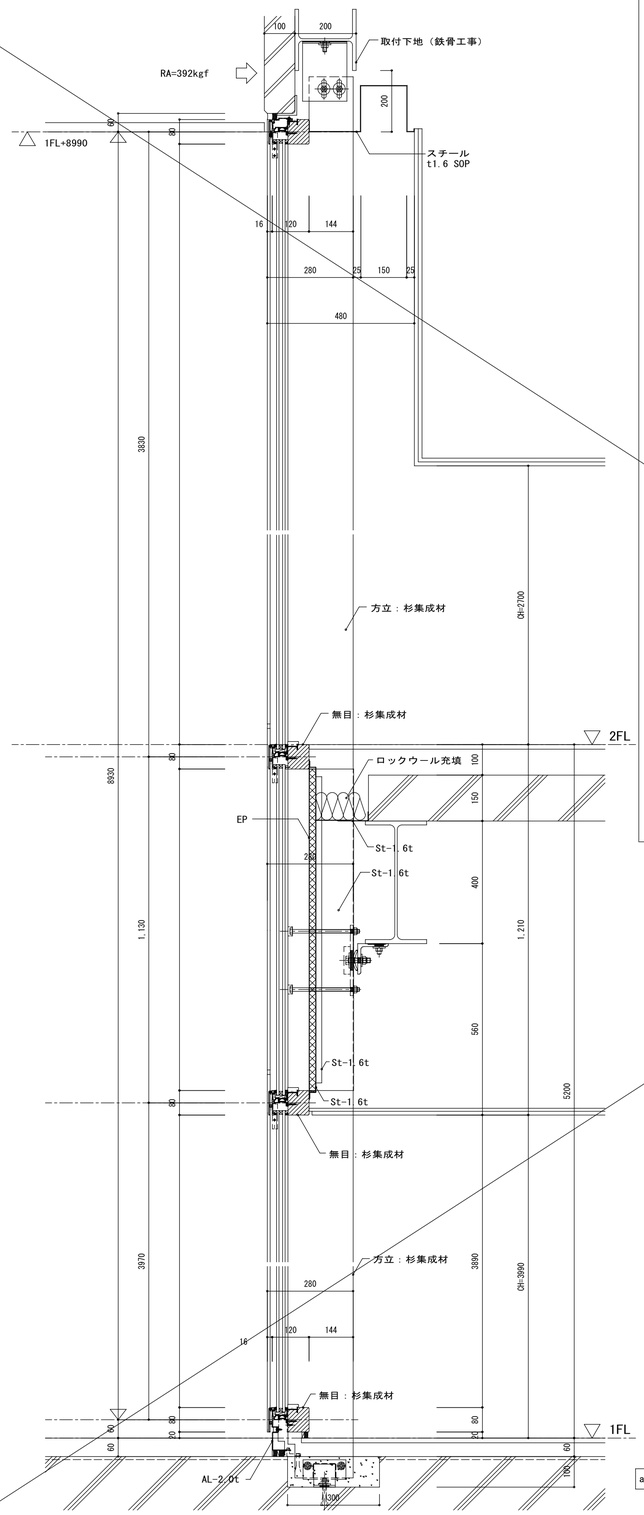

a　平面詳細図 S=1/10

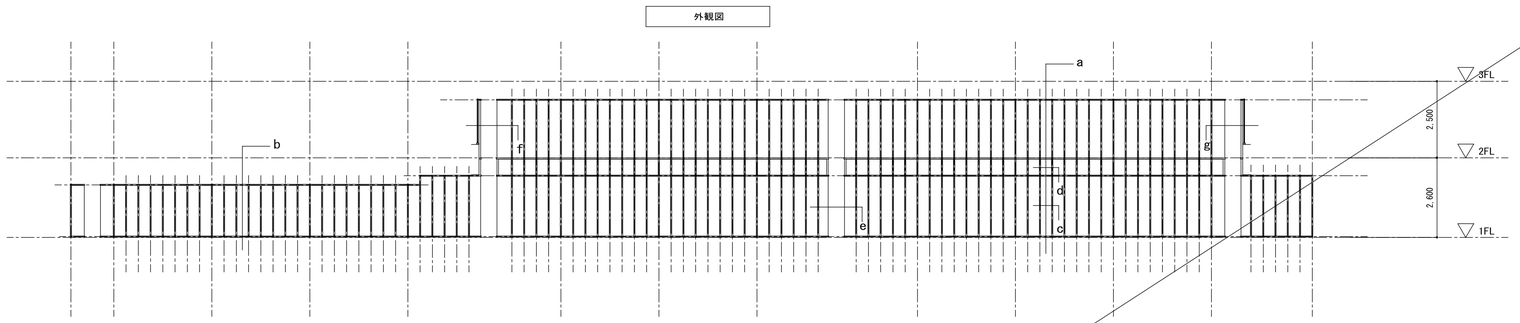

木・アルミ複合断熱スクリーン	
耐風圧性	273kgf/m²
層間変位	1/150:主要部が破損しない程度
仕上げ	外部アルミ材：U-BE
	内部集成材：高知県産スギ集成材　（ウレタン塗装）（F☆☆☆☆）
形　式	断熱材：グラスファイバー入りポリアミド樹脂
	嵌　合：加締め方式（PA66GF25）

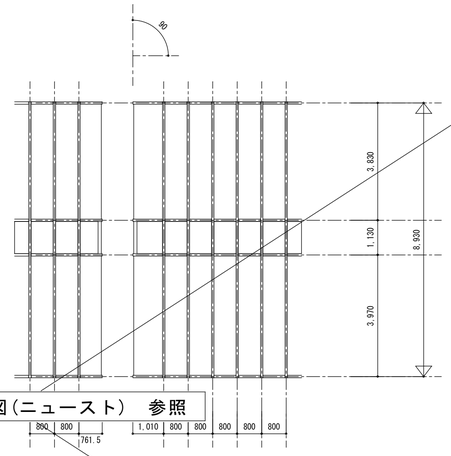

AW-003 AW1-1製作図（ニューストー）　参照

g 平面は本図反

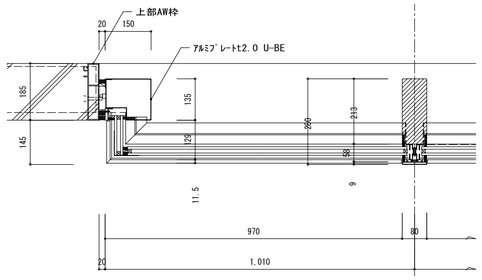

f　平面詳細図 S=1/10

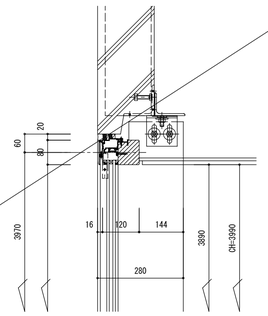

b　平面詳細図 S=1/10

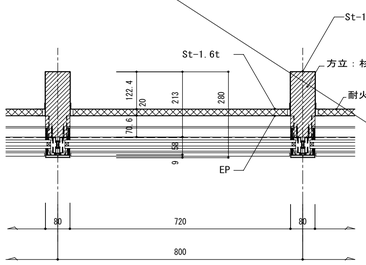

d　平面詳細図 S=1/10

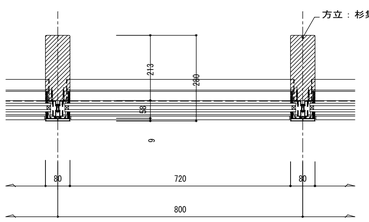

c　平面詳細図 S=1/10

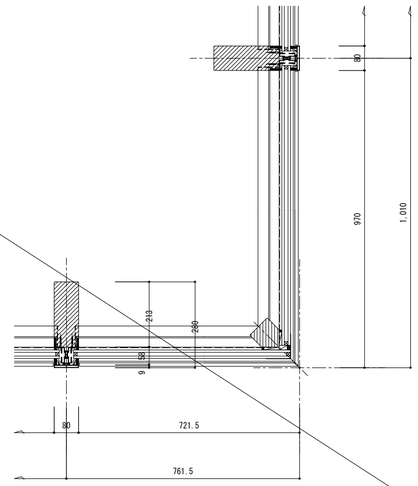

e　平面詳細図 S=1/10

着工	平成 28年 6 25		
竣工	令和 元年 11 30		
監理			監理　日建・上田特定監理業務等共同企業体
施工			施工　大成・大旺新洋特定建設工事共同企業体

完成図　意-54

日建・上田特定設計委託業務共同企業体

高知市都市建設部公共建築課					
担当	担当	係長	課長補佐	副参事	課長

高知市新庁舎建設工事

建具詳細図－１０（AW建具）

意　６－10

NO.　０－１４０００４－Ｂ