| 01 | 3階平面図 | 1/400 |
|---|---|---|

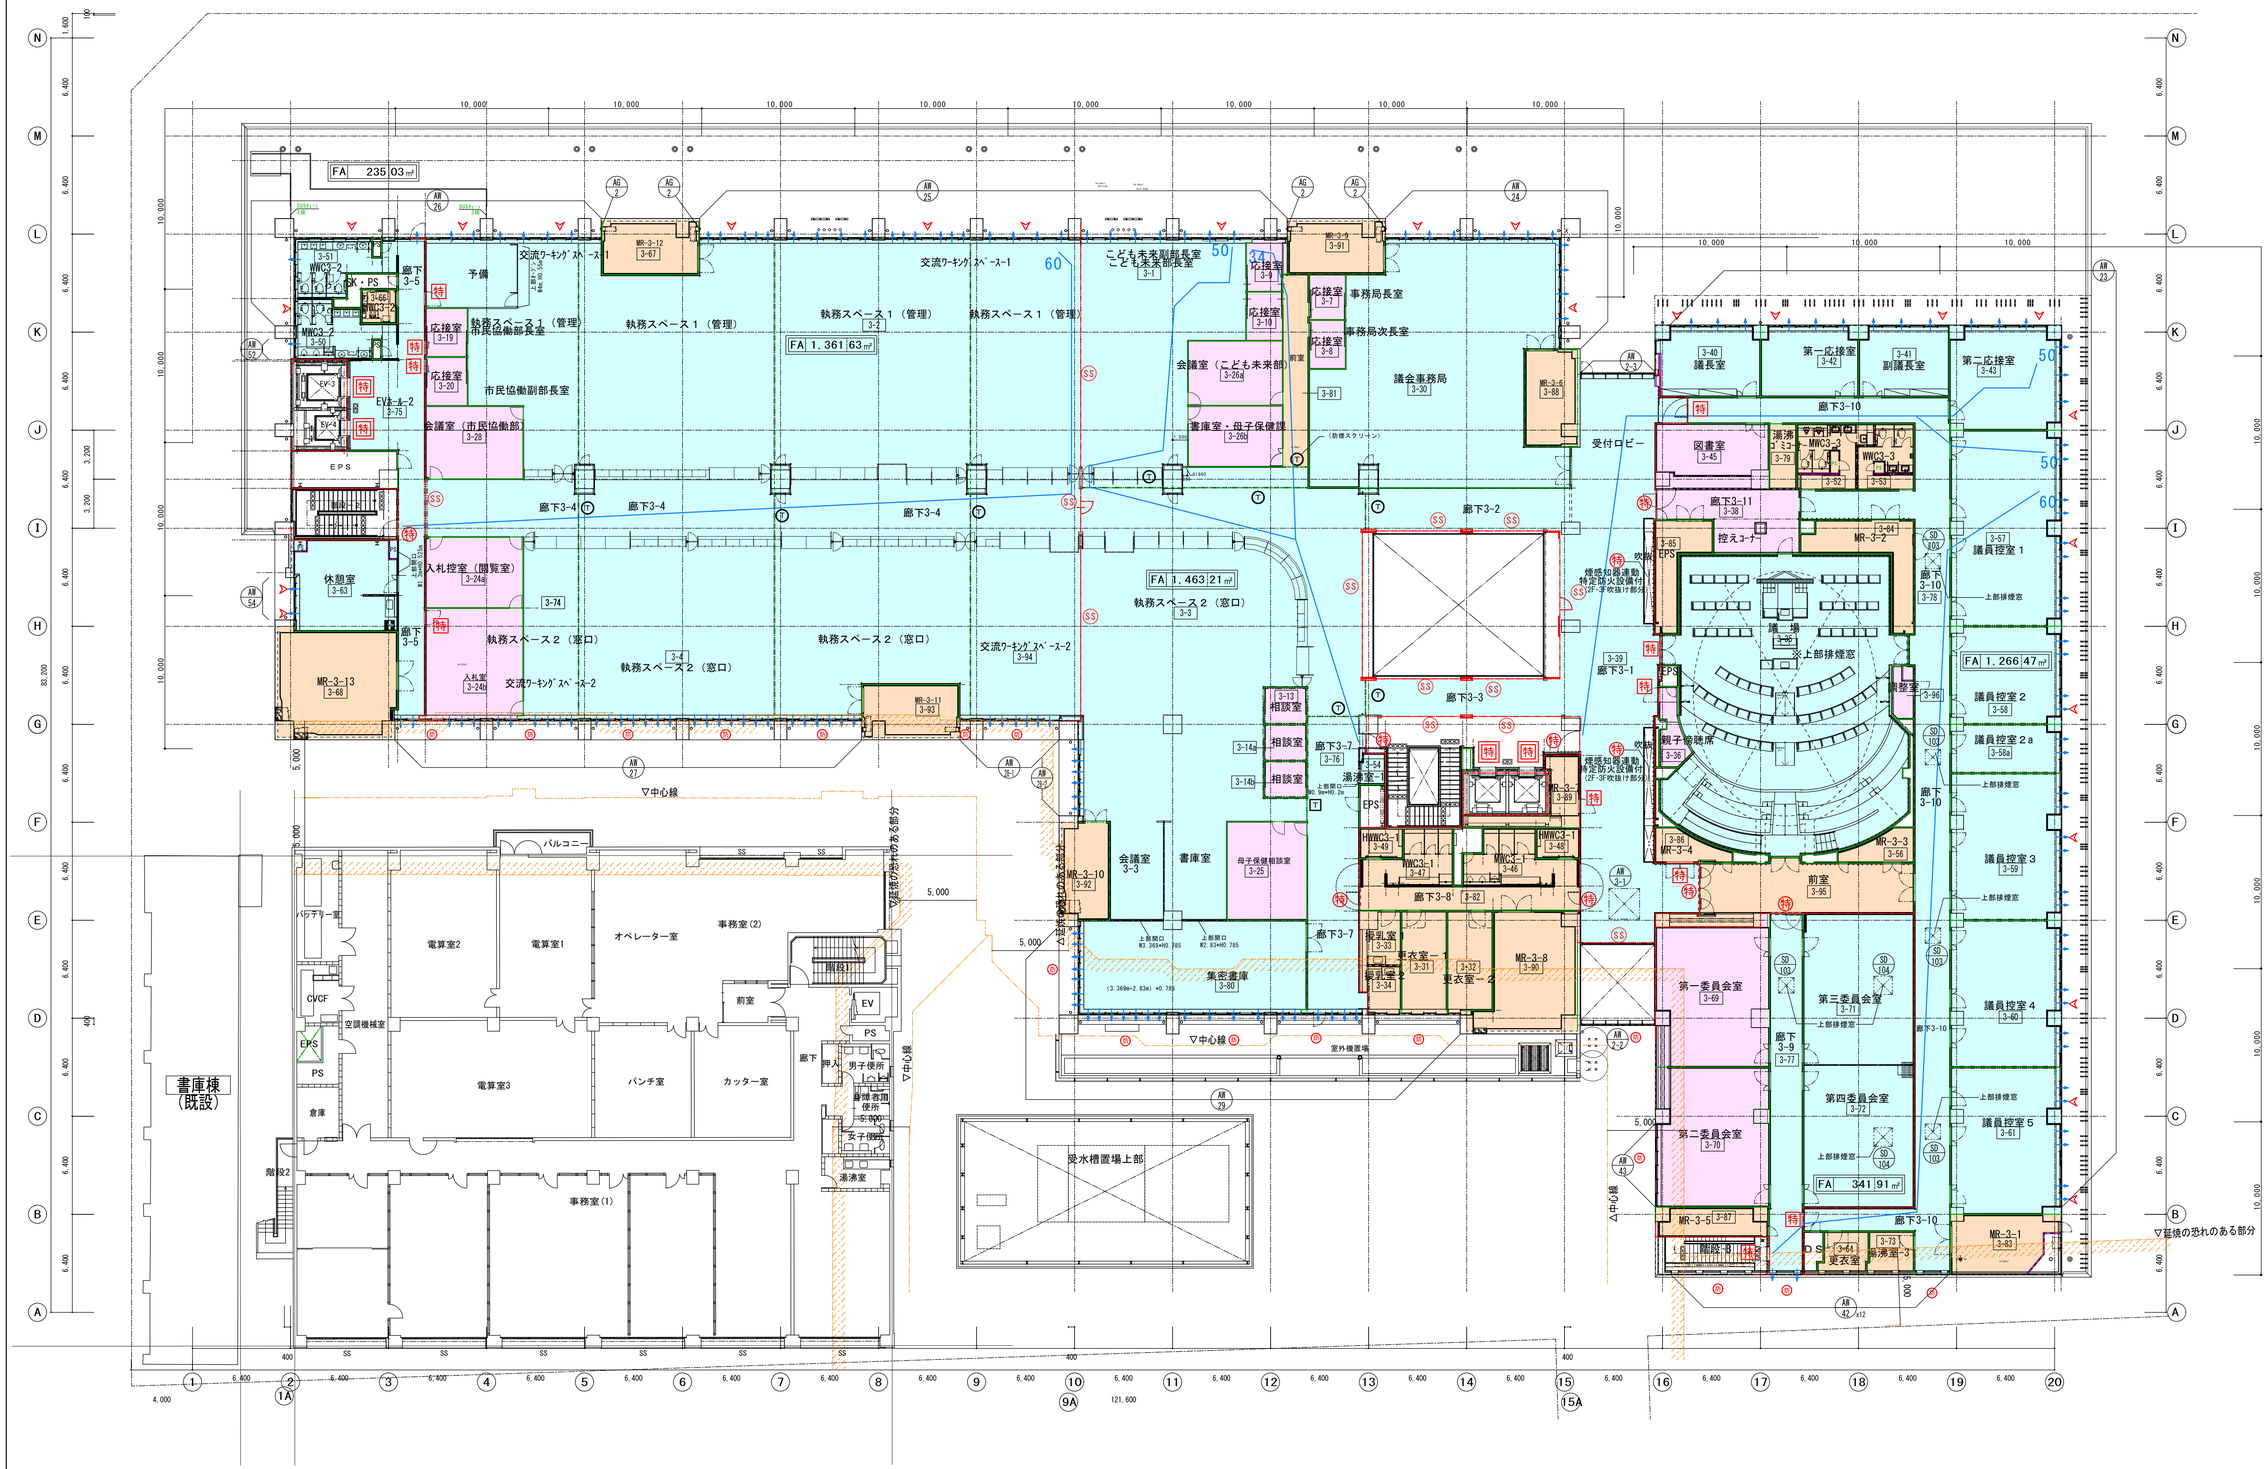


| | | | |
|---|---|---|---|
| 着工 | 平成 28年 6 25 | | |
| 竣工 | 令和 元年 11 30 | | |
| 監理 | | | 監理 日建・上田特定監理業務等共同企業体 |
| 施工 | | | 施工 大成・大旺新洋特定建設工事共同企業体 |

設備設計一級建築士 丹羽 勝巳 第 4022号 印
設備関係規定に関する事項が
法適合することを確認した。

完成図 意-187

日建・上田特定設計委託業務
共同企業体

| 高知市都市建設部公共建築課 | | | | | |
|---|---|---|---|---|---|
| 担当 | 担当 | 係長 | 課長補佐 | 副参事 | 課長 |
| | | | | | |

高知市新庁舎建設工事

3階 区画図

意 15－5

NO. 0－140004－B