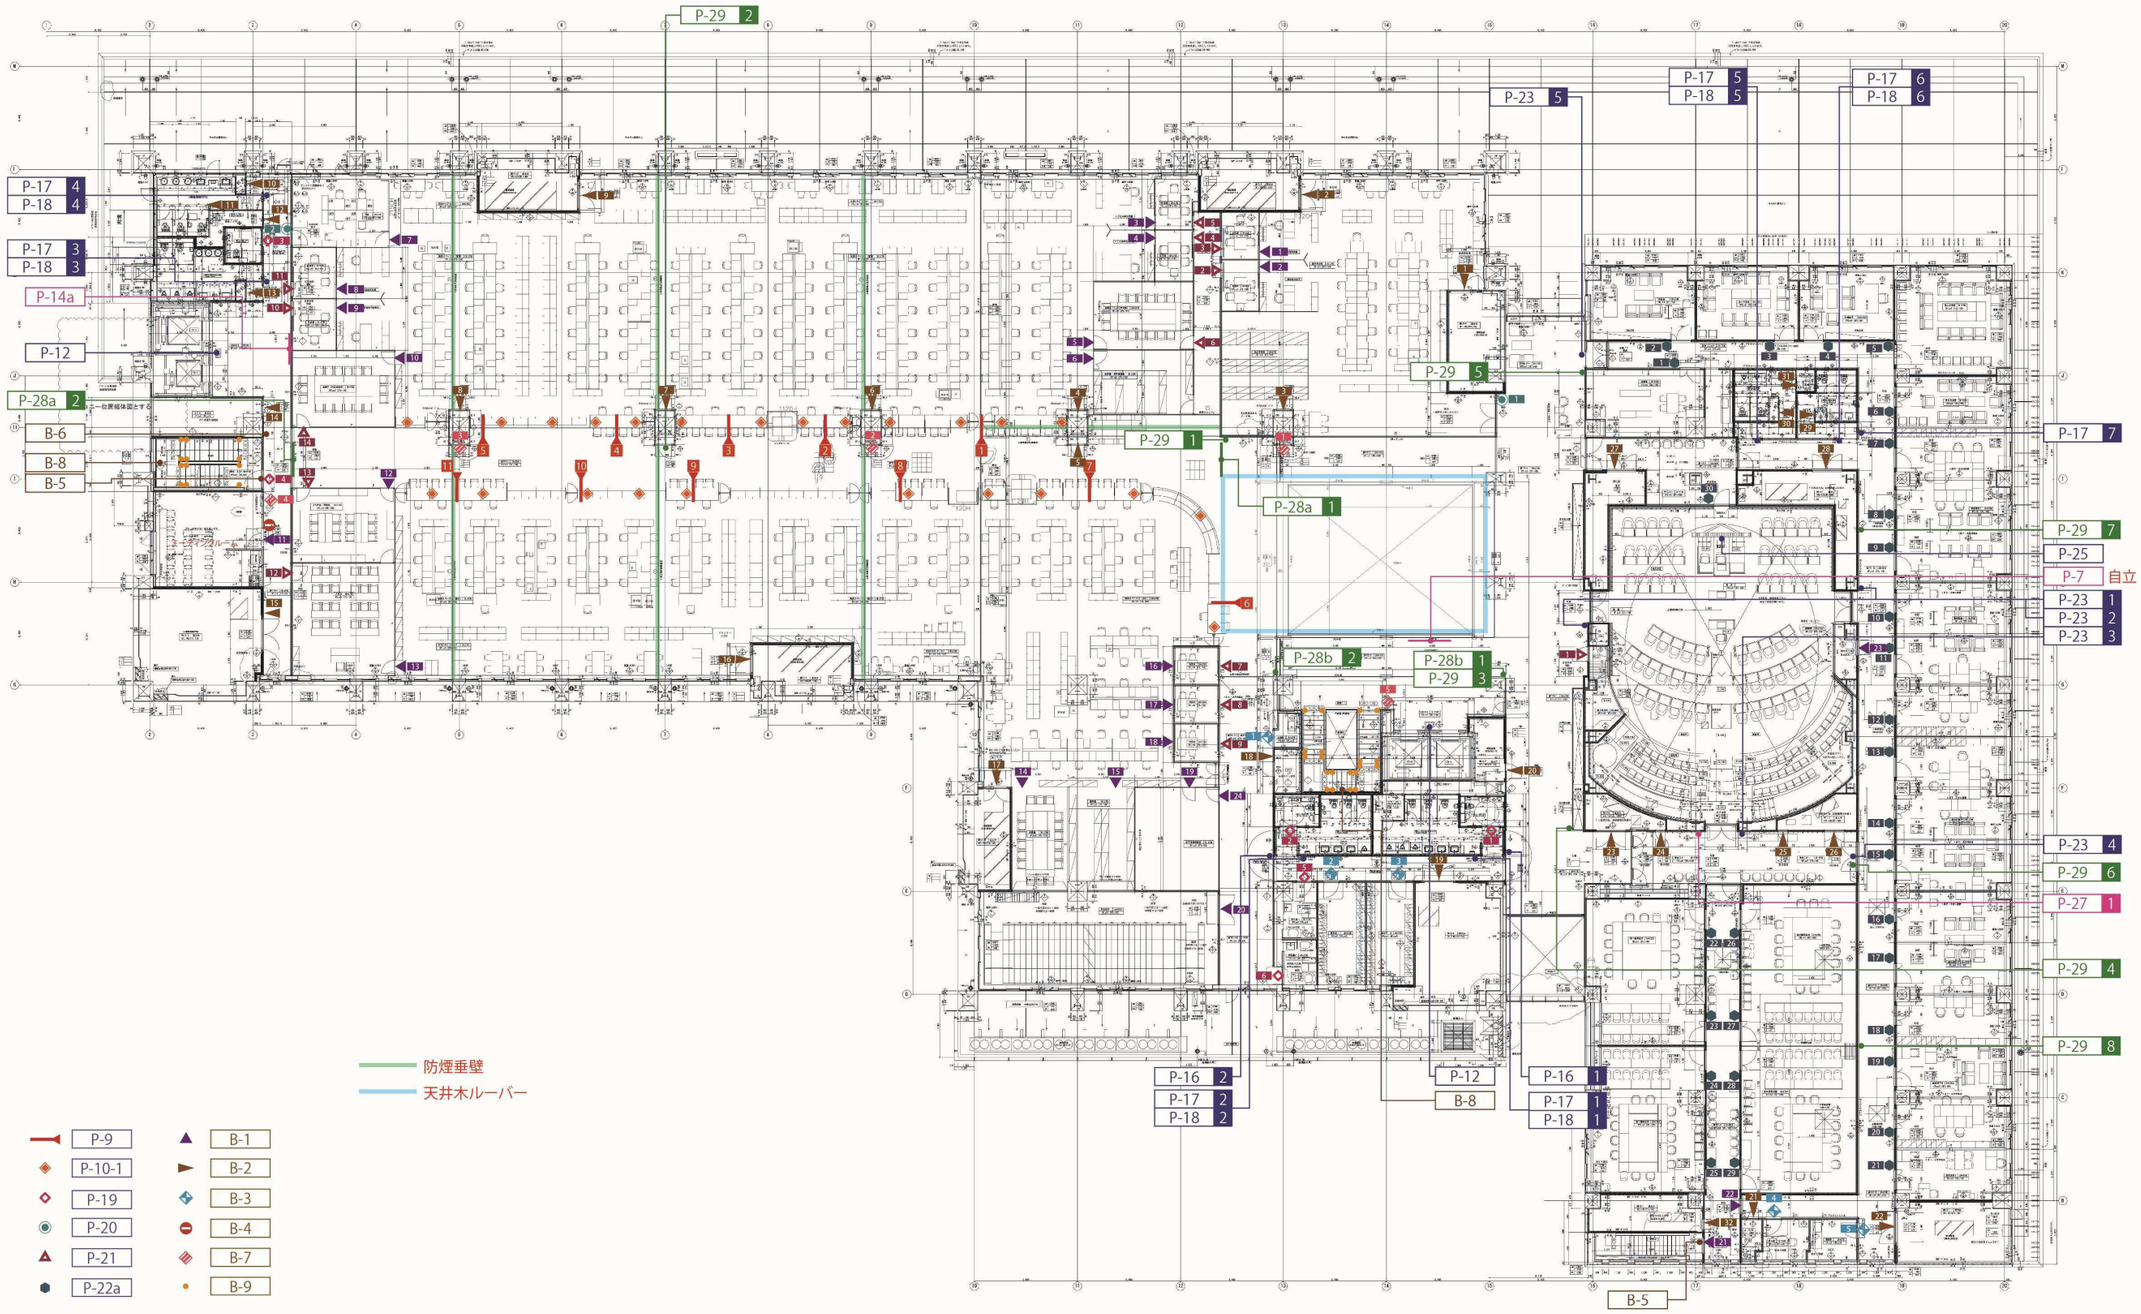


高知市役所
Kochi City Office

TITLE
サインプロット 3F

SCALE
1/

DATE
2019.12.05

LIST・PLOT - 06

| | | | |
|---|---|---|---|
| 着工 | 平成 28年 6 25 | . . | |
| 竣工 | 令和 元年 11 30 | . . | |
| 監理 | | . . | 監理 日建・上田特定監理業務等共同企業体 |
| | | . . | |
| 施工 | | . . | 施工 大成・大旺新洋特定建設工事共同企業体 |
| | | . . | |

完成図 意-172

日建・上田特定設計委託業務共同企業体

. . . . . .

| 高知市都市建設部公共建築課 | | | | | |
|---|---|---|---|---|---|
| 担当 | 担当 | 係長 | 課長補佐 | 副参事 | 課長 |
| | | | | | |

高知市新庁舎建設工事

サインプロット図・3F

意 13 − 6

NO. 0−140004−B